


KEY - MAP

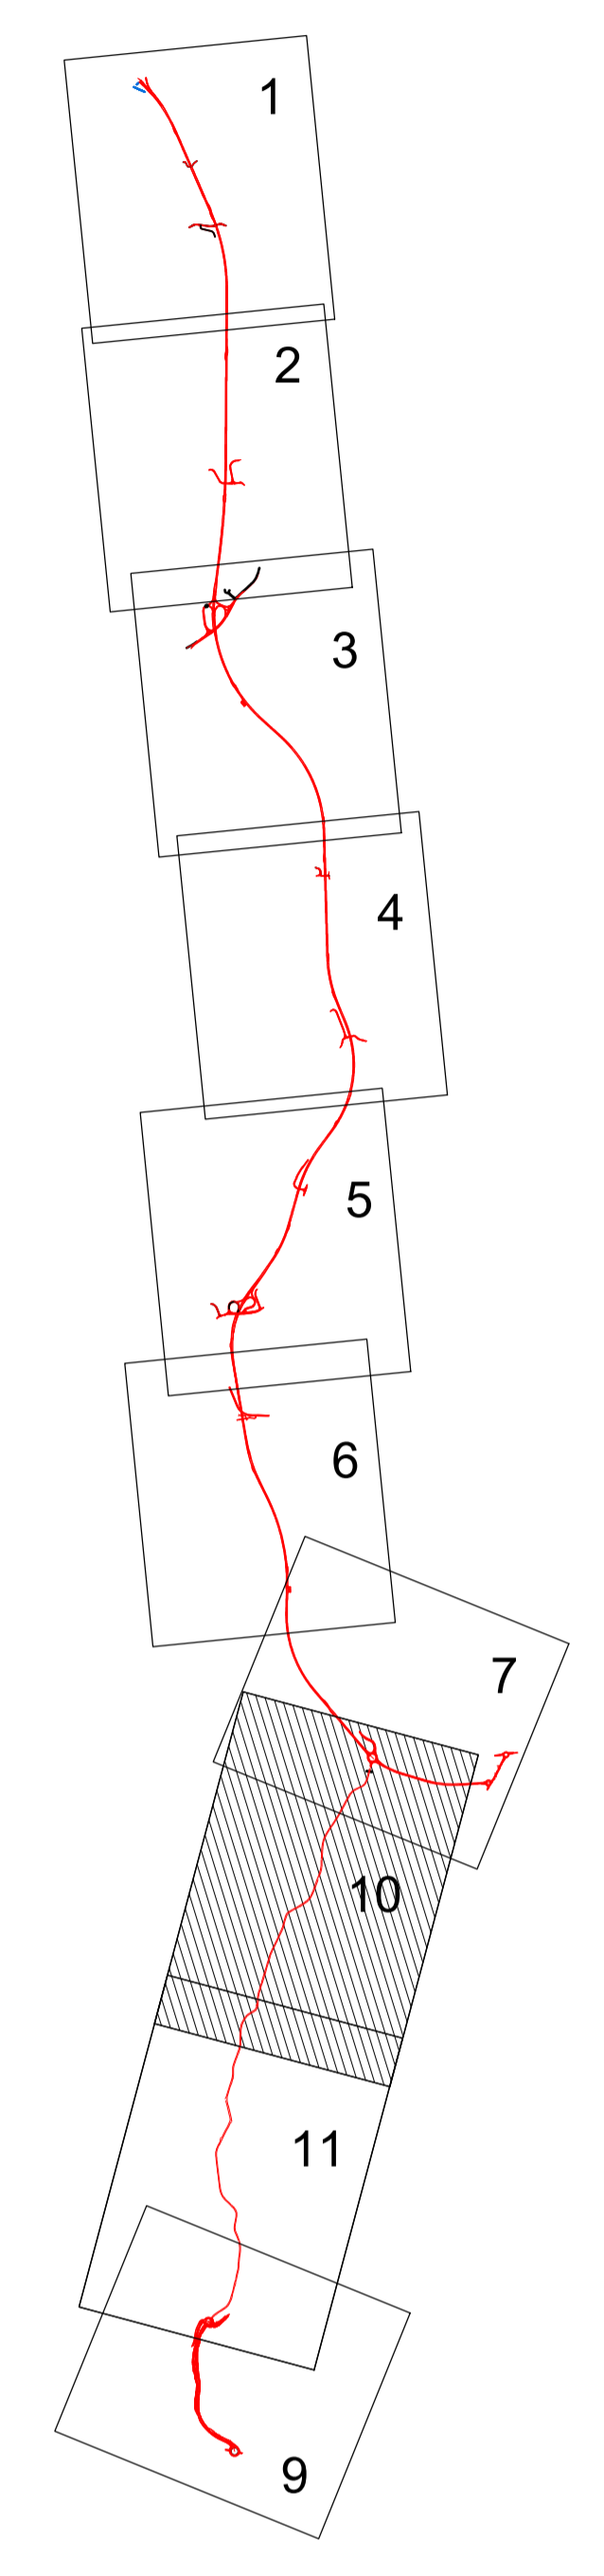

— Progetto Definitivo 3° e 4° stralcio funzionale  
— Progetto Preliminare (C.I.P.E. 2004)



**ASSE VIARIO MARCHE-UMBRIA  
E QUADRILATERO DI PENETRAZIONE INTERNA  
MAXI LOTTO 2**

LAVORI DI COMPLETAMENTO DELLA DIRETTRICE PERUGIA ANCONA:  
SS. 318 DI "V. ALFABRICA", TRATTO PANELLO - V. ALFABRICA  
SS. 76 "V. AL DRESINO", TRATTO FOSSATO VICO - CANCELLE ALBACINA - SERRA SAN QUIRICO  
"PEDEMONTANA DELLE MARCHE", TRATTO FABBIANO-MUCCIA-SFERCIA

**PROGETTO DEFINITIVO**

<b>CONTRAENTE GENERALE:</b>	<b>Il responsabile del Contratto Generale:</b>	<b>Il responsabile Ingegnere delle Proiezioni Specialistiche:</b>
<b>DIRPA 2 s.c.o.r.l.</b>	Ing. Federico Montanari	Ing. Salvatore Lito

**PROGETTAZIONE:** Associazione Temporanea di Imprese

Mandatario:	Mandatari:
<b>PROGIN</b>	<b>LOMBARDI SA</b> <b>LOMBARDI-REICO</b> <b>SGAI s.r.l.</b> <small>di G. P. Forattini &amp; C.</small>

<b>RESPONSABILE DELLA PROGETTAZIONE PRELIMINARE:</b> Prof. Ing. Antonio Gramaldi	<b>RESPONSABILE DELLA PROGETTAZIONE DEFINITIVA:</b> Dott. Geol. Fabrizio Pontoni	<b>RESPONSABILE DELLA SICUREZZA IN FASE DI PROGETTAZIONE:</b> Ing. Michele Curiale
---	---	---



Il RESPONSABILE DEL PROCEDIMENTO:  
Ing. Giulio Petruccioli

<b>2.1.3 - PEDEMONTANA DELLE MARCHE</b>	<b>SCALA:</b>
<b>4° stralcio funzionale: Castelraimondo nord - Castelraimondo sud</b>	1:2.000
<b>4° stralcio funzionale: Castelraimondo sud - innesto S.S.77 a Muccia</b>	
<b>INTEGRAZIONE SPONTANEA</b>	<b>DATA:</b>
Planimetria di sovrapposizione: Progetto 2010 / Progetto 2017	Novembre 2018
Tavola 10/11	

Codice Unico di Progetto (CUP):	<b>F12C0300050021</b>
---------------------------------	-----------------------

REV.	DATA	DESCRIZIONE	Redatto	Controllato	Approvato
A	NOV 2018	Emissione per aggiornamento progetto	PROGIN	S. Scoperto	R. Piccirilli
B					A. Gramaldi
C					