



KEY - MAP

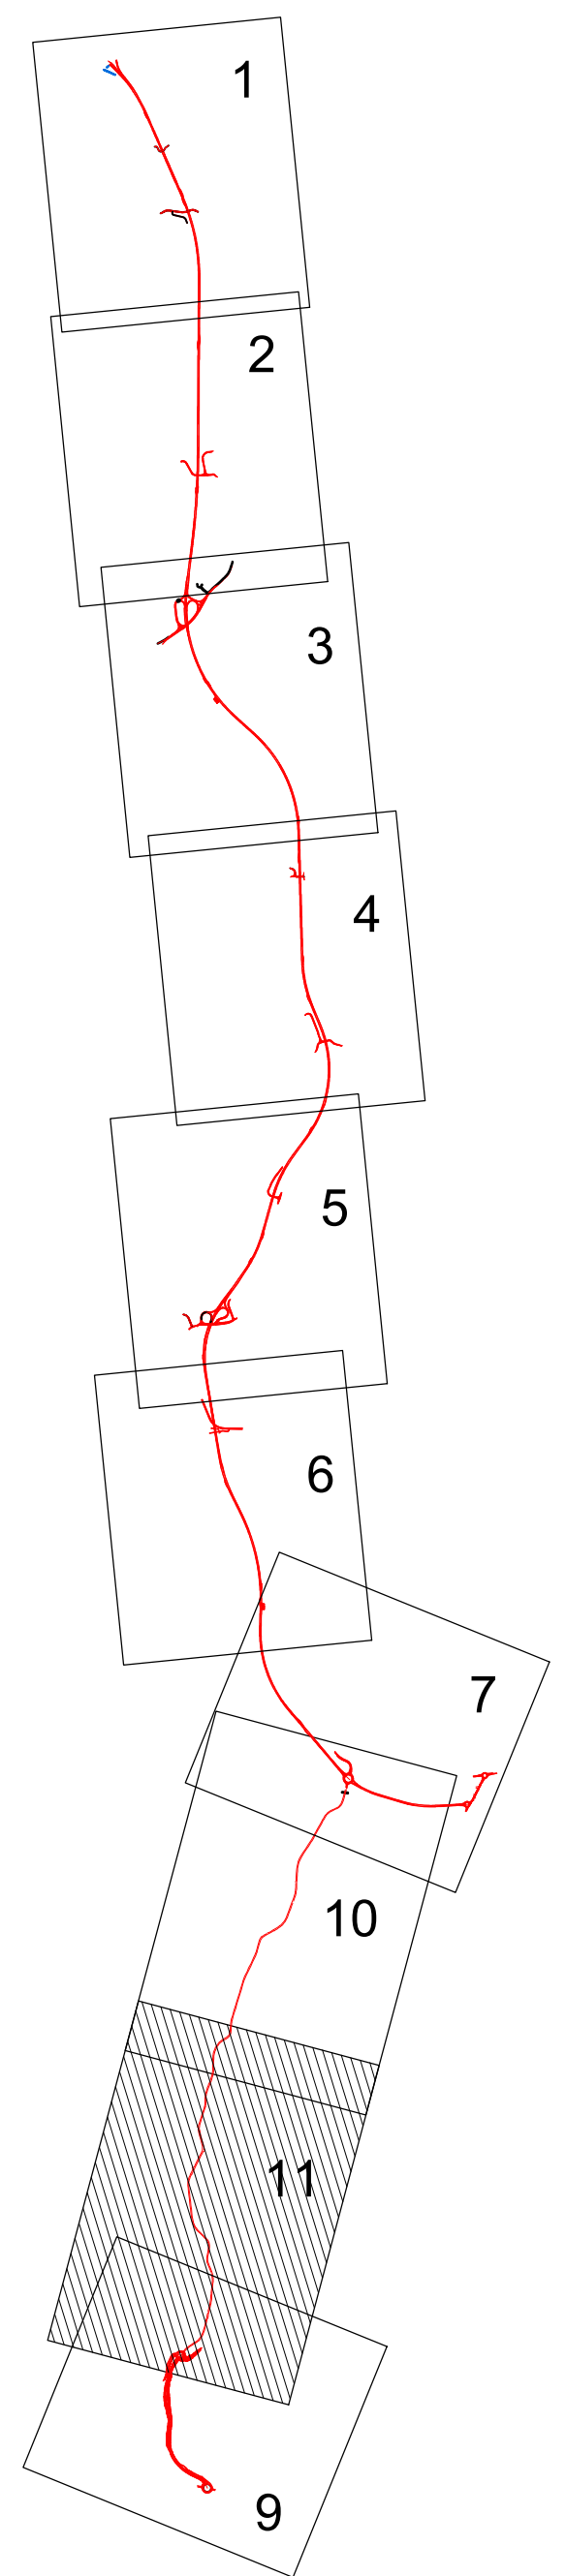

— Progetto Definitivo 3° e 4° stralcio funzionale
— Progetto Preliminare (C.I.P.E. 2004)

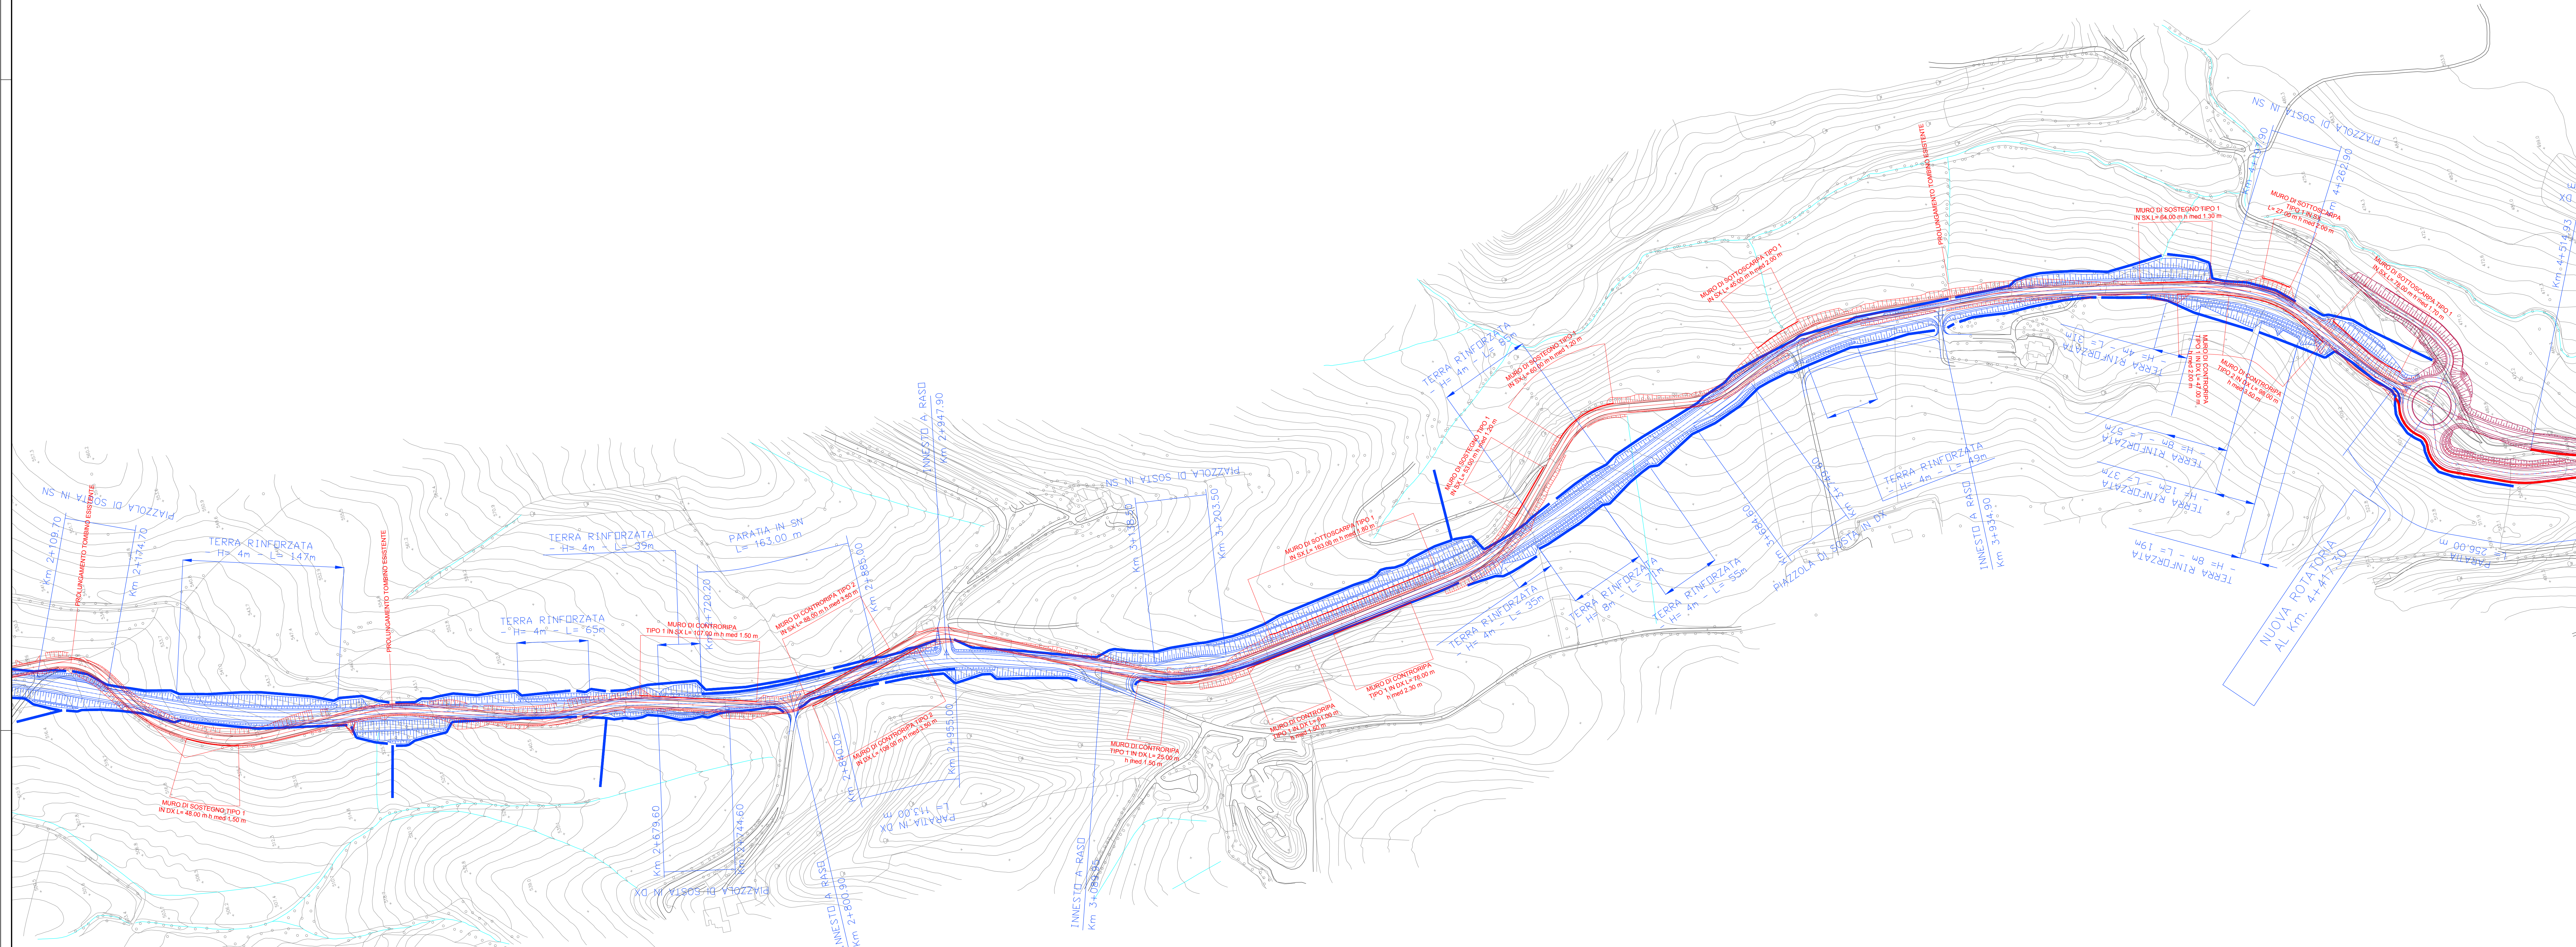

**ASSE VIARIO MARCHE-UMBRIA
E QUADRILATERO DI PENETRAZIONE INTERNA
MAXI LOTTO 2**

LAVORI DI COMPLETAMENTO DELLA DIRETRICE PERUGIA ANCONA:
SS. 318 DI "VIA FABBRICA", TRATTO PIANELLO - VIA FABBRICA
SS. 76 "VAL D'ESINO", TRATTO FOSSATO VICO - CANCELLE ALBACINA - SERRA SAN QUIRICO
"PEDEMONTANA DELLE MARCHE", TRATTO FABRIANO-MUCCIA-SFERCIA

PROGETTO DEFINITIVO

CONTRAENTE GENERALE: DIRPA 2 s.c.a.r.l.
Il responsabile del Contratto Generale: Ing. Federico Montanari
Il responsabile Ingegneri delle Proiezioni Specialistiche: Ing. Salvatore Liso

PROGETTAZIONE: Associazione Temporanea di Imprese
 Mandataria: **PROGIN** Mandataria: **LOMBARDI SA**, **LOMBARDI-REICO**, **SGAI s.r.l.**
 Mandataria: **SGAI s.r.l.** (di S. Pavesi & C.)

RESPONSABILE DELLA PROGETTAZIONE PRELIMINARE: Prof. Ing. Antonio Gramaldi
VERIFICATO: Dott. Geol. Fabrizio Pontoni
COORDINATORE DELLA SICUREZZA IN FASE DI PROGETTAZIONE: Ing. Michele Curiale



IL RESPONSABILE DEL PROCEDIMENTO: Ing. Giulio Perizzelli

2.1.3 - PEDEMONTANA DELLE MARCHE
3° stralcio funzionale: Castelraimondo nord - Castelraimondo sud
4° stralcio funzionale: Castelraimondo sud - innesto S.S.77 a Muccia
INTEGRAZIONE SPONTANEA
 Planimetria di sovrapposizione: Progetto 2010 / Progetto 2017
 Tavola 11/11

Codice Unico di Progetto (CUP): **F12C0300050021**
 Codice elaborato: **20170222E2421501000P11111**

REV.	DATA	DESCRIZIONE	Redatto	Controllato	Approvato
A	NOV 2018	Emissione per aggiornamento progetto	PROGIN	S. Scopetta	R. Piccirilli
B					A. Gramaldi
C					