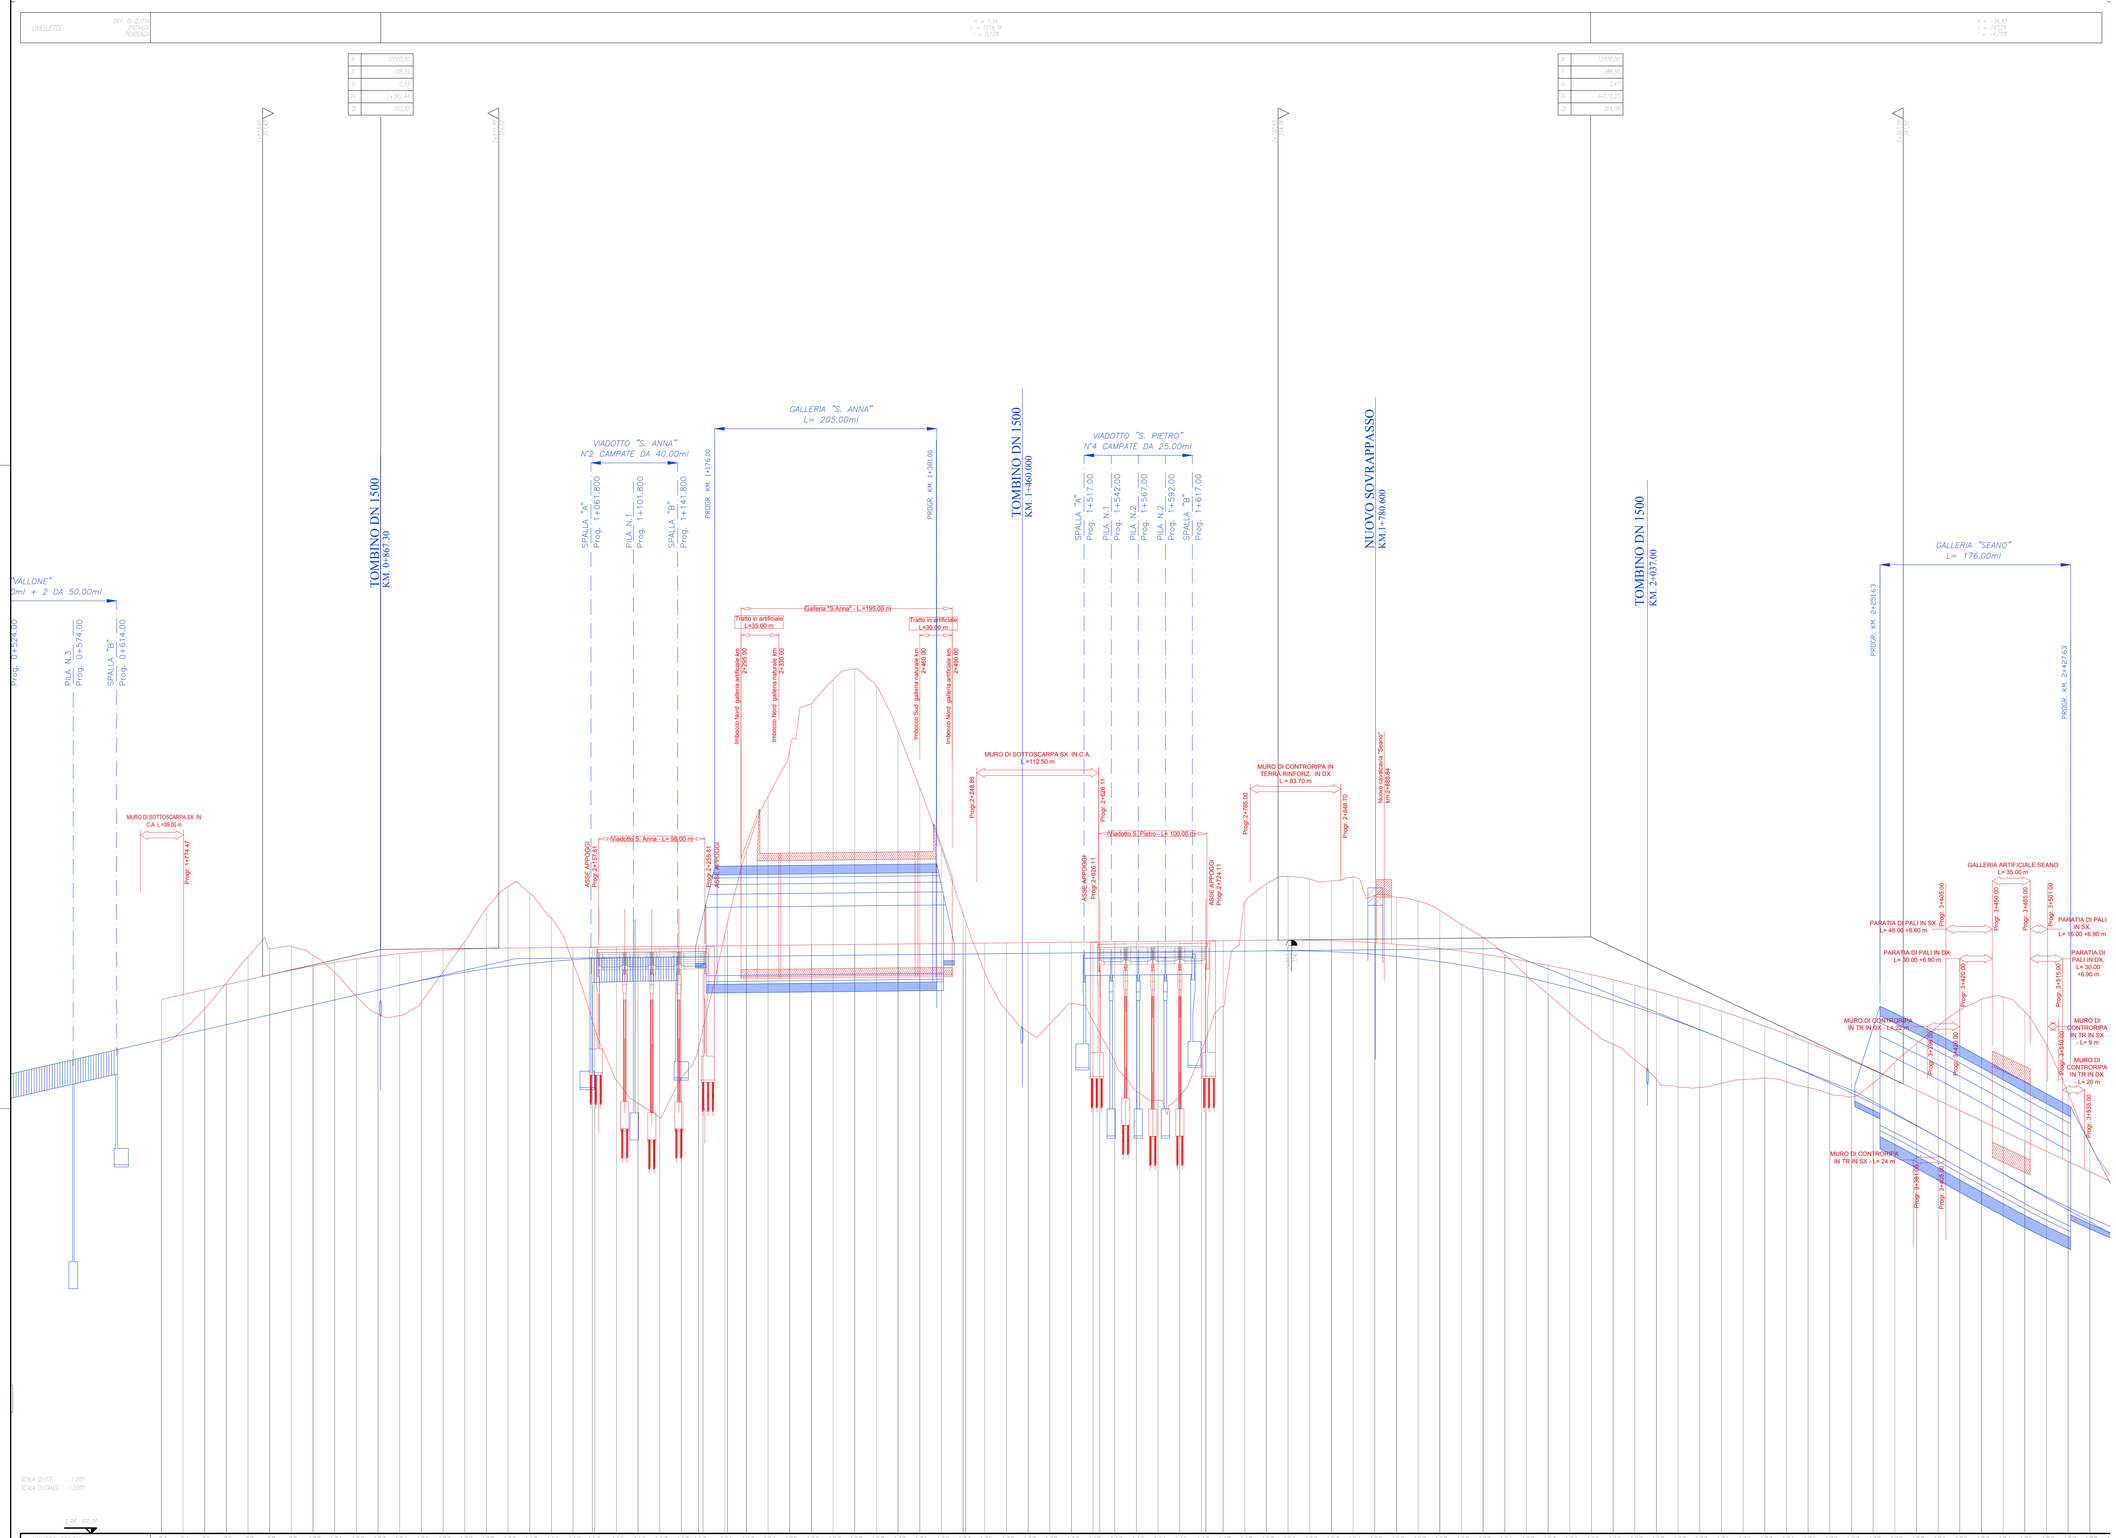

QUADRILATERO Marche Umbria S.p.A.

ASSE VIARIO MARCHE-UMBRIA
E QUADRILATERO DI PENETRAZIONE INTERNA
MAXI LOTTO 2

LAVORI DI COMPLETAMENTO DELLA DIREITTRICE PERUGIA ANCONA:
SS. 318 DI "VALFABBRICA", TRATTO PIANELLO -VALFABBRICA
SS. 76 "VAL D'ESINO", TRATTI FOSSATO VICO - CANCELLI E ALBACINA - SERRA SAN QUIRICO
"PEDEMONTANA DELLE MARCHE", TRATTO FABRIANO-MUCCIA-SFERCIA.

PROGETTO DEFINITIVO

CONTRAENTE GENERALE:	*Il responsabile del Contraente Generale:*	*Il responsabile Integrazioni delle Prestazioni Specialistiche:*
DIRPA 2 s.c.a r.l.	Ing. Federico Montanari	Ing. Salvatore Lieto

PROGETTAZIONE: *Associazione Temporanea di Imprese*

Mandataria: PROGETTAZIONE PROGIN S.r.l.

Mandanti: LOMBARDI SA INGEGNERI CONSULENTI; LOMBARDI-RECO INGEGNERIA S.r.l.; SGAI s.r.l. di E.Fortani & C. Studio di Ingegneria e Geologia Applicata

RESPONSABILE DELLA PROGETTAZIONE PER EA 2.3
Prof. Ing. Antonio Grimaldi

GEOLOGO
Dott. Geol. Fabrizio Pontoni

COORDINATORE DELLA SICUREZZA IN FASE DI PROGETTAZIONE
Ing. Michele Curiale

Prof. Ing. Antonio Grimaldi – Ordine degli Ingegneri Roma N. 20860
Ordine dei Geologi delle Marche – Fabrizio Pontoni, Geologo Specialista N. 176, Albo Sezione A
Dott. Ing. Michele Curiale – Ordine degli Ingegneri della Provincia di Ancona N. 2274

IL RESPONSABILE DEL PROCEDIMENTO
Ing. Giulio Petrizzelli

2.1.3 - PEDEMONTANA DELLE MARCHE
3° stralcio funzionale: Castelraimondo nord - Castelraimondo sud
4° stralcio funzionale: Castelraimondo sud - innesto S.S.77 a Muccia
INTEGRAZIONE SPONTANEA
Profilo Sovrapposizione: Progetto 2010 / Progetto 2017
Tavola 2/7

SCALA: 1:2.000/200
DATA: Novembre 2018

Codice Unico di Progetto (CUP) **F12C03000050021**

Codice elaborato: Opera L07 Tratto 03 Settore 2I3 CEE E24 WBS I5000 Id. doc. 00 N. prog. PRF Rev. 02A
Nome File: L0703 2I3E24I5000PRF02A

REV.	DATA	DESCRIZIONE	Redatto		Controllato	Approvato
A	NOV 2018	Emissione per aggiornamento progetto	PROGIN	S. Scoppetta	R. Piccirillo	A. Grimaldi
B						
C						