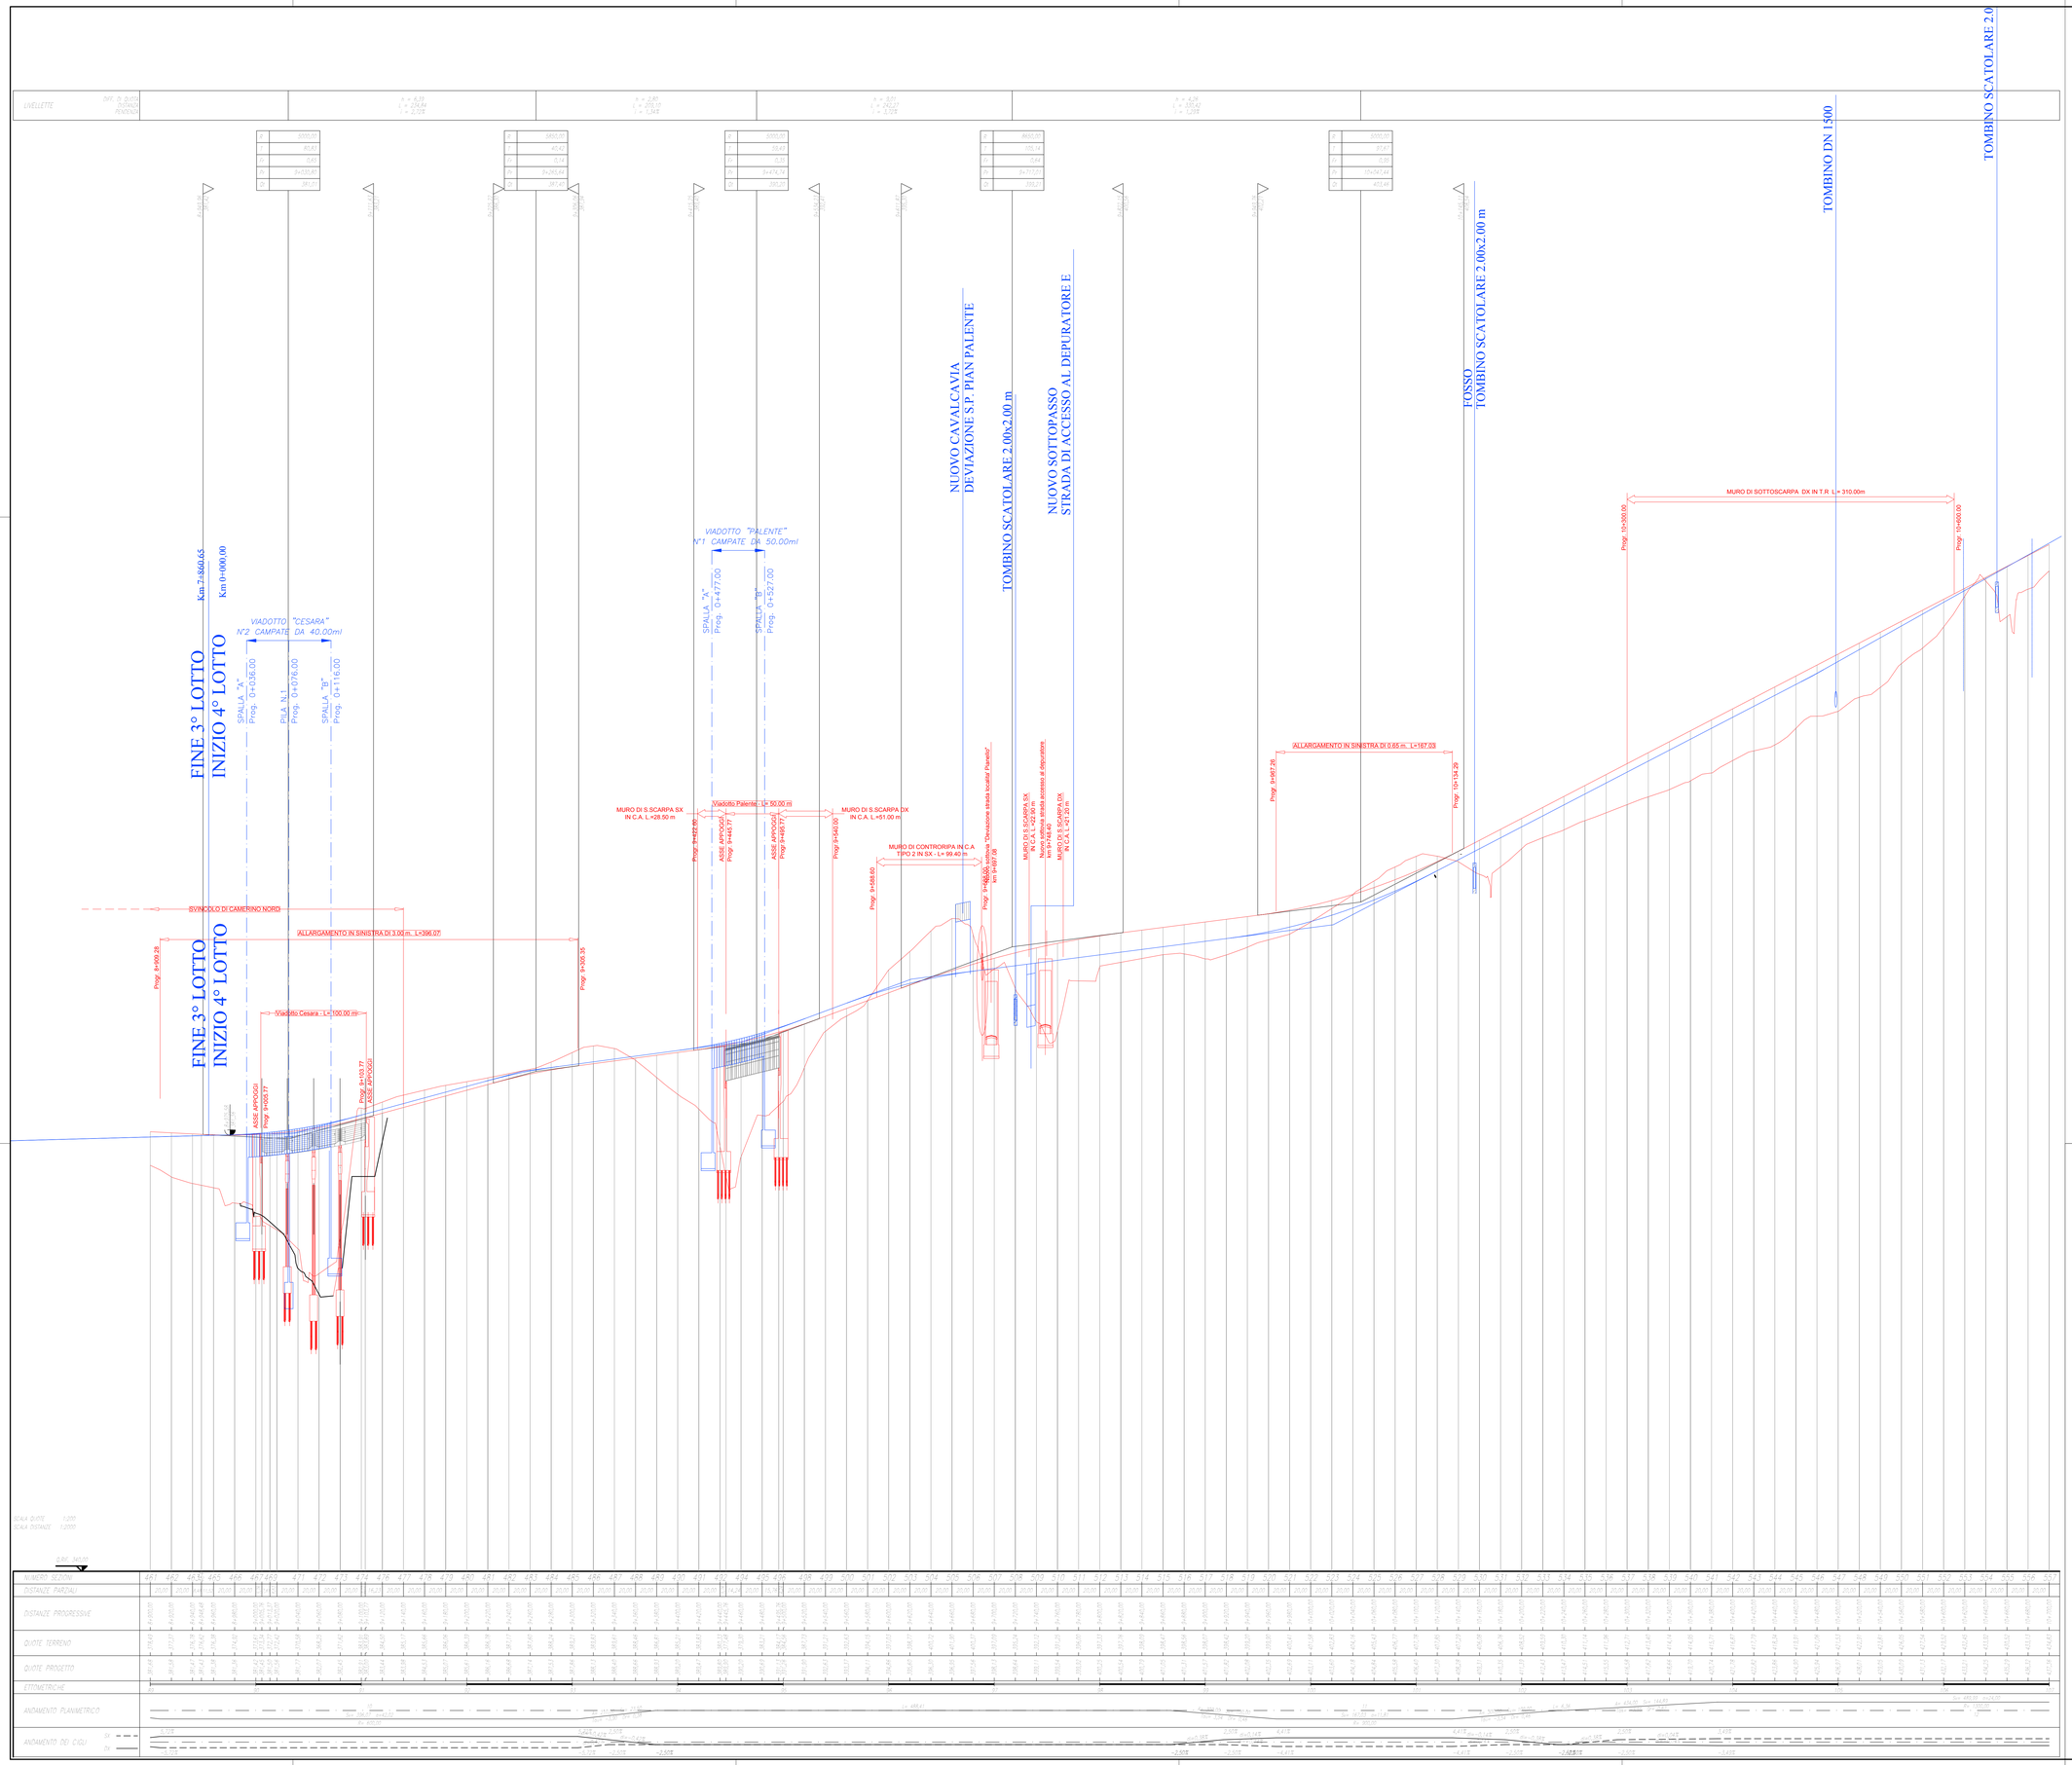
FINE 3° LOTTO
INIZIO 4° LOTTO
Km 7+860,65
Km 0+000,00
VIADOTTO "CESARA"
N°2 CAMPATE DA 40.00ml
SPALLA "A"
Progr. 0+036,00
PILA N.1
Progr. 0+076,00
SPALLA "B"
Progr. 0+116,00
VIADOTTO "PALENTE"
N°1 CAMPATE DA 50.00ml
SPALLA "A"
Progr. 0+477,00
SPALLA "B"
Progr. 0+527,00
NUOVO CAVALCAVIA
DEVIAZIONE S.P. PIAN PALENTE
TOMBINO SCATOLARE 2.00x2.00 m
NUOVO SOTTOPASSO
STRADA DI ACCESSO AL DEPURATORE E
FOSSO
TOMBINO SCATOLARE 2.00x2.00 m
TOMBINO DN 1500
TOMBINO SCATOLARE 2.0
MURO DI SOTTOSCARPA DX IN T.R. L= 310.00m
Progr. 10+350.00
Progr. 10+660.00
ALLARGAMENTO IN SINISTRA DI 0.65 m. L=167.03
Progr. 9+957.26
Progr. 10+124.29
SVINCOLO DI CAMERINO NORD
ALLARGAMENTO IN SINISTRA DI 3.00 m. L=396.07
Progr. 8+059.28
Progr. 9+455.35
Viadotto Cesara - L= 100.00 m
Progr. 8+103.77
ASSE APPOGGI
Progr. 8+428.77
MURO DI S.SCARPA SX
IN C.A. L=28.50 m
Viadotto Palente - L= 50.00 m
MURO DI S.SCARPA DX
IN C.A. L=51.00 m
MURO DI CONTRORIPA IN C.A
TIPO 2 IN SX - L= 99.40 m
Progr. 9+448.60
Progr. 9+540.00
Progr. 9+460.00 curva "Deviazione strada svcatar Pianello"
fin 9+607.06
MURO DI S.SCARPA SX
IN C.A. L=27.00 m
Nuova curva strada accesso al depuratore
fin 9+747.44
MURO DI S.SCARPA DX
IN C.A. L=21.20 m
Progr. 9+747.44
Progr. 9+768.64
