
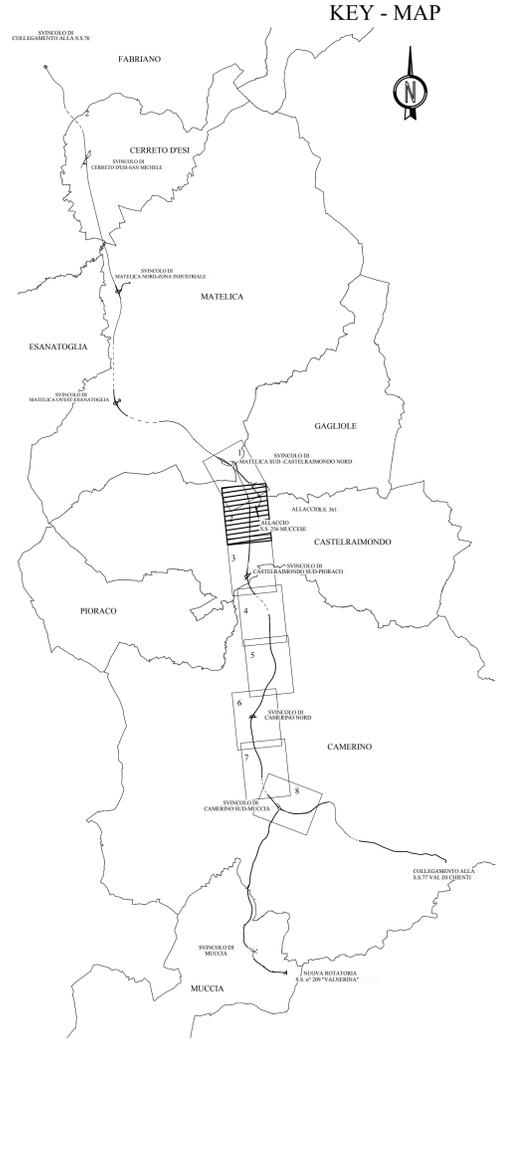


- LEGENDA**
- P1 Ripristino delle sponde al fine di assicurare il rinverdimento
 - P2 Effettuazione di saggi preventivi archeologia
 - P16.1 Ripristino territoriale agricolo delle aree di cantiere
 - P16.2 Rinaturazione delle aree di cantiere
 - M5.1 Fascia alto arbustiva
 - M6 Messa a dimora di specie arbustive sulle scarpate dei rilevati e delle trincee (per scarpate con altezza > 2 m.)
 - M7 Reimpianto alberi di pregio espantati in altro loco
 - M3 Impianto di esemplari di pronto effetto
 - ID1 Idrosemina

- P18 Vasche di prima pioggia
- M8A Messa in opera di recinzione tipo A lungo l'infrastruttura, con messa a dimora di specie arbustive
- M8B Messa in opera di recinzione tipo B lungo l'infrastruttura, con messa a dimora di specie arbustive
- M9 Intervento di protezione acustica
- M10 Ripristino del drenaggio superficiale e delle emergenze delle acque sotterranee
- C1 Rinaturalizzazione (A=Ambiente collinare; B= Ambiente fluviale)
- C2A Rinforzimento e rafforzamento della vegetazione
- C2B
- C3 Rinforzo degli elementi lineari (siepi e filari arborei)

- C4 Creazione di cespuglieti arborati
- C6A Ripristino ambientale della viabilità stradale dismessa
- C6B Smantellamento del manto stradale e restituzione all'uso agricolo
- C7 Rimodellamento morfologico
- C8 Sistemazione ambientale di aree di svicolo ed aree intercluse
- C9 Fascia arbusteto
- C10 Ripristino uso agricolo galleria artificiale

- Grandi connessioni interambientali: fasce complesse di scambio tra specie animali e vegetali di ambienti umidi
- Connessioni interambientali: linee di spostamento e di scambio locale tra specie animali e vegetali di ambienti umidi
- Rete di connessione ecologica delle aree agricole alte e medie collinari
- Attraversamento sopra galleria
- Attraversamento sotto viadotto
- Tombino di attraversamento fauna minore
- Tombino di attraversamento fauna medio-grande

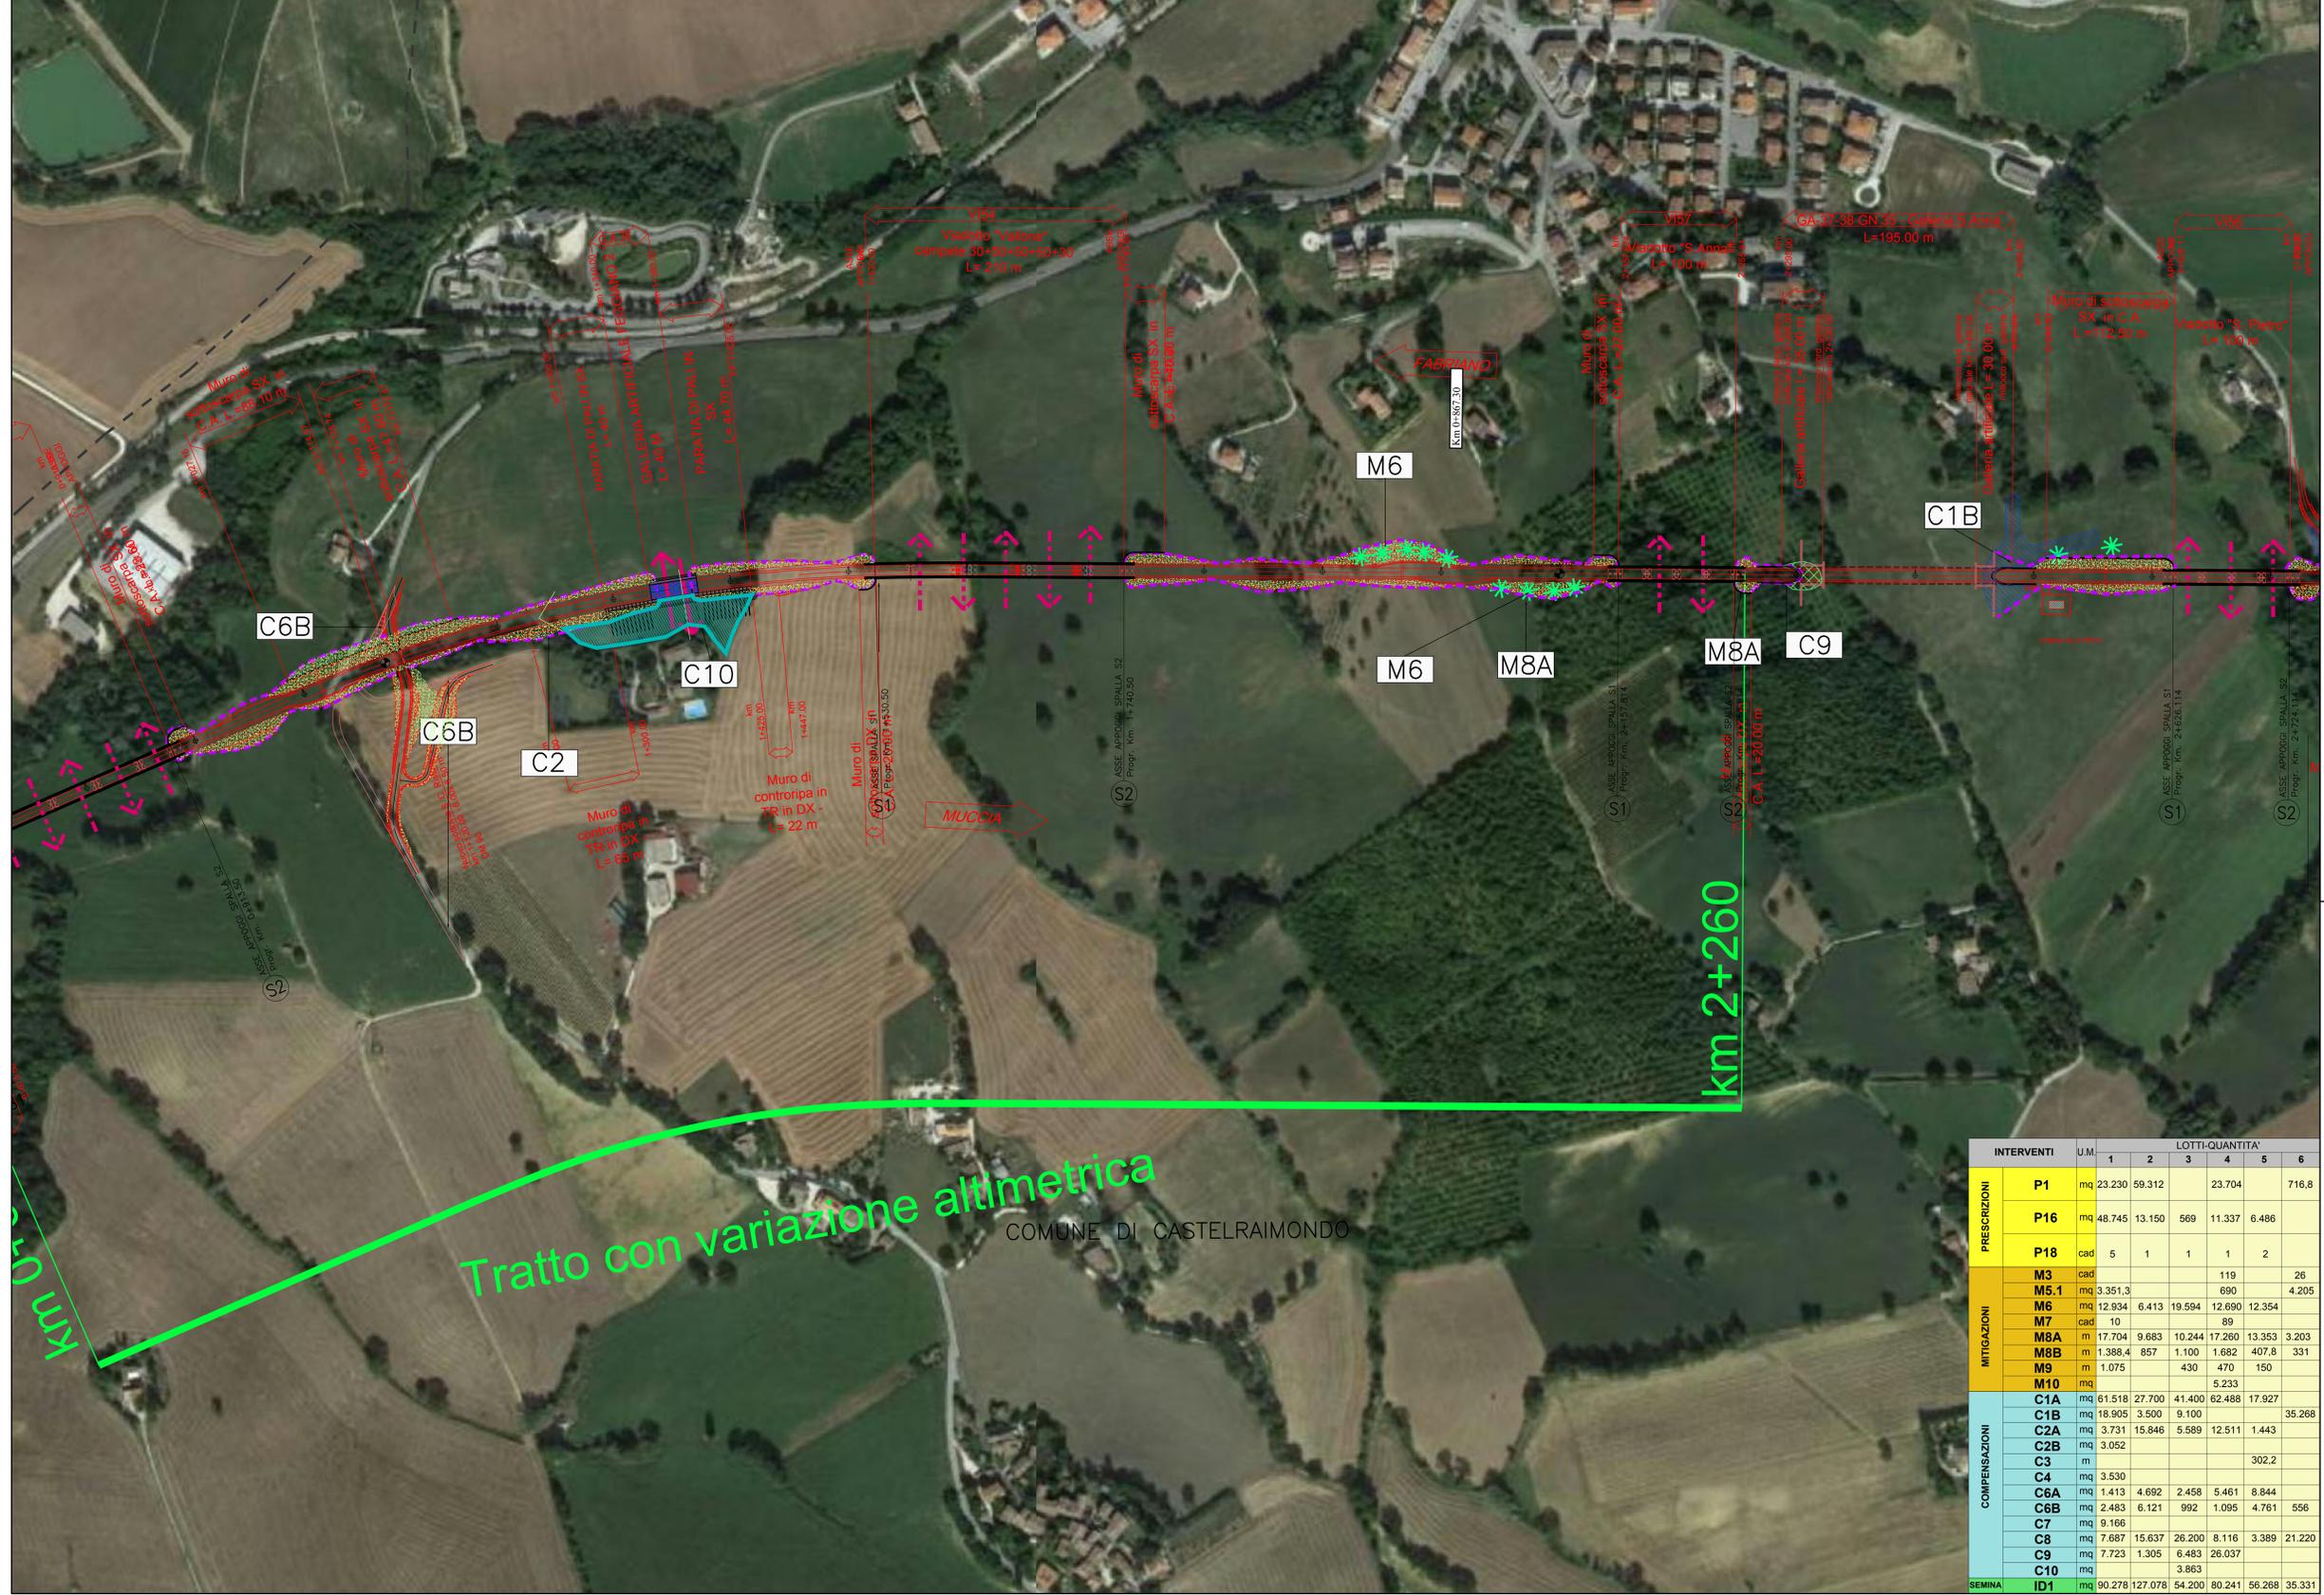

QUADRILATERO
Marche Umbria S.p.A.

**ASSE VIARIO MARCHE-UMBRIA
E QUADRILATERO DI PENETRAZIONE INTERNA
MAXI LOTTO 2**

LAVORI DI COMPLETAMENTO DELLA DIRETTRICE PERUGIA ANCONA:
SS. 318 DI "VALFABRICA", TRATTO PIANELLO-VALFABRICA
SS. 76 "VAL DESINO", TRATTO FOSSATO VICO - CANCELLE ALBACINA - SERRA SAN QUIRICO
"PEDEMONTANA DELLE MARCHE", TRATTO FABRIANO-MUCCIA-SFERCIA.

PROGETTO DEFINITIVO

CONTRAENTE GENERALE: **DIRPA 2** s.c.a.r.l. **Il responsabile del Contratto Generale:** Ing. Federico Montanari **Il responsabile Integratori delle Prestazioni Specialistiche:** Ing. Salvatore Lieto

PROGETTAZIONE: Associazione Temporanea di Imprese
Mantovani: **PROGIN** Mantovani: **SGAI s.r.l.** di E. Forlani & C. Studio di ingegneria e Geologia Applicata
LOMBARDI SA **LOMBARDI-REICO** **INGEGNERIA S.R.L.** **SGAI s.r.l.**
PER C.A.T. RESPONSABILE DELLA PROGETTAZIONE: Prof. Ing. Antonio Grimaldi **INGEGNERI** **ING. MICHELE CURIALE** **ING. MICHELE CURIALE** **ING. MICHELE CURIALE**
GEOLOGO: Dott. Geol. Fabrizio Pontoni **ING. MICHELE CURIALE** **ING. MICHELE CURIALE**
COORDINATORE DELLA SICUREZZA IN FASE DI PROGETTAZIONE: Ing. Michele Curiale **ING. MICHELE CURIALE** **ING. MICHELE CURIALE**
IL RESPONSABILE DEL PROCEDIMENTO: Ing. Giulio Petrizelli **ING. MICHELE CURIALE** **ING. MICHELE CURIALE**

2.1.3 - PEDEMONTANA DELLE MARCHE
3° stralcio funzionale: Castelraimondo nord - Castelraimondo sud
4° stralcio funzionale: Castelraimondo sud - innesto S.S.77 a Muccia
INTEGRAZIONE SPONTANEA
Ortofoto di progetto 2017
Tavola 2/8

Codice Unico di Progetto (CUP): **F12C03000050021** **SCALA:** 1:2000 **DATA:** Novembre 2018

Nome File: **01070302450010102A**

REV.	DATA	DISCUSSIONE	Redatto	Controllato	Approvato
A	NOV 2018	Emissione per aggiornamento progetto	PROGIN	S. Scoppetti	R. Piccirilli
B					A. Grimaldi
C					

INTERVENTI	U.M.	LOTTE-QUANTITA'						
		1	2	3	4	5	6	
PRESCRIZIONI	P1	mq	23.230	59.312		23.704		716,8
	P16	mq	48.745	13.150	569	11.337	6.486	
	P18	cad	5	1	1	1	2	
MITIGAZIONI	M3	cad				119		26
	M5.1	mq	3.351,3			690		4.205
	M6	mq	12.934	6.413	19.594	12.690	12.354	
	M7	cad	10			89		
	M8A	m	17.704	9.683	10.244	17.260	13.353	3.203
	M8B	m	1.388,4	857	1.100	1.682	407,8	331
COMPENSAZIONI	M9	m	1.075		430	470	150	
	M10	mq				5.233		
	C1A	mq	61.518	27.700	41.400	62.488	17.927	
	C1B	mq	18.905	3.500	9.100			35.268
	C2A	mq	3.731	15.846	5.589	12.511	1.443	
	C2B	mq	3.052					
	C3	m					302,2	
	C4	mq	3.530					
	C6A	mq	1.413	4.692	2.458	5.461	8.844	
	C6B	mq	2.483	6.121	992	1.095	4.761	556
C7	mq	9.166						
C8	mq	7.687	15.637	26.200	8.116	3.389	21.220	
C9	mq	7.723	1.305	6.483	26.037			
C10	mq	3.863						
SEMINA	ID1	mq	90.278	127.078	54.200	80.241	56.268	35.331