



- LEGENDA ARCHEOLOGIA**
- SAGGI
 - TRINCEE
 - RICOGNIZIONI ARCHEOLOGICHE
 - Cn
- LEGENDA TRACCIATI**
- TRACCIATO FERROVIARIO
 - TRACCIATO AUTOSTRADALE
 - OPERA DI ATTRAVERSAMENTO
- LEGENDA**
- PONTILI

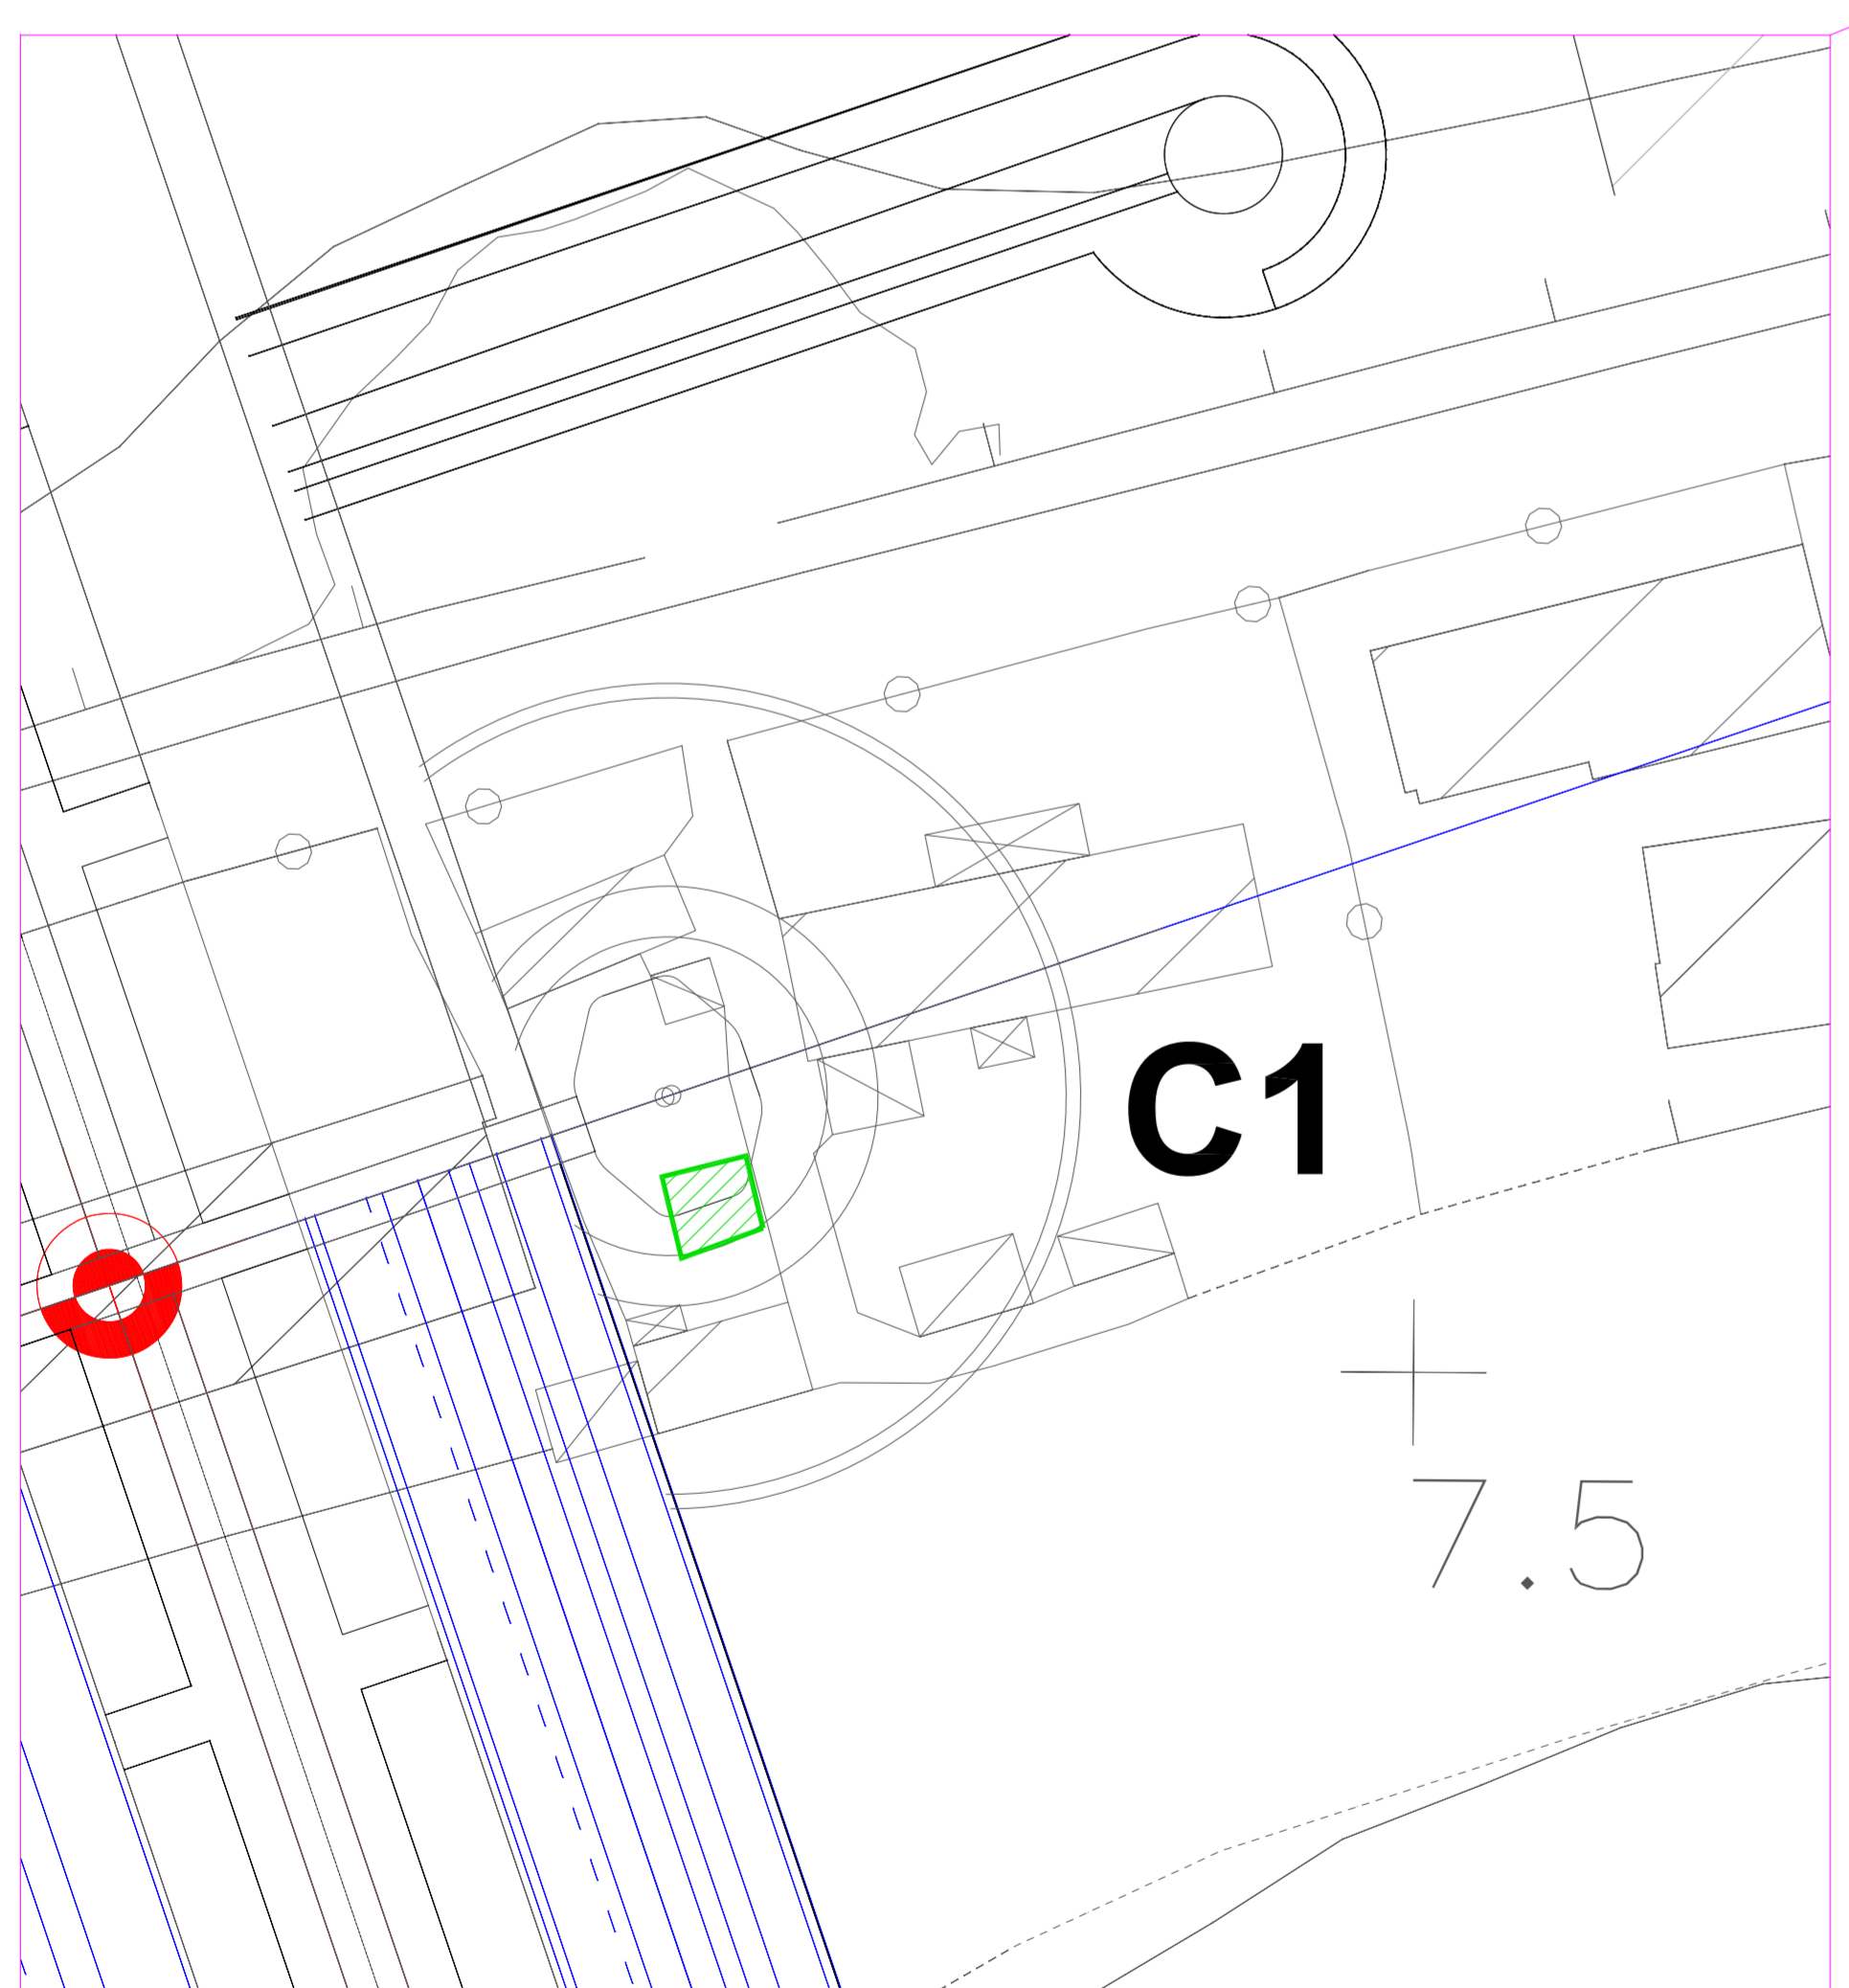

SCALA 1:500

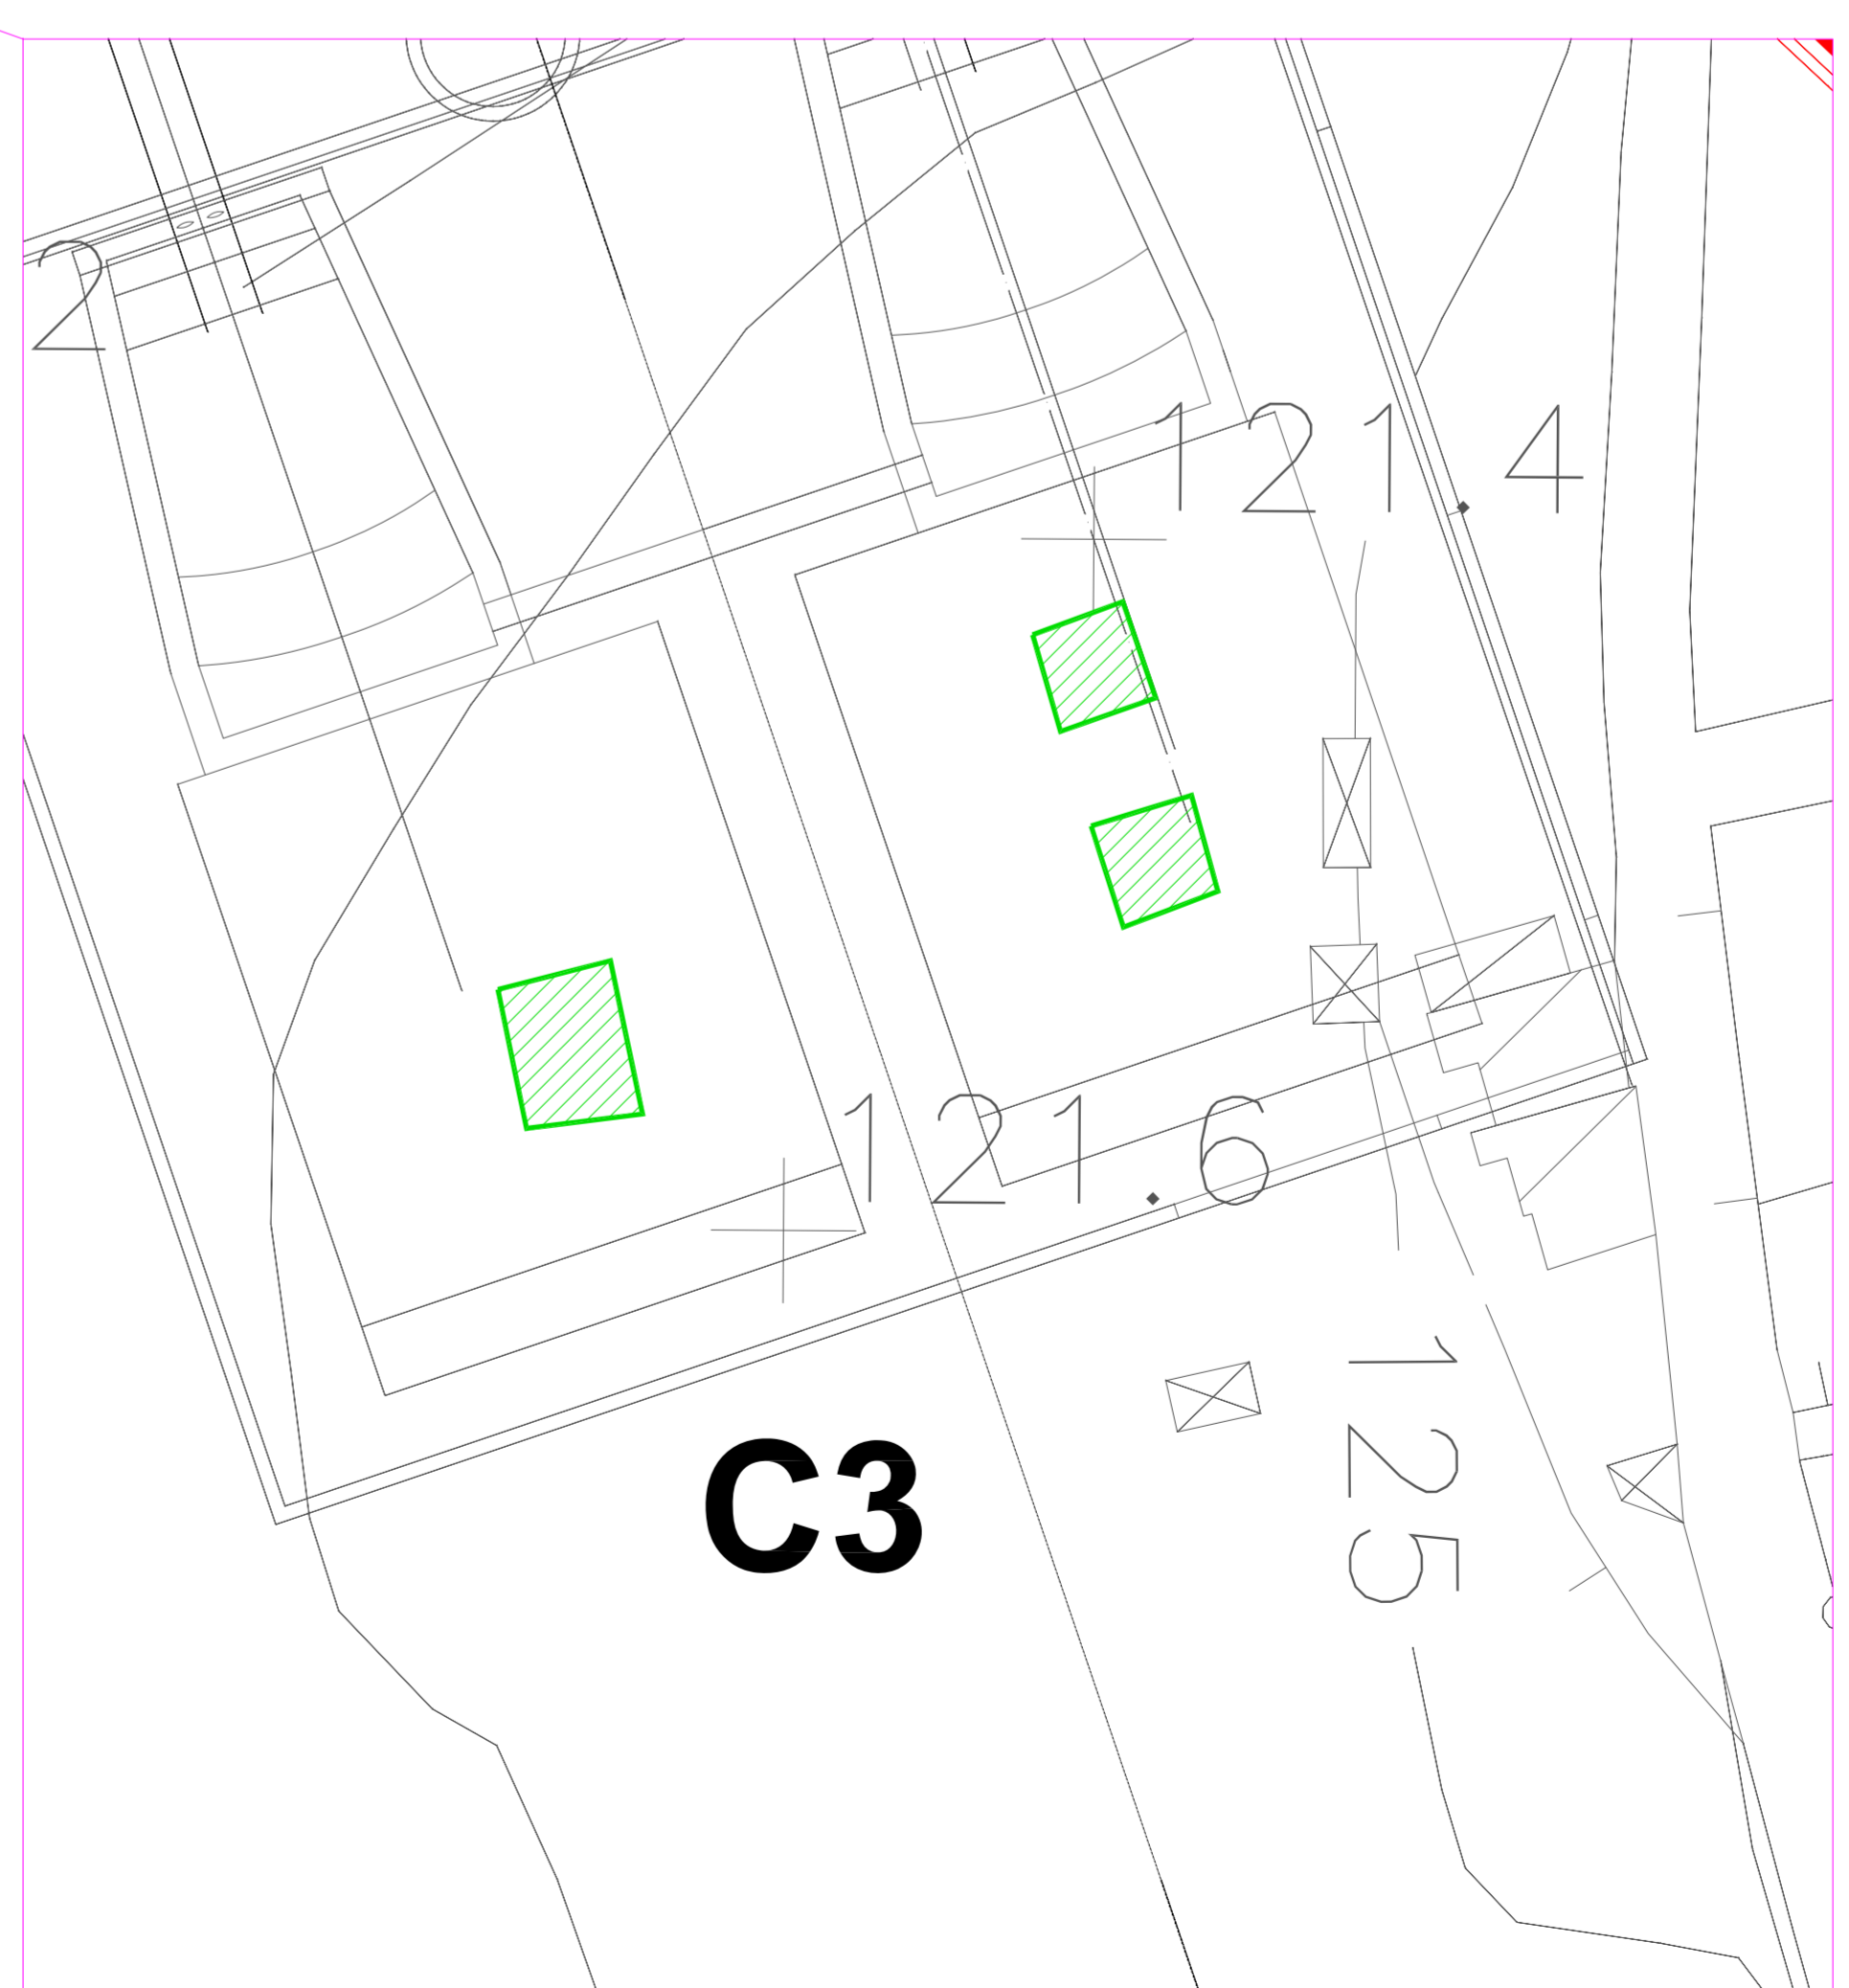

SCALA 1:500

Stretto di Messina
 Concessionaria per la progettazione, redazione e gestione del collegamento stabile tra la Sicilia e il Continente
 Organismo di diritto pubblico
 Legge n° 109 del 17 dicembre 1971, modificata dal D.Lgs. n° 114 del 24 aprile 2000

PONTE SULLO STRETTO DI MESSINA

PROGETTO DEFINITIVO

EUROLINK S.C.p.A.
 IMPREGILO S.p.A. (Mandataria)
 SOCIETA' ITALIANA PER CONDOTTE D'ACQUA S.p.A. (Mandante)
 COOPERATIVA MURATORI E CEMENTISTI - C.M.C. di Ravenna Soc. Coop. a.r.l. (Mandante)
 SACYR S.A.U. (Mandante)
 ISHKAWAJIMA - HANIMA HEAVY INDUSTRIES CO. Ltd. (Mandante)
 A.C.I. S.C.P.A. - CONSORZIO STABILE (Mandante)

IL PROGETTISTA ARCHEOLOGIA PREVENTIVA ING. A. VERRICCHI Ordine Ingegneri Cosenza n° 2815	IL CONFORTE GENERALE Project Manager (Ing. P.P. Marcheselli)	STRETTO DI MESSINA Direttore Generale e RUP Indicazione (Ing. G. Fiommesgh)	STRETTO DI MESSINA Amministratore Delegato (Dott. P. Cucco)
--	--	--	---

COLLEGAMENTI VERSANTE CALABRIA AC0012_F0
 RILIEVI ACCERTAMENTI E INDAGINI IN CAMPO - INDAGINI ARCHEOLOGICHE
 ELEMENTI DI CARATTERE GENERALE
 GENERALE
 INTERVENTI SUL CAMPO (SCAVI, TRINCEE ESPLORATIVE E RICOGNIZIONE) - PLANIMETRIA DI SINTESI

CODICE: CG0900P4D0160000000000002FO				SCALA: 1:10000	
REV.	DATA	DESCRIZIONE	REDATTO	VERIFICATO	APPROVATO
FO	20/06/2011	EMMISSIONE FINALE	SPINELLI	VERRICCHI	VERRICCHI