




VILLA S. GIOVANNI
CANNITELLO
SAGGIO A
TAV. 1
US 0
SCALA 1:20

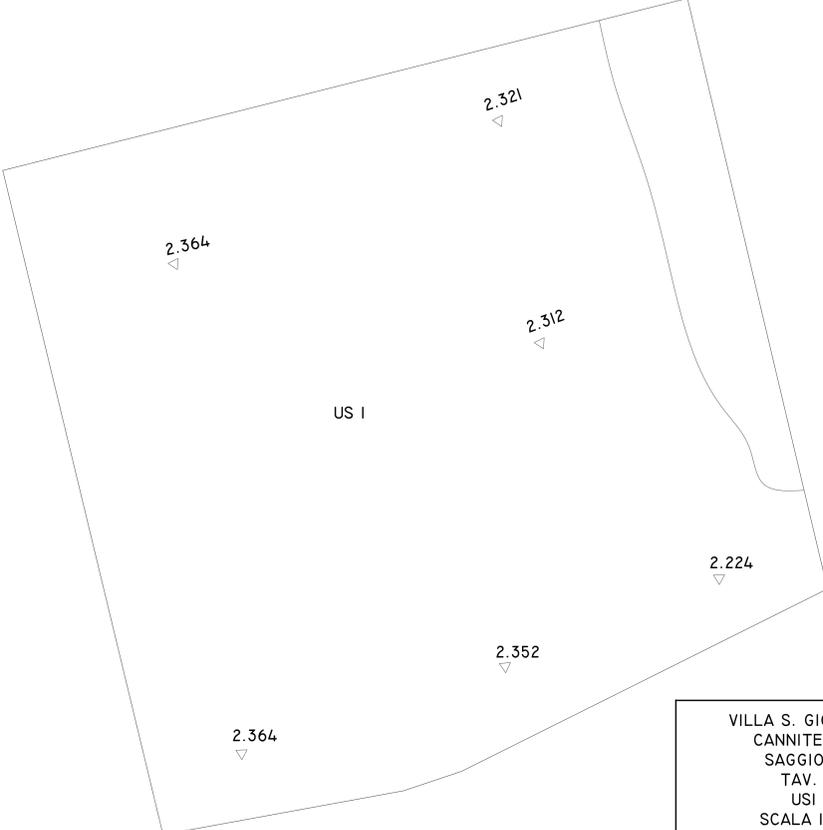

VILLA S. GIOVANNI
CANNITELLO
SAGGIO A
TAV. 2
US 1
SCALA 1:20

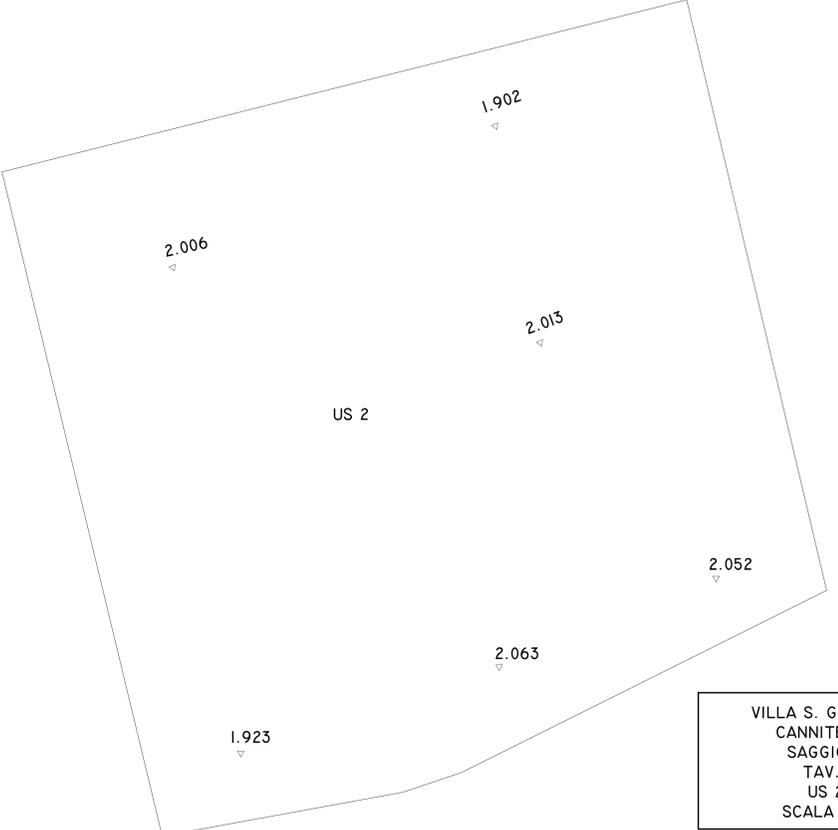

VILLA S. GIOVANNI
CANNITELLO
SAGGIO A
TAV. 3
US 2
SCALA 1:20

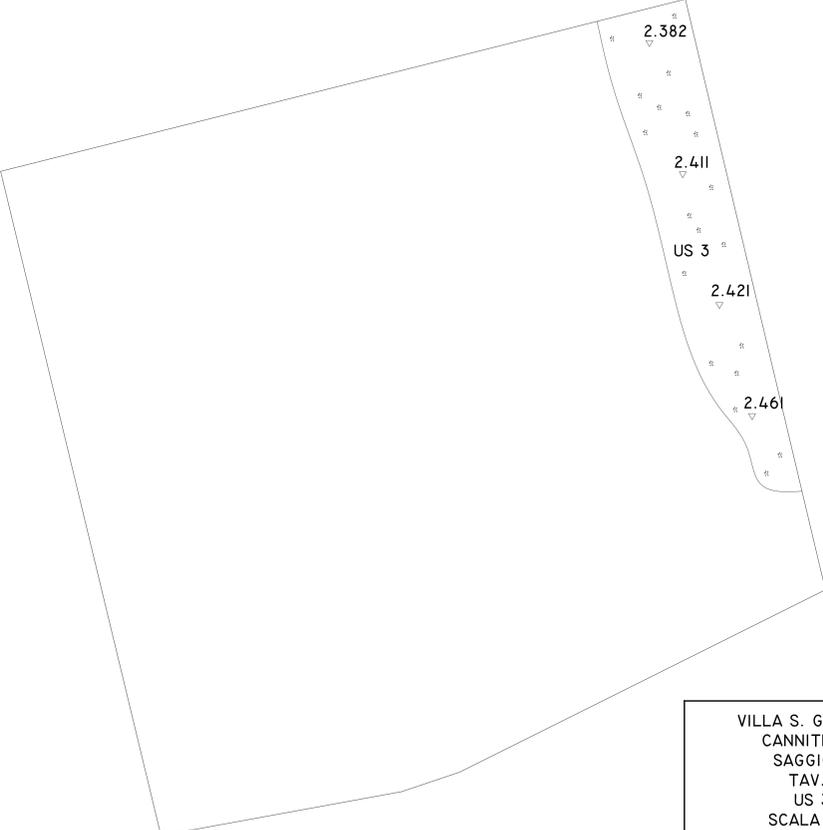

VILLA S. GIOVANNI
CANNITELLO
SAGGIO A
TAV. 4
US 3
SCALA 1:20

Stretto di Messina
Concessionario per la progettazione, redazione e gestione del collegamento stabile tra le Sicilie e il Continente
 Organismo di diritto pubblico
 Legge n° 109 del 17 dicembre 1971, modificata dal D.Lgs. n° 114 del 24 aprile 2000

EUROLINK

PONTE SULLO STRETTO DI MESSINA

PROGETTO DEFINITIVO

EUROLINK S.C.p.A.
IMPREGILO S.p.A. (Mandatario)
 SOCIETA' ITALIANA PER CONDOTTE D'ACQUA S.p.A. (Mandatario)
 COOPERATIVA MURATORI E CEMENTISTI - C.M.C. di Ravenna Soc. Coop. a.r.l. (Mandatario)
 SACYR S.A.U. (Mandatario)
 ISHKAWAJIMA - HANIMA HEAVY INDUSTRIES CO. Ltd. (Mandatario)
 A.C.I. S.C.P.A. - CONSORZIO STABILE (Mandatario)

IL PROGETTISTA <small>Ufficio di architettura urbanistica e ingegneria</small> Dott. Ing. A. Vericchio Dott. Ingegneri Caserio n° 2812	IL CONTRAENTE GENERALE <small>Project Manager</small> Ing. P.P. Marcheselli	STRETTO DI MESSINA <small>Direttore Generale e R&D</small> Ing. G. Fiommesghini	STRETTO DI MESSINA <small>Amministratore Delegato</small> Dott. P. Cusci
---	--	--	---

COLLEGAMENTI VERSANTE CALABRIA AC0016_F0
 RILIEVI ACCERTAMENTI E INDAGINI IN CAMPO - INDAGINI ARCHEOLOGICHE
 ELEMENTI DI CARATTERE GENERALE
 GENERALE
 INTERVENTI SUL CAMPO (SCAVI E TRINCEE ESPLORATIVE) - PLANIMETRIA E
 SEZIONI DI DETTAGLIO AREA C1 (tav.1 di 3)

CODICE: **C | G | 0 | 9 | 0 | 0 | P | P | C | D | C | I | 6 | 0 | 0 | 0 | 0 | 0 | 0 | 0 | 0 | 1 | F | 0** SCALA: 1:20

REV.	DATA	DESCRIZIONE	REDATTO	VERIFICATO	APPROVATO
FD	20/06/2011	EMISSIONE FINALE	SPINELLI	VERICCHIO	VERICCHIO

Nome del file: AC0016_F0.dwg