


VILLA SAN GIOVANNI
LOC. CANNITELLO
SAGGIO A
PROSPETTO NE
SCALA 1:20

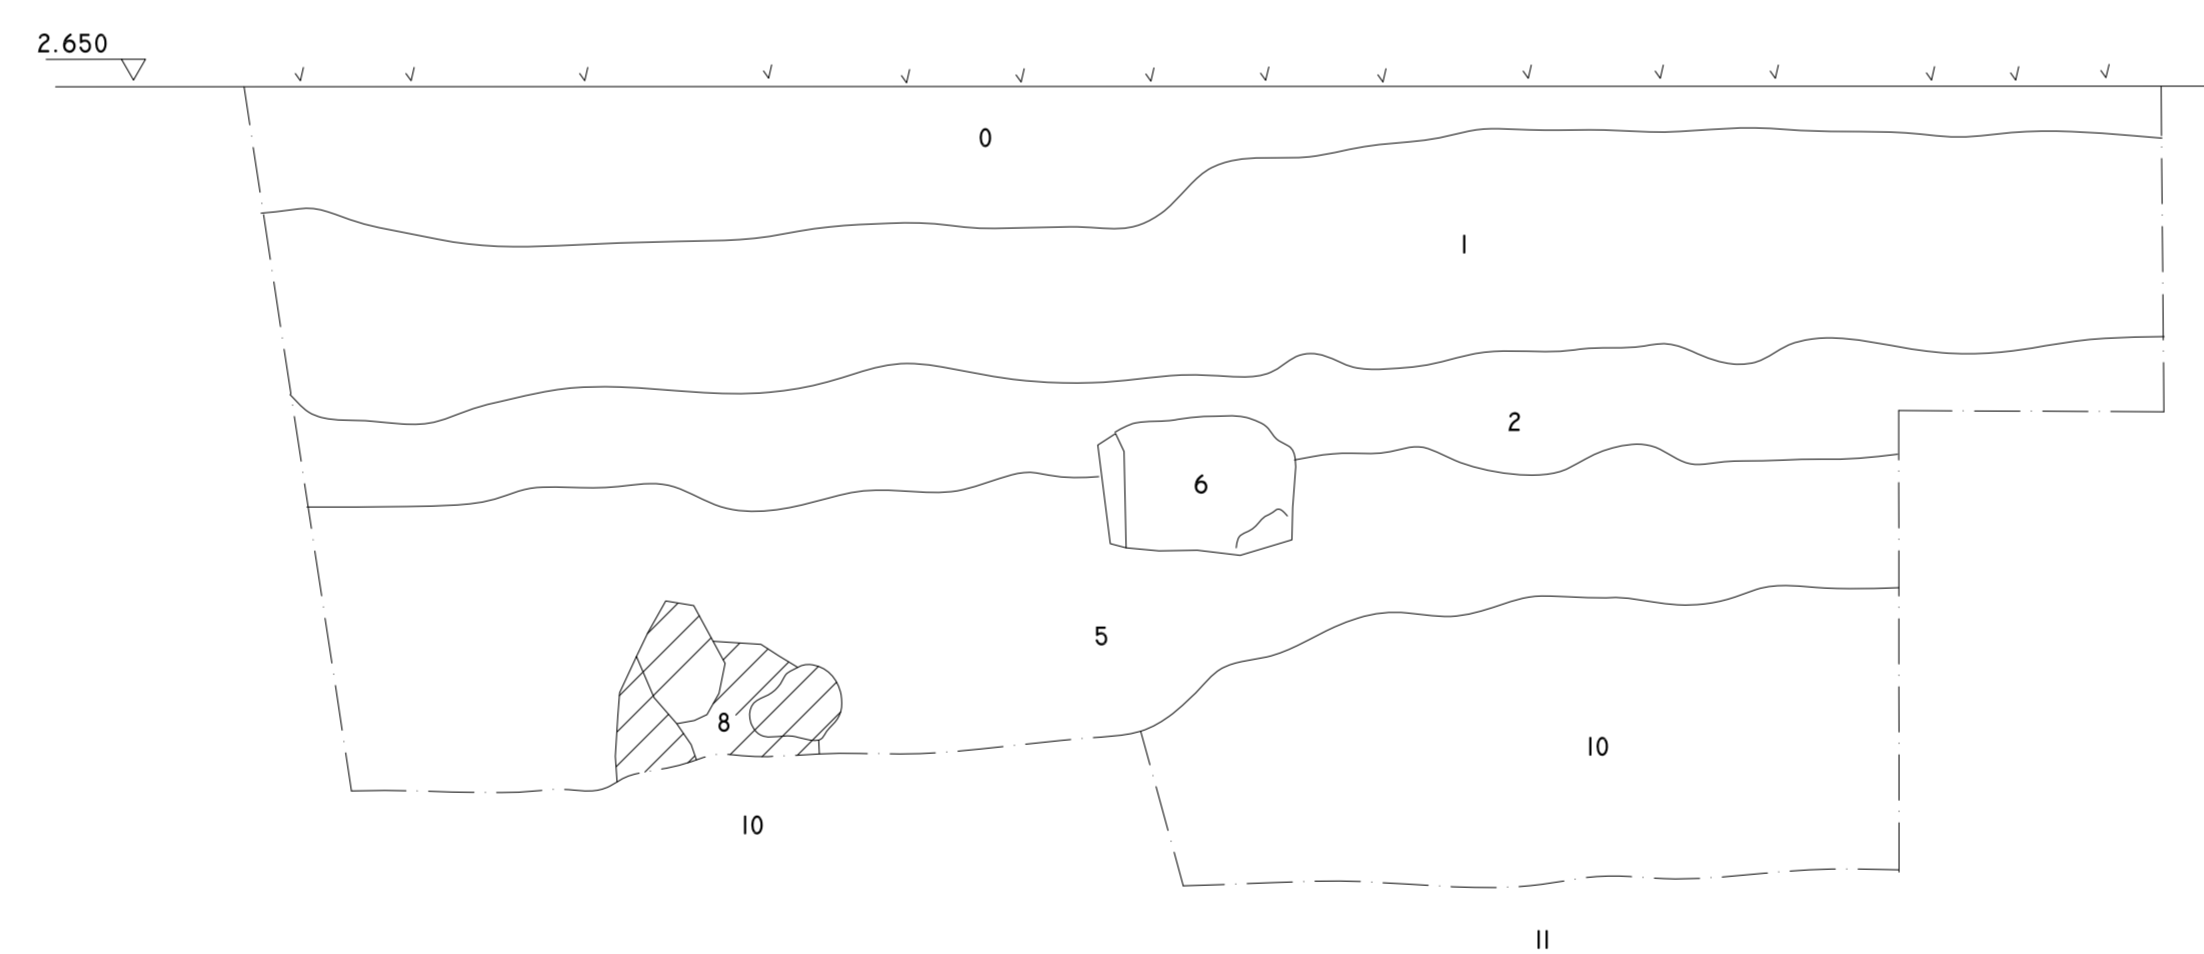

VILLA SAN GIOVANNI
LOC. CANNITELLO
SAGGIO A
PROSPETTO SE
SCALA 1:20



**Stretto
di Messina**

Concessionario per la progettazione, redazione e gestione del collegamento stabile tra le Sicilie e il Continente
Organismo di diritto pubblico
Legge n° 109 del 17 dicembre 1971, modificata dal D.Lgs. n° 114 del 24 aprile 2003



PONTE SULLO STRETTO DI MESSINA



PROGETTO DEFINITIVO

EUROLINK S.C.p.A.
IMPREGLIO S.p.A. (Mandataria)
 SOCIETA' ITALIANA PER CONDOTTE D'ACQUA S.p.A. (Mandante)
 COOPERATIVA MURATORI E CEMENTISTI - C.M.C. di Ravenna Soc. Coop. a.r.l. (Mandante)
 SACYR S.A.U. (Mandante)
 ISHKAWAJIMA - HANIMA HEAVY INDUSTRIES CO. Ltd. (Mandante)
 A.C.I. S.C.P.A. - CONSORZIO STABILE (Mandante)

<p><small>IL PROGETTISTA</small> <small>Ufficio di architetto della provincia di Reggio Calabria</small> Dott. Ing. A. Vericochio Ordine Ingegneri Catania n° 2815</p>	<p><small>IL CONTRAENTE GENERALE</small> <small>Project Manager</small> Ing. P.P. Marcheselli</p>	<p><small>STRETTO DI MESSINA</small> <small>Direttore Generale e RUP Indicazione</small> Ing. G. Fiommesghit</p>	<p><small>STRETTO DI MESSINA</small> <small>Amministratore Delegato</small> (Dott. P. Ciucci)</p>
--	---	---	---

COLLEGAMENTI VERSANTE CALABRIA AC0018_F0
RILIEVI ACCERTAMENTI E INDAGINI IN CAMPO - INDAGINI ARCHEOLOGICHE
 ELEMENTI DI CARATTERE GENERALE
 GENERALE
 INTERVENTI SUL CAMPO (SCAVI E TRINCEE ESPLORATIVE) - PLANIMETRIA E
 SEZIONI DI DETTAGLIO AREA C1 (tav.3 di 3)

<small>CODICE</small>	AC0018_F0	<small>SCALA</small>	1:20		
<small>REV.</small>	<small>DATA</small>	<small>DESCRIZIONE</small>	<small>REDATTO</small>	<small>VERIFICATO</small>	<small>APPROVATO</small>
FD	20/06/2011	EMISSIONE FINALE	SPINELLI	VERICOCHIO	VERICOCHIO

NOME DEL FILE: AC0018_F0.dwg