




VILLA SAN GIOVANNI
LOC. PIALE
SAGGIO I
PROSPETTO E
SCALA 1:20

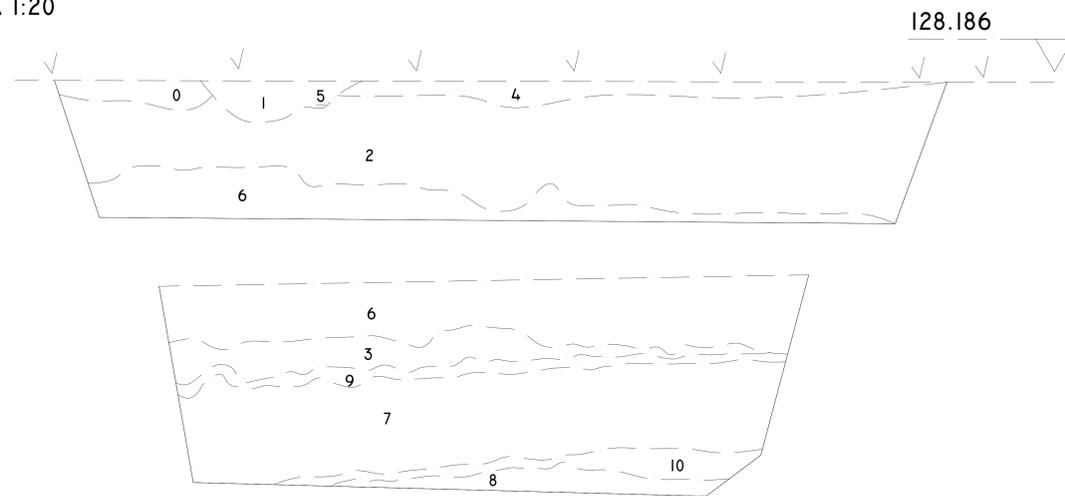


VILLA SAN GIOVANNI
LOC. PIALE
SAGGIO II
PROSPETTO E
SCALA 1:20

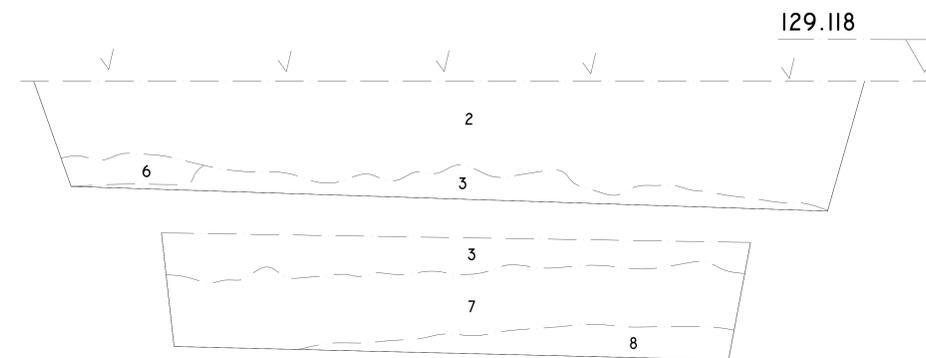

VILLA SAN GIOVANNI
LOC. PIALE
SAGGIO I
PROSPETTO N
SCALA 1:20

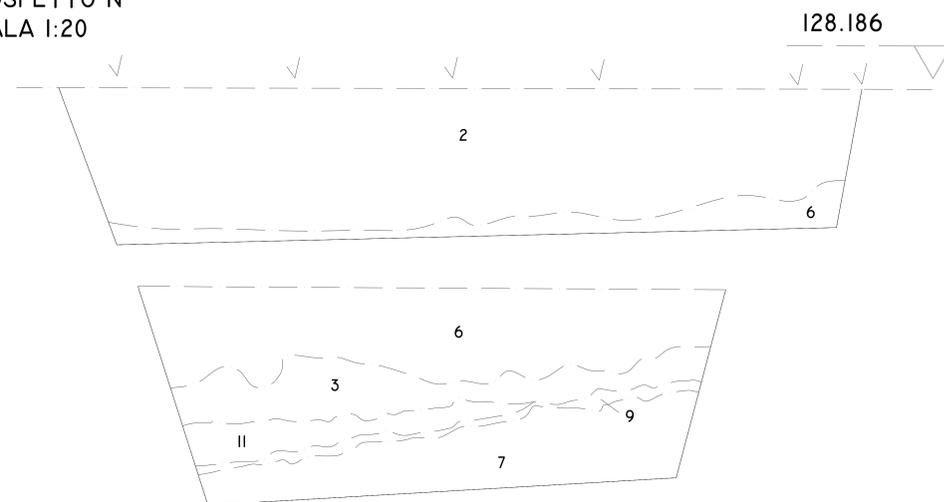

VILLA SAN GIOVANNI
LOC. PIALE
SAGGIO II
PROSPETTO N
SCALA 1:20

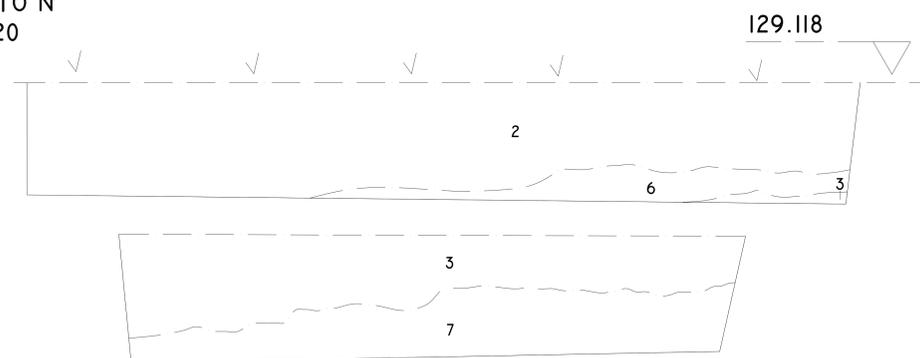

Stretto di Messina
Concessionario per la progettazione, redazione e gestione del collegamento stabile tra la Sicilia e il Continente
 Organismo di diritto pubblico
 Legge n° 108 del 17 dicembre 1971, modificata dal D.Lgs. n° 114 del 24 aprile 2000



PONTE SULLO STRETTO DI MESSINA

PROGETTO DEFINITIVO

EUROLINK S.C.p.A.
 IMPREGILO S.p.A. (Mandatario)
 SOCIETA' ITALIANA PER CONDOTTE D'ACQUA S.p.A. (Mandatario)
 COOPERATIVA MURATORI E CEMENTISTI - C.M.C. di Ravenna Soc. Coop. a.r.l. (Mandatario)
 SACYR S.A.U. (Mandatario)
 ISHKAWAJIMA - HANIMA HEAVY INDUSTRIES CO. Ltd. (Mandatario)
 A.C.I. S.C.P.A. - CONSORZIO STABILE (Mandatario)

IL PROGETTISTA <small>Arch. G. A. Verricchio Ordine Ingegneri Caserta n° 2815</small> Dott. Ing. A. Verricchio	IL CONTRANTE GENERALE <small>Project Manager Ing. P.P. Marcheselli</small>	STRETTO DI MESSINA <small>Direttore Generale e R&D Indicazione Ing. G. Fiorinighi</small>	STRETTO DI MESSINA <small>Amministratore Delegato Dott. P. Ciucci</small>
--	---	--	--

COLLEGAMENTI VERSANTE CALABRIA AC0024_F0
 RILIEVI ACCERTAMENTI E INDAGINI IN CAMPO - INDAGINI ARCHEOLOGICHE
 ELEMENTI DI CARATTERE GENERALE
 GENERALE
 INTERVENTI SUL CAMPO (SCAVI E TRINCEE ESPLORATIVE) - PLANIMETRIA E SEZIONI DI DETTAGLIO AREA C3 SAGGIO I E SAGGIO II PROSPETTO E-N

REV.	DATA	DESCRIZIONE	REDATTO	VERIFICATO	APPROVATO
FD	20/06/2011	EMISSIONE FINALE	SPINELLI	VERRICCHIO	VERRICCHIO

NOOME DEL FILE: AC0024_F0.dwg