


VILLA S. GIOVANNI  
PIALE  
SAGGIO I  
TAV. 13  
US 5  
SCALA 1:20

VILLA S. GIOVANNI  
PIALE  
SAGGIO I E II  
TAV. 16  
US 6  
SCALA 1:20

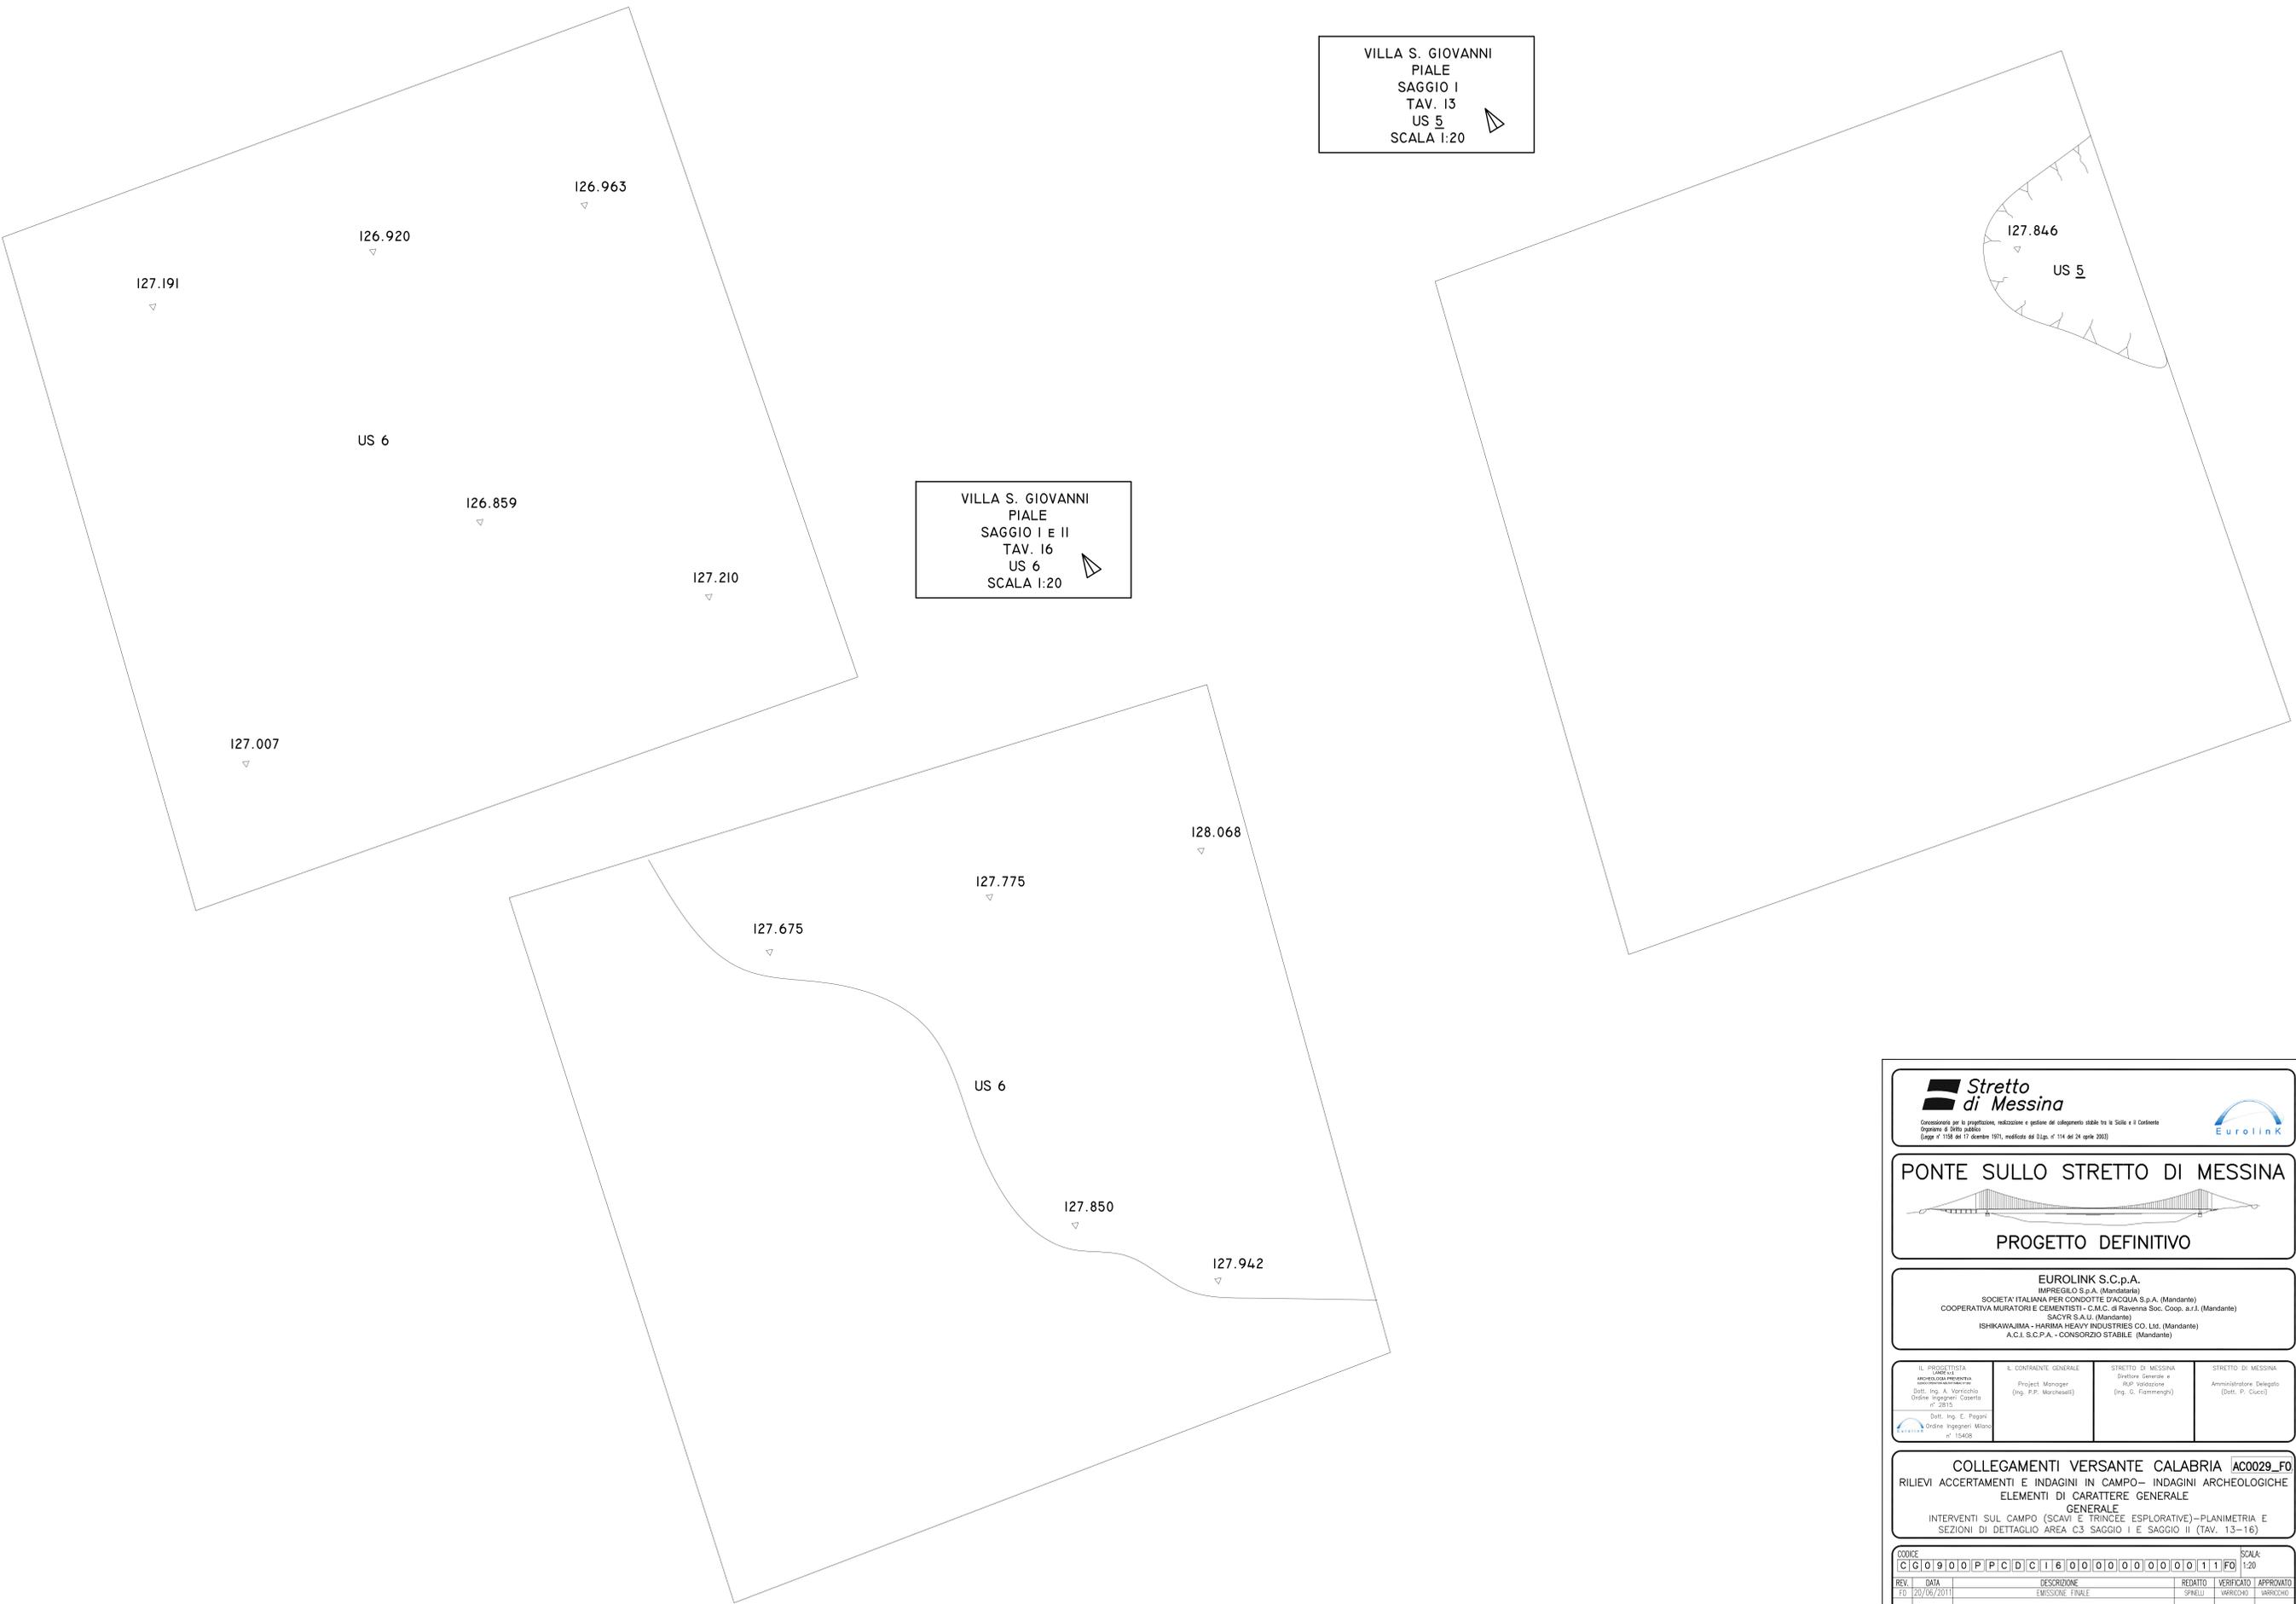

**Stretto di Messina**  
Concessionario per la progettazione, redazione e gestione del collegamento stabile tra le Sille e il Corleone  
 Organismo di diritto pubblico  
 Legge n° 109 del 17 dicembre 1971, modificata dal D.Lgs. n° 114 del 24 aprile 2003



**PONTE SULLO STRETTO DI MESSINA**  
  
**PROGETTO DEFINITIVO**

**EUROLINK S.C.p.A.**  
 IMPREGILO S.p.A. (Mandatario)  
 SOCIETA' ITALIANA PER CONDOTTE D'ACQUA S.p.A. (Mandatario)  
 COOPERATIVA MURATORI E CEMENTISTI - C.M.C. di Ravenna Soc. Coop. a.r.l. (Mandatario)  
 SACYR S.A.U. (Mandatario)  
 ISHKAWAJIMA - HANIMA HEAVY INDUSTRIES CO. Ltd. (Mandatario)  
 A.C.I. S.C.P.A. - CONSORZIO STABILE (Mandatario)

IL PROGETTISTA <small>ARCHITETTO ARCHITETTO</small> Dott. Ing. A. Varricchio Ordine Ingegneri Catania n° 2815	IL CONTRANTE GENERALE <small>Project Manager</small> Ing. P.P. Marcheselli	STRETTO DI MESSINA <small>Direttore Generale e R&amp;D</small> Ing. G. Fiorinighi	STRETTO DI MESSINA <small>Amministratore Delegato</small> (Dott. P. Cucco)
---	--	---	--

**COLLEGAMENTI VERSANTE CALABRIA AC0029\_F0**  
 RILIEVI ACCERTAMENTI E INDAGINI IN CAMPO - INDAGINI ARCHEOLOGICHE  
 ELEMENTI DI CARATTERE GENERALE  
 INTERVENTI SUL CAMPO (SCAVI E TRINCEE ESPLORATIVE) - PLANIMETRIA E  
 SEZIONI DI DETTAGLIO AREA C3 SAGGIO I E SAGGIO II (TAV. 13-16)

CODICE C   G   0   9   0   0   P   F   C   D   C   1   6   0   0   0   0   0   0   0   0   1   1   F   0		SCALA 1:20			
REV.	DATA	DESCRIZIONE	REDATTO	VERIFICATO	APPROVATO
FD	20/06/2011	EMISSIONE FINALE	SPINELLI	VARRICCHIO	VARRICCHIO