

DESEGNI DI RIFERIMENTO

DESCRIZIONE	CODICE
RELAZIONE TECNICA GENERALE DELLE OPERE CIVILI	INOR11EE2R00V15C0001
PLANIMETRIA STATO DI PROGETTO CON INDIVIDUAZIONE INTERVENTI	INOR11EE2P80V15C0001
TABELLA MATERIALI OPERE CIVILI	INOR11EE240V15C0001

NOTE GENERALI

- 1 - Q.T.N.=QUOTA TERRENO NATURALE
- 2 - TUTTE LE DIMENSIONI SONO ESPRESSE IN cm
- 3 - LE QUOTE ALTIMETRICHE SONO ESPRESSE IN metri E SONO RIFERITE ALLO 0,00 DEL PIAZZALE
- 4 - LE MISURE DEGLI ANGOLI SONO ESPRESSE IN GRADI CENTESIMALI
- 5 - IL TERRENO NON IDONEO PRESENTE ALL'INTERNO DELLO STRATO SUPERFICIALE CARATTERIZZATO DA RIPORTI DI ORIGINE ANTROPICA DOVRÀ ESSERE INTERAMENTE SOSTITUITO CON LE MODALITÀ INDICATE NEL § 5.5.3 DEL "CAPITOLATO GENERALE TECNICO D'APPALTO". IL RINTERRO DOVRÀ ESSERE CONDOTTO COME SPECIFICATO AL § 5.5.4.3 PER I RILEVATI STRADALI. LO STRATO DI IMPOSTA DELLA FONDAZIONE SARÀ COSTITUITO DA UNO STRATO ANTICAPPILLARE DI 50 CM DI SPESSORE, AVENTE LE CARATTERISTICHE INDICATE NEL CAPITOLATO STESSO AL § 5.5.4.1.
- 6 - PER I DETTAGLI INERENTI L'INTERVENTO DI BONIFICA (DEFINIZIONE AERALE, PROFONDITÀ MASSIMA DA BONIFICARE, MODALITÀ DI COMPATTAZIONE E CARATTERIZZAZIONE AMBIENTALE DEI MATERIALI) SI RIMANDA AGLI ELABORATI SPECIFICI DI PROGETTO.


CARATTERISTICHE DEI MATERIALI

VISTA AEREA




PLANIMETRIA STATO DI FATTO

Scala 1:500

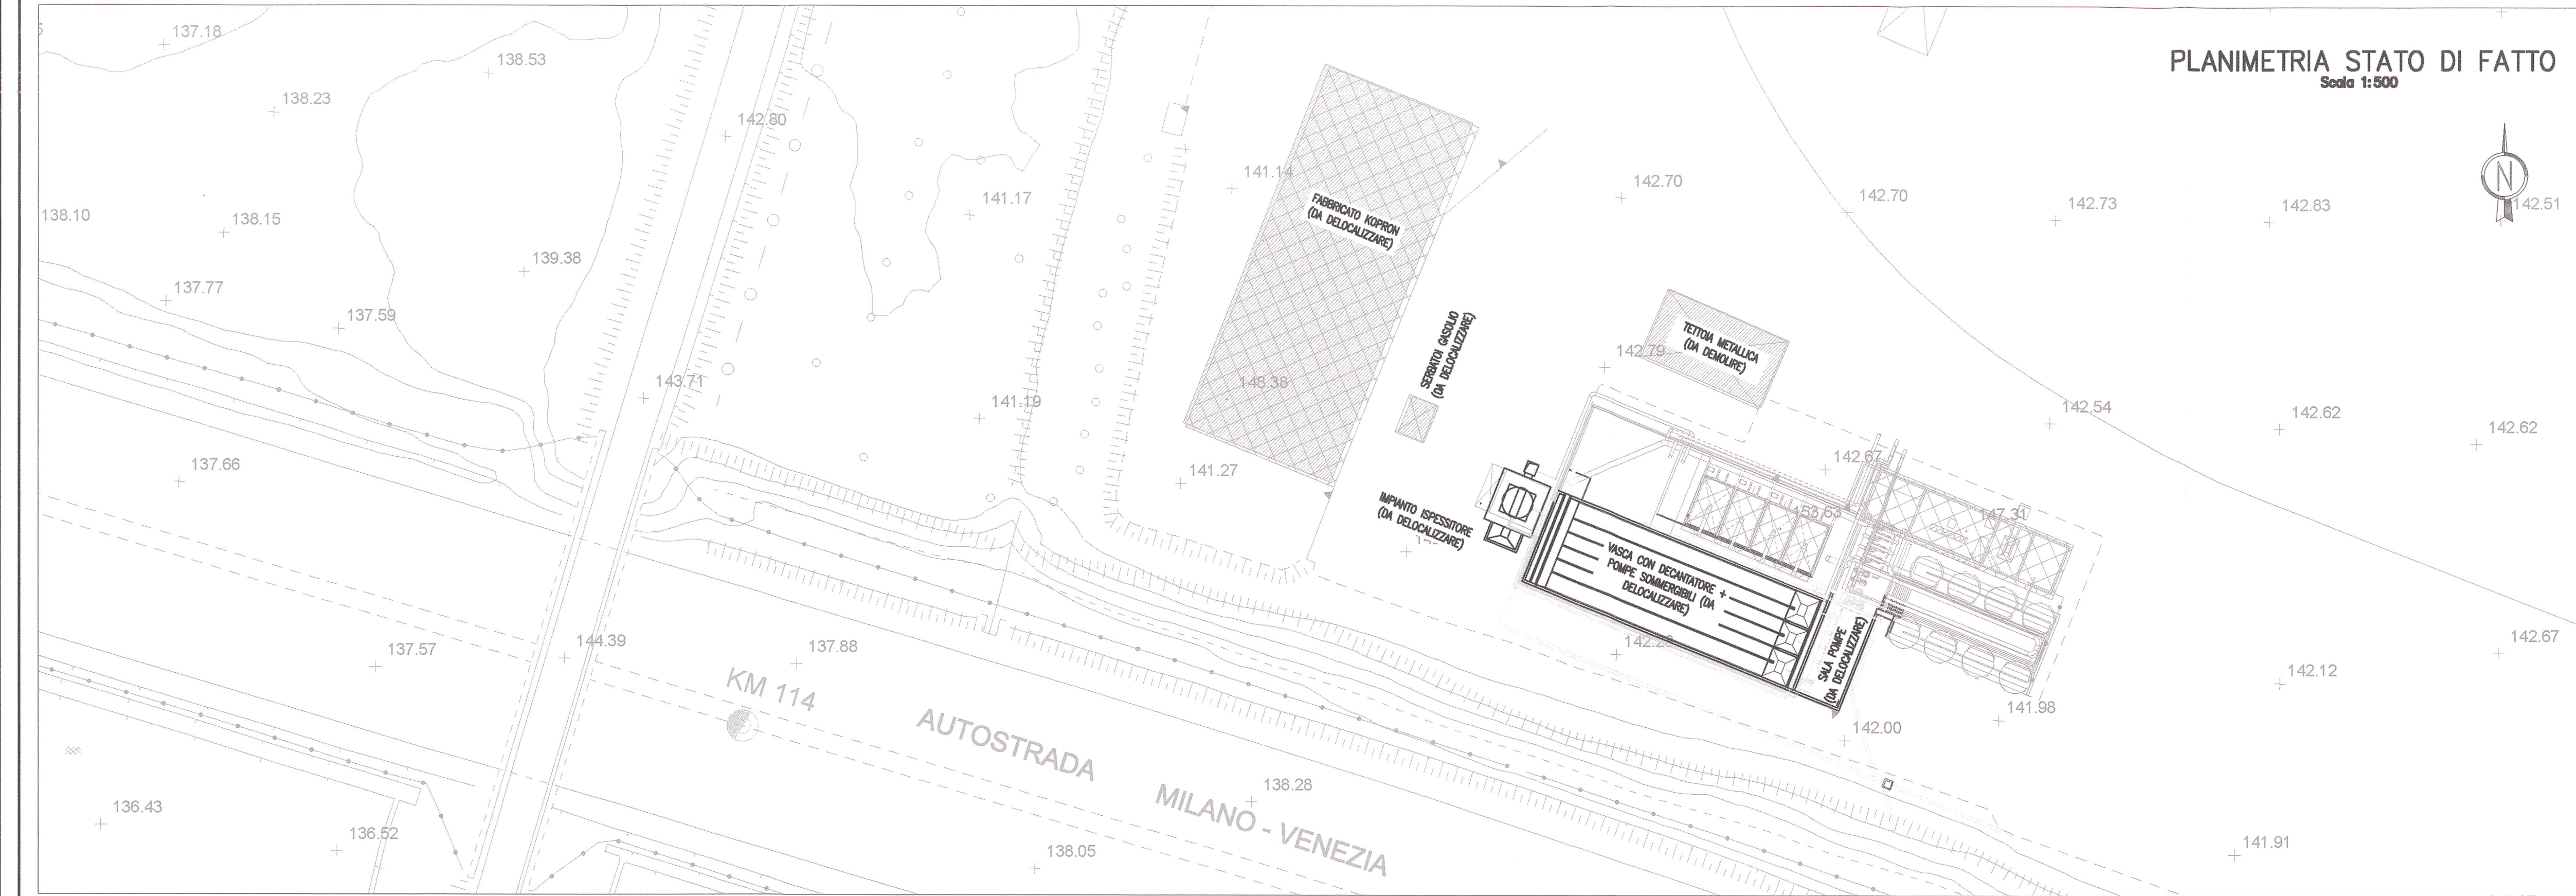

PLANIMETRIA DEMOLIZIONI E COSTRUZIONI

Scala 1:500

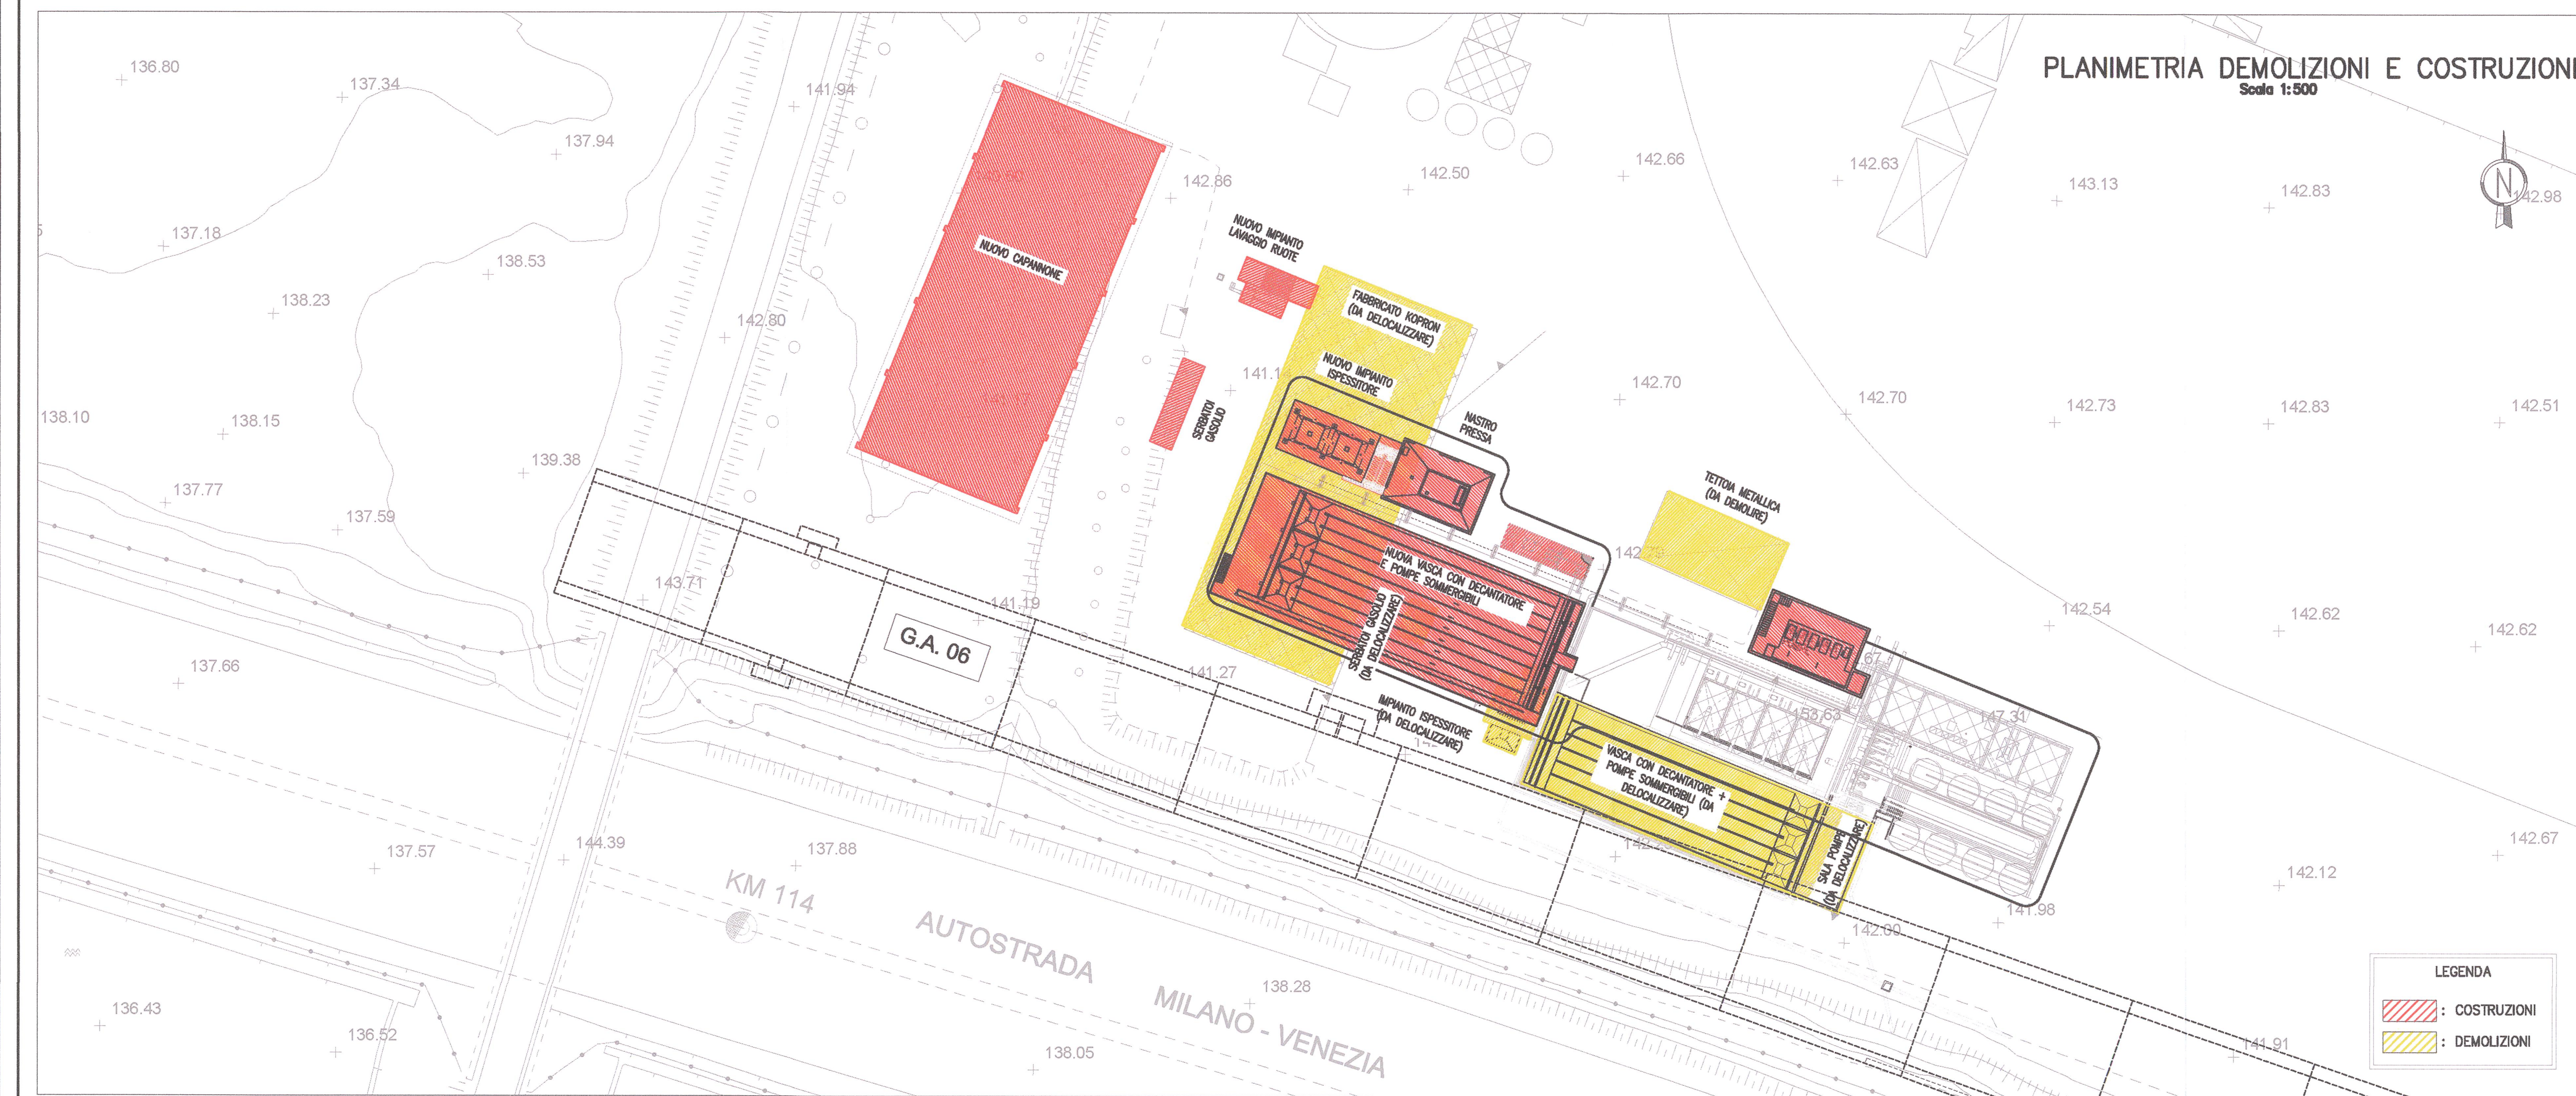


LEGENDA

	: COSTRUZIONI
	: DEMOLIZIONI

PLANIMETRIA STATO DI PROGETTO

Scala 1:500

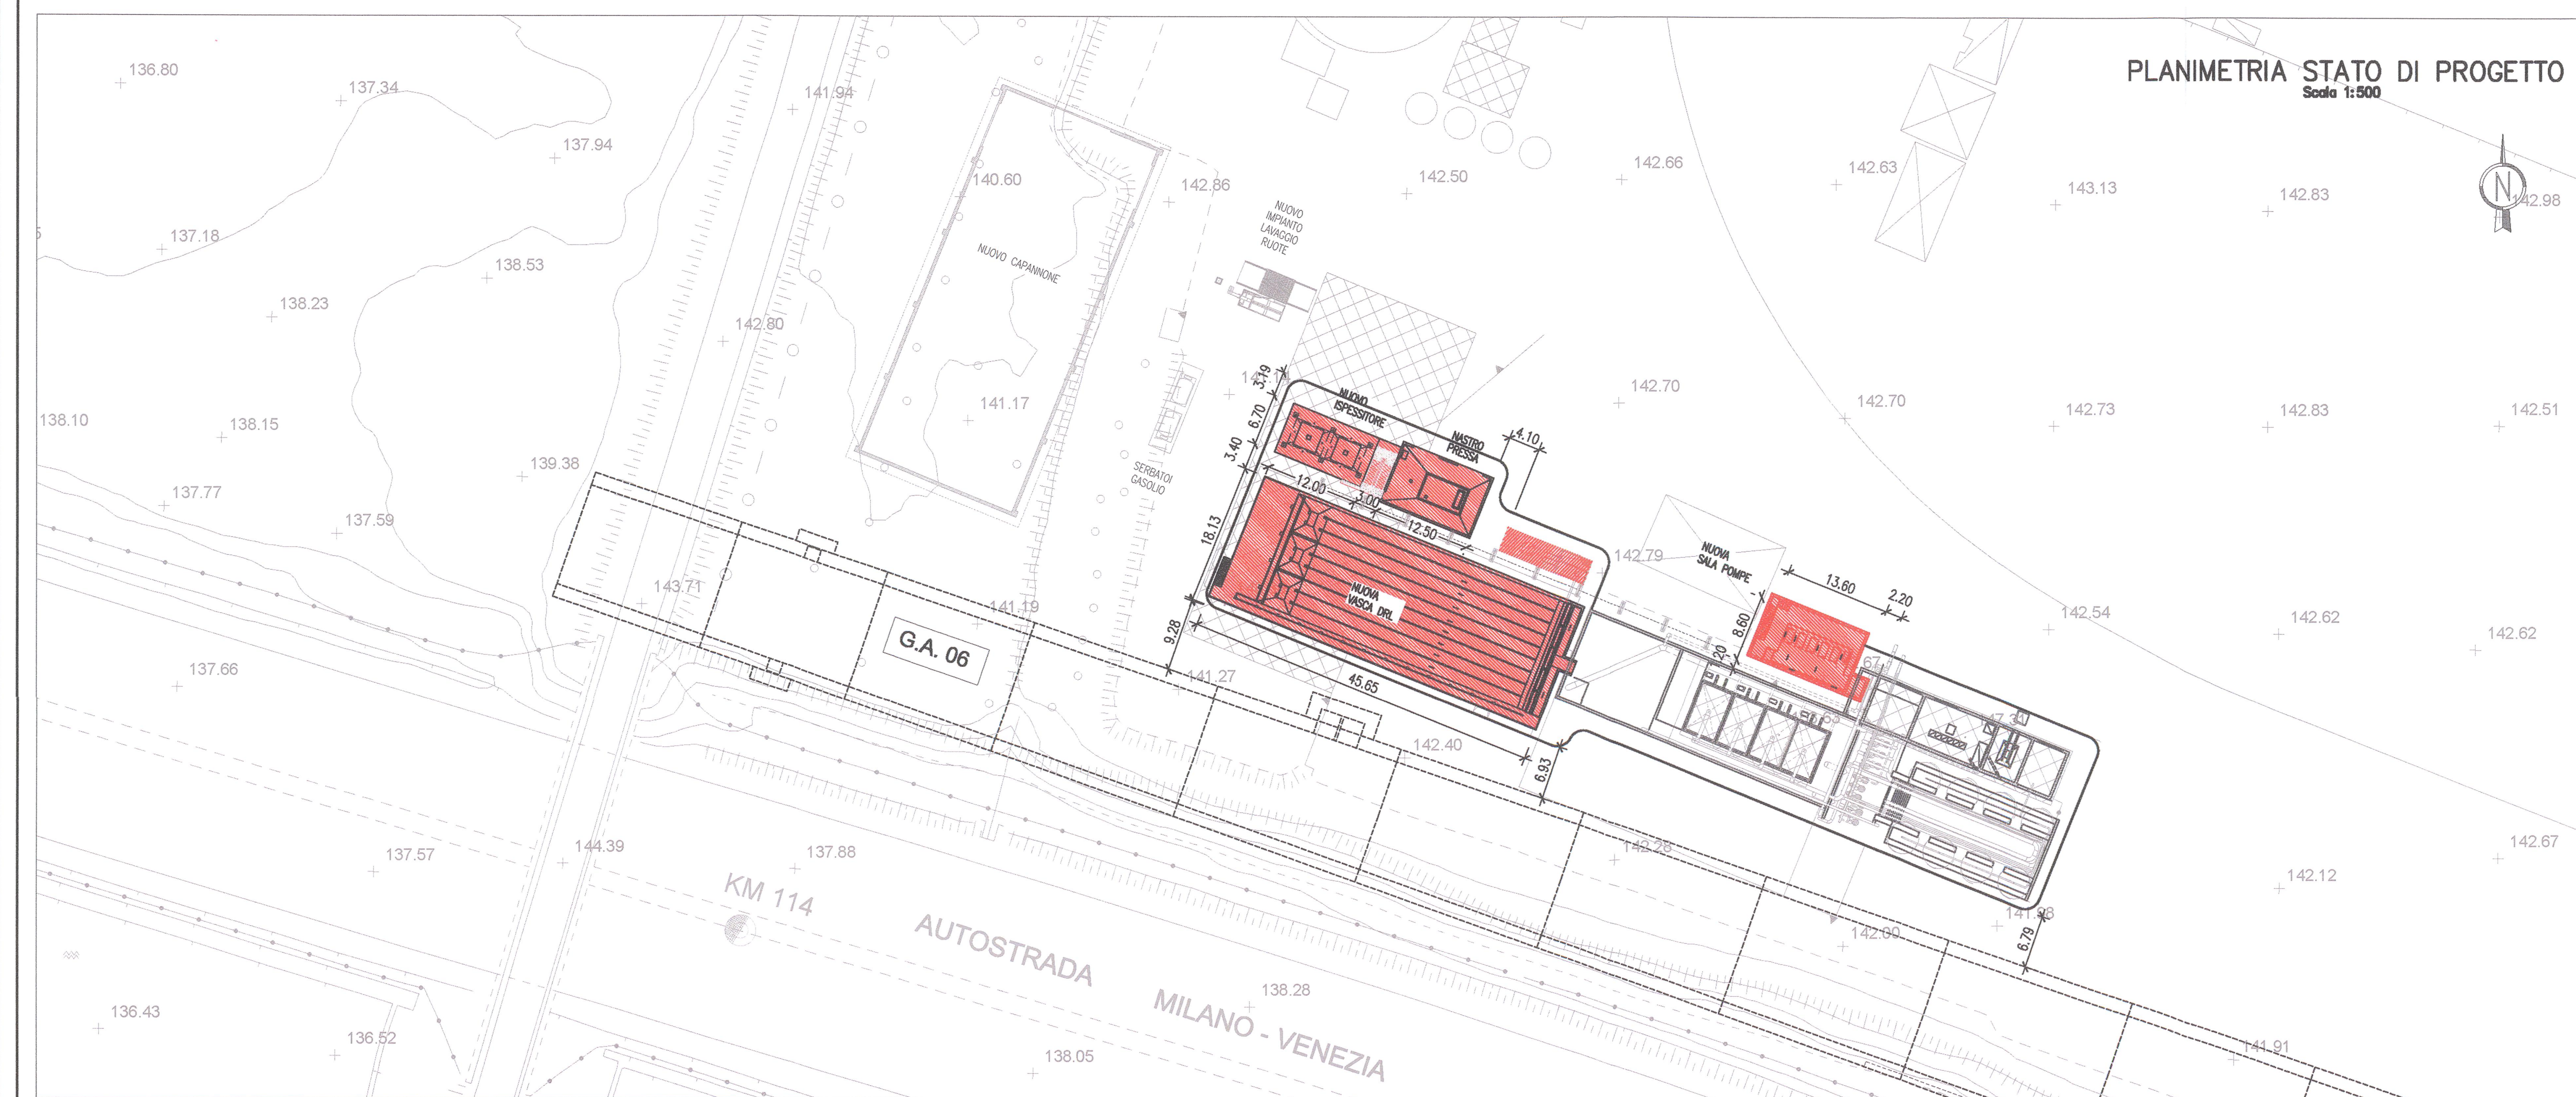

COMMITTENTE: **GRUPPO FERROVIE DELLO STATO**

ALTA SORVEGLIANZA: **GRUPPO FERROVIE DELLO STATO**

GENERAL CONTRACTOR: **Cepav due**
Consorzio ENI per l'Alta Velocità

INFRASTRUTTURE FERROVIARIE STRATEGICHE DEFINITE DALLA LEGGE OBIETTIVO N. 443/01

LINEA A.V. /A.C. TORINO - VENEZIA Tratta MILANO - VERONA
Lotto funzionale Brescia-Verona
PROGETTO ESECUTIVO

OV15 - MODIFICHE PIAZZALE FERALPI
OPERE CIVILI NUOVA VASCA TRATTAMENTO ACQUE
PLANIMETRIA STATO DI PROGETTO CON INDIVIDUAZIONE DEGLI INTERVENTI (GIALLI/ROSSI)

GENERAL CONTRACTOR	DIRETTORE LAVORI	SCALA:
Consorzio Cepav due Il Direttore del Consorzio (Ing. Maranta)	Valerio per Obiettivo	1:500
Data: 06/01/2018	Data:	

COMMESSA	LOTTO	FASE	ENTE	TIPO DOC.	OPERA/DISCIPLINA	PROG.	REV.
INOR	11	E	E2	P8	OV15C0	01	A

PROGETTAZIONE			
Rev.	Descrizione	Data	Verifica
A	EMISSIONE	01/01/18	CAR
B			
C			

CIG: 781447234A
Stampato dal Servizio **ALBA S.p.A.**
Progetto cofinanziato dalla Unione Europea
File: INOR11EE2P80V15C0001A.dwg
CUP: F81H9100000008