


OGGETTO VARIANTE : ELIMINAZIONE SHUNT TERZO VALICO E NUOVO COLLEGAMENTO BD TRA AV/AC TERZO VALICO E LS A SUD DELLA STAZIONE DI NOVI LIGURE
 IN ROSSO LE PARTI NUOVE RISPETTO AL PROGETTO DEFINITIVO PDAP COMPRESO LO SPOSTAMENTO ENTI

ESTENSIONE BARRIERE ACUSTICHE CON ATTIVITA' TECNOLOGICA DI SUPPORTO ALLA INSTALLAZIONE

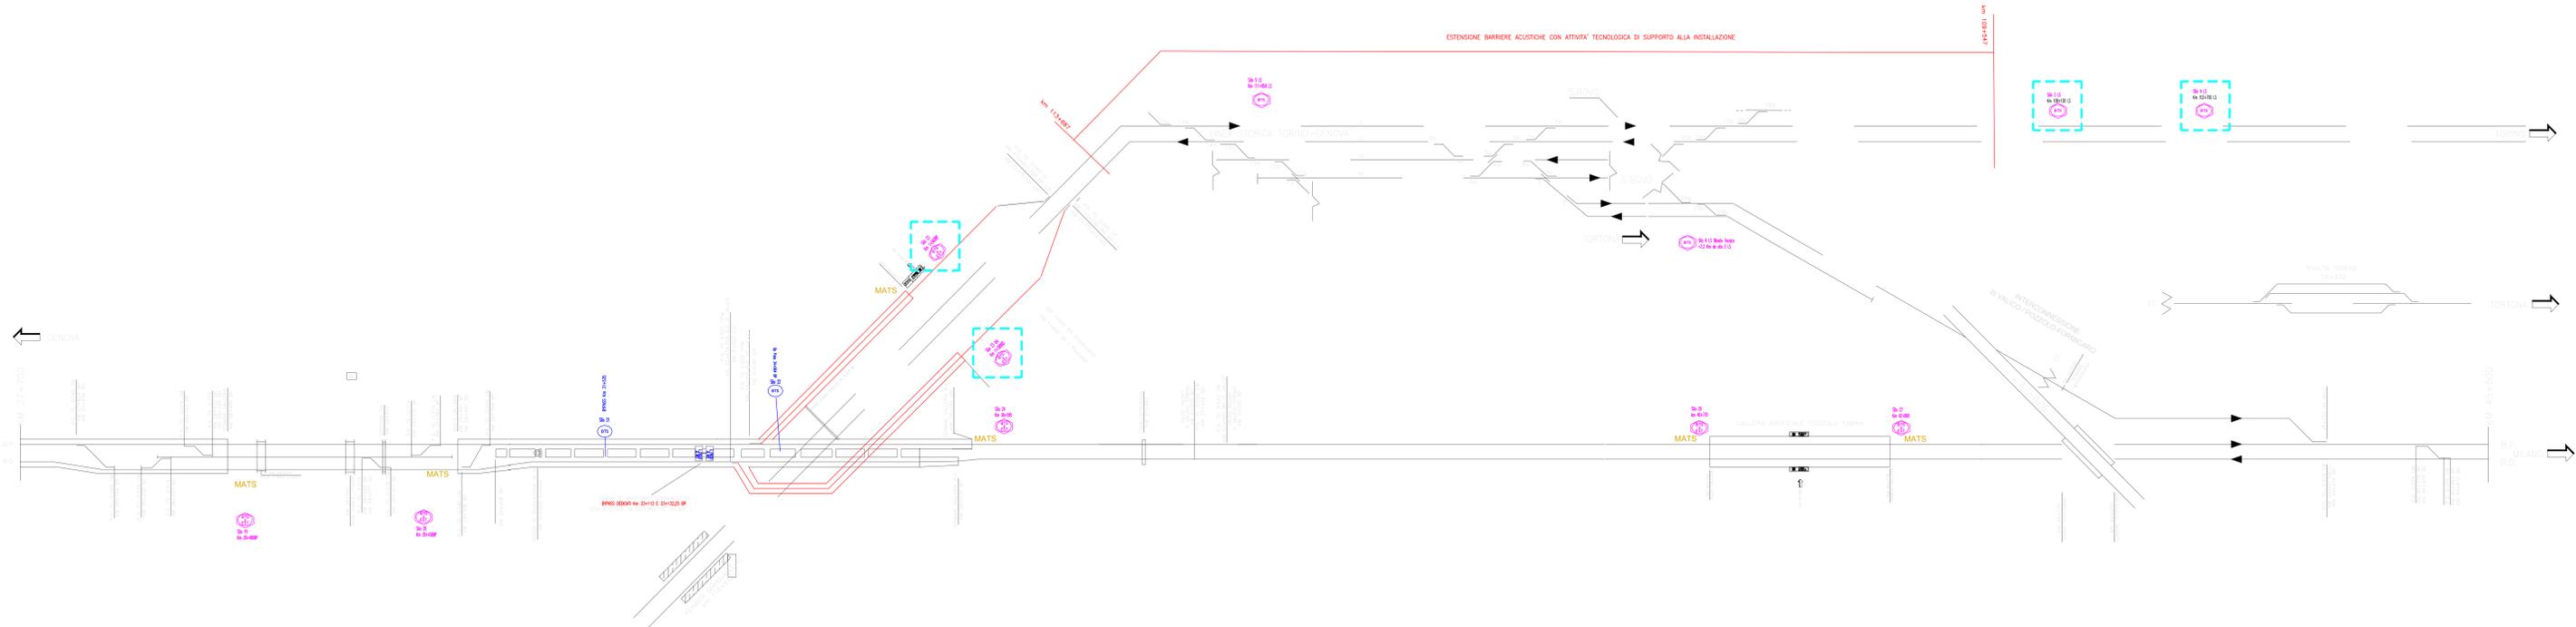

LEGGENDA

	SITO TERRA-TRENO IN EDIFICIO		G.E. DI BACK OUT
	SITO TERRA-TRENO IN NCCHA/ BYPASS		MATS
	SITO IT IN SHELTER		POZZO DI VENTILAZIONE
	BTS ELIMINATE O RIPROZIONATE		BTS AGGIUNTE O RIPROZIONATE

COMMITTENTE:

ALTA Sorveglianza:

GENERAL CONTRACTOR:

INFRASTRUTTURE FERROVIARIE STRATEGICHE DEFINITE DALLA LEGGE OBIETTIVO N.443/01
 TRATTA A.V./A.C. TERZO VALICO DEI GIOVI
 PROGETTO ESECUTIVO

Opere civili BTS e Gruppi Elettrogeni
 Confronto PD-PE

Schematico Tav. 2

GENERAL CONTRACTOR Cociv Ing. A. Maresca		DIRETTORE LAVORI		SCALA: VARE
COMPAGNIA IGSI	LOTTO 05	FASE E	PRO.DOC. CJV	OPERAZIONE/DA IN90X
PROGETTAZIONE				
N.°	Descrizione emissione	Revisto	Data	Verificato
001	Prima emissione	Cociv	07/01/2019	07/01/2019
				Progettista A. Maresca
				Data 07/01/2019
				Il PROGETTISTA

Scale: 1:1000