Planimetria Genrale Area – Stato di Fatto

Stato di Fatto – Rete Fognatura – Gruppo SMAT

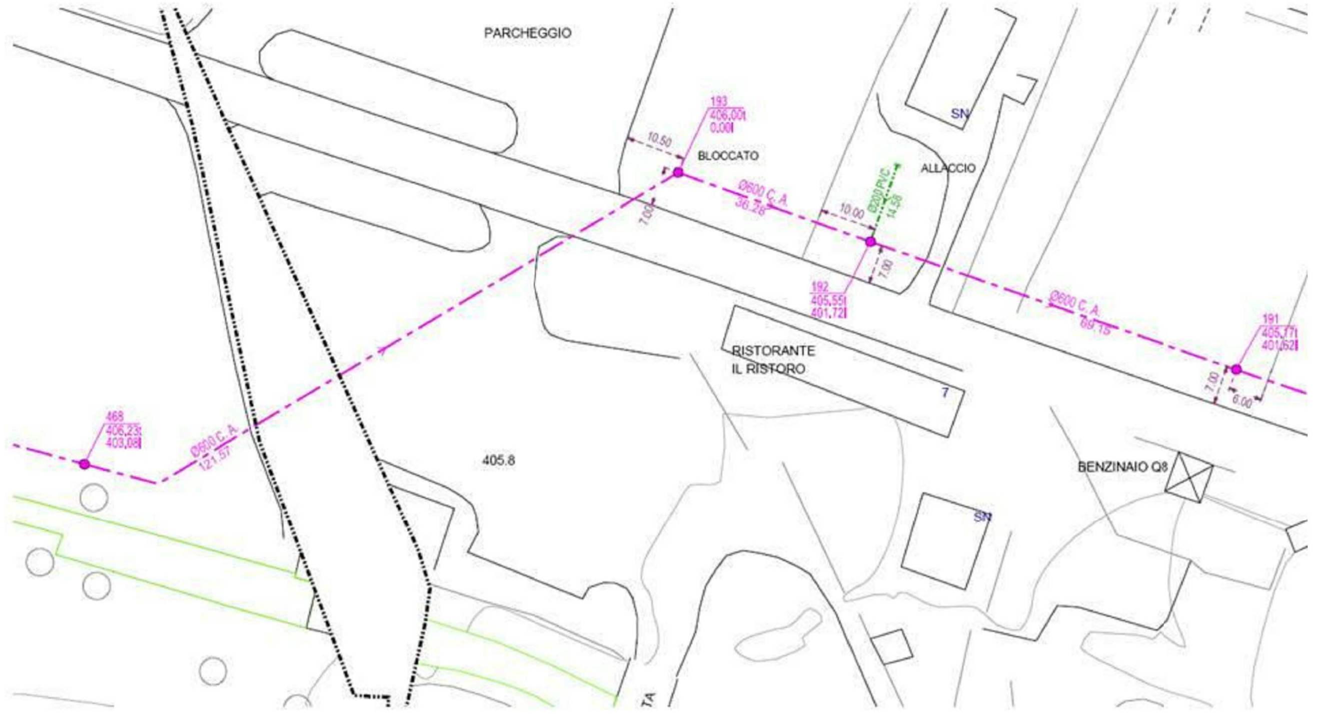

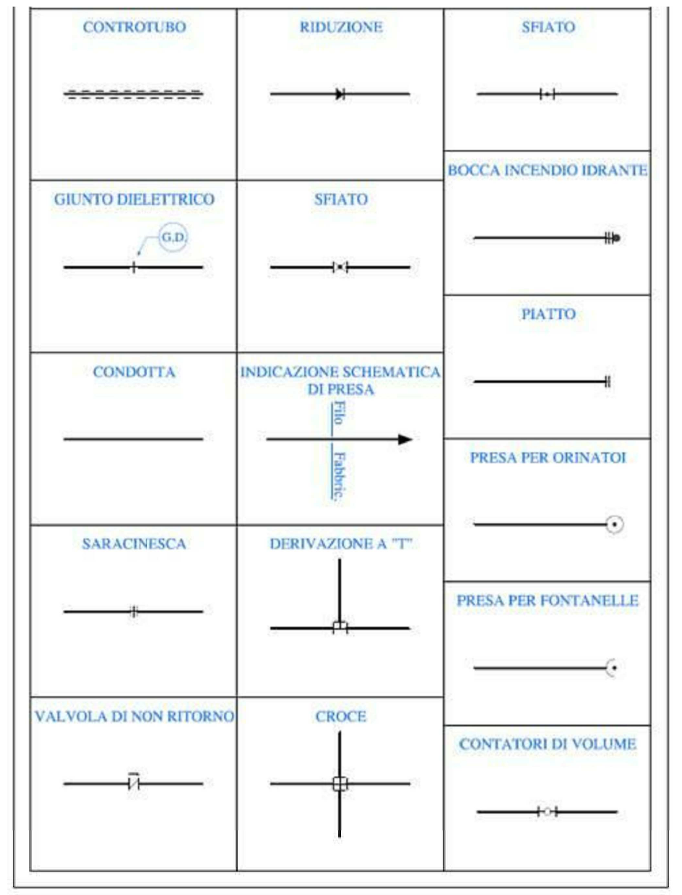

Stato di Fatto – Rete Telecomunicazione

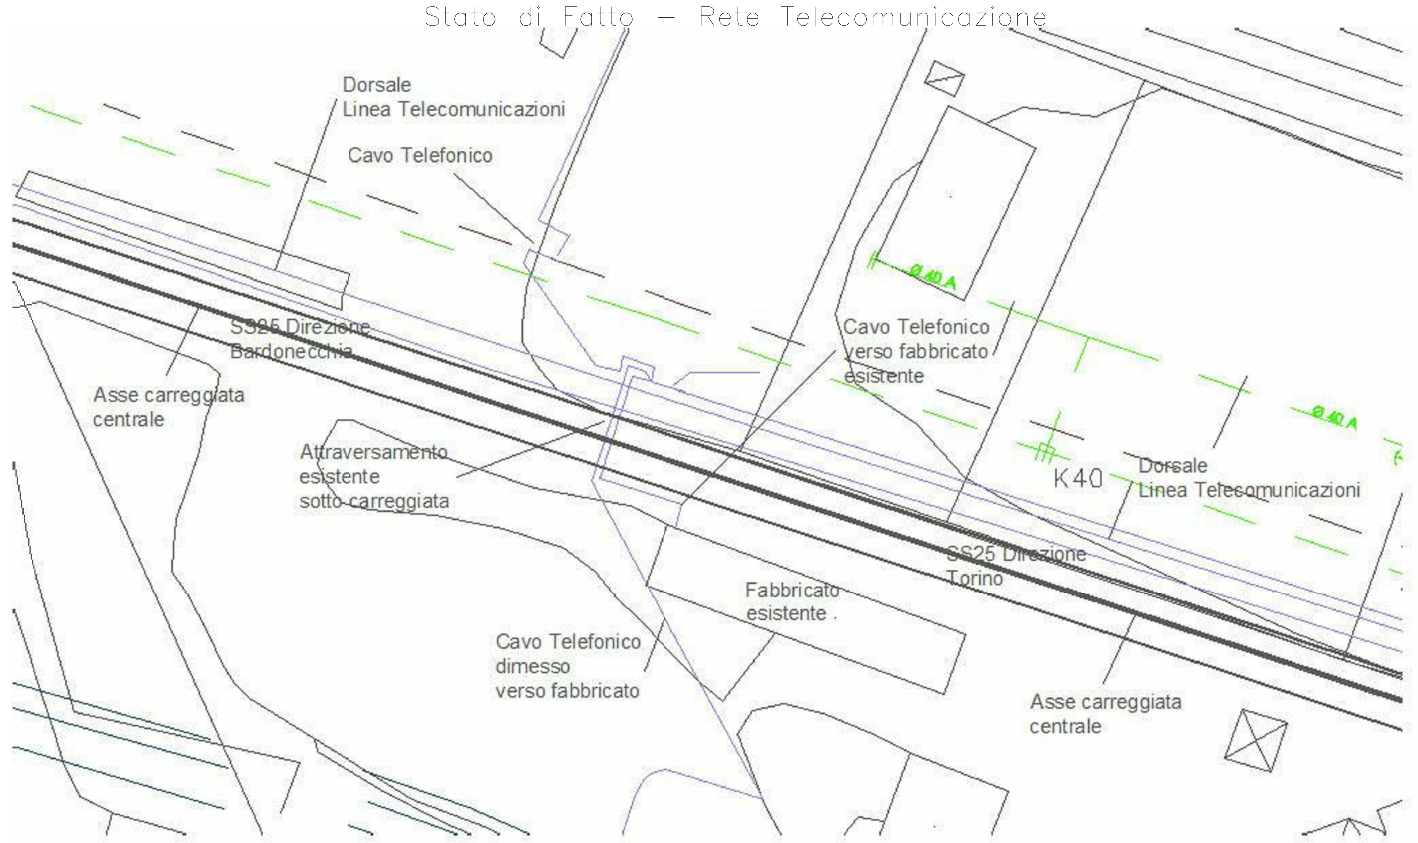

FOTO 1 – Stato di Fatto Telecomunicazioni

Foto 2 – Stato di Fatto Telecomunicazioni

Foto 3 – Stato di Fatto – Attraversamento Cavidotto Telecom

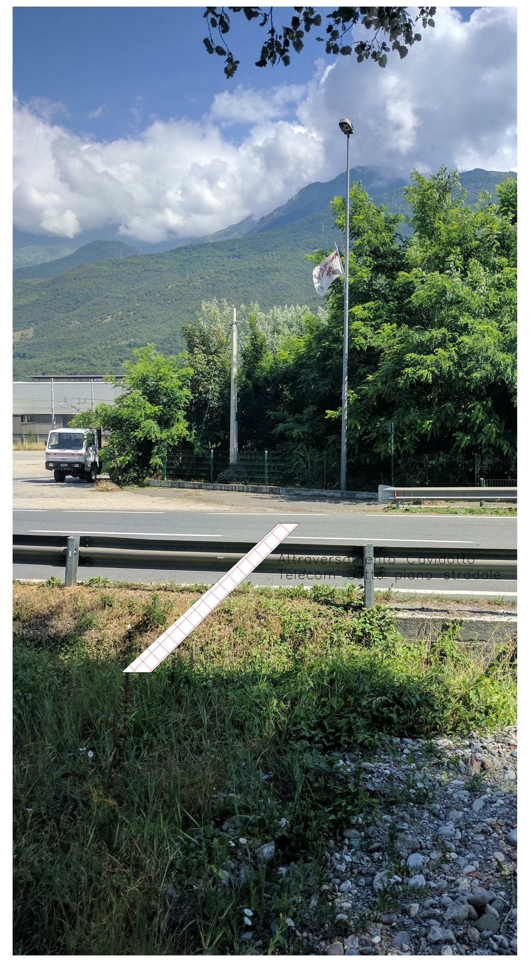

Planimetria Impianti Enti Pubblici – Stato di fatto

1 : 350

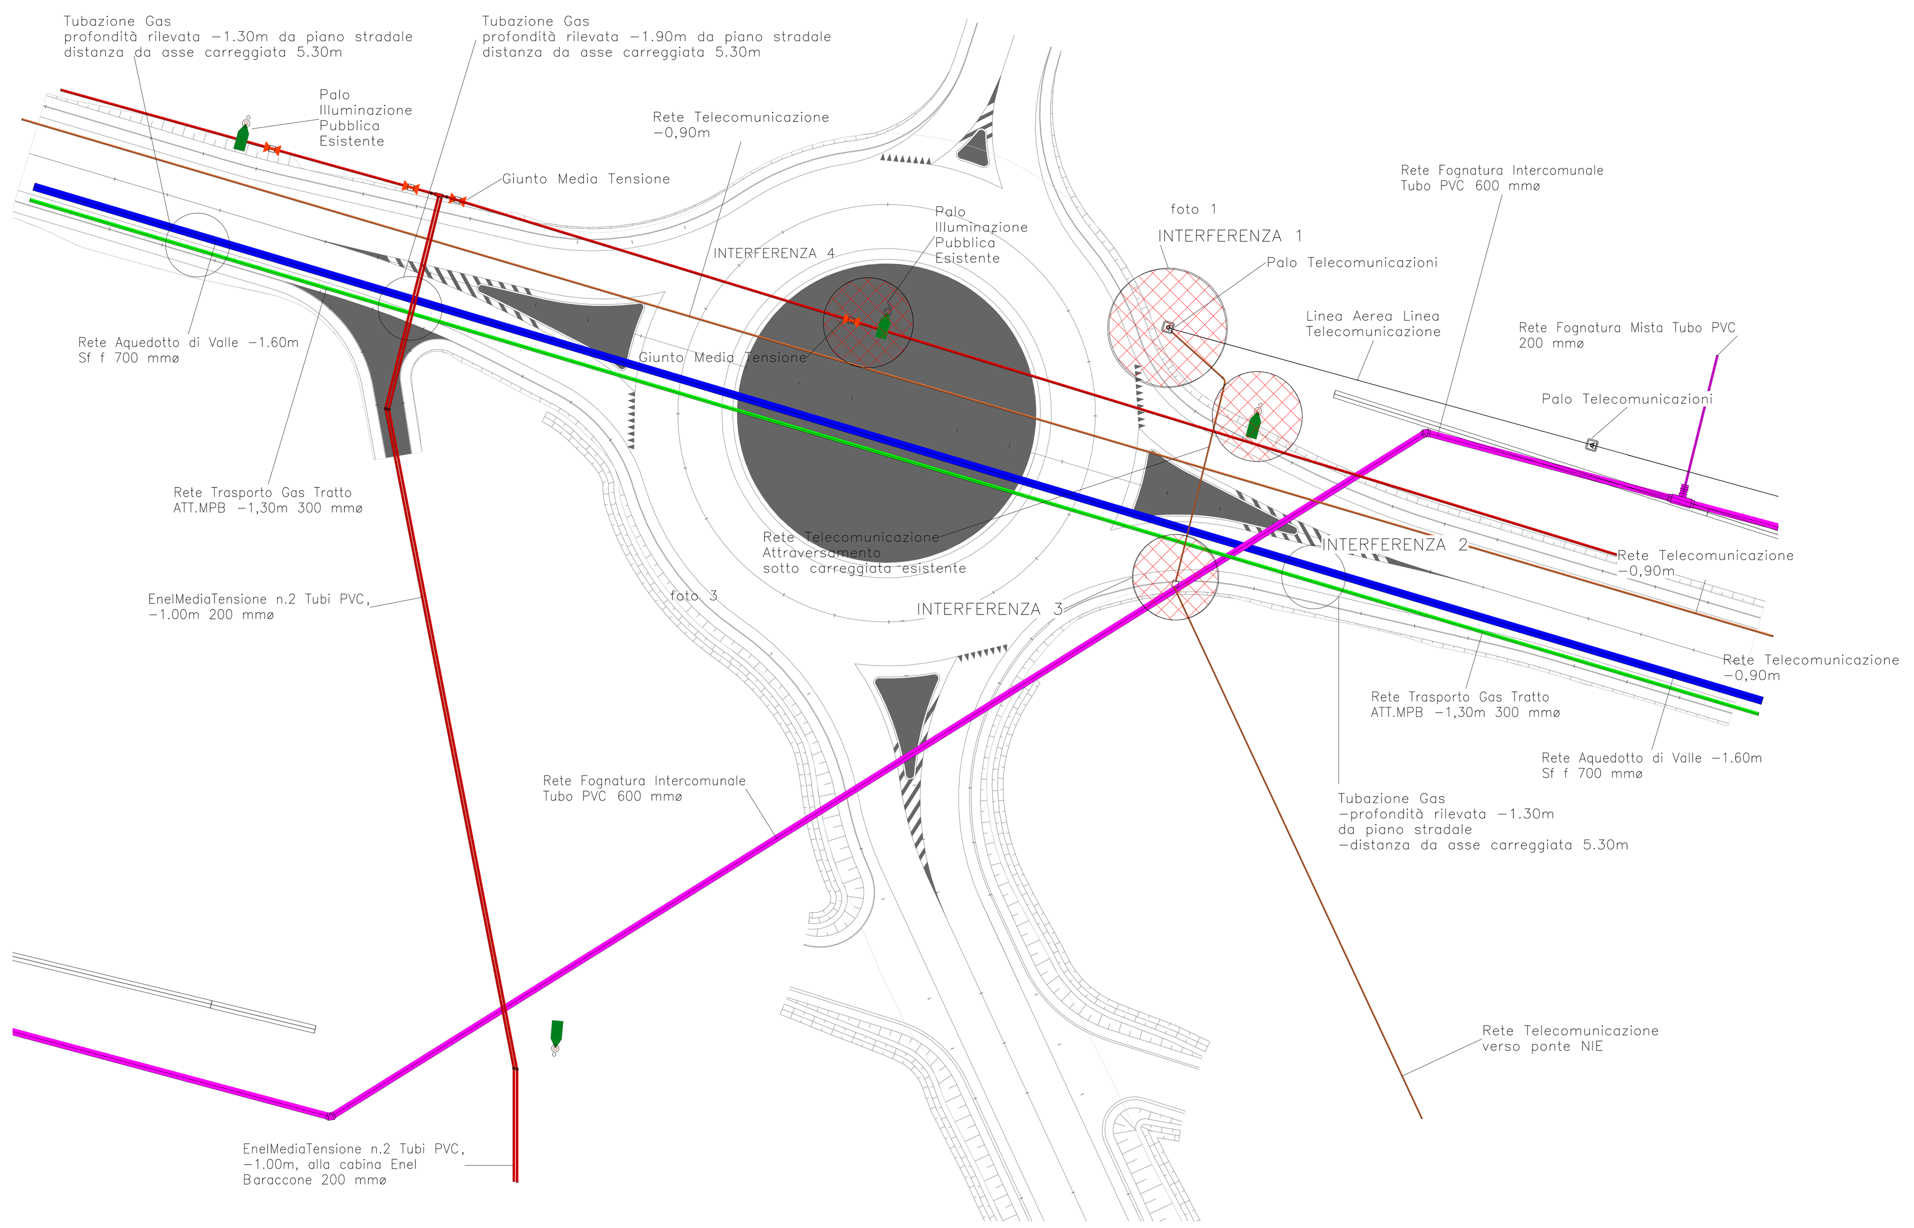

Stato di Fatto – Rete Acquedotto – Gruppo SMAT

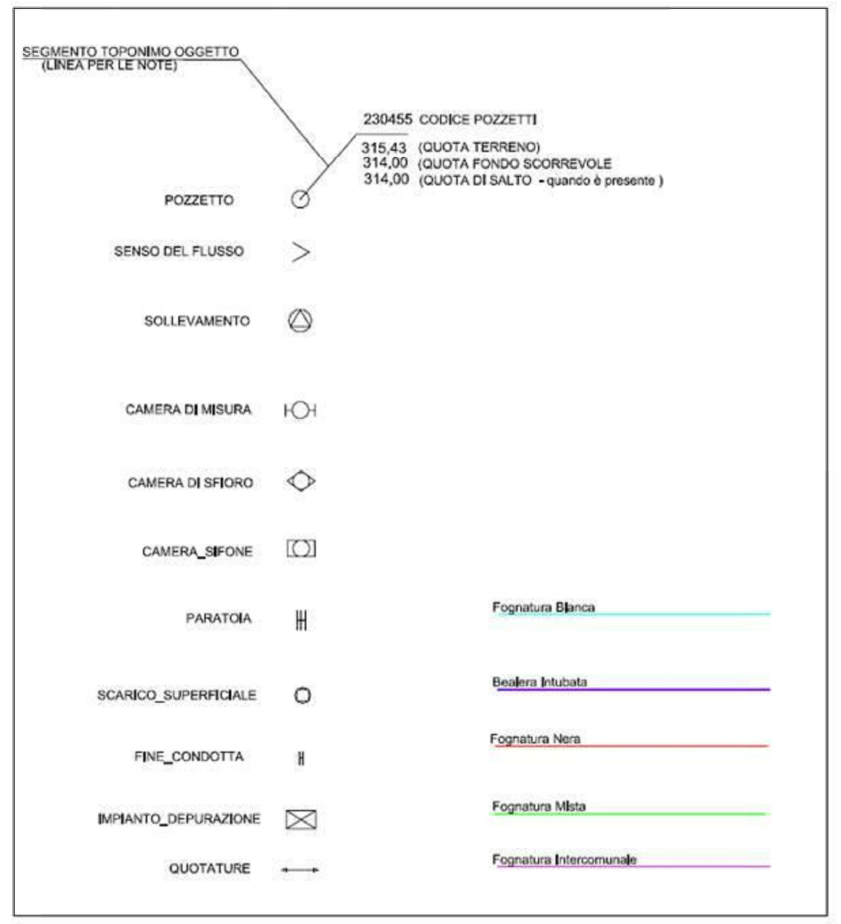

Stato di Fatto – Rete Tubazioni Gas – Italgas

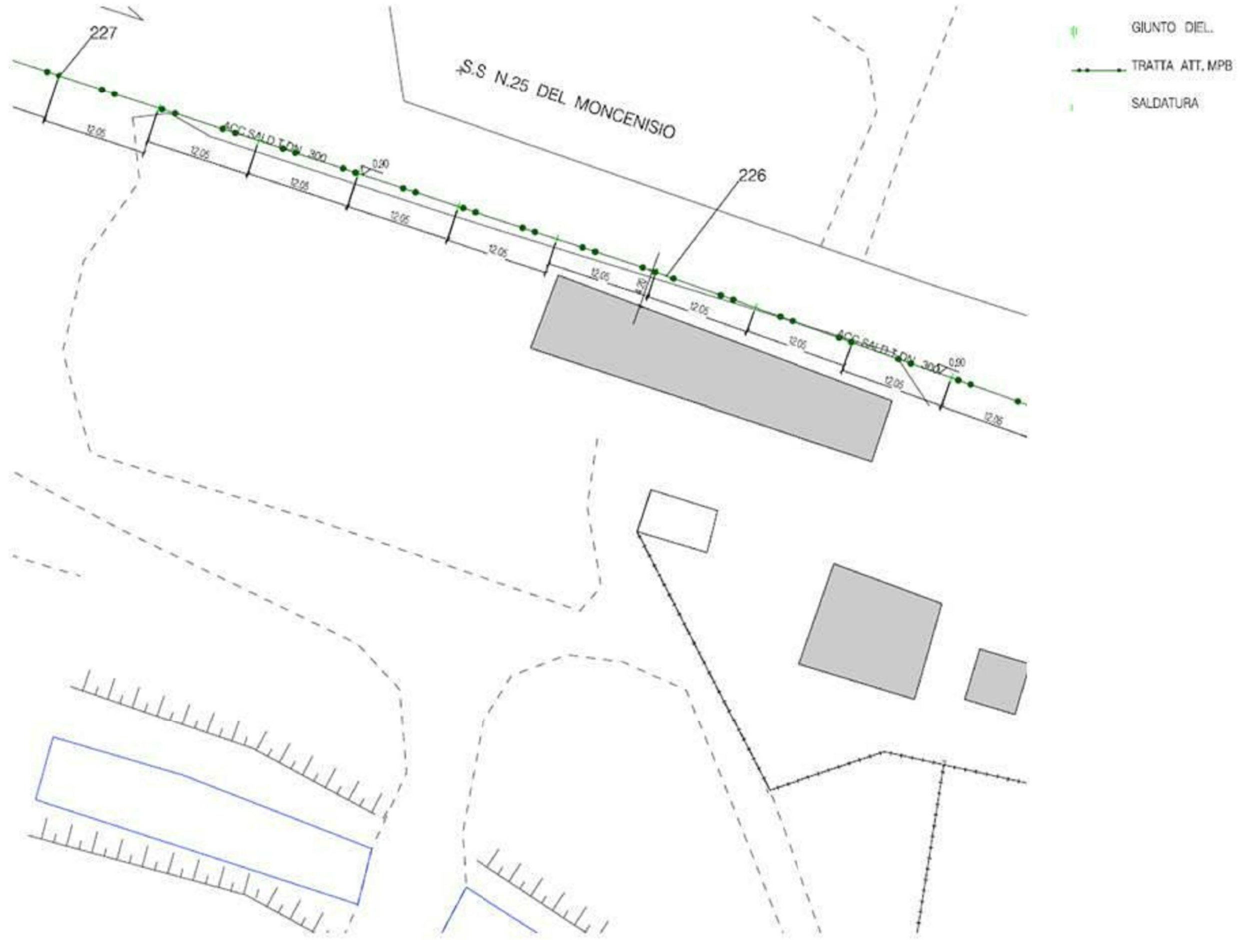

Intercettazione Tubazione tramite Stumento

Distanza Tubazione Gas dal Centro Carreggiata

TUNNEL EURALPIN LYON TURIN — SITAF spa

NUOVA LINEA TORINO LIONE - NOUVELLE LIGNE LYON TURIN
PARTE COMUNE ITALO-FRANCESE - PARTIE COMMUNE FRANCO-ITALIENNE

LOTTO COSTRUTTIVO 1 /LOT DE CONSTRUCTION 1
CANTIERE OPERATIVO 02C /CHANTIER DE CONSTRUCTION 02C
RICOLLOCAZIONE DELL'AUTOPORTO DI SUSA
DEPLACEMENT DE L'AUTOPORTO DI SUSA
PROGETTO ESECUTIVO - ETUDES D'EXECUTION
CUP C11J05000030001 - CIG 682325367F

INTERFERENZE
Planimetria generale delle interferenze - Gas, Acquedotto, Fognatura e Telecomunicazioni Stato di Fatto

Indice	Date / Data	Modifications / Modifiche	Etabli par / Concepito da	Vérifié par / Controllato da	Autorisé par / Autorizzato da
0	30/04/2017	Prima emissione Première diffusion	A.TESSARI (-)	A.LOVISOLO (MUSINET ENG.)	C.GIOVANNETTI (MUSINET ENG.)
A	31/08/2017	Revisione a seguito commenti TELT Rèvision suite aux commentaires TELT	A.TESSARI (-)	A.LOVISOLO (MUSINET ENG.)	C.GIOVANNETTI (MUSINET ENG.)
B	30/04/2018	Recepimento istruttoria validazione RINA Check	A.BIANCHI (MUSINET ENG.)	A.LOVISOLO (MUSINET ENG.)	L.BARBERIS (MUSINET ENG.)

Lot. Cos. Lot.Con.	Cantiere operativo Chantier de construction	Contratto/Contrat	Opera/Oeuvre	Tratto Tronçon	Parte Partie
1	0 2 C	C 1 6 1 6 7	I N A 0	I	G

Fase Phase	Tipo documento Type de document	Oggetto Object	Numero documento Numéro de document	Indice Index
E	G N	P L	2 9 0 1	B

INTEGRAZIONE PRESTAZIONI SPECIALISTICHE/ /INTÉGRATION SPÉCIALISTE
MUSINET engineering — Dott. Ing. Andrea LOVISOLO, Albo di Torino, N° 11173 S

SCALA / ÉCHELLE

IL PROGETTISTA/LE DESIGNER
MUSINET engineering — Dott. Arch. Corrado GIOVANNETTI, Albo di Torino, N° 2736

L'APPALTATORE/L'ENTREPRENEUR

IL DIRETTORE DEI LAVORI/LE MAÎTRE D'ŒUVRE

TELT sas - Savoie Technolac - Bâtiment "Homère" -
13 allée du Lac de Constance CS 90281 - 73375 Le Bourget Du lac cedex (France)
Tél.: +33 (0) 4.79.68.56.50 - Fax: +33 (0) 4.79.68.56.75
RCS Chambéry 439 556 952 - TVA FR 03439556952
Propriété TELT Tous droits réservés - Proprietà TELT Tutti i diritti riservati

SITAF Spa - Fr. San Giuliano, 2 - 10059 Susa TO (Italia)
Tel.: +39 (0) 0122.621.621 - Fax: +39 (0) 0122.622.036
C.F. e P.IVA 00513170019
Propriété SITAF Tous droits réservés - Proprietà SITAF Tutti i diritti riservati

COD. FILE: **INA0 I G E GN PL 2901 B**