


Planimetria Impianti Enti Pubblici – Stato di fatto

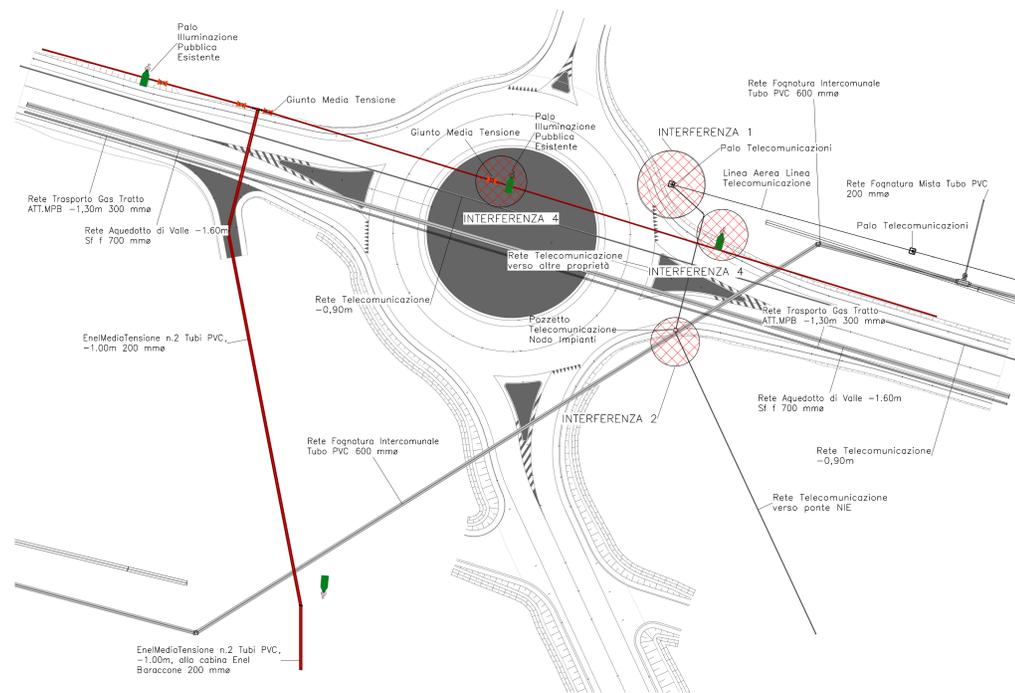

Planimetria Generale Area – Stato di Fatto



Foto 1 – stato di Fatto – Cabina Enel Baraccone Foto 3 – Stato di Fatto – Illuminazione Pubblica e Telecomunicazioni



Foto 4 – Stato di Fatto – Illuminazione



Foto 5 – Stato di Fatto – Linea Aerea BT



Stato di Fatto – Rete Energia – Enel (anni '90)

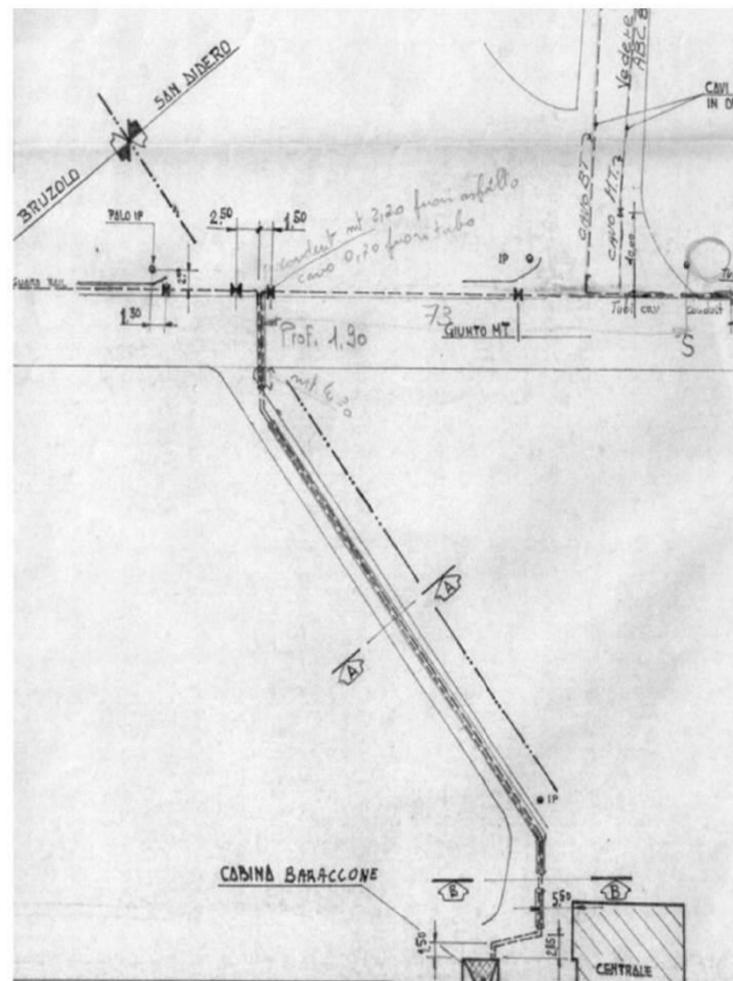


Foto 2 – Stato di Fatto – Strada Accesso ENEL






NUOVA LINEA TORINO LIONE - NOUVELLE LIGNE LYON TURIN
PARTE COMUNE ITALO-FRANCESE - PARTIE COMMUNE FRANCO-ITALIENNE

LOTTO COSTRUTTIVO 1 / LOT DE CONSTRUCTION 1
CANTIERE OPERATIVO 02C / CHANTIER DE CONSTRUCTION 02C
RICOLLOCAZIONE DELL'AUTOPORTO DI SUSÀ
DEPLACEMENT DE L'AUTOPORTE DE SUSÀ
PROGETTO ESECUTIVO - ETUDES D'EXECUTION
CUP C11J05000030001 - CIG 682325367F

INTERFERENZE
Planimetria generale delle interferenze
Energia elettrica - Stato di fatto

Indice	Rev. Data	Modifiche / Note	Elaborato / Confezionato	Verificato / Controllato da	Assenti per / Autorizzato da
0	30/04/2017	Prima emissione Prestazioni definitive	A. TESARU 12	A. LOVISOLO (MAGNETI ENEL)	C. GIOVANNETTI (MAGNETI ENEL)
A	31/08/2017	Revisione a seguito commento TELT Revisione dati sui componenti TELT	A. TESARU 12	A. LOVISOLO (MAGNETI ENEL)	C. GIOVANNETTI (MAGNETI ENEL)
B	30/04/2018	Ricevimento istruttoria valutazione RPAI Check	A. BIANCHI (MAGNETI ENEL)	A. LOVISOLO (MAGNETI ENEL)	A. BIANCHI (MAGNETI ENEL)

1 0 2 C C 1 6 1 6 7 I N A 0 I G
102CC16167INA0IG

E G N P L 2 9 0 2 B
EGNPL2902B

INTERFERENZE PRESTAZIONI SPECIALISTE/
INTERFERENZE SPECIALISTE

Ing. Andrea LOVISOLO
Aut. n. 11/123/8

IL PROGETTISTA DESIGNER

Dr. Ann. Carlo GIOVANNETTI
Aut. n. 11/123/8

SCALA / ECHELLE

L'OPERATORE DELL'OGGETTO MATRE OGGETTO



