



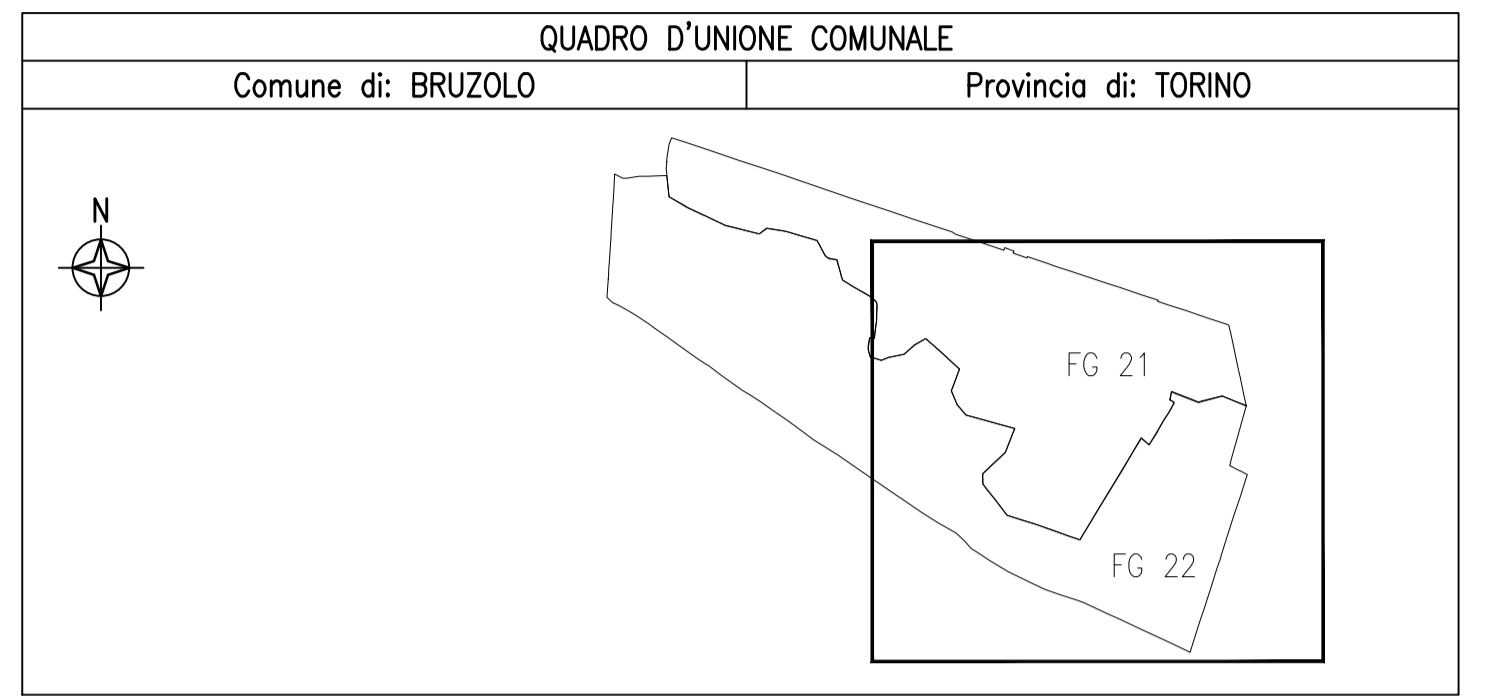


Aree private	Aree pubbliche	Aree da convenzionare	
[Green box]	[Green box]	[Green box]	OCCUPAZIONI DEFINITIVE PROGETTO CIPE N° 19/2015
[Grey box]	[Grey box]	[Grey box]	OCCUPAZIONI TEMPORANEE PROGETTO CIPE N° 19/2015
[Pink box]	[Pink box]	[Pink box]	OCCUPAZIONI DEFINITIVE IN VARIANTE
[Purple box]	[Purple box]	[Purple box]	ASSERVIMENTI IN VARIANTE
[Yellow box]	[Yellow box]	[Yellow box]	OCCUPAZIONI TEMPORANEE IN VARIANTE
[Dark purple box]	[Dark purple box]	[Dark purple box]	AREA NON PIÙ SOGGETTA AD OCCUPAZIONE DEFINITIVA
[Light purple box]	[Light purple box]	[Light purple box]	AREA NON PIÙ SOGGETTA AD ASSERVIMENTO
[Orange box]	[Orange box]	[Orange box]	AREA NON PIÙ SOGGETTA AD OCCUPAZIONE TEMPORANEA
[Circle with 1]	[Circle with 1]	[Circle with 1]	RIFERIMENTO DITTA INTERESSATA DAL PROGETTO DI VARIANTE
[Light green box]	[Light green box]	[Light green box]	STRADE PUBBLICHE / ANAS / DEMANIO DELLO STATO RAMO STRADE
[Light blue box]	[Light blue box]	[Light blue box]	ACQUE ESENTI DA ESTIMO
[Dark green box]	[Dark green box]	[Dark green box]	PARTICELLA O PORZIONE INTERESSATA DA USO CIVICO
[Red dashed line]	[Red dashed line]	[Red dashed line]	FASCIA DI RISPETTO VIABILITÀ

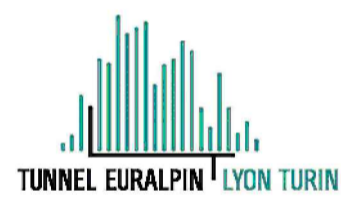

COMUNE DI SAN DIDERO

NUOVA LINEA TORINO LIONE - NOUVELLE LIGNE LYON TURIN
PARTE COMUNE ITALO-FRANCESE - PARTIE COMMUNE FRANCO-ITALIENNE

LOTTO COSTRUTTIVO 1 / LOT DE CONSTRUCTION 1
CANTIERE OPERATIVO 02C / CHANTIER DE CONSTRUCTION 02C
RILOCALIZZAZIONE DELL'AUTOPORTO DI SUSA
DEPLACEMENT DE L'AUTOPORTO DE SUSE
PROGETTO ESECUTIVO - ETUDES D'EXECUTION
CUP C11J05000030001 - CIG 682325367F


ESPROPRI
COMUNE DI BRUZOLO
PIANO PARTICELLARE DI ESPROPRIO, ASSERVIMENTO E OCC. TEMPORANEA

Indice	Data / Data	Modificazioni / Modifiche	EMAN per / Concepito da	Verifica per / Controllato da	Autorità per / Autorizzato da
0	30/04/2017	Prima emissione Première diffusion	A. BENNA (-)	L. BARBERIS (MUSINET ENG.)	C. GIOVANNETTI (MUSINET ENG.)
A	31/08/2017	Revisione a seguito commenti TELT Révision suite aux commentaires TELT	A. BENNA (-)	L. BARBERIS (MUSINET ENG.)	C. GIOVANNETTI (MUSINET ENG.)
B	30/04/2018	Recepimento istruttoria validazione RINA Check	R. BOERO (MUSINET ENG.)	L. BARBERIS (MUSINET ENG.)	C. GIOVANNETTI (MUSINET ENG.)

1 0 2 C C 1 6 1 6 7 0 O A 0 O G
Le Cod. Contabile

E G N P L 3 2 0 3 B
Le Cod. Contabile

PROGETTISTI / DESIGNERS






Dot. Arch. Corrado GIOVANNETTI
Alba (Cn) N° 2736

LAVORATORE / ENTREPRENEUR

SCALA / ÉCHELLE

1:1500

IL DIRETTORE DEI LAVORI / MAÎTRE D'ŒUVRE

SCALA DI RIFERIMENTO 1:1.5

