


DESCRIZIONE	CODICE
Planimetria ante e post operam	IF1N.0.1.E.ZZ.P7.IV.04.0.0.001
Pianta fondazioni, scavi e sezione longitudinale cavodiferrovia	IF1N.0.1.E.ZZ.P9.IV.04.0.0.001
Pianta impalcato, travi, sezioni e prospetto	IF1N.0.1.E.ZZ.P2.IV.04.0.0.003
Impalcato in c.a.p. L=25m (Lc=23.40m) - Pianta e sezioni	IF1N.0.1.E.ZZ.BB.IV.04.0.7.001
Impalcato in c.a.p. L=25m (Lc=23.40m) - Pianta predalle e carpenteria soletta	IF1N.0.1.E.ZZ.BZ.IV.04.0.7.001
Pila 1 - Carpenteria: elevazione e fondazione	IF1N.0.1.E.ZZ.BB.IV.04.0.5.001
Pila 2 - Carpenteria: elevazione e fondazione	IF1N.0.1.E.ZZ.BB.IV.04.0.5.002
Spalla A - Carpenteria: elevazione e fondazione	IF1N.0.1.E.ZZ.BB.IV.04.0.4.001
Spalla B - Carpenteria: elevazione e fondazione	IF1N.0.1.E.ZZ.BB.IV.04.0.4.002
Schema appoggi, apparecchi di appoggio e giunti per impalcato in c.a.p.	IF1N.0.1.E.ZZ.BZ.IV.04.0.0.001
Dettagli costruttivi opere di finitura	IF1N.0.1.E.ZZ.BZ.IV.04.0.0.002
Opere provvisorie pile	IF1N.0.1.E.ZZ.PZ.IV.04.0.3.001
Fasi realizzative	IF1N.0.1.E.ZZ.PZ.IV.04.0.0.006


CARPENTERIA PILA 1

SCALA 1:50


SEZIONE A-A  
SCALA 1:50

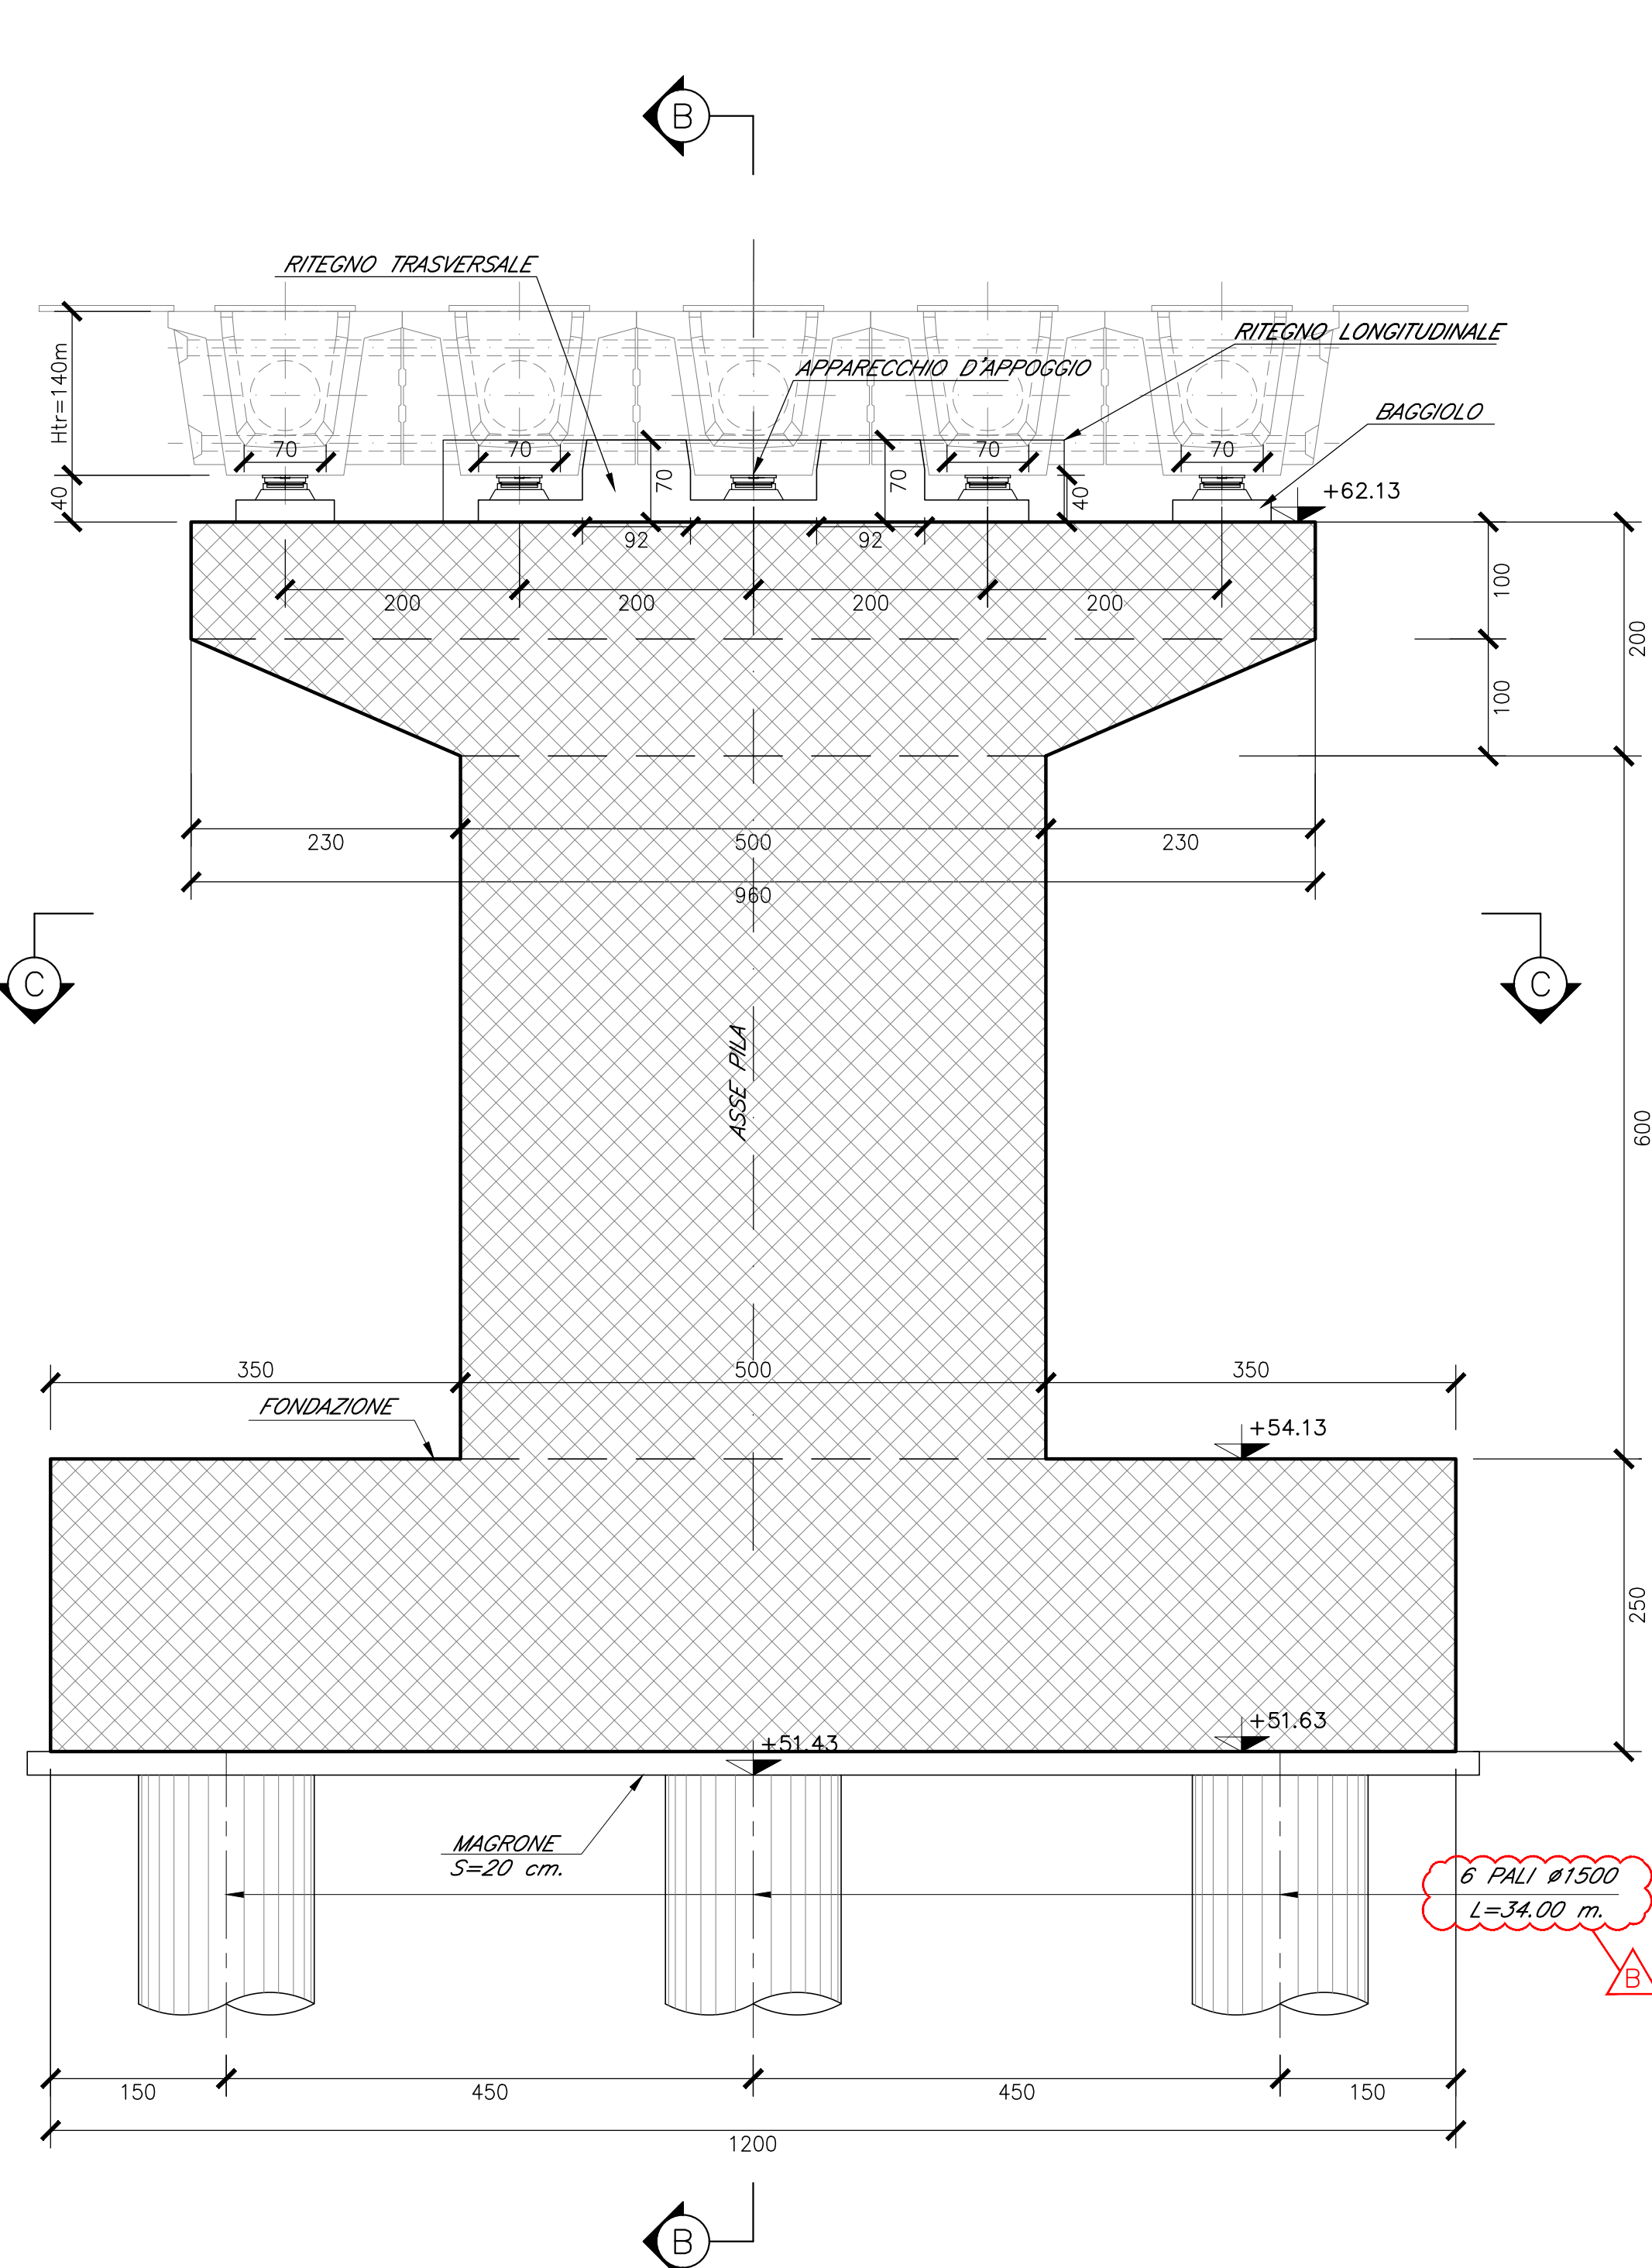


SEZIONE B-B  
SCALA 1:50

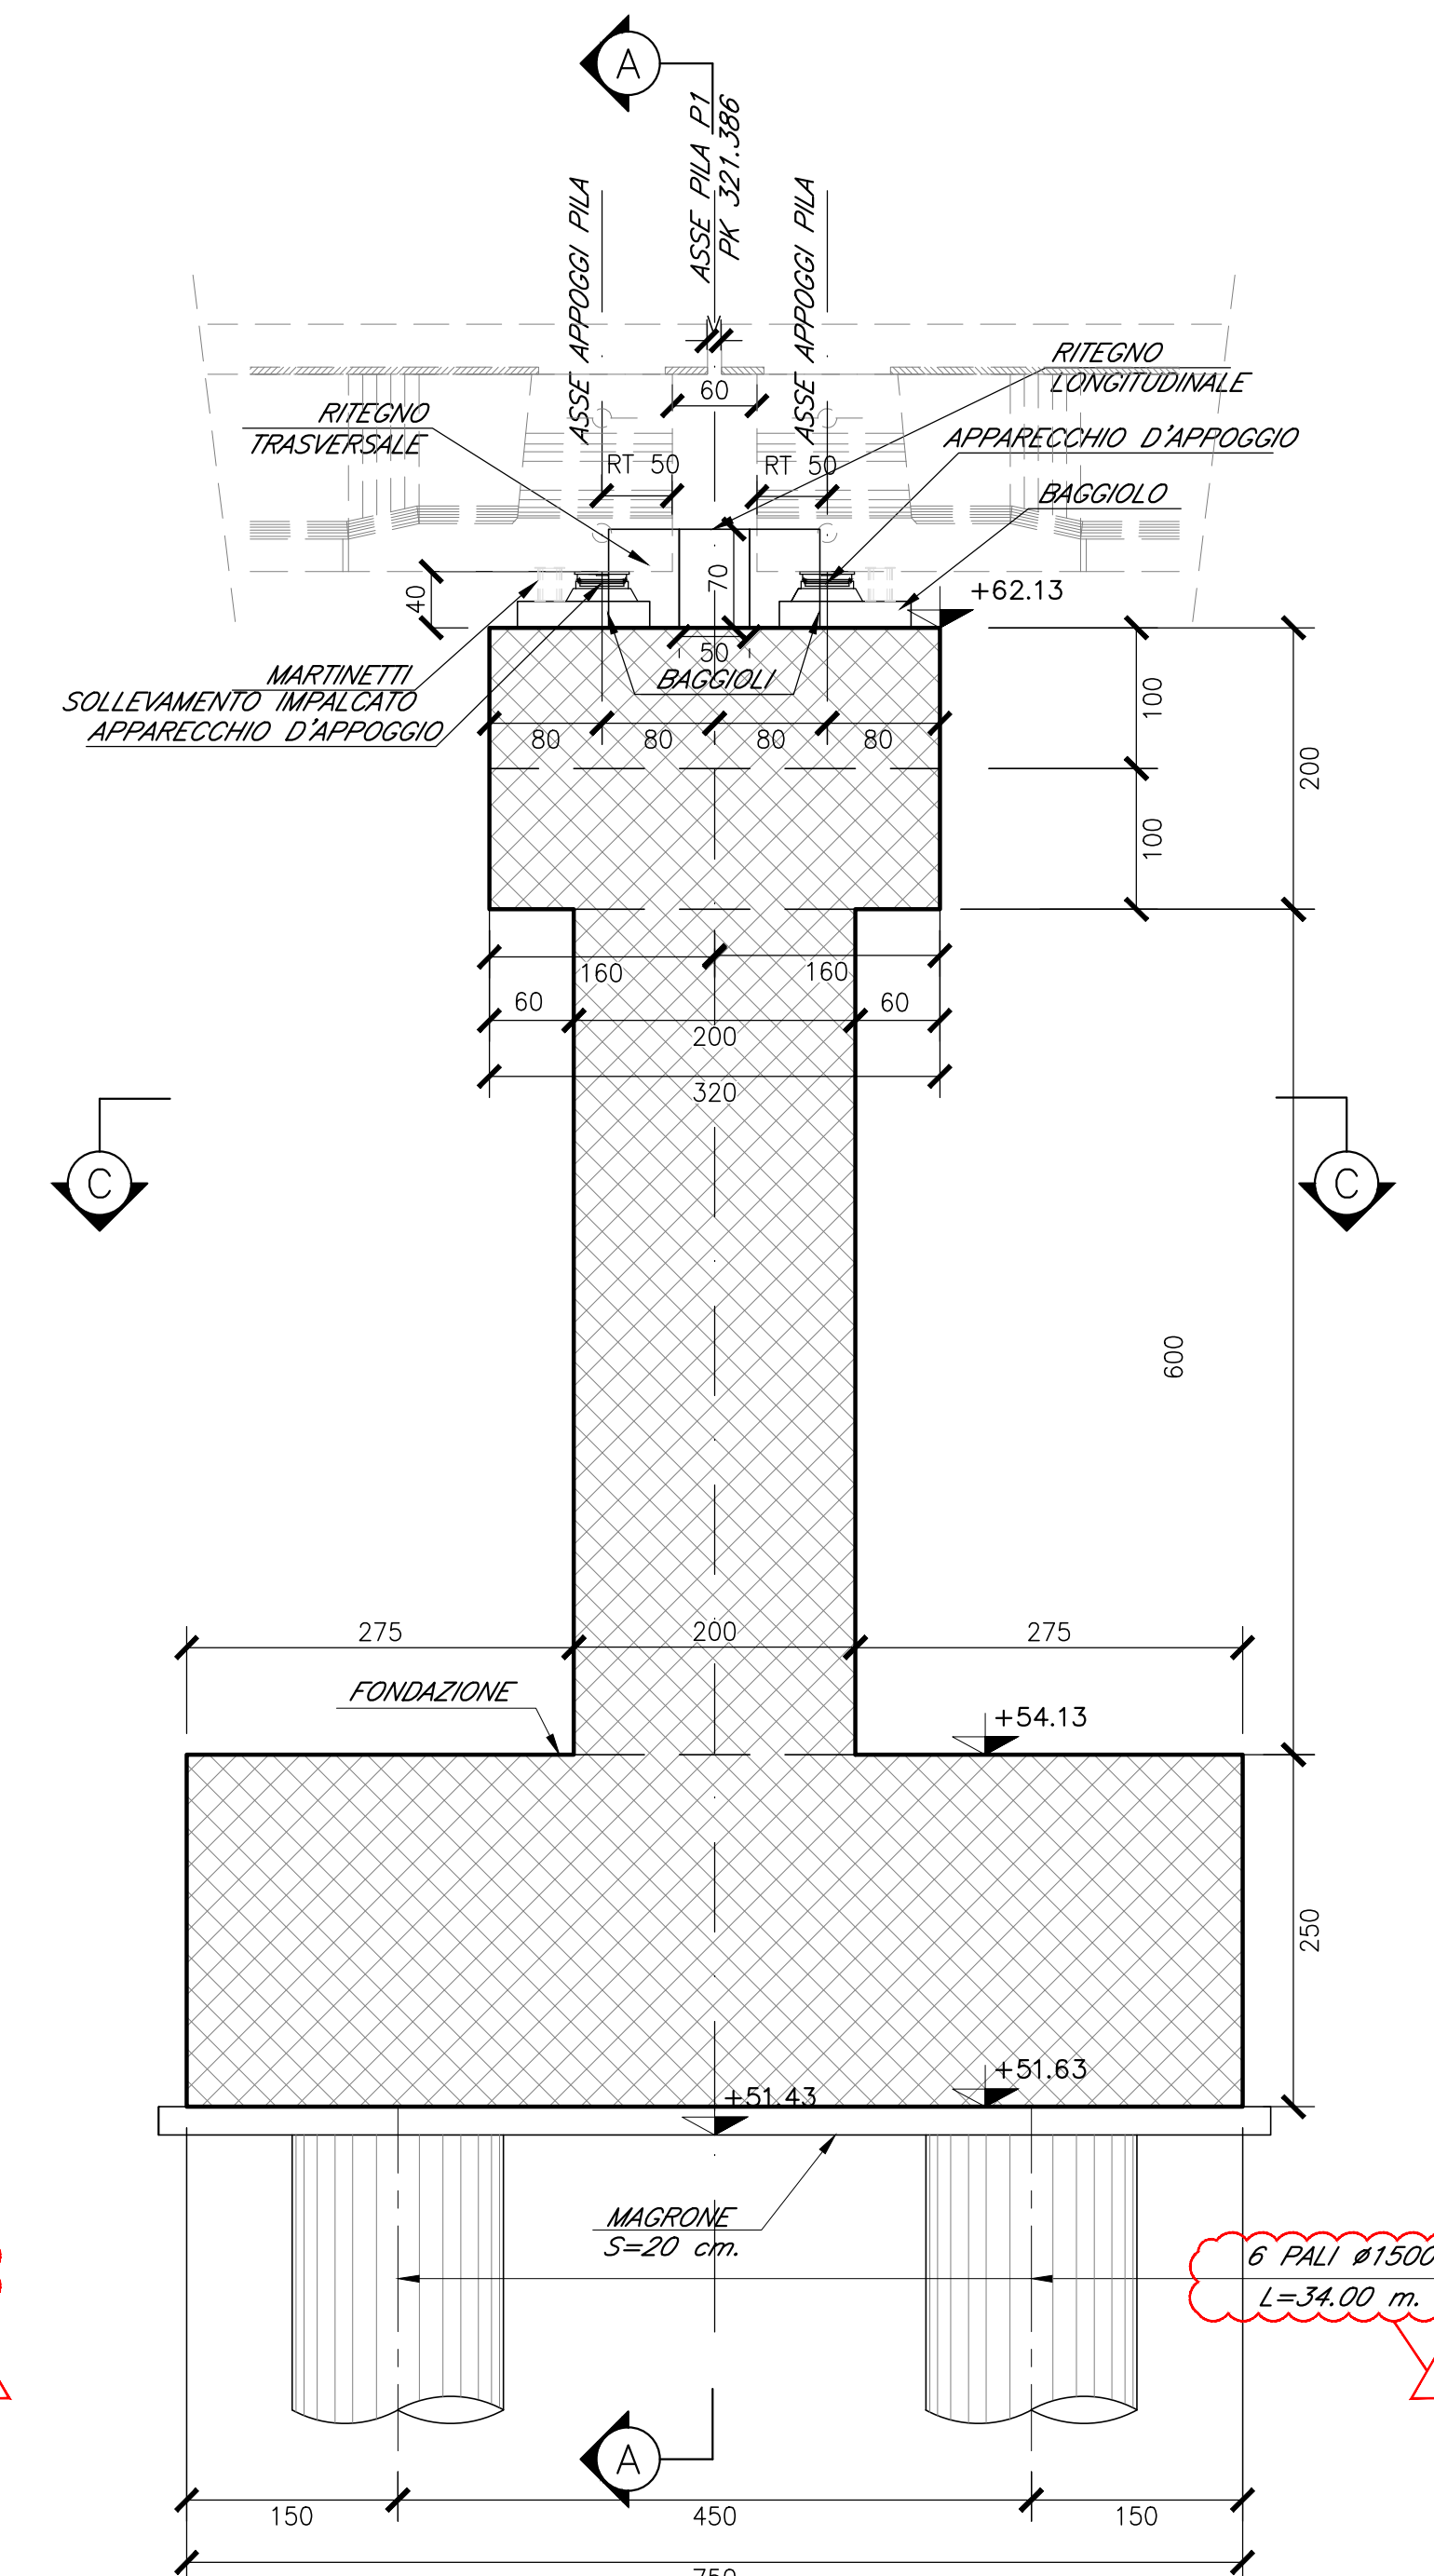


SEZIONE D-D  
SCALA 1:50

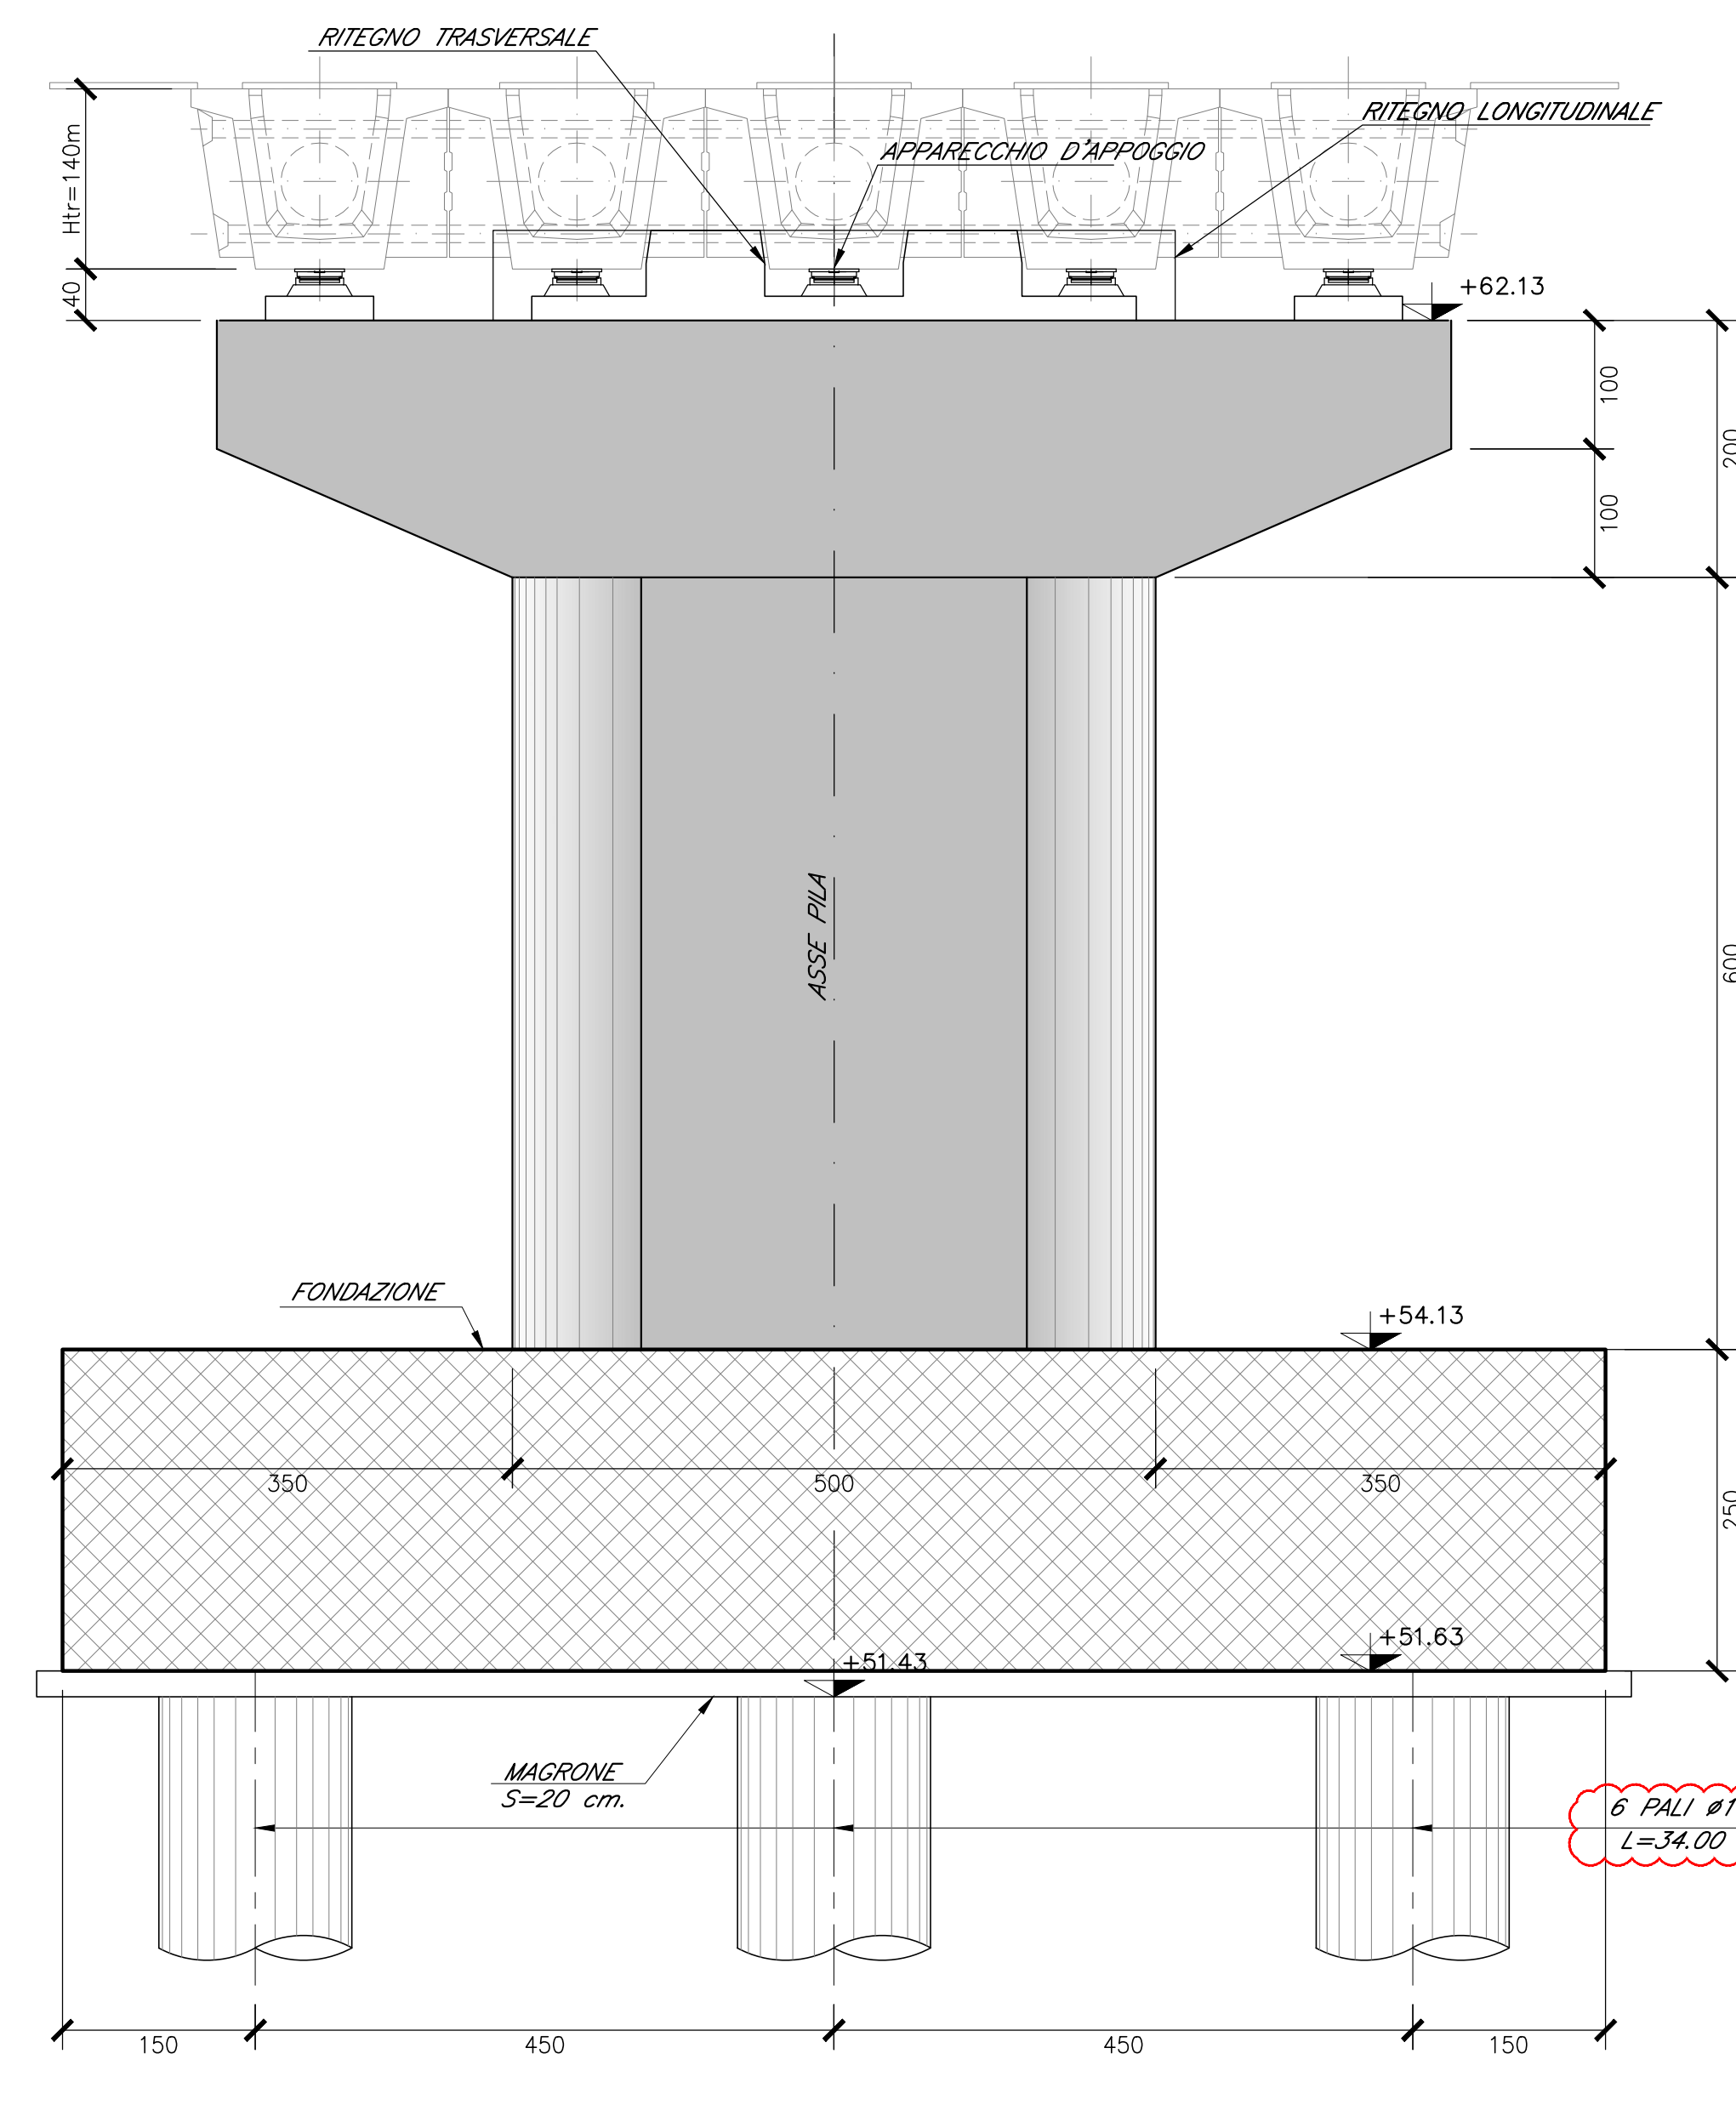


SEZIONE E-E  
SCALA 1:50

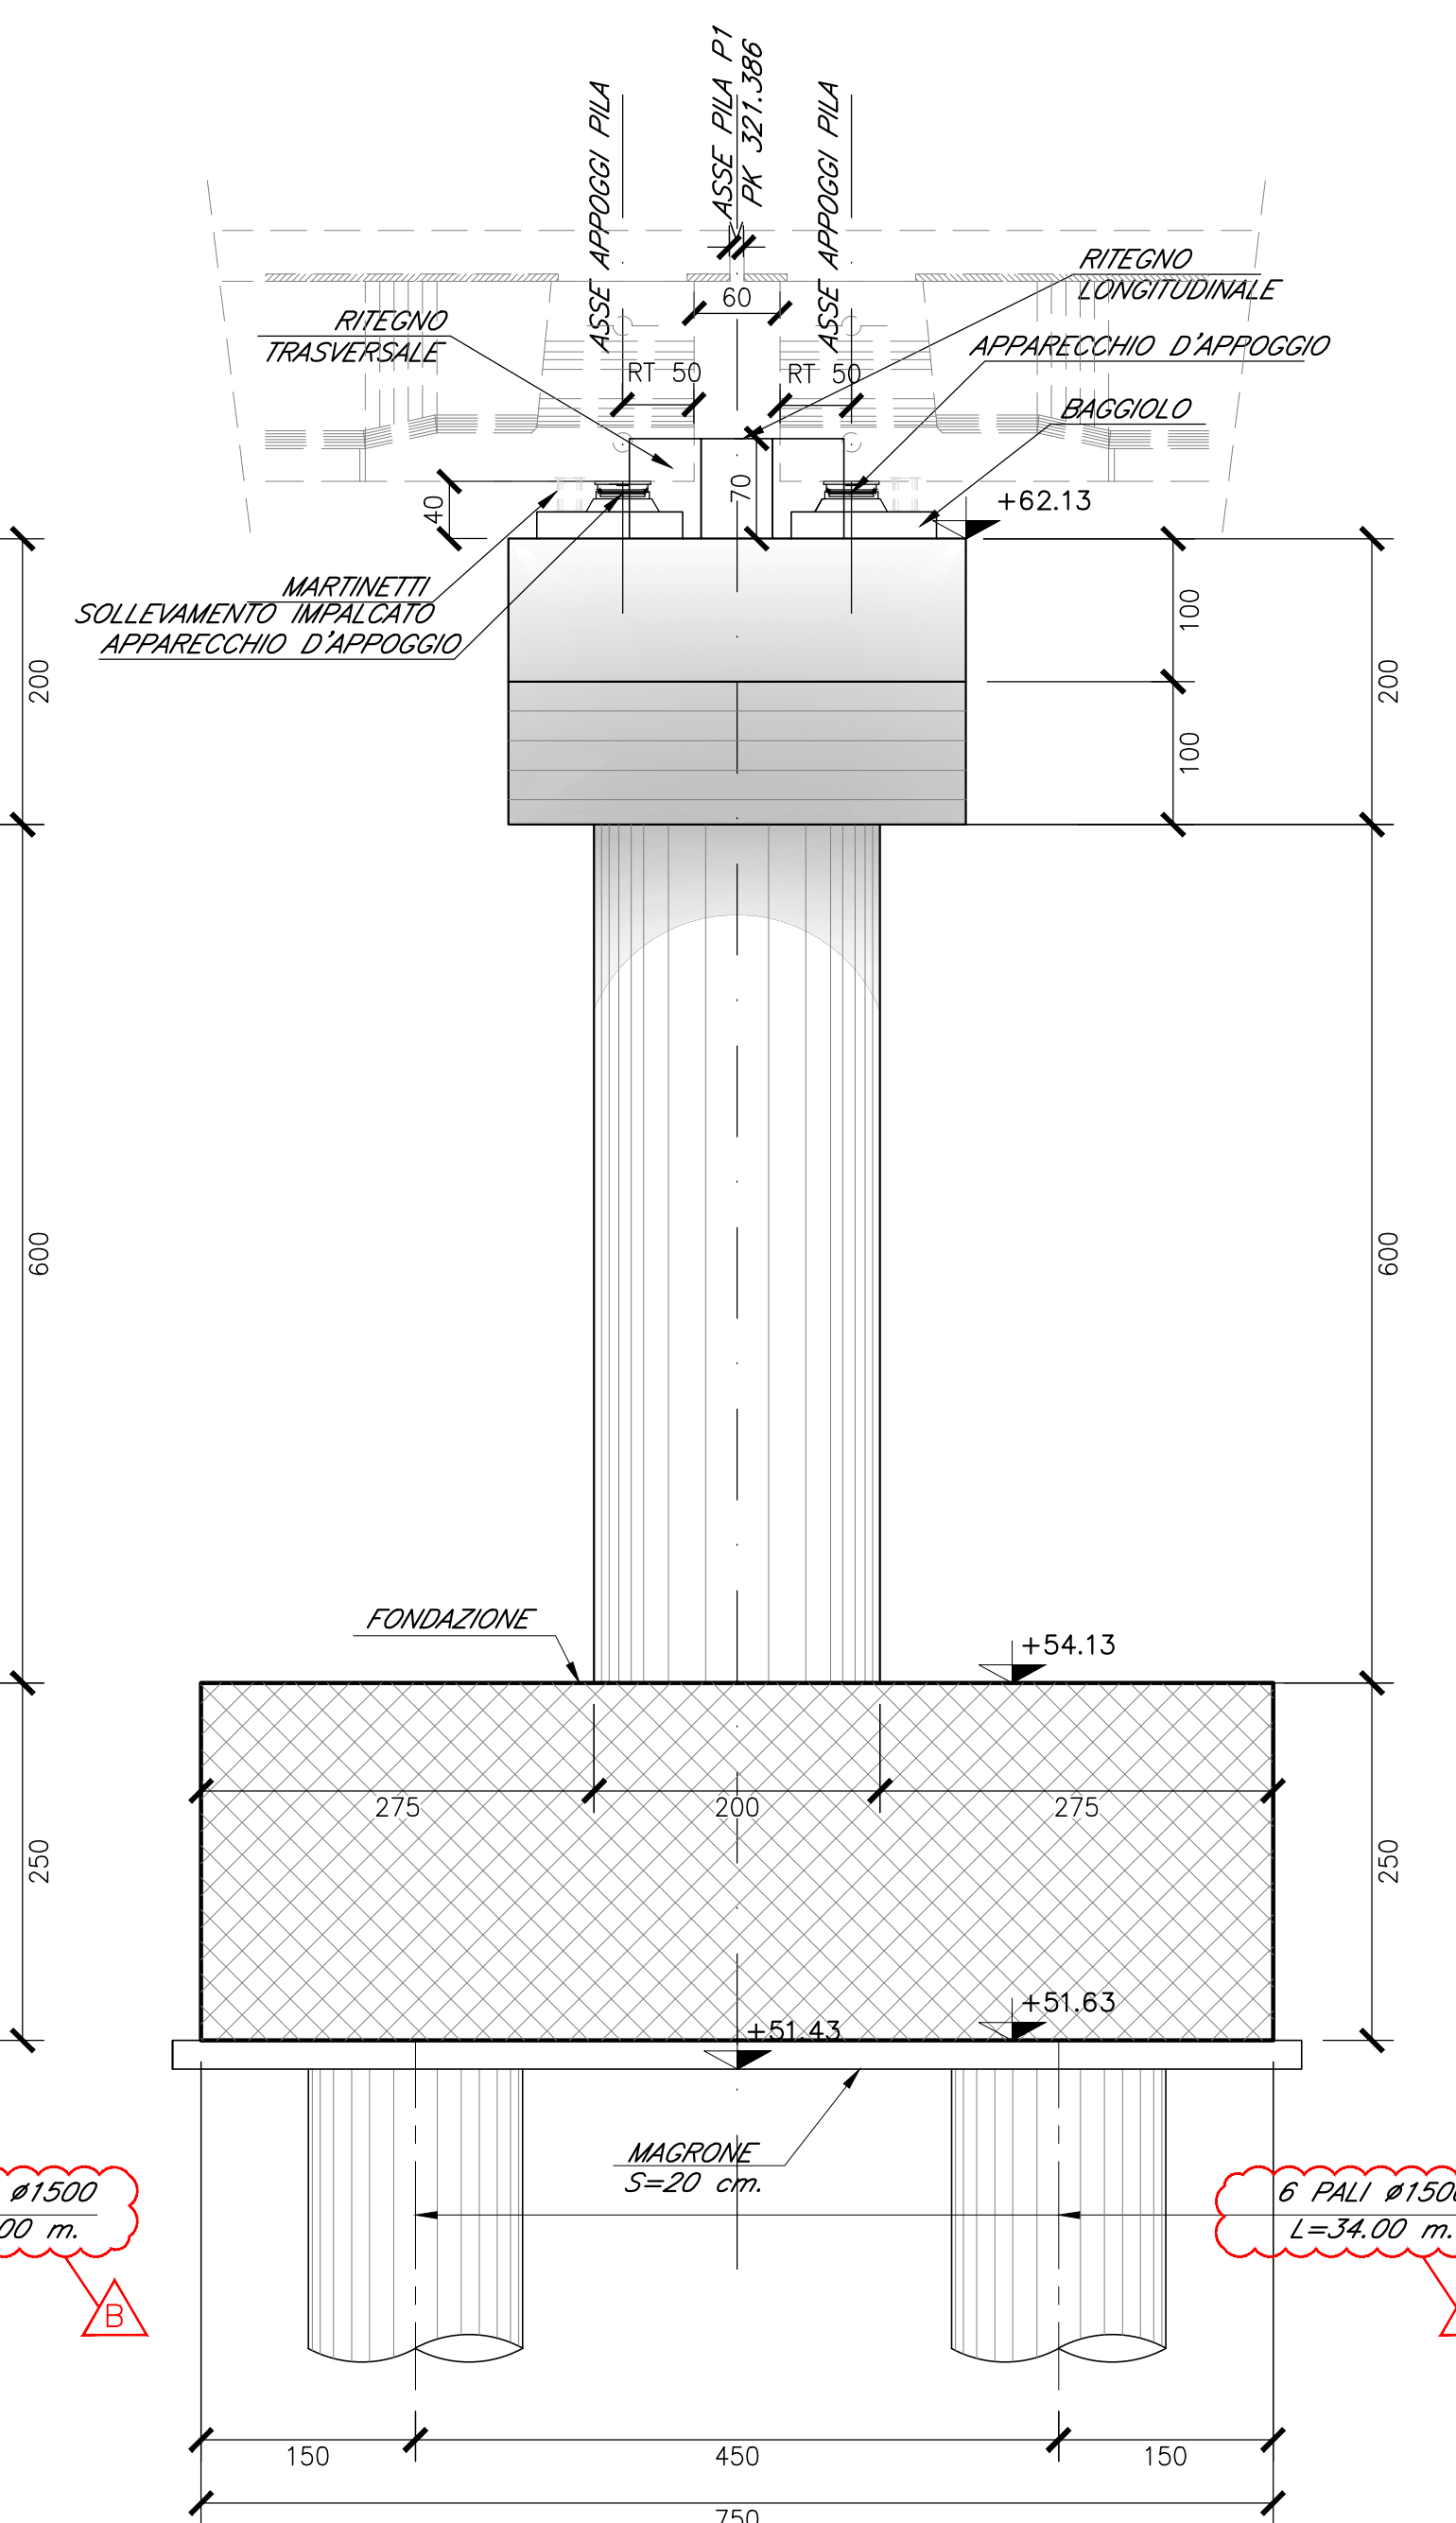

SEZIONE C-C  
SCALA 1:50

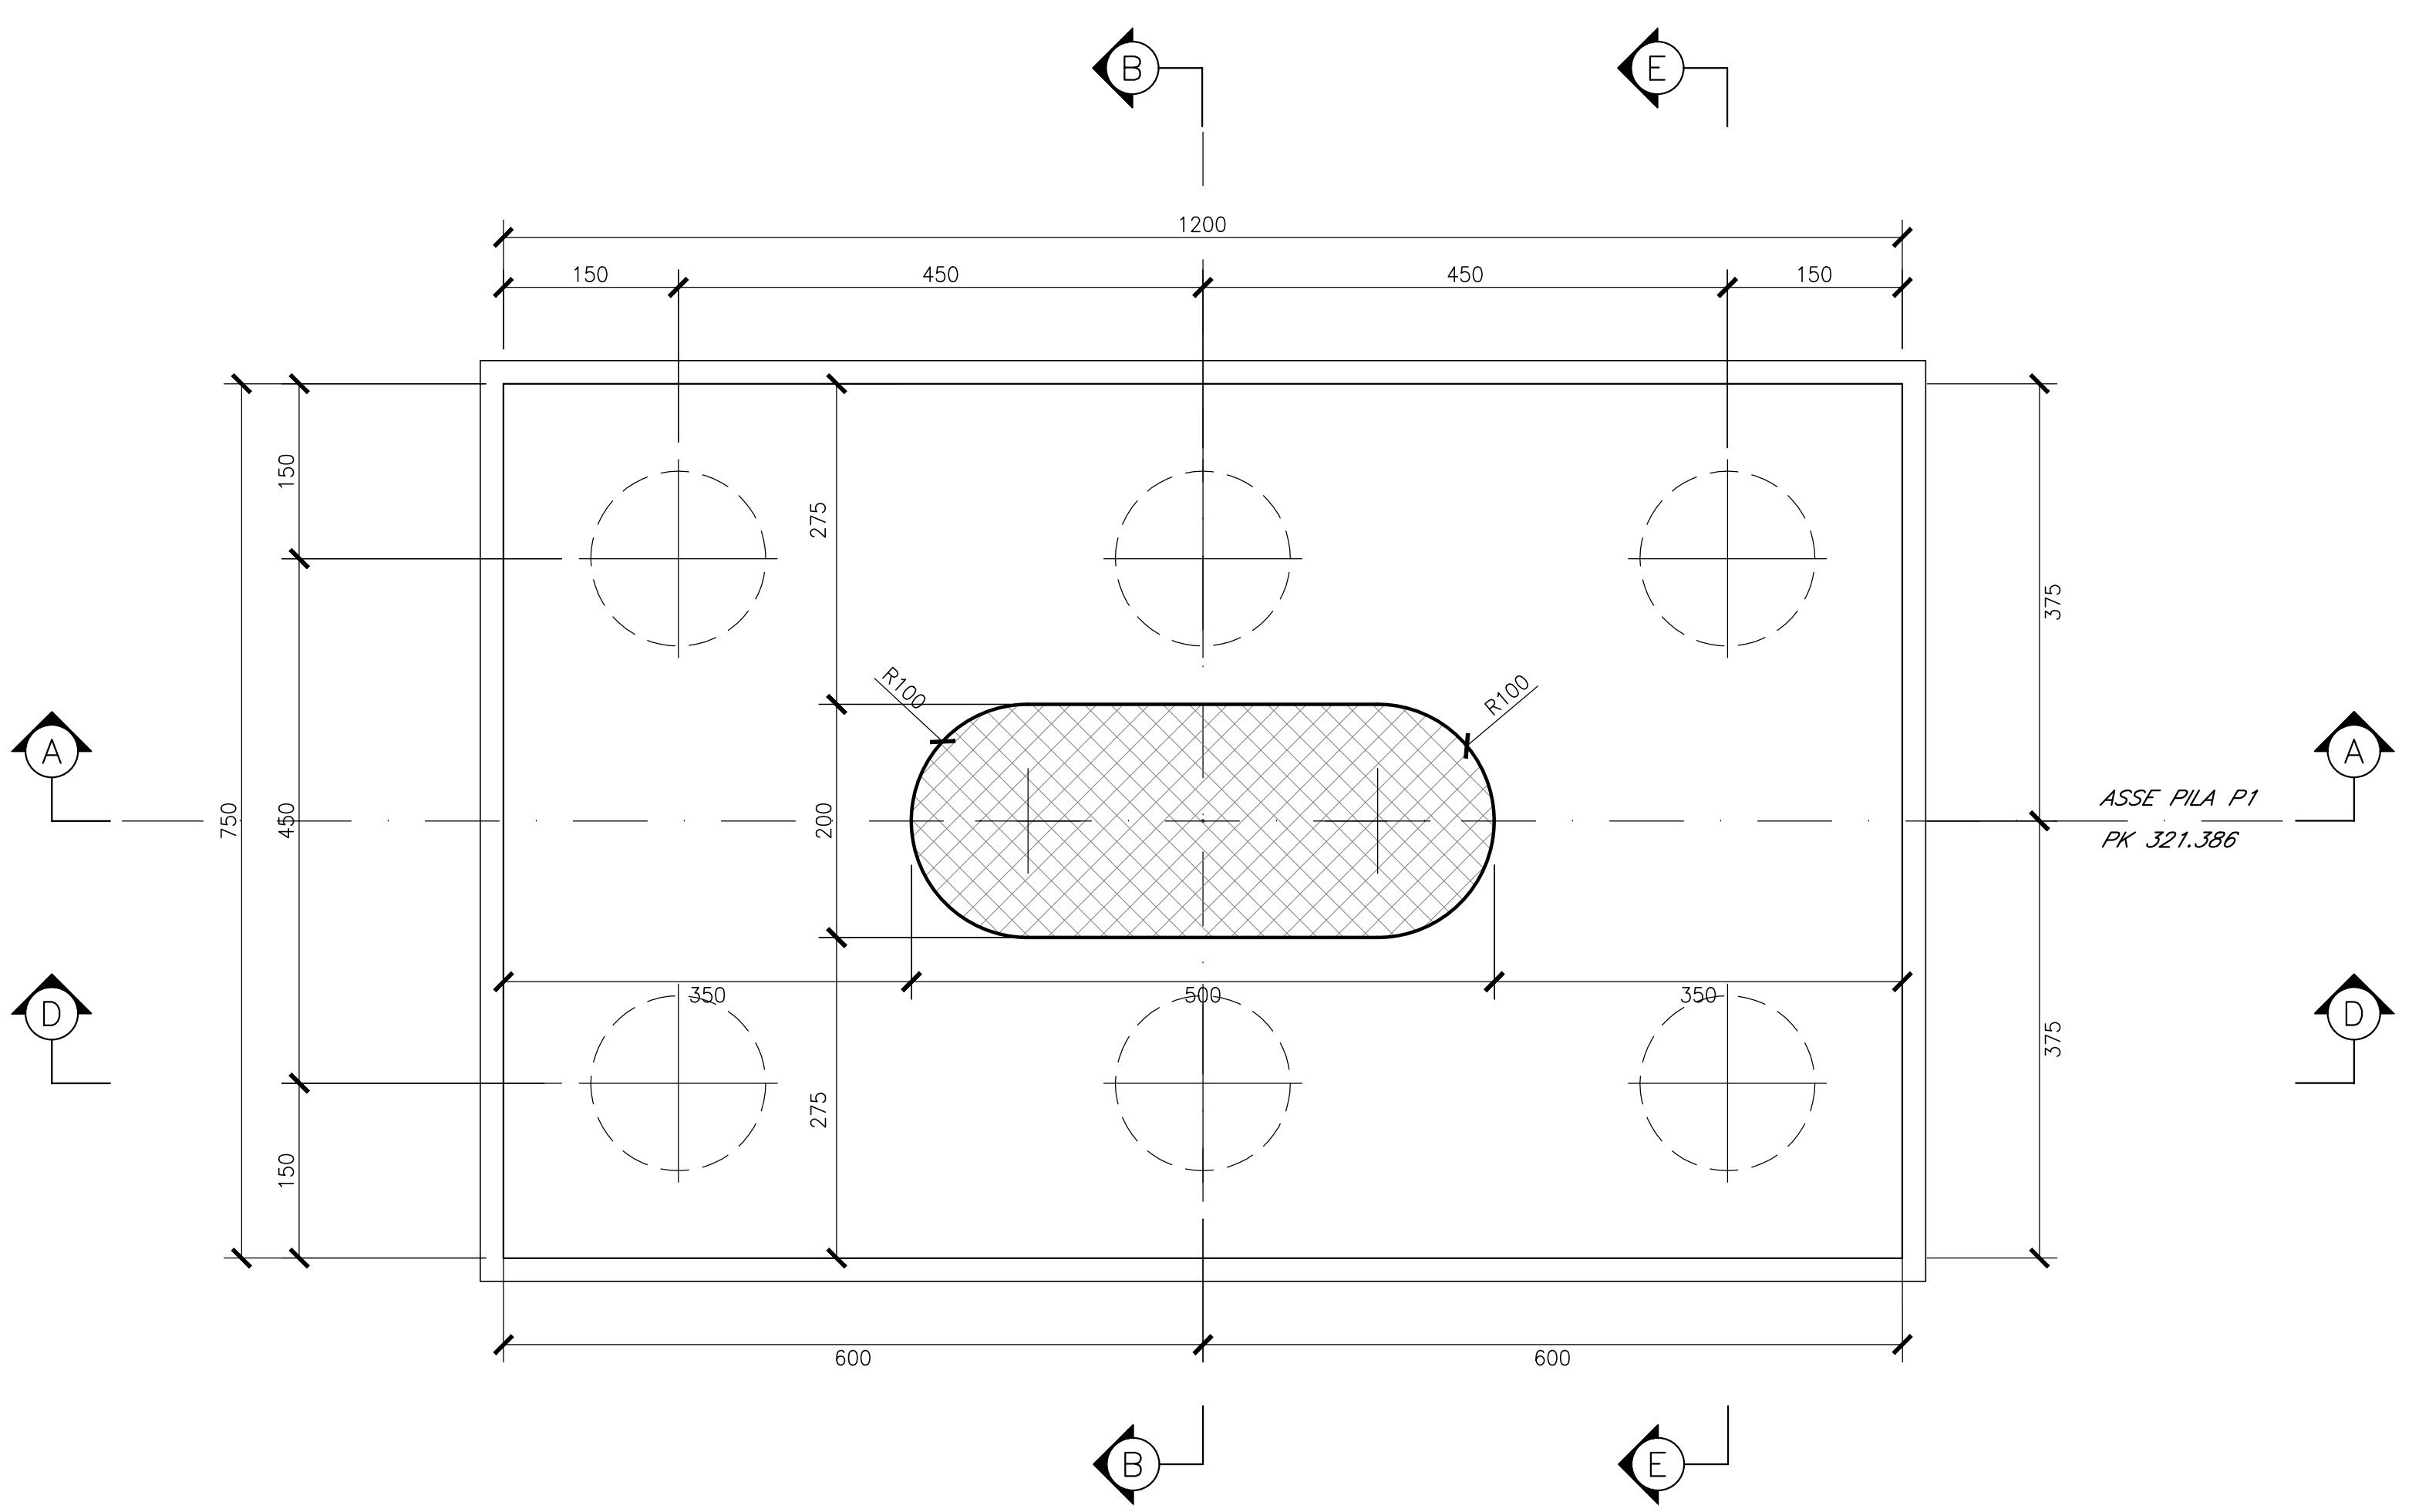

PIANTA PULVINO  
SCALA 1:50

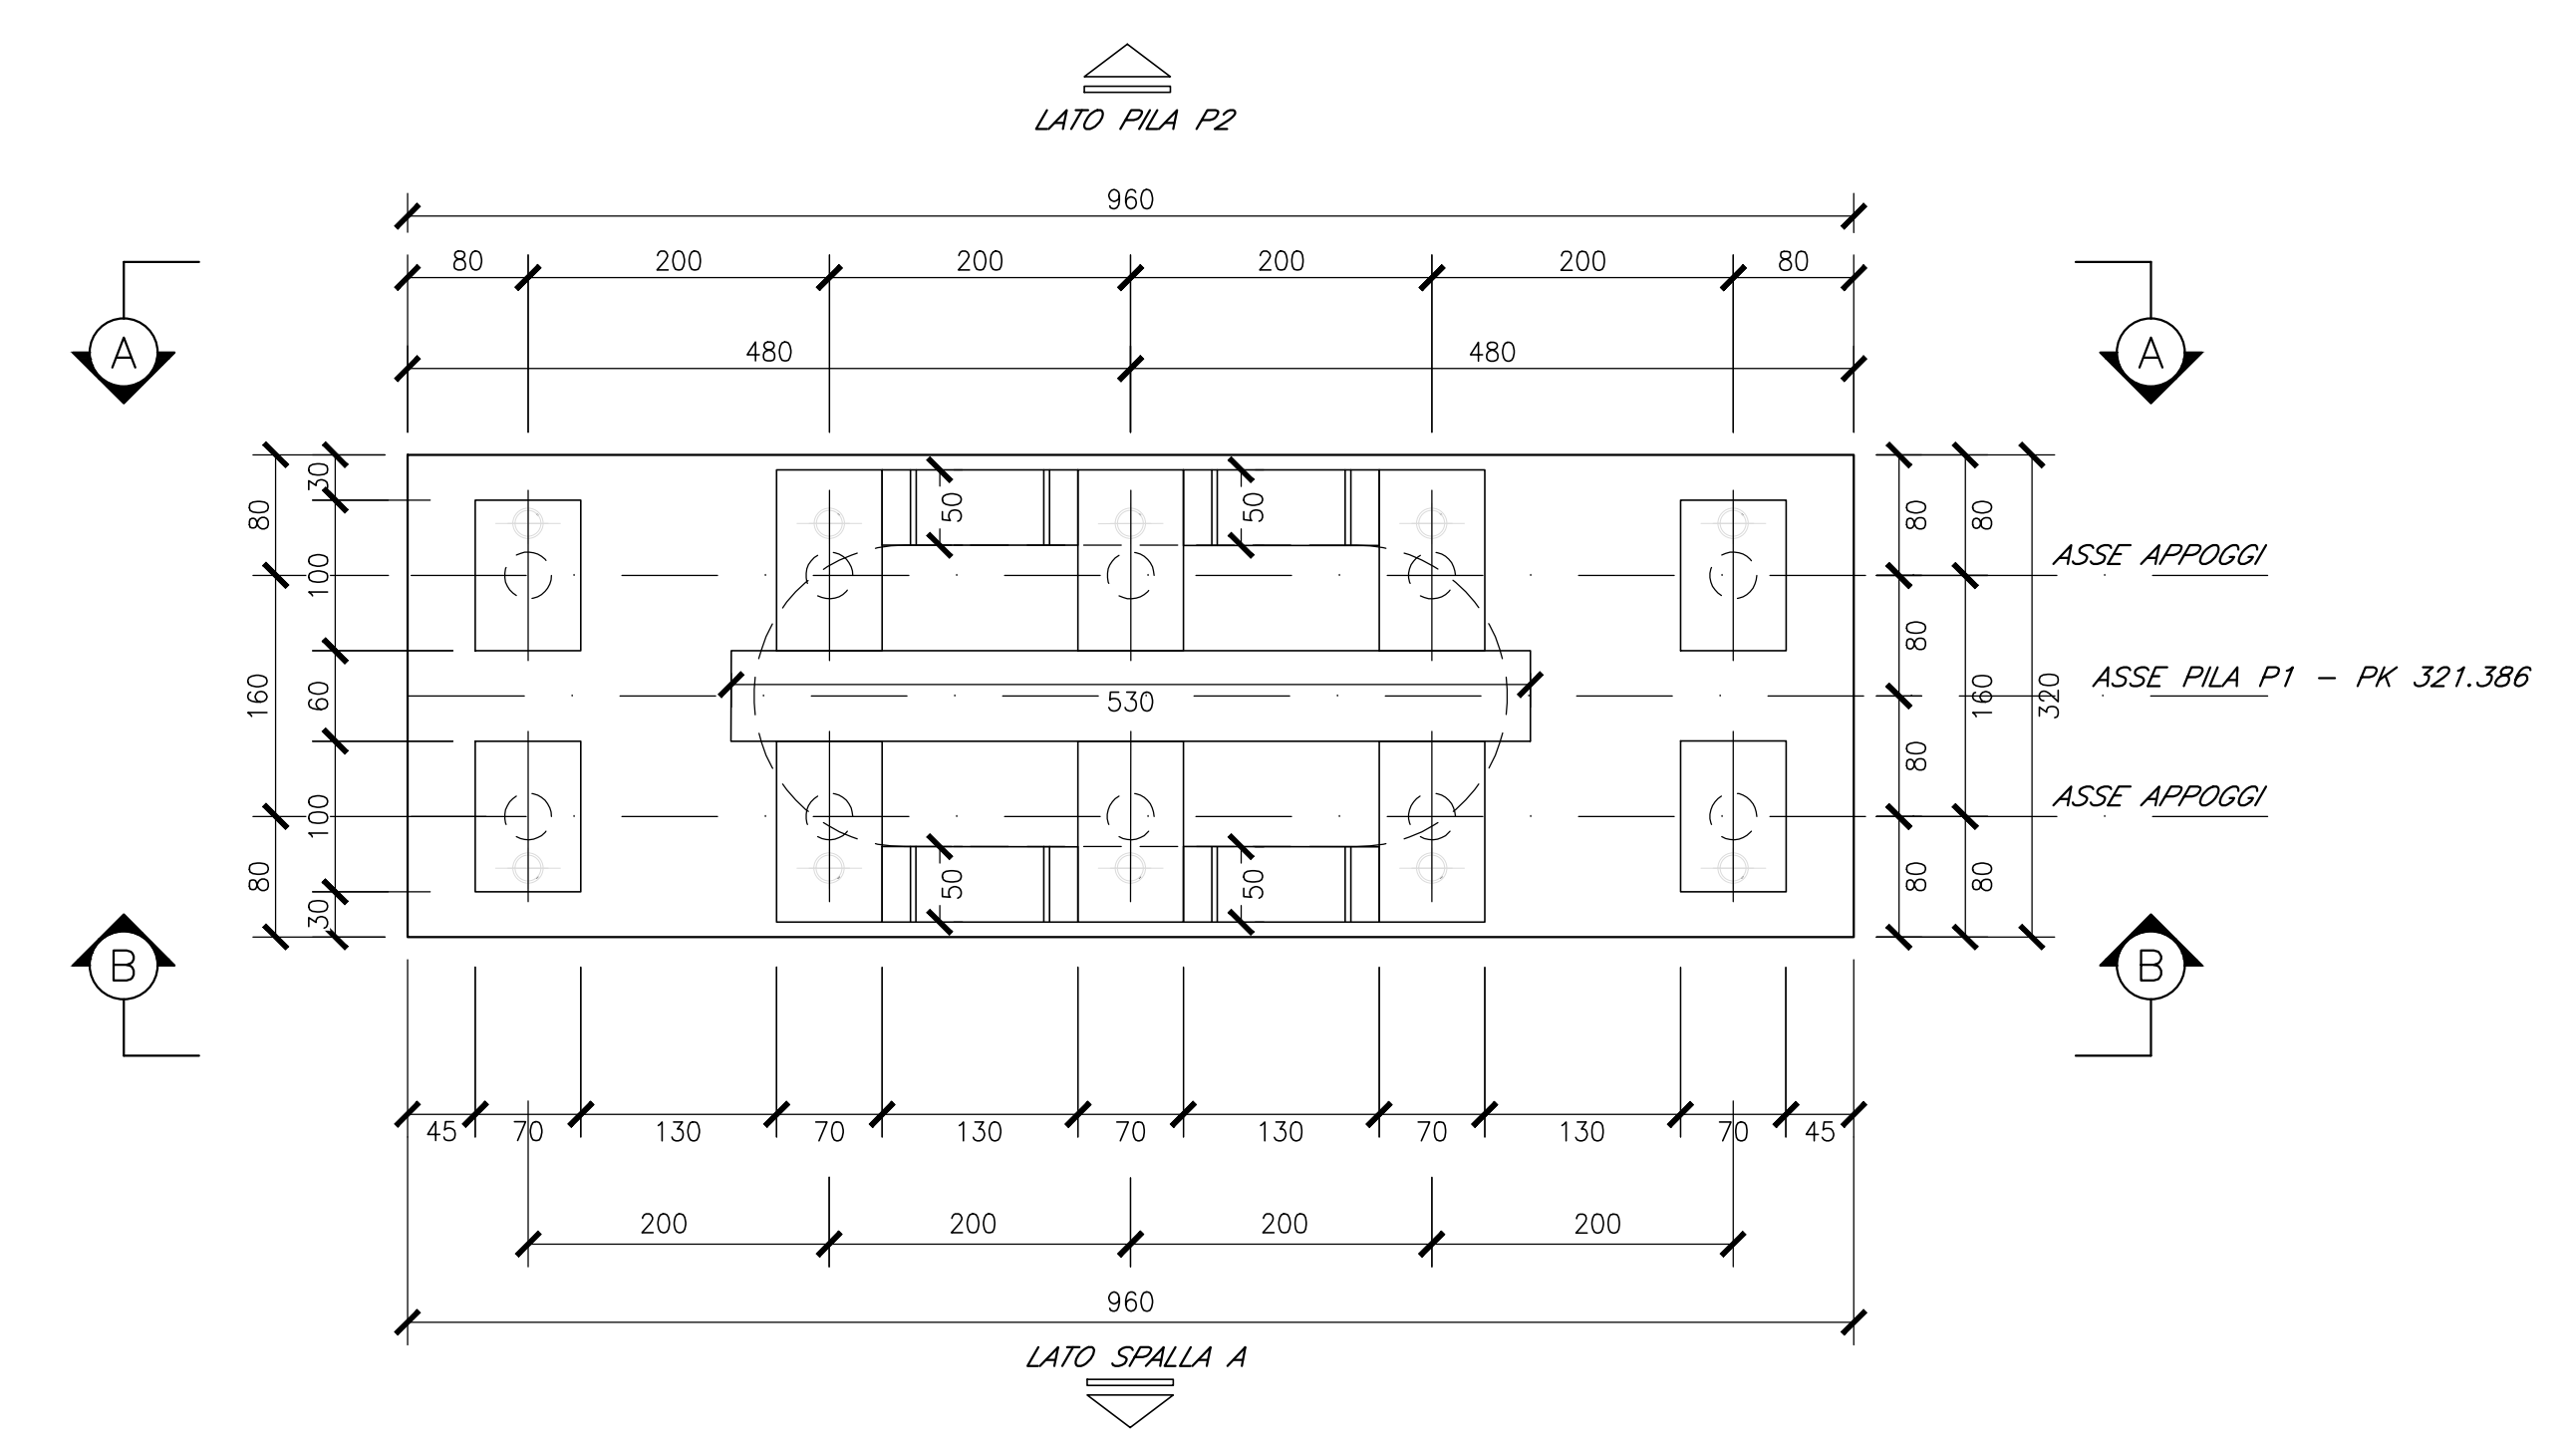

CARATTERISTICHE DEI MATERIALI

Per la tabella materiali e note generali fare riferimento al documento "IF1N.0.1.E.ZZ.IT.0C.00.0.001.A - Tabella Materiali e Note generali".

NOTE GENERALI

COMMITTENTE:



DIREZIONE LAVORI:



APPALTATORE:



PROGETTAZIONE:

RAGGRUPPAMENTO TEMPORANEO PROGETTISTI: PIZZAROTTI, Sintagma, INTERFERA

PROGETTISTA: Ing. GAETANO USAI

DIRETTORE DELLA PROGETTAZIONE: Ing. PIETRO MAZZOLI

Responsabile registrazione in nome professionista

PROGETTO ESECUTIVO

ITINERARIO NAPOLI-BARI

RADDOPPIO TRATTA CANCELLO-BENEVENTO

1° LOTTO FUNZIONALE CANCELLO-FRASSO TELESINO E VARIANTE ALLA LINEA ROMA-NAPOLI VIA CASSINO NEL COMUNE MADDALONI

CAVALCAFERROVIA al km 13+285

Pila 1 - Carpenteria: elevazione e fondazione

APPALTATORE: CONSORZIO CFT

IL DIRETTORE TECNICO: Gian C. Benini

22/09/2018

COMMESSA LOTTO FASE ENTE TIPO DOC. OPERA/DISCIPLINA PROGR. REV.

IF1N 01 E ZZ BB IV 04 05 001 B

Rev. Descrizione Redatto Data Verificato Data Approvato Data Autorizzato Data

A Emisione L. Cosentino 11/07/2018 A. Tagliani 11/07/2018 P. Mazzi 11/07/2018 G. Usai

B Rev. Integrale ITF 07/09/18 L. Cosentino 22/09/2018 A. Tagliani 22/09/2018 P. Mazzi 22/09/2018

22/09/2018

File: IF1N.0.1.E.ZZ.BB.IV.04.0.5.001.B.dwg n. Elab.: