



CARPENTERIA PILA 2


SEZIONE A-A
SCALA 1:50

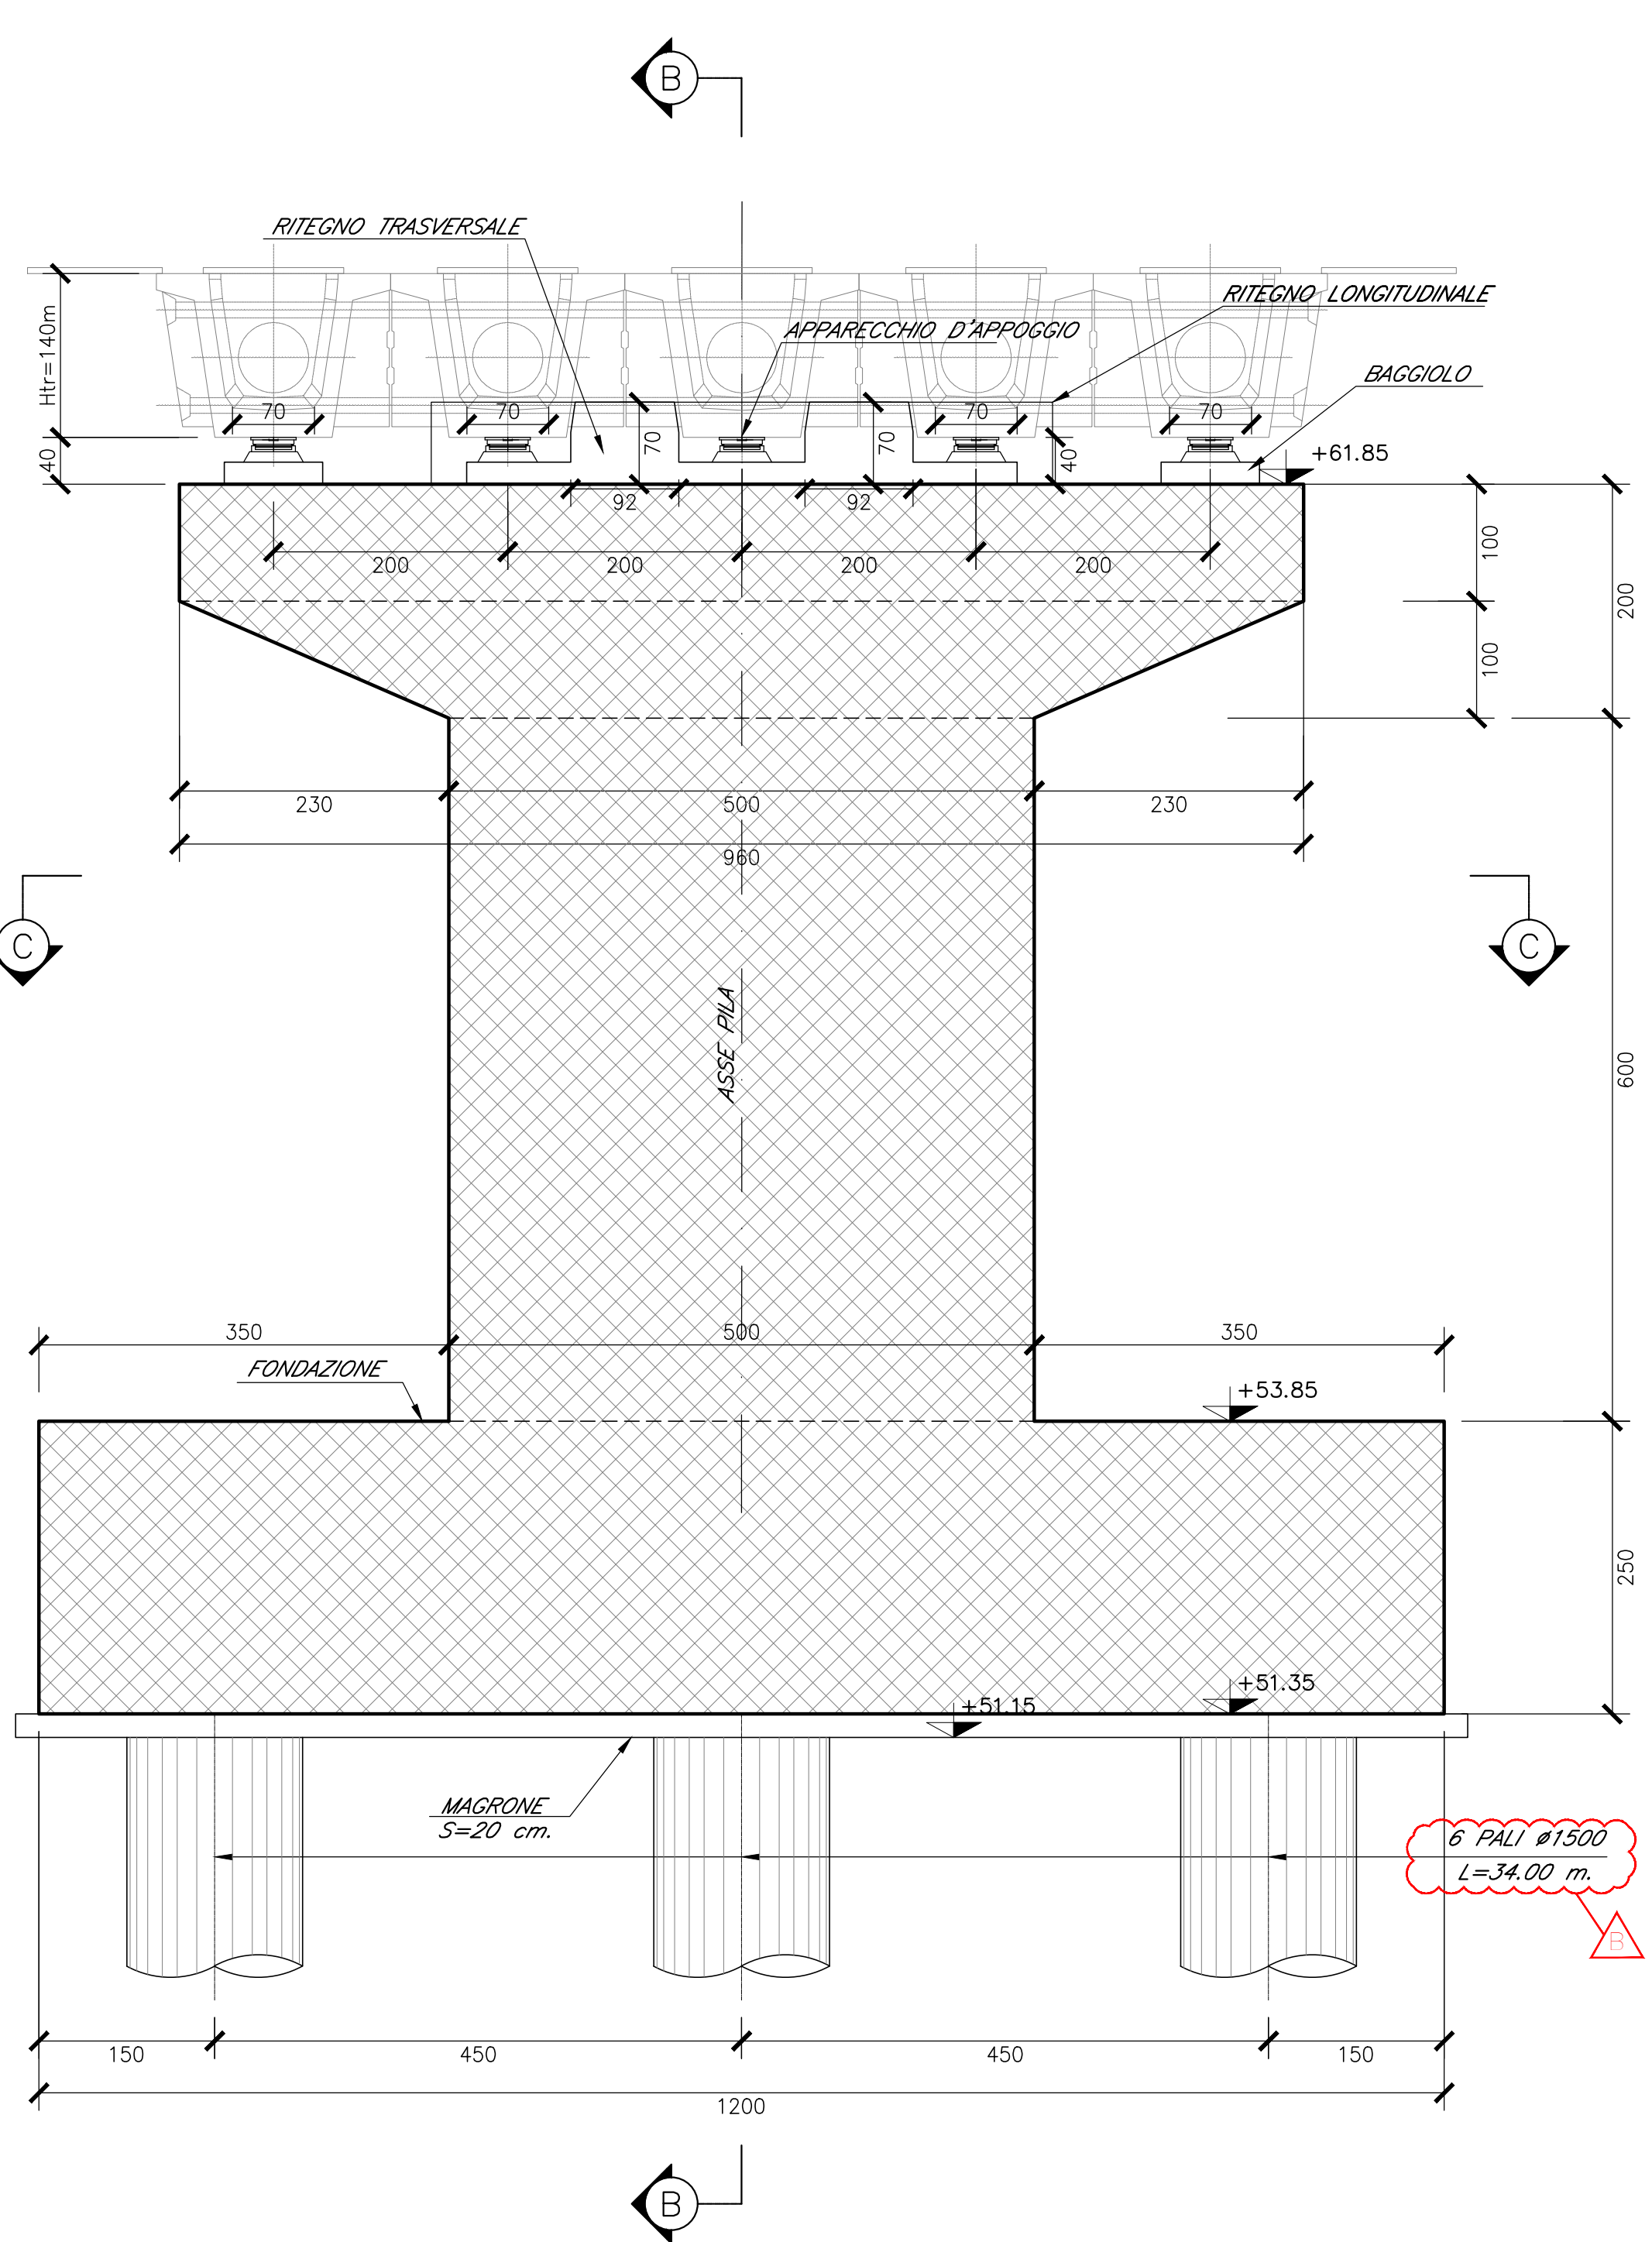


SEZIONE B-B
SCALA 1:50

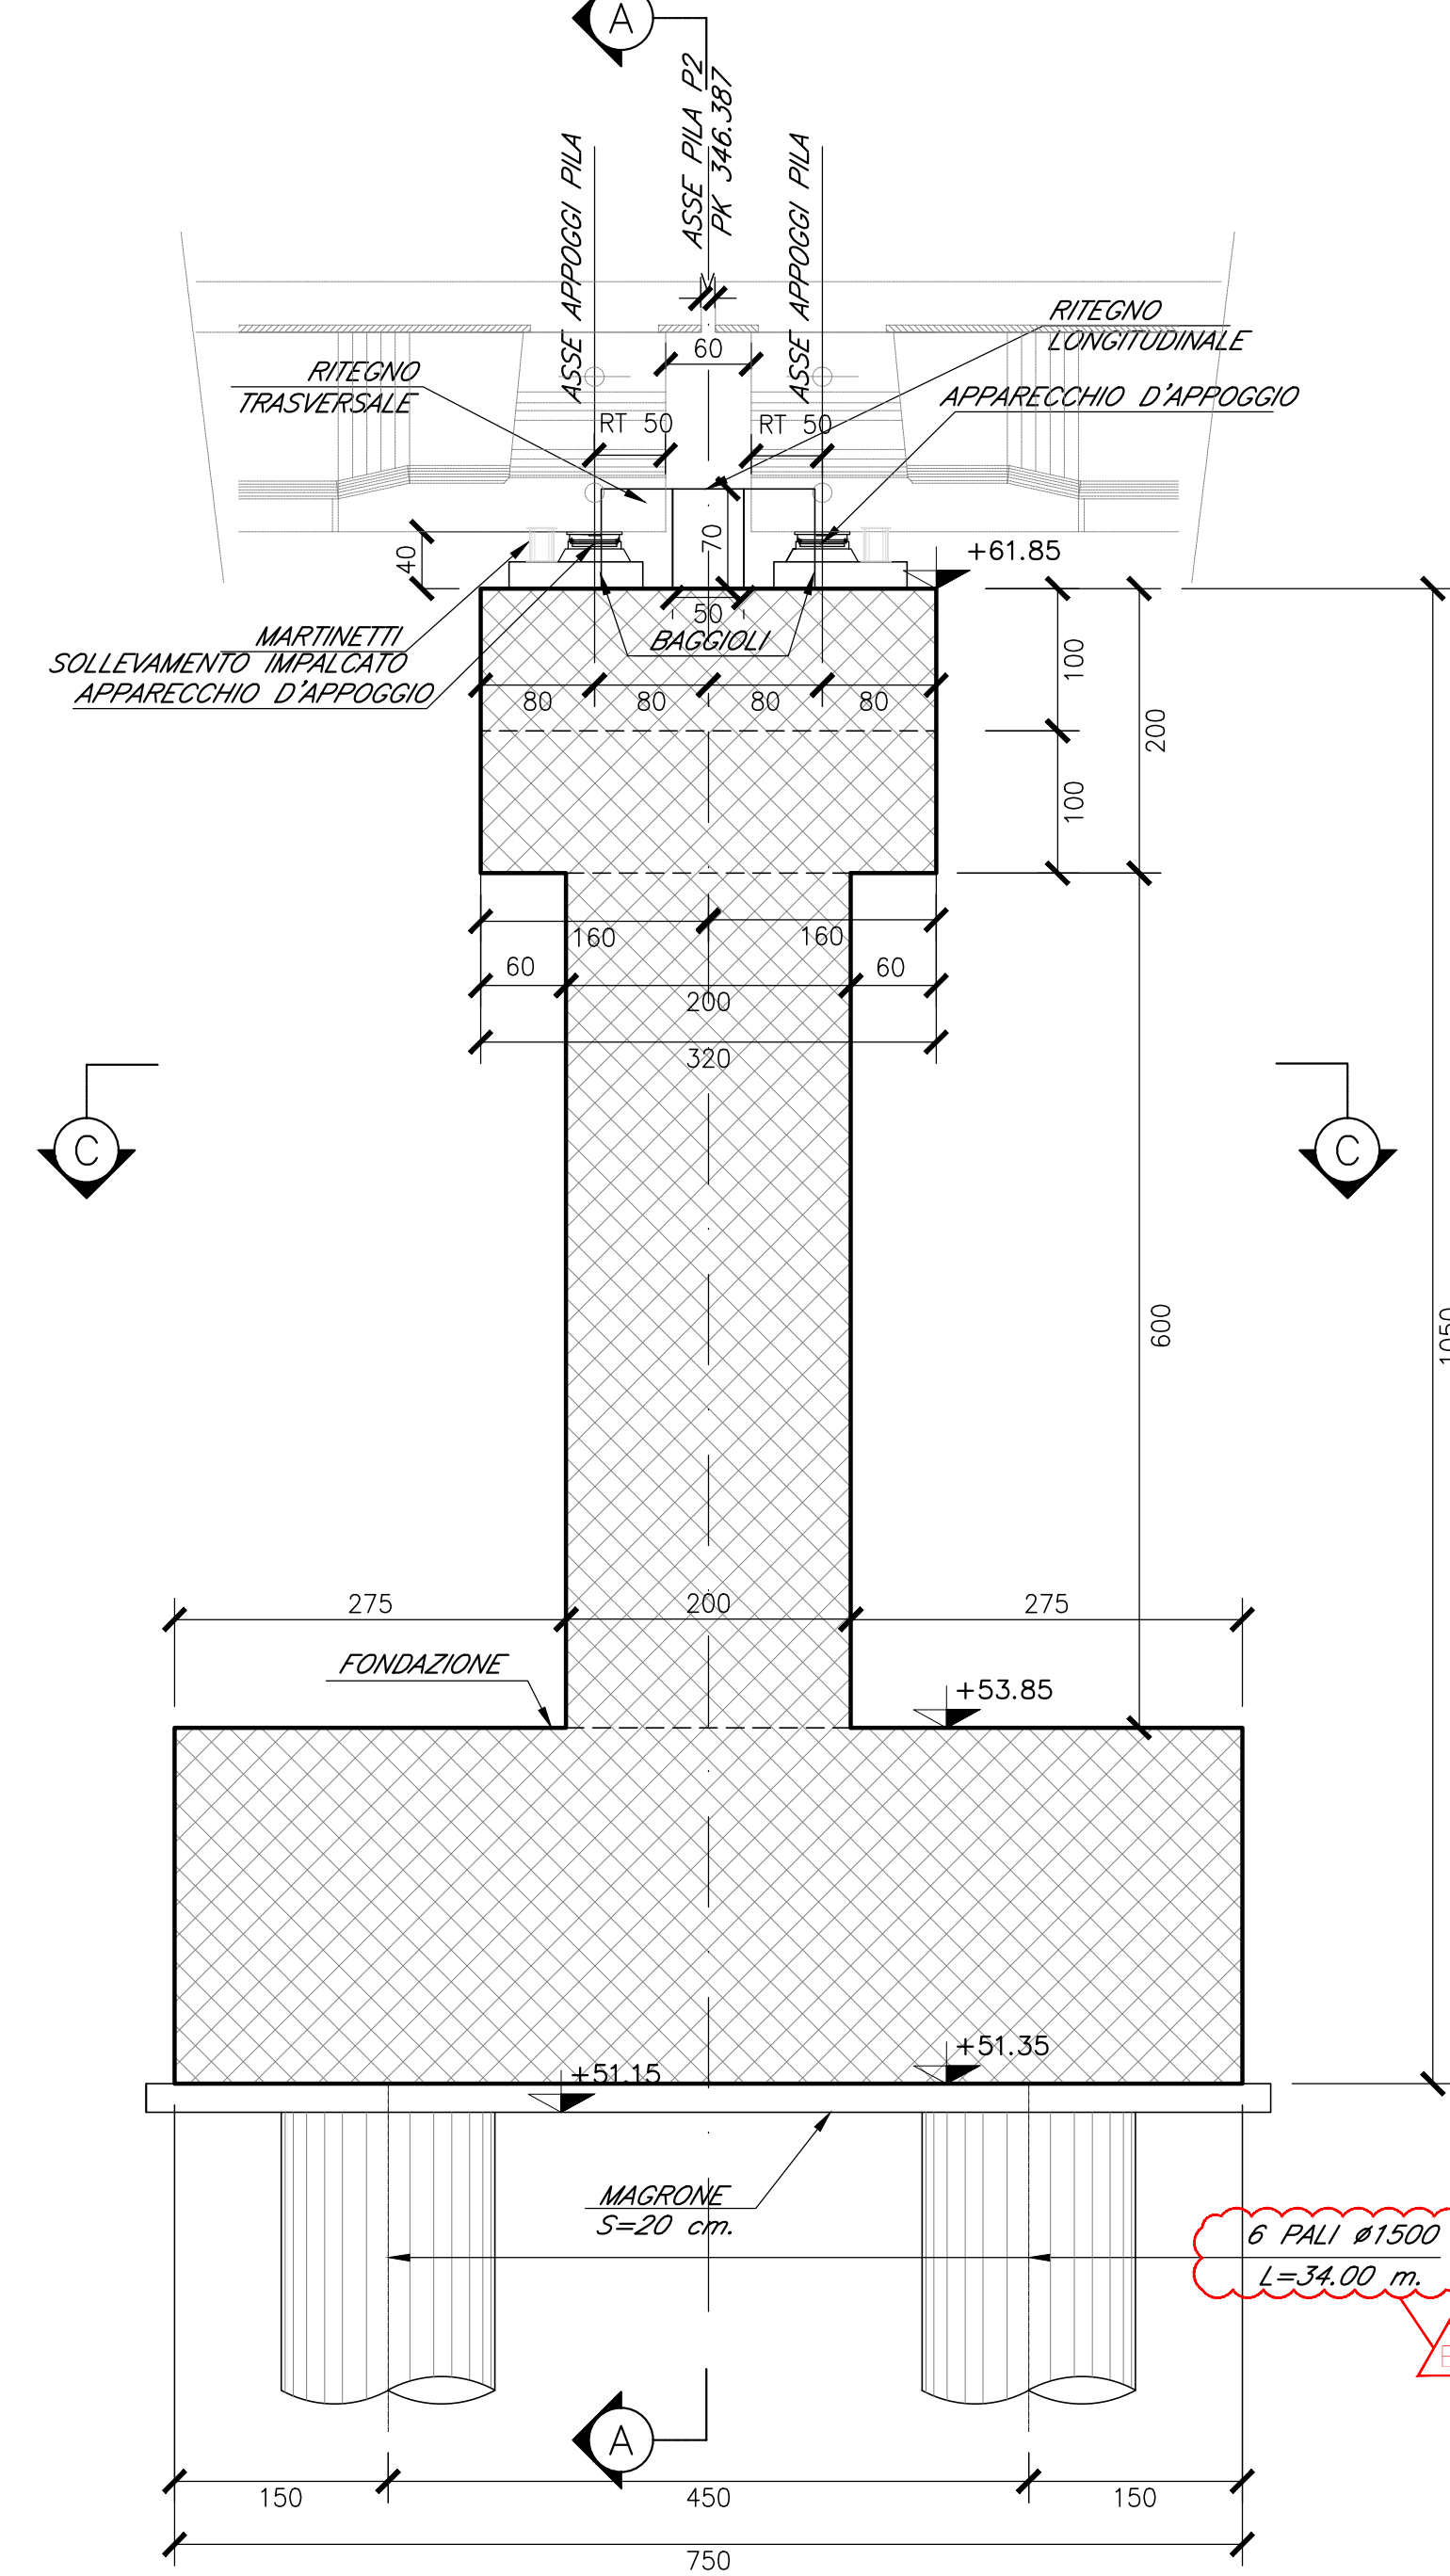


SEZIONE D-D
SCALA 1:50

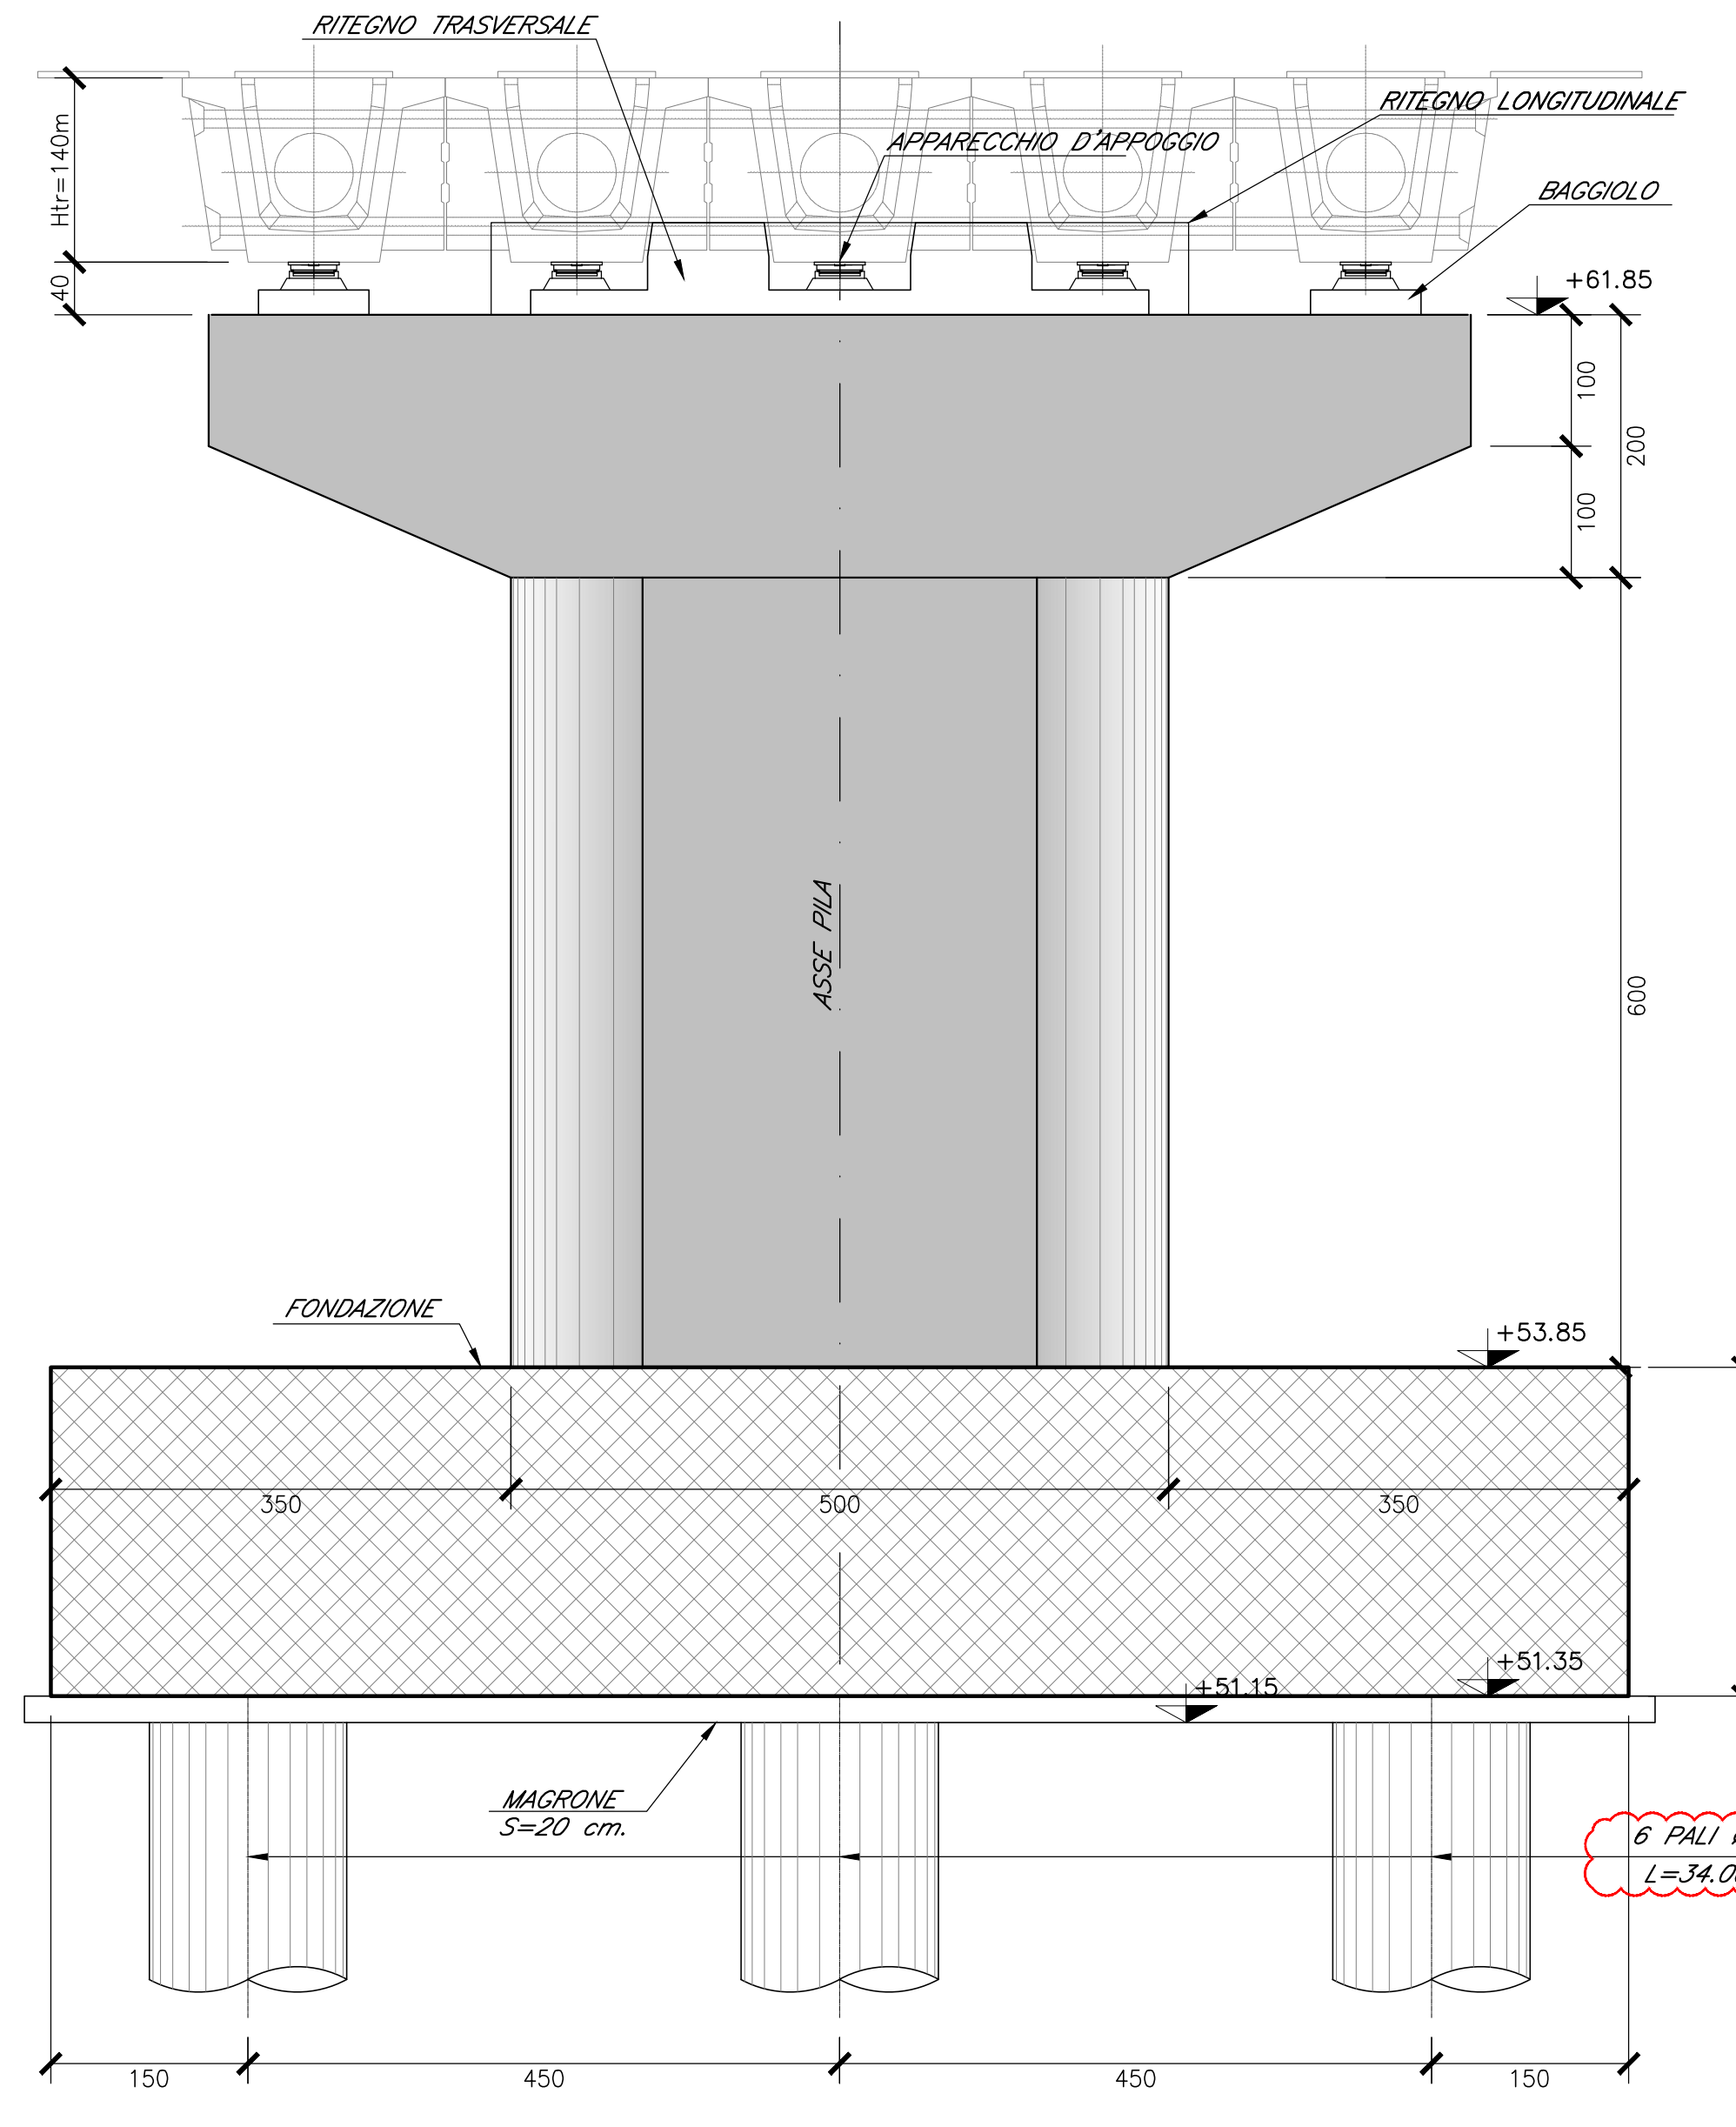


SEZIONE E-E
SCALA 1:50

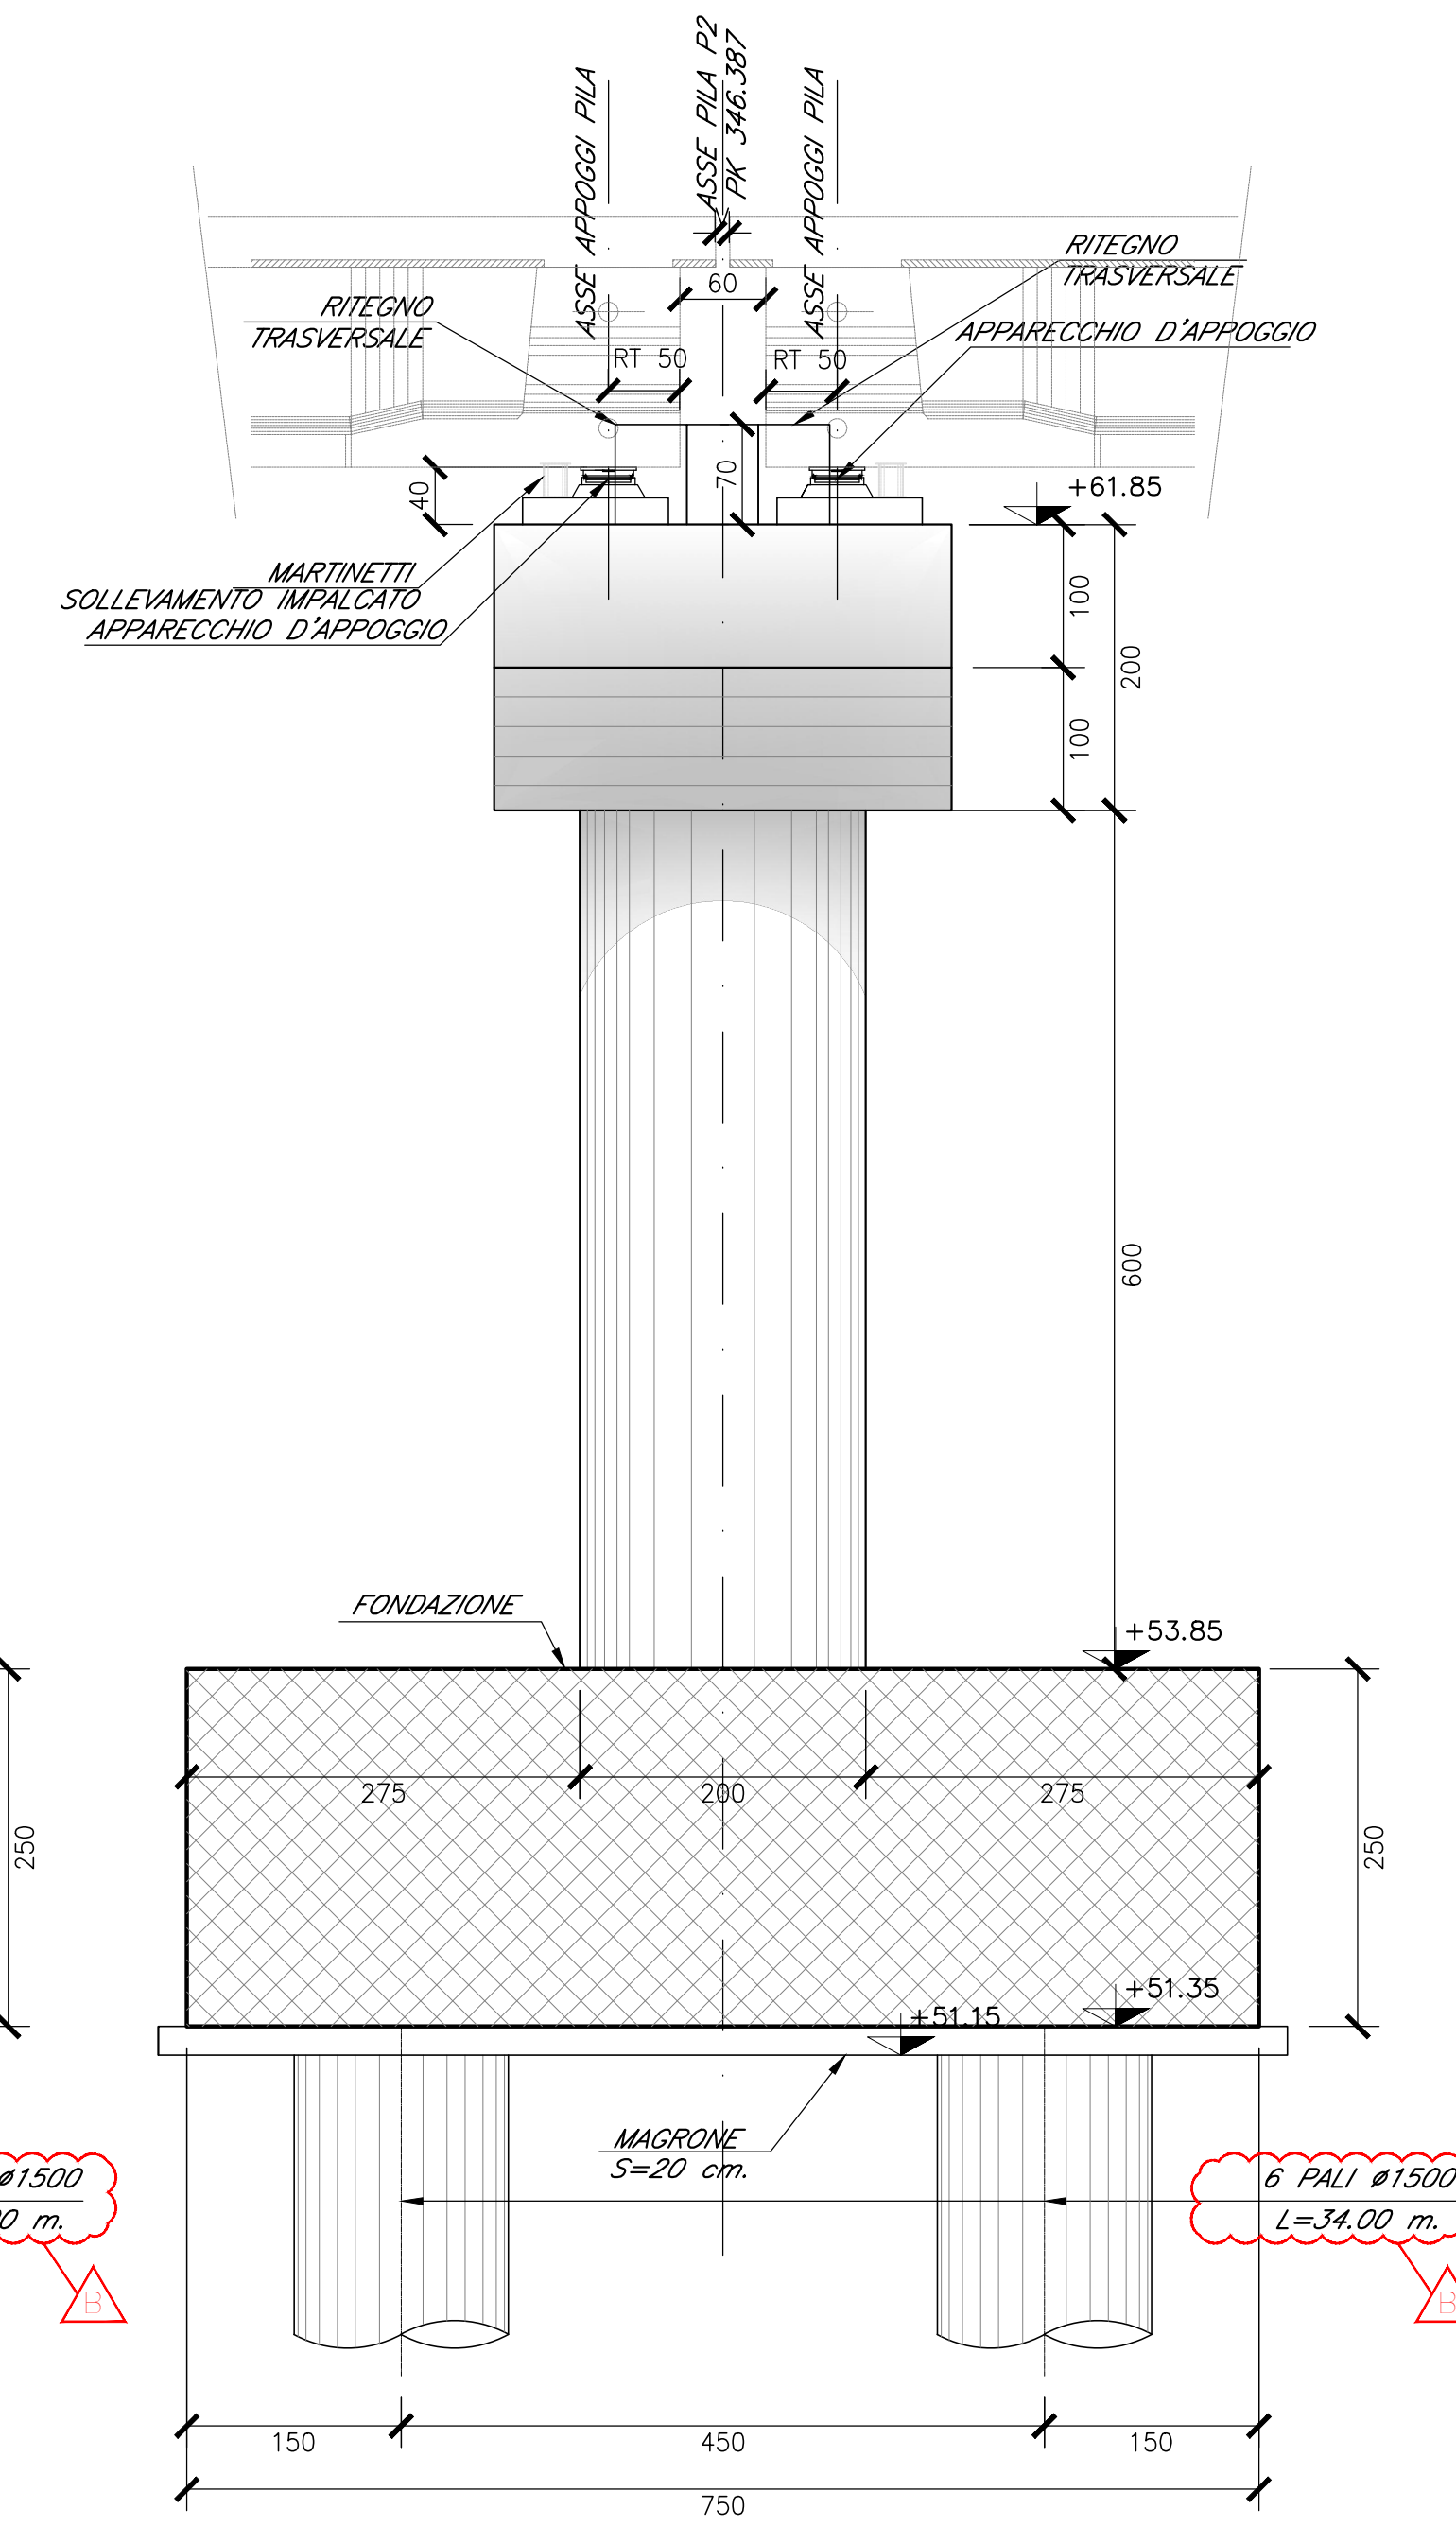

SEZIONE C-C
SCALA 1:50

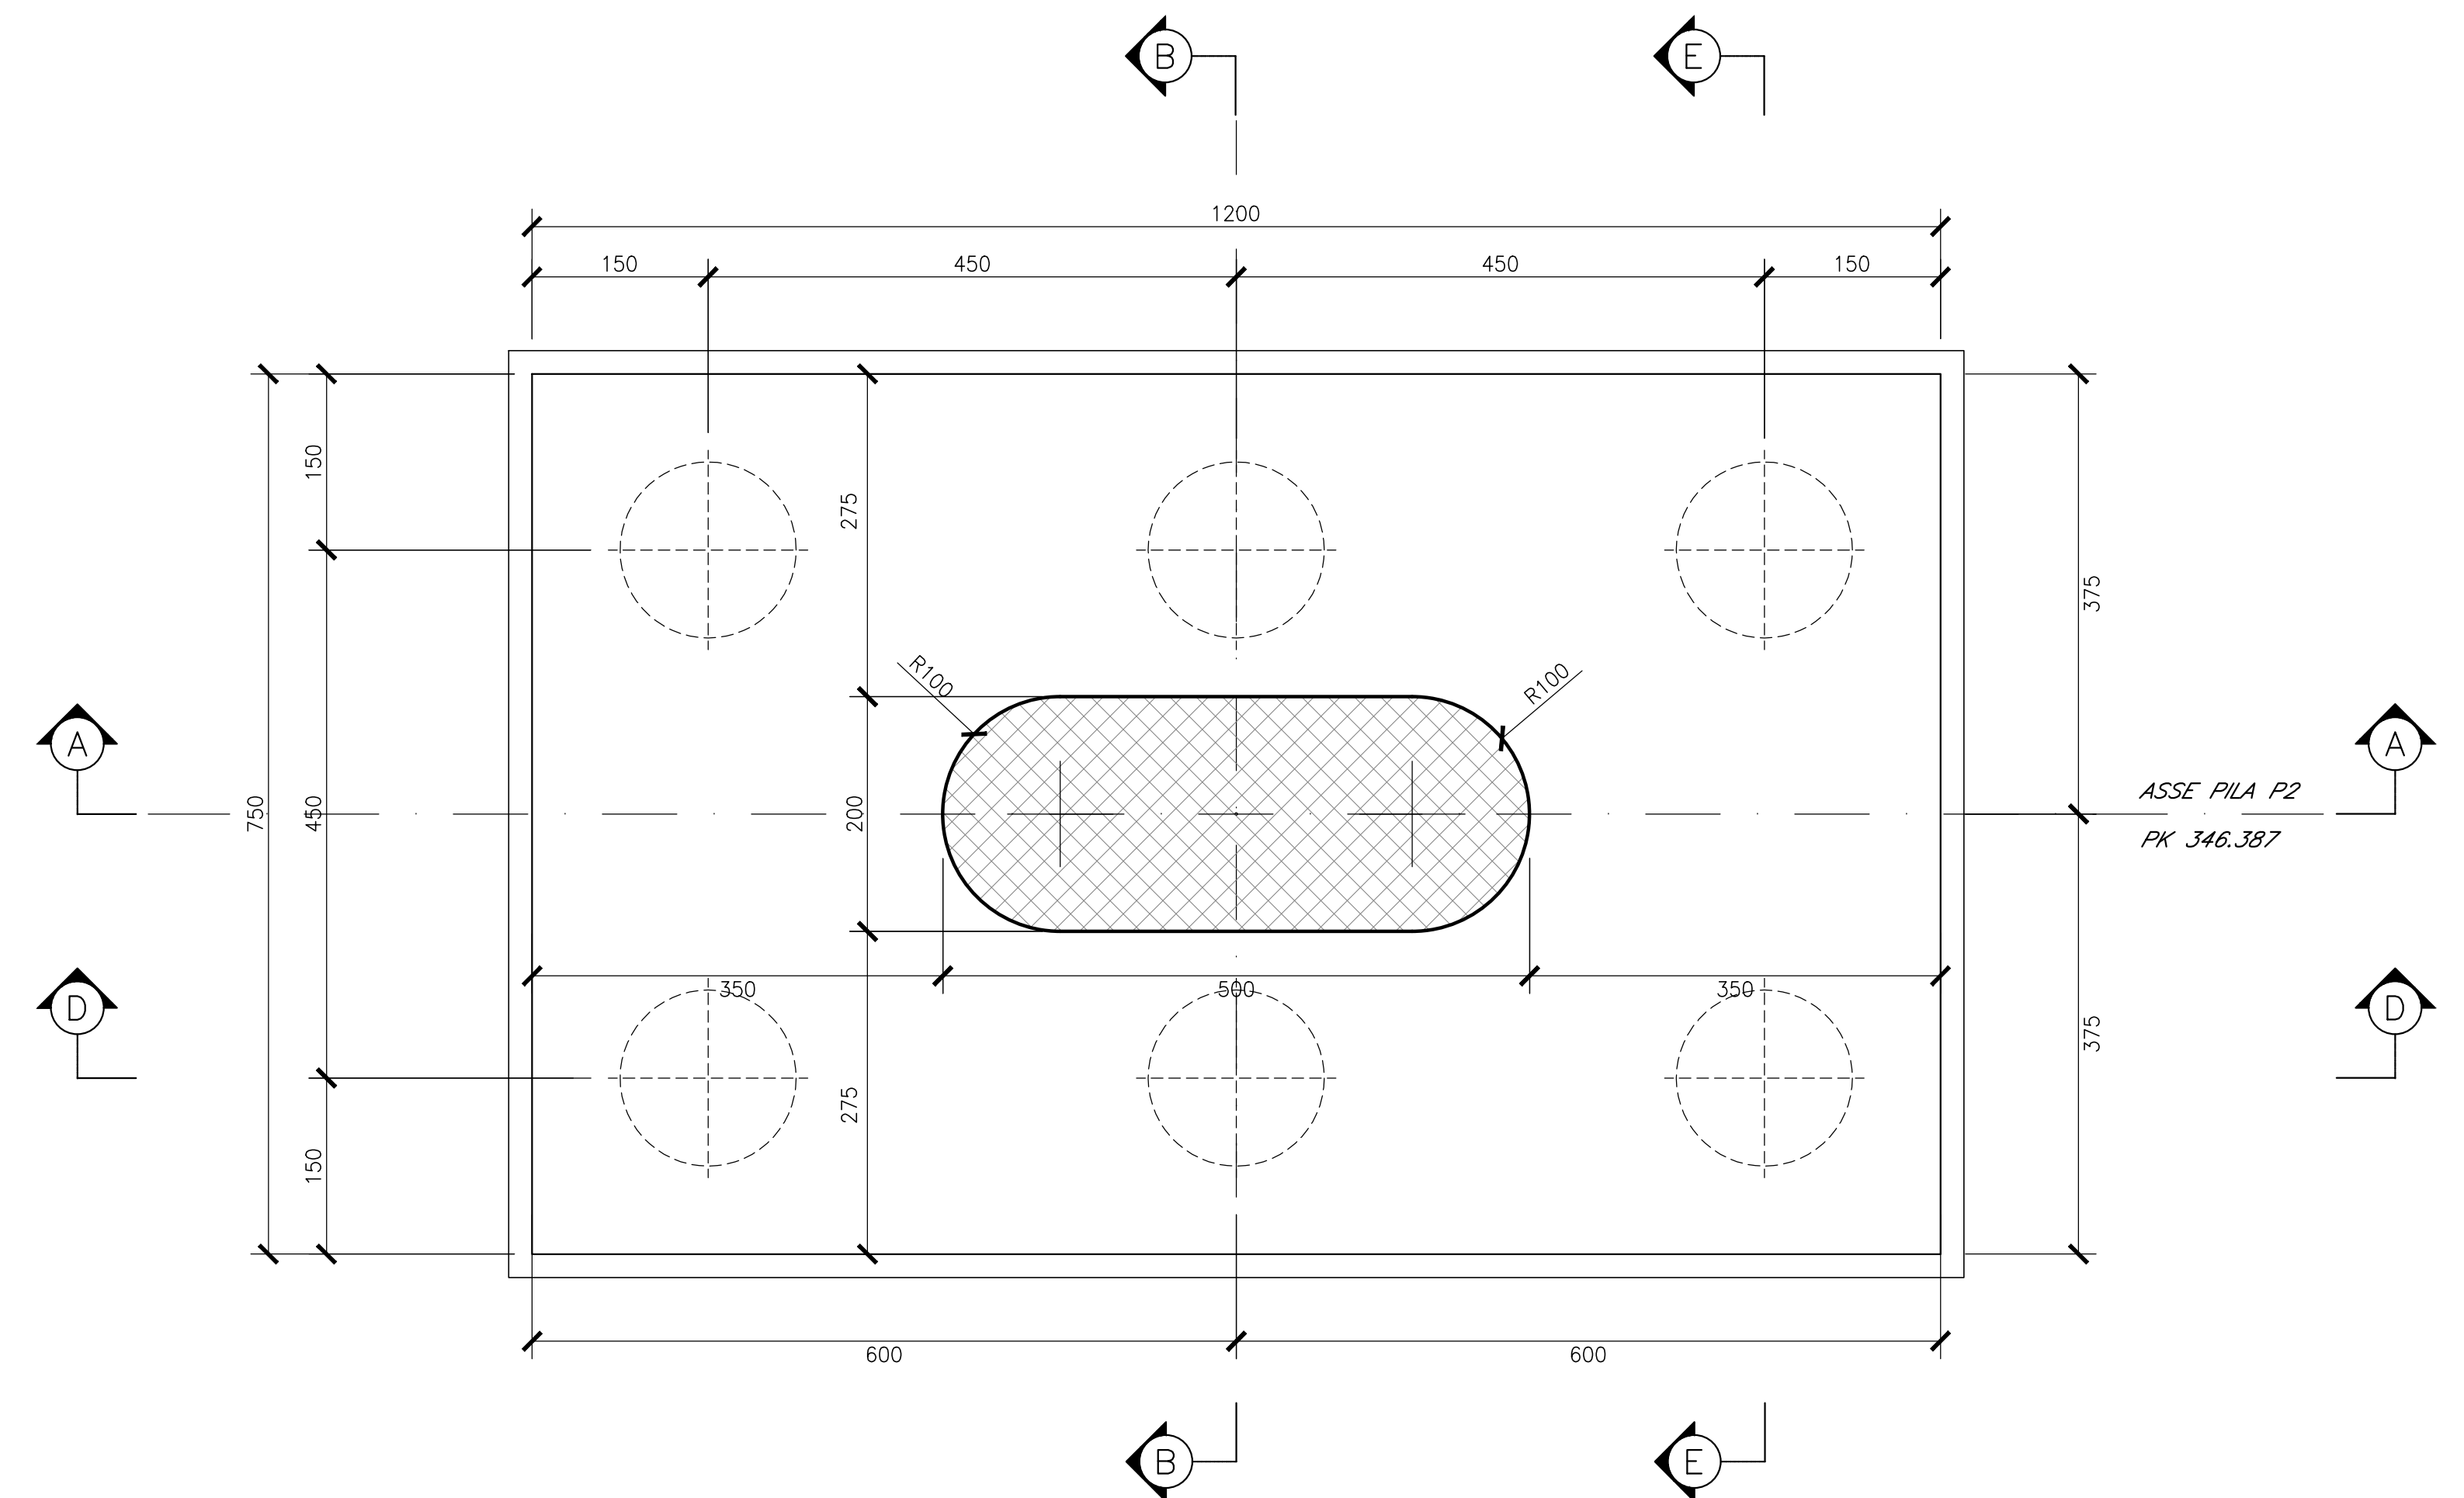

PIANTA PULVINO
SCALA 1:50

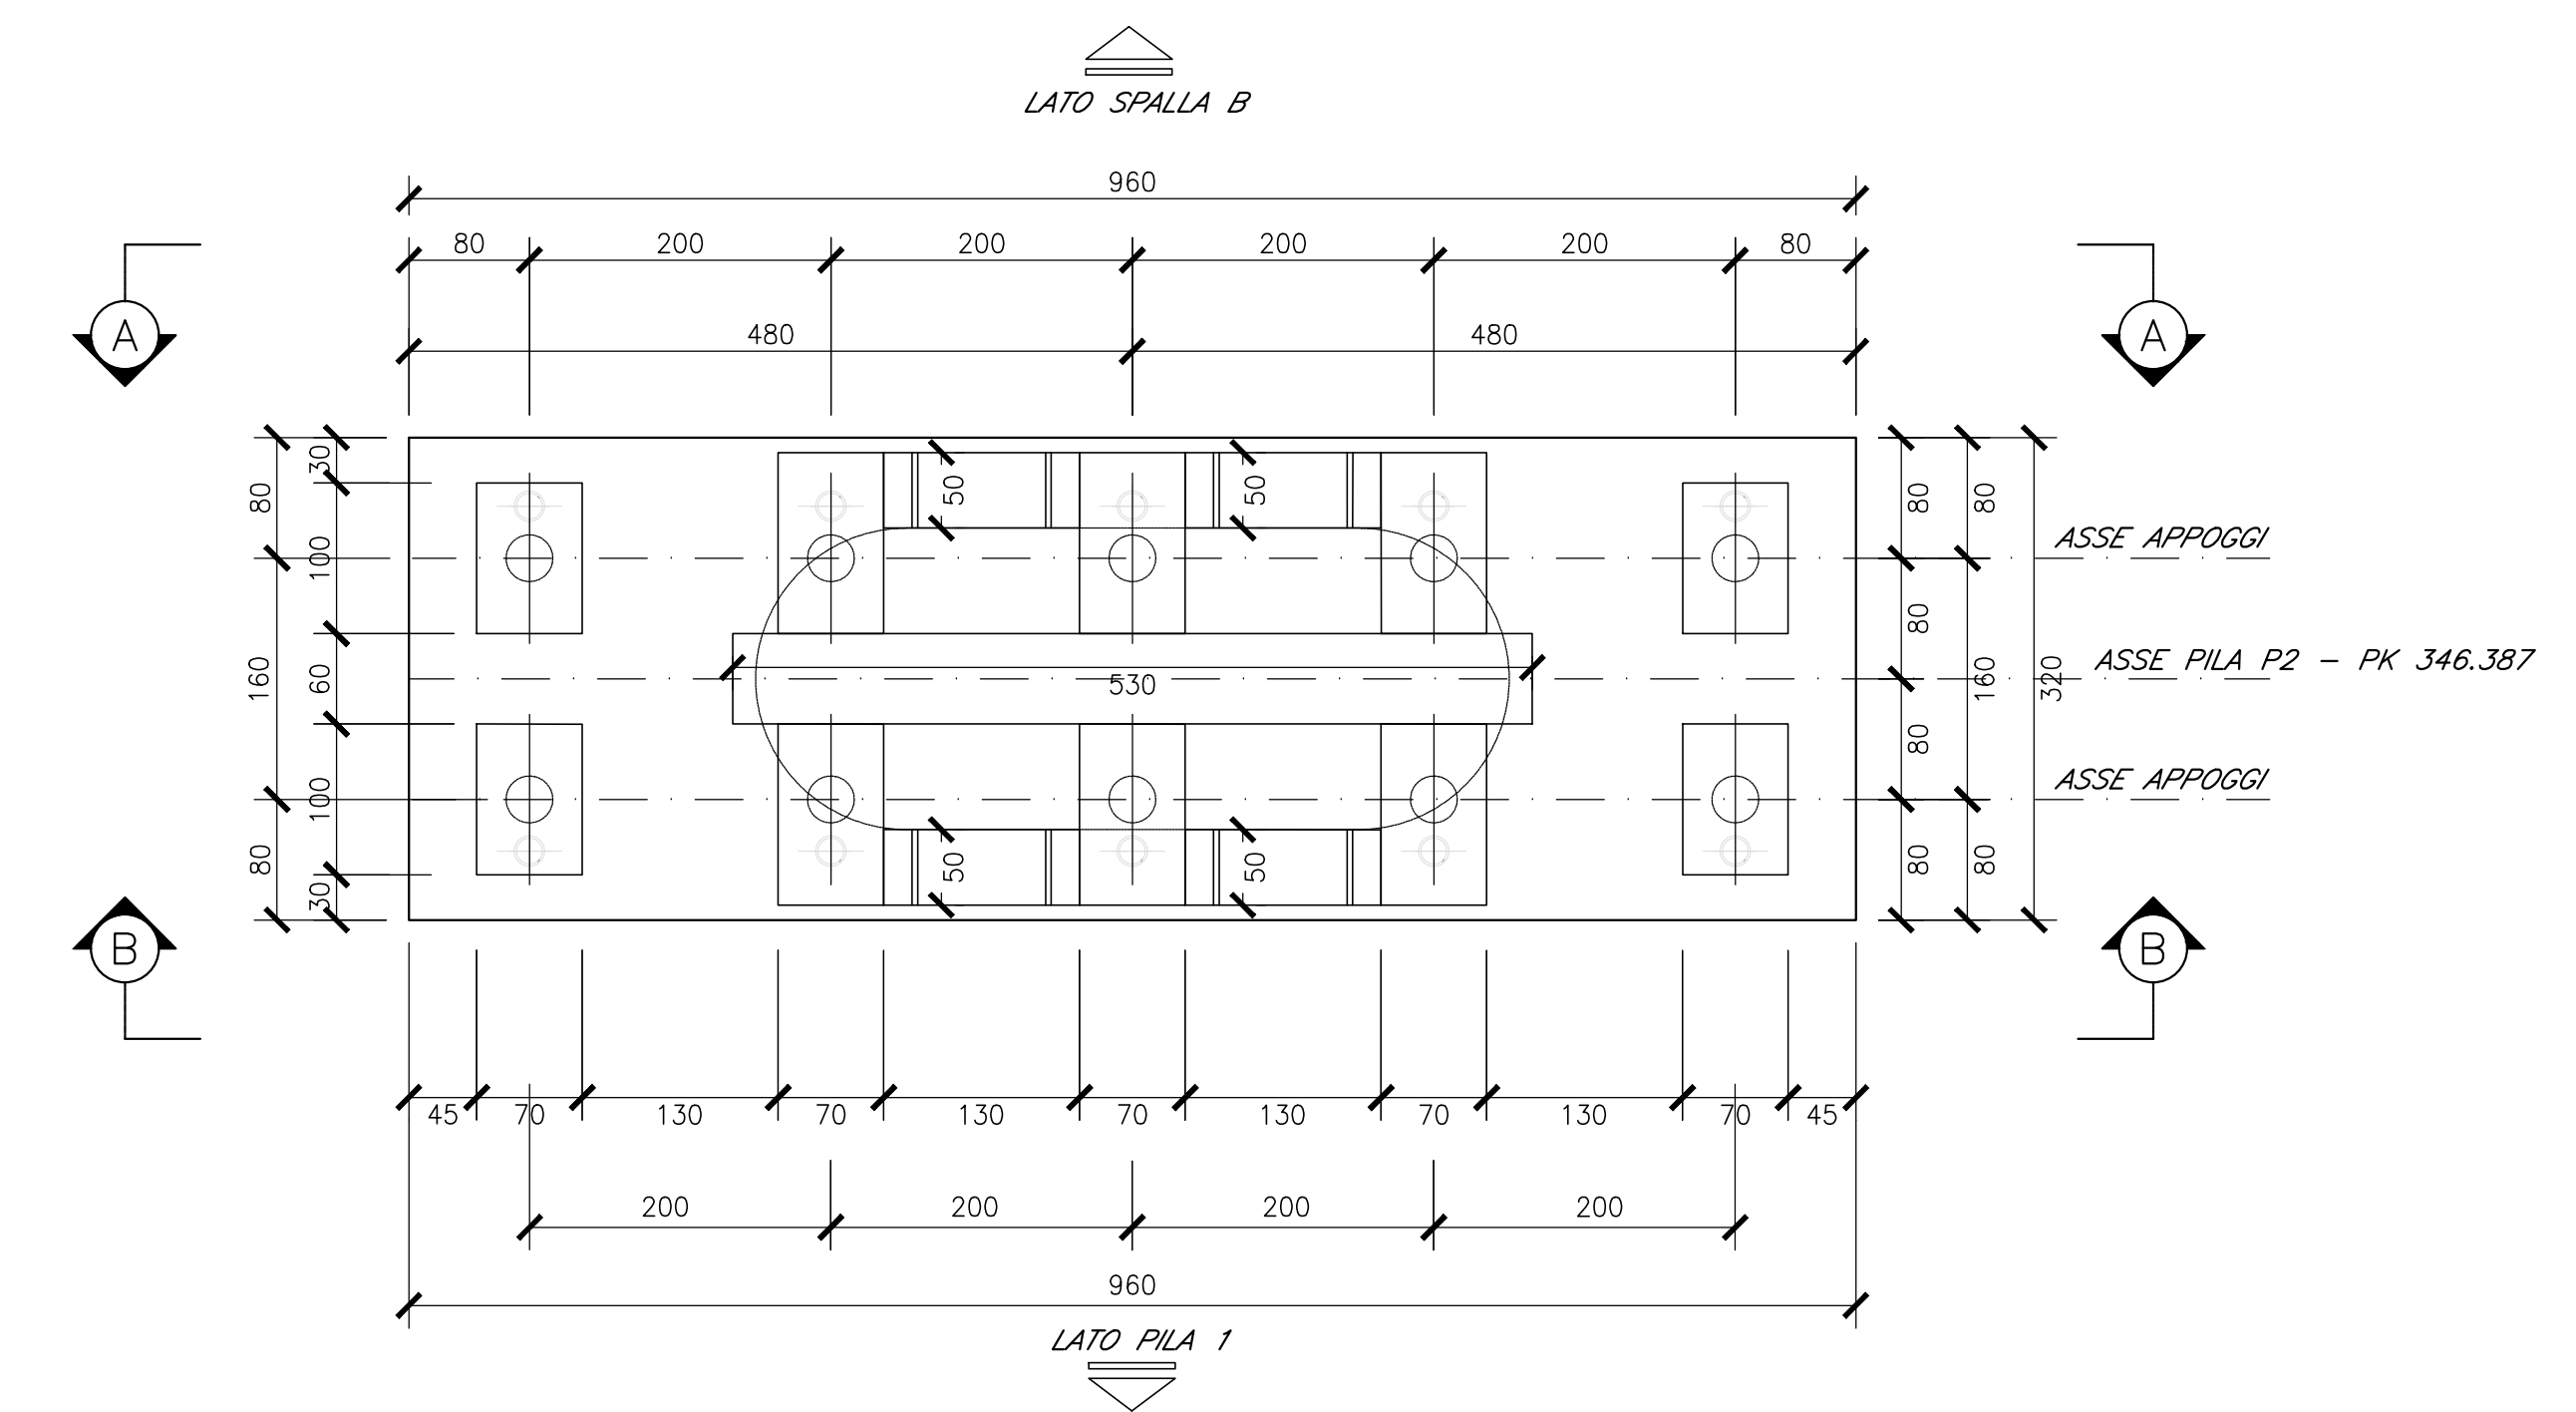

ELABORATI DI RIFERIMENTO

DESCRIZIONE	CODICE
Planimetria ante e post operam	IF1N.0.1.E.ZZ.P7.IV.04.0.0.001
Pianta fondazioni, scavi e sezione longitudinale cavalcavia	IF1N.0.1.E.ZZ.P9.IV.04.0.0.003
Pianta impalcato, travi, sezioni e prospetto	IF1N.0.1.E.ZZ.PZ.IV.04.0.0.003
Impalcato in c.a.p. L=25m (Lc=23.40m) - Pianta e sezioni	IF1N.0.1.E.ZZ.BB.IV.04.0.7.001
Impalcato in c.a.p. L=25m (Lc=23.40m) - Pianta predalle e carpenteria soletta	IF1N.0.1.E.ZZ.BZ.IV.04.0.7.001
Pila 1 - Carpenteria: elevazione e fondazione	IF1N.0.1.E.ZZ.BB.IV.04.0.5.001
Pila 2 - Carpenteria: elevazione e fondazione	IF1N.0.1.E.ZZ.BB.IV.04.0.5.002
Spalla A - Carpenteria: elevazione e fondazione	IF1N.0.1.E.ZZ.BB.IV.04.0.4.001
Spalla B - Carpenteria: elevazione e fondazione	IF1N.0.1.E.ZZ.BB.IV.04.0.4.002
Schema appoggi, apparecchi di appoggio e giunti per impalcato in c.a.p.	IF1N.0.1.E.ZZ.BZ.IV.04.0.0.001
Dettagli costruttivi opere di finitura	IF1N.0.1.E.ZZ.BZ.IV.04.0.0.002
Opere provvisorie pile	IF1N.0.1.E.ZZ.PZ.IV.04.0.3.001
Fasi realizzate	IF1N.0.1.E.ZZ.PZ.IV.04.0.0.006

CARATTERISTICHE DEI MATERIALI

Per la tabella materiali e note generali fare riferimento al documento "IF1N.0.1.E.ZZ.IT.OC.00.0.001.A - Tabella Materiali e Note generali".

NOTE GENERALI

COMMITTENTE: **RFI** INFRASTRUTTURE FERROVIARIE ITALIANE - GRUPPO FERROVIE DELLO STATO ITALIANE

DIREZIONE LAVORI: **ITALFERR** GRUPPO FERROVIE DELLO STATO ITALIANE

APPALTATORE: **CONSORZIO CFT** **PIZZAROTTI**

PROGETTAZIONE: **PIZZAROTTI** **Sintagma** **INTERBRA**

PROGETTISTA: Ing. GAETANO USAI

DIRETTORE DELLA PROGETTAZIONE: Ing. PIETRO MAZZOLI

PROGETTO ESECUTIVO

ITINERARIO NAPOLI-BARI
RADDOPPIO TRATTA CANCELLO-BENEVENTO
1° LOTTO FUNZIONALE CANCELLO-FRASSO TELESINO E VARIANTE ALLA LINEA ROMA-NAPOLI VIA CASSINO NEL COMUNE MADDALONI
CAVALCAFERROVIA al km 13+285

Pila 2 - Carpenteria: elevazione e fondazione

APPALTATORE	CONSORZIO CFT	SCALA:	1:50				
IL DIRETTORE TECNICO	Ing. G. BIANCHI						
COMMESSA	LOTTO	FASE	ENTE	TIPO DOC.	OPERADISCIPLINA	PROGR.	REV.
IF1N	01	EZZ	BB	IV	04	05	002

Rev.	Descrizione	Redatto	Data	Verificato	Data	Approvato	Data	Autorizzato	Data
A	Emissione	L. Casperini	11/07/2018	A. Tagliavini	11/07/2018	P. Miccoli	11/07/2018	G. Usai	
B	Rev. Integrazione IT 01/2018	L. Casperini	20/09/2018	A. Tagliavini	20/09/2018	P. Miccoli	20/09/2018		

File: IF1N.0.1.E.ZZ.BB.IV.04.0.5.002.B.dwg In. Elab.: