PIANTA FONDAZIONI

Scala 1:200

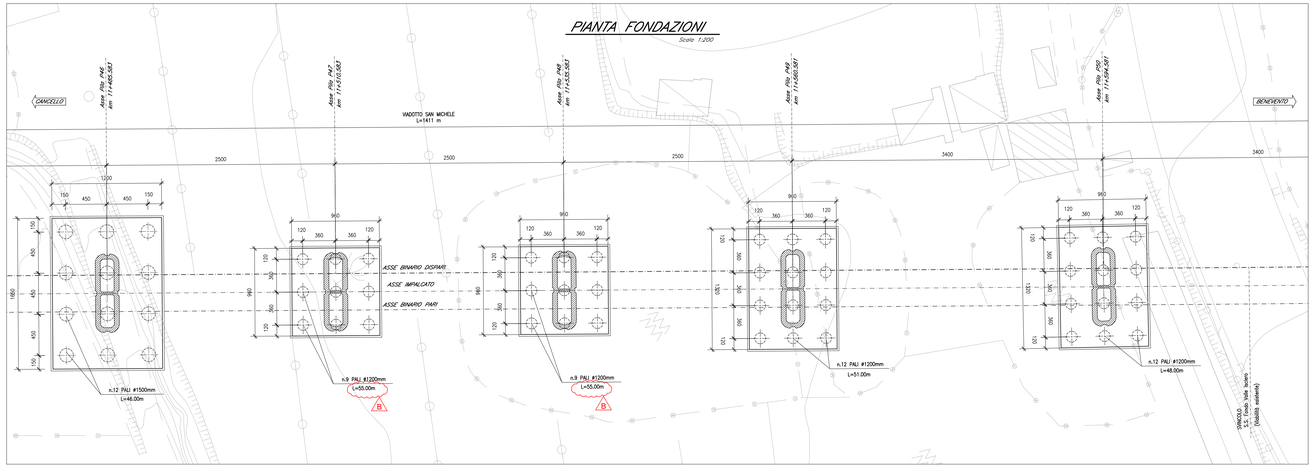

PIANTA IMPALCATO

Scala 1:200

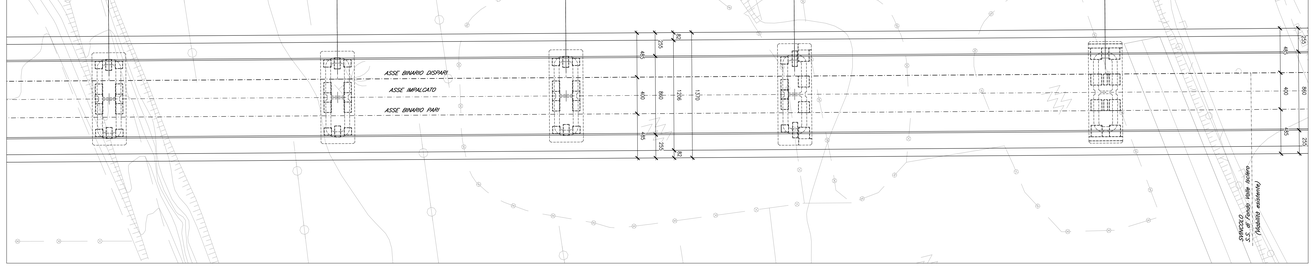

PROSPETTO LATO BINARIO PARI

Scala 1:200

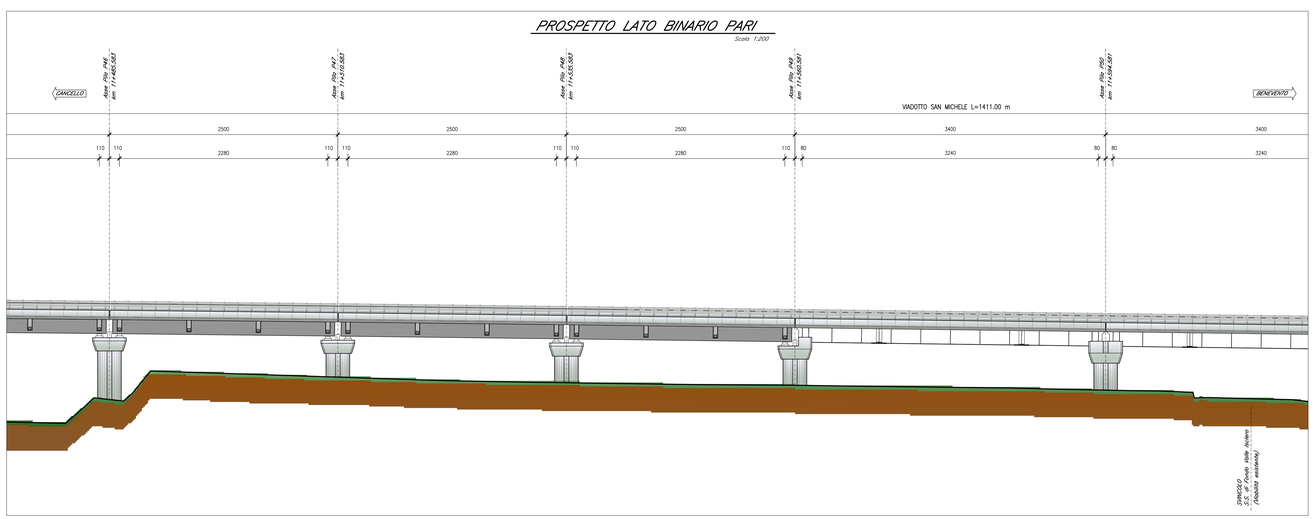
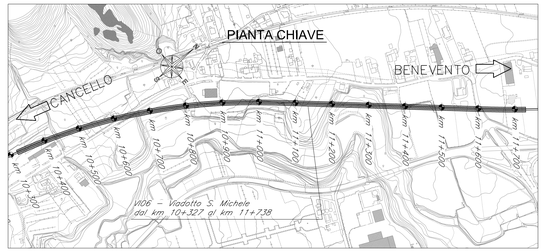
PIANTA CHIAVE