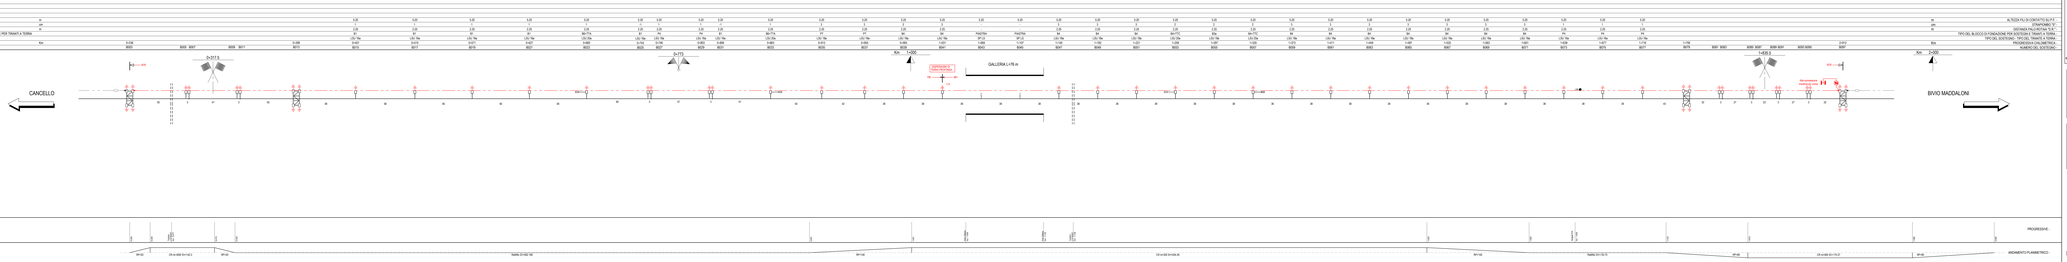
CANCELLO
BIVIO MADDALONI
GALLERIA L=76 m
D=373 m
D=373 m
