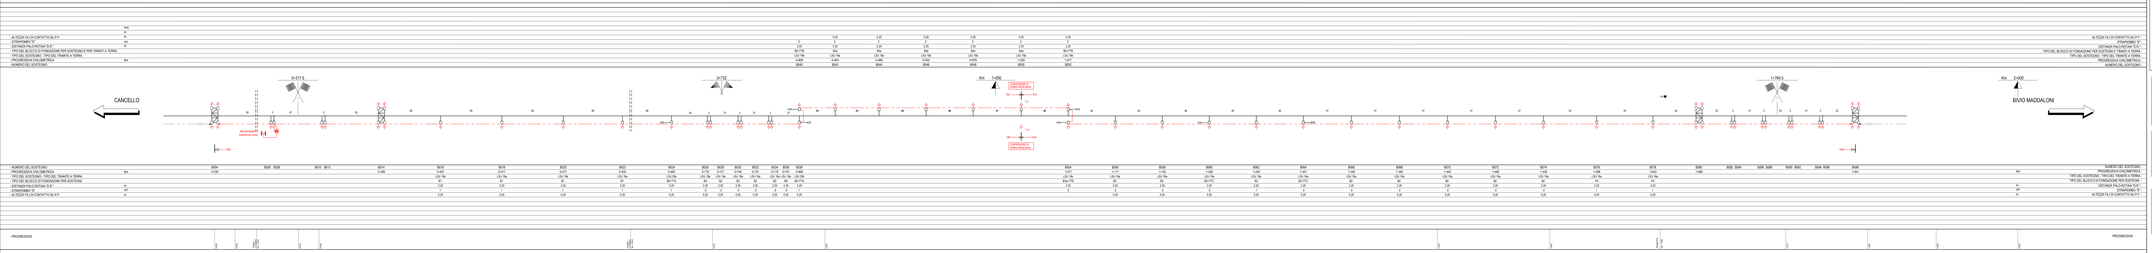

NOTE :

SEZIONE DI LINEA

1,00
1,00
1,00