

PROGETTO ESECUTIVO

ITINERARIO NAPOLI-BARI
RADDOPPIO TRATTA CANCELLO-BENEVENTO
1° LOTTO FUNZIONALE CANCELLO-FRASSO TELESINO E VARIANTE ALLA LINEA ROMA-NAPOLI VIA CASSINO NEL COMUNE MADDALONI

IMPIANTI DI SEGNALAMENTO
 ACEI Bivio Maddaloni
 Piano Cavi fase A2: stralcio




APPALTATORE	SCALA:
06/04/2018	-

COMMESSA	LOTTO	FASE	ENTE	TIPO DOC.	OPERA/DISCIPLINA	PROGR.	REV.
IF1N	01	E	ZZ	DX	IS0205	002	A

Rev.	Descrizione	Redatto	Data	Verificato	Data	Approvato	Data	Autorizzato Data
A	Emissione	G.Frattini	06/04/2018	S.Durazzani	06/04/2018	P.Mazzoli	06/04/2018	S.Durazzani

Legenda colori

- Fase A.2 aggiunge
- Fase A.2 elimina

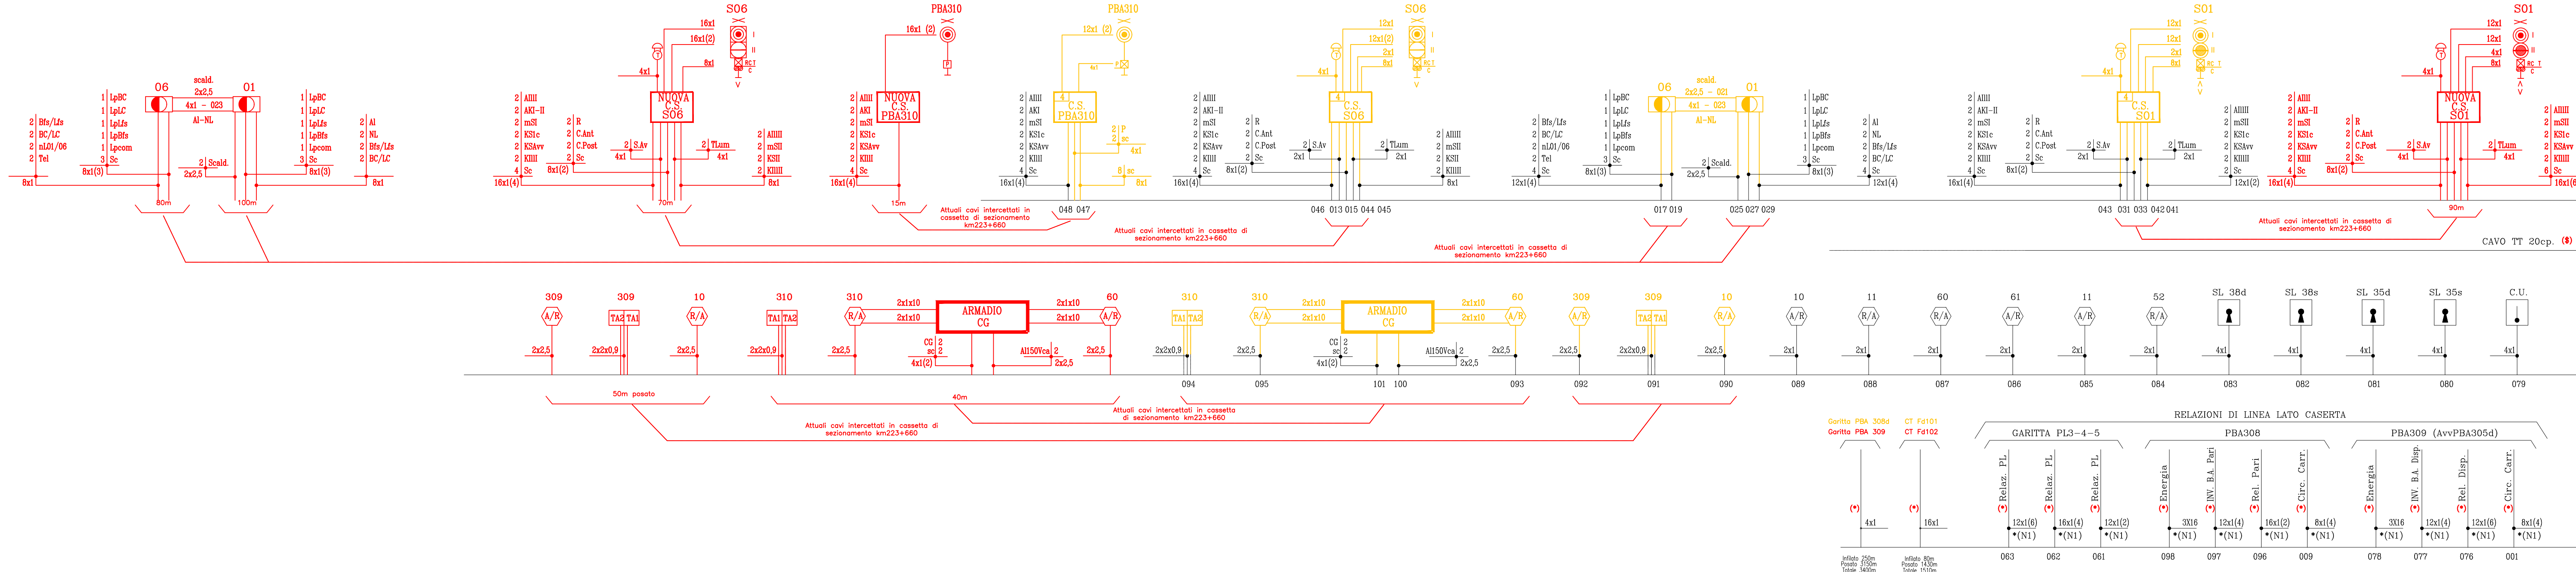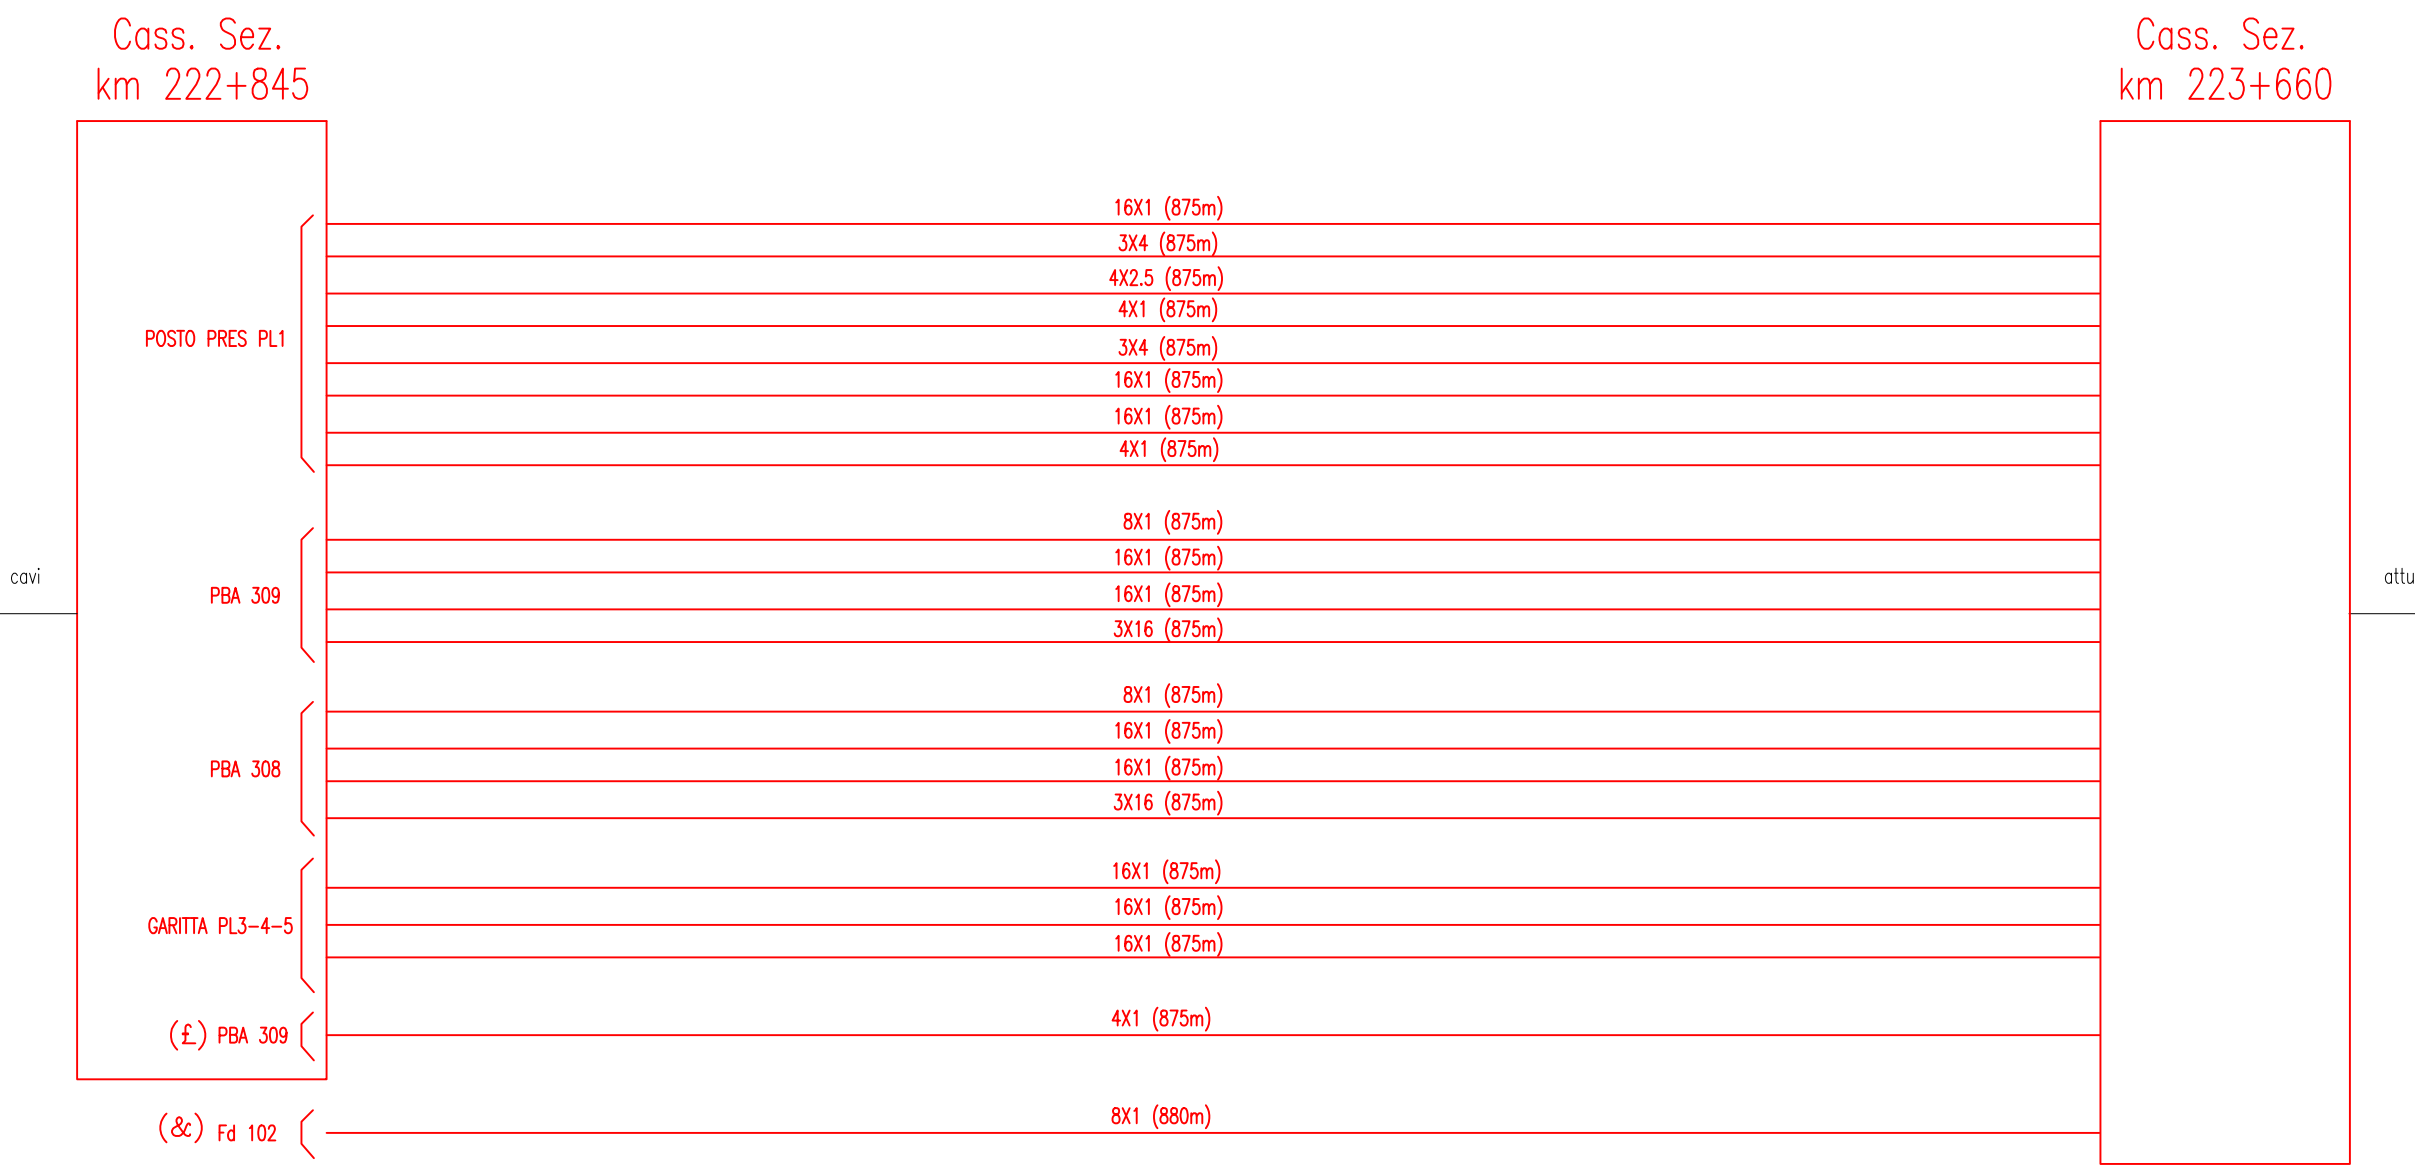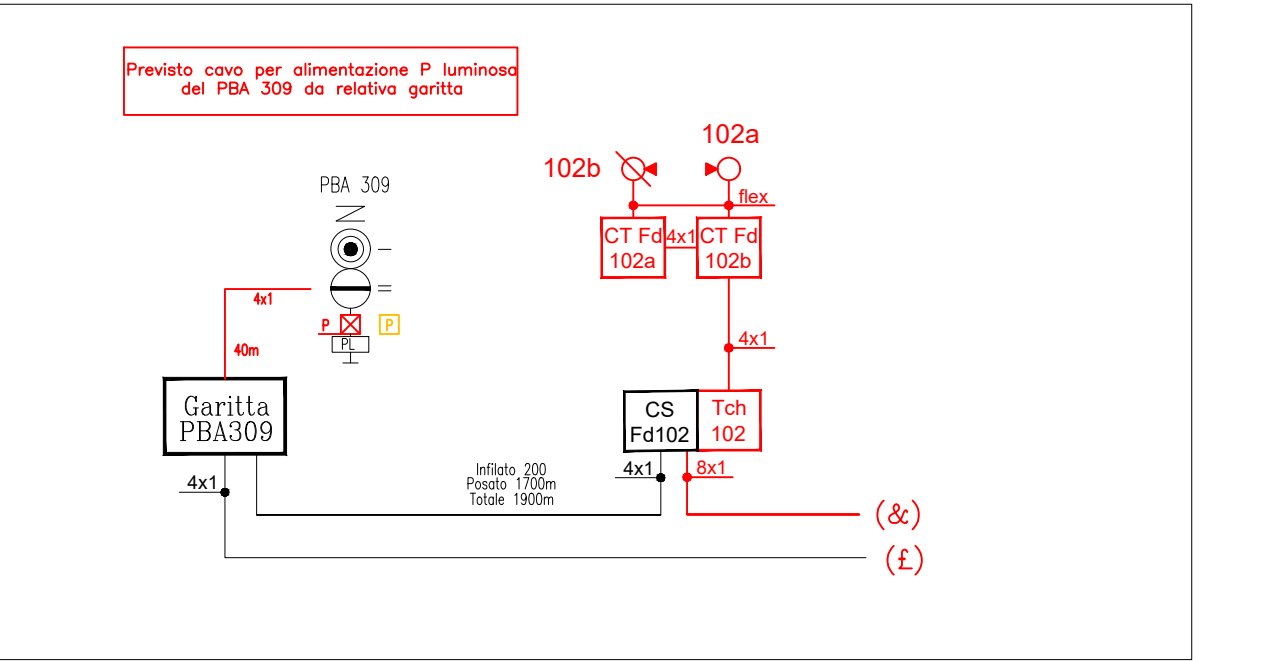

PANNELLO USO PERS. TECNICO

P.M. BIVIO MADDALONI Km 224+358

ARMADIO TT

(*) per i cavi telefonici vedere i documenti dello specialista TT

Anche la dorsale a 100V di alimentazione del BAB deve essere spostamento sul nuovo tracciato. Si rimanda agli elaborati specifici tale spostamento.