


COMMITTENTE:






DIREZIONE LAVORI:



APPALTATORE:






PROGETTAZIONE:	PROGETTISTA:	DIRETTORE DELLA PROGETTAZIONE:
RAGGRUPPAMENTO TEMPORANEO PROGETTISTI	Ing. SIMONE DURAZZANI	Ing. PIETRO MAZZOLI
  		Responsabile integrazione fra le varie prestazioni specialistiche

**PROGETTO ESECUTIVO**

**ITINERARIO NAPOLI-BARI  
RADDOPPIO TRATTA CANCELLO-BENEVENTO  
1° LOTTO FUNZIONALE CANCELLO-FRASSO TELESINO E VARIANTE ALLA  
LINEA ROMA-NAPOLI VIA CASSINO NEL COMUNE MADDALONI**


**IMPIANTI DI SEGNALAMENTO**

ACEI Bivio Maddaloni  
Integrazione disposizione apparecchiature negli armadi fase A1

APPALTATORE	SCALA:
06/04/2018	-

COMMESSA	LOTTO	FASE	ENTE	TIPO DOC.	OPERA/DISCIPLINA	PROGR.	REV.
IF1N	01	E	ZZ	PX	IS0202	001	A

Rev.	Descrizione	Redatto	Data	Verificato	Data	Approvato	Data	Autorizzato Data
A	Emissione	G.Fratini	06/04/2018	S.Durazzani	06/04/2018	P.Mazzoli	06/04/2018	S.Durazzani
								06/04/2018


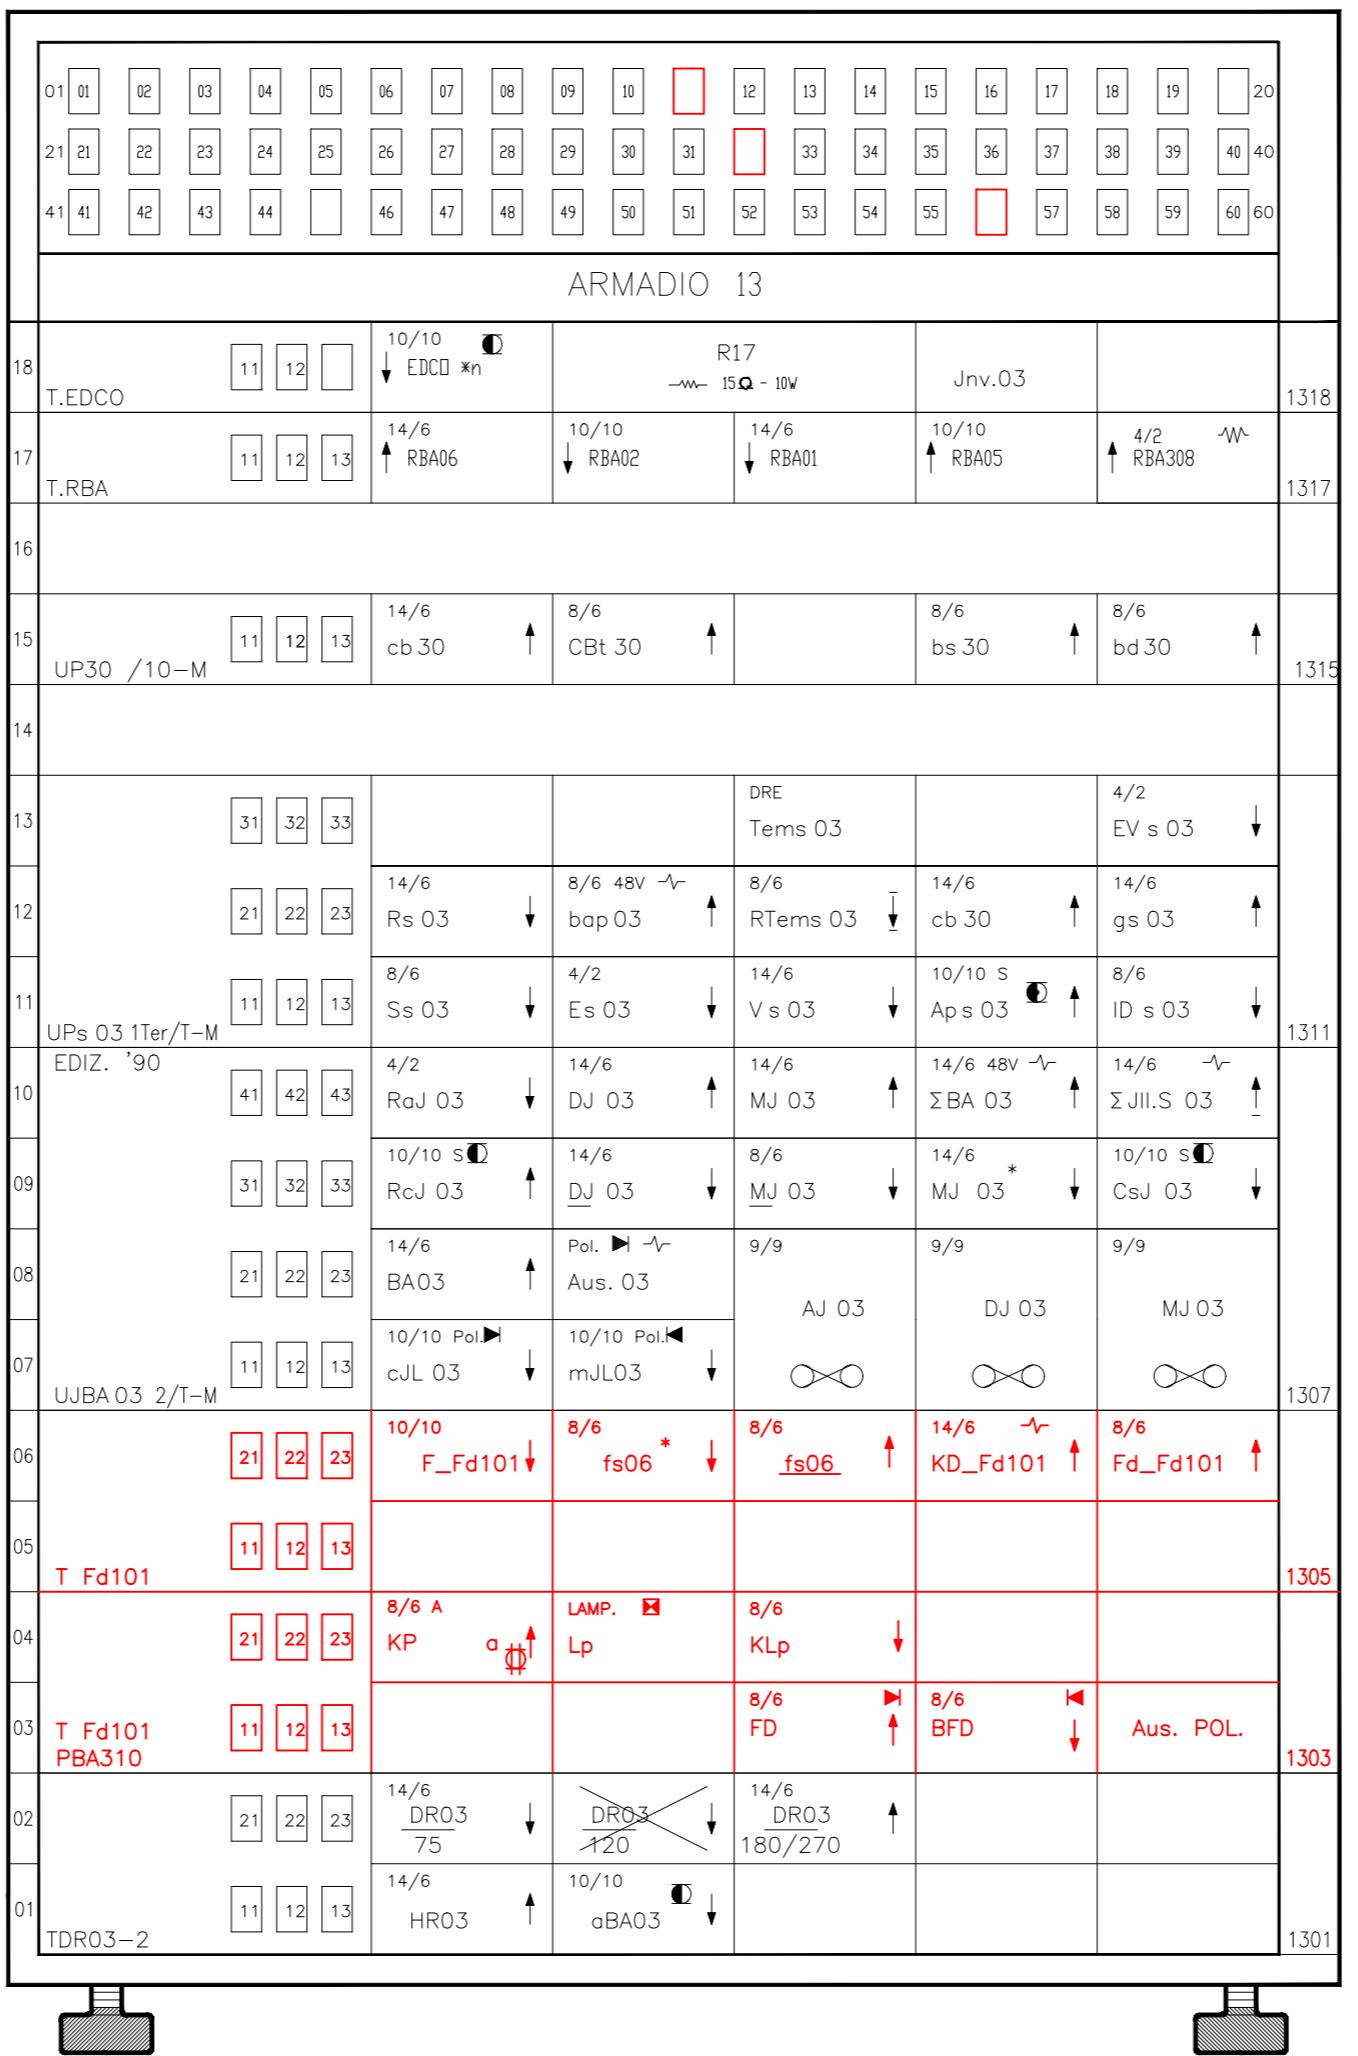


**Legenda colori**

Fase A1 aggiunte

- Aggiungere ingressi di Telecontrolli:
- controllo semplice Fd101
  - controllo semplice di comando a riposo Fd101

- Aggiungere 1 uscita per Telecomando SS:
- MFd101/DCO

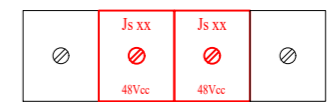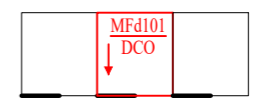

Nota: gli enti Js e microrelè andranno disposti su spazi liberi la cui posizione al momento non è definibile dalla documentazione di input.

Aggiungere 3 morsettiere a 12 spine, nell'apposito armadio, per:

- n. 2 morsettiere per ammarro del cavo 16x1 verso CT Fd101
- n. 1 morsettiera per ammarro del cavo 4x1 verso garitta PBA308d