

**PROGETTO ESECUTIVO**

**ITINERARIO NAPOLI-BARI  
RADDOPPIO TRATTA CANCELLO-BENEVENTO  
1° LOTTO FUNZIONALE CANCELLO-FRASSO TELESINO E VARIANTE ALLA  
LINEA ROMA-NAPOLI VIA CASSINO NEL COMUNE MADDALONI**



**IMPIANTI DI SEGNALAMENTO**

ACEI Bivio Maddaloni  
Integrazione disposizione apparecchiature negli armadi fase A2

APPALTATORE	SCALA:
06/04/2018	-

COMMESSA	LOTTO	FASE	ENTE	TIPO DOC.	OPERA/DISCIPLINA	PROGR.	REV.
IF1N	01	E	ZZ	PX	IS0202	002	A

Rev.	Descrizione	Redatto	Data	Verificato	Data	Approvato	Data	Autorizzato	Data
A	Emissione	G.Fratini	06/04/2018	S.Durazzani	06/04/2018	P.Mazzoli	06/04/2018	S.Durazzani	
									06/04/2018

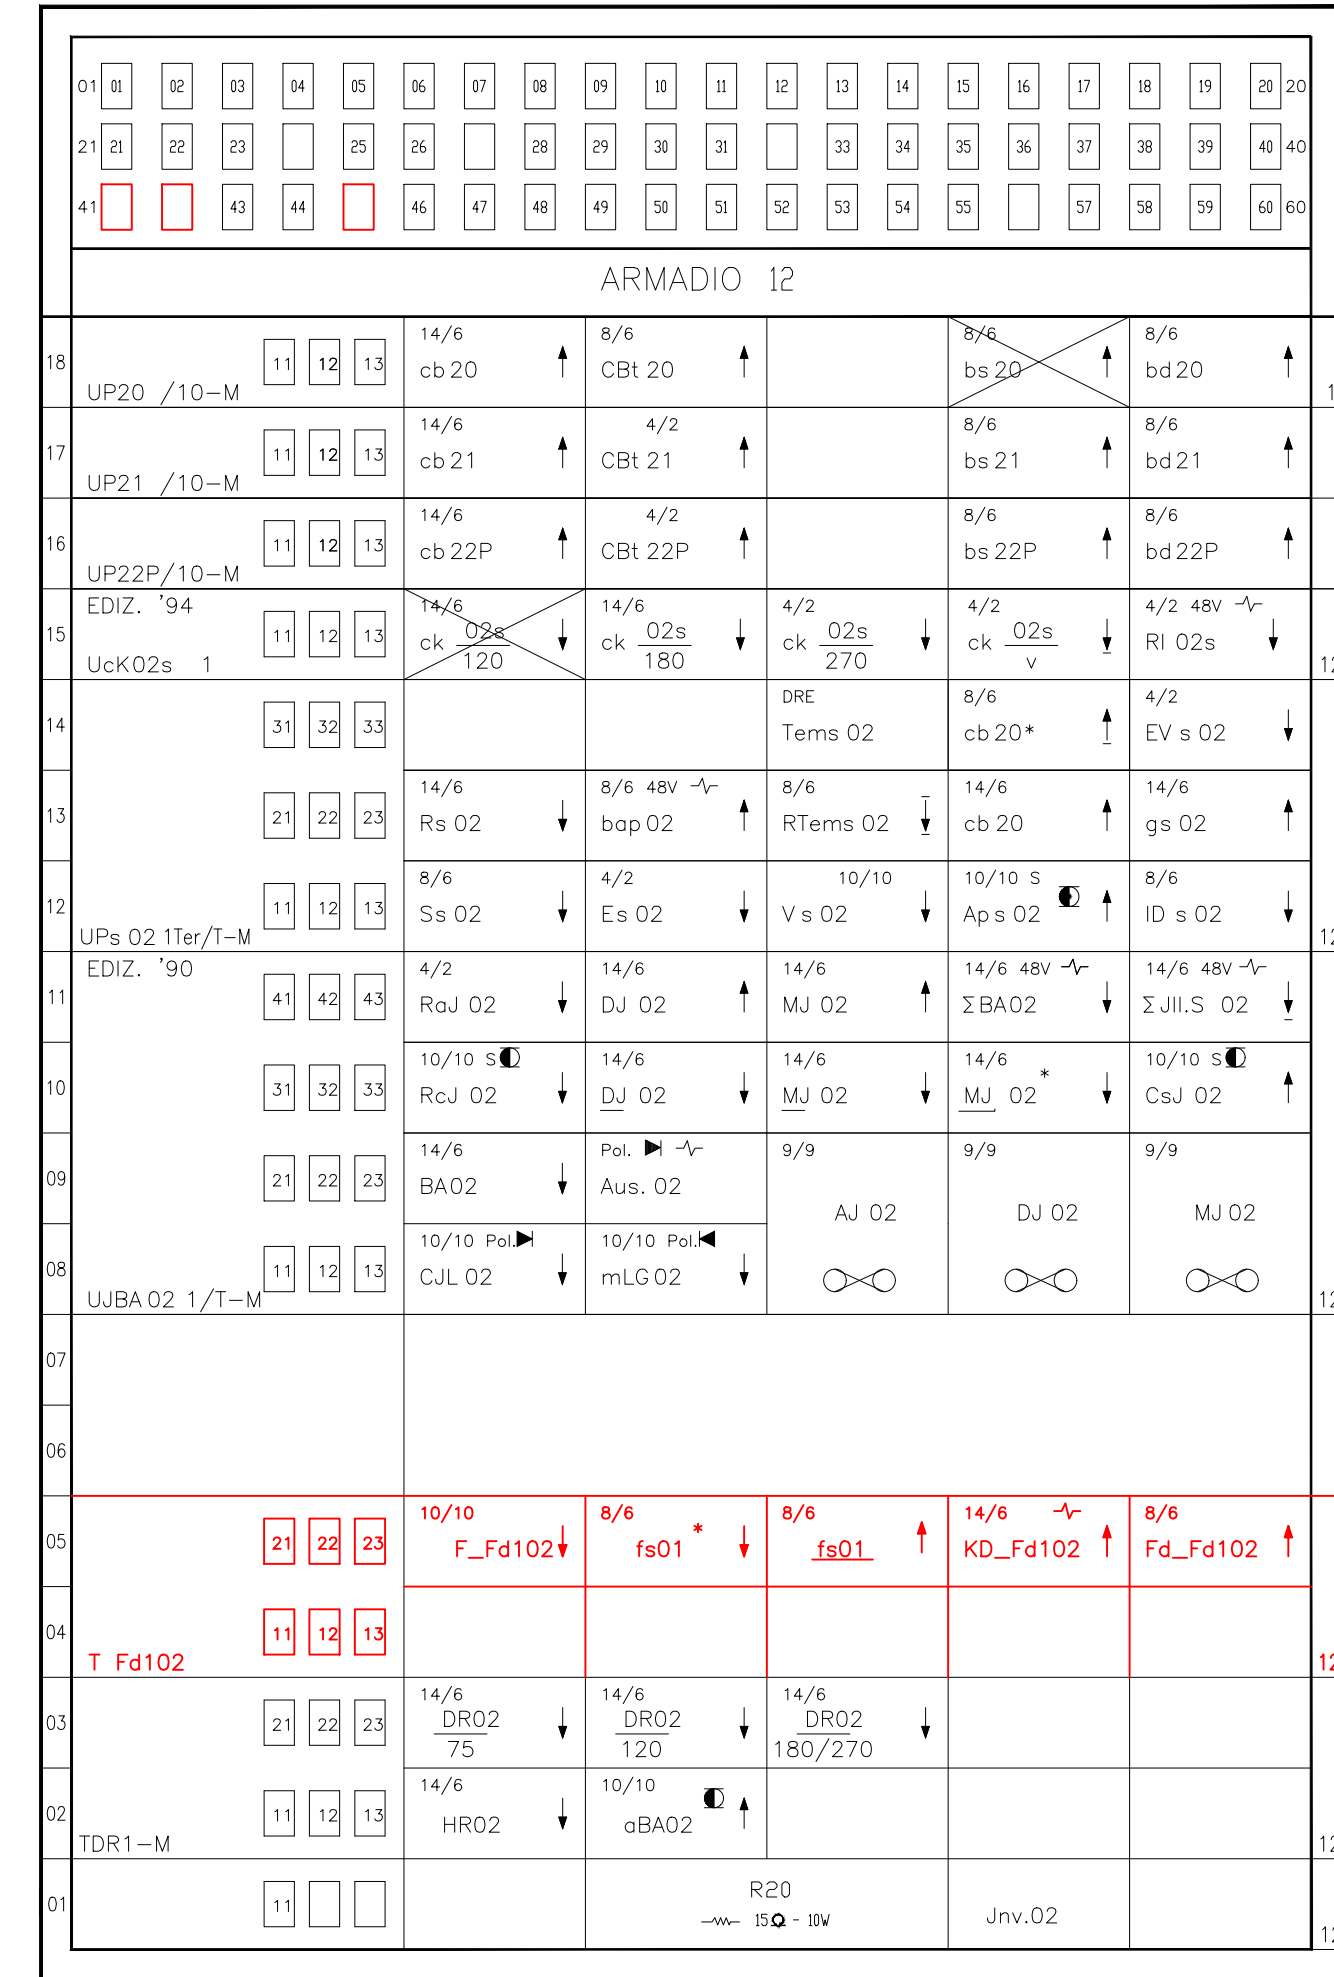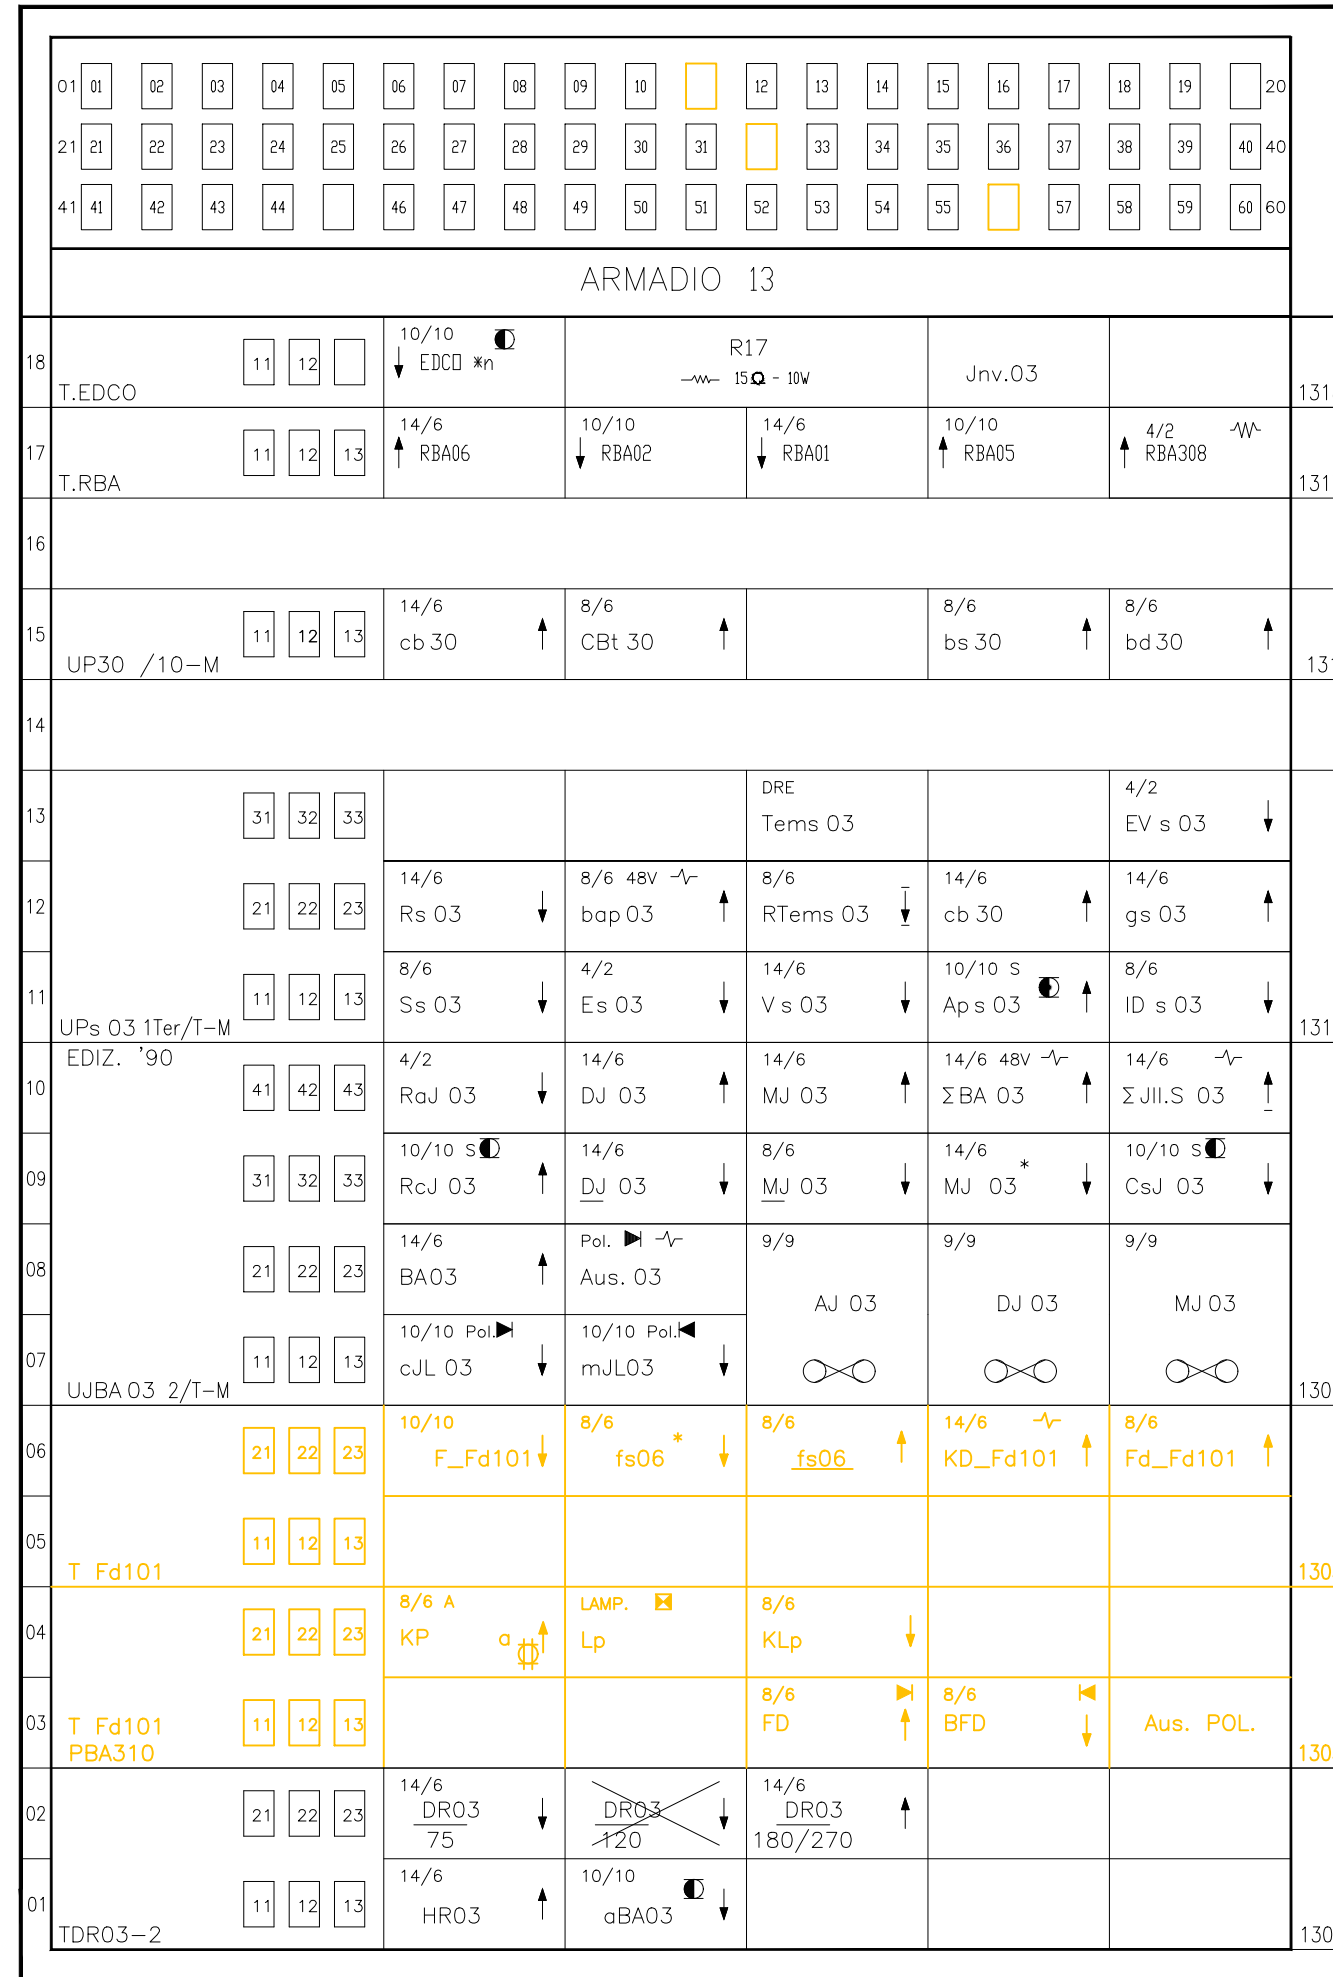


**Legenda colori**

- Fase A.2 aggiunge
- Fase A.2 elimina

- Aggiungere ingressi di Telecontrolli:
- controllo semplice Fd102
  - controllo semplice di comando a riposo Fd102
  - due controlli sicuri che cumulano lo stato del blocco, del BmL e dello stato del Fd102

- Aggiungere 1 uscita per Telecomando SS:
- MFd102/DCO

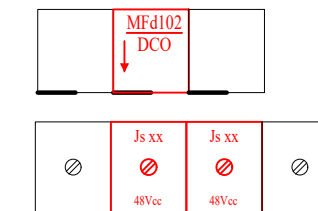

Nota: gli enti Js e microrelè andranno disposti su spazi liberi la cui posizione al momento non è definibile dalla documentazione di input.

- Aggiungere 3 morsettiere a 12 spine, nell'apposito armadio, per:
- n. 2 morsettiere per ammarro del cavo 16x1 verso CT Fd102- n. 1 morsettiere per ammarro del cavo 4x1 verso garitta PBA309