COMMITTENTE:

RFI RETE FERROVIARIA ITALIANA
GRUPPO FERROVIE DELLO STATO ITALIANE

DIREZIONE LAVORI:

ITALFERR
GRUPPO FERROVIE DELLO STATO ITALIANE

APPALTATORE:

Ghella · CONSORZIO CFT · PIZZAROTTI · ITINERA

PROGETTAZIONE:	PROGETTISTA:	DIRETTORE DELLA PROGETTAZIONE:
RAGGRUPPAMENTO TEMPORANEO PROGETTISTI PIZZAROTTI · Sintagma · INTEGRA	Ing. SIMONE DURAZZANI	Ing. PIETRO MAZZOLI Responsabile integrazione fra le varie prestazioni specialistiche

PROGETTO ESECUTIVO

ITINERARIO NAPOLI-BARI
RADDOPPIO TRATTA CANCELLO-BENEVENTO
I° LOTTO FUNZIONALE CANCELLO-FRASSO TELESINO E VARIANTE ALLA LINEA ROMA-NAPOLI VIA CASSINO NEL COMUNE MADDALONI

IMPIANTI DI SEGNALAMENTO

ACEI Bivio Maddaloni
Piano isolamento fase A2: stralcio

APPALTATORE		SCALA:
06/04/2018		-

COMMESSA	LOTTO	FASE	ENTE	TIPO DOC.	OPERA/DISCIPLINA	PROGR.	REV.
IF1N	01	E	ZZ	DX	IS0203	004	A

Rev.	Descrizione	Redatto	Data	Verificato	Data	Approvato	Data	Autorizzato Data
A	Emissione	G.Fratini	06/04/2018	S.Durazzani	06/04/2018	P.Mazzoli	06/04/2018	S.Durazzani 06/04/2018

File: IF1N.0.1.E.ZZ.DX.IS.02.03.004.A.dwg — n. Elab.:

FERROVIE DELLO STATO S.p.A.

RFI DIREZIONE MANUTENZIONE
DIREZIONE COMP.LE INFRASTRUTTURA
S.O. TECNICO IMPIANTI TECNOLOGICI – NAPOLI

LINEA: CASSINO – NAPOLI

STAZIONE: P.M. BIVIO MADDALONI

IMPIANTO: A.C.E.I. V351 ADEGUAMENTO A V401
REGIMI: J – SPT – EDCO

ELABORATO: PIANO ISOLAMENTO C.d.B.

AGGIORNAMENTI

REV.	DATA	DESCRIZIONE MODIFICA	DISEG./REDAT.	CONTROLLATO	VERIFICA
F					
E					
D					
C	10/01/05	AGGIORNAMENTO A SEGUITO ATTIVAZIONE	L.PICCOLO	A.GRECO	Ing. V.Gr
B	24/01/03	AGG. SECONDO O.S. N.86 DEL 10/01/03	G.D'UVA	A.GRECO	Ing. V.Gr
A	28/09/01	PRIMA EMISSIONE	L.PICCOLO	A.GRECO	A.GREC

SOSTITUISCE IL DISEGNO N° B3851.103/03.301 SOSTITUITO DAL DISEGNO N°

SIEMENS S.p.A.
MANDATARIA

EREDI G. MERCURI s.n.c.
MANDANTE

COMES VILLARICCA S.p.A.
MANDANTE

TECNICO RESP.LE DELLA PROGETTAZIONE
Dott. Ing. V. GRECO

SCALA:

COD. DOC.	FORMA
	A4L
DISEGNO N°	FOGL
CB01	1/1

DISEGNATO/REDATTO	CONTROLLATO	VERIFICATO
DA: L.PICCOLO	DA: A.GRECO	DA: Ing. V.Greco
DATA: 10/01/05	DATA: 10/01/05	DATA: 10/01/05

CODICE CLIENTE	CODICE IMPRESA	CODICE ATI
	6731C07G	

NOME DEL FILE
BMDCB01A

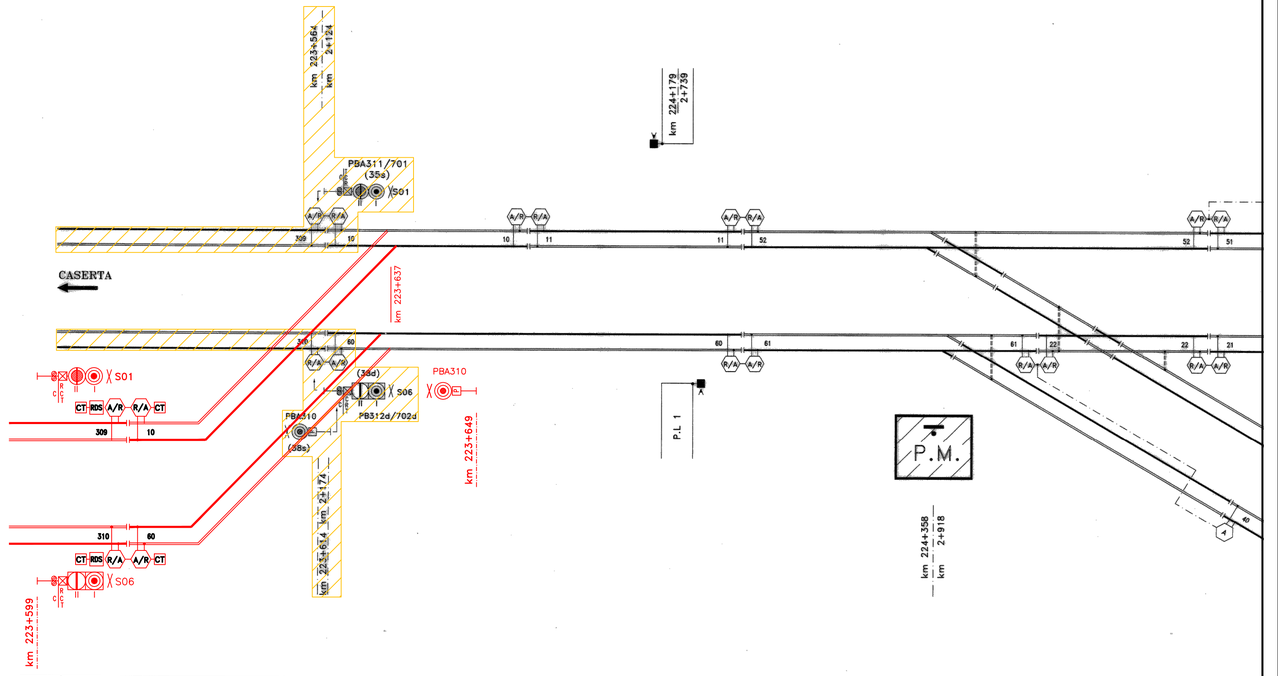

LEGENDA

- CASSA INDUTTIVA 500A
- ROTAIA ISOLATA
- ROTAIA A TERRA
- COLLEGAMENTI CON CAVI IN RAME 2(1x185)mmq
- COLLEGAMENTI DI CONTINUITA' CON CAVI IN RAME 2(1x120)mmq

Legenda colori

- Fase A.2 aggiunge
- Fase A.2 elimina