

COMMITTENTE:



RETE FERROVIARIA ITALIANA
GRUPPO FERROVIE DELLO STATO ITALIANE

DIREZIONE LAVORI:

APPALTATORE:






PROGETTAZIONE:

PROGETTISTA: Ing. SIMONE DURAZZANI

DIREZIONE DELLA PROGETTAZIONE:

ING. PIETRO MAZZOLI

RAGGRUPPAMENTO TEMPORANEO PROGETTISTI

ASSOCIAZIONE TEMPORANEA D'IMPRESE ANSALDO SEGNALAMENTO FERROVIARIO - SITE

PROGETTO ESECUTIVO

ITINERARIO NAPOLI-BARI
RADDOPPIO TRATTA CANCELLO-BENEVENTO
1° LOTTO FUNZIONALE CANCELLO-FRASSO TELESINO E VARIANTE ALLA LINEA ROMA-NAPOLI VIA CASSINO NEL COMUNE MADDALONI

IMPIANTI DI SEGNALAMENTO
 ACEI Bivio Maddaloni
 Piano Cunicoli tratta Bivio Maddaloni-Caserta fase A1: stralcio

APPALTATORE: 06/04/2018

SCALA:

COMMESSA LOTTO FASE ENTE TIPO DOC. OPERA/DISCIPLINA PROG. REV.

IF1N 01 E ZZ DX IS0205 005 A

Rev.	Descrizione	Redatto	Data	Verificato	Data	Approvato	Data	Autorizzato	Data
A	Emissione	G. Frattini	06/04/2018	S. Durazzani	06/04/2018	P. Mazzoli	06/04/2018	S. Durazzani	

COMMITTENTE:

FERROVIE DELLO STATO S.p.A.
 DIVISIONE INFRASTRUTTURA

ZONA TERRITORIALE:

TIRRENICA SUD

DIREZIONE LAVORI:





APPALTATORE

ASSOCIAZIONE TEMPORANEA D'IMPRESE ANSALDO SEGNALAMENTO FERROVIARIO - SITE

PROGETTO DI DETTAGLIO

LINEA FERROVIARIA: NODO DI NAPOLI

INTERVENTO: POTENZIAMENTO TECNOLOGICO PASSANTE FERROVIARIO DI NAPOLI

REALIZZAZIONE BAB

TRATTA: CASERTA - CANCELLO

SUBTRATTA: CASERTA - BIVIO MADDALONI

PIANO CUNICOLI DI LINEA

CODIFICA APPALTATORE

IL DIRETTORE DEI LAVORI

SCALA

B40A/A48005/619.001 REV. 03

COMMESSA LOTTO FASE ENTE TIPO DOC. OPERA/DISCIPLINA PROG. REV.

N1R2 02 C ZZ PX ISDCAS 002 A

Foglio 1 di 1

Revis.	Descrizione	Verificato	Data	Approvato	Data

LEGENDA ENTI DI PIAZZALE


- Segnale legale
- Segnale illegale
- Portale (a sbalzo o con gambe)
- Segnale basso
- Taglio c.d.b.
- Cassa di manovra
- Scarpa fermacarro con manovra elettrica
- Scarpa fermacarro con chiave e kef
- Cassa induttiva
- Cassetta pipetta
- T.A.
- Cassetta c.d.b. a 1 posto
- Cassetta c.d.b. a 2 posti
- Dispositivo stabilizz. f.s.
- Piantana telefonica con tettuccio e telefono
- Piantana telefonica con tettuccio e telefono (per portale T.E.)
- Pallina in VTR con apparecchiatura di illuminazione e n° 2 FL 36 W
- Pallina in VTR con due apparecchiature di illuminazione e n° 4 FL 36 W
- Dispositivo trasmettitore
- Dispositivo con maniglia
- Fermadeviatori a chiave fallonabili
- Cassetta di smistamento
- Pedale conta assi
- Pedale P 70

LEGENDA CANALIZZAZIONI

- Cunicolo 50 x 50
- Cunicolo 85 x 85
- Cunicolo 100 x 100
- Cunicolo 150 x 100
- Cunicolo 250 x 100
- Cunicolo V 318
- Cunicolo V 317
- Cunicolo 3134
- Tubo in PVC 100 serie pesante (Sp. 5mm)
- n f n° tubi in PVC 100 posati a 20-40 cm
- n A t n° tubi in PVC 100 posati in Attraversamenti a 80 cm
- Canaletta in VTR 80 x 80
- Canaletta in VTR 120 x 120
- Canaletta in VTR 80 x 80 + 120 x 120
- Pozzetto esistente
- Pozzetto tipo "A" 50x50
- Pozzetto tipo "B" 80x80
- Pozzetto tipo "C" 100x100
- Pozzetto tipo "D" 120x120
- "n" indica il numero progressivo
- Staffa murata a 2 appoggi
Distanza tra i supporti 1 m
- Staffa murata a 3 appoggi
Distanza tra i supporti 1 m
- Sospensione su corda d'acciaio

TABELLE POZZETTI

n°	TIPO			
	A	B	C	D
1				
2				
3				
4				
5				
6				
7				
8				
9				
10				
11				
12				
13				
14				
15				
16				
17				
18				
19				
20				
21				
22				
23				
24				
25				
26				
27				
28				
29				
30				
31				
32				
33				
34				
35				
36				
37				
38				
39				
40				
Totale	5	22	0	8

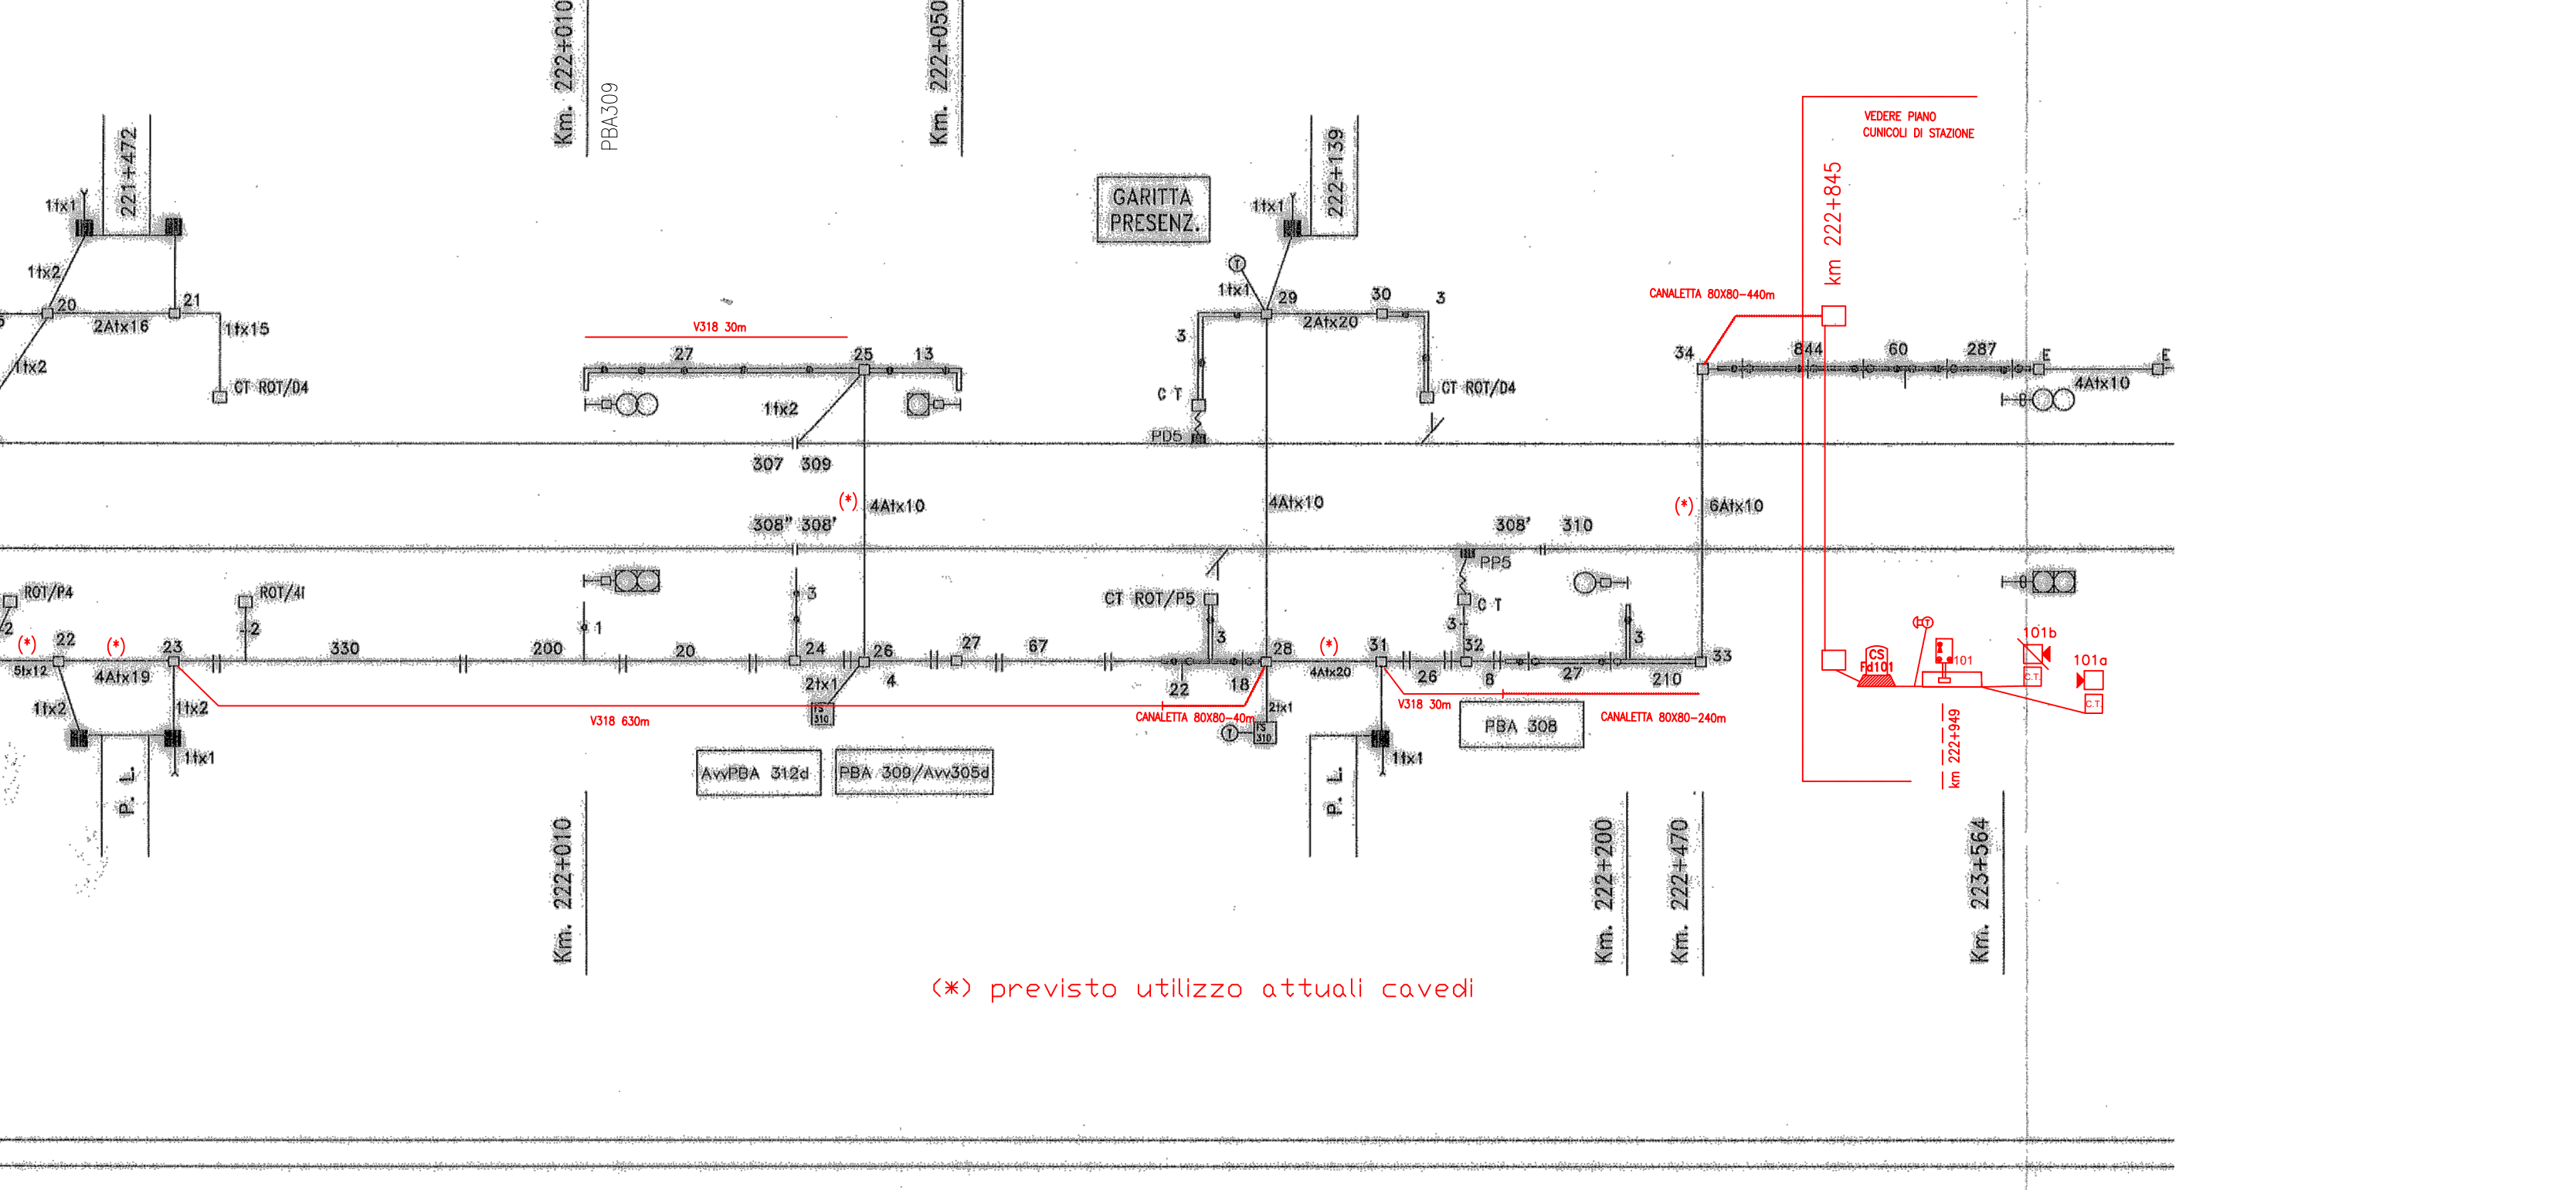

(*) previsto utilizzo attuali cavedi