COMMITTENTE:

RFI RETE FERROVIARIA ITALIANA
GRUPPO FERROVIE DELLO STATO ITALIANE

DIREZIONE LAVORI:

ITALFERR
GRUPPO FERROVIE DELLO STATO ITALIANE

APPALTATORE:

CONSORZIO CFT

PROGETTAZIONE:	PROGETTISTA:	DIRETTORE DELLA PROGETTAZIONE:
RAGGRUPPAMENTO TEMPORANEO PROGETTISTI	Ing. SIMONE DURAZZANI	Ing. PIETRO MAZZOLI
		Responsabile integrazione fra le varie prestazioni specialistiche

PROGETTO ESECUTIVO

ITINERARIO NAPOLI-BARI
RADDOPPIO TRATTA CANCELLO-BENEVENTO
1° LOTTO FUNZIONALE CANCELLO-FRASSO TELESINO E VARIANTE ALLA LINEA ROMA-NAPOLI VIA CASSINO NEL COMUNE MADDALONI

IMPIANTI DI SEGNALAMENTO

ACEI Frasso Telesino
Piano Schematico -Fasi

APPROVATO DA
IL PROGETTISTA
IL DIRETTORE TECNICO
Geom. C. BIANCHI
10/07/2018

SCALA: -

COMMESSA	LOTTO	FASE	ENTE	TIPO DOC.	OPERA/DISCIPLINA	PROGR.	REV.
IF1N	01	E	ZZ	DX	IS0303	001	B

Rev.	Descrizione	Redatto	Data	Verificato	Data	Approvato	Data	Autorizzato Data
A	Emissione	G.Pisani	06/06/2014	G.Rossomando	06/06/2014	F.Mancini	06/06/2014	G.Durazzani
B	Recepimento vincolo	G.Pisani	10/07/2018	G.Rossomando	10/07/2018	F.Mancini	10/07/2018	
								10/07/2018

File: IF1N 01 E ZZ DX IS 03 03 001 B.dwg

n. Elab.

RFI RETE FERROVIARIA ITALIANA
GRUPPO FERROVIE DELLO STATO ITALIANE

DIREZIONE PRODUZIONE

PROGETTAZIONE: RFI - DIREZIONE TERRITORIALE PRODUZIONE - NAPOLI

S. O. INGEGNERIA E TECNOLOGIE

PROGETTO ACEI

Linea: CASERTA - FOGGIA

Stazione: FRASSO TELESINO

Tav. n°: 101

PIANO SCHEMATICO

APPROVAZIONE:
LO SCARICA:Reg/Scuncola Circolazione NAPOLI con nota
CDCR-NAPOLI con nota

Scala: ____

Foglio 1 di 1

PROGETTO ANNO	SOTTOPR.	LIVELLO	NOME DOC.	PROG. OP.	FASE FUNZ.	NUMERAZ.
2012		- A			01	0001

Revis.		Redatto	Data	Verificato	Data	Approvato	Data	Autorizzato	Data
B	Soppresso PL km 149+518	G.Pisani G.Massimiliano	03/03/2012	G.Borea	03/03/2012	G.Cardone	03/03/2012		
C	Separazione controlli PL n.308 di linea	G.Pisani G.Borea	03/03/2012	G.Borea	03/03/2012	De Biasio	03/03/2012		

POSIZIONE ARCHIVIO

LINEA	SEDE TECNICA	NOME DOC.	NUMERAZ.
- - -	- - - - - - - -		0000

Verificato e trasmesso	Data	Convalidato	Data	Archiviato	Data

FILE: Frasso_101.dwg

F			
E			
D			
C			
B	Soppresso PL: 149+518 (V.303)	Borea	Guerino 15/06/2012
A	Tagliatto Lo al segnale Dd	Borea	Benedetto 3/04/2007

Modifiche

Div	Visto	Data

Disegnato	Borea Giacomo
Progettato	Borea Giacomo
Controllato	Beatrice Ing.Giuseppe

Approvato il 27/07/2007 da AREA RETE SERVIZI PRODUZIONE-UFFICIO METODOTE
vers. RE.FS.PA.REL01__Tagatti

Linea CASERTA-FOGGIA
Piano schematico
FRASSO TELESINO

dis. n. C.T.C. 101

Progetto n.4001

ACEI 1. 0/19 S.D.O.

Legenda colori
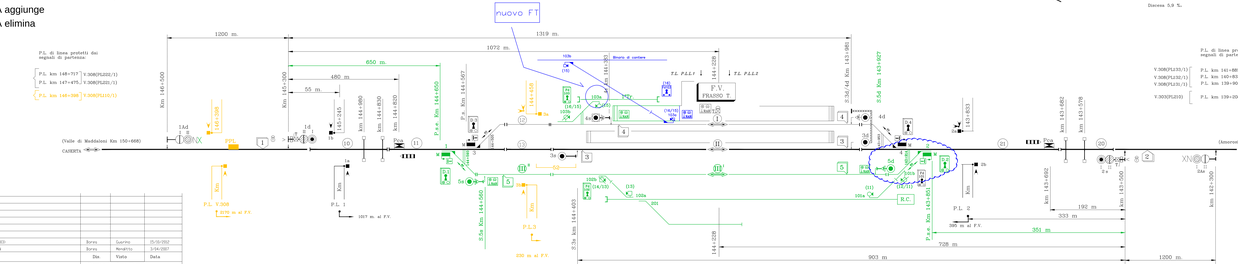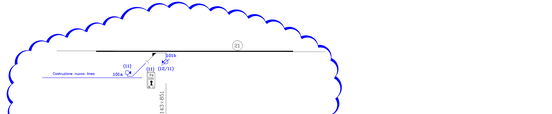
- Fase A0 aggiunge
- Fase A0 elimina
- Fase A aggiunge
- Fase A elimina