

COMMITTENTE:



RFI
RETE FERROVIARIA ITALIANA
GRUPPO FERROVIE DELLO STATO ITALIANE

DIREZIONE LAVORI:



ITALFERR
GRUPPO FERROVIE DELLO STATO ITALIANE

APPALTATORE:





CONSORZIO CFT
PIZZAROTTI

PROGETTAZIONE:	PROGETTISTA:	DIRETTORE DELLA PROGETTAZIONE:
RAGGRUPPAMENTO TEMPORANEO PROGETTISTI	Ing. SIMONE DURAZZANI	Ing. PIETRO MAZZOLI
  		Responsabile integrazione fra le varie prestazioni specialistiche

PROGETTO ESECUTIVO

ITINERARIO NAPOLI-BARI
RADDOPPIO TRATTA CANCELLO-BENEVENTO
1° LOTTO FUNZIONALE CANCELLO-FRASSO TELESINO E VARIANTE ALLA LINEA ROMA-NAPOLI VIA CASSINO NEL COMUNE MADDALONI

IMPIANTI DI SEGNALAMENTO
ACEI Frasso Telesino
Banco di manovra - fasi

APPALTATORE	SCALA:
CONSORZIO CFT IL DIRETTORE TECNICO Geom. C. BIANCHI 10/07/2018	-

COMMESSA	LOTTO	FASE	ENTE	TIPO DOC.	OPERA/DISCIPLINA	PROGR.	REV.
IF1N	01	E	ZZ	DX	IS0302	002	B

Rev.	Descrizione	Redatto	Data	Verificato	Data	Approvato	Data	Autorizzato Data
A	Emissione	G.Frati	06/04/2018	S.Durazzani	06/04/2018	P.Mazzoli	06/04/2018	S.Durazzani
B	Recepimento istruttoria	G.Frati	10/07/2018	S.Durazzani	10/07/2018	P.Mazzoli	10/07/2018	

File: IF1N.0.1.E.ZZ.DX.IS.03.02.002.B.dwg n. Elab.:



FERROVIE DELLO STATO SPA

Divisione Costruzioni Servizio Gestione Lavori 3° Progetto Commessa N°6

LINEA: CASERTA – FOGGIA

Realizzazione dell'impianto di Comando Centralizzato del Traffico (C.T.C.) ed opere connesse sulla linea Caserta – Foggia

IMPIANTO: A.C.E.I. FRASSO

Tav. Banco di Manovra

E					
D					
C					
B	2/2010	Rilievi e aggiornamenti vari		Bosca S.	
A	16.01.2000	Attivazione (C.d.V. Tecnica F.S.)		Bosca S.	
	DATA	OGGETTO	FIRME	POS.D'ARCHIVIO	

SOSTITUISCE IL DISEGNO N. SOSTITUITO DAL DISEGNO N.

ASSOCIAZIONE TEMPORANEA DI IMPRESE

ANSALDO Trasporti

Costruttori S.p.A.

MANDATARIA MANDANTE


ELETTRO GENERAL GENOVA **TORTATO & CANAL s.r.l.** segnalamento ferroviario

MANDANTE MANDANTE

Sede A.T.I.: Via Nuova delle Brece 260, Napoli.

Disegnato	Controllato	Approvato	Codice SL006
			Codice
Data	Codice cliente	Codice ATI	Foglio
25.01.94			06

- Legenda colori**
- Fase A0 aggiunge
 - Fase A0 elimina
 - Fase A aggiunge
 - Fase A elimina

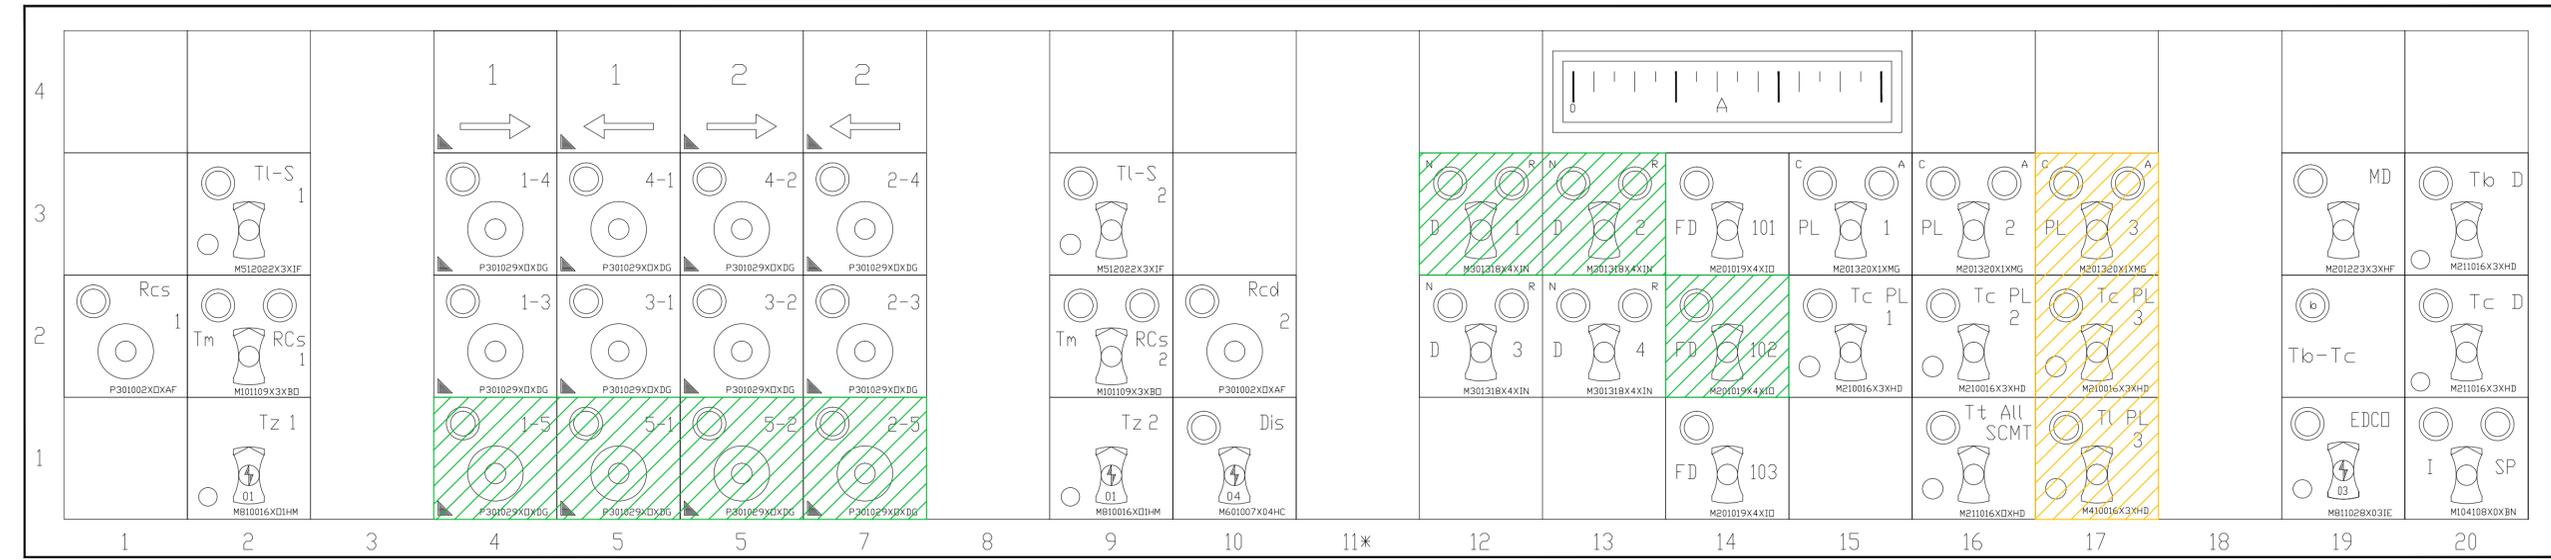

LE TARGHETTE CONTRASSEGNAE CON UN TRIANGOLO SONO DI COLORE 2.(CELESTE)

LE TARGHETTE RIMANENTI SONO DI COLORE 1.(GRIGIO)

LE FILE VERTICALI CONTRASSEGNAE CON UN ASTERISCO SONO UTILIZZATE PER IL MONTAGGIO DEL RINFORZO VERTICALE DEL TELAIO