

COMMITTENTE:
RFI
 RETE FERROVIARIA ITALIANA
 GRUPPO FERROVIE DELLO STATO ITALIANE

DIREZIONE LAVORI:
ITALFERR
 GRUPPO FERROVIE DELLO STATO ITALIANE

APPALTATORE:
Chella
CONSORZIO CFT
PIZZAROTTI
INTEGRA

PROGETTAZIONE:
 RAGGRUPPAMENTO TEMPORANEO PROGETTISTI
PIZZAROTTI **Sintagma** **INTEGRA**

PROGETTISTA:
 Ing. SIMONE DURAZZANI

DIRETTORE DELLA PROGETTAZIONE:
 Ing. PIETRO MAZZOLI
 Responsabile integrazione fra le varie prestazioni specialistiche

PROGETTO ESECUTIVO

ITINERARIO NAPOLI-BARI
RADDOPPIO TRATTA CANCELLO-BENEVENTO
I° LOTTO FUNZIONALE CANCELLO-FRASSO TELESINO E VARIANTE ALLA LINEA ROMA-NAPOLI VIA CASSINO NEL COMUNE MADDALONI

IMPIANTI DI SEGNALAMENTO
 ACEI Frasso Telesino
 Quadro luminoso - fasi

APPALTATORE:
 CONSORZIO CFT
 IL DIRETTORE TECNICO
 Geom. C. BIANCHI
 10/07/2018

SCALA:
 -

COMMESSA LOTTO FASE ENTE TIPO DOC. OPERA/DISCIPLINA PROGR. REV.

I F 1 N 0 1 E Z Z D X I S 0 3 0 2 0 0 3 B

Rev.	Descrizione	Redatto	Verificato	Data	Approvato	Data	Autorizzato	Data
A	Emissione	G.Frattini	S.Durazzani	06/04/2018	P.Mazzoli	06/04/2018	S.Durazzani	
B	Recupero istruttoria	G.Frattini	S.Durazzani	10/07/2018	P.Mazzoli	10/07/2018		10/07/2018

File: IF1N.0.1.E.ZZ.DX.IS.03.02.003.B.dwg n. Elab.:



LINEA: CASERTA – FOGGIA

Realizzazione dell'impianto di Comando Centralizzato del Traffico (C.T.C.) ed opere connesse sulla linea Caserta – Foggia

Impianto: A.C.E.I FRASSO TELESINO

Elaborato: Quadro Luminoso

Disegno n°: 05

Rev.	Data	Descrizione modifica	Redatto	Verificato
H				
G				
F				
E				
D	01/01/2011	Rilievi ed aggiornamento a CAD	Borea G.	
C	27/07/2010	Suppressione Binari merci e Fa 101-102-103 (cir. n.7/2010)	Mastrocinque	Guarino
B	30-04-2007	Aggiunto aspetto Gx al segnale 1Ad	Menditto	Borea G.
A	30-01-2000	Attivazione C.d.V. Tecnica F.S. (Serpè-Borea-De Biase)		

ASSOCIAZIONE TEMPORANEA DI IMPRESE

ANSALDO
 Trasporti
 MANDATARIA

Costruttori S.p.A.
 MANDANTE

ELETTRO GENERAL GENOVA
 MANDANTE

TORTATO & CANAL s.r.l.
 segnalamento ferroviario
 MANDANTE

Sede A.T.I.: Via Nuova delle Breccie 260, Napoli.

Disegnato: Ad Codice cliente: Codice A.T.I.:
 Nome File: Fra05.dwg


TECNICO RESPONSABILE DELLA PROGETTAZIONE

Posizione Archivio

Formato: (L1160)

Nome File

Fra05.dwg

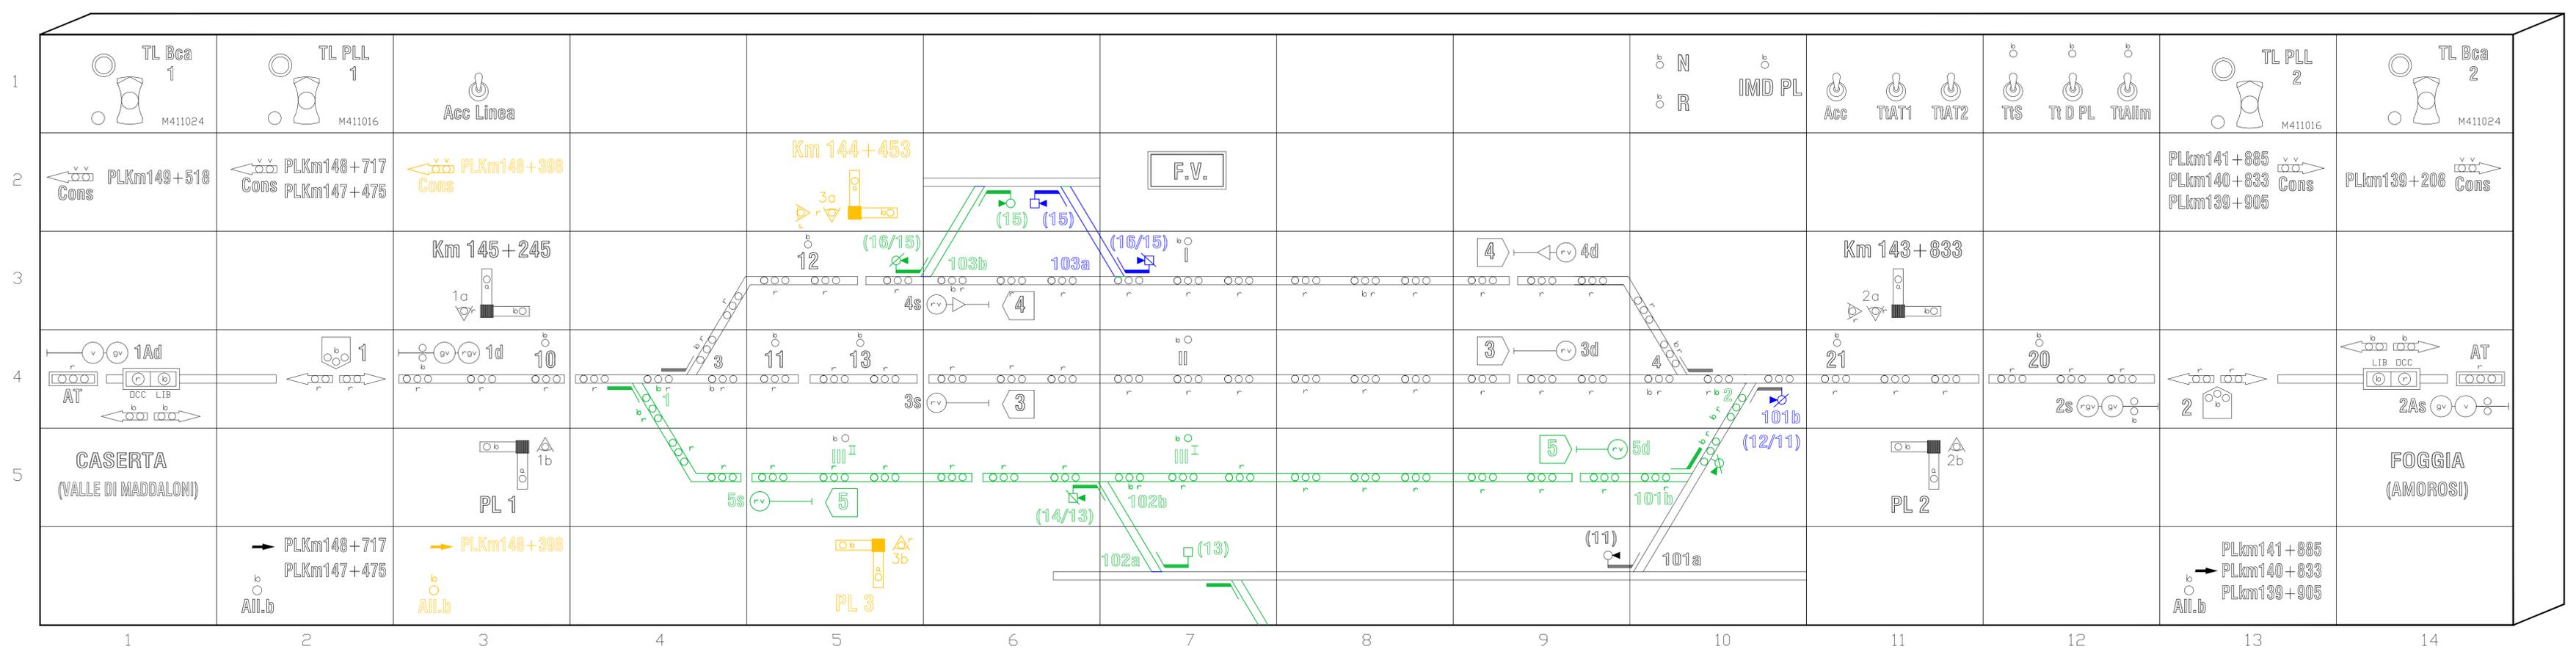

ENTE	TIPO	ALTEZZA	COLORE
SCUDETTI ITINERARIO	GROTESK	7.0	ROSSO
STAZIONI	GROTESK	7.0	NERO
C. D. B.	GROTESK	5.5	VERDE
SEGNALI	GROTESK	5.5	NERO
DEVIATORI, Chiavi	GROTESK	4.5	NERO
Acc, Tt, N, R, IMD, TL, AT	GROTESK	4.5	NERO
DCC, LIB	GROTESK	3.2	NERO

Legenda colori

— Fase A0 aggiunge (Red line)
 — Fase A0 elimina (Yellow line)
 — Fase A aggiunge (Blue line)
 — Fase A elimina (Green line)