

COMMITTENTE:  
**RFI**  
 RETE FERROVIARIA ITALIANA  
 GRUPPO FERROVIE DELLO STATO ITALIANE

DIREZIONE LAVORI:  
**ITALFERR**  
 GRUPPO FERROVIE DELLO STATO ITALIANE

APPALTATORE:  
**Chella**  
**CONSorzio CFT**  
**PIZZAROTTI**  
**INTEGRA**

PROGETTAZIONE:  
 RAGGRUPPAMENTO TEMPORANEO PROGETTISTI  
**PIZZAROTTI** **Sintagma** **INTEGRA**

PROGETTISTA:  
 Ing. SIMONE DURAZZANI

DIRETTORE DELLA PROGETTAZIONE:  
 Ing. PIETRO MAZZOLI  
 Responsabile integrazione fra le varie prestazioni specialistiche

PROGETTO ESECUTIVO

ITINERARIO NAPOLI-BARI  
 RADDOPPIO TRATTA CANCELLO-BENEVENTO  
 1° LOTTO FUNZIONALE CANCELLO-FRASSO TELESINO E VARIANTE ALLA LINEA ROMA-NAPOLI VIA CASSINO NEL COMUNE MADDALONI

IMPIANTI DI SEGNALAMENTO  
 ACEI Frasso Telesino  
 Piano isolamento - fasi

APPALTATORE  
 CONSorzio CFT  
 IL DIRETTORE TECNICO  
 Geom. C. BIANCHI  
 10/07/2018

COMMESSA	LOTTO	FASE	ENTE	TIPO DOC.	OPERA/DISCIPLINA	PROGR.	REV.
IF1N	01	E	ZZ	DX	IS0303	002	B

Rev.	Descrizione	Redatto	Data	Verificato	Data	Approvato	Data	Autorizzato Data
A	Emissione	G.Fratti	06/04/2018	S.Durazzani	06/04/2018	P.Mazzoli	06/04/2018	S.Durazzani
B	Recupero situazione	G.Fratti	10/07/2018	S.Durazzani	10/07/2018	P.Mazzoli	10/07/2018	

File: IF1N.01.E.ZZ.DX.IS.03.03.002.B.dwg n. Elab.:

**FERROVIE DELLO STATO SPA**

Divisione Costruzioni Servizio Gestione Lavori 3° Progetto Commessa N°6

LINEA: CASERTA – FOGGIA

Realizzazione dell'impianto di Comando Centralizzato del Traffico (C.T.C.) ed opere connesse sulla linea Caserta – Foggia

IMPIANTO: A.C.E.I. FRASSO T.

Tav. Piano isolamento

AGGIORNAMENTI	DATA	OGGETTO	FIRME	POS.D'ARCHIVIO
A	18.02.99	Attivazione (C.d.V. Tecnica F.S.)		

ASSOCIAZIONE TEMPORANEA DI IMPRESE

**ANSALDO** Trasporti

**Costruttori S.p.A.** MANDANTE

**TORTATO & CANAL s.r.l.** segnalamento ferroviario MANDANTE


**TECNICO RESPONSABILE DELLA PROGETTAZIONE**  
 CLAUDIO BIANCHI

SCALA: CODICE DOCUM. FORMATO

Sede A.T.I.: Via Nuova delle Breccie 260, Napoli.

Disegnato: *ad* Controllato: Approvato: Codice CDBFRASS

Data: Codice cliente: Codice ATI: CF1.ASS.TF002.05 Foglio: 02

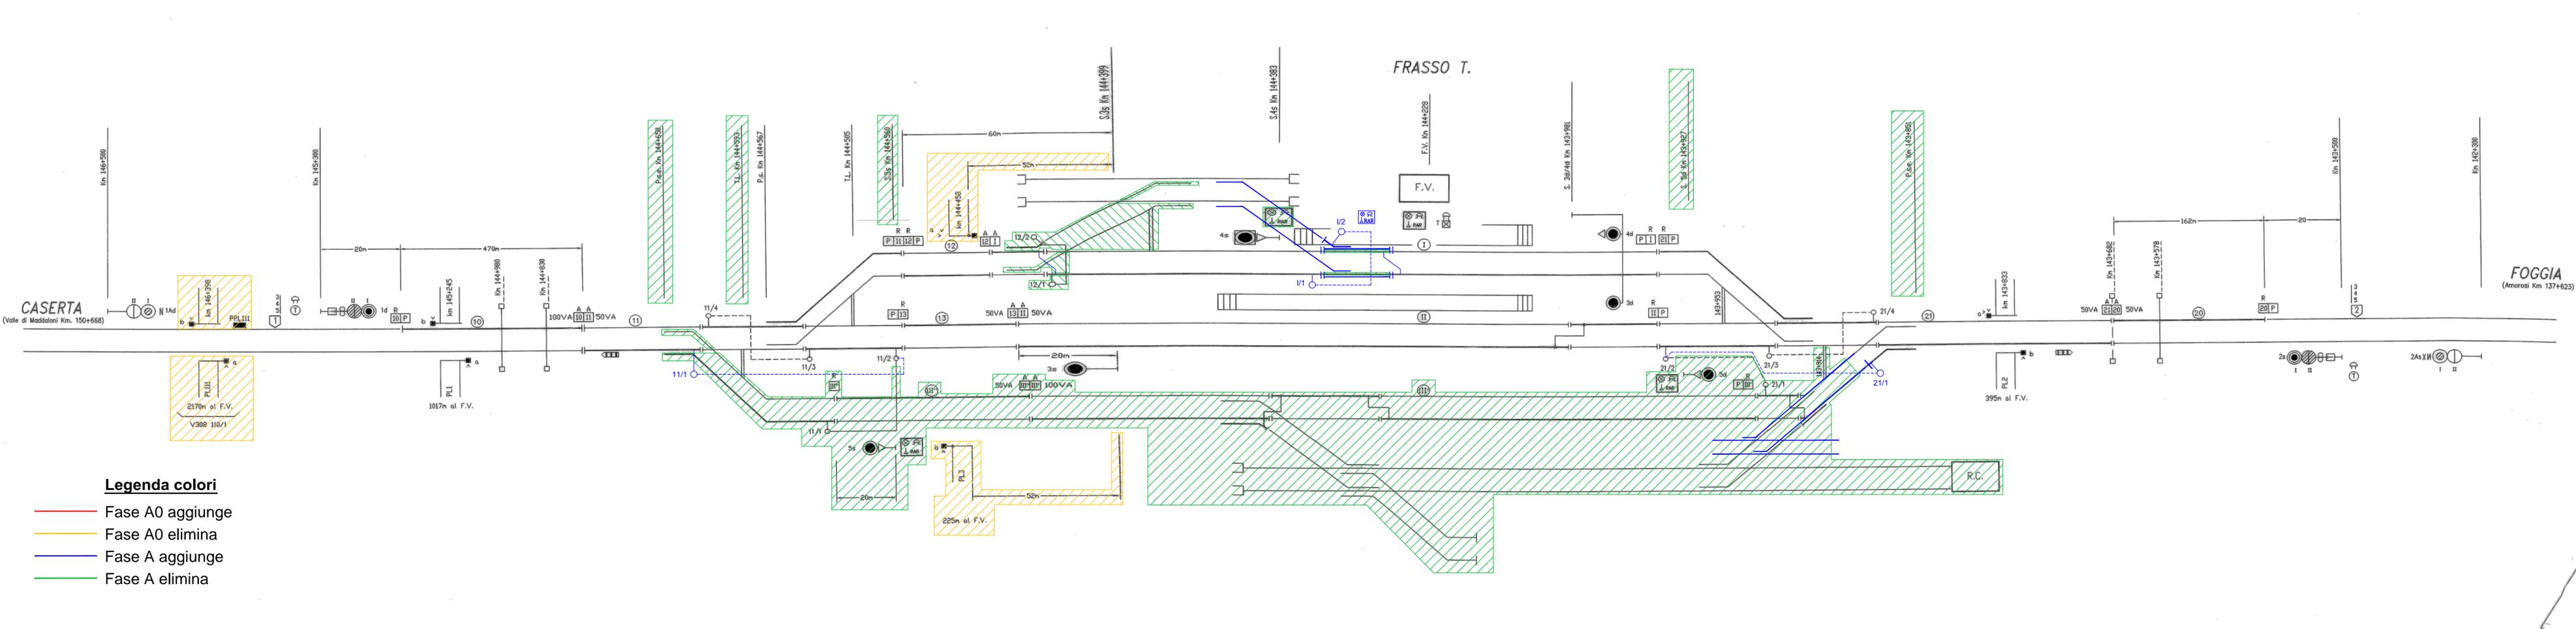

- Legenda colori**
- Fase A0 aggiunge
  - Fase A0 elimina
  - Fase A aggiunge
  - Fase A elimina