
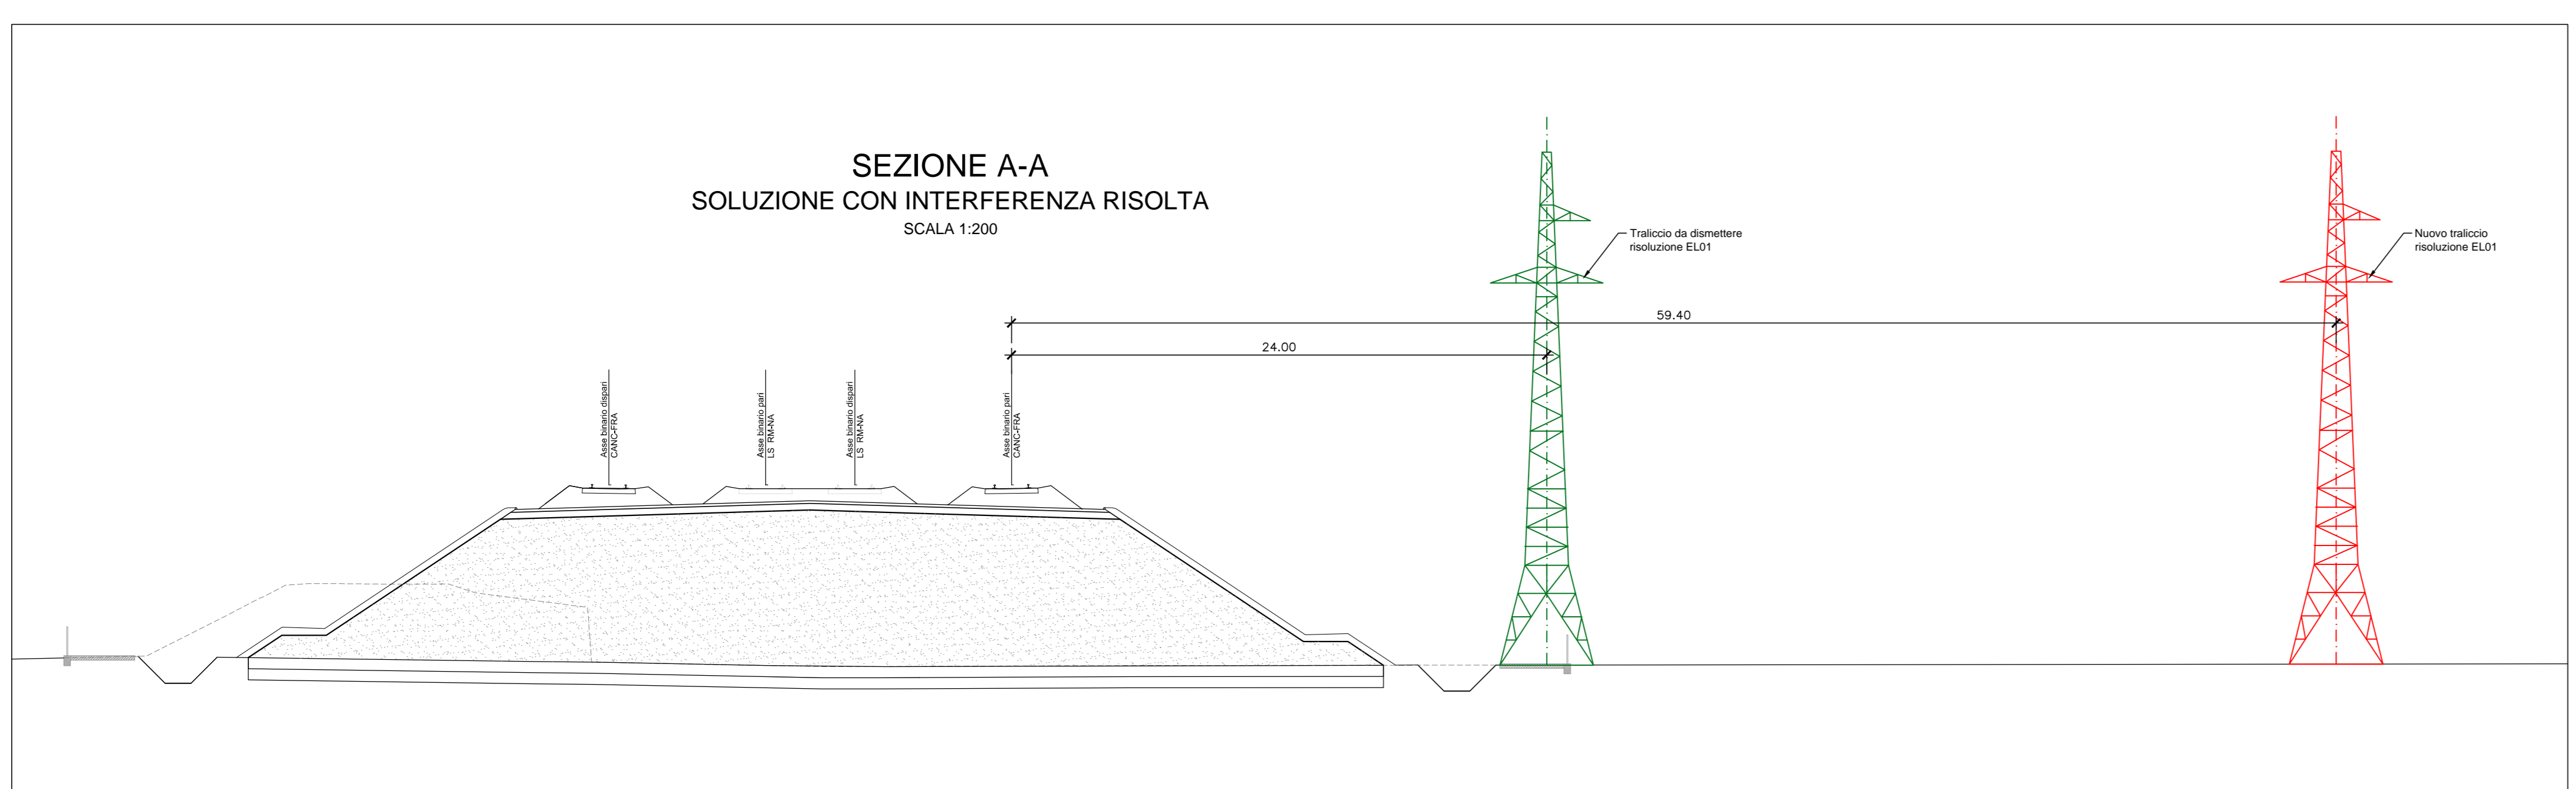


**NOTA**  
Nel caso di "Planimetria di progetto con interferenza non risolta" si prevede la realizzazione di una paratia di micropali a sostegno del tralicco esistente e muro di contenimento della scarpata rilevato ferroviario.

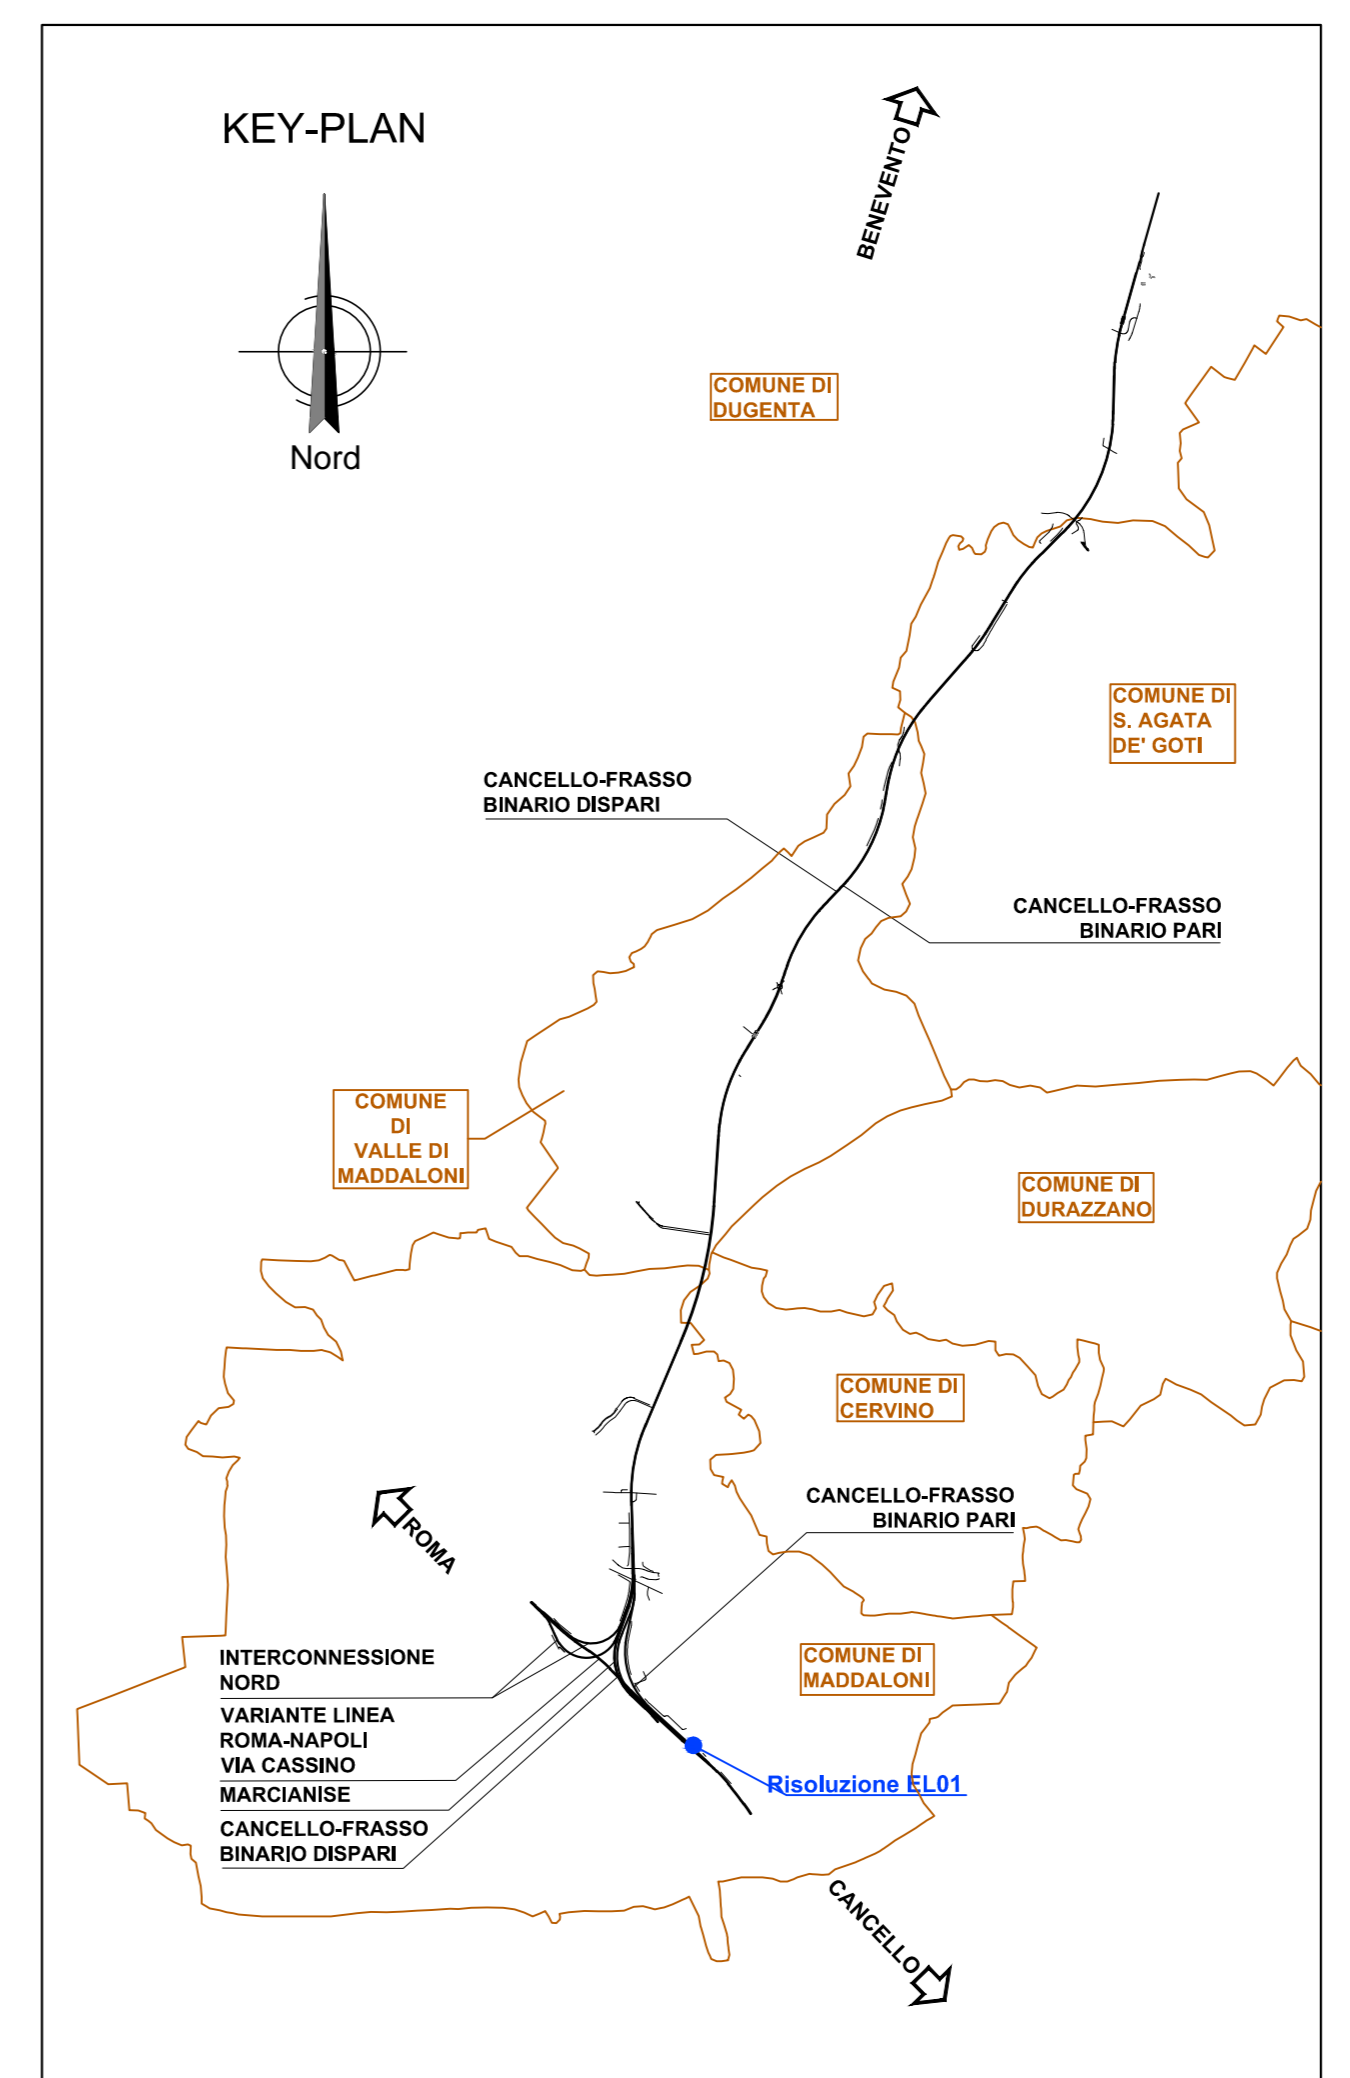

COMMITTENTE: **RFI** RETE FERROVIARIA ITALIANA GRUPPO FERROVIE DELLO STATO ITALIANO

DIREZIONE LAVORI: **ITALFERR** GRUPPO FERROVIE DELLO STATO ITALIANO

APPALTATORE: **CONSORZIO CFT** (Chella, PIZZAROTTI, INTRA)

PROGETTAZIONE: **PIZZAROTTI** (Ing. LUCA NANI) | DIRETTORE DELLA PROGETTAZIONE: **PIZZAROTTI** (Ing. PIETRO MAZZOLI)

PROGETTO ESECUTIVO

**ITINERARIO NAPOLI-BARI RADDOPPIO TRATTA CANCELLO-BENEVENTO 1° LOTTO FUNZIONALE CANCELLO-FRASSO TELESINO E VARIANTE ALLA LINEA ROMA-NAPOLI VIA CASSINO NEL COMUNE MADDALONI**

INTERFERENZE CON PUBBLICI SERVIZI  
Progetto di risoluzione dell'interferenza EL01: schemi di risoluzione

APPALTATORE CONSORZIO CFT IL DIRETTORE TECNICO Geom. C. BIANCHI 22/09/2018	SCALA: VARIE
--	-----------------

COMMESSA	LOTTO	FASE	ENTE	TIPO DOC.	OPERA/DISCIPLINA	PROGR.	REV.
IFIN	01	EZZBZ	SI	0000	001	A	

Rev.	Descrizione	Redatto	Data	Verificato	Data	Approvato	Data	Autorizzato Data
A	Rev. Istruttoria ITF 24/05/18 e 07/05/18	M. Nani	22/09/2018	L. Nani	22/09/2018	P. Mazzoli	22/09/2018	L. Nani

File: IFIN 0.1.EZZBZ.SI.00.0.0.001.A.dwg | n. Etab.