




PLANIMETRIA DI PROGETTO CON INTERFERENZA NON RISOLTA  
SCALA 1:500

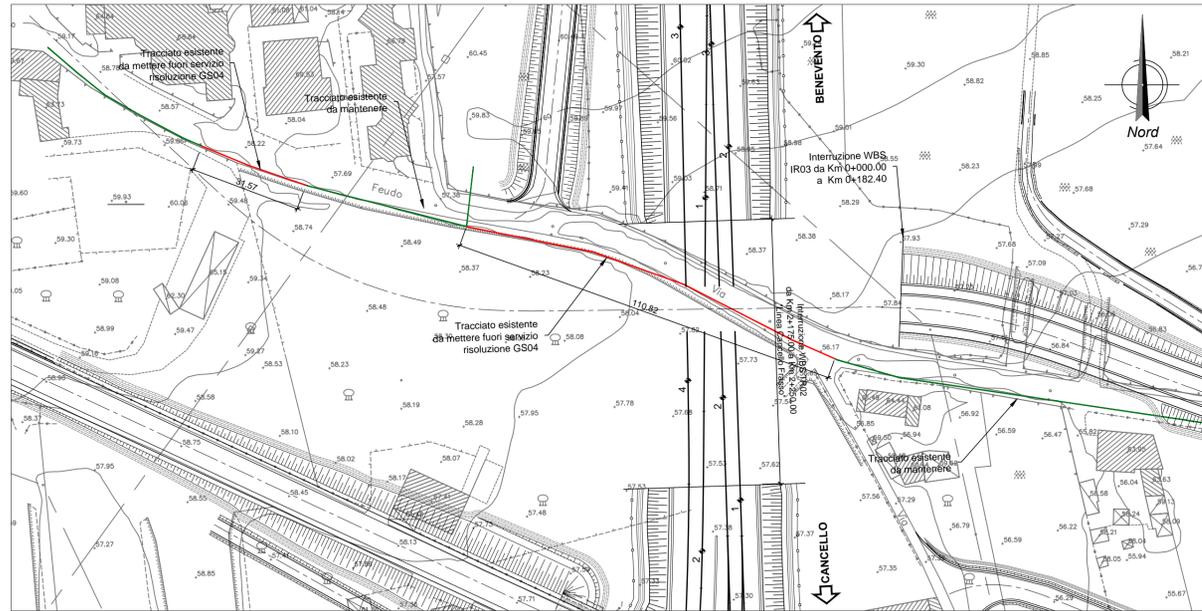


PLANIMETRIA DI PROGETTO CON INTERFERENZA RISOLTA  
SCALA 1:500

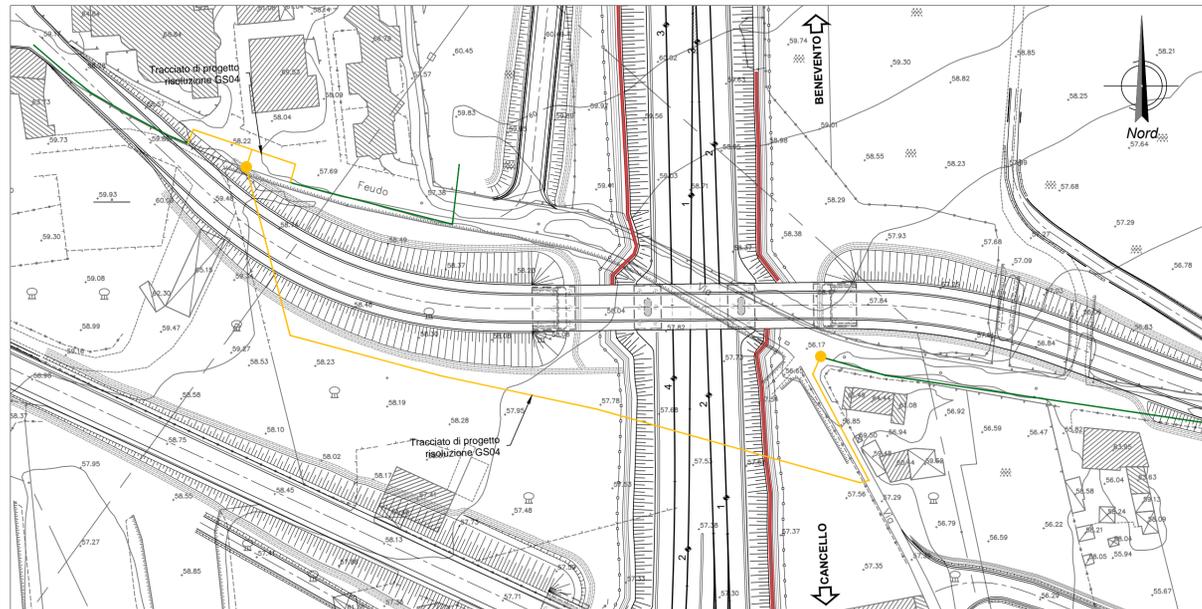

SEZIONE TIPO ATTRAVERSAMENTO STRADALE

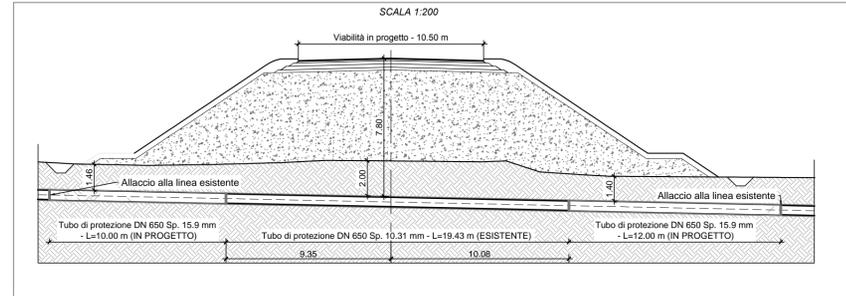

SEZIONE TIPO ATTRAVERSAMENTO LINEA FERROVIARIA

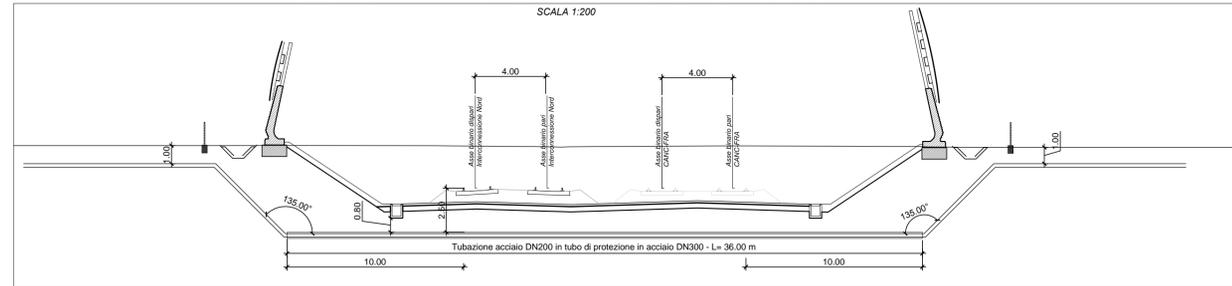


NOTA

Nel caso di "Planimetria di progetto con interferenza non risolta" si prevede:

- l'interruzione della WBS IV03 per l'intera tratta di progetto
- l'interruzione della WBS IR03 dal Km 0+000.00 al Km 0+182.40 e dal Km 0+233.90 al Km 0+300.00

KEY-PLAN

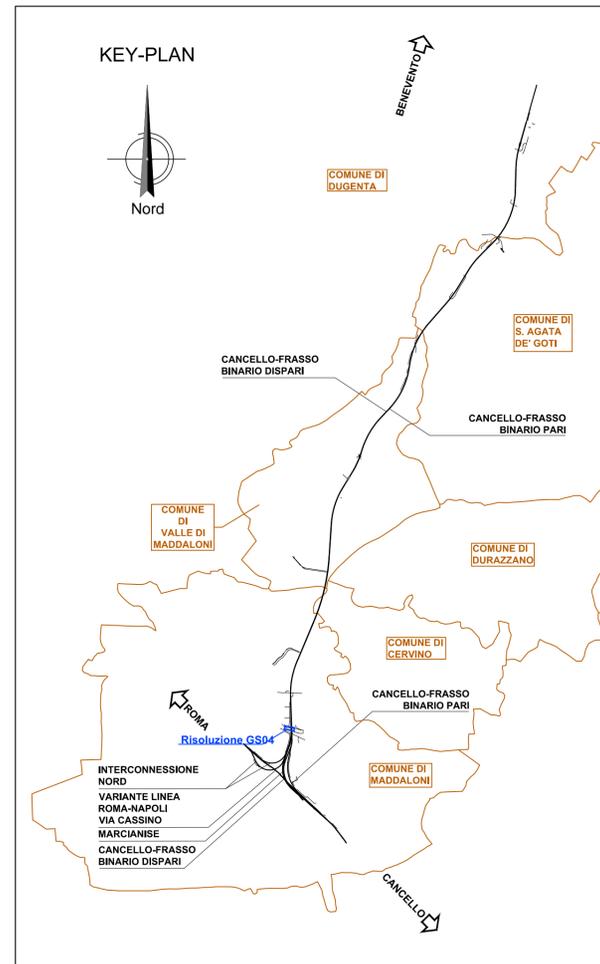

COMMITTENTE:  
**RFI**  
RETE FERROVIARIA ITALIANA  
GRUPPO FERROVIE DELLO STATO ITALIANE

DIREZIONE LAVORI:  
**ITALFERR**  
GRUPPO FERROVIE DELLO STATO ITALIANE

APPALTATORE:  
**Chella**, **CONSORZIO CFT**, **INTEBRA**, **PIZZAROTTI**

PROGETTAZIONE: RAGGRUPPAMENTO TEMPORANEO PROGETTISTI <b>PIZZAROTTI</b> , <b>Sintagma</b> , <b>INTEBRA</b>	PROGETTISTA: Ing. LUCA NANI	DIRETTORE DELLA PROGETTAZIONE: Ing. PIETRO MAZZOLI Responsabile integrazione fra le varie prestazioni specialistiche
---	--------------------------------	--

**PROGETTO ESECUTIVO**  
**ITINERARIO NAPOLI-BARI**  
**RADDOPPIO TRATTA CANCELLO-BENEVENTO**  
**1° LOTTO FUNZIONALE CANCELLO-FRASSO TELESINO E VARIANTE ALLA LINEA ROMA-NAPOLI VIA CASSINO NEL COMUNE MADDALONI**

INTERFERENZE CON PUBBLICI SERVIZI  
Progetto di risoluzione dell'interferenza GS04: schemi di risoluzione

APPALTATORE CONSORZIO CFT IL DIRETTORE TECNICO Geom. G. BIANCHI 22/09/2018	SCALA: VARIE
--	-----------------

COMMESSA	LOTTO	FASE	ENTE	TIPO DOC.	OPERA/DISCIPLINA	PROGR.	REV.
IF1N	01	E	ZZ	BZ	SI0000	006	A

Rev.	Descrizione	Redatto	Data	Verificato	Data	Approvato	Data	Autorizzato Data
A	Rev. istruttoria ITF 28/06/18 e 07/09/18	M. Botta	22/09/2018	L. Nani	22/09/2018	P. Mazzoli	22/09/2018	L. Nani