


NOTA
Nel caso di "Planimetria di progetto con interferenza non risolta" si prevede:
- l'interruzione della WBS RI06 linea Canello-Frasso dal Km 11+866.00 al Km 11+886.00

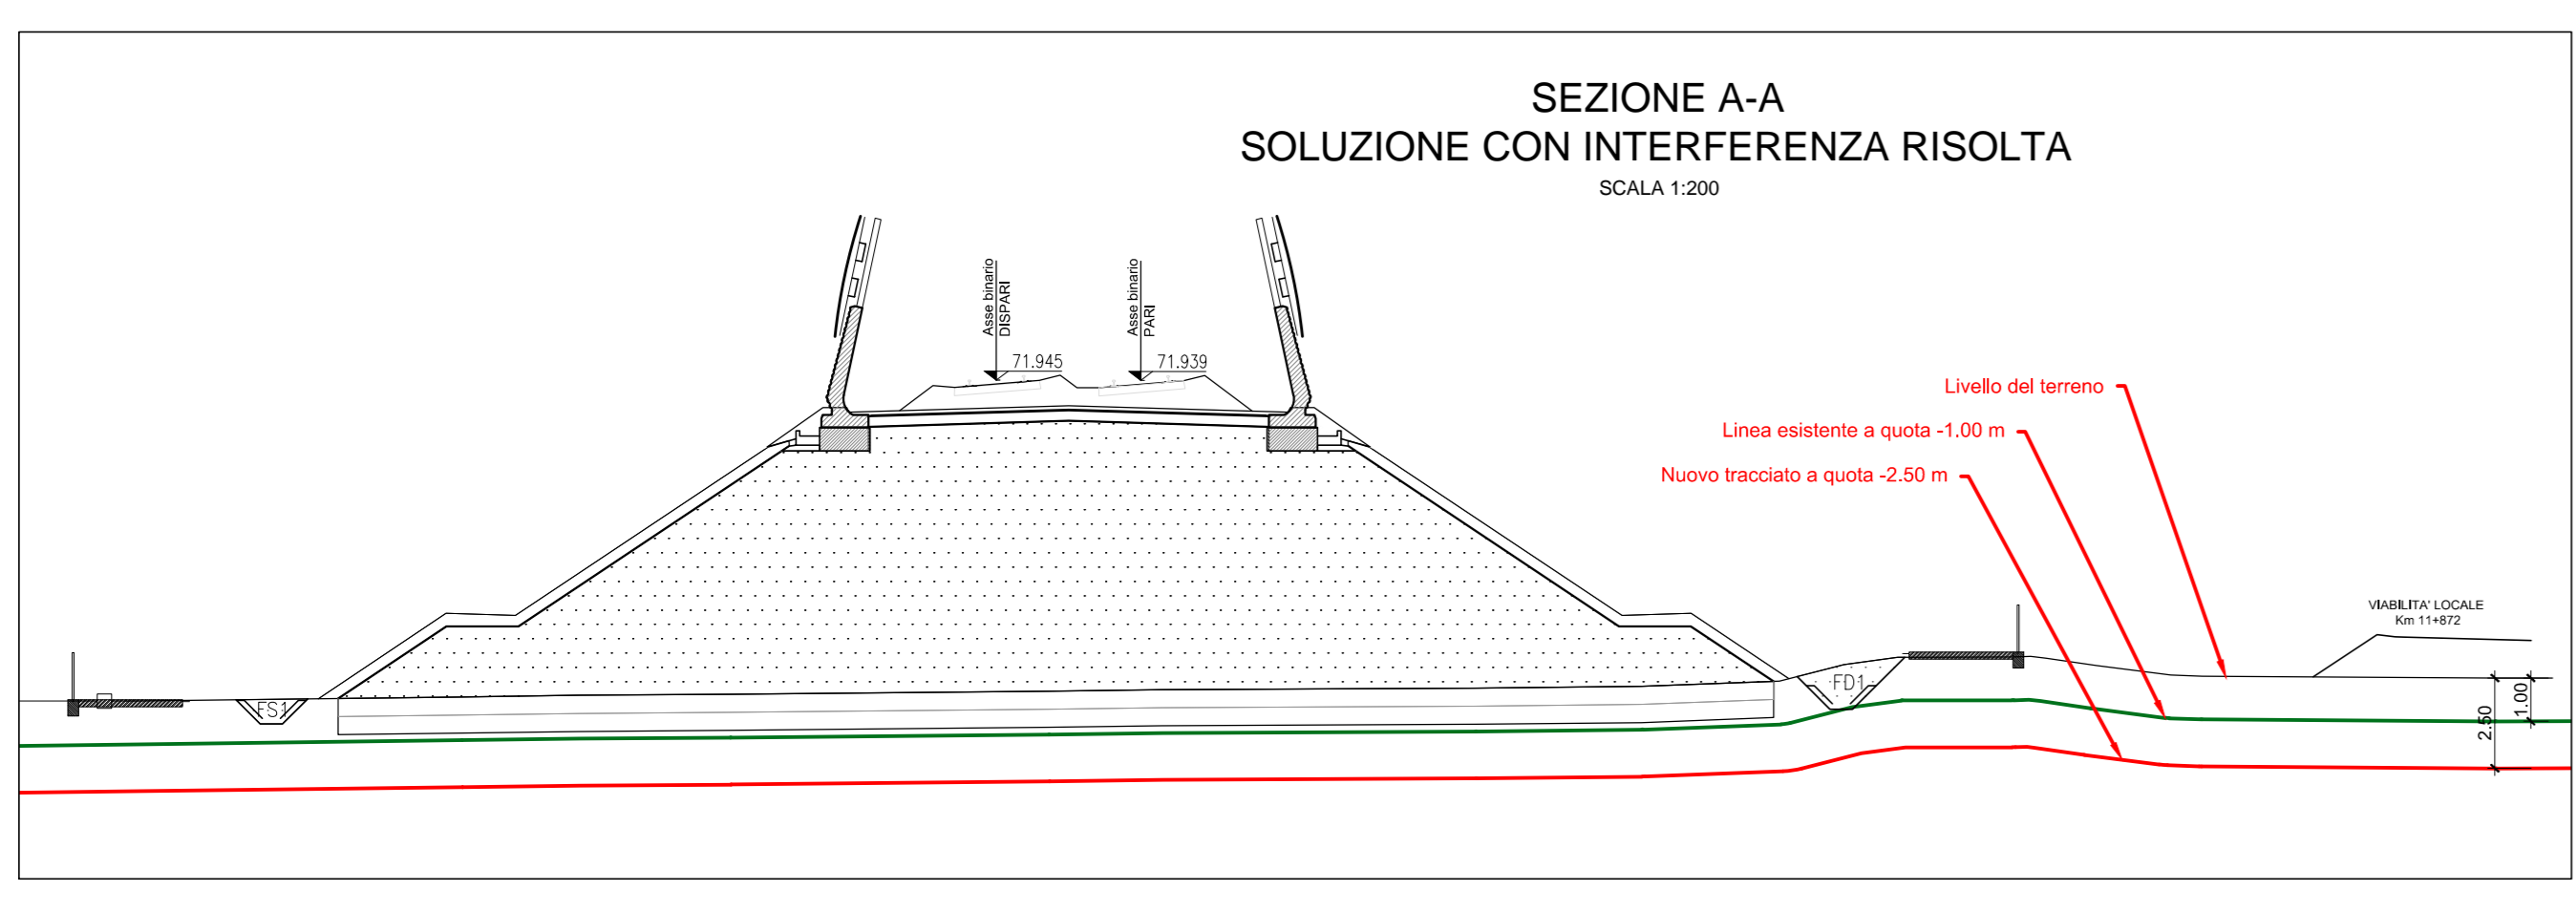

COMMITTENTE:
RFI
RETE FERROVIARIA ITALIANA
GRUPPO FERROVIE DELLO STATO ITALIANO

DIREZIONE LAVORI:
ITALFERR
GRUPPO FERROVIE DELLO STATO ITALIANO

APPALTATORE:
Chella
CONSORZIO CFT
PIZZAROTTI

PROGETTAZIONE:
RAGGRUPPAMENTO TEMPORANEO PROGETTISTI
PIZZAROTTI | Sintagma | INFERSTRA

PROGETTISTA:
Ing. LUCA NANI

DIRETTORE DELLA PROGETTAZIONE:
Ing. PIETRO MAZZOLI
Responsabile integrazione fra le varie prestazioni specialistiche

PROGETTO ESECUTIVO
ITINERARIO NAPOLI-BARI
RADDOPPIO TRATTA CANCELLO-BENEVENTO
1° LOTTO FUNZIONALE CANCELLO-FRASSO TELESINO E VARIANTE ALLA LINEA ROMA-NAPOLI VIA CASSINO NEL COMUNE MADDALONI
Progetto di risoluzione dell'interferenza EL27bis: schemi di risoluzione

APPALTATORE:
CONSORZIO CFT
IL DIRETTORE TECNICO
(Geom. C. BIANCHI)
22/09/2018

SCALA:
VARIE

COMMESSA LOTTO FASE ENTE TIPO DOC. OPERA/DISCIPLINA PROGR. REV.
IFIN 01 EZZ BZ SIO000 017 A

Rev.	Descrizione	Redatto	Data	Verificato	Data	Approvato	Data	Autorizzato Data
A	Rev. Istruzione ITF 24/08/14 e 07/05/15	M.Nani	22/09/2018	L.Nani	22/09/2018	P.Mazzoli	22/09/2018	L.Nani

File: IFIN 0.1.E.ZZ.BZ.SI.00.0.0.017.A.dwg n. Etich.