PLANIMETRIA DI PROGETTO
CON INTERFERENZA NON RISOLTA
SCALA 1:500

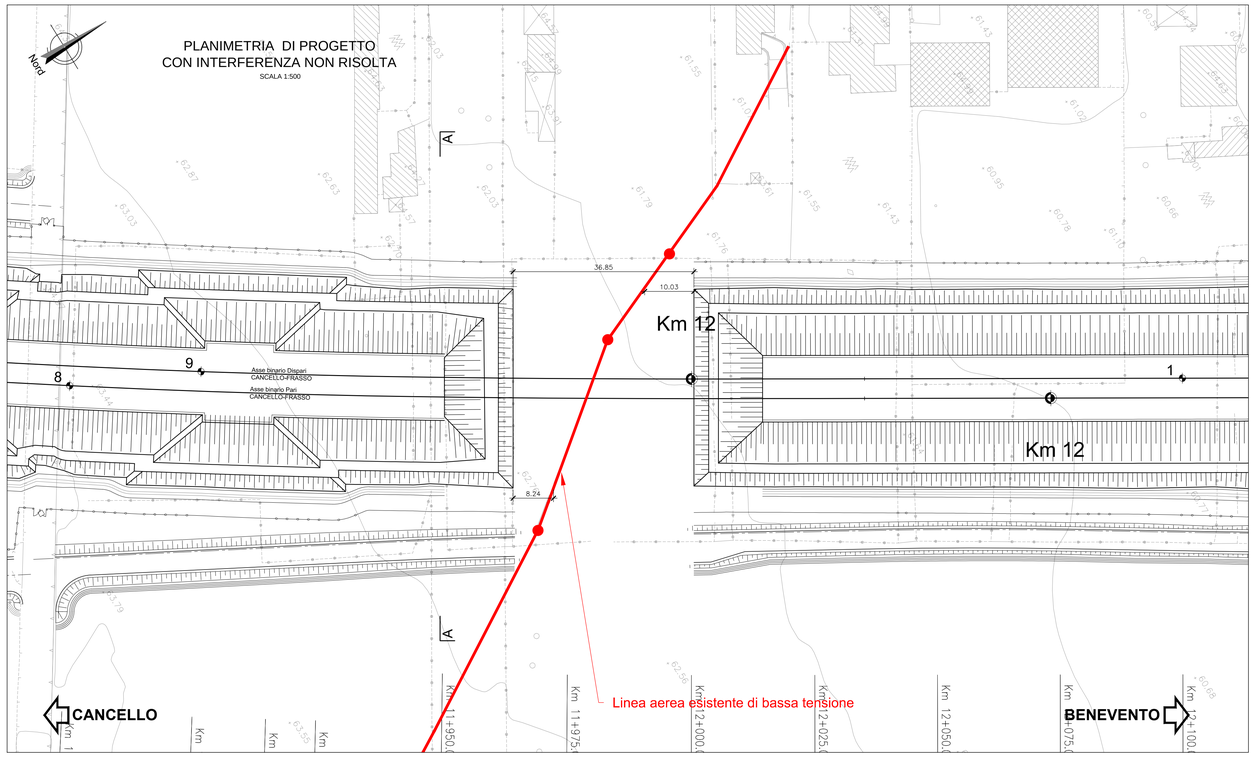

PLANIMETRIA STATO DI FATTO
SCALA 1:500

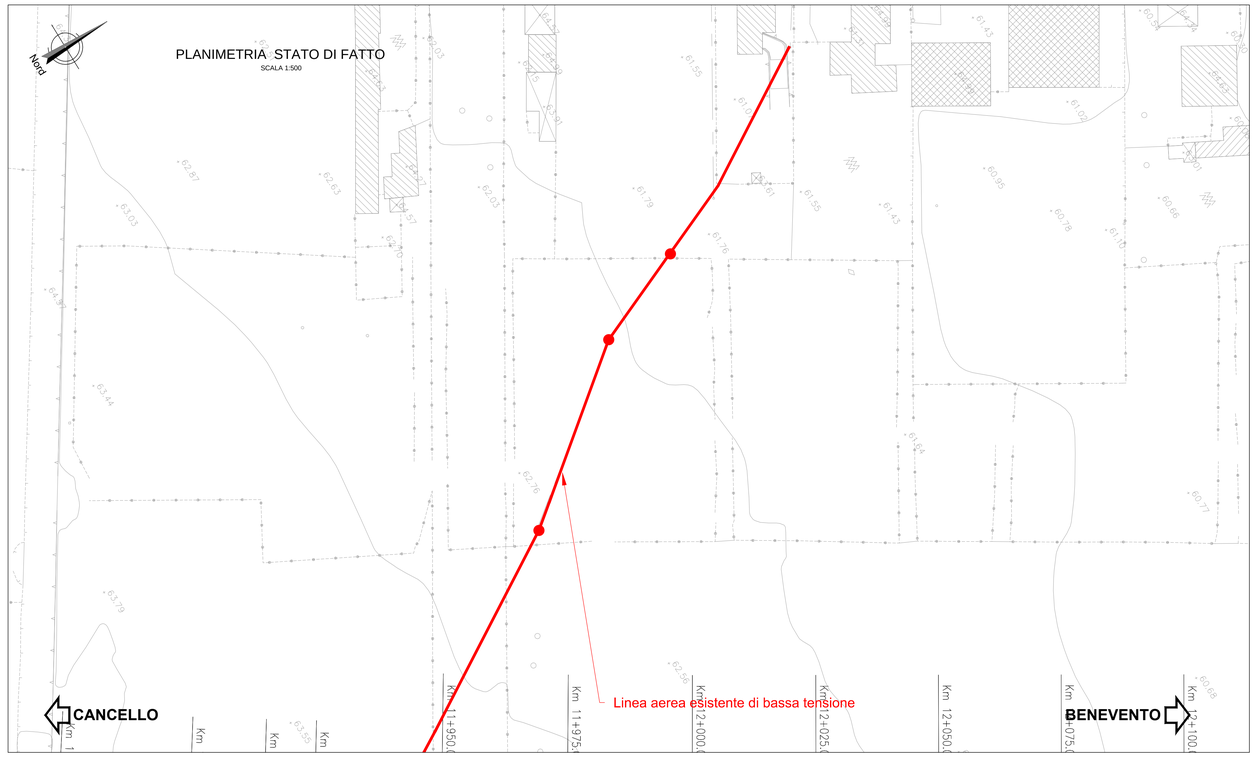

PLANIMETRIA DI PROGETTO
CON INTERFERENZA RISOLTA
SCALA 1:500

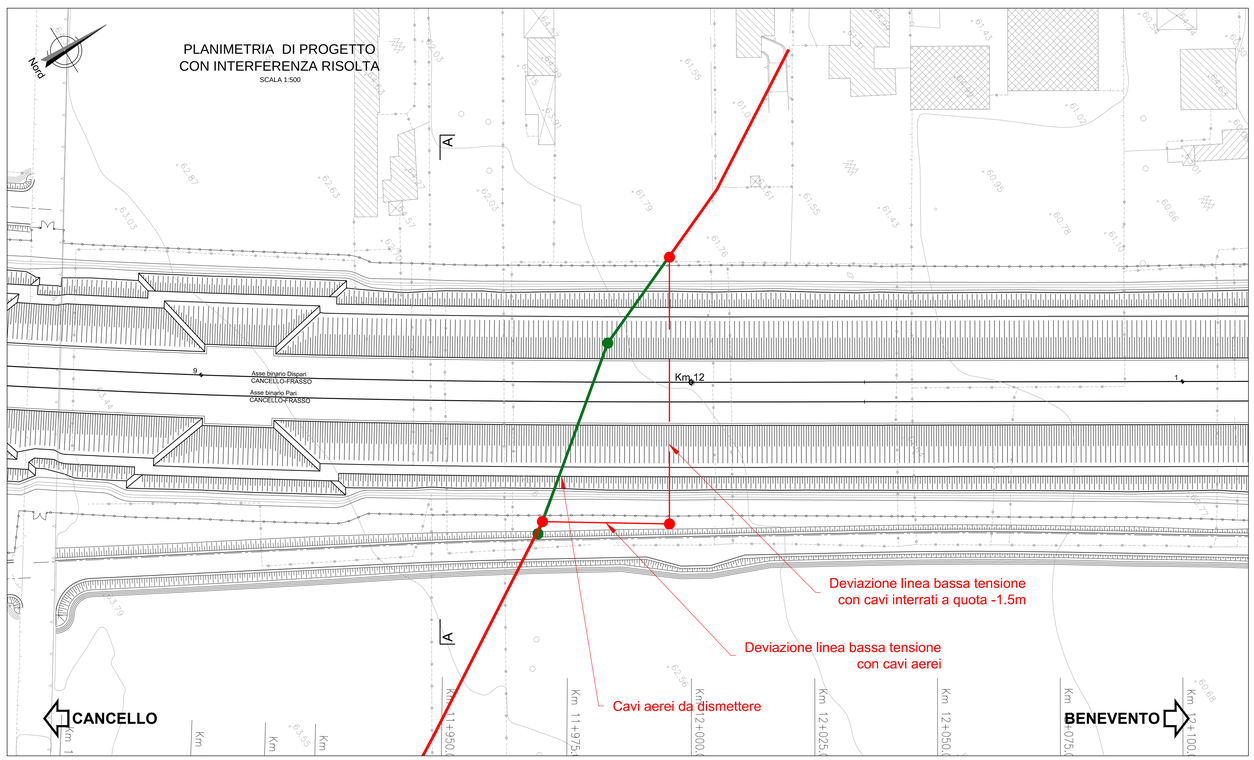

KEY-PLAN

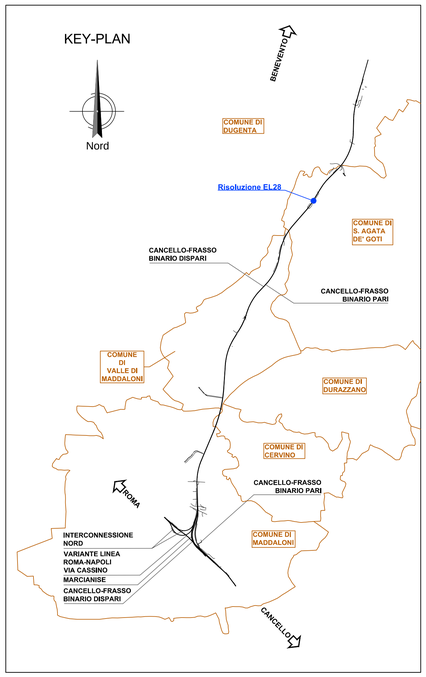

NOTA
Nel caso di "Planimetria di progetto con interferenza non risolta" si prevede:
- l'interruzione della WBS RI06 linea Cancello-Frasso
  dal Km 11+963.00 al Km 12+000.00

SEZIONE A-A
SOLUZIONE CON INTERFERENZA RISOLTA
SCALA 1:200

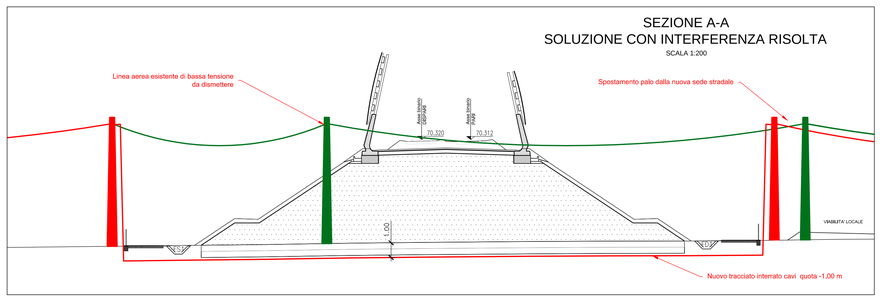

COMMITTENTE:
RFI RETE FERROVIARIA ITALIANA
GRUPPO FERROVIE DELLO STATO ITALIANE

DIREZIONE LAVORI:
ITALFERR
GRUPPO FERROVIE DELLO STATO ITALIANE

APPALTATORE:
Ghella · CONSORZIO CFT · ETNERA · PIZZAROTTI

PROGETTAZIONE:	PROGETTISTA:	DIRETTORE DELLA PROGETTAZIONE:
RAGGRUPPAMENTO TEMPORANEO PROGETTISTI PIZZAROTTI · Sintagma · INTEGRA	Ing. LUCA NANI	Ing. PIETRO MAZZOLI Responsabile integrazione fra le varie prestazioni specialistiche

PROGETTO ESECUTIVO

ITINERARIO NAPOLI-BARI
RADDOPPIO TRATTA CANCELLO-BENEVENTO
I° LOTTO FUNZIONALE CANCELLO-FRASSO TELESINO E VARIANTE ALLA LINEA ROMA-NAPOLI VIA CASSINO NEL COMUNE MADDALONI

INTERFERENZE CON PUBBLICI SERVIZI

Progetto di risoluzione dell'interferenza EL28: schemi di risoluzione

APPALTATORE		SCALA:
CONSORZIO CFT IL DIRETTORE TECNICO Geom. C. BIANCHI 22/09/2018		VARIE

COMMESSA	LOTTO	FASE	ENTE	TIPO DOC.	OPERA/DISCIPLINA	PROGR.	REV.
IF1N	01	E	ZZ	BZ	SI0000	018	A

Rev.	Descrizione	Redatto	Data	Verificato	Data	Approvato	Data	Autorizzato Data
A	Rev. istruttoria ITF 29/08/18 e 07/09/18	M.Botta	22/09/2018	L.Nani	22/09/2018	P.Mazzoli	22/09/2018	L.Nani

File: IF1N.0.1.E.ZZ.BZ.SI.00.0.0.018.A.dwg
n. Elab.: