


NOTA
Nel caso di "Planimetria di progetto con interferenza non risolta" si prevede:
- l'interruzione della WBS R106 linea Canello-Frasso dal Km 12+184.00 al Km 12+288.00

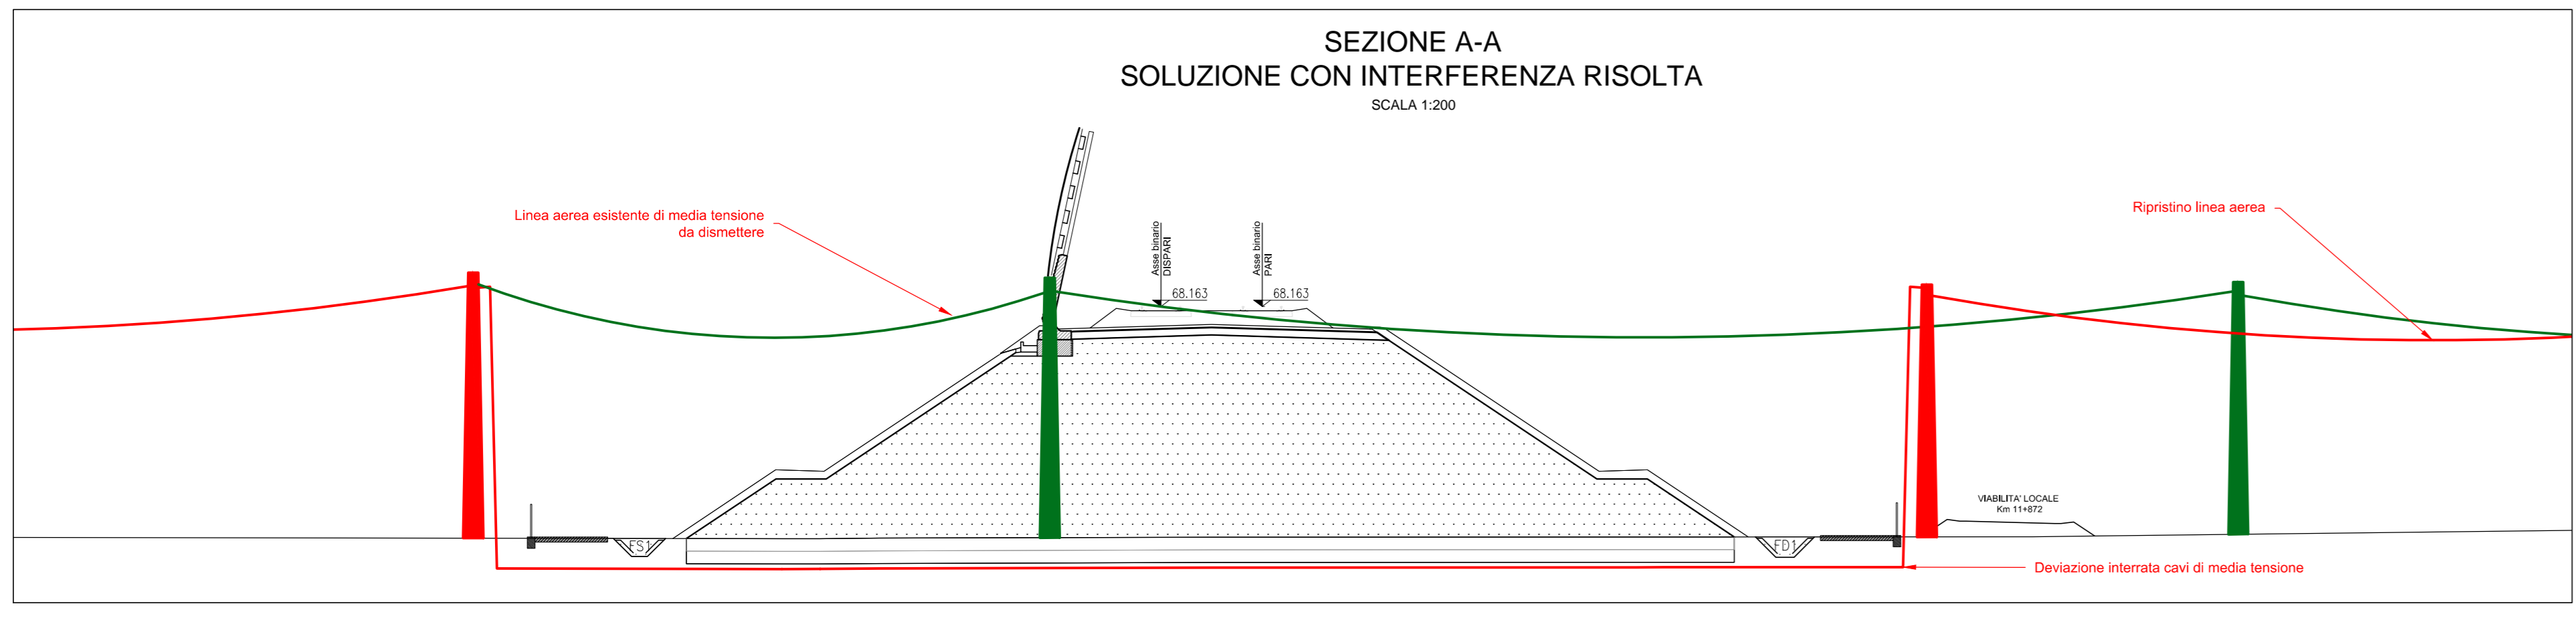

COMMITTENTE:
RFI
RETE FERROVIARIA ITALIANA
GRUPPO FERROVIE DELLO STATO ITALIANE

DIREZIONE LAVORI:

APPALTATORE:
Chella
CONSORZIO CFT
Pizzarotti

PROGETTAZIONE:
RAGGRUPPAMENTO TEMPORANEO PROGETTISTI
Pizzarotti, Sintagma, Interspa

PROGETTISTA:
Ing. LUCA NANI

DIRETTORE DELLA PROGETTAZIONE:
Ing. PIETRO MAZZOLI
Responsabile integrazione fra le varie prestazioni specialistiche

PROGETTO ESECUTIVO

ITINERARIO NAPOLI-BARI
RADDOPPIO TRATTA CANCELLO-BENEVENTO
1° LOTTO FUNZIONALE CANCELLO-FRASSO TELESINO E VARIANTE ALLA LINEA ROMA-NAPOLI VIA CASSINO NEL COMUNE MADDALONI

INTERFERENZE CON PUBBLICI SERVIZI
Progetto di risoluzione dell'interferenza EL29 - EL30: schemi di risoluzione

| | |
|--|-----------------|
| APPALTATORE CONSORZIO CFT IL DIRETTORE TECNICO Geom. C. BIANCHI 22/09/2018 | SCALA: VARIE |
|--|-----------------|

| COMMESSA | LOTTO | FASE | ENTE | TIPO DOC. | OPERA/DISCIPLINA | PROGR. | REV. |
|----------|-------|-------|------|-----------|------------------|--------|------|
| IFIN | 01 | EZZBZ | SI | 0000 | 019 | A | |

| Rev. | Descrizione | Redatto | Data | Verificato | Data | Approvato | Data | Autorizzato Data |
|------|---|---------|------------|------------|------------|-----------|------------|------------------|
| A | Rev. Istruttoria (TF 24/08/18 e 07/09/18) | M.Nani | 22/09/2018 | L.Nani | 22/09/2018 | P.Mazzoli | 22/09/2018 | L.Nani |

File: IFIN 0.1.E.ZZ.BZ.SI.00.0.0.019.A.dwg

n. Etich.