


NOTE

- Nel caso di "Planimetria di progetto con interferenza non risolta" si prevede: l'interruzione della WBS R107 linea Cancellò-Frasso dal Km 13+143.00 al Km 13+180.00
- La compatibilizzazione dei lavori con lo spostamento dei sottoservizi deve rispettare le fasi dell'esercizio ferroviario stabilite nella cantierizzazione

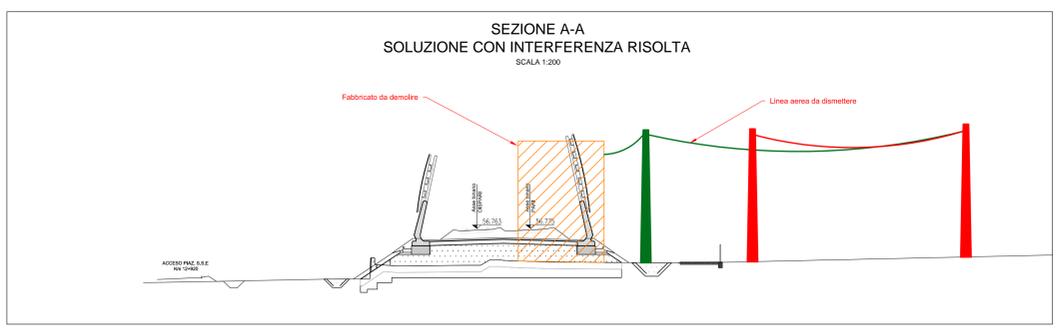

COMMITTENTE:

RFI
RETE FERROVIARIA ITALIANA
GRUPPO FERROVIARIO DELLO STATO ITALIANO

DIREZIONE LAVORI:

ITALFERR
GRUPPO FERROVIARIO DELLO STATO ITALIANO

APPALTATORE:

Chella
CONSORZIO CFT
Pizzarotti
IMEA

PROGETTAZIONE:

RAGGRUPPAMENTO TEMPORANEO PROGETTISTI

Pizzarotti | **Sintagma** | **INTERRA**

PROGETTISTA: Ing. LUCA NANI

DIRETTORE DELLA PROGETTAZIONE: Ing. PIETRO MAZZOLI
Responsabile integrazione fra le varie prestazioni specialistiche

PROGETTO ESECUTIVO

**ITINERARIO NAPOLI-BARI
RADDOPPIO TRATTA CANCELLO-BENEVENTO
1° LOTTO FUNZIONALE CANCELLO-FRASSO TELESINO E VARIANTE ALLA LINEA ROMA-NAPOLI VIA CASSINO NEL COMUNE MADDALONI**

INTERFERENZE CON PUBBLICI SERVIZI
Progetto di risoluzione dell'interferenza EL31-2: schemi di risoluzione

APPALTATORE CONSORZIO CFT IL DIRETTORE TECNICO Geom. C. BIANCHI 22/09/2018	SCALA: VARIE
--	-----------------

COMMESSA	LOTTO	FASE	ENTE	TIPO DOC.	OPERA/DISCIPLINA	PROGR.	REV.
IFIN	01	EZZ	BZ	SI	0000	021	A

Rev.	Descrizione	Redatto	Data	Verificato	Data	Approvato	Data	Autorizzante Data
A	Rev. Istruttoria ITF 24/08/18 e 07/09/18	M.Nani	22/09/2018	L.Nani	22/09/2018	P.Mazzoli	22/09/2018	L.Nani

File: IFIN 0.1.E.ZZ.BZ.SI.00.0.0.021.A.dwg

n. Etich.