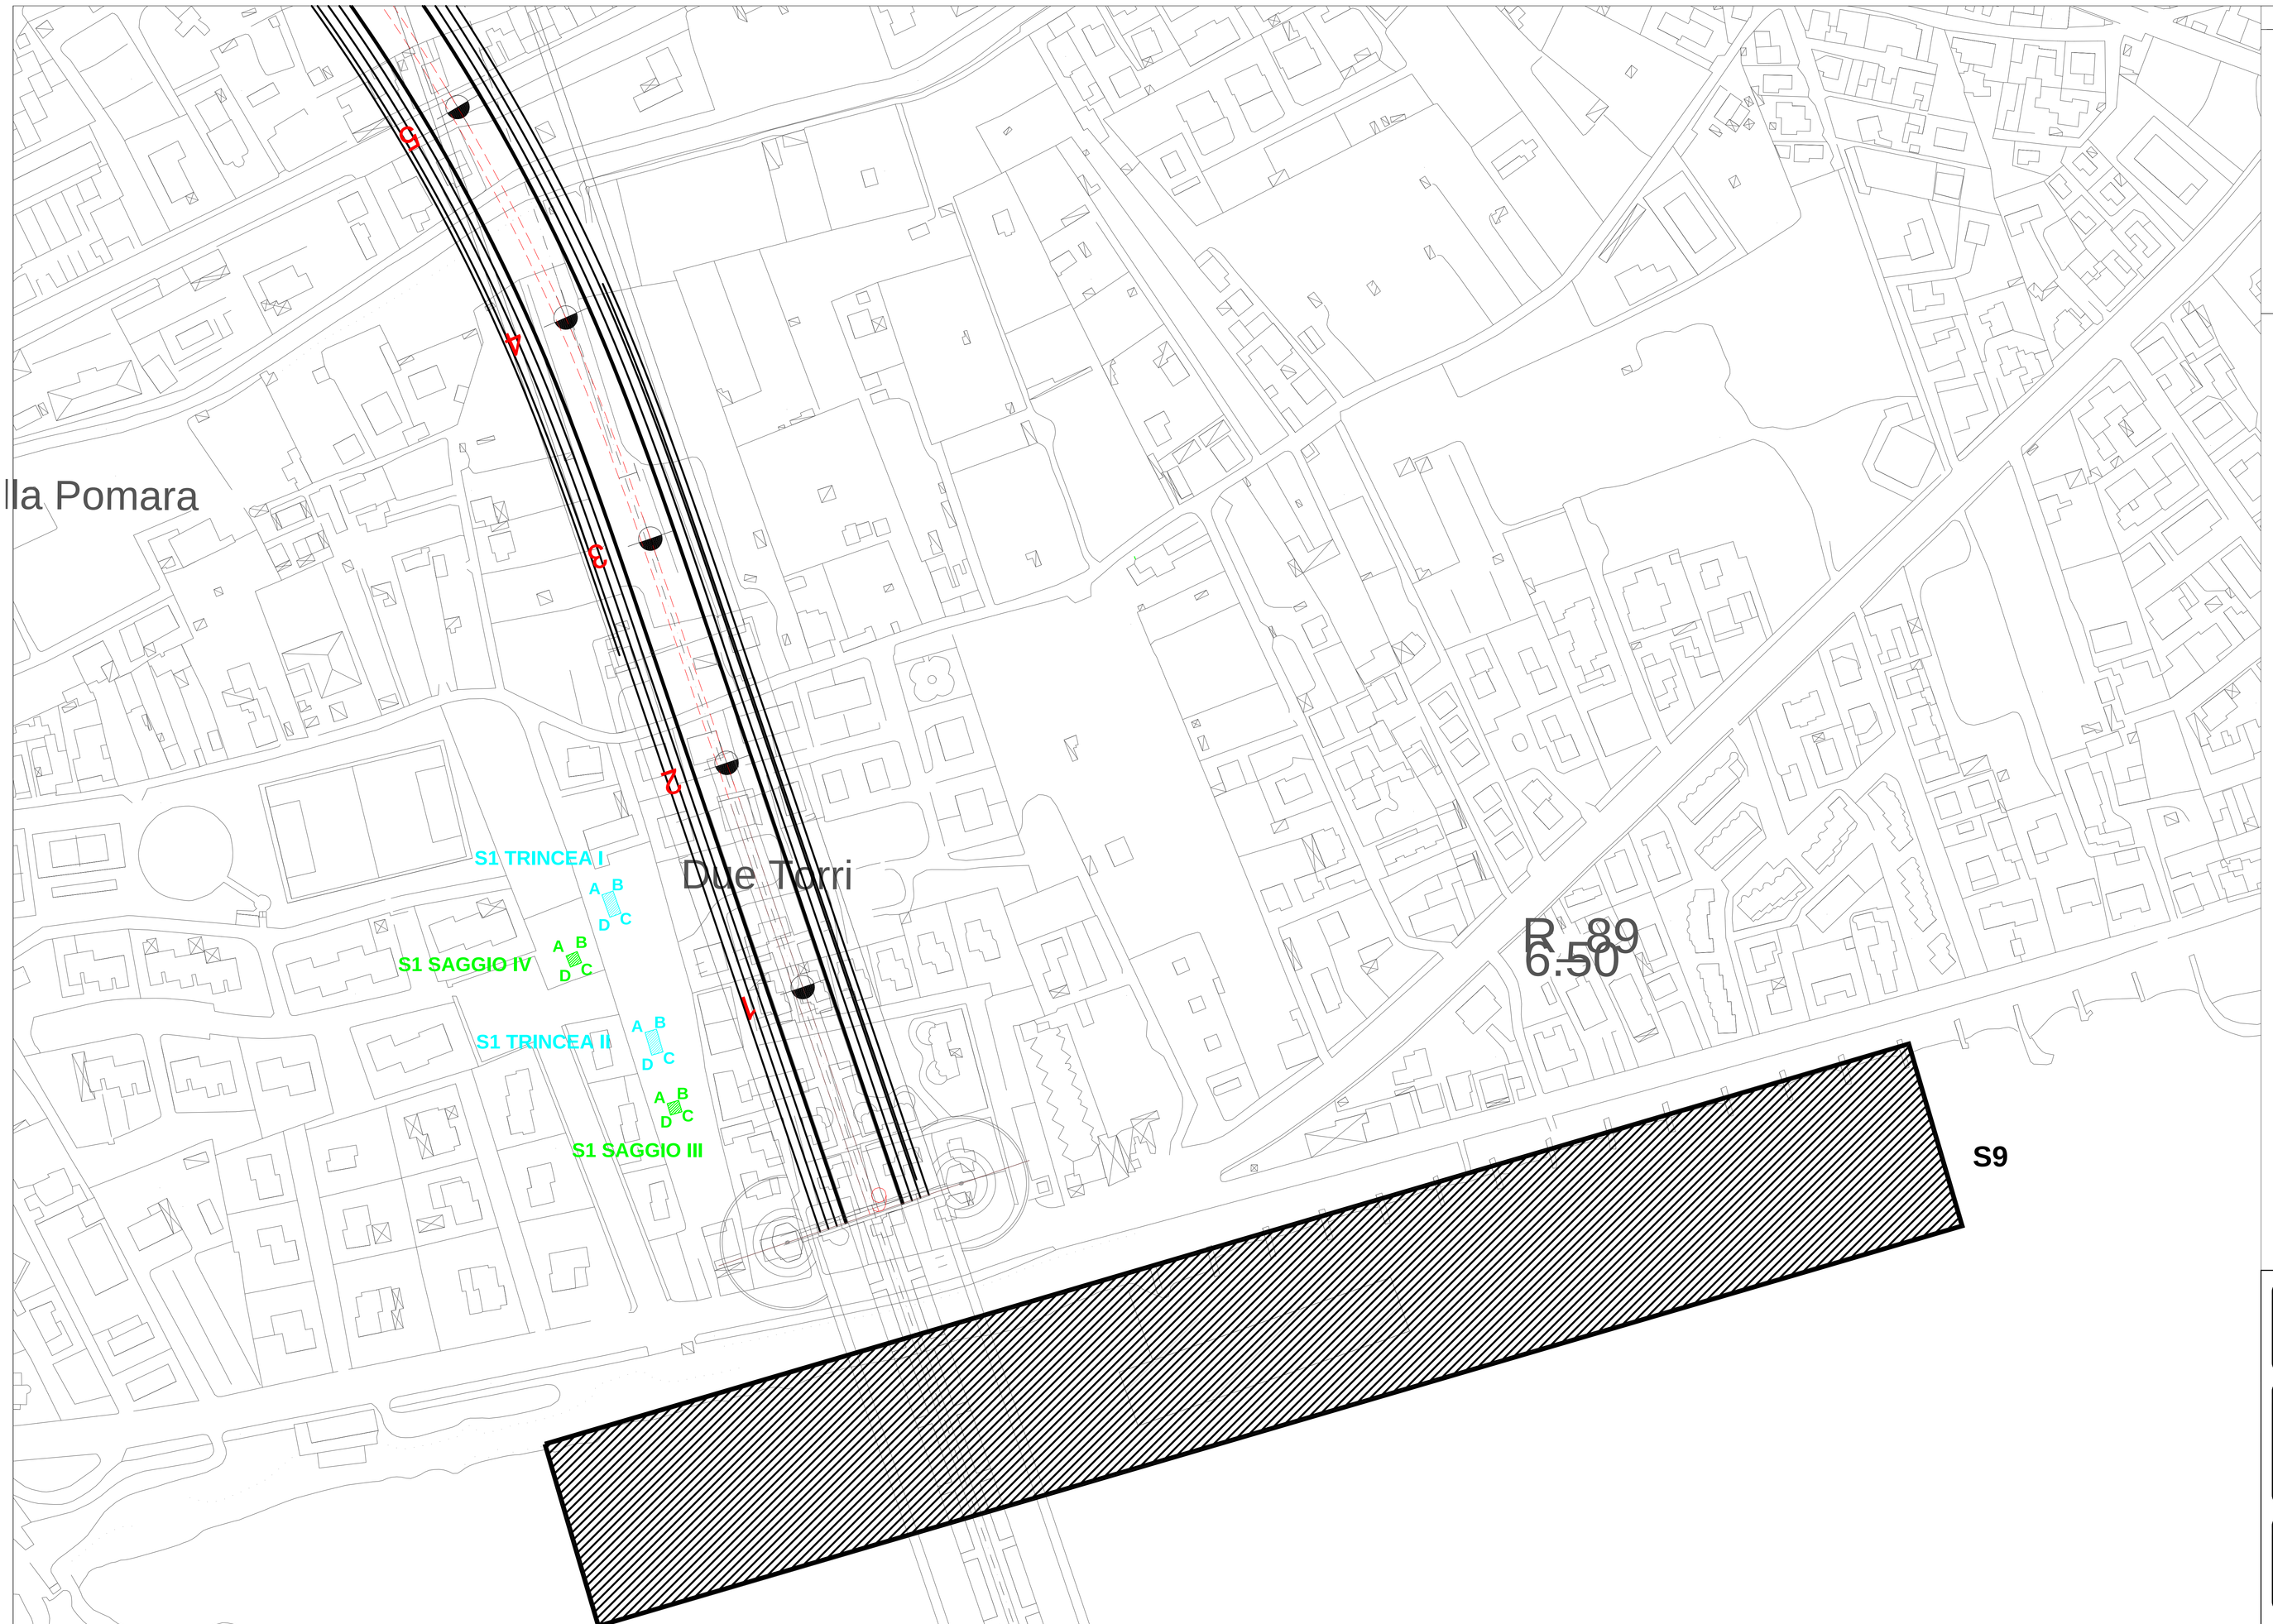

NOTE GENERALI

LEGENDA ARCHEOLOGIA

- SAGGI
- TRINCEE
- PROSPEZIONI ARCHEOLOGICHE SUBACQUEE

COORDINATE ASSOLUTE DEI VERTICI

S1 Trincea I:	A	555178,9746; 4235145,8528
	B	555183,6819; 4235147,5385
	C	555187,0533; 4235138,1240
	D	555182,3460; 4235136,4383
S1 Trincea II:	A	555197,1968; 4235087,7693
	B	555201,9938; 4235089,1794
	C	555204,8141; 4235079,5854
	D	555200,0171; 4235078,1752
S1 Saggio III:	A	555206,5737; 4235057,7018
	B	555211,3707; 4235059,1119
	C	555212,7809; 4235054,3149
	D	555207,9838; 4235052,9047

LEGENDA TRACCIATI

- TRACCIATO FERROVIARIO
- TRACCIATO AUTOSTRADALE
- OPERA DI ATTRAVERSAMENTO

Stretto di Messina

Concessionaria per la progettazione, realizzazione e gestione del collegamento stabile tra la Sicilia e il Continente
Organismo di Diritto pubblico
(Legge n° 1158 del 17 dicembre 1971, modificata dal D.Lgs. n° 114 del 24 aprile 2003)

EurolinK

PONTE SULLO STRETTO DI MESSINA

PROGETTO DEFINITIVO

EUROLINK S.C.p.A.
IMPREGILO S.p.A. (Mandataria)
SOCIETA' ITALIANA PER CONDOTTE D'ACQUA S.p.A. (Mandante)
COOPERATIVA MURATORI E CEMENTISTI - C.M.C. di Ravenna Soc. Coop. a.r.l. (Mandante)
SACYR S.A.U. (Mandante)
ISHIKAWAJIMA - HARIMA HEAVY INDUSTRIES CO. Ltd. (Mandante)
A.C.I. S.C.P.A. - CONSORZIO STABILE (Mandante)

IL PROGETTISTA
LAVORI s.r.l.
ARCHEOLOGIA PREVENTIVA
RILIEVO STRUTTURE ARCHITETTURE
Dott. Ing. A. Vorricchio
Ordine Ingegneri Caserta
n° 2815
Dott. Ing. E. Pogani
Ordine Ingegneri Milano
n° 15408

IL CONTRAENTE GENERALE
Project Manager
(ing. P.P. Marcheselli)

STRETTO DI MESSINA
Direttore Generale e
RUP Validazione
(ing. G. Fiammenghi)

STRETTO DI MESSINA
Amministratore Delegato
(Dott. P. Ciucci)

COLLEGAMENTI VERSANTE SICILIA AS0028_F0

RILIEVI ACCERTAMENTI E INDAGINI IN CAMPO–INDAGINI ARCHEOLOGICHE
ELEMENTI DI CARATTERE GENERALE
GENERALE
INTERVENTI SUL CAMPO (SCAVI E TRINCEE ESPLORATIVE)–PLANIMETRIA DI DETTAGLIO AREA S1–S9

CODICE: C G 0 9 0 0 P P 7 D S I 6 0 0 0 0 0 0 0 0 0 0 0 0 1 F0
SCALA: 1:1000

REV.	DATA	DESCRIZIONE	REDATTO	VERIFICATO	APPROVATO
F0	20/06/2011	EMISSIONE FINALE	SPINELLI	VARRICCHIO	VARRICCHIO

NOME DEL FILE: AS0028_F0.dwg