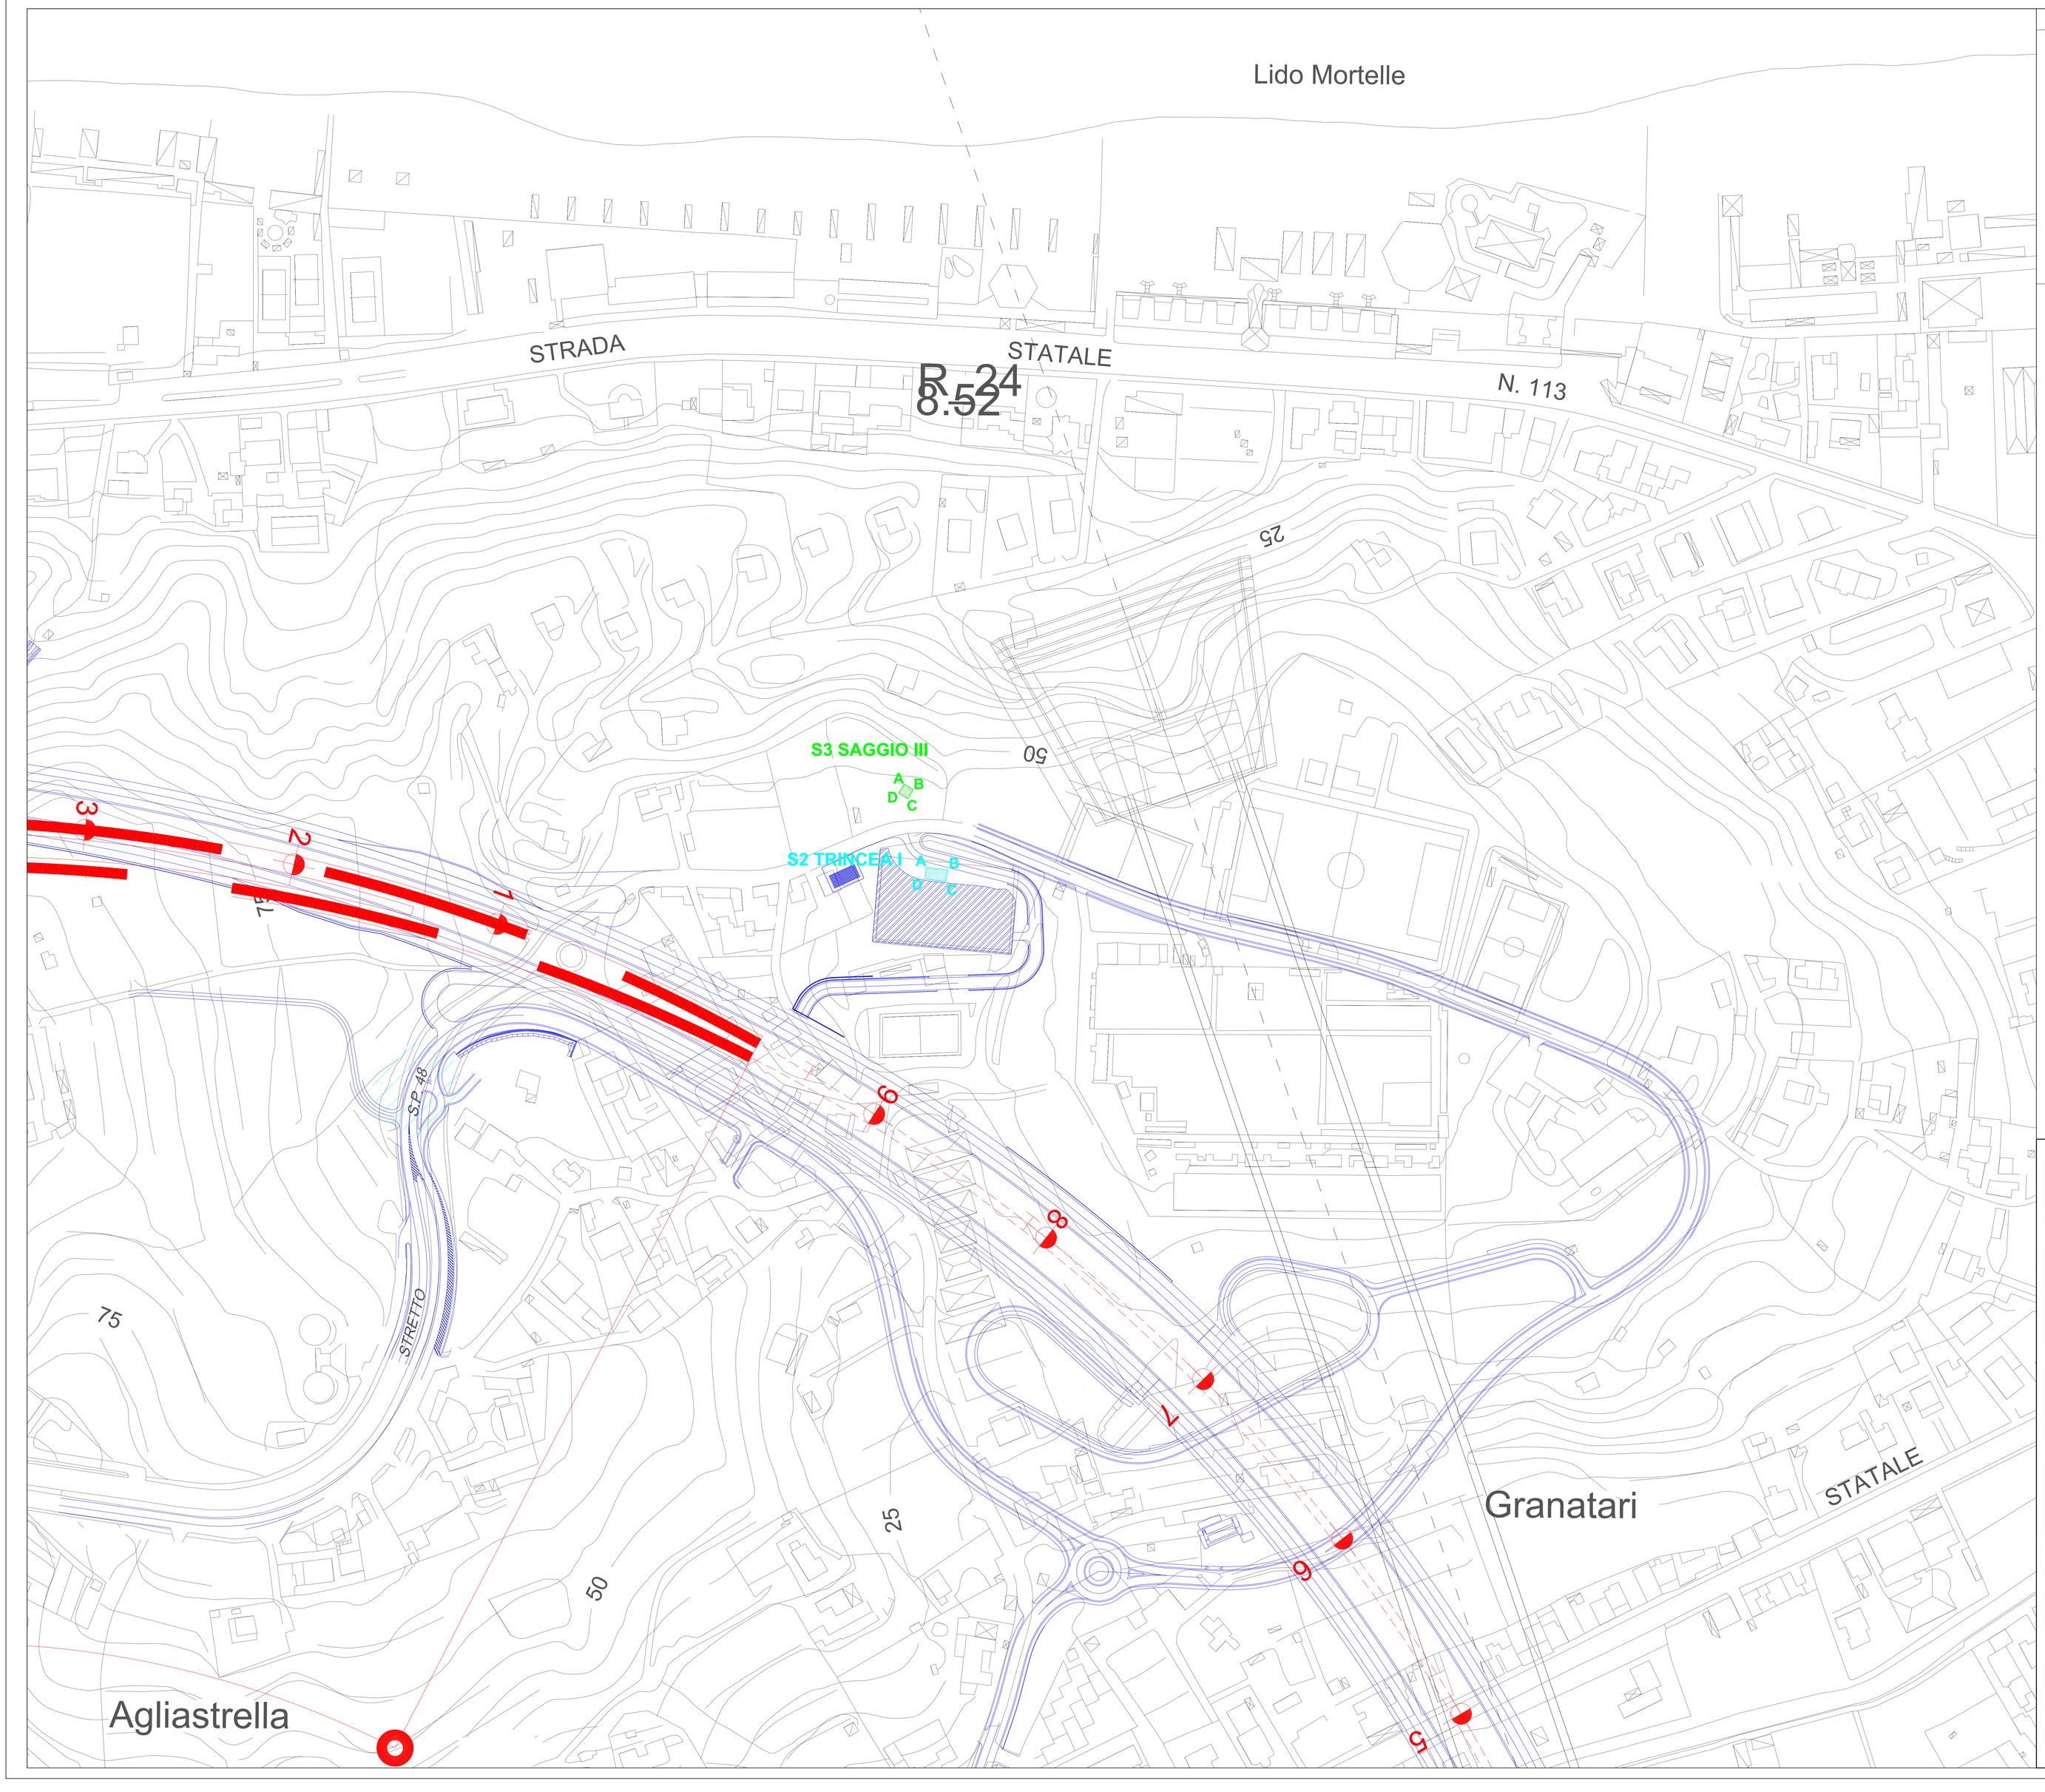

NOTE GENERALI

LEGENDA ARCHEOLOGIA

- SAGGI
- TRINCEE
- PROSPEZIONI ARCHEOLOGICHE SUBACQUEE

COORDINATE ASSOLUTE DEI VERTICI

S2 Trincea I:	A	554865,4092; 4235878,3445
	B	554875,6896; 4235877,1377
	C	554874,6065; 4235971,5992
	D	554865,1294; 4235872,9565
S3 Saggio III:	A	554855,1278; 4235917,7456
	B	554875,6896; 4235915,1152
	C	554856,7101; 4235910,8357
	D	554852,4801; 4235913,5332

LEGENDA TRACCIATI

- TRACCIATO FERROVIARIO
- TRACCIATO AUTOSTRADALE
- OPERA DI ATTRAVERSAMENTO

Stretto di Messina

Concessionaria per la progettazione, realizzazione e gestione del collegamento stabile tra la Sicilia e il Continente
Organismo di Diritto pubblico
(Legge n° 1158 del 17 dicembre 1971, modificata dal D.Lgs. n° 114 del 24 aprile 2003)

EurolinK

PONTE SULLO STRETTO DI MESSINA

PROGETTO DEFINITIVO

EUROLINK S.C.p.A.
IMPREGILO S.p.A. (Mandataria)
SOCIETA' ITALIANA PER CONDOTTE D'ACQUA S.p.A. (Mandante)
COOPERATIVA MURATORI E CEMENTISTI - C.M.C. di Ravenna Soc. Coop. a.r.l. (Mandante)
SACYR S.A.U. (Mandante)
ISHIKAWAJIMA - HARIMA HEAVY INDUSTRIES CO. Ltd. (Mandante)
A.C.I. S.C.P.A. - CONSORZIO STABILE (Mandante)

IL PROGETTISTA	IL CONTRAENTE GENERALE	STRETTO DI MESSINA	STRETTO DI MESSINA
LANDE s.r.l. ARCHEOLOGIA PREVENTIVA Dott. Ing. A. Varricchio Ordine Ingegneri Caserta n° 2815 Dott. Ing. E. Pagani Ordine Ingegneri Milano n° 15408	Project Manager (Ing. P.P. Marcheselli)	Direttore Generale e RUP Validazione (Ing. G. Fiammenghi)	Amministratore Delegato (Dott. P. Ciucci)

COLLEGAMENTI VERSANTE SICILIA AS0037_F0

RILIEVI ACCERTAMENTI E INDAGINI IN CAMPO–INDAGINI ARCHEOLOGICHE

ELEMENTI DI CARATTERE GENERALE

GENERALE

INTERVENTI SUL CAMPO (SCAVI E TRINCEE ESPLORATIVE)–PLANIMETRIA DI DETTAGLIO AREA S2–S3

CODICE: C G 0 9 0 0 P P 7 D S I 6 0 0 0 0 0 0 0 0 0 0 0 2 F0 — SCALA: 1:1000

REV.	DATA	DESCRIZIONE	REDATTO	VERIFICATO	APPROVATO
F0	20/06/2011	EMISSIONE FINALE	SPINELLI	VARRICCHIO	VARRICCHIO

NOME DEL FILE: AS0037_F0.dwg