Tav. 43 30.11.2010
Viale Europa
Caserma Medaglia d'Oro C. Scagliosi
Area SS SAGGIO II
Pianta
UUSS 2005
2006
2010
2011
2012
2013
USM 2009

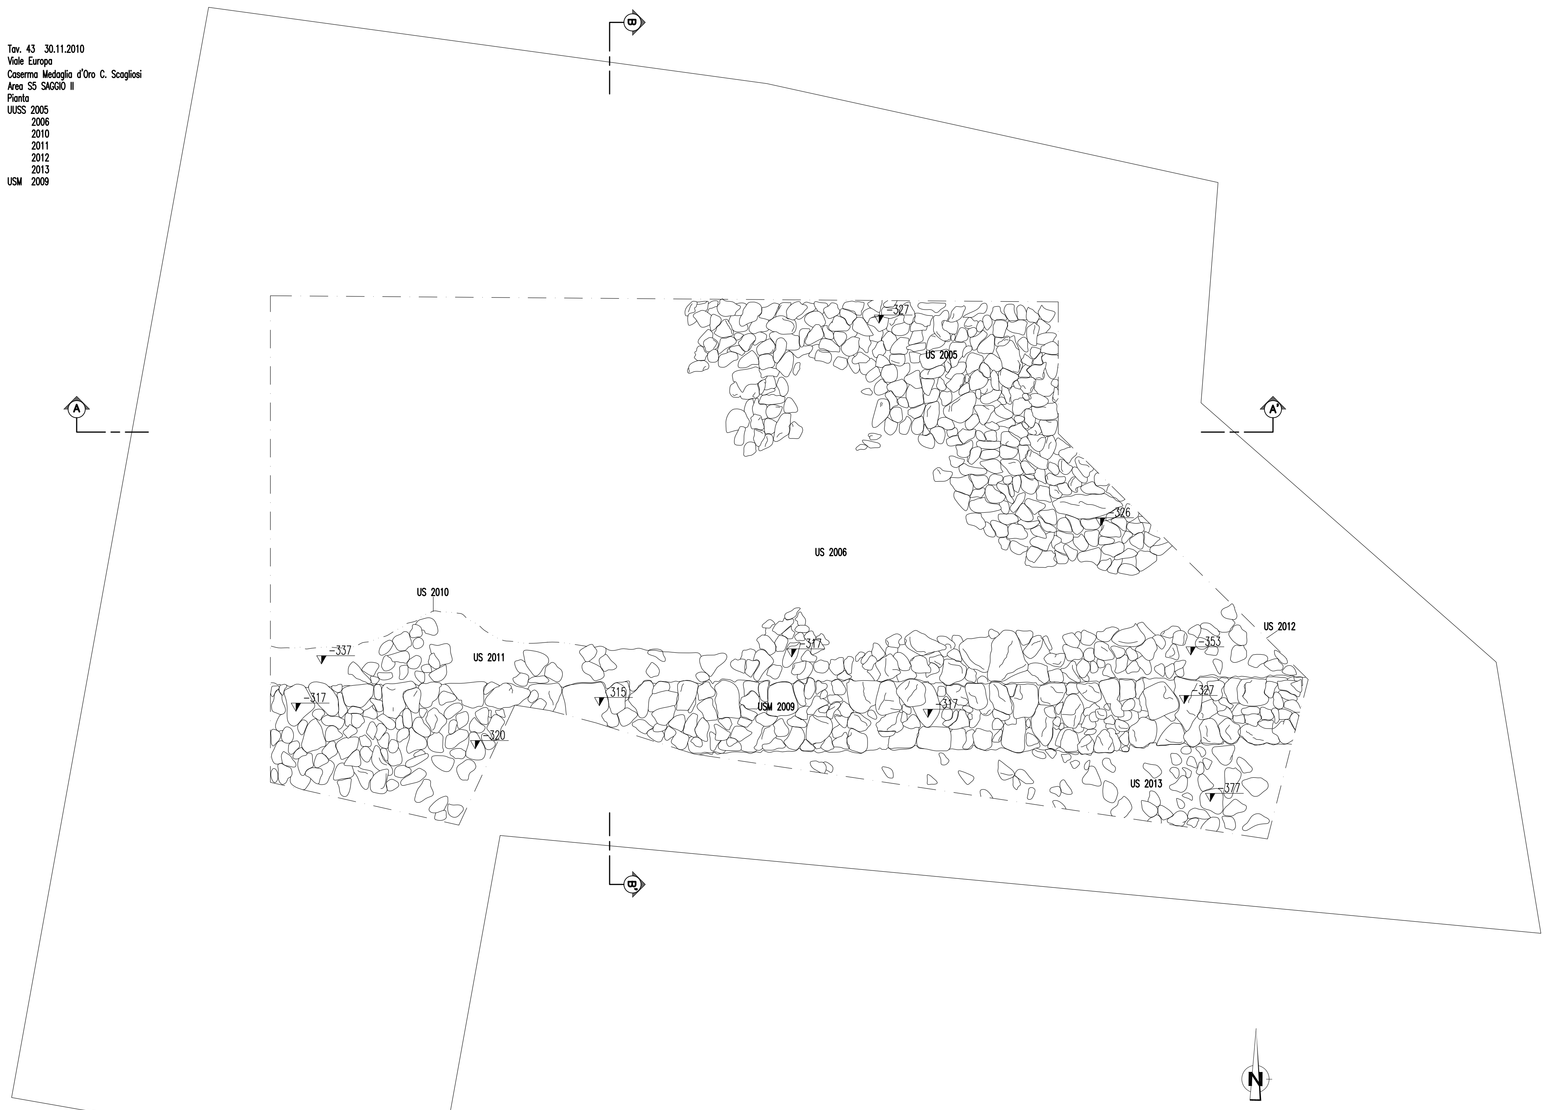

Tav. 46 30.11.2010
Viale Europa
Caserma Medaglia d'Oro C. Scagliosi
Area SS SAGGIO II
Pianta
UUSS 2006
2010
2011
USM 2009

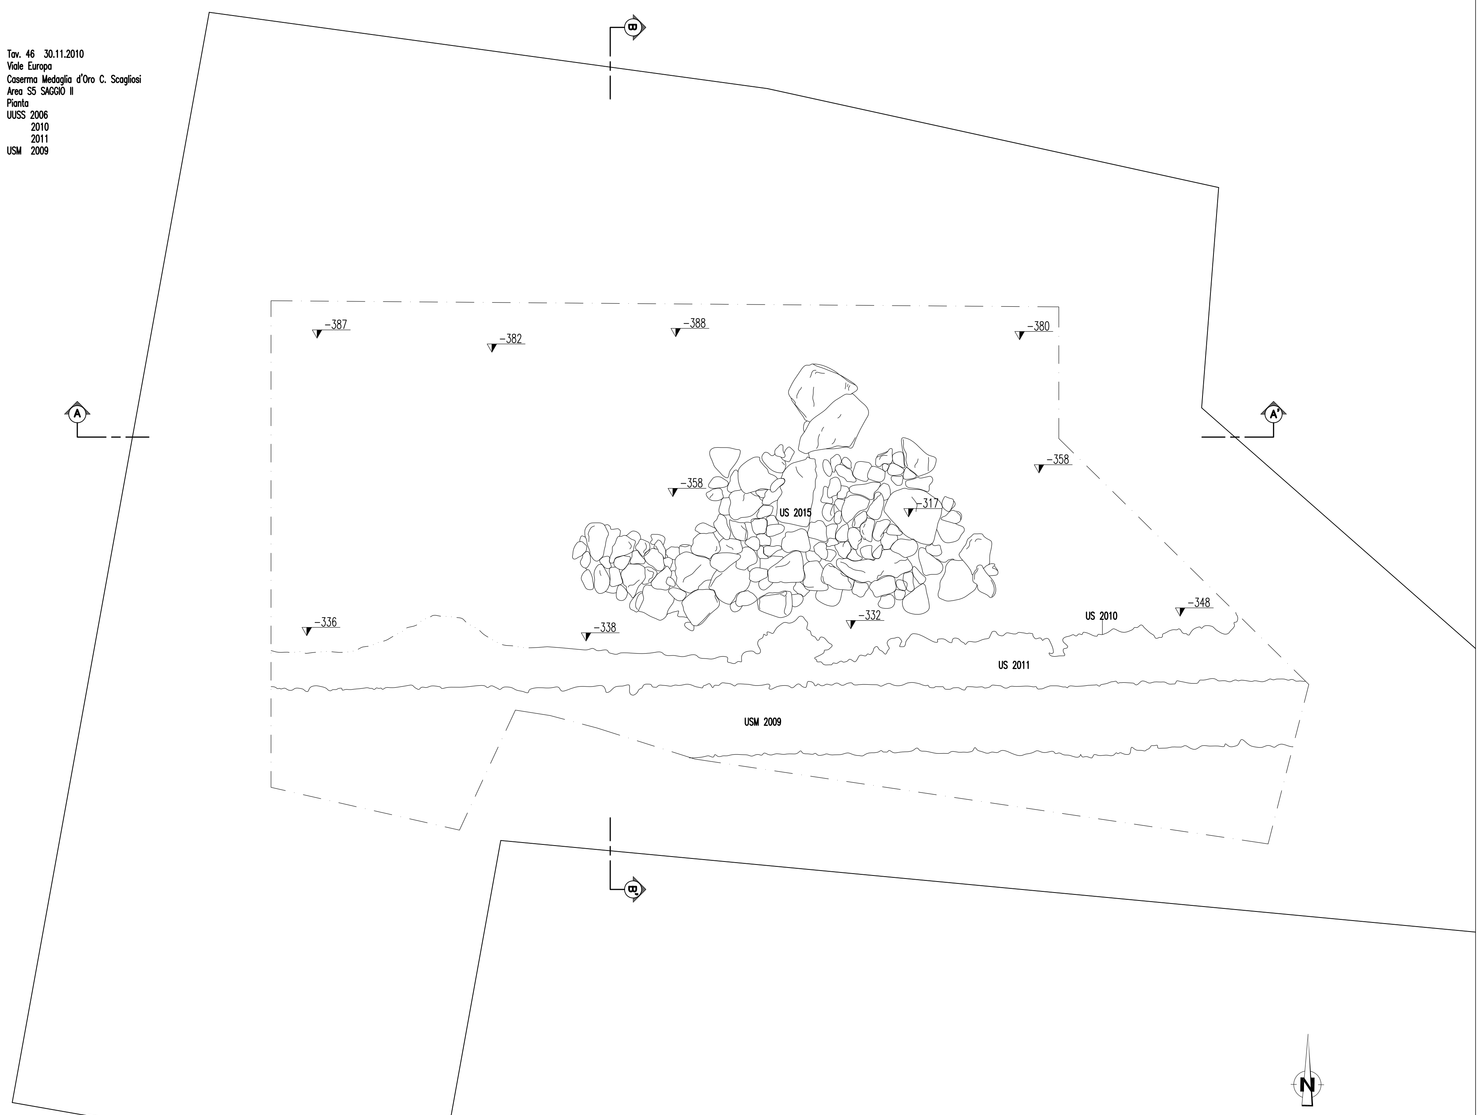

Tav. 50 09.12.2010
Viale Europa
Caserma Medaglia d'Oro C. Scagliosi
Area SS SAGGIO II
Pianta
US 2005

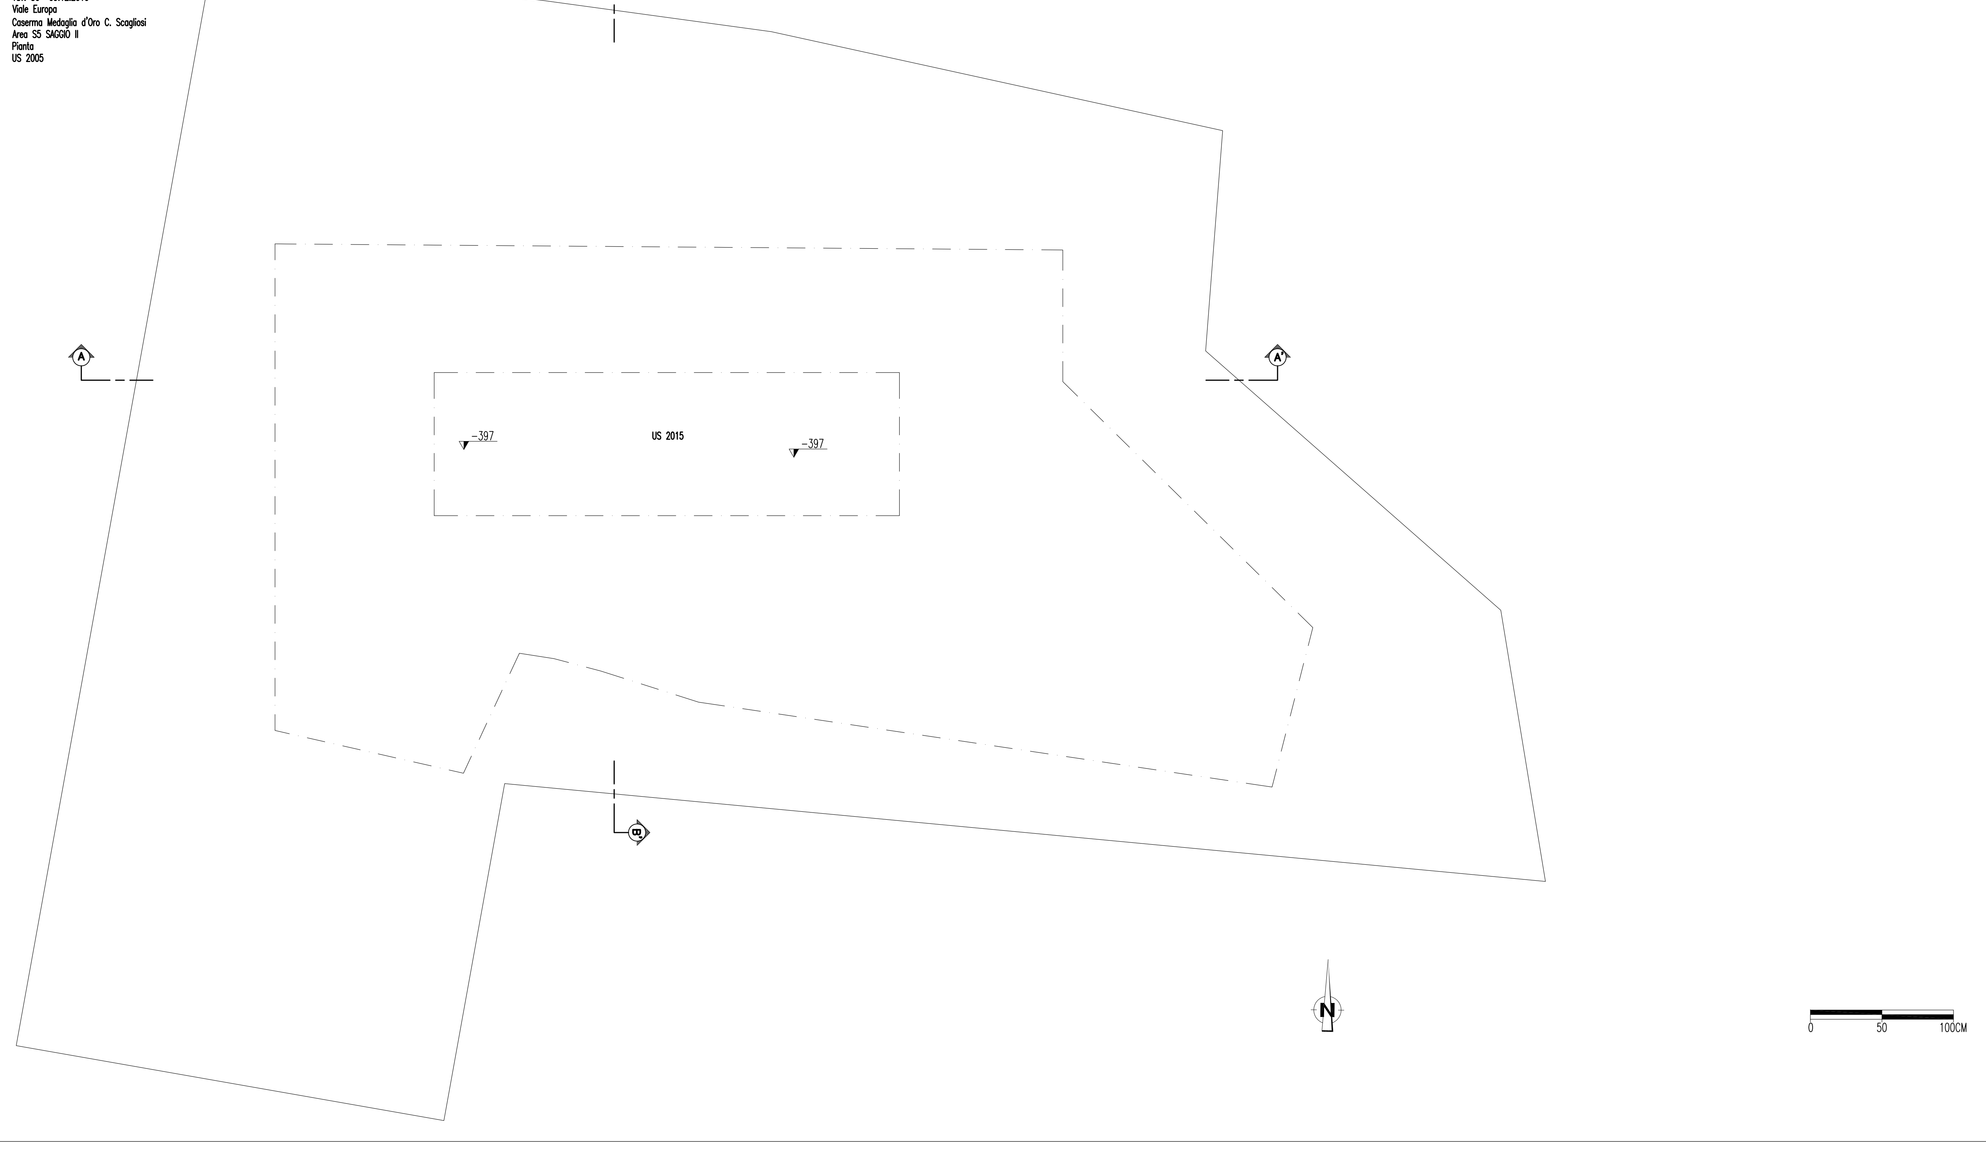

Stretto di Messina
Concessionaria per la progettazione, realizzazione e gestione del collegamento stabile tra la Sicilia e il Continente
Organismo di Diritto pubblico
(Legge n° 1158 del 17 dicembre 1971, modificata dal D.Lgs. n° 114 del 24 aprile 2003)

EurolinK

PONTE SULLO STRETTO DI MESSINA

PROGETTO DEFINITIVO

EUROLINK S.C.p.A.
IMPREGILO S.p.A. (Mandataria)
SOCIETA' ITALIANA PER CONDOTTE D'ACQUA S.p.A. (Mandante)
COOPERATIVA MURATORI E CEMENTISTI - C.M.C. di Ravenna Soc. Coop. a.r.l. (Mandante)
SACYR S.A.U. (Mandante)
ISHIKAWAJIMA - HARIMA HEAVY INDUSTRIES CO, Ltd. (Mandante)
A.C.I. S.C.P.A. - CONSORZIO STABILE (Mandante)

IL PROGETTISTA	IL CONTRAENTE GENERALE	STRETTO DI MESSINA	STRETTO DI MESSINA
LANDIS s.r.l. ARCHEOLOGIA PREVENTIVA Dott. Ing. A. Varricchio Ordine Ingegneri Caserta n° 2815 Dott. Ing. E. Poggini Ordine Ingegneri Milano n° 15408	Project Manager (Ing. P.P. Marcheselli)	Direttore Generale e RUP Validazione (Ing. G. Fiammenghi)	Amministratore Delegato (Dott. P. Ciucci)

COLLEGAMENTI VERSANTE SICILIA AS0045_F0

RILIEVI ACCERTAMENTI E INDAGINI IN CAMPO – INDAGINI ARCHEOLOGICHE
ELEMENTI DI CARATTERE GENERALE
GENERALE
INTERVENTI SUL CAMPO (SCAVI E TRINCEE ESPLORATIVE)–PLANIMETRIA E SEZIONI DI DETTAGLIO AREA S5–SAGGIO II(tav.43–46–50)

CODICE: C G 0 9 0 0 P P C D S I 6 0 0 0 0 0 0 0 0 0 0 1 5 F0
SCALA: 1:20

REV.	DATA	DESCRIZIONE	REDATTO	VERIFICATO	APPROVATO
F0	20/06/2011	EMISSIONE FINALE	SPINELLI	VARRICCHIO	VARRICCHIO

NOME DEL FILE: AS0045_F0.dwg