




Fog. 13 - 21.03.2010
 PIANO
 US 1000
 US 1001
 US 1002

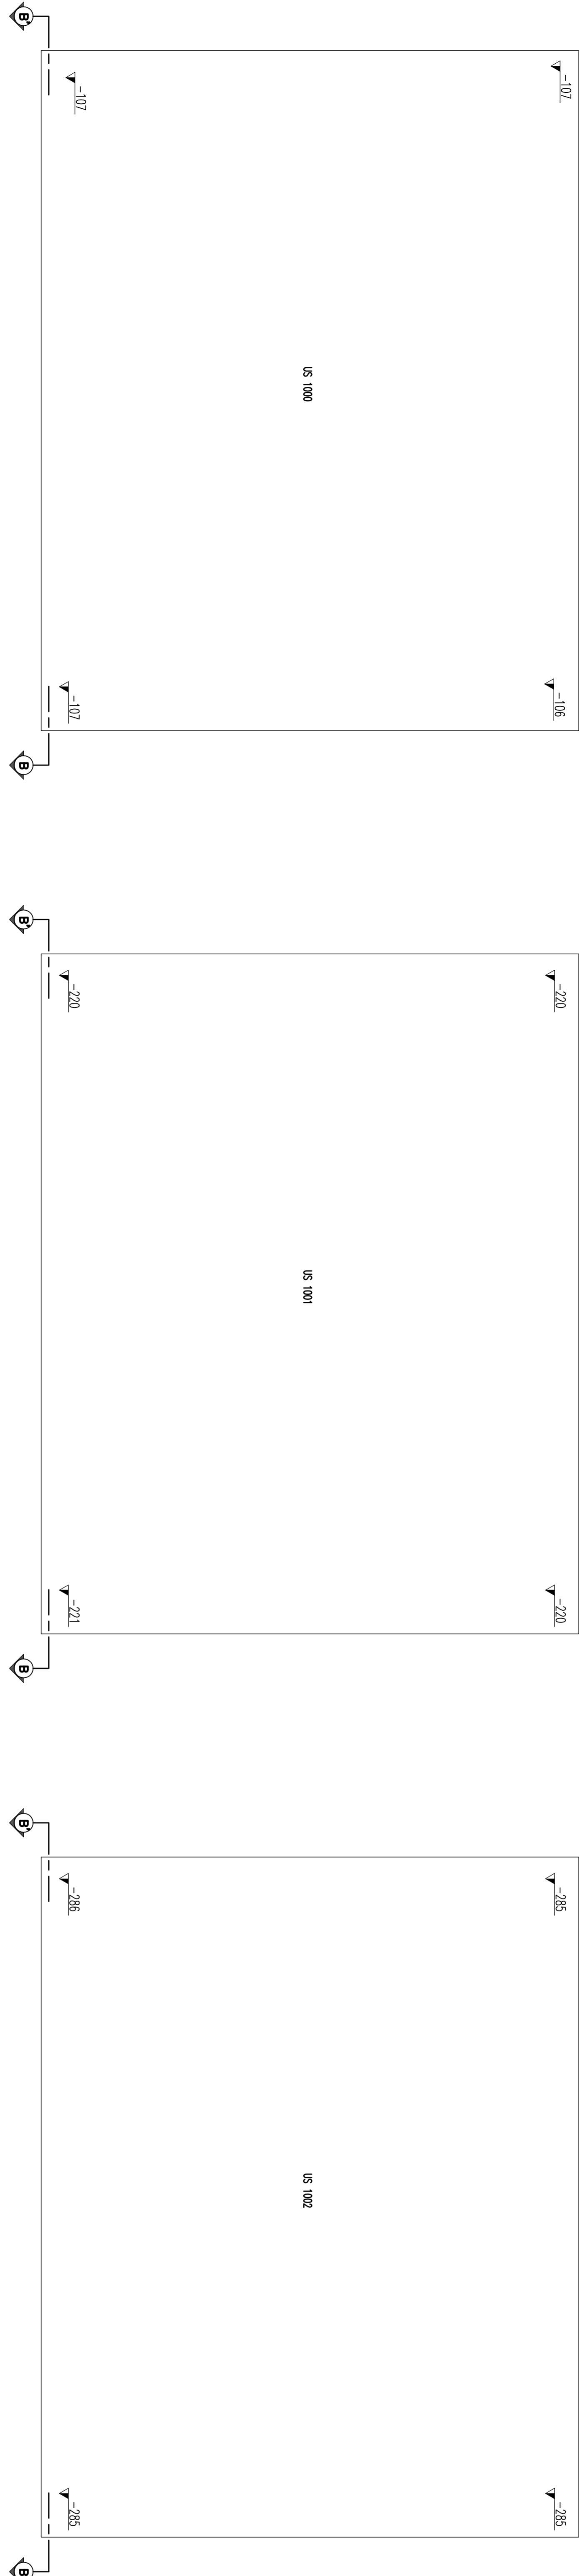


Fog. 14 - 21.03.2010
 Area S8 Sogno 1
 US 1000
 US 1001
 US 1002

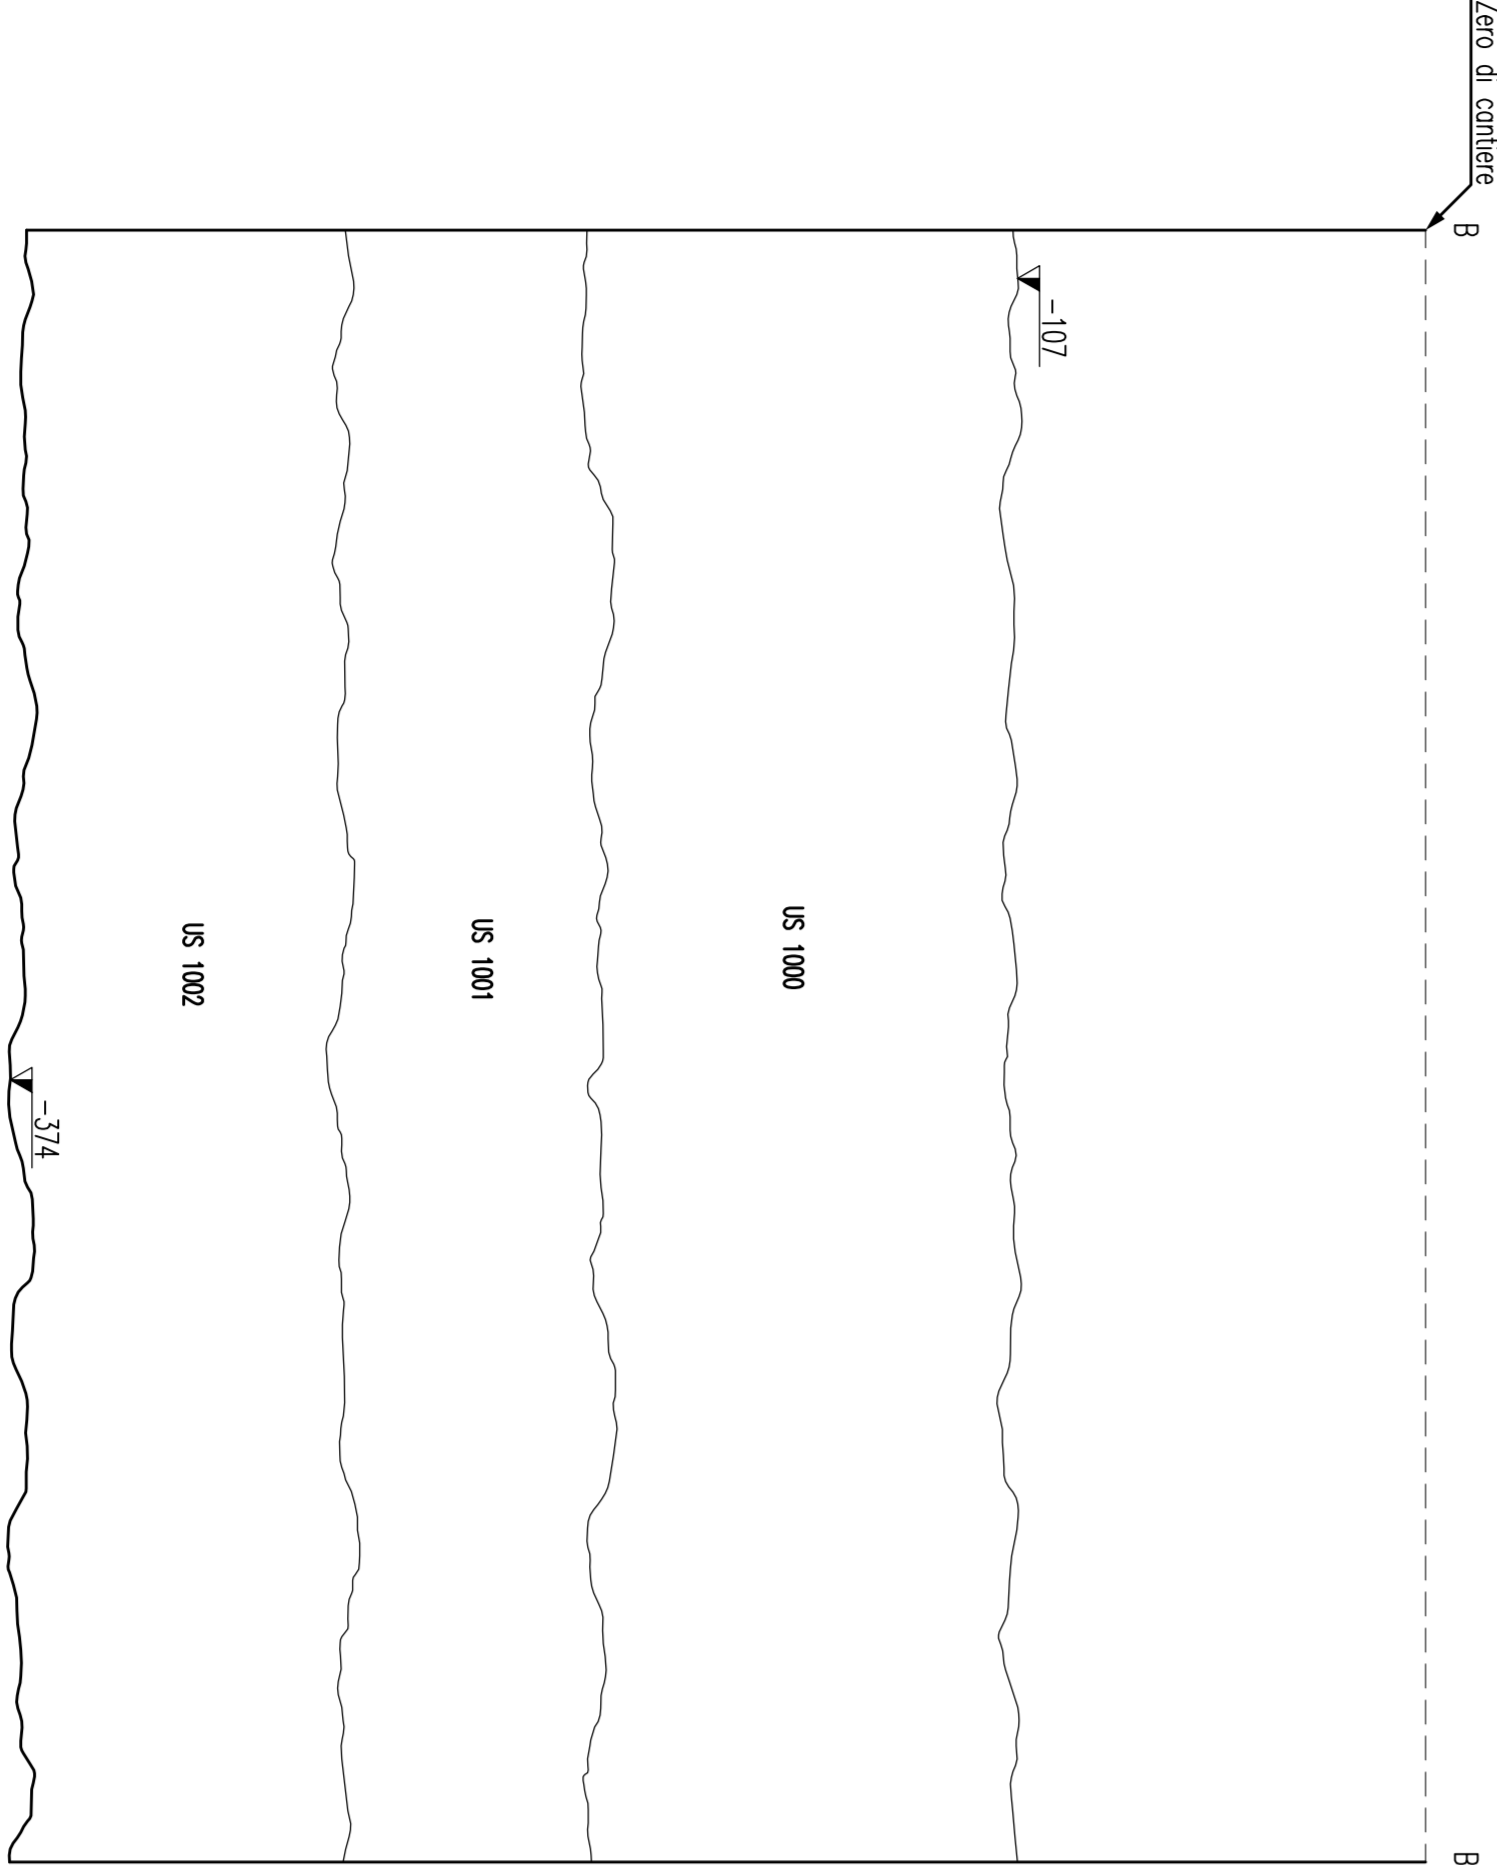






PONTE SULLO STRETTO DI MESSINA
 PROGETTO DEFINITIVO

EUROLINK S.p.A.

PROGETTISTA	PROGETTORE	SECONDA PROGETTISTA
Ing. E. Fagnano Ing. G. Vercellotti P. 28815 P. 15488	Ing. E. Fagnano Ing. G. Vercellotti P. 28815 P. 15488	Ing. E. Fagnano Ing. G. Vercellotti P. 28815 P. 15488

COLLEGAMENTI VERSANTE SICILIA IKS0054 EQ
 RILEVNI ACCERTAMENTI E INDAGINI IN CAMPO INDAGINI ARCHITETTONICHE
 ELEMENTI DI CARATTERE GENERALE
 INTERVENTI SUL CAMPO (SCAVI E TRINCEE ESPLORATIVE)-PLANIMETRIA E
 SEZIONI DI DETTAGLIO AREA S8-S8C8C8D (15m-13-+4)

