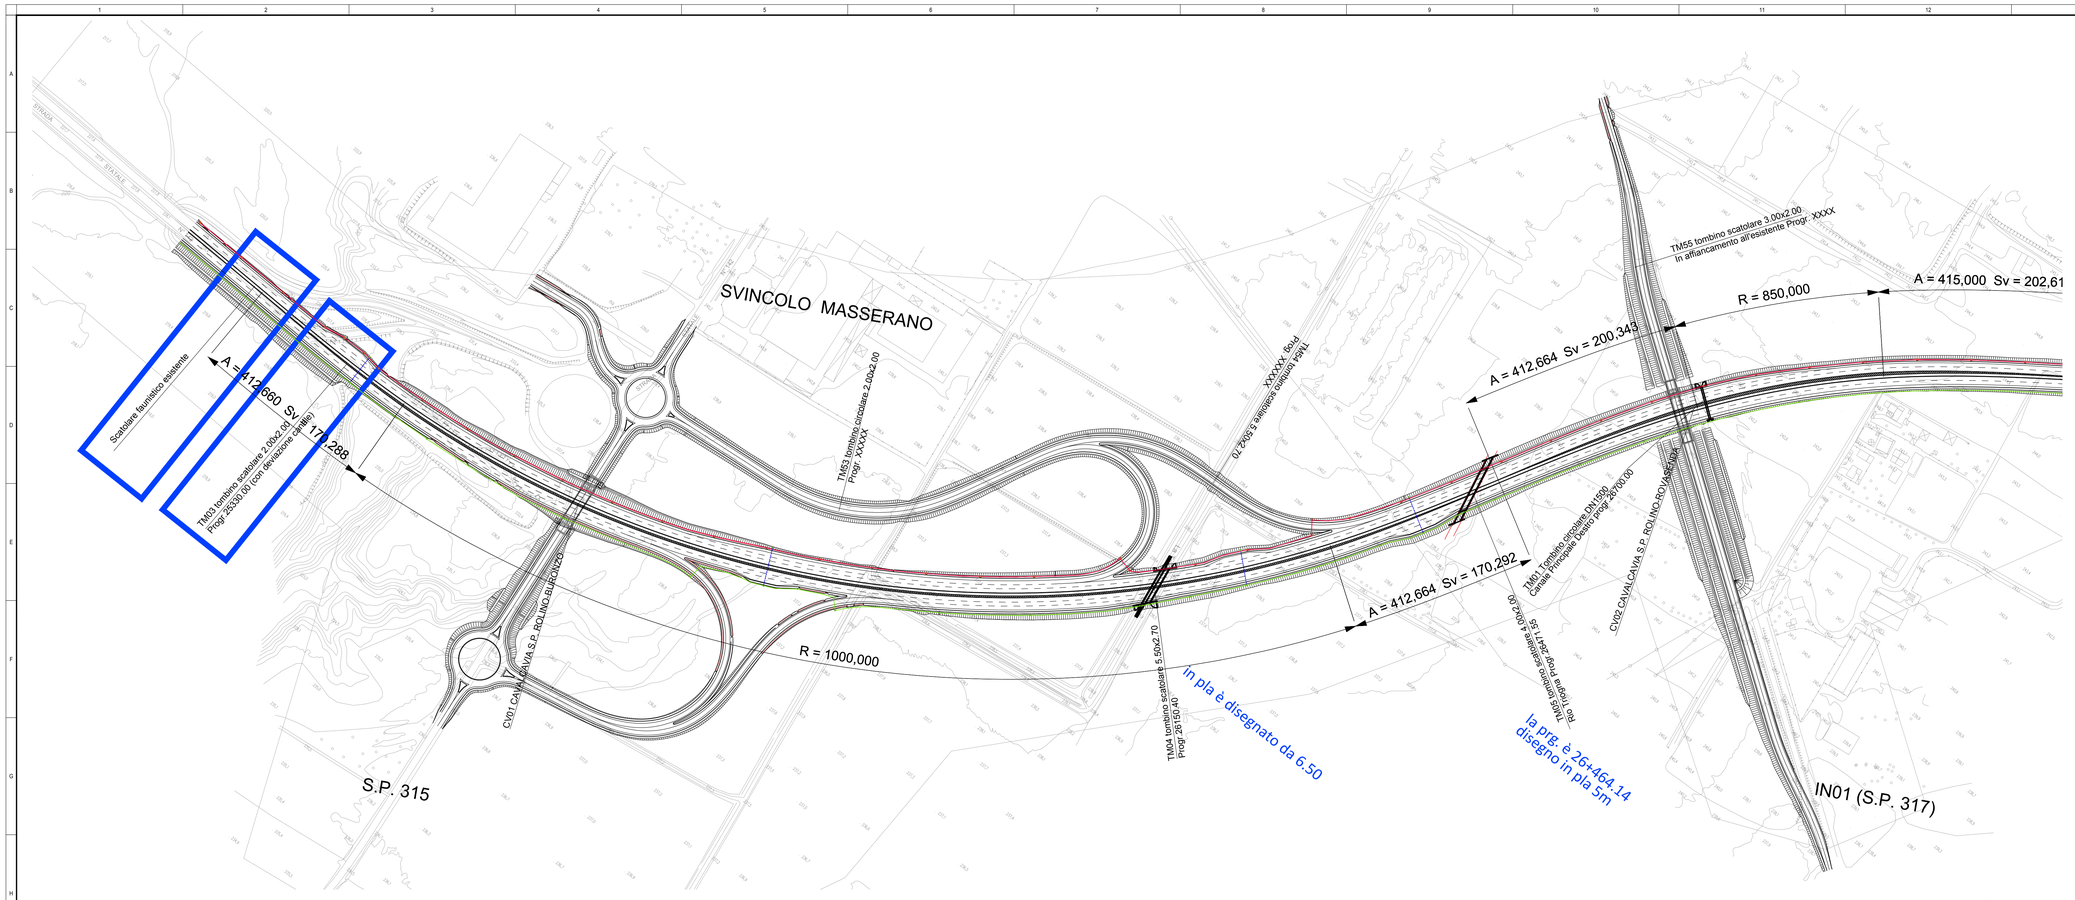

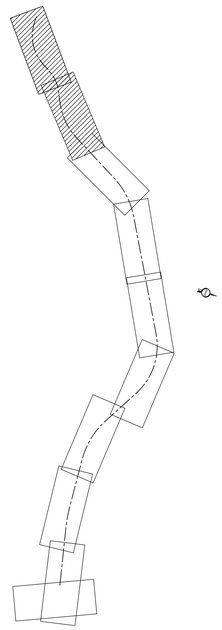

LEGENDA

SIMBOLO	DESCRIZIONE
	PLC CON SPLLMENTO DA DORSALE RETE IN FIBRA OTTICA E SWITCH DI INTERFACCIA
	POZZETTI PER SPLLMENTO DA DORSALE RETE IN FIBRA OTTICA
	SENSORE MONITORAGGIO TRAFFICO A TECNOLOGIA RADAR MONTATO SU PORTALE
	TELECAMERA A COLORI TIPO CCD DA 1/4" AD ALTA SENSIBILITA' LUMINOSA IP 55 CON USCITA OTTICA DEL TIPO FISSO MONTATA SU STRUTTURA PMV
	PANNELLO A MESSAGGIO VARIABILE SU PORTALE A CAVALLETTO COSTITUITO DA UN PANNELLO A 4 RIGHE PER 15 CARATTERI; DA 2 PANNELLI FULL COLOR E DA 2 LANTERNE LAMPEGGIANTI DI SEGNALAZIONE CON SHELTER PER IL CONTENIMENTO DELLE APPARECCHIATURE
	COLONNINA SOS IN FINERE ED AGLI IMBOCCHI DELLE GALLERIE DI LUNGHEZZA SUPERIORE AI 500m
	SISTEMA DI ANTENNE COSTITUITO DA UNA ANTENNA DIREZIONALE PER ACCESSI POINT Wi-Fi ED UNA ANTENNA OMNIDIREZIONALE PER BRIDGE Wi-Fi MONTATE SU PORTALE O SU PALO
	CAVIDOTTO DI SEGNALE CON DUE TRITUBO #50 E UN TUBO IN PEHD #160
	CAVIDOTTO ALIMENTAZIONE ELETTRICA CON 1 TUBO IN PEHD #160
	CANALINE PORTACAVI DI SEGNALE IN ACCIAIO INOX DIM. 200x60 MM STAFFATE AL CIGLIOTTO
	CANALINE PORTACAVI DI ENERGIA IN ACCIAIO INOX DIM. 200x60 MM STAFFATE AL CIGLIOTTO
	CAVIDOTTO PER ATTRAVERSAMENTO CARREGGIATA CON 4 TUBI TIPO PEAD DIAM. 200 MM
	PROGETTO DN ELE DIM. BRAMBILLA DN PER CAVIDOTTO DI ALIMENTAZIONE ELETTRICA
	PROGETTO DN ELE DIM. BRAMBILLA DN PER CAVIDOTTO DI SEGNALE

anas — Direzione Progettazione e Realizzazione Lavori

Collegamento tra l'A4 (Torino–Milano) in località Santhià, Biella, Gattinara e l'A26 (Genova Voltri–Gravellona) in località Ghemme. Lotto 1

PROGETTO DEFINITIVO | COD.

PROGETTAZIONE: ANAS - DIREZIONE PROGETTAZIONE E REALIZZAZIONE LAVORI

I PROGETTISTI:
Ing. Vincenzo Morgi
Ordine Ing. di Bari n.3594
Ing. Achille Devitofranceschi
Ordine Ing. di Roma n.19116

IL GEOLOGO:
geol. Serena Mojetta
Ordine Geol. del Lazio n.928

RESPONSABILE DEL SIA
arch. Giovanni Magardi
Ordine Arch. di Roma n.16183

IL COORDINATORE PER LA SICUREZZA IN FASE DI PROGETTAZIONE
geom. Fabio Guondam

VISTO: IL RESPONSABILE DEL PROCEDIMENTO :
Ing. Nicolò Canepa

PROTOCOLLO | DATA

IMPIANTI

Rete di alimentazione elettrica e telecomunicazioni via cavo

Tavola 1

CODICE PROGETTO (PROGETTO / LIV. PROG. / N. PROG.)	NOME FILE	REVISIONE	SCALA:
DPT007 D 1701	T00_IM00_IMP_DT03_A CODICE ELAB. T 0 0 I M 0 0 I M P D T 0 3	A	1:2000

REV.	DESCRIZIONE	DATA	REDATTO	VERIFICATO	APPROVATO
C					
B					
A	emissione	18/5/2018			