



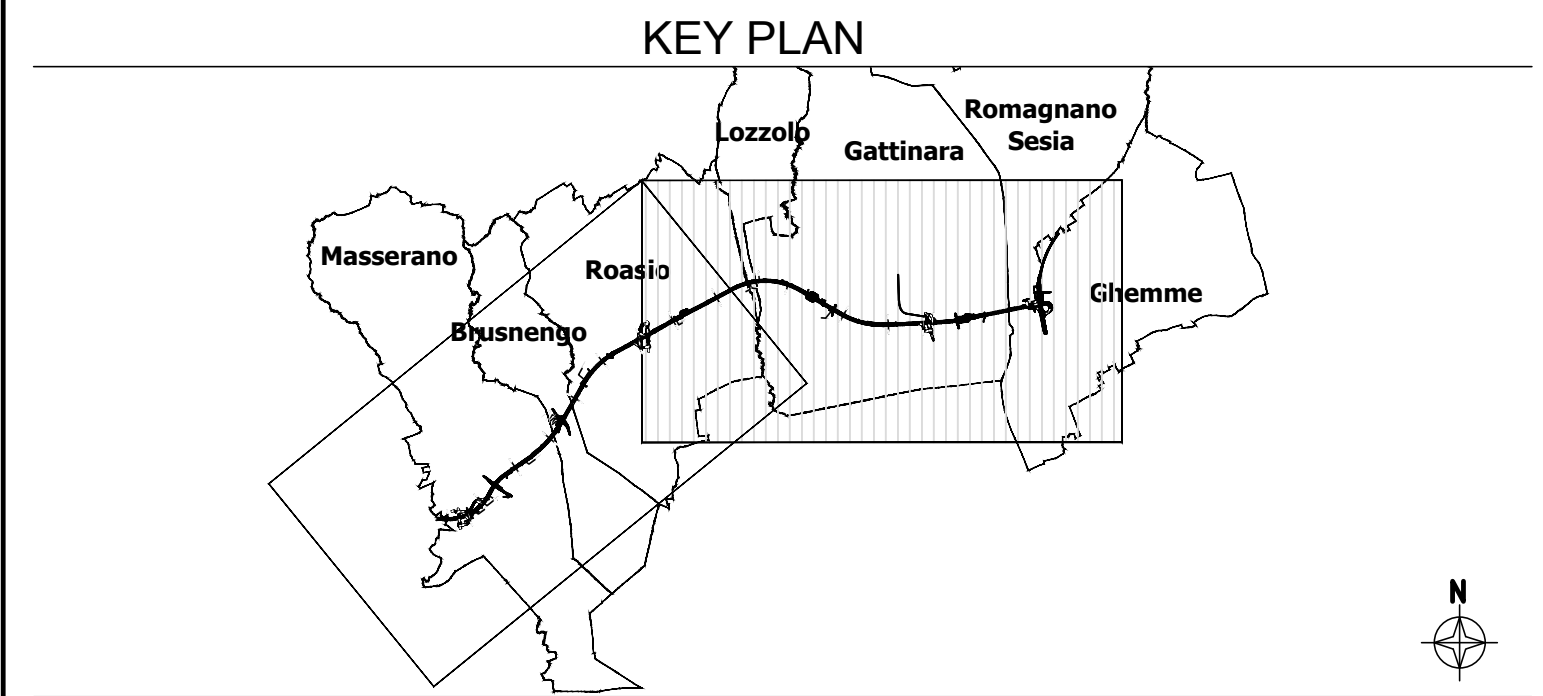

- Legenda**
- Progetto definitivo
 - Progetto preliminare

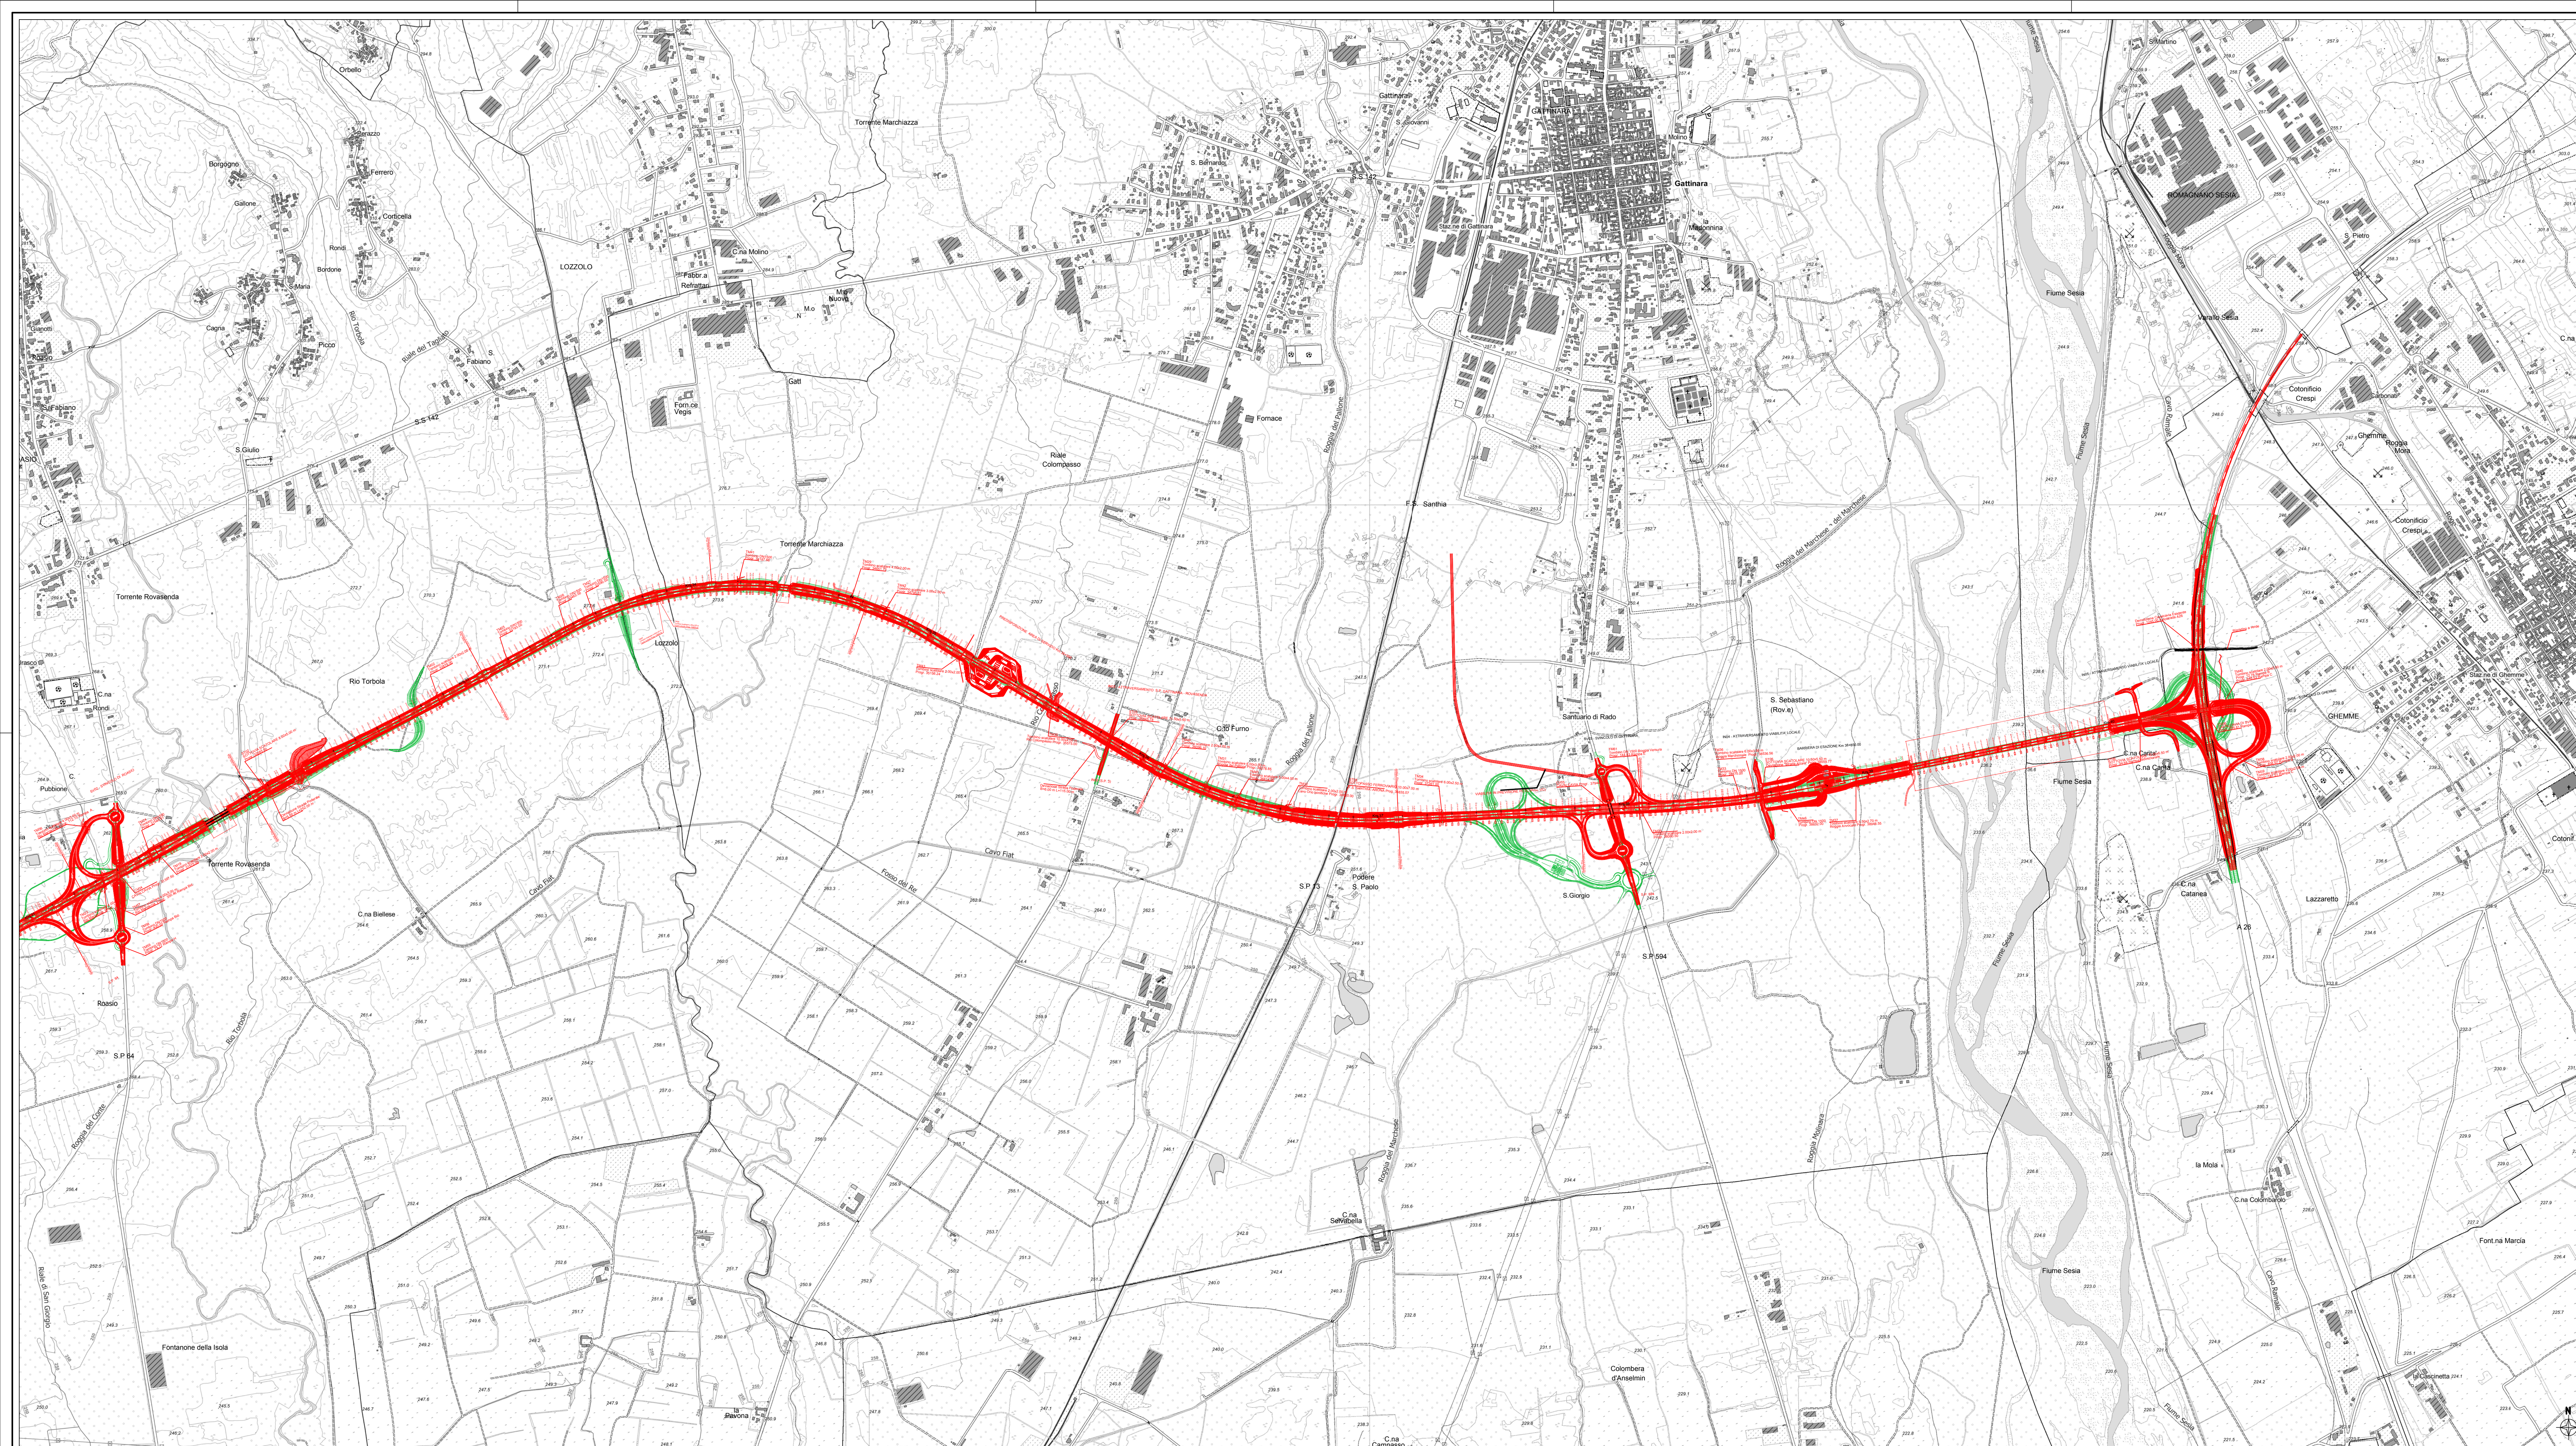

Collegamento tra l'A4 (Torino-Milano) in località
Santhià, Biella, Gattinara e l'A26 (Genova Voltri-Gravellona)
in località Ghemme. Lotto 1

PROGETTO DEFINITIVO

PROGETTAZIONE: ANAS - DIREZIONE PROGETTAZIONE E REALIZZAZIONE LAVORI

I PROGETTISTI: Ing. Vincenzo Marzi Ordine Ing. di Bari n.3594 Ing. Achille De Santis Ordine Ing. di Roma n.19118	
IL GEOLOGO: Ing. Stefano Masetto Ordine Geol. del Lazio n.928	
RESPONSABILE DEL SIA Ing. Giovanni Magagnoli Ordine Arch. di Roma n.18183	
IL COORDINATORE PER LA SICUREZZA IN FASE DI PROGETTAZIONE Ing. Fabio Quaresima	
VISTO: IL RESPONSABILE DEL PROCEDIMENTO: Ing. Nicola Campa	
PROTOCOLLO	DATA

Aggiornamento documentazione ambientale ai fini della
conferma dei pareri di cui alla nota del MIT prot. 3038
del 16/03/2016

Planimetria di confronto PP - PD Tav.2/2

CODICE PROGETTO		NOME FILE		REVISIONE	SCALA:
PROGETTO	LIV. PROG.	N. PROG.	T001A20AMB PL02A.dwg		
DPT007	D	1701	CODICE ELAB.		1:10.000
C					
B					
A	emissione		Luglio 2018		
REV.	DESCRIZIONE		DATA	REDATTO	VERIFICATO
					APPROVATO