





CAVA MATER GRATIAE DISCARICA V4

MISURATORE DI PORTATA 2

POMPA ESTRAZIONE PERCOLATO P1

GAUSS BOAGA	E	2706128.518
	N	4489527.990
LOCALI	E	937.065
	N	3992.548
QUOTA slm	41.786	DATA 19/07/2016

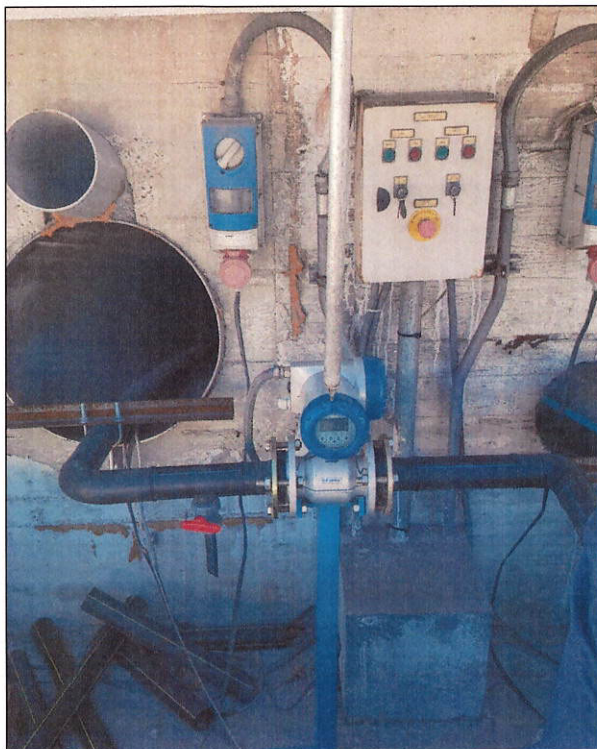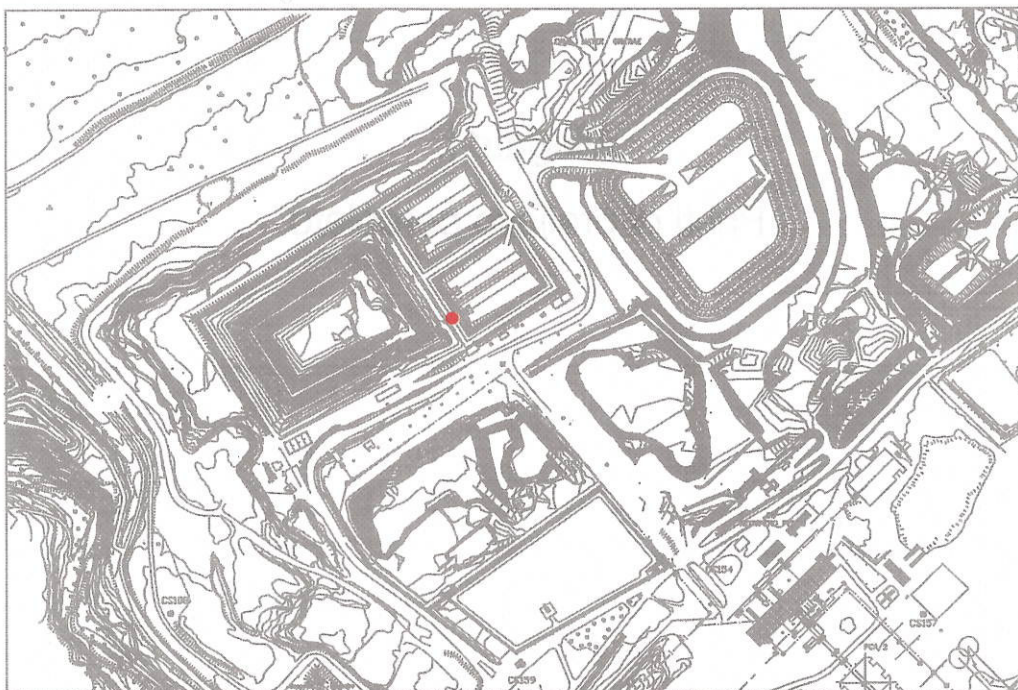

CAVA MATER GRATIAE DISCARICA V4

MISURATORE DI PORTATA 3

POMPA ESTRAZIONE PERCOLATO P2

GAUSS BOAGA	E	2706141.421
	N	4489561.870
LOCALI	E	917.518
	N	4023.081
QUOTA slm	42.007	DATA 19/07/2016

