

Inquadramento sottostazione su CTR - Scala 1:5.000




Inquadramento sottostazione su Ortofoto - Scala 1:1.000



PVF - Sottostazione elettrica ante operam



PVF - Sottostazione elettrica post operam

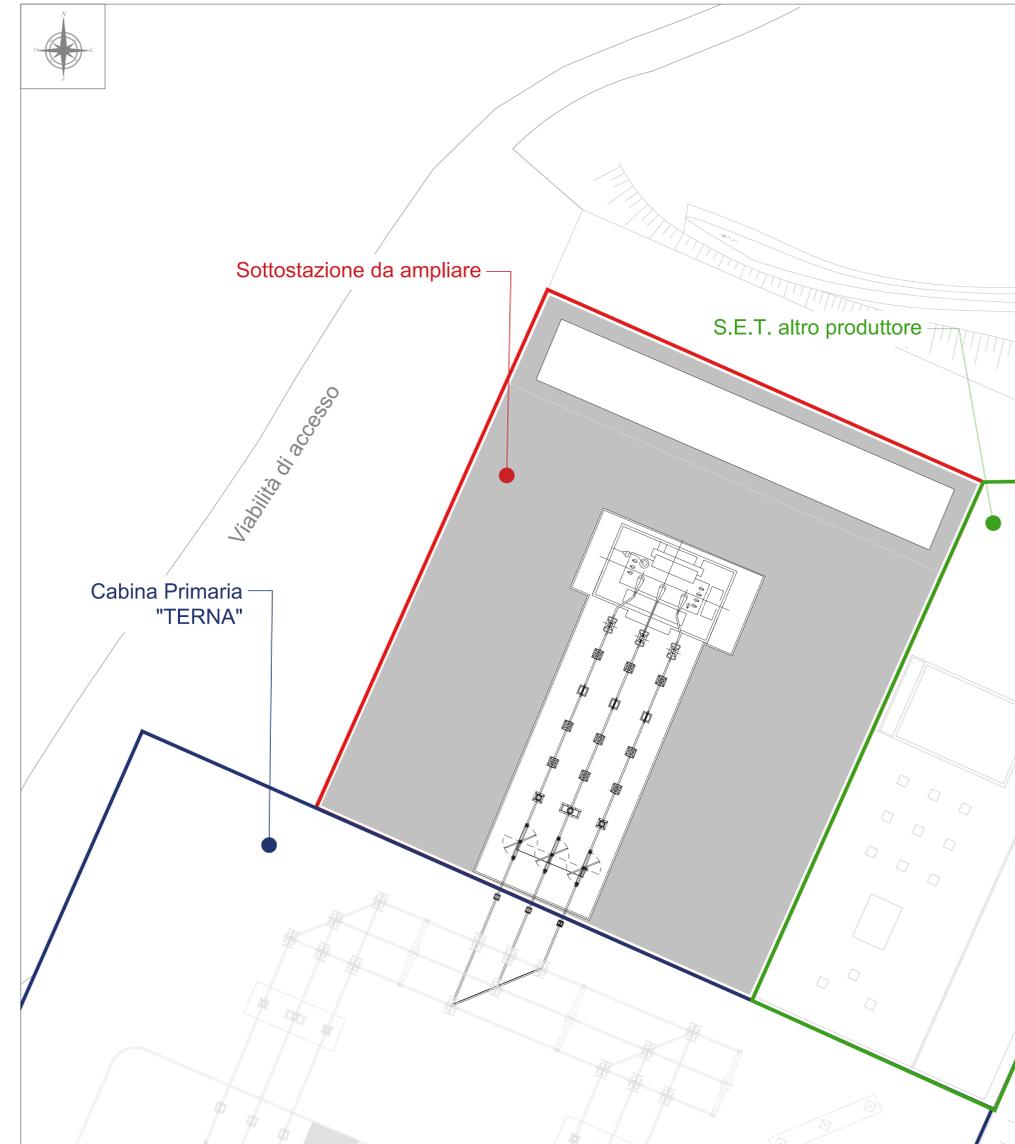

Planimetria SSE esistente- Scala 1:200



Planimetria SSE di progetto - Scala 1:200

REGIONE SICILIA
 Provincia di Catania
 COMUNI DI MILITELLO VAL DI CATANIA -VIZZINI- MINEO

PROGETTO
POTENZIAMENTO PARCO EOLICO MINEO-MILITELLO- VIZZINI

PROGETTO DEFINITIVO

COMMITTENTE

ERG Wind Sicilia 2 **ERG Wind Sicilia 5**

PROGETTISTA

HE Hydro Engineering s.r.l.
 di Ugo Di Lorenzo e Mariano Galbo
 via Rossotti, 39
 91011 Alcamo (TP) Italy

Ing. *Mariano Galbo*
 N. 724
 PROV. TRAPANI

OGGETTO DELL'ELABORATO

RISPOSTA ALLE RICHIESTE DI INTEGRAZIONE DEL MATTM
 NOTA DVA. REGISTRO UFFICIALE U.0028882.20-12-2018
 5 - SSE: RAFFRONTO ANTE OPERAM E POST OPERAM - Risposta al punto 26

REV.	DATA	ATTIVITA'	REDATTO	VERIFICATO	APPROVATO
0	Gen 2019	PRIMA EMISSIONE	AC	GL	MG

CODICE PROGETTISTA		DATA	SCALA	FORMATO	FOLGLIO	CODICE COMMITTENTE				
IMP.	DISC.	TIPO DOC.	PROGR.	REV.	IMP.	DISC.	TIPO DOC.	PROGR.	REV.	
		Gen 2019	Varie	A3x5	1 di 1	MMV	ENG	REL	0116	00

NOME FILE: MMV-ENG-REL-0116_00 (SSE-ante-post-operam).dwg
 ERG Wind Sicilia 2 S.r.l. e ERG Wind Sicilia 5 S.r.l. si riservano tutti i diritti su questo documento che non può essere riprodotto neppure parzialmente senza la sua autorizzazione scritta.