

SS 16 ADRIATICA - VARIANTE DI ANCONA
Ampliamento da 2 a 4 corsie da Falconara a Baraccola
1° Lotto: Tratto Falconara - Torrette (svincoli inclusi)

PROGETTO ESECUTIVO

COD. AN1

PROGETTAZIONE: ATI SINTAGMA - GDG - ICARIA

IL RESPONSABILE DELL'INTEGRAZIONE DELLE PRESTAZIONI SPECIALISTICHE:

Dott. Ing. Nando Granieri
Ordine degli Ingegneri della Prov. di Perugia n° A351

IL GRUPPO DI PROGETTAZIONE:

MANDATARIA:  MANDANTI:  

Dott. Ing. N. Granieri	Dott. Ing. D. Carlacchini	Dott. Ing. V. Rotisciani
Dott. Arch. N. Kamenicky	Dott. Ing. S. Sacconi	Dott. Ing. F. Macchioni
Dott. Ing. V. Truffini	Dott. Ing. G. Cordua	Dott. Ing. M. Sorbelli
Dott. Arch. A. Bracchini	Dott. Ing. V. De Gori	Dott. Ing. V. Piuanno
Dott. Ing. F. Durastanti		Dott. Ing. G. Pulli
Dott. Geol. G. Cerquiglini		
Geom. S. Scopetta		
Dott. Ing. L. Sbrenna		
Dott. Ing. E. Sellari		
Dott. Ing. F. Novelli		
Dott. Ing. L. Dinelli		
Dott. Ing. L. Nani		
Dott. Ing. F. Pambianco		
Dott. Agr. F. Berti Nulli		

IL PROGETTISTA:

Dott. Ing. Federico Durastanti
Ordine degli Ingegneri della Prov. di Terni n° A844

IL GEOLOGO:

Dott. Geol. Giorgio Cerquiglini
Ordine dei Geologi della Regione Umbria n°108

IL R.U.P.:

Dott. Ing. Massimo Giovinazzo

IL COORDINATORE PER LA SICUREZZA IN FASE DI PROGETTAZIONE:

Dott. Ing. Filippo Pambianco
Ordine degli Ingegneri della Prov. di Perugia n° A1373



PROTOCOLLO

DATA

STUDIO PRELIMINARE AMBIENTALE
CONFRONTO TRA P.D. APPROVATO E P.E.
Planimetria di progetto: Stralci interventi - ALL.4

CODICE PROGETTO

NOME FILE

REVISIONE

SCALA:

PROGETTO LIV. PROG. N. PROG.

T00-IA03-AMB-PL02-A

D P P G 0 8 E 1 7 0 1

CODICE ELAB. T 0 0 I A 0 3 A M B P L 0 2

A

1:2000

A

Emissione

08/03/2019

L.Sbrenna

A.Bracchini

N.Granieri

REV.

DESCRIZIONE



DATA

REDATTO


VERIFICATO

APPROVATO


CONFRONTO TRA P.D. APPROVATO E P.E.
PLANIMETRIA DI CONFRONTO PD approvato - PE : STRALCI INTERVENTI
INTERVENTO "1": Adeguamento prima curva
scala 1: 2000

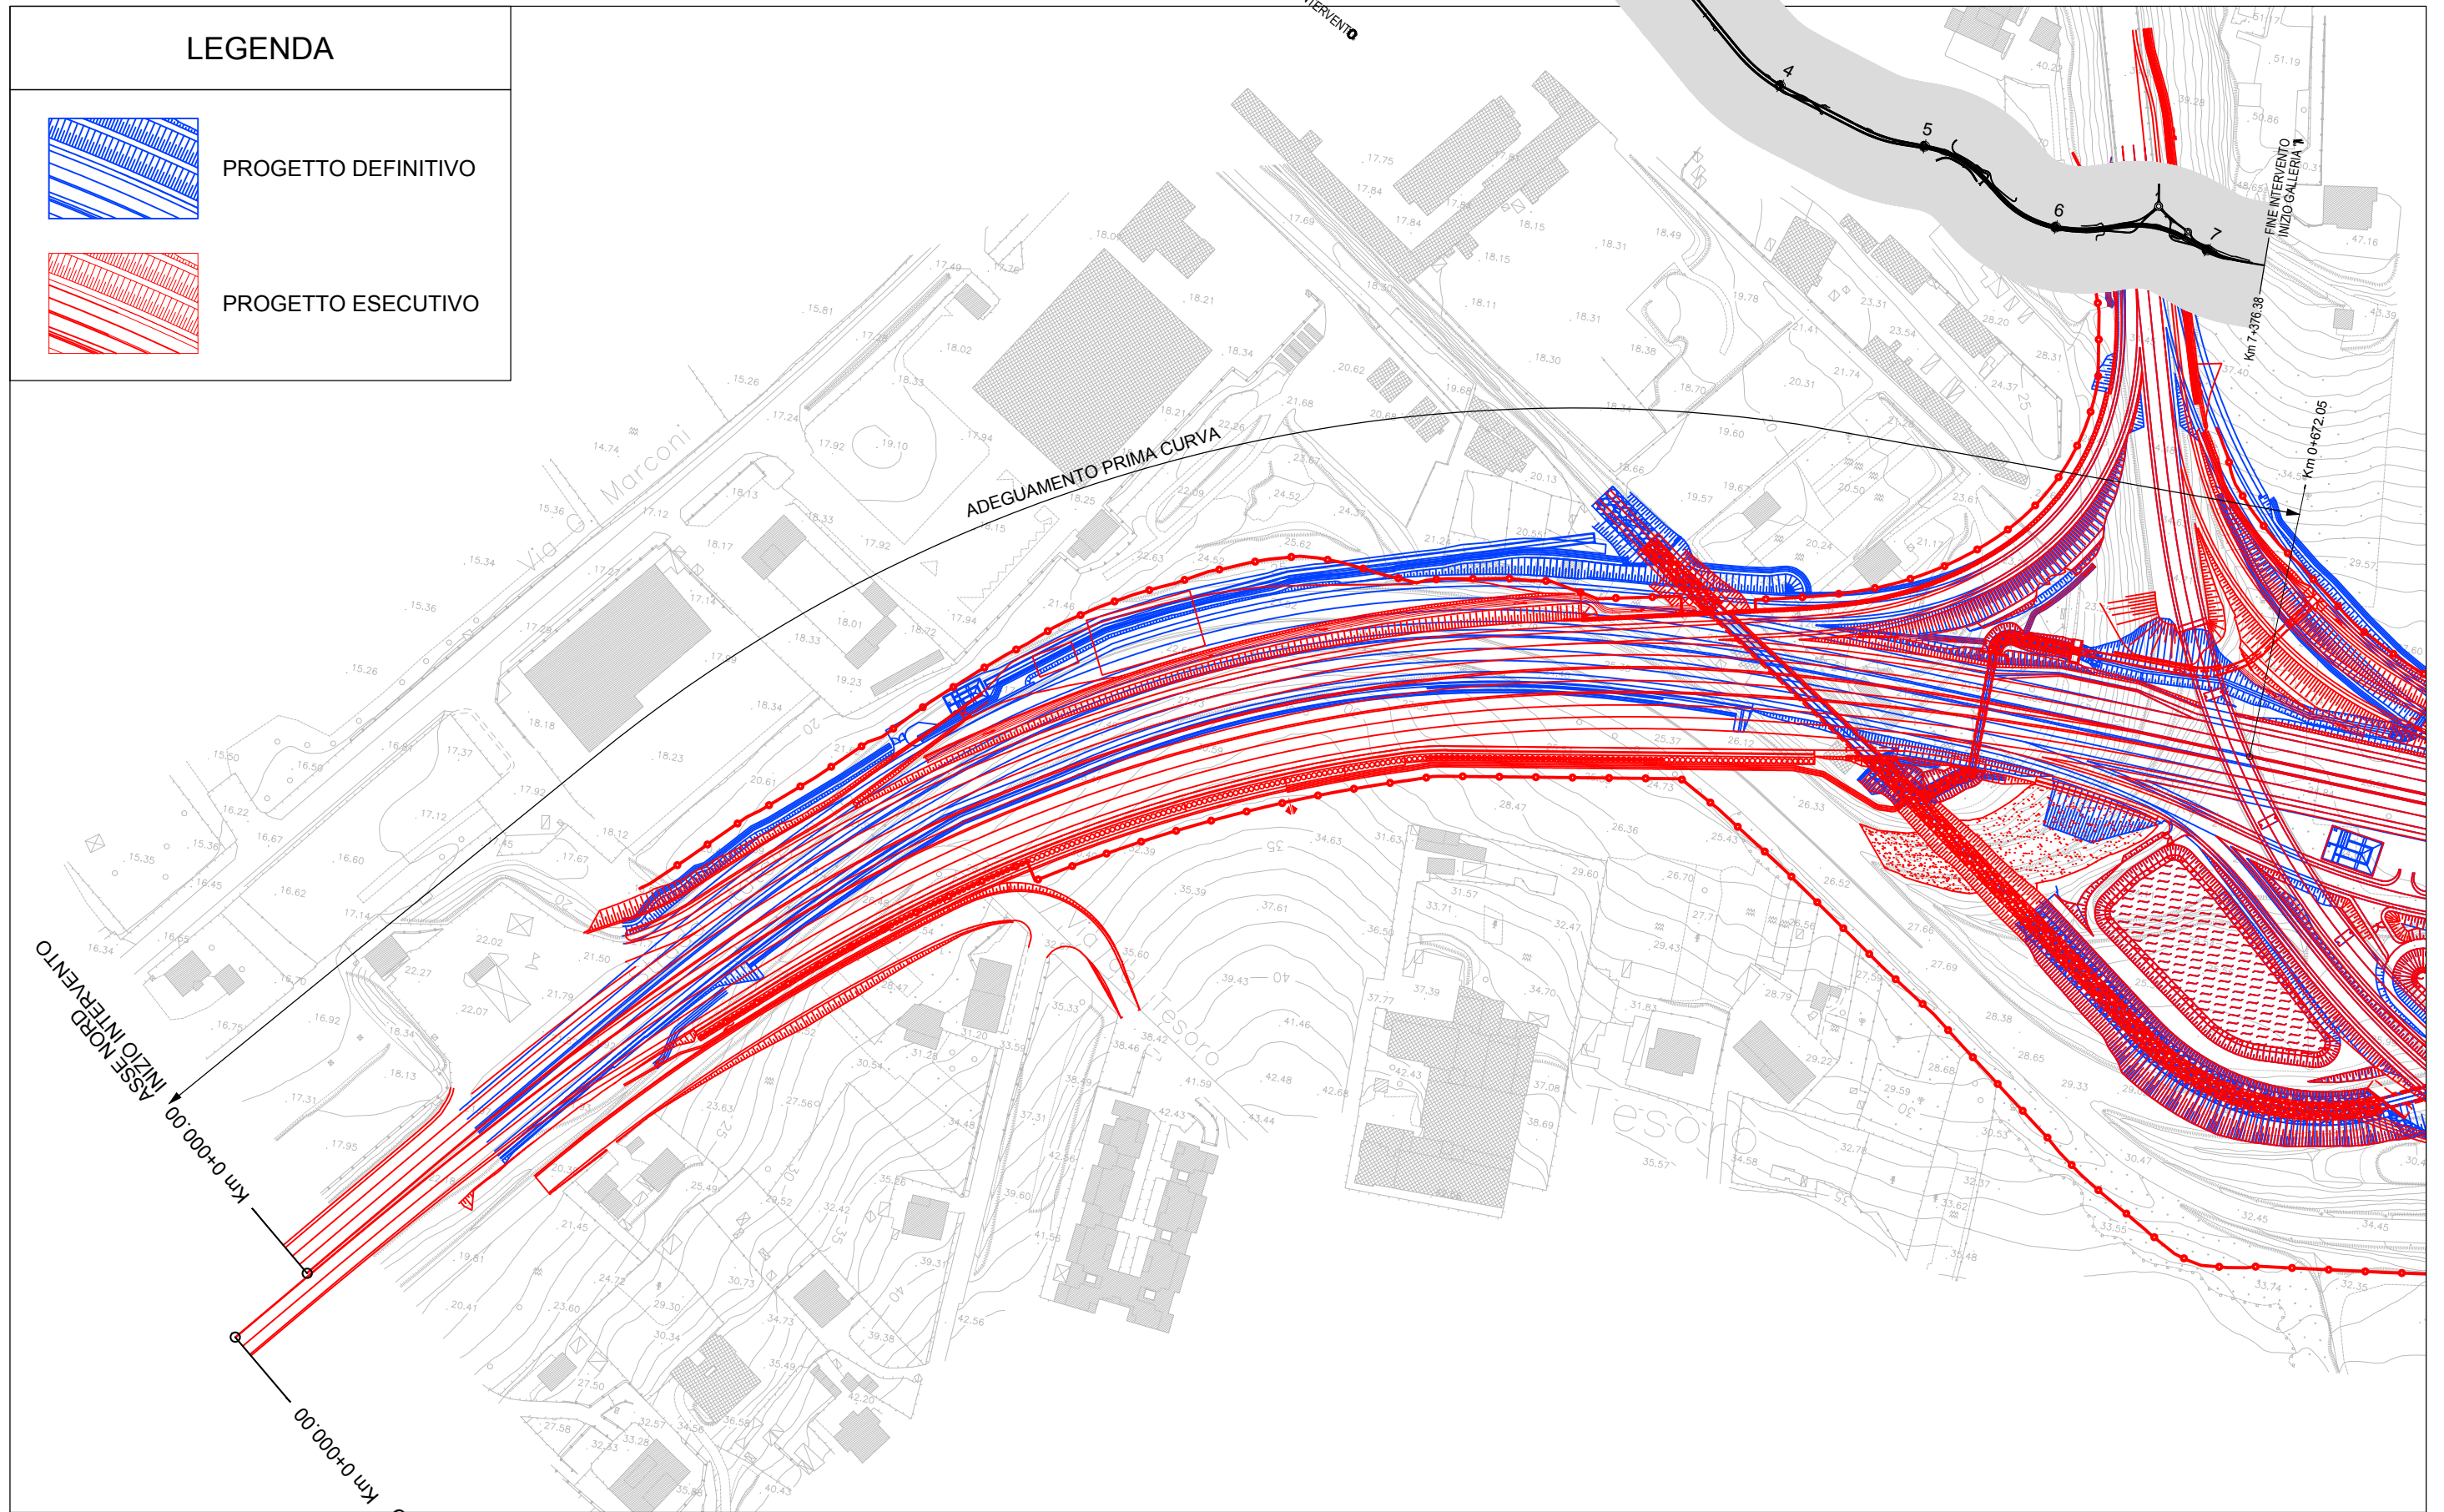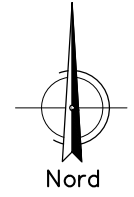

LEGENDA

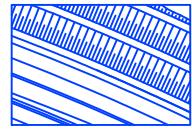


PROGETTO DEFINITIVO



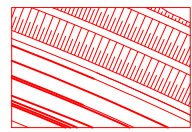


PROGETTO ESECUTIVO


CONFRONTO TRA P.D. APPROVATO E P.E.
 PLANIMETRIA DI CONFRONTO PD approvato - PE : STRALCI INTERVENTI
 INTERVENTO "2": Viadotto Falconara II Asse Nord
 scala 1: 2000

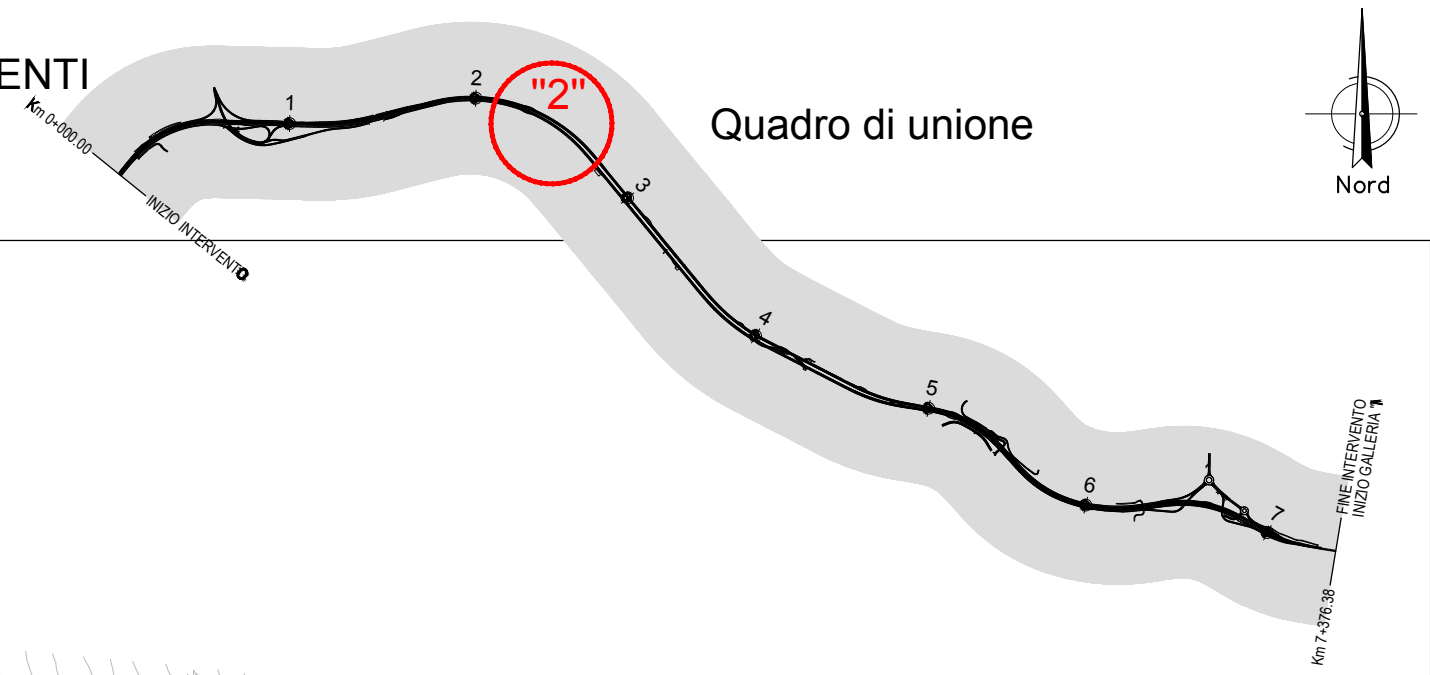


CONFRONTO TRA P.D. APPROVATO E P.E.
 PLANIMETRIA DI CONFRONTO PD approvato - PE : STRALCI INTERVENTI
 INTERVENTO "3A": Galleria Barcaglione Asse Nord
 scala 1: 2000

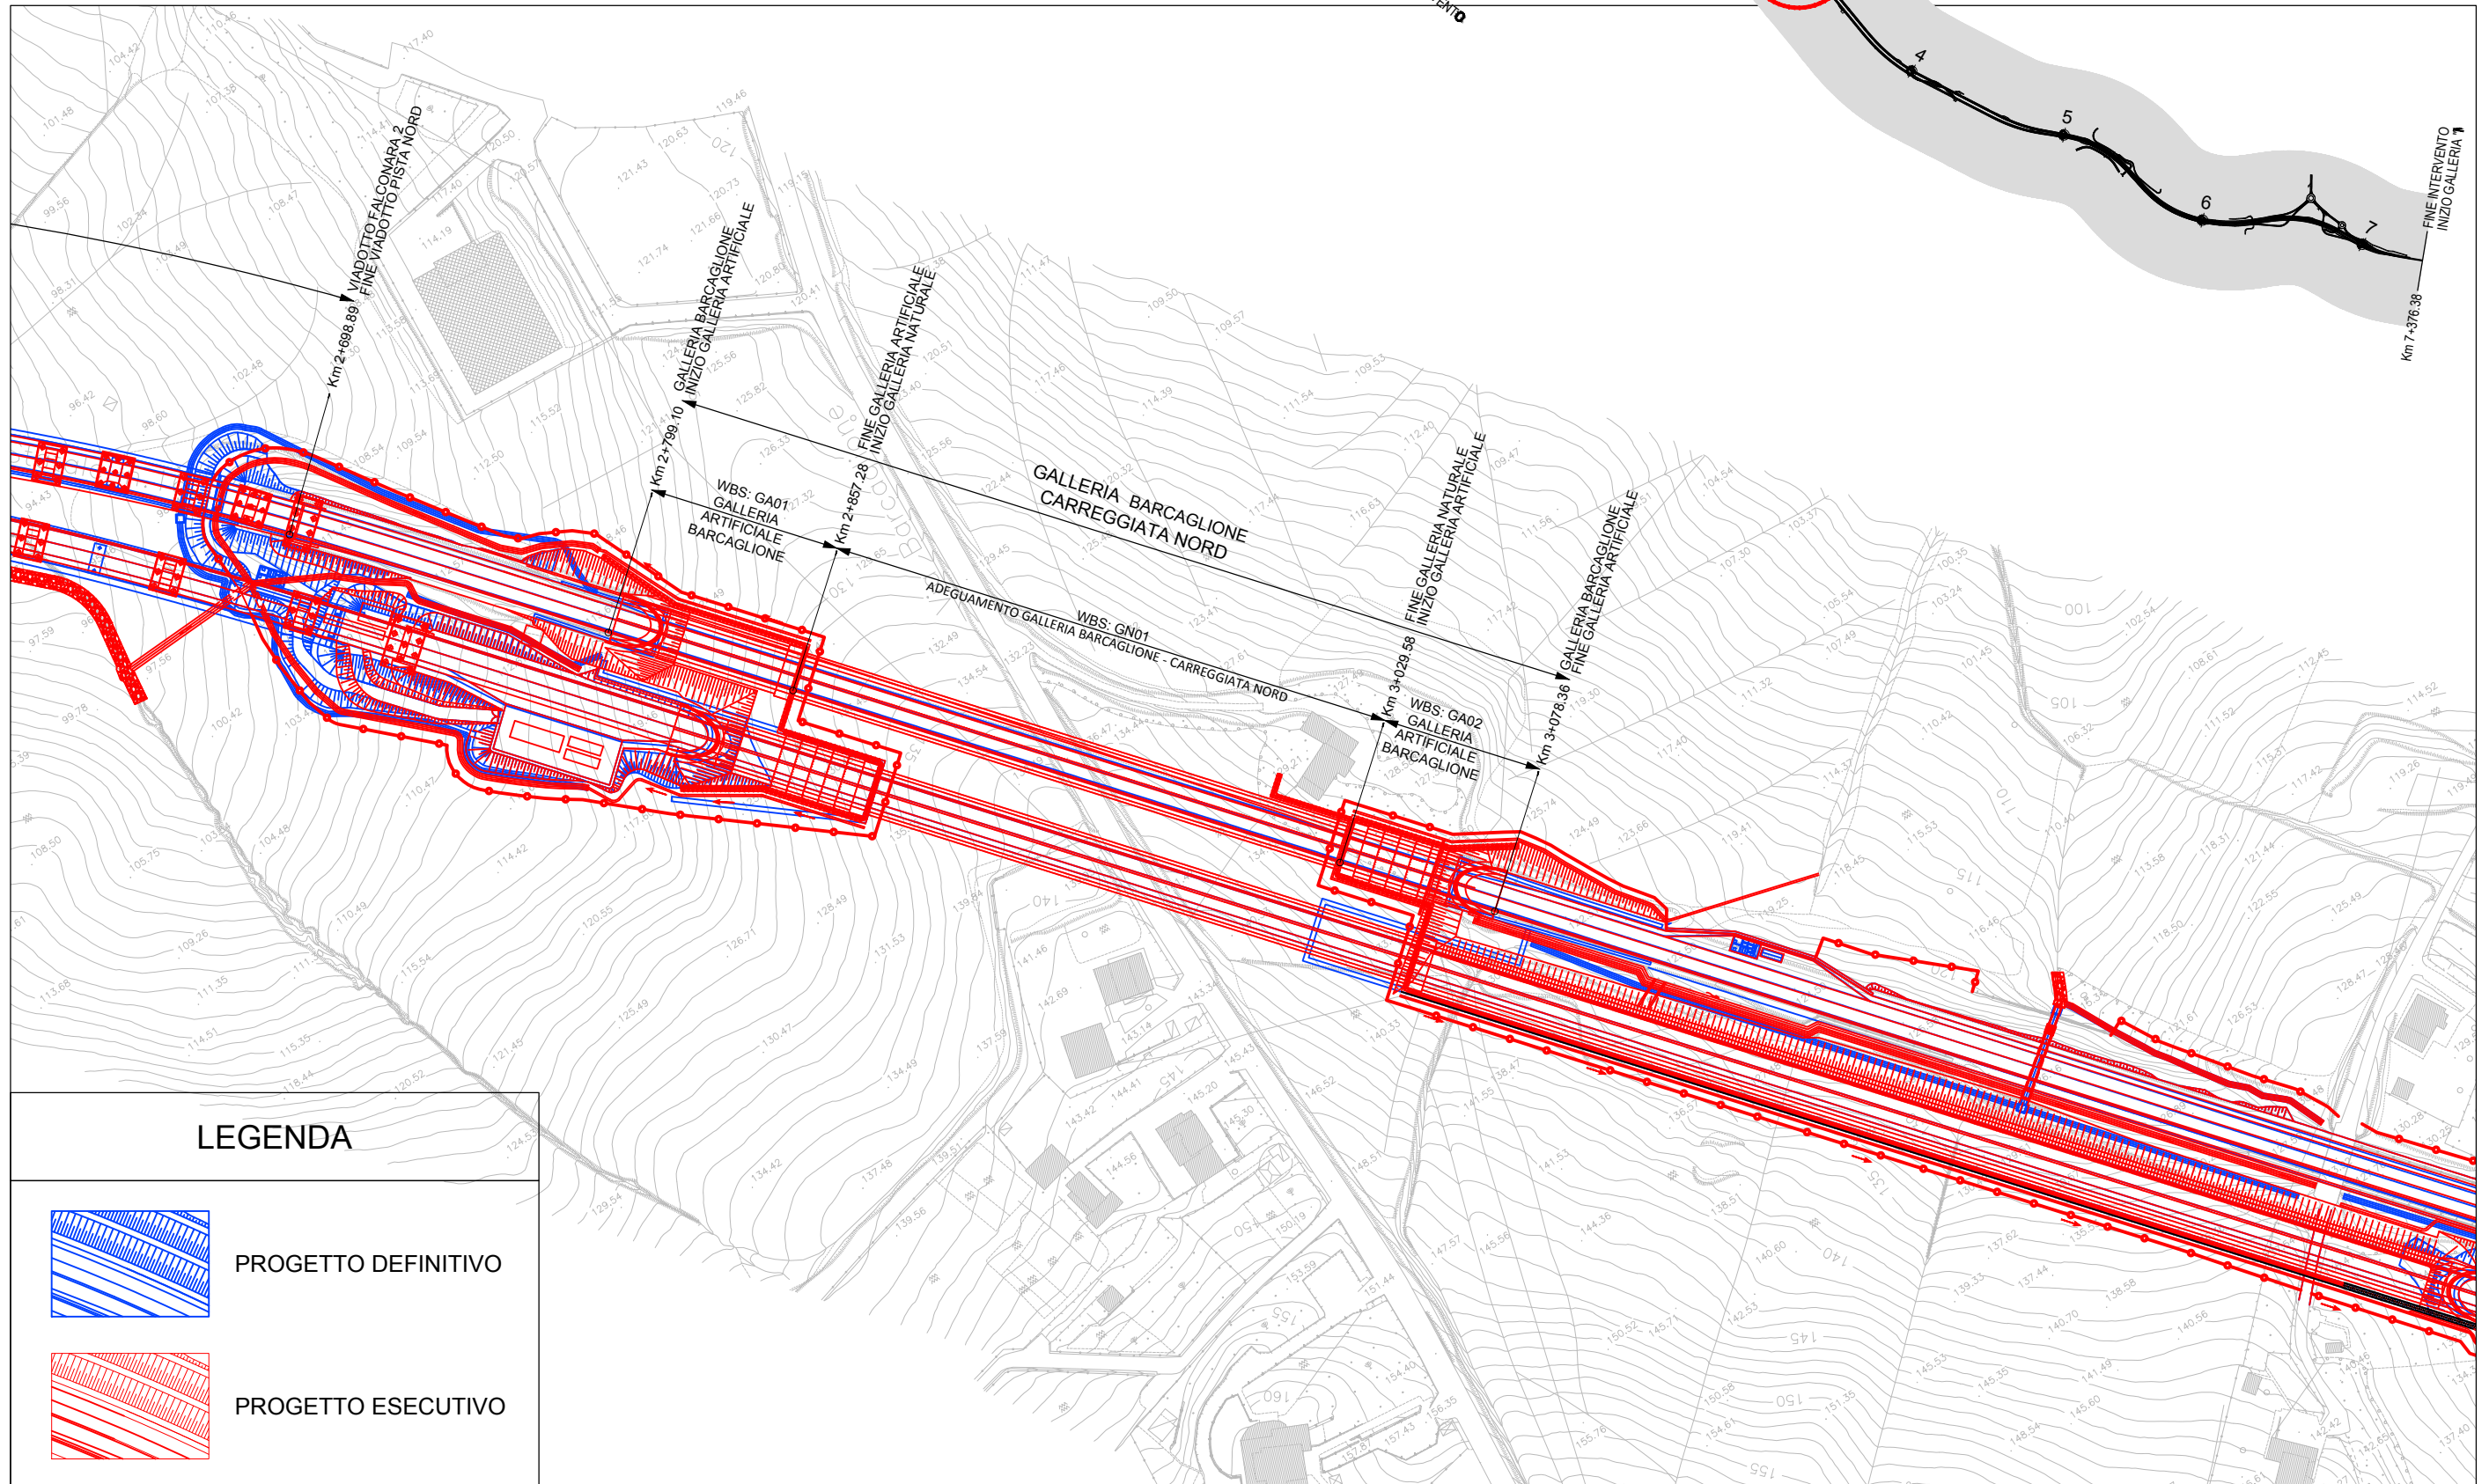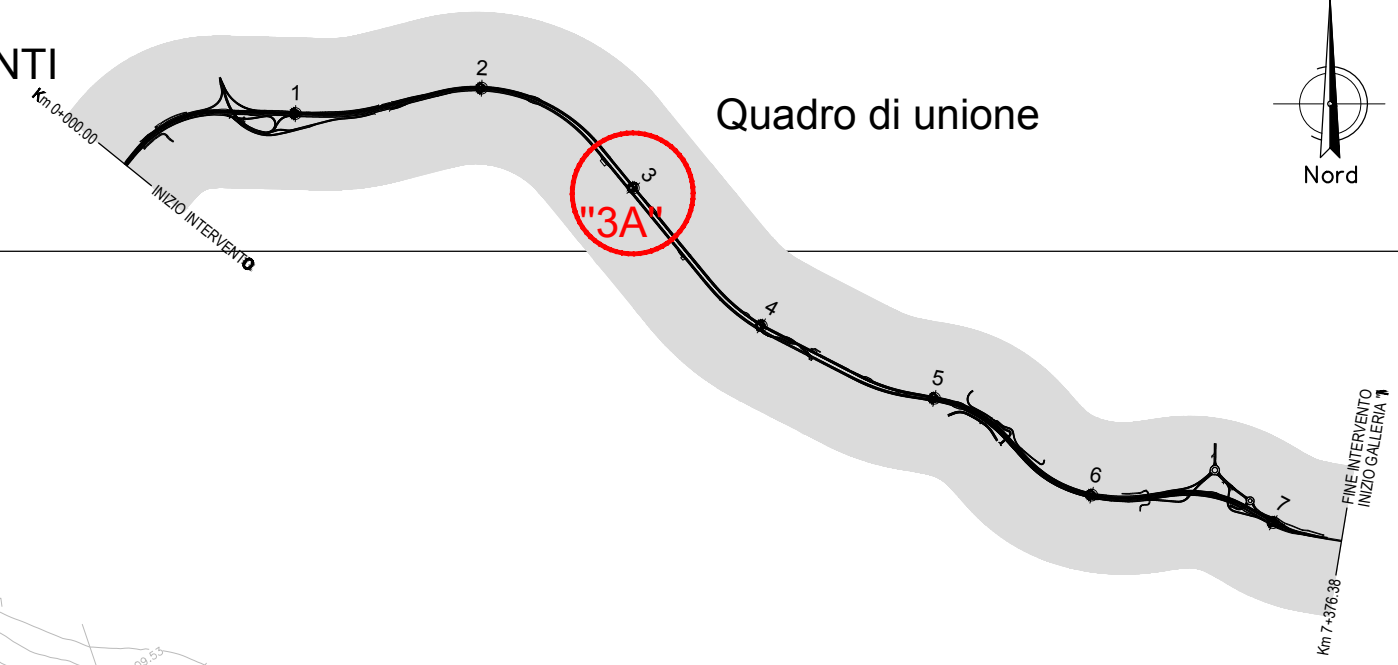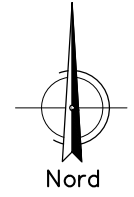

LEGENDA

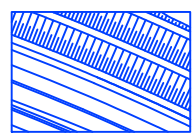

PROGETTO DEFINITIVO

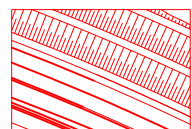

PROGETTO ESECUTIVO

CONFRONTO TRA P.D. APPROVATO E P.E.
PLANIMETRIA DI CONFRONTO PD approvato - PE : STRALCI INTERVENTI
INTERVENTO "3B": Galleria Orciani Asse Nord
scala 1: 2000

