

SS 16 ADRIATICA - VARIANTE DI ANCONA
Ampliamento da 2 a 4 corsie da Falconara a Baraccola
1° Lotto: Tratto Falconara - Torrette (svincoli inclusi)

PROGETTO ESECUTIVO

COD. AN1

PROGETTAZIONE: ATI SINTAGMA - GDG - ICARIA

IL RESPONSABILE DELL'INTEGRAZIONE DELLE PRESTAZIONI SPECIALISTICHE:

Dott. Ing. Nando Granieri
Ordine degli Ingegneri della Prov. di Perugia n° A351

IL GRUPPO DI PROGETTAZIONE:

MANDATARIA:  MANDANTI:  

Dott. Ing. N. Granieri	Dott. Ing. D. Carlacchini	Dott. Ing. V. Rotisciani
Dott. Arch. N. Kamenicky	Dott. Ing. S. Sacconi	Dott. Ing. F. Macchioni
Dott. Ing. V. Truffini	Dott. Ing. G. Cordua	Dott. Ing. M. Sorbelli
Dott. Arch. A. Bracchini	Dott. Ing. V. De Gori	Dott. Ing. V. Piuanno
Dott. Ing. F. Durastanti		Dott. Ing. G. Pulli
Dott. Geol. G. Cerquiglini		
Geom. S. Scopetta		
Dott. Ing. L. Sbrenna		
Dott. Ing. E. Sellari		
Dott. Ing. F. Novelli		
Dott. Ing. L. Dinelli		
Dott. Ing. L. Nani		
Dott. Ing. F. Pambianco		
Dott. Agr. F. Berti Nulli		

IL PROGETTISTA:

Dott. Ing. Federico Durastanti
Ordine degli Ingegneri della Prov. di Terni n° A844

IL GEOLOGO:

Dott. Geol. Giorgio Cerquiglini
Ordine dei Geologi della Regione Umbria n°108

IL R.U.P.:

Dott. Ing. Massimo Giovinazzo

IL COORDINATORE PER LA SICUREZZA IN FASE DI PROGETTAZIONE:

Dott. Ing. Filippo Pambianco
Ordine degli Ingegneri della Prov. di Perugia n° A1373



PROTOCOLLO

DATA

STUDIO PRELIMINARE AMBIENTALE
PAESAGGIO

Prospetti imbocchi: sovrapposto PD e PE - ALL.10

CODICE PROGETTO

NOME FILE

REVISIONE

SCALA:

PROGETTO LIV. PROG. N. PROG.
D P P G 0 8 E 1 7 0 1

T00-IA03-AMB-PS02-A

CODICE ELAB. T 0 0 I A 0 3 A M B P S 0 2

A

1:200

A

Emissione

08/03/2019

L.Sbrenna

A.Bracchini

N.Granieri

REV.

DESCRIZIONE

DATA


REDATTO

VERIFICATO

APPROVATO

PAESAGGIO
PROSPETTI IMBOCCHI: SOVRAPPOSTO PD approvato - PE
INTERVENTO "3B": Galleria Orciani
scala 1: 250

- PROGETTO DEFINITIVO
- PROGETTO ESECUTIVO

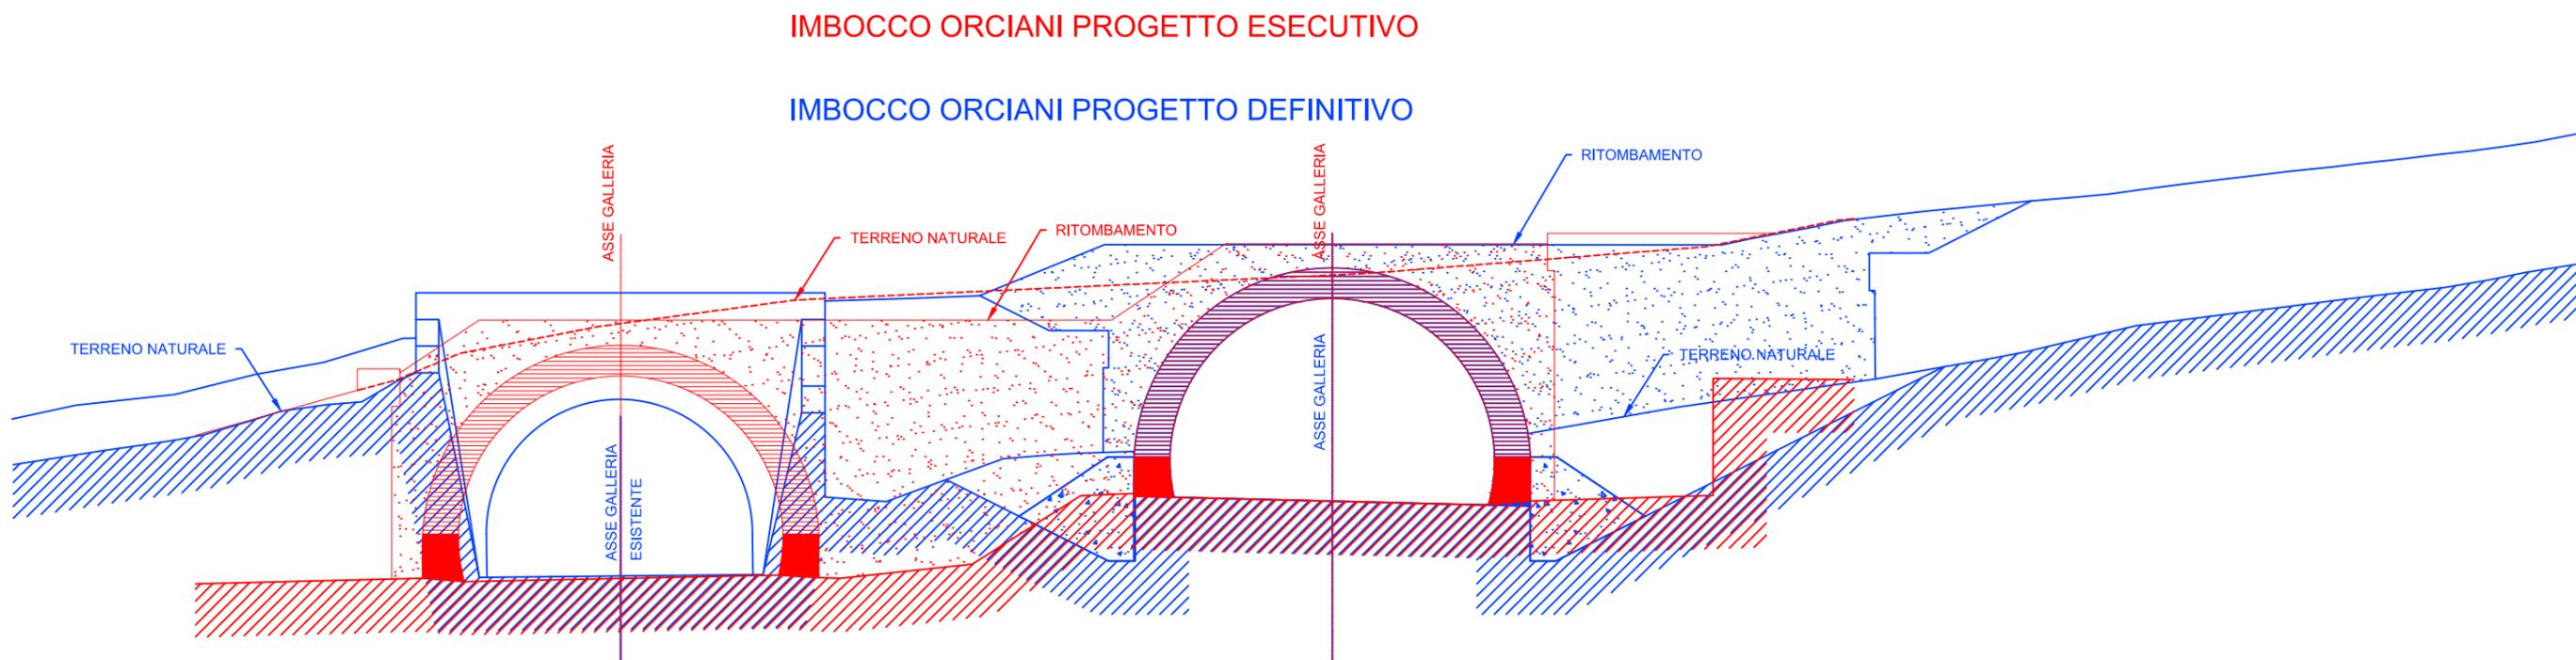

PAESAGGIO
PROSPETTI IMBOCCHI: SOVRAPPOSTO PD approvato - PE
INTERVENTO "3A": Galleria Barcaglione
scala 1: 250

- PROGETTO DEFINITIVO
- PROGETTO ESECUTIVO

IMBOCCO BARCAGLIONE PROGETTO ESECUTIVO

IMBOCCO BARCAGLIONE PROGETTO DEFINITIVO

