




Incidenza delle minacce

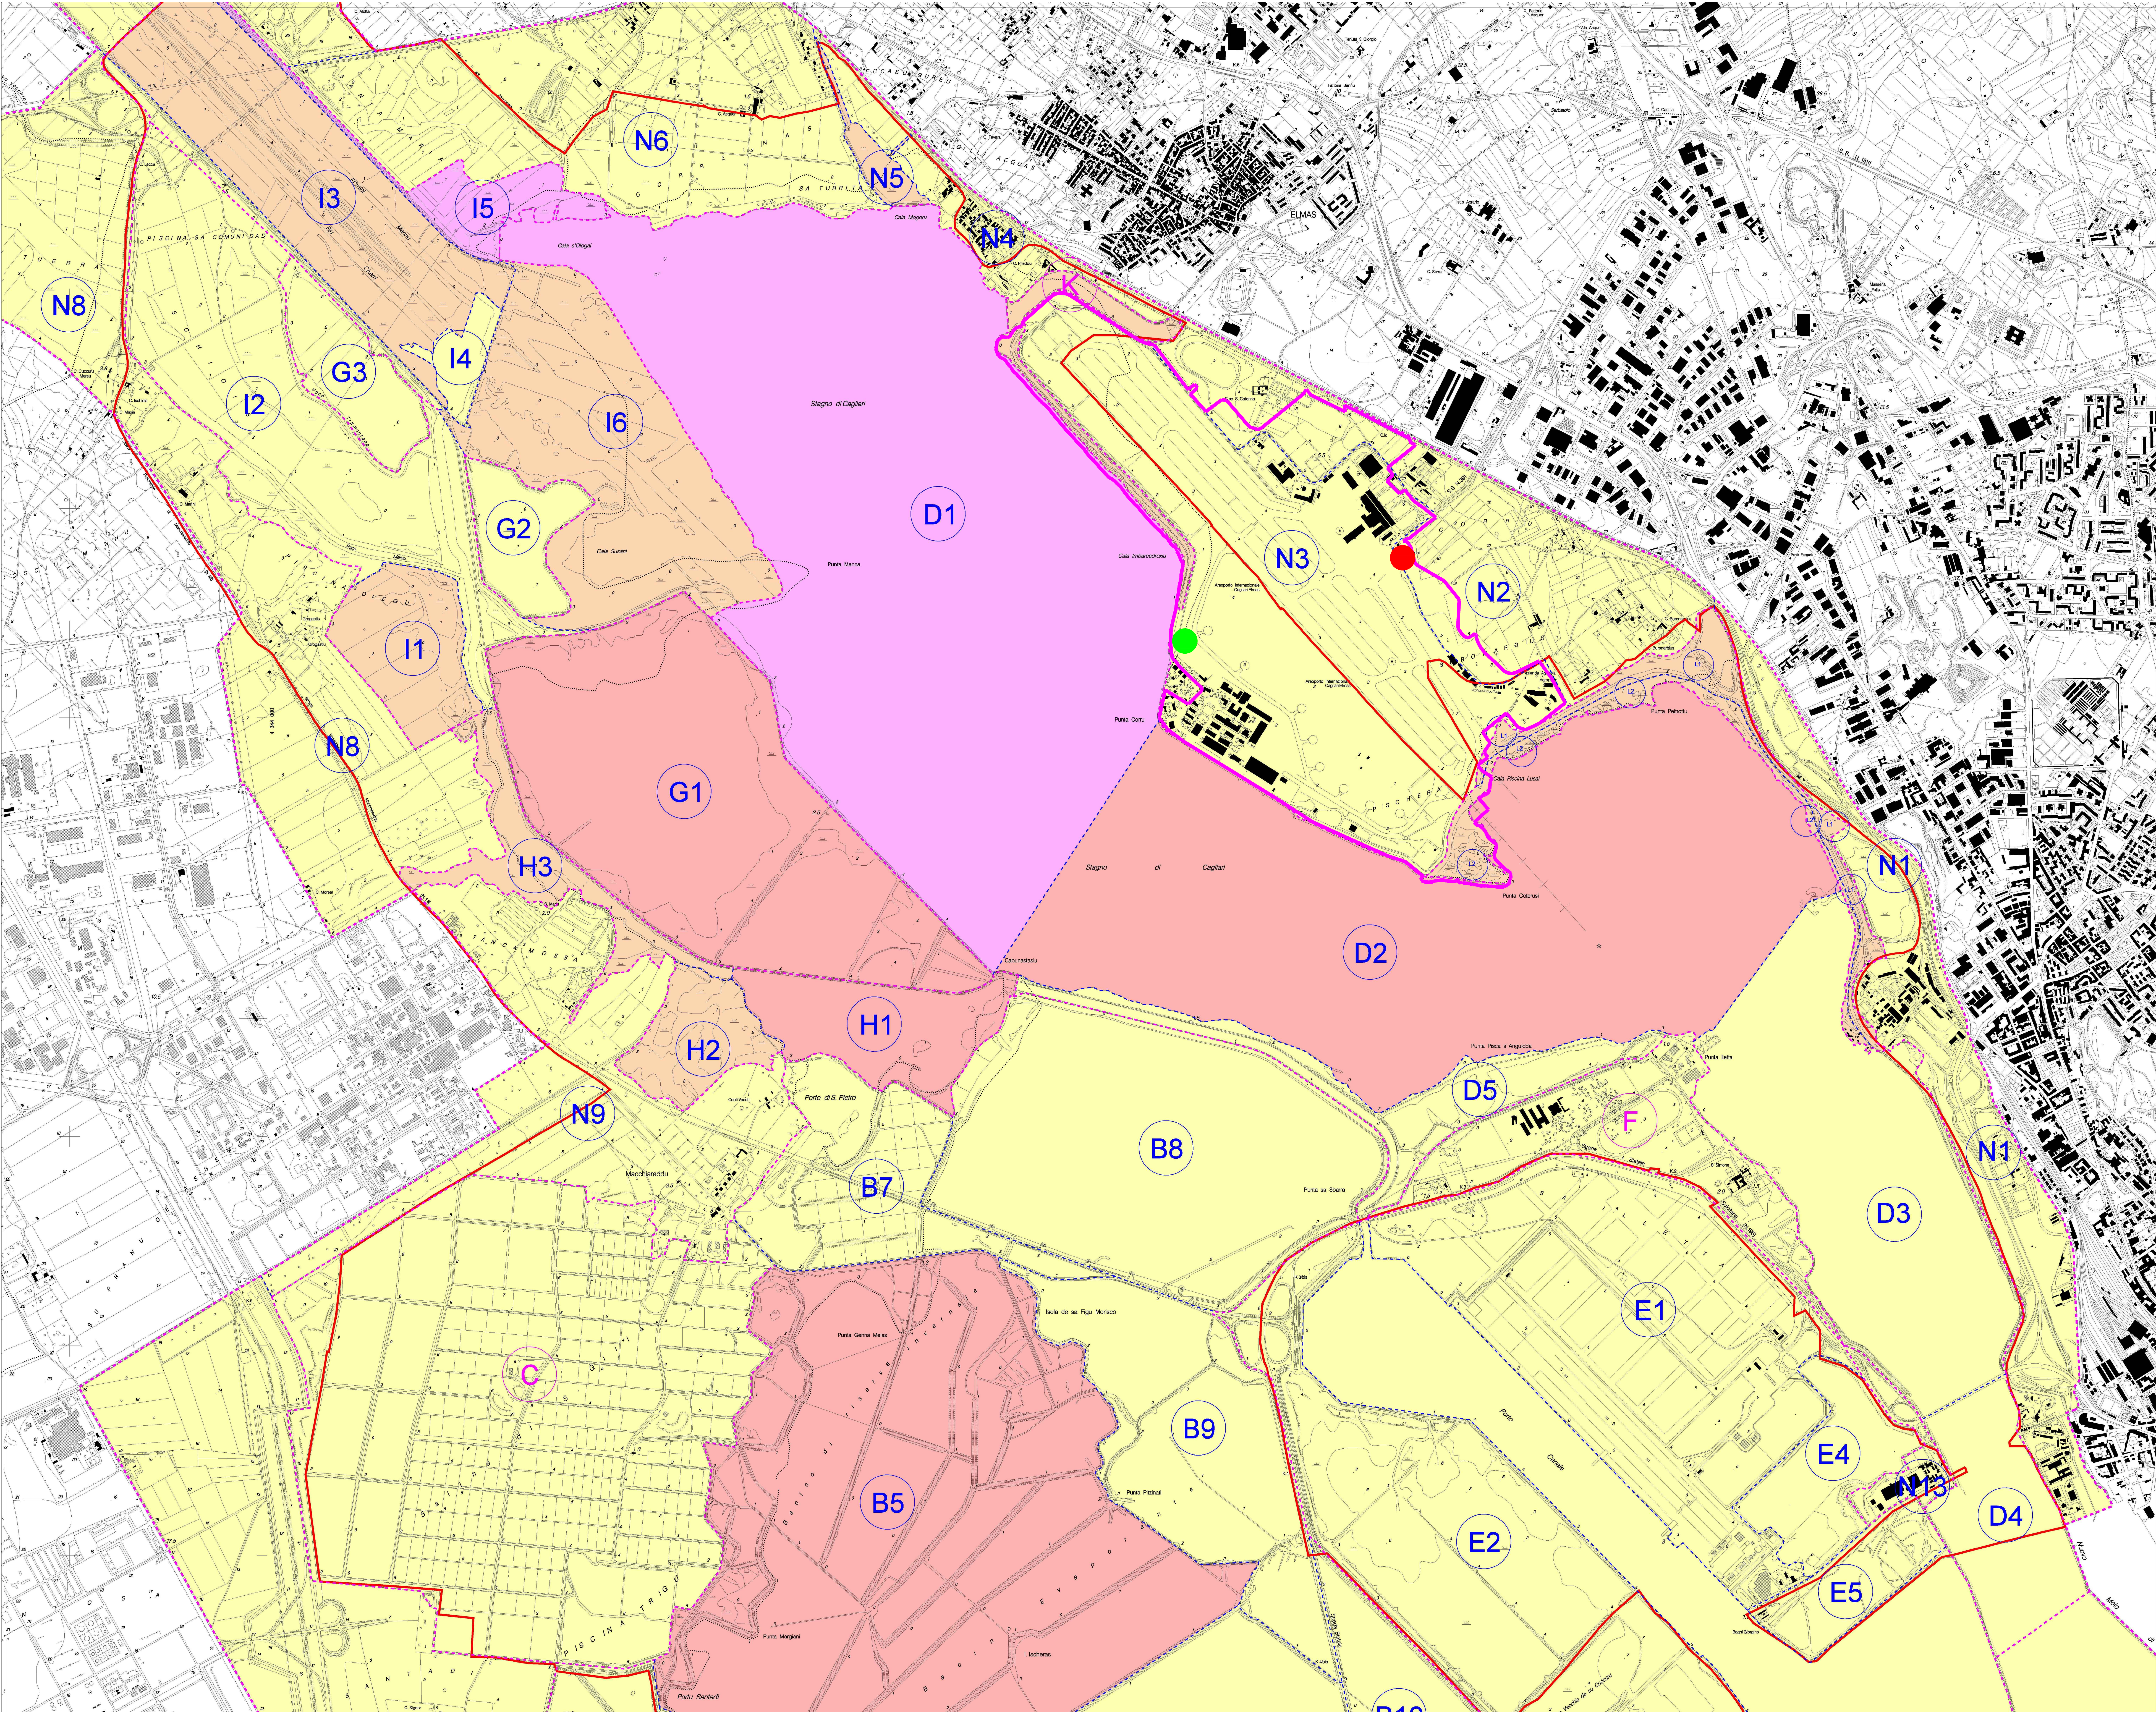

Limite S.I.C.

Limite di Unita' ambientale

Limite tra sub - Unita' ambientali

POSIZIONE TWR DA MASTER PLAN

POSIZIONE TWR PROPOSTA



INTERVENTO
VALUTAZIONE PRELIMINARE Art. 6, Comma 9 D.Lgs 152/2006
AEROPORTO DI CAGLIARI - ELMAS RIPOSIZIONAMENTO NUOVA TWR/BT

ELABORATO
CARTA DELLE CRITICITA' RISPETTO ALLA CONSERVAZIONE DEL SIC (Minacce)
Fonte: Piano di Gestione del pSIC ITB040023 "Stagno di Cagliari, Saline di Macchiareddu, Laguna di Santa Gilla"

CONSULENZA
SPECIALISTICA



SCALA 1:10000
TAV. 11