

COROGRAFIA






2	18/12/2006	Inserita variante Goriano Sicoli-Massa D'Albe	Gioacchini	Casati	Lanni
1	23/05/2005	Aggiornata tav. 12	Prosperi	Paolucci	Soia
0	20/12/2003	Emissione	Prosperi	Paolucci	Soia
Rev.	DATA	DESCRIZIONE	ELABORATO	VERIFICATO	APPROVATO
 Snam Rete Gas			 Snamprogetti		
			COMMESSA 659750	UNITA' 000	
Met. Sulmona - Oricola Variante di tracciato tra i territori comunali di Goriano Sicoli e Massa D'Albe DN 1200 (48") P 75 bar			DISEGNO LB-D-83210		
			REVISIONE	2	
USO DEL SUOLO			FG. 1	DI	12
			SCALA	1:10.000	

PLANIMETRIA

LEGENDA MECCANICA









-  CONDOTTA IN PROGETTO
-  MET. Sulmona - Oricola
DN 1200 (48") P 75 bar - Tracciato originario
-  MET. Ga. Me. B ESISTENTE
-  CONDOTTA ESISTENTE
-  IMPIANTI IN PROGETTO
-  IMPIANTI ESISTENTI
-  PUNTO DI INTERCETTAZIONE
DI LINEA (PIL)
-  PUNTO DI INTERCETTAZIONE
DI DERIVAZIONE IMPORTANTE (PIDI)
-  PUNTO DI INTERCETTAZIONE CON
DISCAGGIO DI ALLACCIAMENTO (PIDA)
-  PUNTO DI INTERCETTAZIONE DI
DERIVAZIONE SEMPLICE (PIDS)
-  GIUNTO ISOLANTE
-  CABINA DI RIDUZIONE
-  PUNTO DI LANCIO E RICEVIMENTO PIG
-  GALLERIA - MICRO/MINI TUNNEL - RAISE BORING

LEGENDA OPERE ACCESSORIE

-  Pista provvisoria di passaggio
-  Adeguamento strade esistenti
-  Strada di accesso agli impianti
- INFRASTRUTTURE PROVVISORIE
-  Piazzole stoccaggio tubazioni
-  Depositi temporanei

LEGENDA USO DEL SUOLO

-  BOSCO MISTO DI CONIFERE E LATIFOGLIE
-  BOSCO DI LATIFOGLIE
-  BOSCO DI CONIFERE
-  INCOLTI ERBACEI ED ARBUSTIVI
-  VEGETAZIONE RIPARIALE
-  MACCHIE E ARBUSTETI
-  SEMINATIVI ARBORATI
-  LEGNOSE AGRARIE
-  SEMINATIVI SEMPLICI
-  PRATI E PASCOLI
-  ROCCIA AFFIORANTE, CAVE,
GRETI FLUVIALI, SPECCHID'ACQUA
-  AREE URBANIZZATE


COMUNI
PROVINCIE
PROGRESSIVE CHILOMETRICHE
LIMITI DI TRONCO
PUNTI IMPIANTISTICI
PISTE PROVVISORIE  ADEGUAMENTI  STRADE DI ACCESSO 
DEPOSITI TEMPORANEI  PIAZZOLE STOCCAGGIO TUBAZIONI 
ALLARGAMENTO FASCIA DI LAVORO 
OPERE CIVILI  Trasversali  Longitudinali

DATI DI PROGETTO

Proprietario
Snam
Rete Gas
Progettista
Snamprogetti

Met. Sulmona - Oricola
Variante di tracciato tra i territori comunali
di Goriano Sicoli e Massa D'Albe
USO DEL SUOLO

DISEGNO LB-D-83210
Foglio 2 di 12
REVISIONE 2
COMMESSA 659750
SCALA 1:10.000

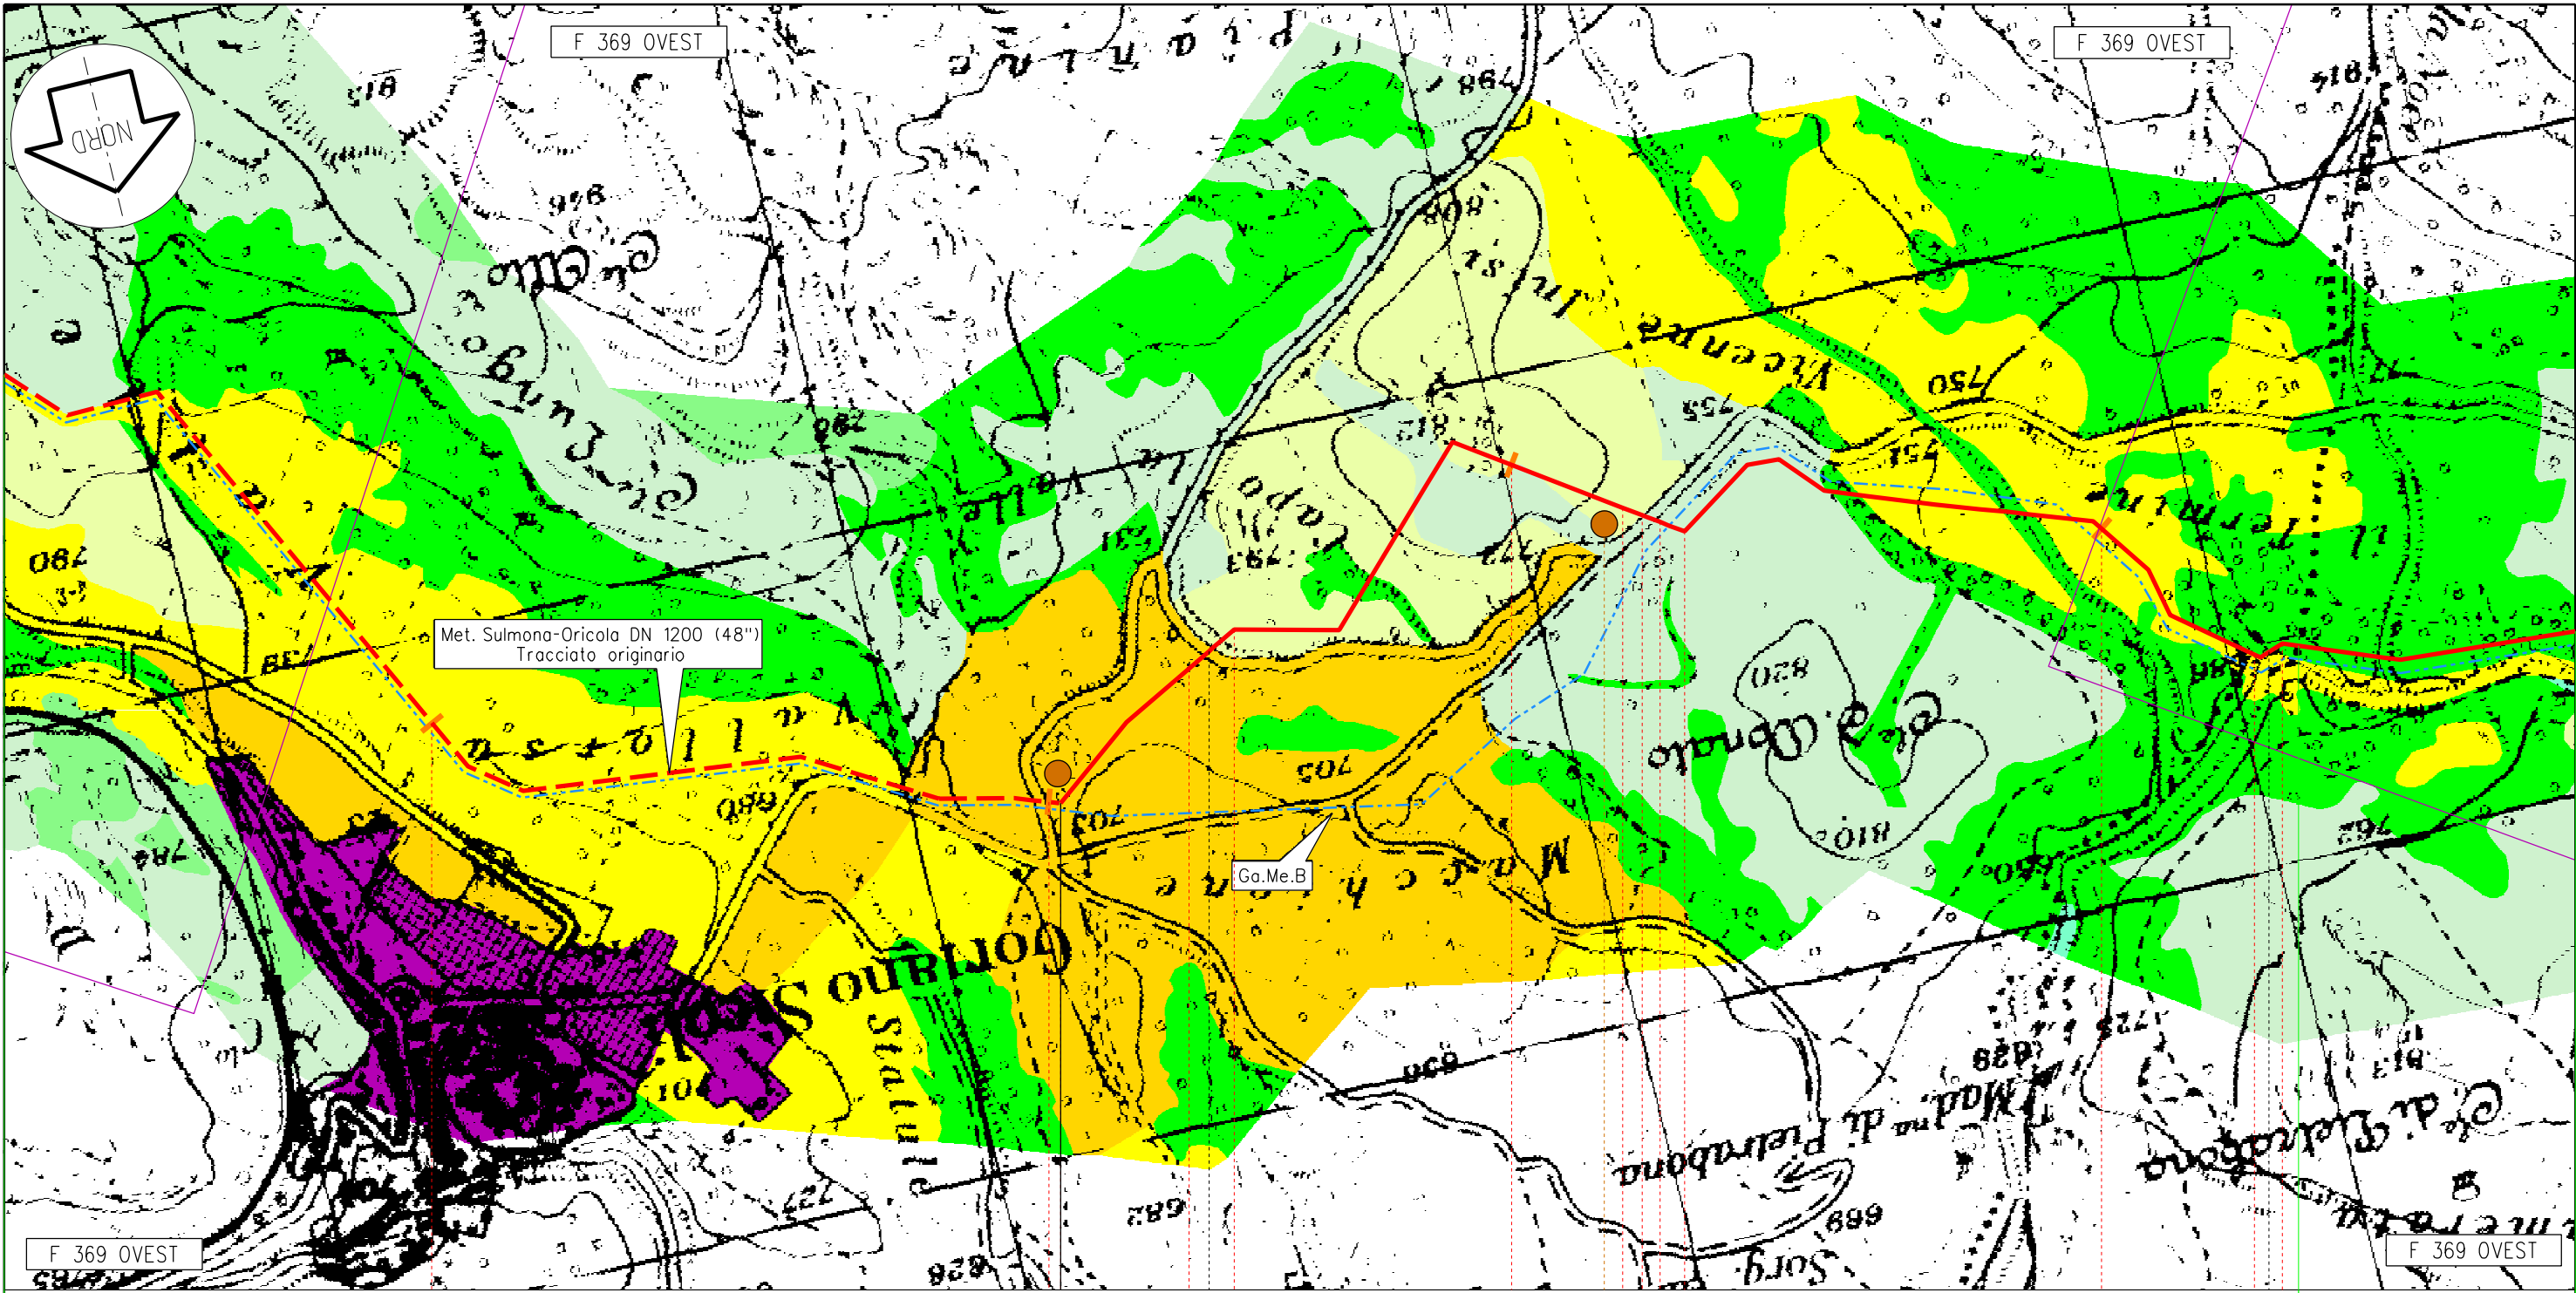

Il presente disegno e' di proprieta' aziendale - La societa' tutelera' i propri diritti a termine di legge.

F 369 OVEST

F 369 OVEST

F 369 OVEST

F 369 OVEST

Goriano Sicoli

Castel di Ieri

AQ

18

19

20

21

km 19,020
Inizio Variante

92,985
Met. Sulmona - Oricola

C1

C2

1

2


Proprietario
Snam
Rete Gas
Progettista
Snamprogetti

Met. Sulmona - Oricola
Variante di tracciato tra i territori comunali
di Goriano Sicoli e Massa D'Albe

USO DEL SUOLO

DISEGNO LB-D-83210
Foglio 3 di 12
REVISIONE 2
COMMESSA 659750
SCALA 1:10.000

Tavola
6

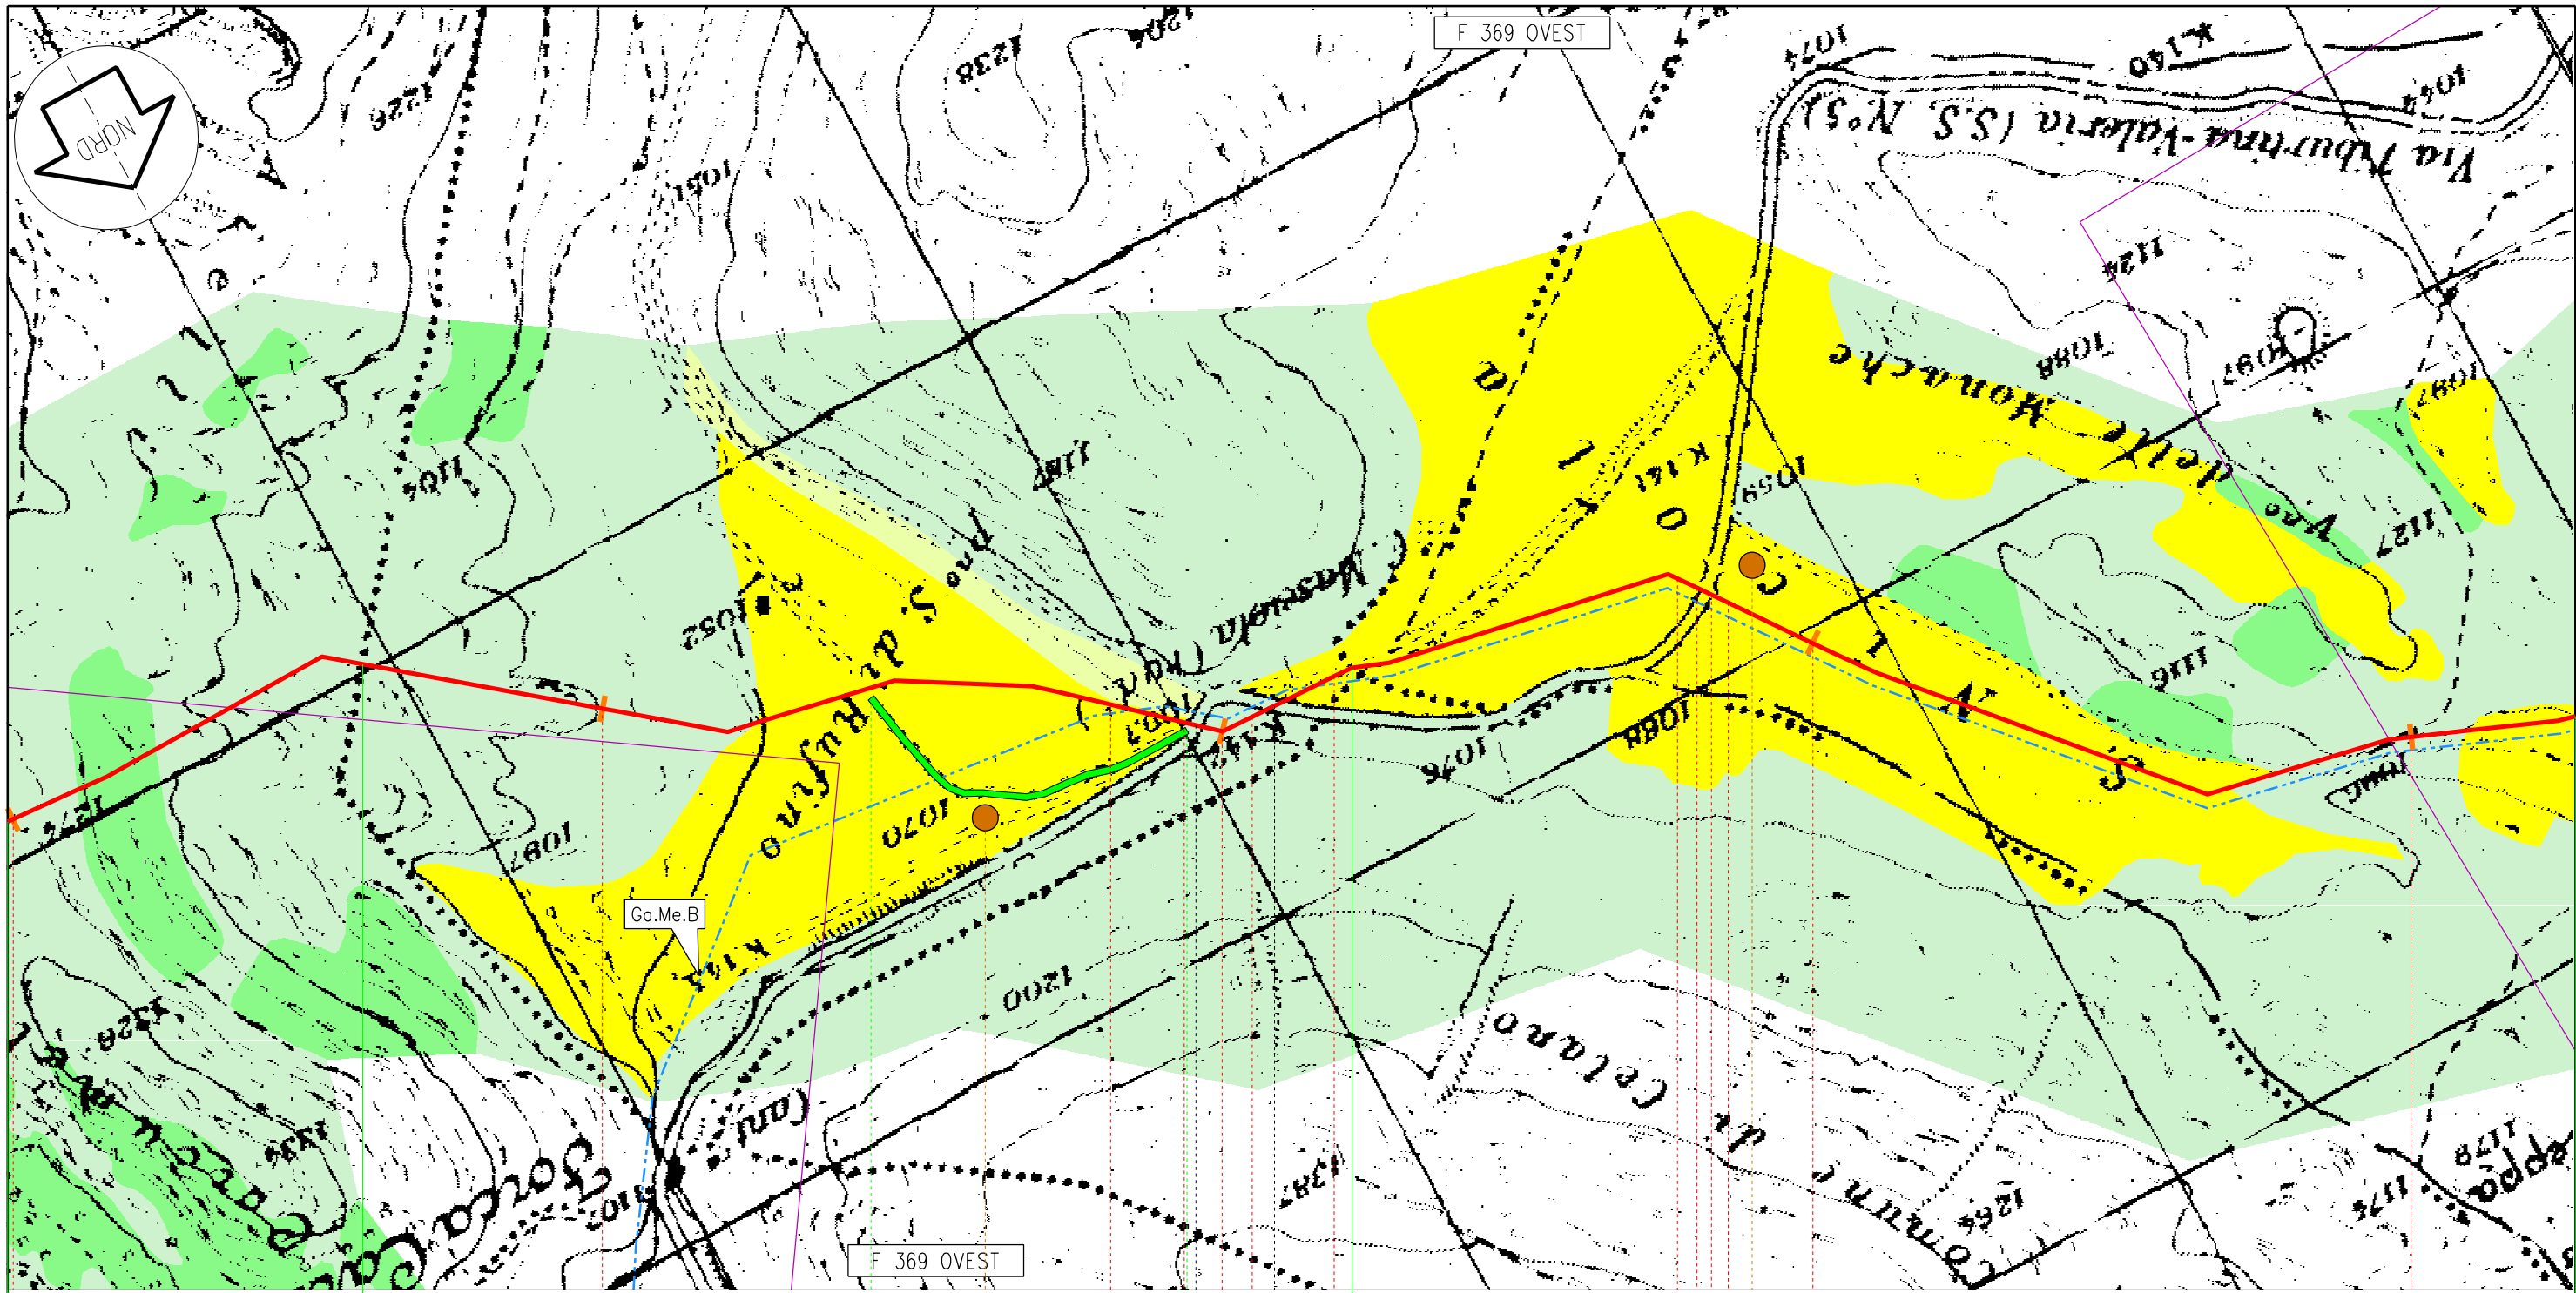

Ortona dei Marsi

Pescina

AQ

Collarmele

26

27

28

29

30

92,985
Met. Sulmona - Oricola

C5

C6

3 4

Proprietario
Snam
Rete Gas
Progettista
Snamprogetti


Met. Sulmona - Oricola
Variante di tracciato tra i territori comunali
di Goriano Sicoli e Massa D'Albe

USO DEL SUOLO

DISEGNO LB-D-83210
Foglio 5 di 12
REVISIONE 2
COMMESSA 659750
SCALA 1:10.000

Tavola
8

Il presente disegno e' di proprieta' aziendale - La societa' tutelera' i propri diritti a termine di legge.

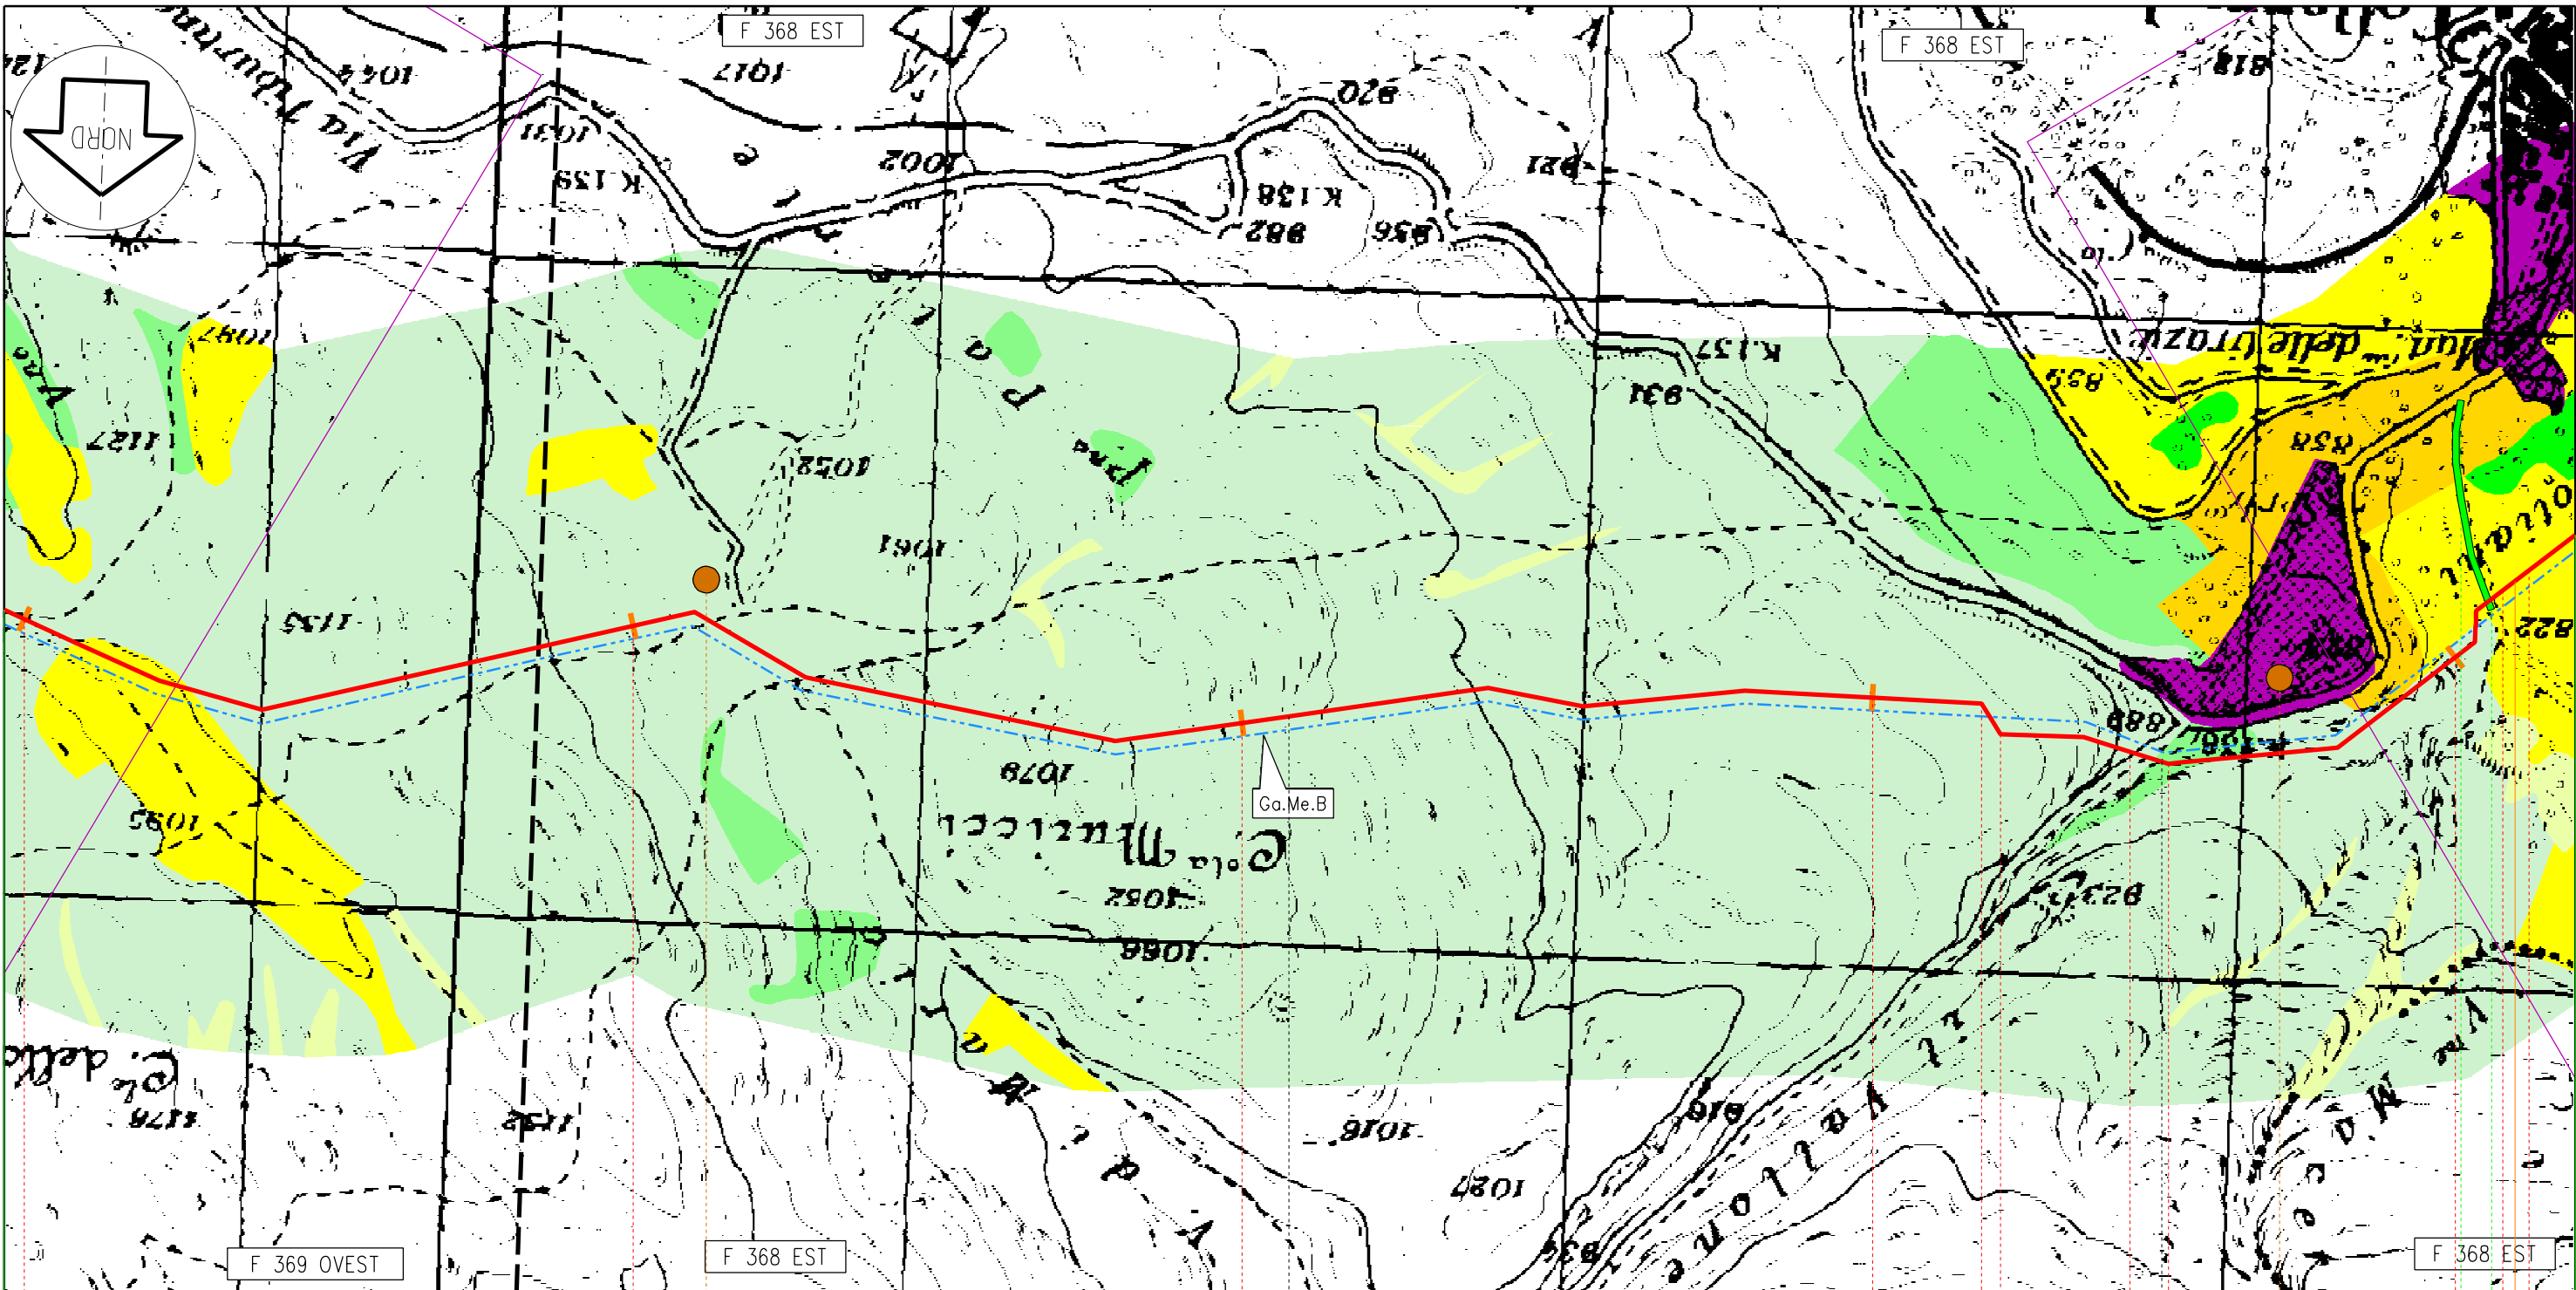


Collarmeale

AQ

30 31 32 33 34


92,985
Met. Sulmona - Oricola

◀ n.7 km 34,165 ▶

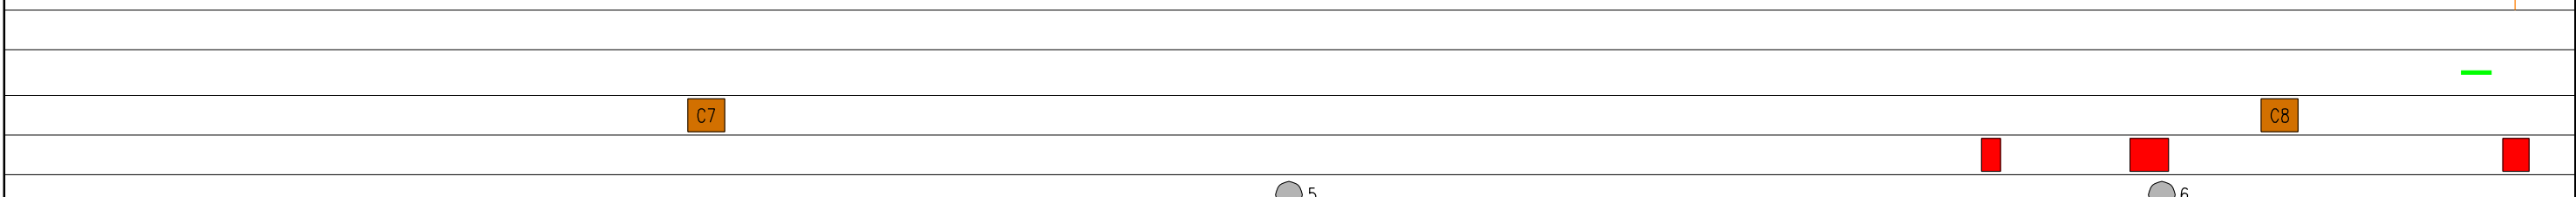

Proprietario Snam Rete Gas Progettista Snamprogetti	Met. Sulmona - Oricola Variante di tracciato tra i territori comunali di Goriano Sicoli e Massa D'Albe	DISEGNO LB-D-83210 Foglio 6 di 12 REVISIONE 2 COMMESSA 659750 SCALA 1:10.000	Tavola 9
	USO DEL SUOLO		

Il presente disegno e' di proprieta' aziendale - La societa' tutelera' i propri diritti a termine di legge.

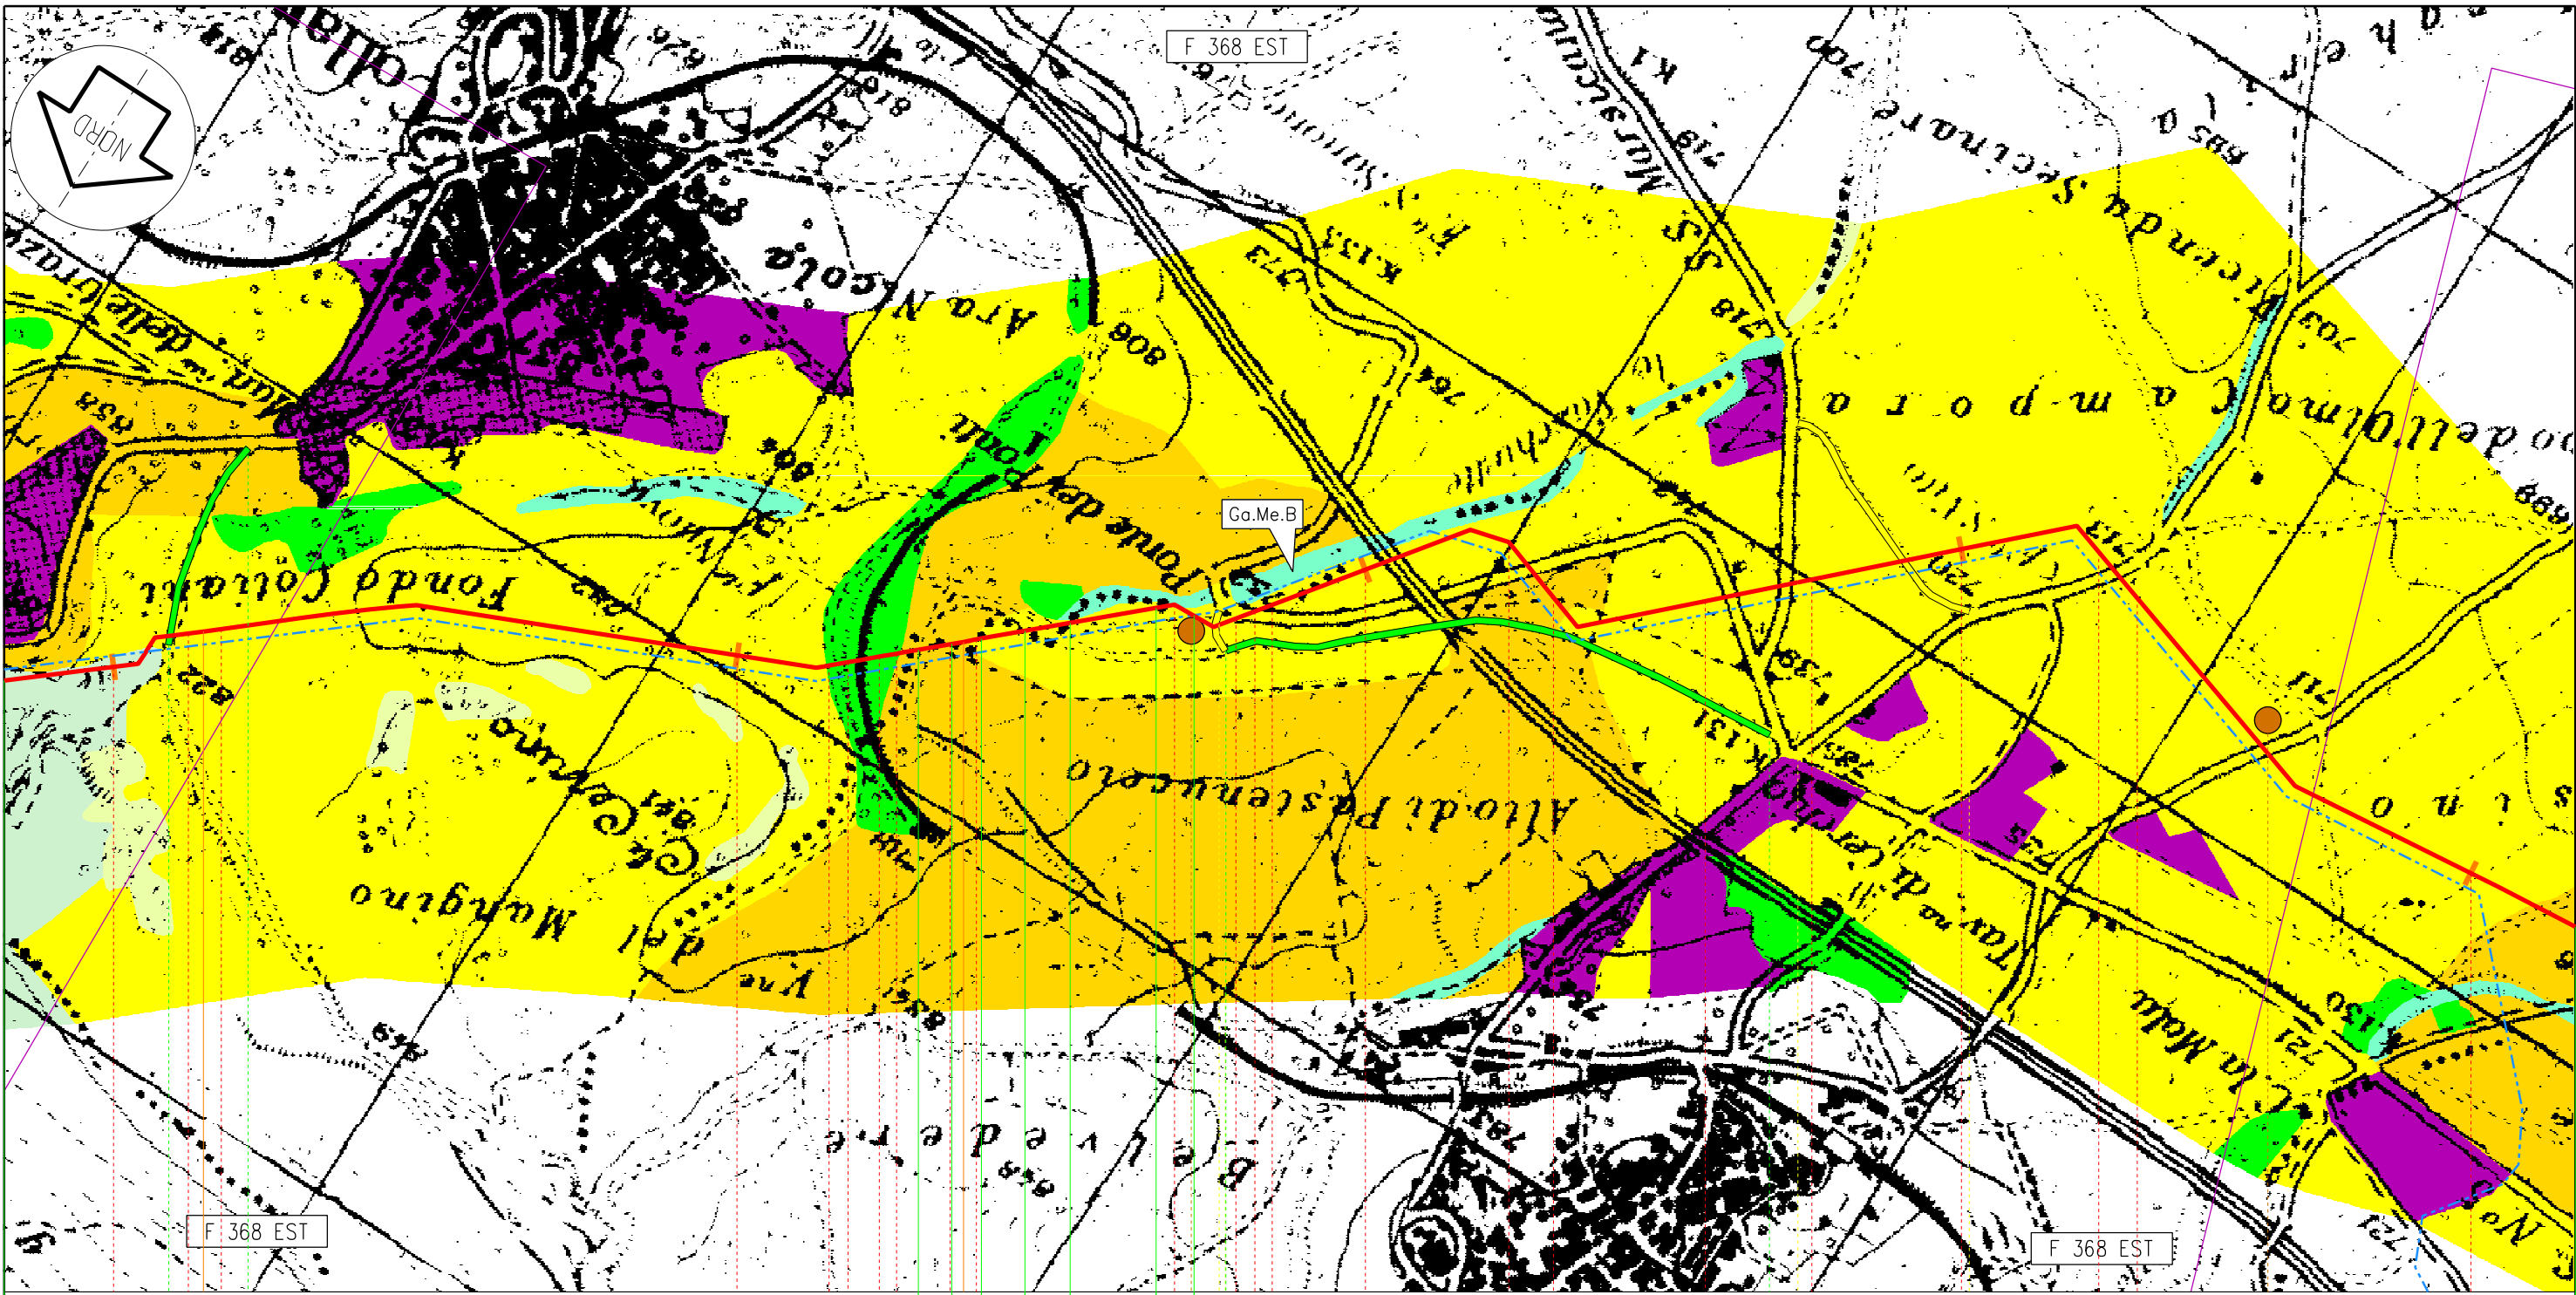

F 368 EST

F 368 EST

F 368 EST

Collarmente

Cerchio Collarmente Cerchio Collarmente Cerchio Collarmente

Cerchio

AQ

34

35

36

37

38

92,985
Met. Sulmona - Oricola

n.7 km 34,165

n.8 km 35,355

—

C9

C10



Proprietario
Snam
Rete Gas
Progettista
Snamprogetti


Met. Sulmona - Oricola
Variante di tracciato tra i territori comunali
di Goriano Sicoli e Massa D'Albe

USO DEL SUOLO

DISEGNO LB-D-83210
Foglio 7 di 12
REVISIONE 2
COMMESSA 659750
SCALA 1:10.000

Tavola
10

Il presente disegno e' di proprieta' aziendale - La societa' tutelera' i propri diritti a termine di legge.

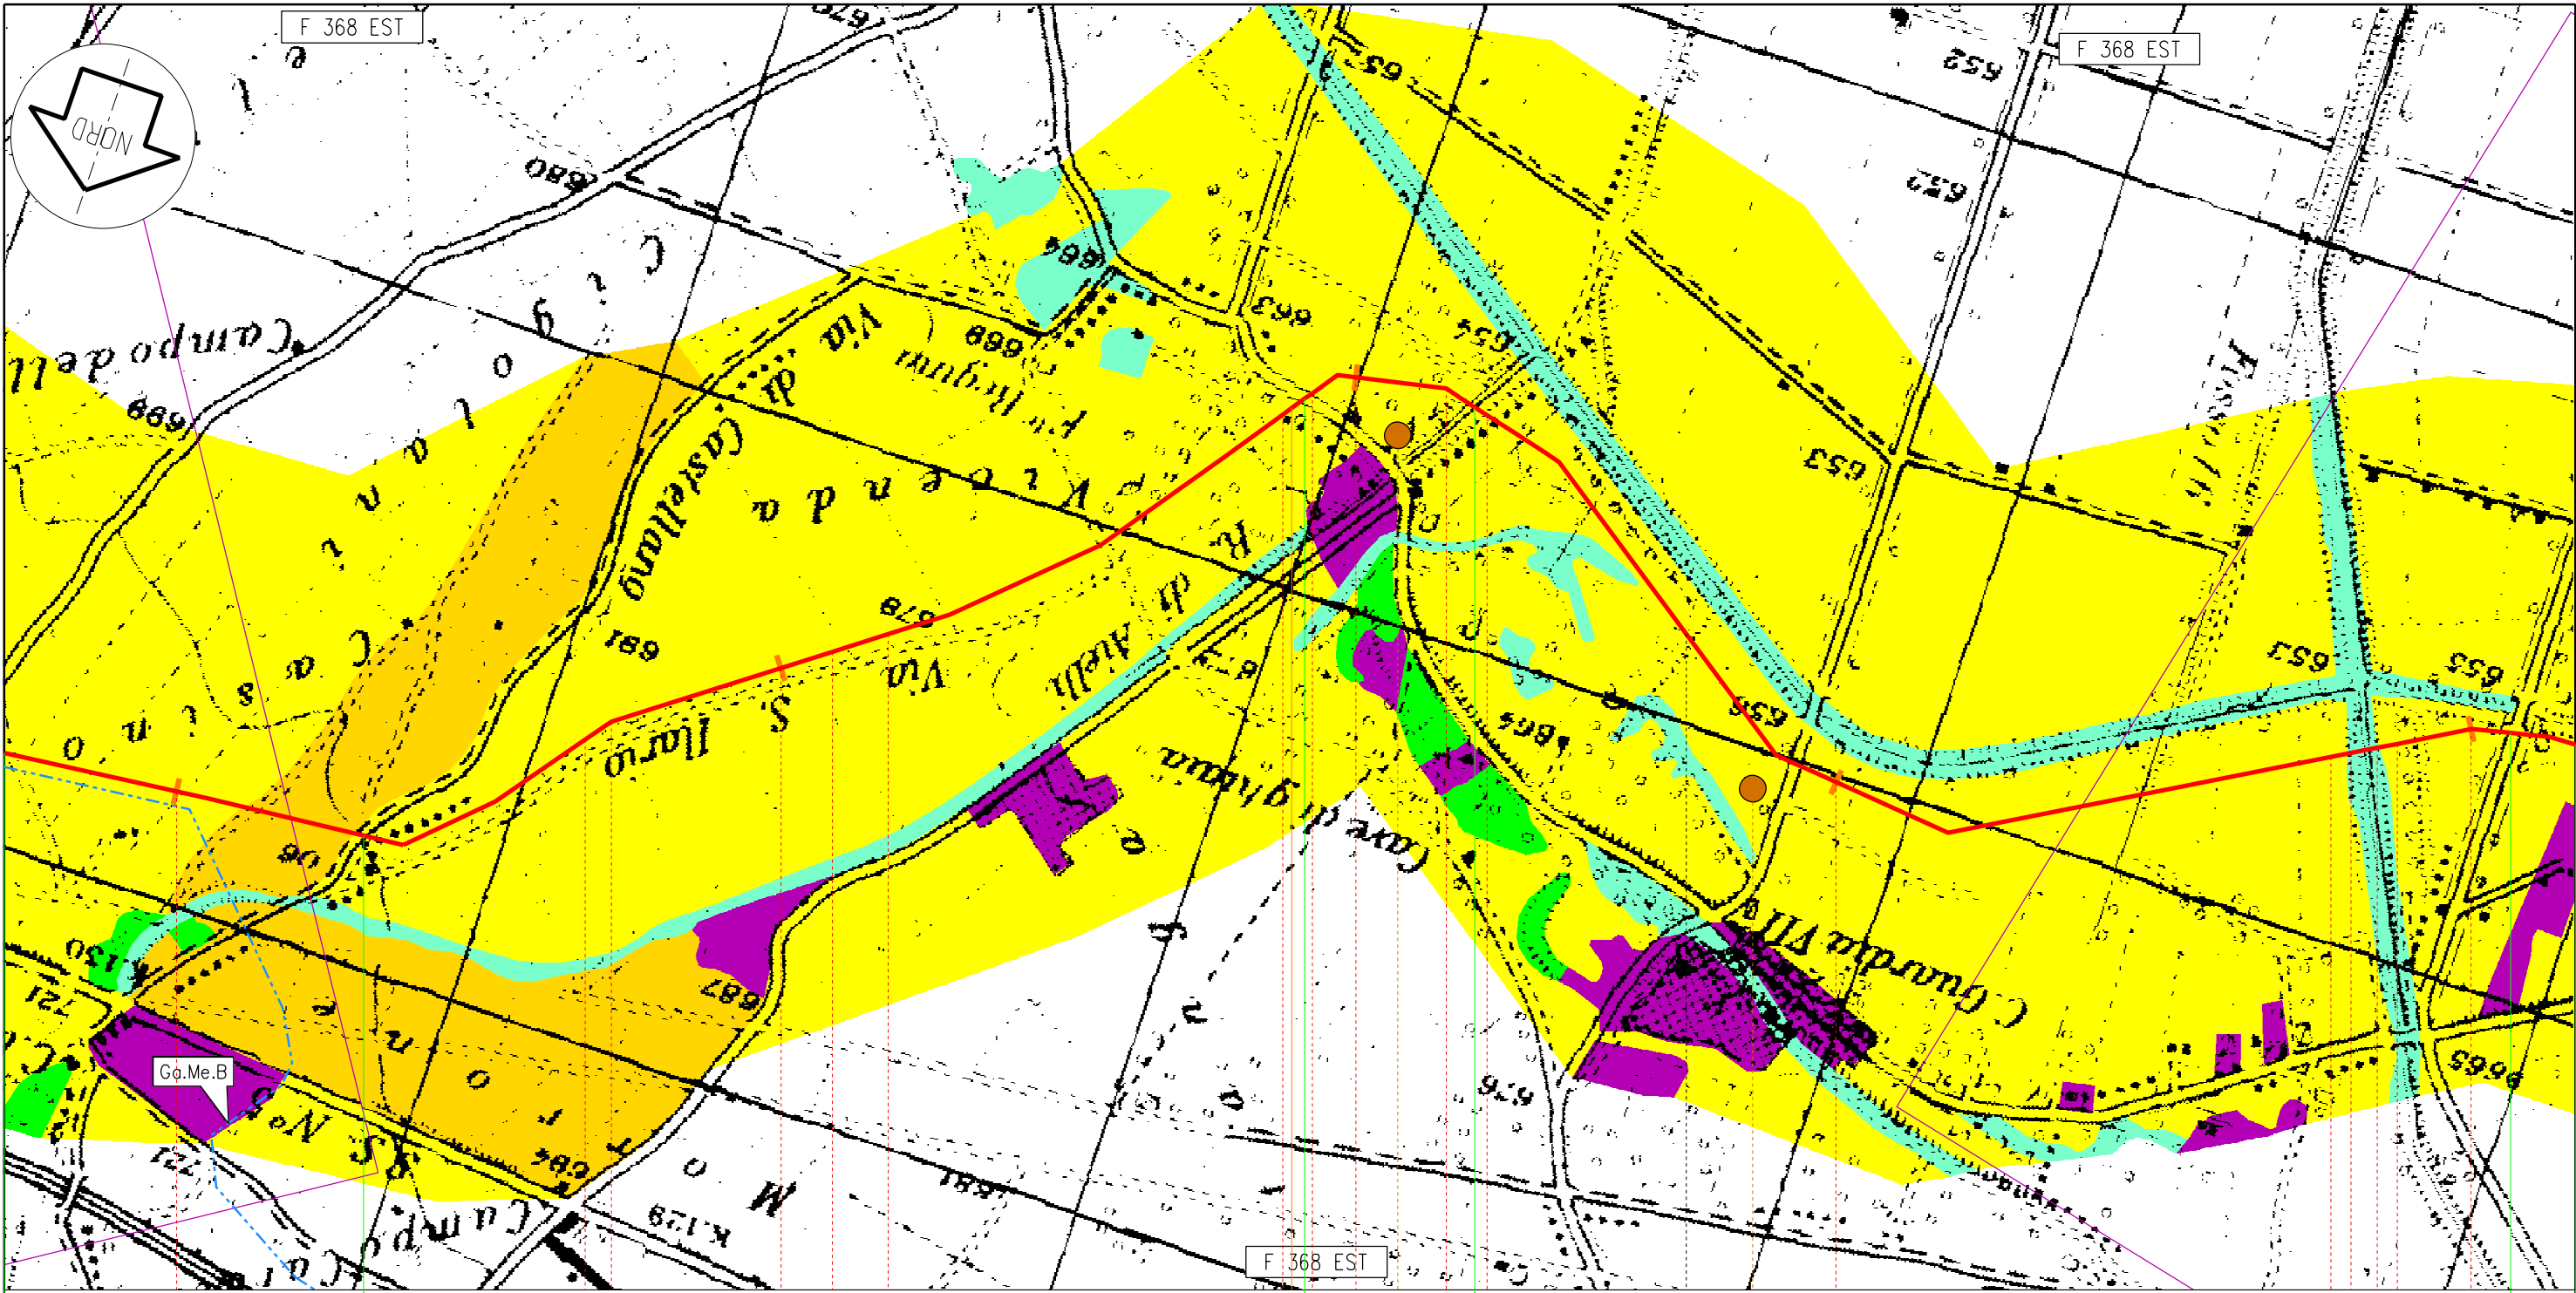

Cerchio

Aielli

Cerchio

Aielli

Celano

AQ

38

39

40

41

42

92,985
Met. Sulmona - Oricola

n.8/1 km 39,885

C11

C12

7

Proprietario
Snam
Rete Gas
Progettista
Snamprogetti


Met. Sulmona - Oricola
Variante di tracciato tra i territori comunali
di Goriano Sicoli e Massa D'Albe

USO DEL SUOLO

DISEGNO LB-D-83210
Foglio 8 di 12
REVISIONE 2
COMMESSA 659750
SCALA 1:10.000

Tavola
11

Il presente disegno e' di proprieta' aziendale - La societa' tutelera' i propri diritti a termine di legge.

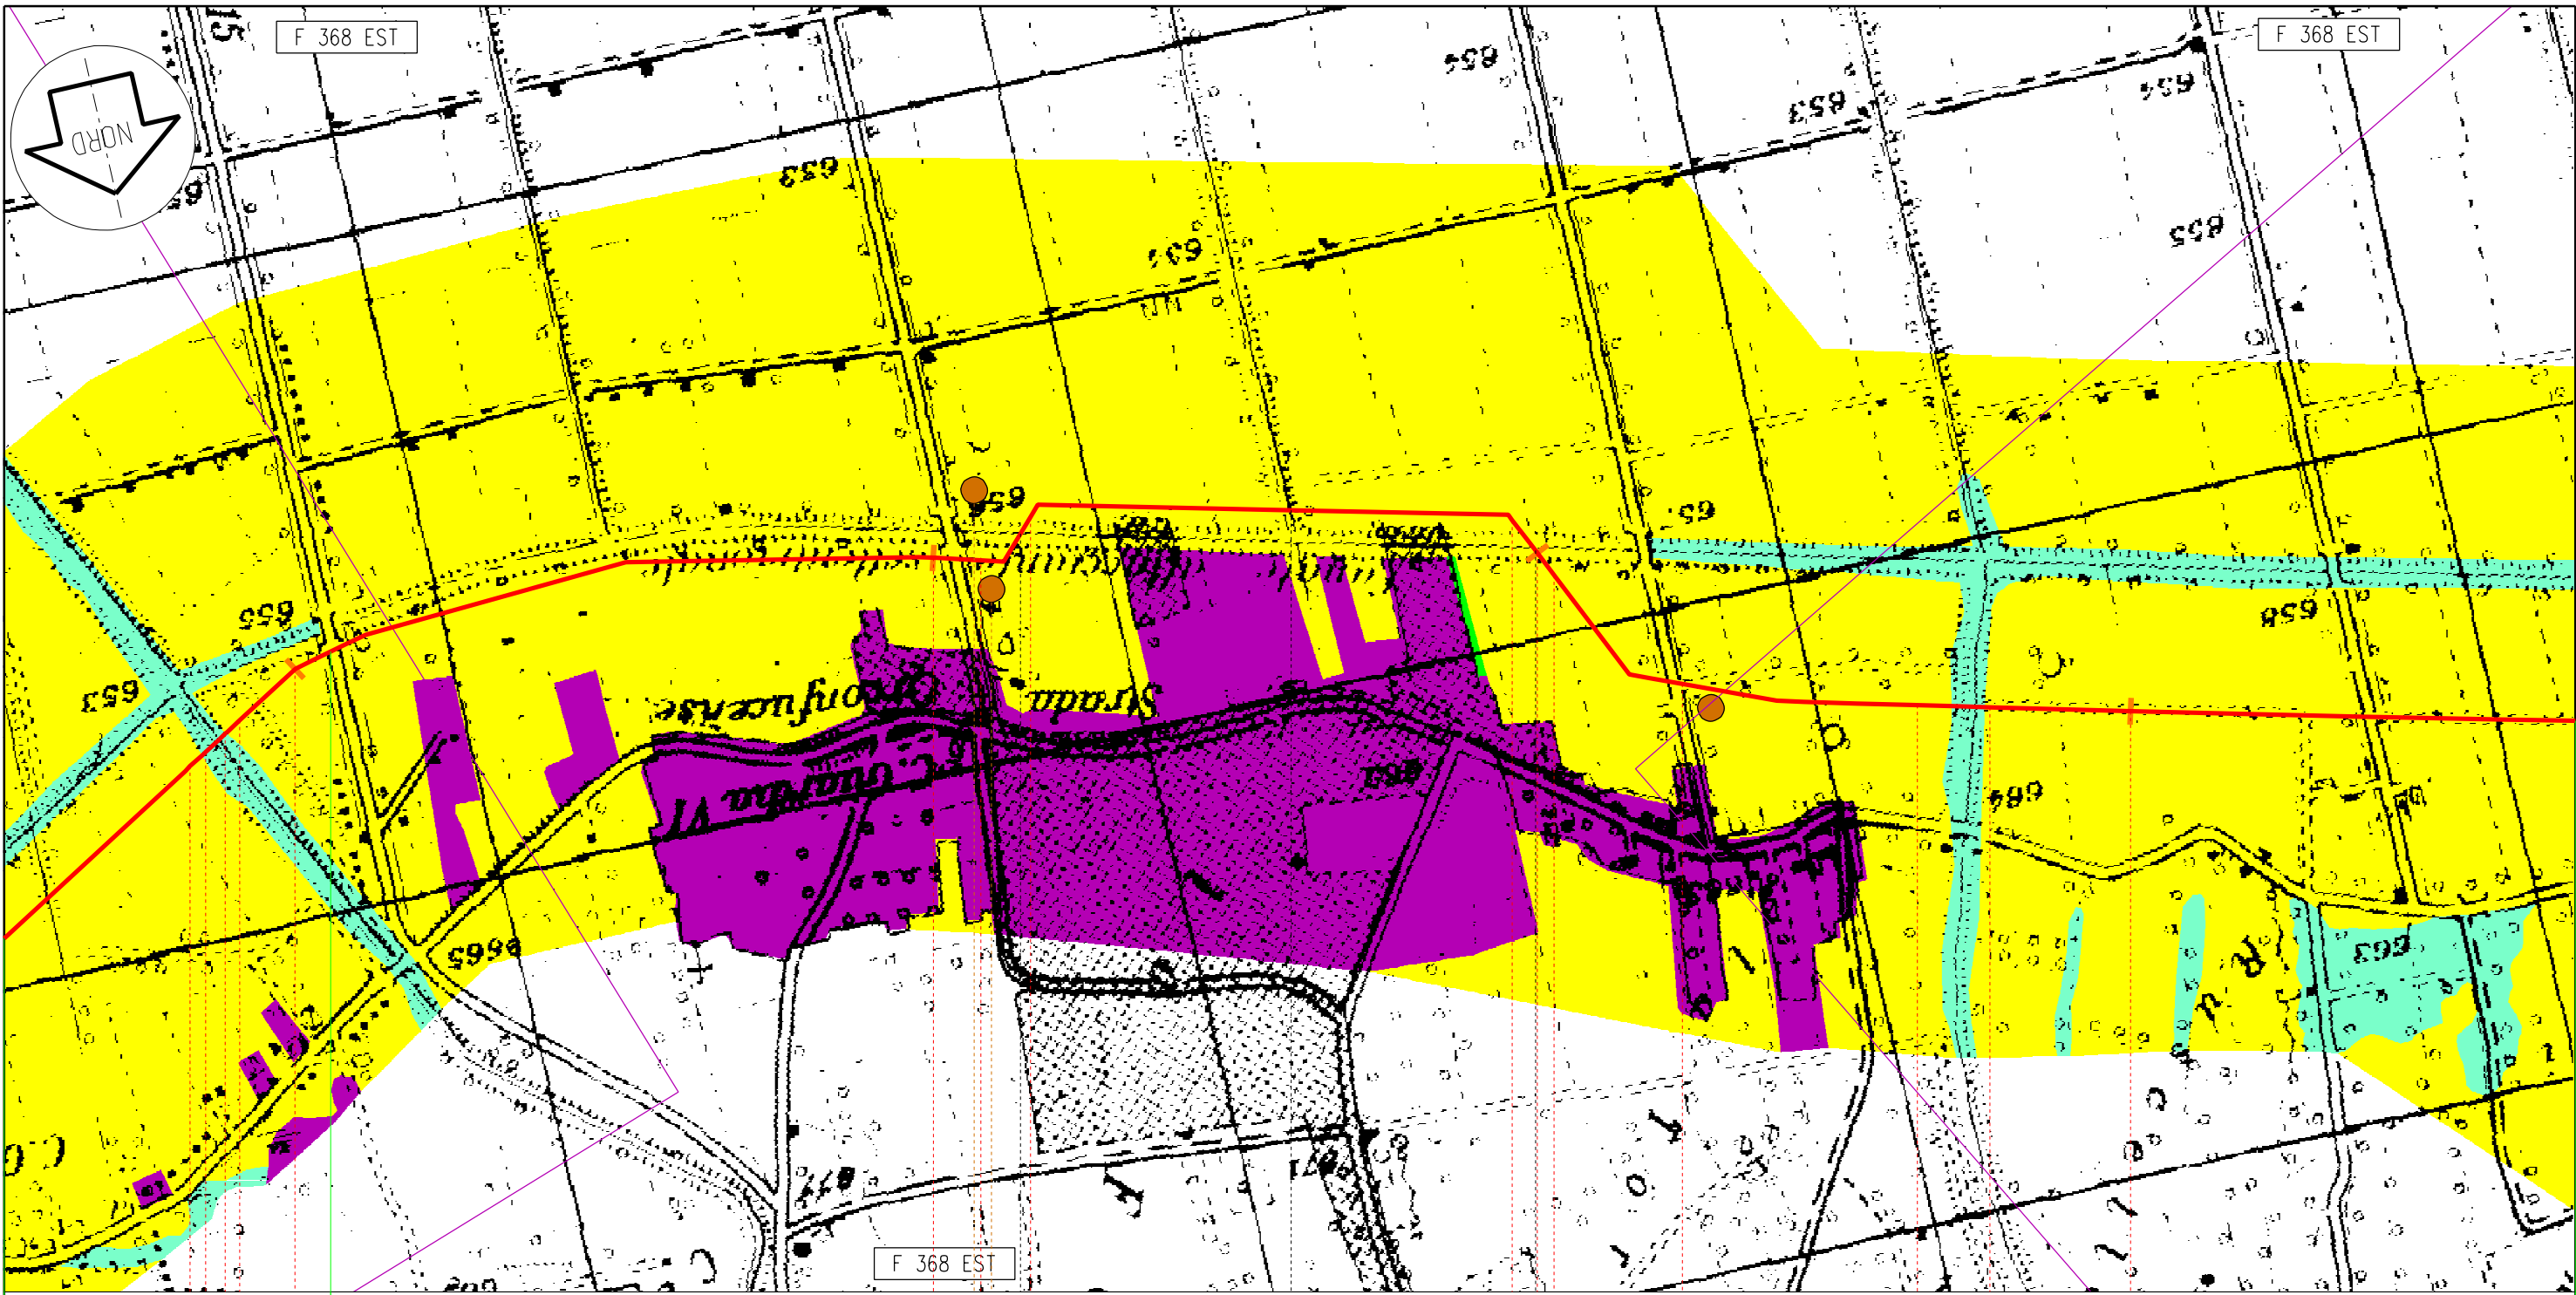

Aielli

Celano

AQ

42

43

44

45

92,985
Met. Sulmona - Oricola

C13 C14

C15



8

9


10

Proprietario
Snam
Rete Gas
Progettista
Snamprogetti

Met. Sulmona - Oricola
Variante di tracciato tra i territori comunali
di Goriano Sicoli e Massa D'Albe
USO DEL SUOLO

DISEGNO LB-D-83210
Foglio 9 di 12
REVISIONE 2
COMMESSA 659750
SCALA 1:10.000

Tavola
12

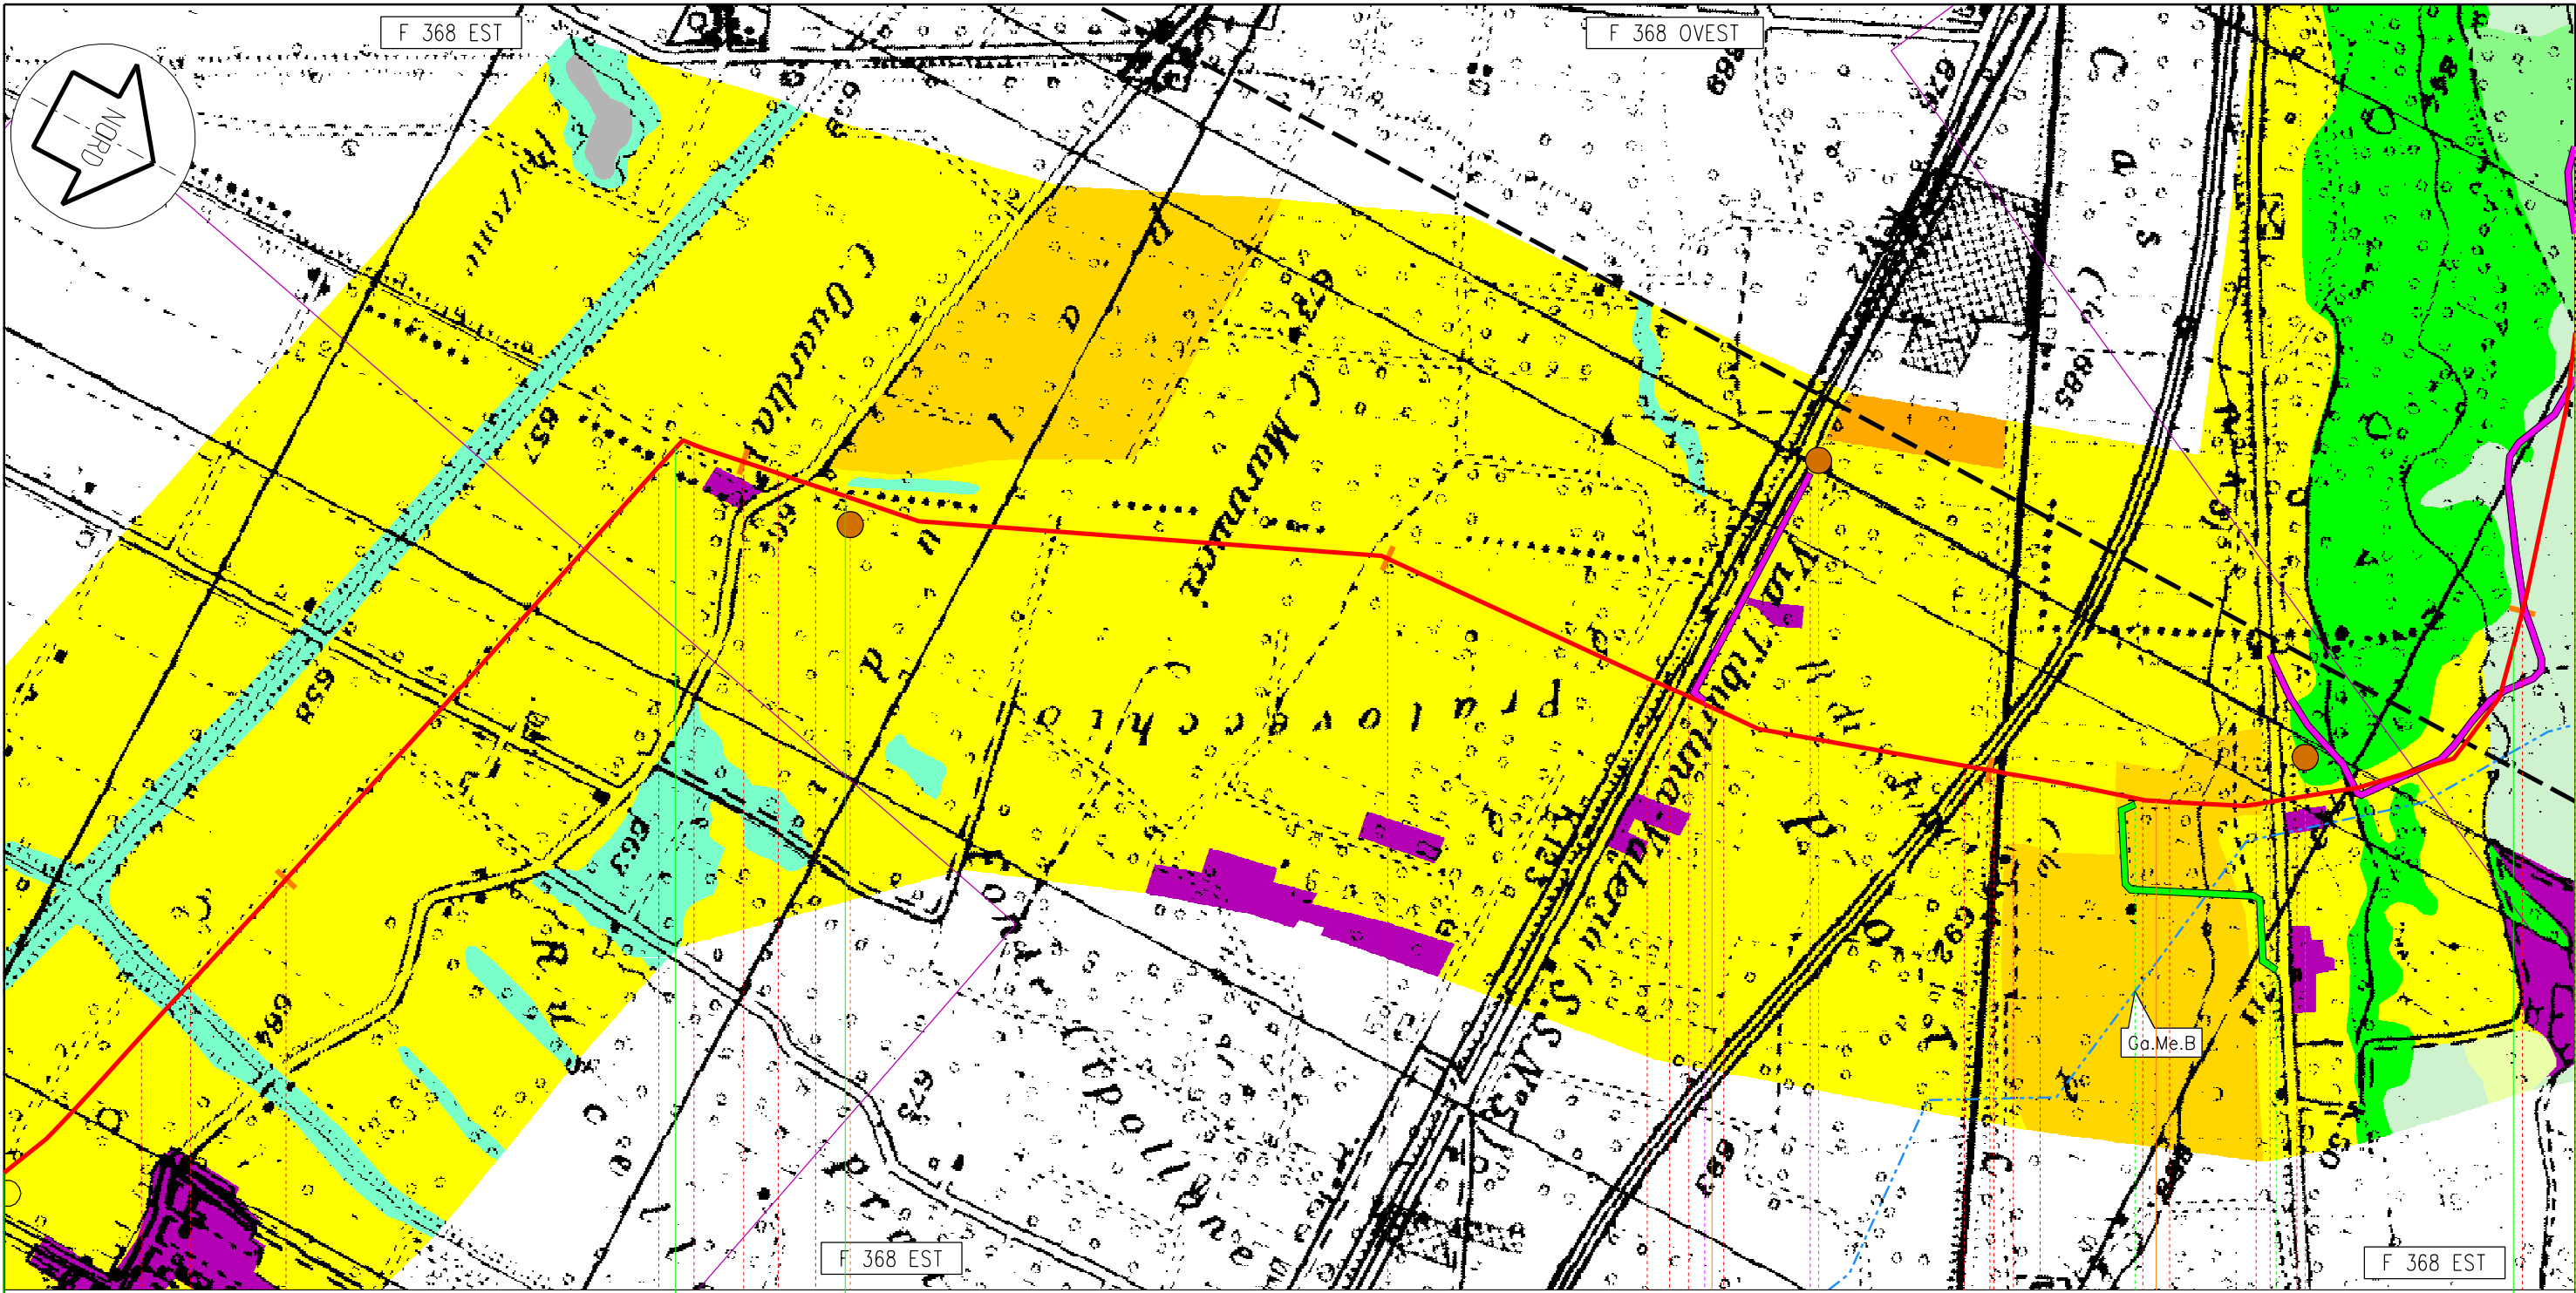


Celano Avezzano Celano Avezzano

45 46 47 48 49

AQ
92,985
Met. Sulmona - Oricola

n.8/2 km 47,545

n.8/3 km 48,270

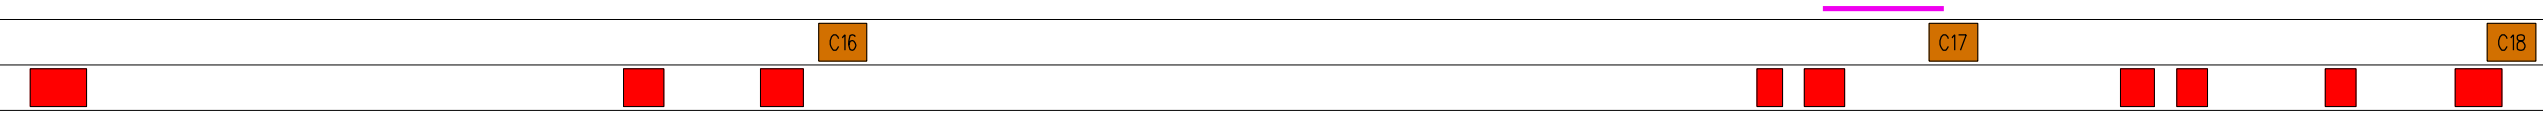

Proprietario
Snam
Rete Gas
Progettista
Snamprogetti


Met. Sulmona - Oricola
Variante di tracciato tra i territori comunali
di Goriano Sicoli e Massa D'Albe

USO DEL SUOLO

DISEGNO LB-D-83210
Foglio 10 di 12
REVISIONE 2
COMMESSA 659750
SCALA 1:10.000

Tavola
13

Il presente disegno e' di proprieta' aziendale - La societa' tutelera' i propri diritti a termine di legge.

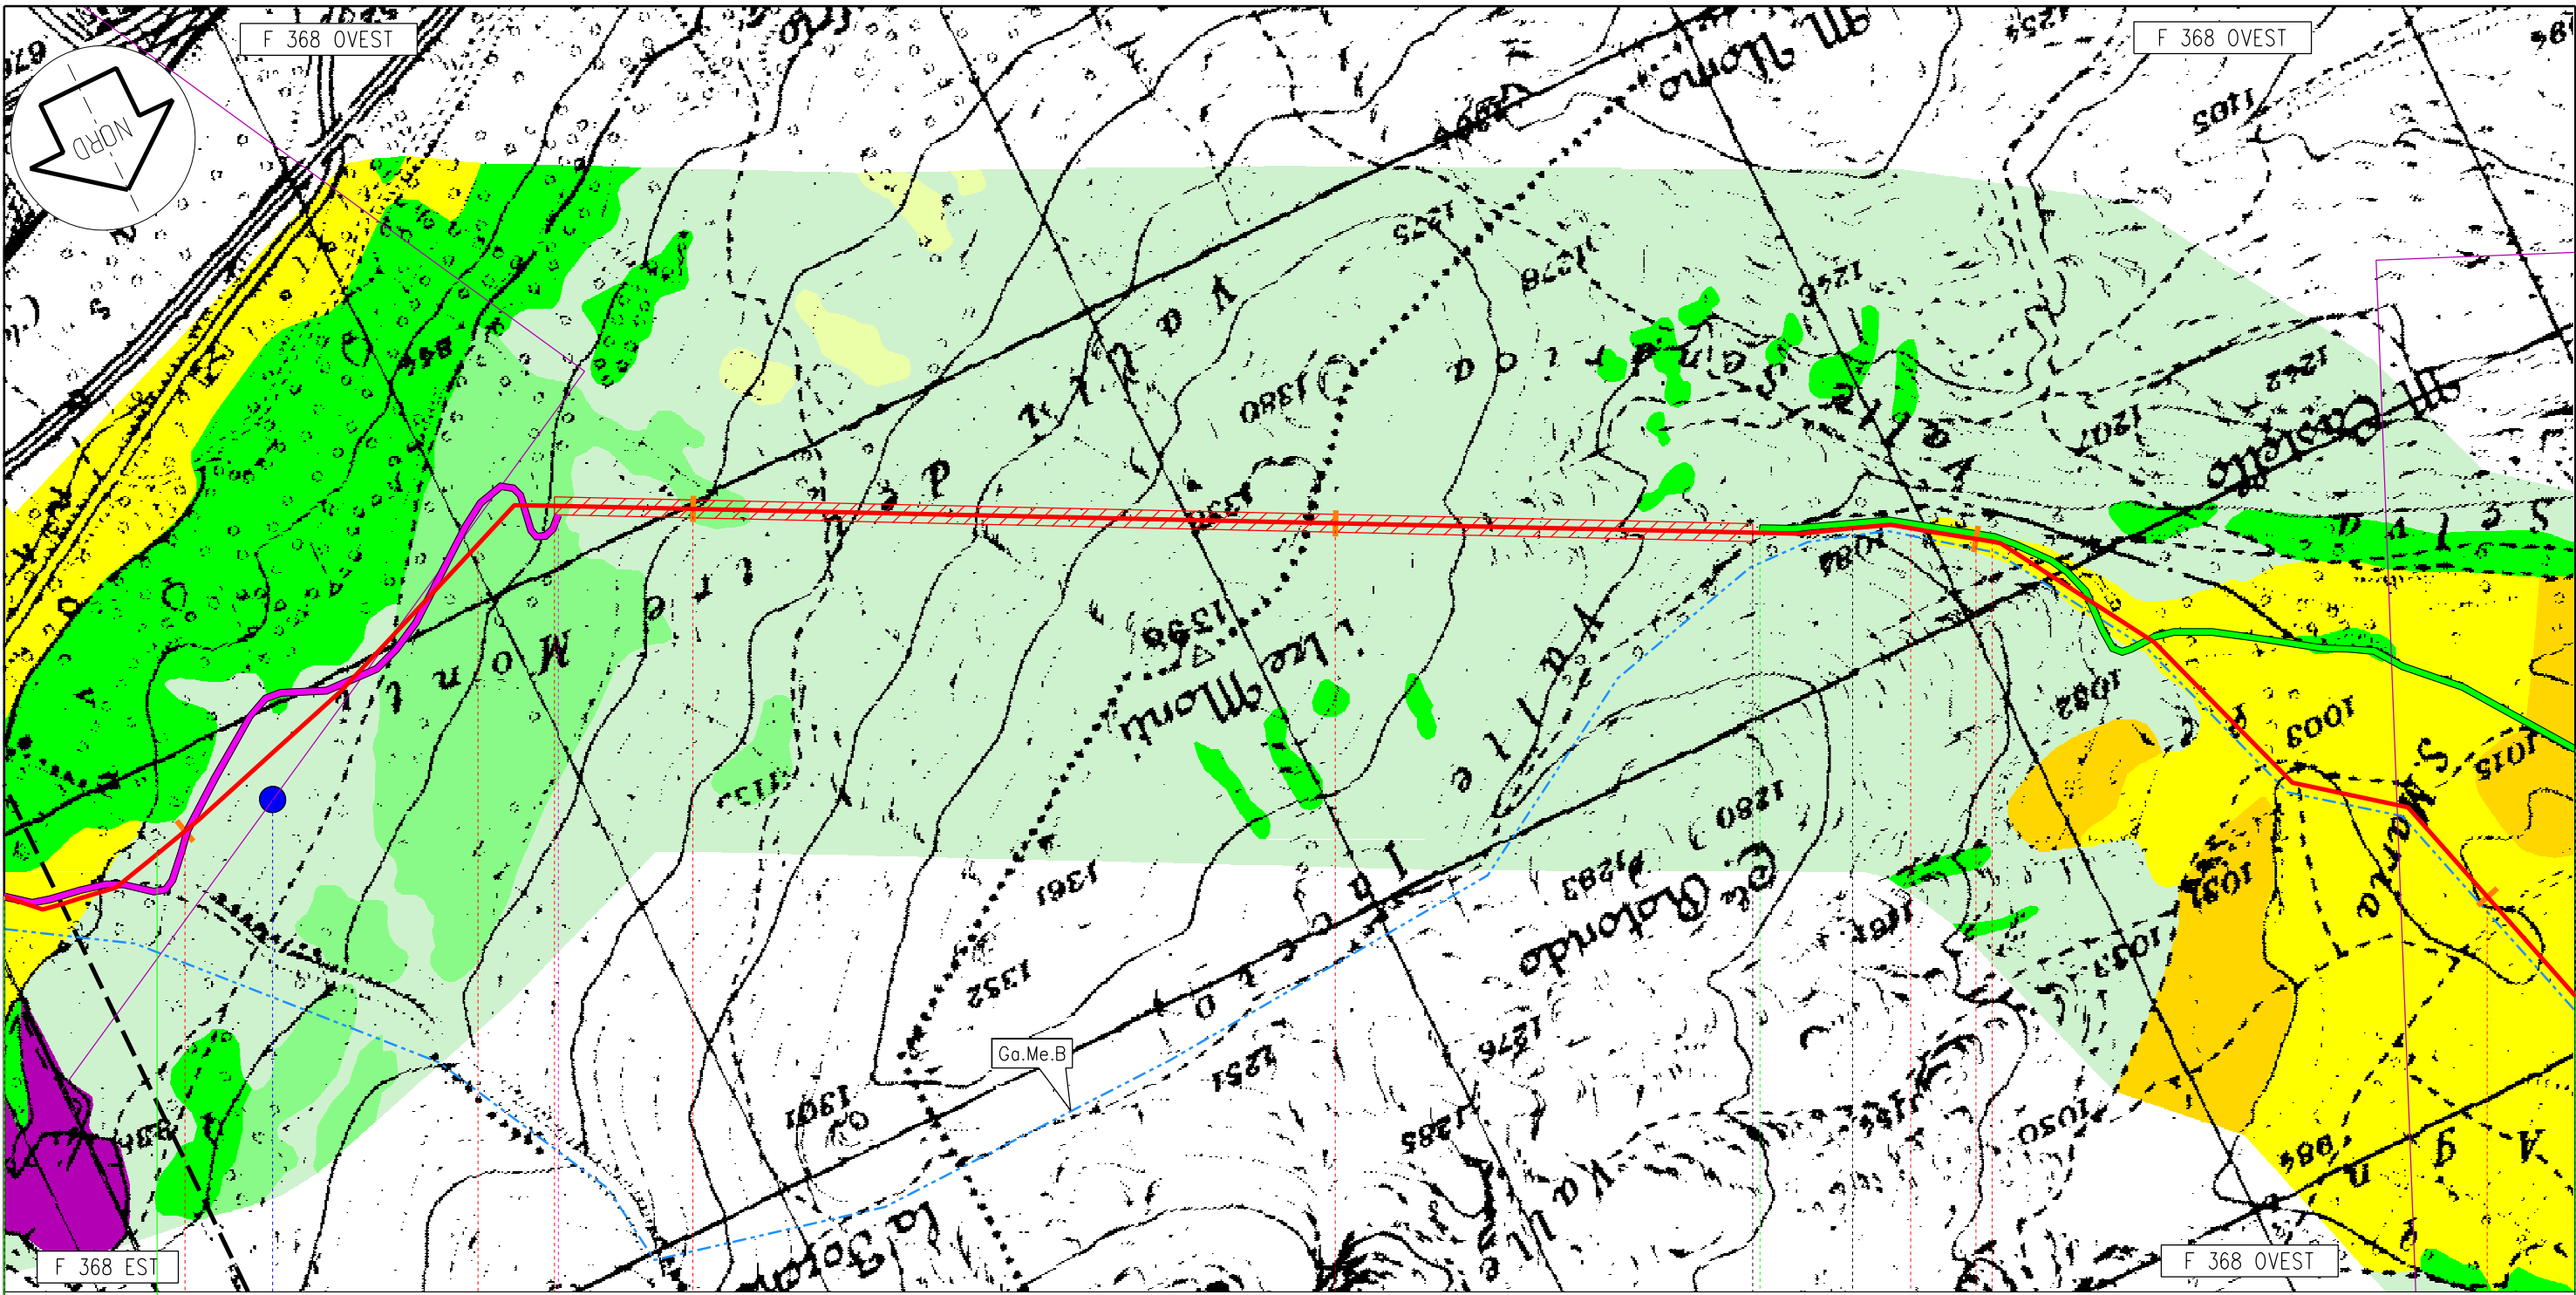

F 368 EST

F 368 OVEST

Celano

Avezzano

AQ

49

50

51

52

53

92,985
Met. Sulmona - Oricola

DI

11


Proprietario
Snam
Rete Gas
Progettista
Snamprogetti

Met. Sulmona - Oricola
Variante di tracciato tra i territori comunali
di Goriano Sicoli e Massa D'Albe
USO DEL SUOLO

DISEGNO LB-D-83210
Foglio 11 di 12
REVISIONE 2
COMMESSA 659750
SCALA 1:10.000

Tavola
14

Il presente disegno e' di proprieta' aziendale - La societa' tutelera' i propri diritti a termine di legge.

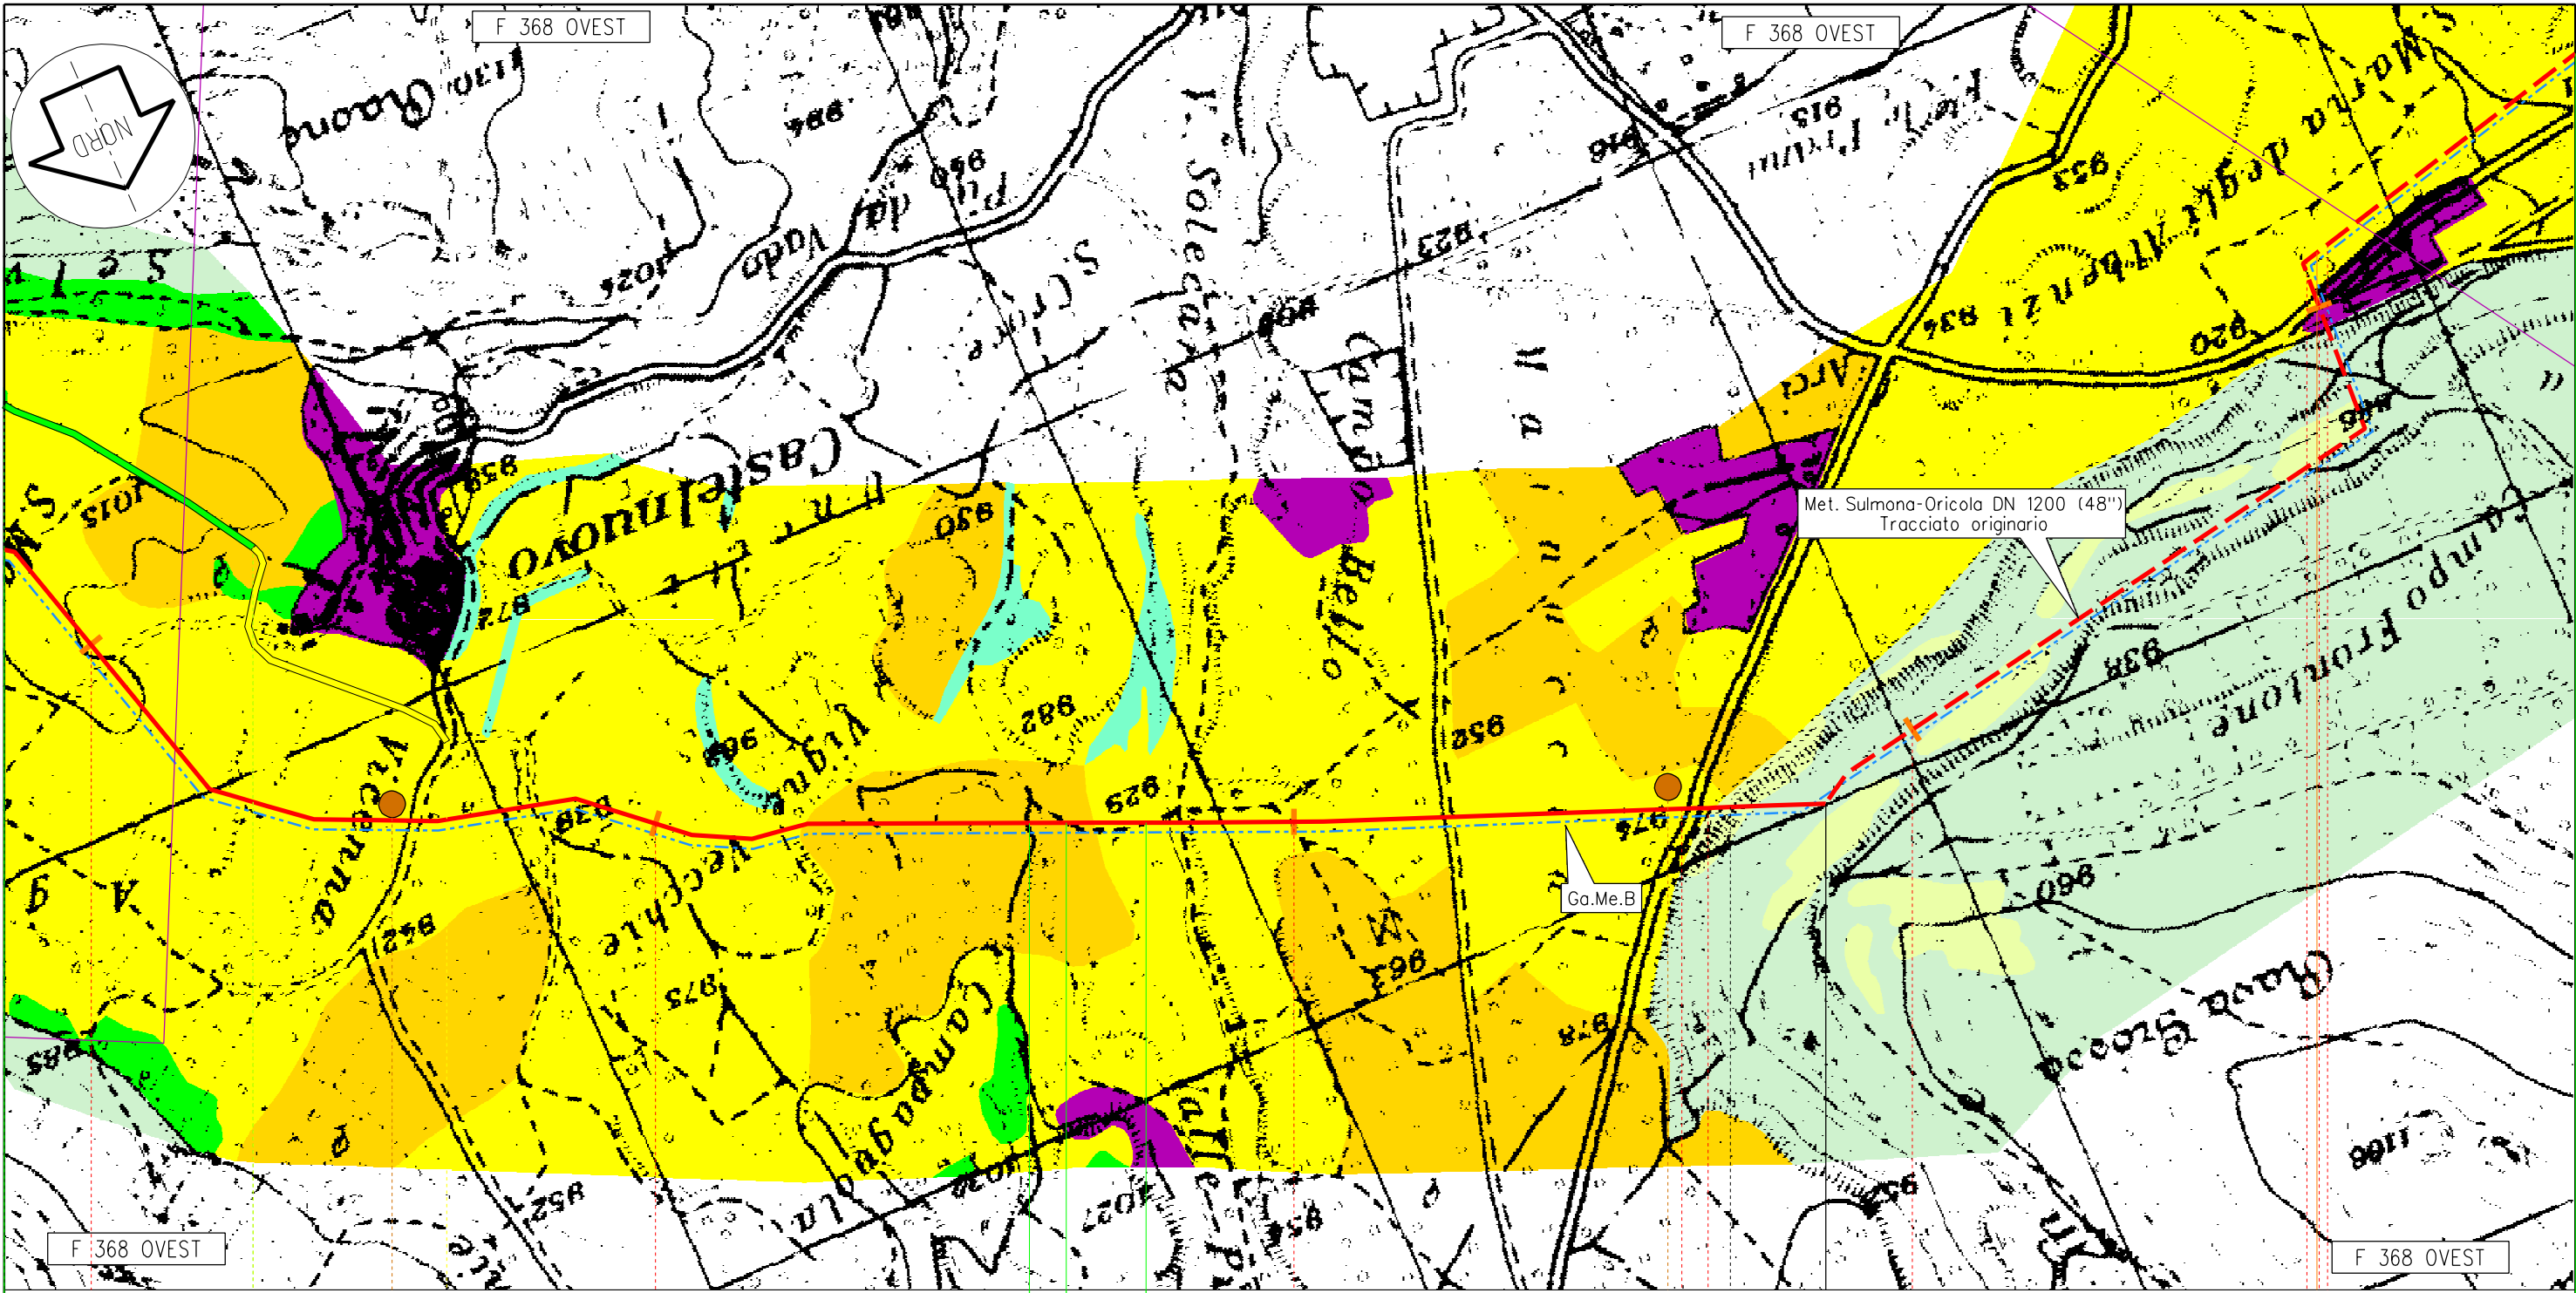

Met. Sulmona-Oricola DN 1200 (48")
Tracciato originario

Ga.Me.B

F 368 OVEST

F 368 OVEST

Avezzano

Massa d'Albe Avezzano

Massa d'Albe

53

54

AQ

55

56

57

92,985
Met. Sulmona - Oricola

km 55,830
Fine Variante

n.10 km 57,095

C19

C20

12

Proprietario
Snam
Rete Gas
Progettista
Snamprogetti

Met. Sulmona - Oricola
Variante di tracciato tra i territori comunali
di Goriano Sicoli e Massa D'Albe

USO DEL SUOLO

DISEGNO LB-D-83210
Foglio 12 di 12
REVISIONE 2
COMMESSA 659750
SCALA 1:10.000

Tavola
15

Il presente disegno e' di proprieta' aziendale - La societa' tutelera' i propri diritti a termine di legge.