

COROGRAFIA



TAVOLA DI INTERESSE

1	18/12/2006	Inserita variante Goriano Sicoli-Massa D'Albe	Gioacchini	Casati	Lanni
0	20/12/2003	Emissione	Prosperi	Paolucci	Soia
Rev.	DATA	DESCRIZIONE	ELABORATO	VERIFICATO	APPROVATO
		PROGETTISTA 		COMMESSA 659750	UNITA' 000
Met. Sulmona - Oricola Variante di tracciato tra i territori comunali di Goriano Sicoli e Massa D'Albe DN 1200 (48") P 75 bar			DISEGNO LB-D-83219		
			REVISIONE 1		
INVENTARIO DEI FENOMENI FRANOSI SITUAZIONI A RISCHIO DI FRANA			FG. 1 DI 3		
			SCALA 1:10.000		

AUTORITA' DEL BACINO DEL FIUME TEVERE
PIANO STRALCIO DI ASSETTO IDROGEOLOGICO

Legenda

Inventario dei fenomeni franosi

fenomeno attivo	fenomeno quiescente	fenomeno inattivo*	fenomeno presunto	fenomeno attivo	fenomeno quiescente	fenomeno inattivo*	fenomeno presunto	
								frana per crollo o ribaltamento
								frana per scivolamento
								frana per colamento
								frana complessa
								area con franosità diffusa
								area interessata da deformazioni gravitative profonde (DGPV)
								area interessata da deformazioni superficiali lente e/o soliflusso
								falda e/o cono di detrito
								debris flow (colata di detrito)
								area a calanchi o in erosione
								frana presunta
								orlo di scarpata di frana
								frana non cartografabile

* - rientrano in questa categoria i fenomeni stabilizzati con interventi di bonifica

Situazioni di rischio da frana

	R4 - 'molto elevato'
	R3 - 'elevato'

LEGENDA MECCANICA

	CONDOTTA IN PROGETTO
	MET. Sulmona - Oricola DN 1200 (48") P 75 bar - Tracciato originario
	MET. Ga. Me. B ESISTENTE
	CONDOTTA ESISTENTE
	IMPIANTI IN PROGETTO
	IMPIANTI ESISTENTI
	PUNTO DI INTERCETTAZIONE DI LINEA (PIL)
	PUNTO DI INTERCETTAZIONE DI DERIVAZIONE IMPORTANTE (PIDI)
	PUNTO DI INTERCETTAZIONE CON DISCAGGIO DI ALLACCIAMENTO (PIDA)
	PUNTO DI INTERCETTAZIONE DI DERIVAZIONE SEMPLICE (PIDS)
	GIUNTO ISOLANTE
	CABINA DI RIDUZIONE
	PUNTO DI LANCIO E RICEVIMENTO PIG
	GALLERIA - MICRO/MINI TUNNEL - RAISE BORING


PLANIMETRIA

COMUNI	DATI DI PROGETTO	
PROVINCIE		
PROGRESSIVE CHILOMETRICHE		
LIMITI DI TRONCO		
PUNTI IMPIANTISTICI		
DIAMETRO NOMINALE mm (inch)		
SPESSORE mm		
FERROVIE		ATTRAVERSAMENTI
STRADE		
CORSI D'ACQUA		

Proprietario
Snam
Rete Gas
Progettista
Snamprogetti


Met. Sulmona - Oricola
Variante di tracciato tra i territori comunali di Goriano Sicoli e Massa D'Albe
**INVENTARIO DEI FENOMENI FRANOSI
SITUAZIONI A RISCHIO DI FRANA**

DISEGNO LB-D-83219
Foglio 2 di 3
REVISIONE 1
COMMESSA 659750
SCALA 1:10.000

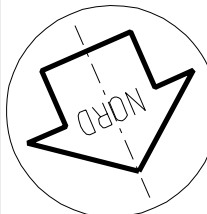

F 368 OVEST

F 368 OVEST

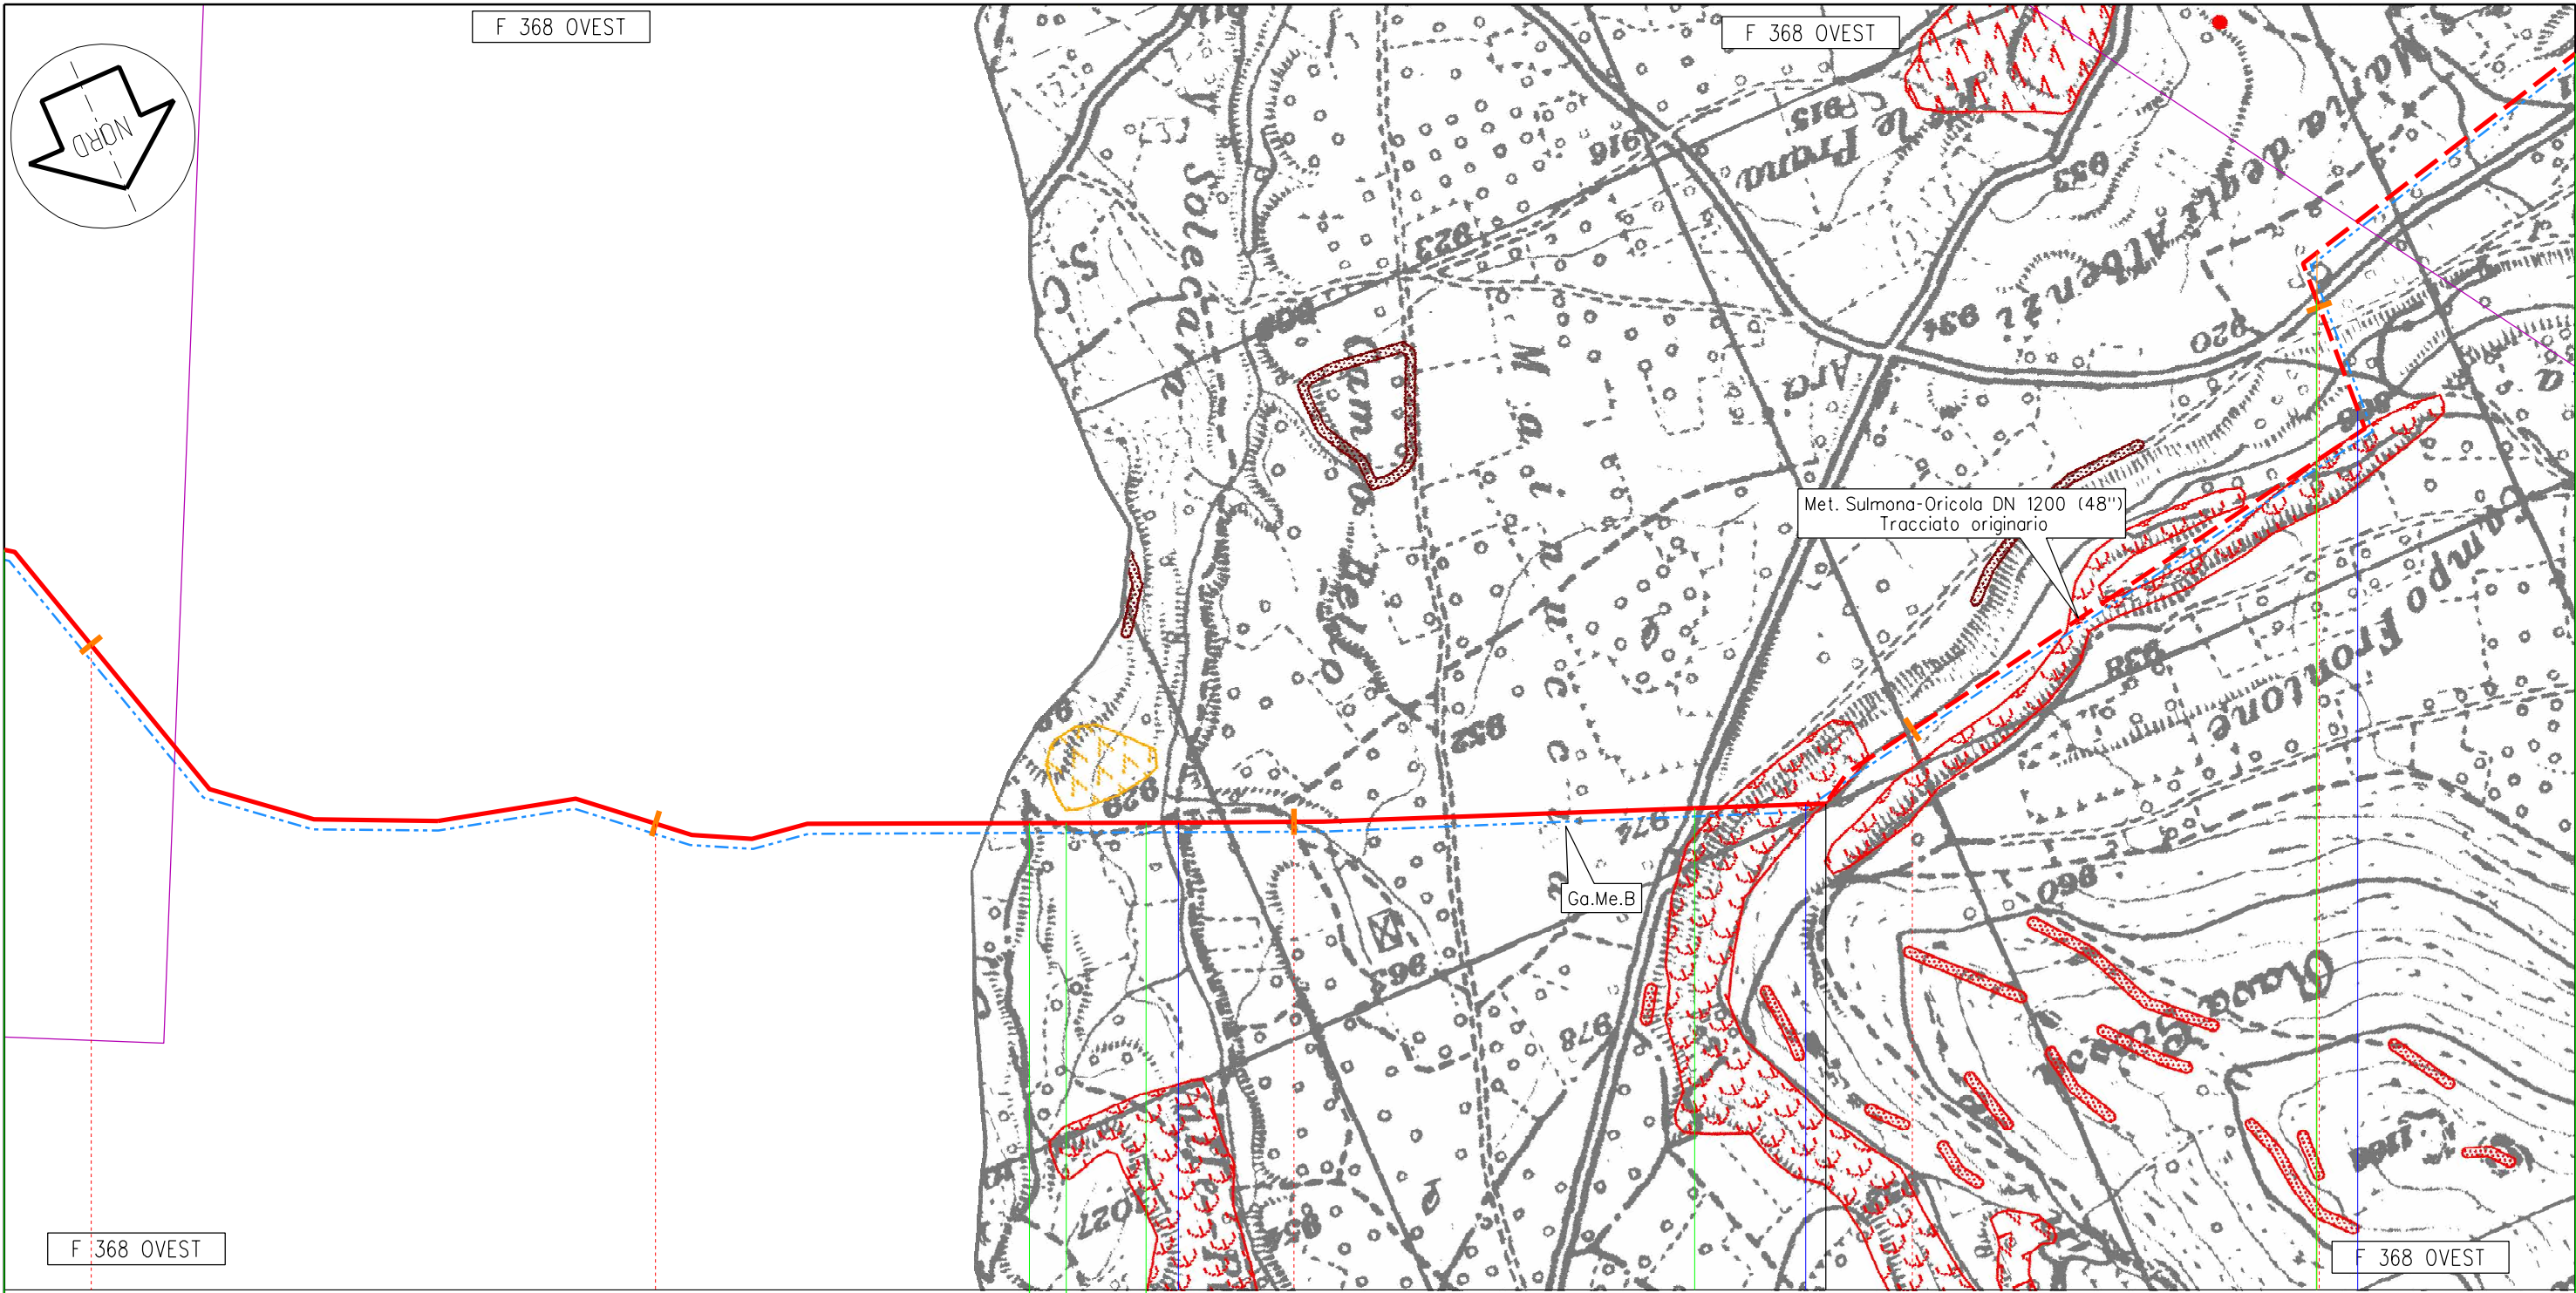

F 368 OVEST

F 368 OVEST

Avezzano

Massa d'Albe Avezzano

Massa d'Albe

53

54

AQ

55

56

57

92,985
Met. Sulmona - Oricola

km 55,830
Fine Variante

n.10 km 57,095

1200 (48")

0,0

SP n. 24

SP n. 24

Vallone Solecaro

V. Majelama

V. Majelama

Proprietario

Snam
Rete Gas

Progettista

Snamprogetti

Met. Sulmona - Oricola
Variante di tracciato tra i territori comunali
di Goriano Sicoli e Massa D'Albe

**INVENTARIO DEI FENOMENI FRANOSI
SITUAZIONI A RISCHIO DI FRANA**

DISEGNO LB-D-83219

Foglio 3 di 3

REVISIONE 1

COMMESSA 659750

SCALA 1:10.000

Tavola

15

Il presente disegno e' di proprieta' aziendale - La societa' tutelera' i propri diritti a termine di legge.