



Il presente disegno e' di proprieta' aziendale - La Societa' tutelera' i propri diritti a termine di legge.



COROGRAFIA Scala 1:500.000

1	2003/2019	INSERITE MODIFICHE TRACCIATO	T. FILANDRO	G.CANNITO	V.FORLIVESI O. CORDA						
0	2006/2018	REVISIONE	T. FILANDRO	M.FORNAROLI	V.FORLIVESI O. CORDA						
INDICE	DATA	REVISIONI			ELABORATO VERIFICATO APPROVATO						
		PROGETTISTA  Rif. TPIDL: 073670-010-DW-3252-627 TECHNIP ITALY DIREZIONE LAVORI S.p.A.			Dis. PG-TP-111 Fg. 1 di 31						
Metanodotto: METANIZZAZIONE SARDEGNA MET.: CAGLIARI - PALMAS ARBOREA DN 650 (26") DP 75 bar					Comm. INDICE <table border="1" style="display: inline-table; vertical-align: middle;"> <tr> <td>1</td> <td></td> <td></td> <td></td> <td></td> <td></td> </tr> </table> Scala 1:10000	1					
1											
VARIANTI DI TRACCIATO					Sostituisce il Sostituito dal						

Progetto:

METANIZZAZIONE SARDEGNA
MET. CAGLIARI - PALMAS ARBOREA
DN 650 (26") DP 75 bar

VARIANTI DI TRACCIATO

1	20/03/2019	INSERITE MODIFICHE TRACCIATO	T. FILANDRO	G. CANNITO	V. FORLIVESI O. CORDA
0	20/06/2018	REVISIONE	T. FILANDRO	M. FORNAROLI	V. FORLIVESI O. CORDA
INDICE	DATA	R E V I S I O N I		ELABORATO	VERIFICATO APPROVATO

Foglio
2
di 31
Scala
1:10000




TechnipFMC
Rif TPIDL 073670-010-DW-3252-627
TECHNIP ITALY DIREZIONE LAVORI S.p.A.

PG-TP-111

Comm.

C.T.R. F. 557140

C.T.R. F. 557130

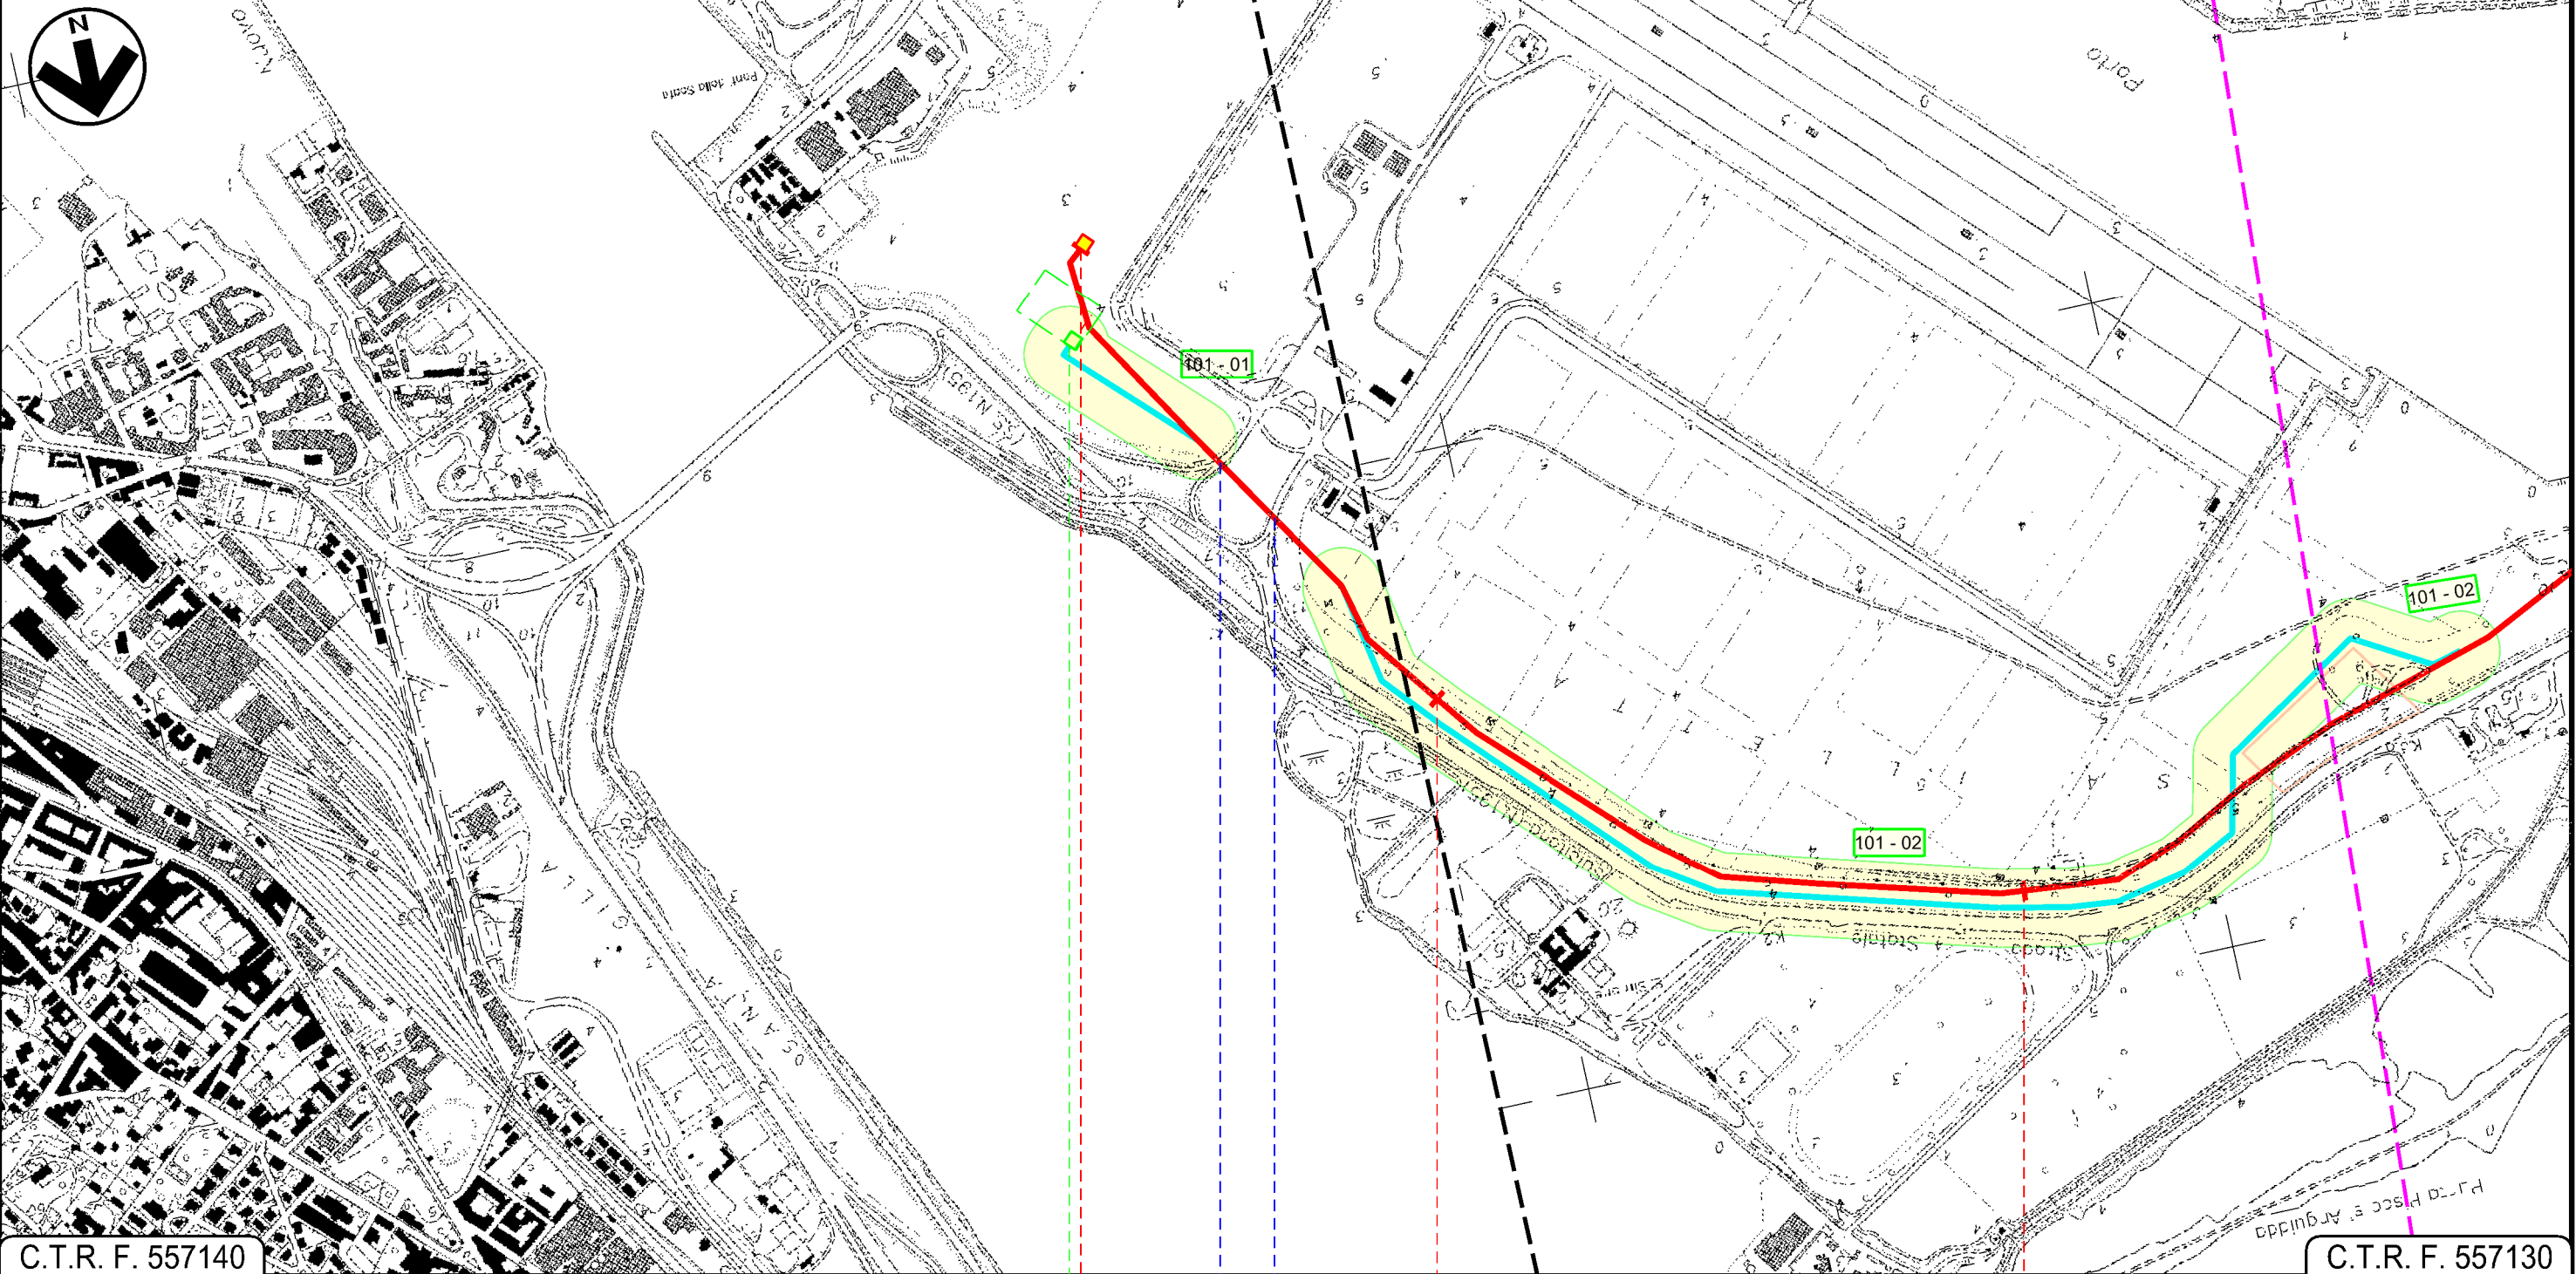

C.T.R. F. 557140

C.T.R. F. 557130

CAGLIARI
CAGLIARI



Progetto:

METANIZZAZIONE SARDEGNA
MET. CAGLIARI - PALMAS ARBOREA
DN 650 (26") DP 75 bar

VARIANTI DI TRACCIATO


1	20/03/2019	INSERITE MODIFICHE TRACCIATO	T. FILANDRO	G. CANNITO	V. FORLIVESI O. CORDA
0	20/06/2018	REVISIONE	T. FILANDRO	M. FORNAROLI	V. FORLIVESI O. CORDA
INDICE	DATA	R E V I S I O N I			APPROVATO

Foglio
3
di 31
Scala
1:10000

		PG-TP-111
Rif TPIDL 073670-010-DW-3252-627 TECHNIP ITALY DIREZIONE LAVORI S.p.A.		Comm.

C.T.R. F. 557130

C.T.R. F. 557130

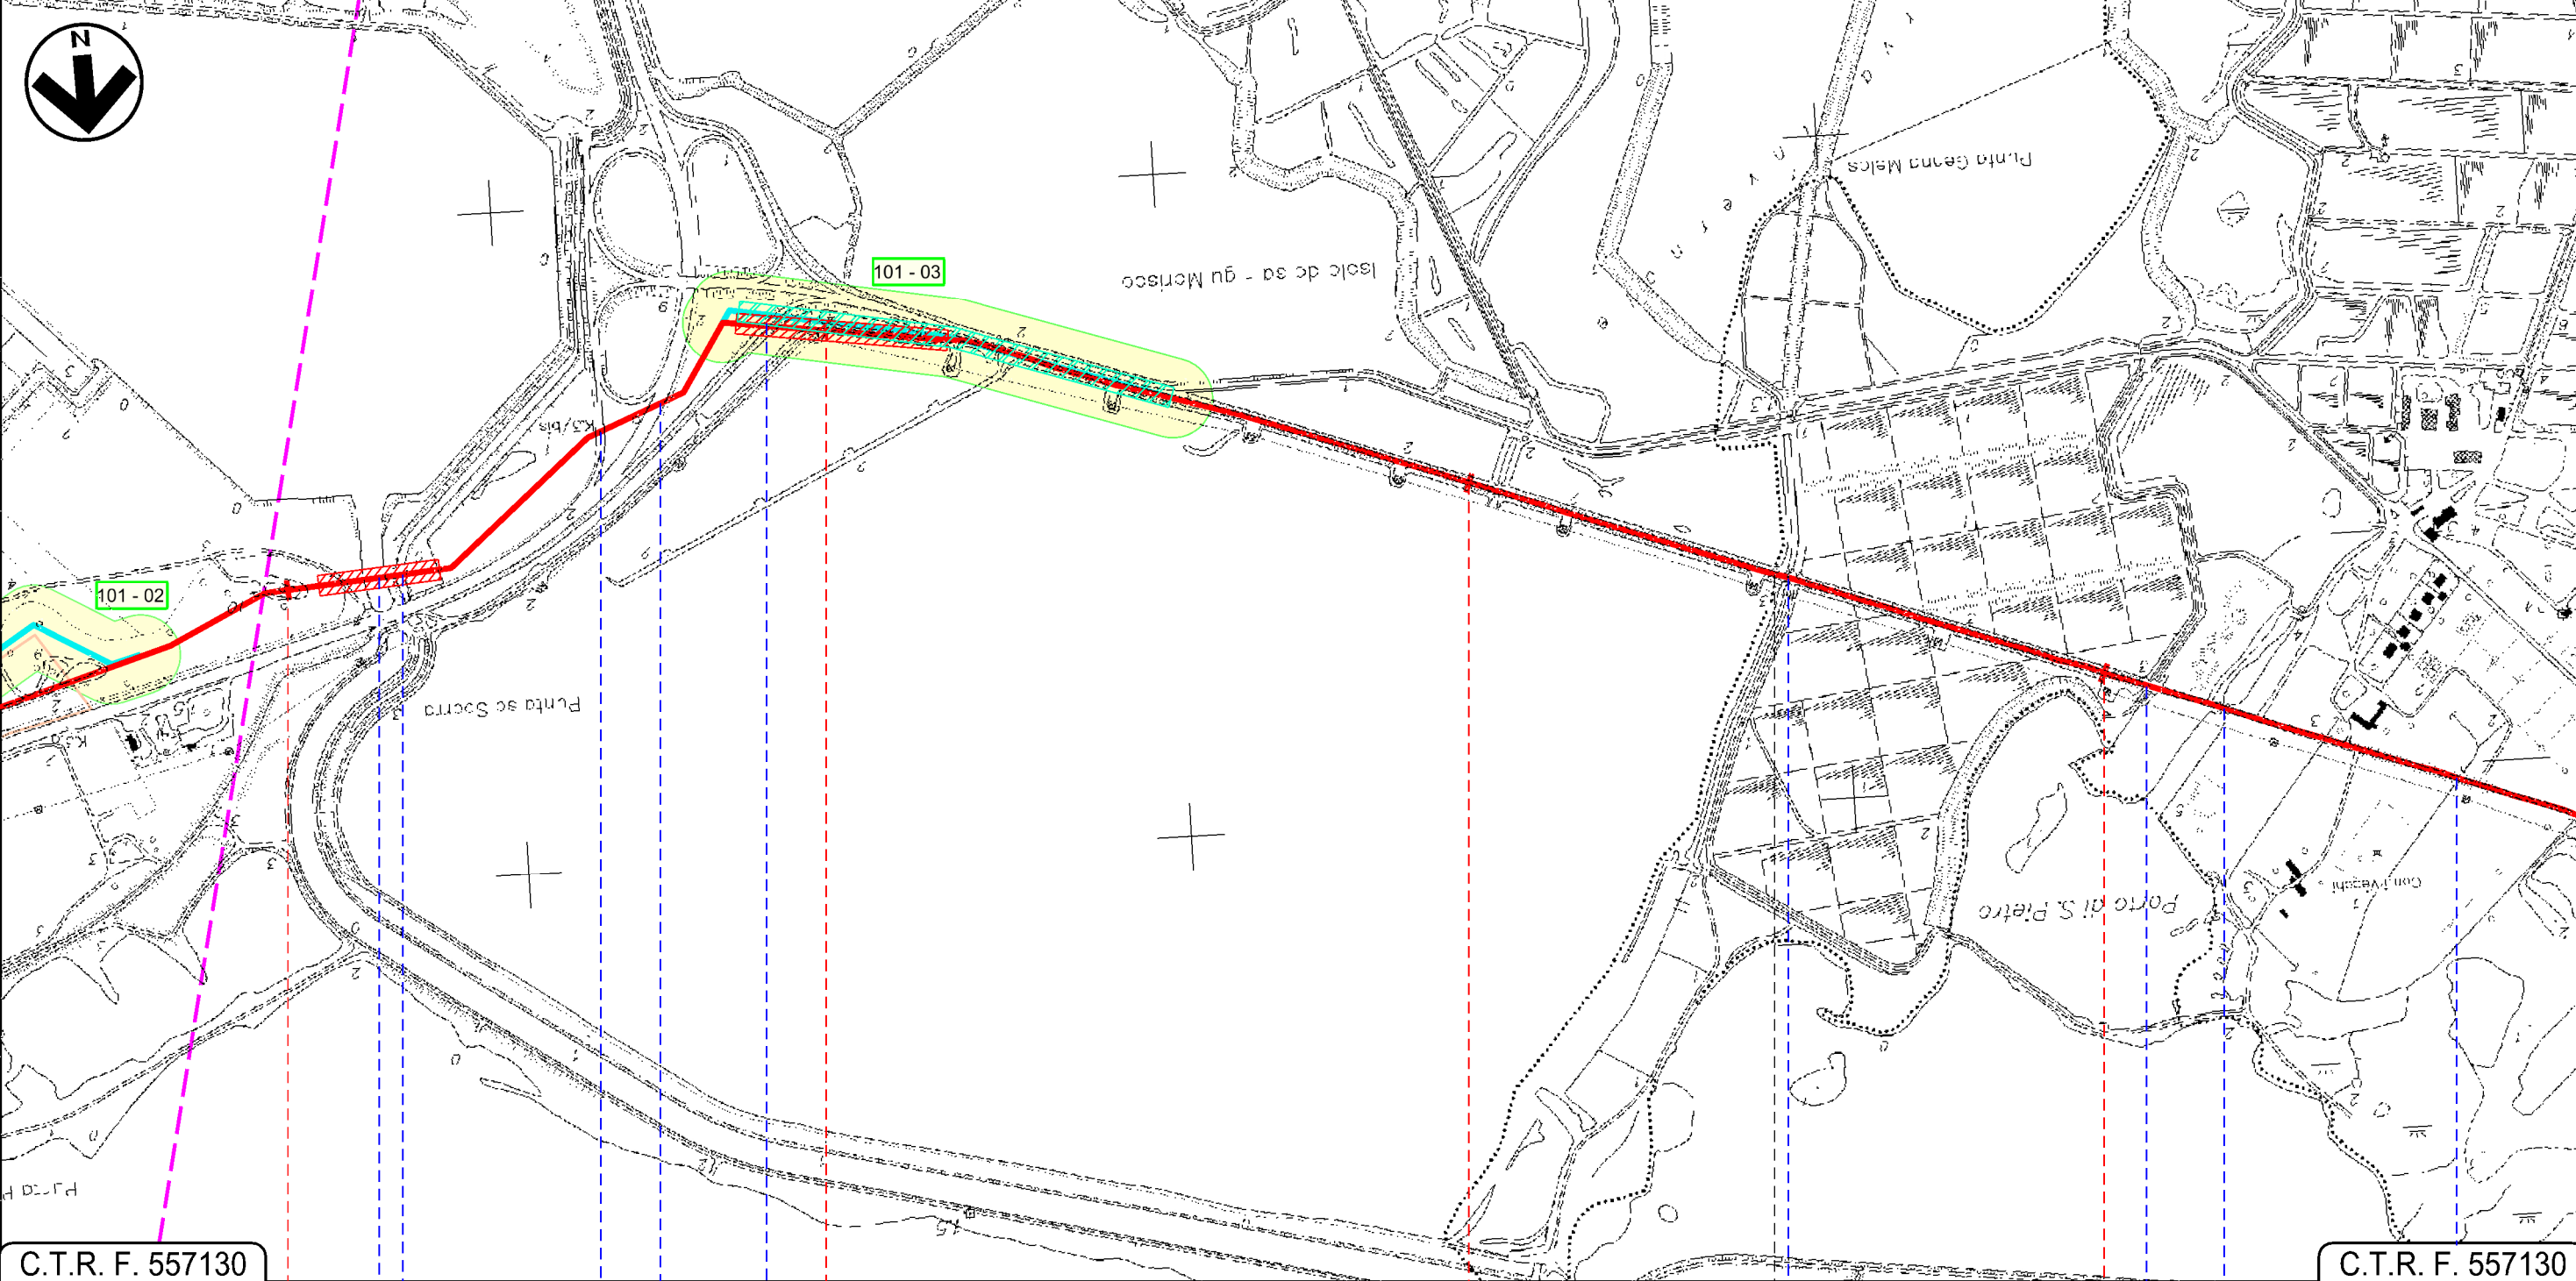


C.T.R. F. 557130

C.T.R. F. 557130

CAGLIARI

CAGLIARI

ASSEMINI

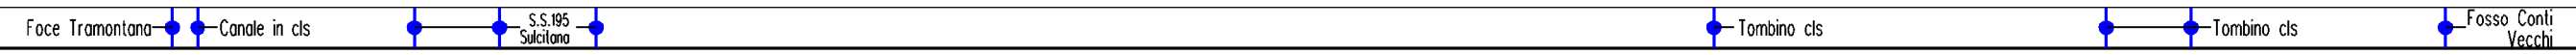

Progetto:

METANIZZAZIONE SARDEGNA
MET. CAGLIARI - PALMAS ARBOREA
DN 650 (26") DP 75 bar



VARIANTI DI TRACCIATO

1	20/03/2019	INSERITE MODIFICHE TRACCIATO	T. FILANDRO	G. CANNITO	V. FORLIVESI O. CORDA
0	20/06/2018	REVISIONE	T. FILANDRO	M. FORNAROLI	V. FORLIVESI O. CORDA
INDICE	DATA	REVISIONI	ELABORATO	VERIFICATO	APPROVATO
 			PG-TP-111		
			Rif TPIDL 073670-010-DW-3252-627 TECHNIP ITALY DIREZIONE LAVORI S.p.A.		
			Comm.		Scala 1:10000

Foglio
4
di 31
Scala
1:10000

C.T.R. F. 557130

C.T.R. F. 556160

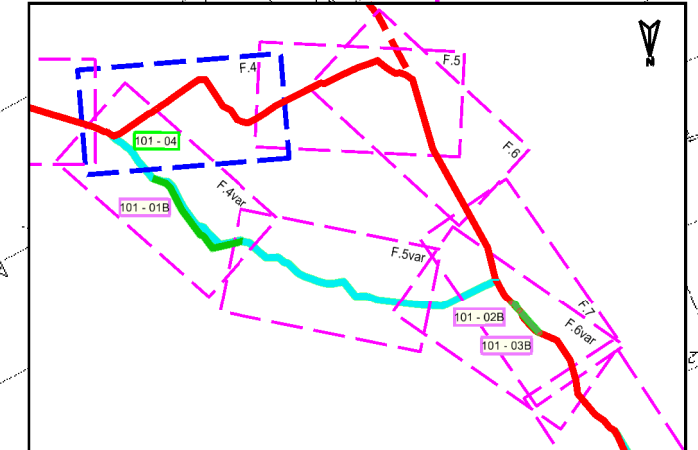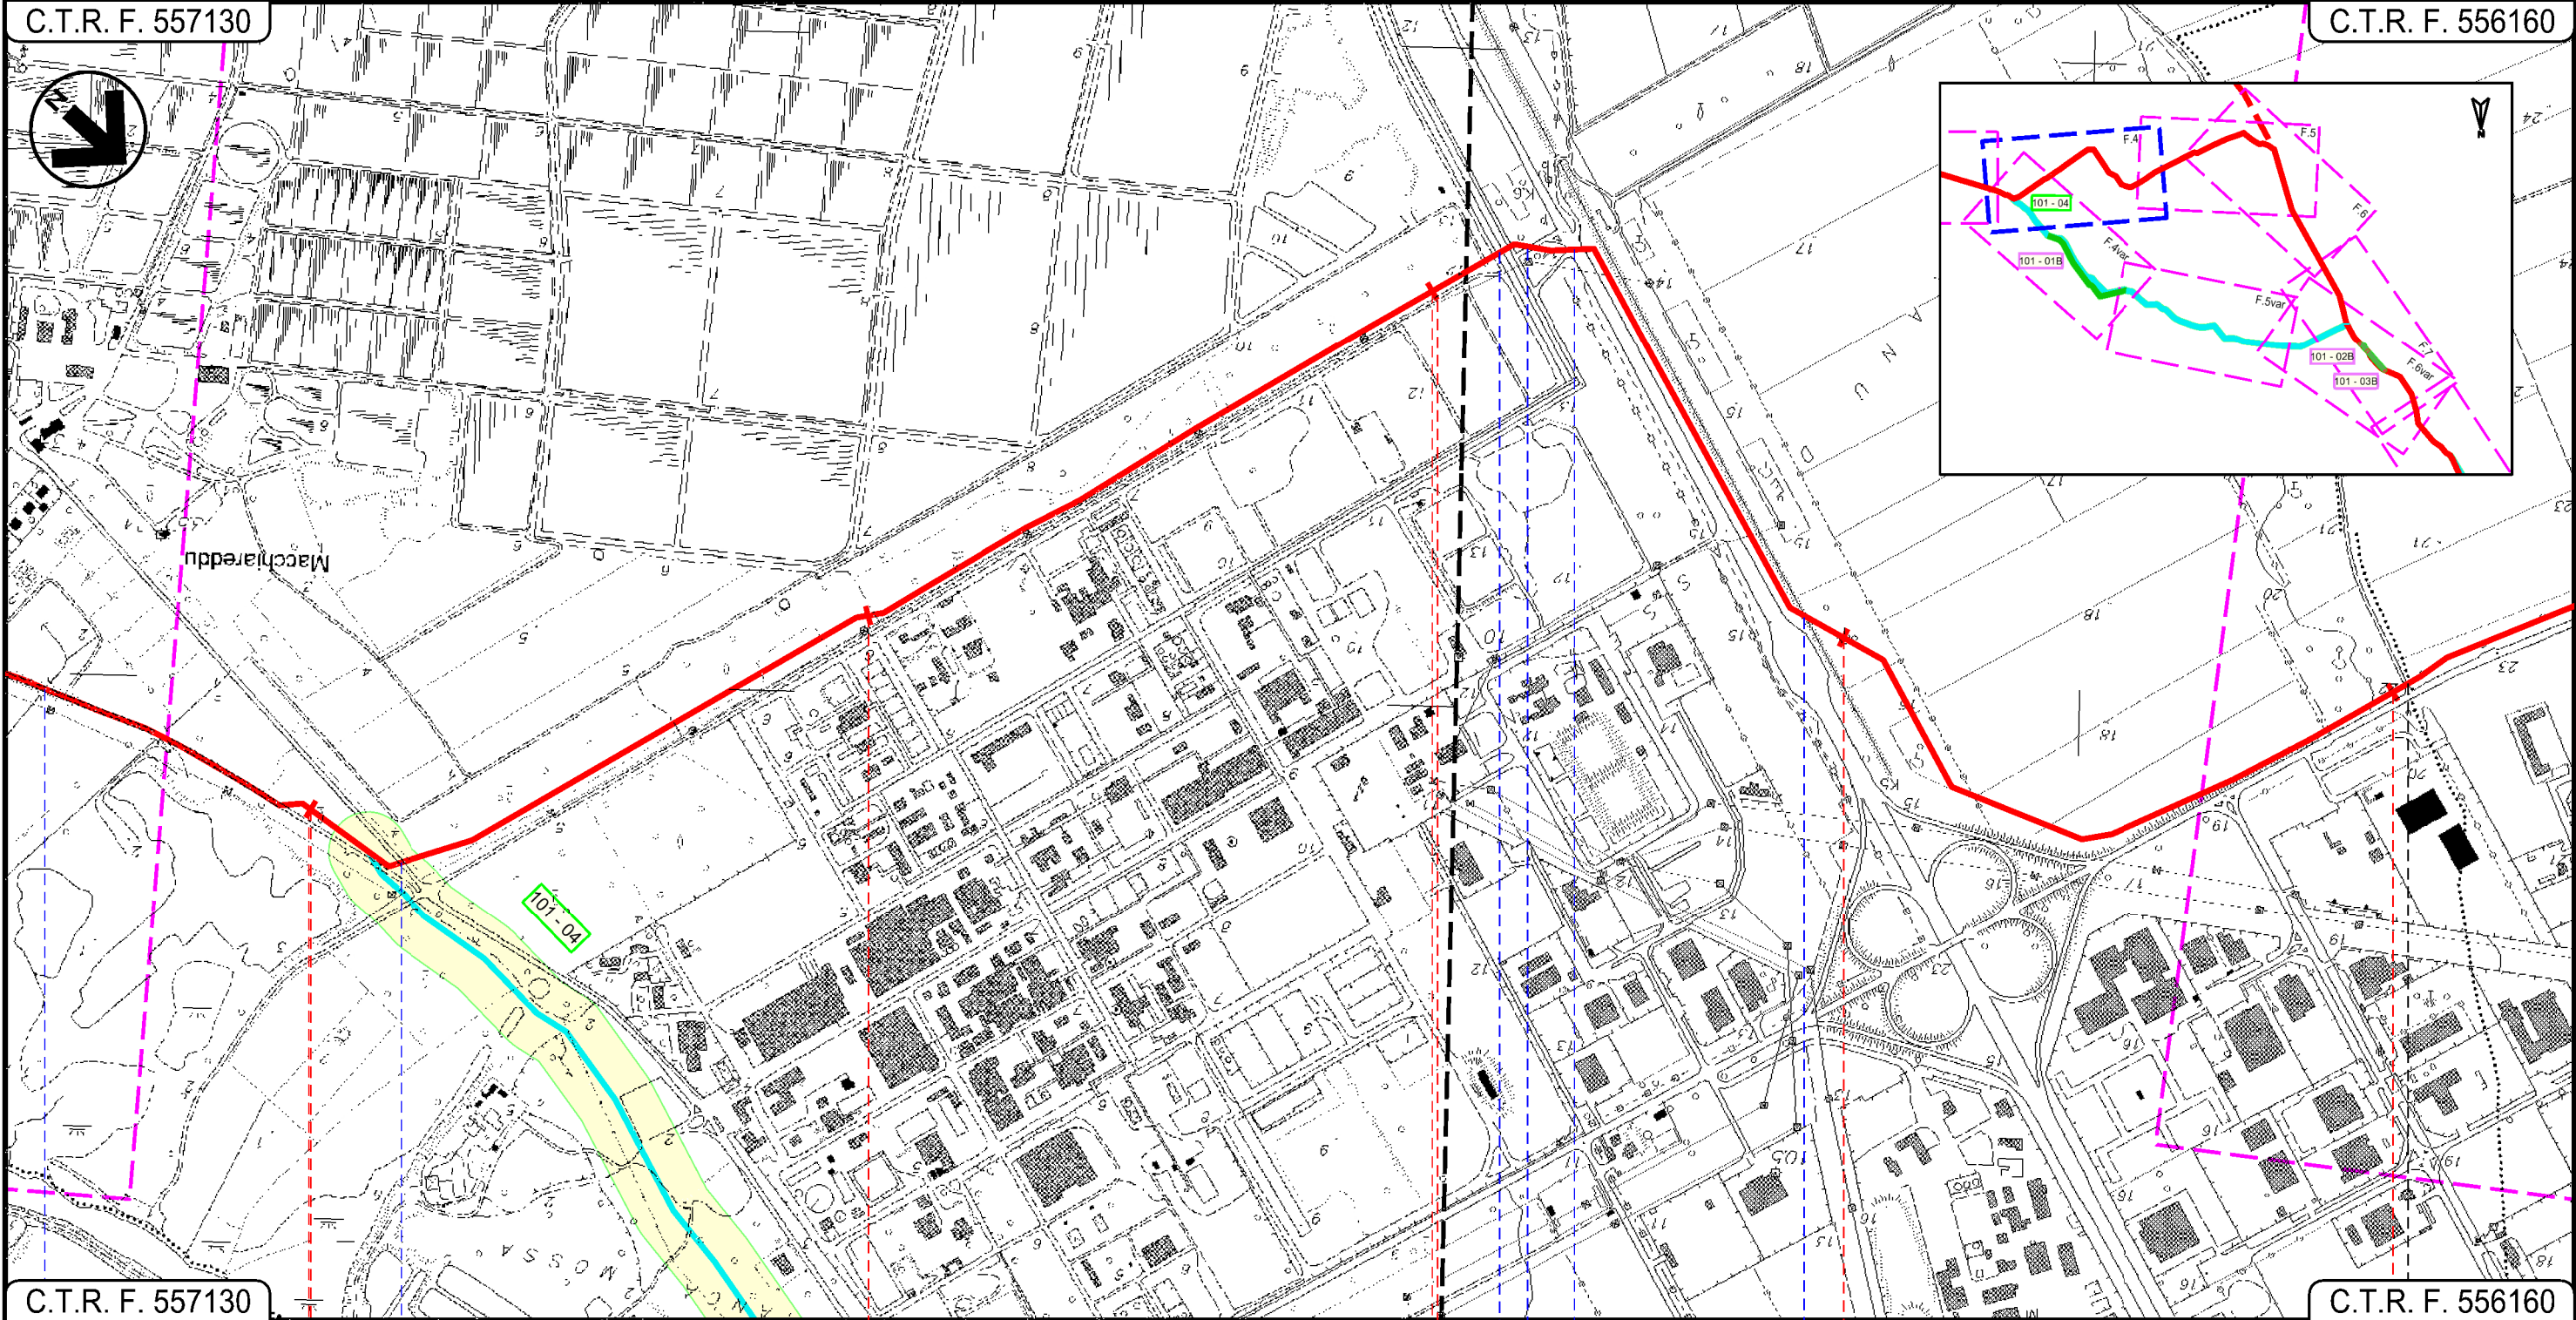

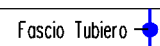

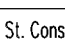
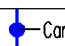


C.T.R. F. 557130

C.T.R. F. 556160

ASSEMINI
CAGLIARI

UTA

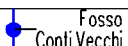 Fosso Conti Vecchi	 S.P. 1	 Fascio Tubiero	 Str. Astalola	 St. Consortile Macchiareddu	 Canale in cls
--	--	--	---	---	---

Progetto:

METANIZZAZIONE SARDEGNA
MET. CAGLIARI – PALMAS ARBOREA
DN 650 (26") DP 75 bar

VARIANTI DI TRACCIATO

1	20032019	INSERITE MODIFICHE TRACCIATO	T. FILANDRO	G. CANNITO	V. FORLIVESI O. GORDA
0	20062018	REVISIONE	T. FILANDRO	M. FORNAROLI	V. FORLIVESI O. GORDA
INDICE	DATA	REVISIONI	ELABORATO	VERIFICATO	APPROVATO
					
			Rif. TPIDL: 073670-010-DW-3252-627 TECHNIP ITALY DIREZIONE LAVORI S.p.A.		
			PG-TP-111		
			Comm.		


Foglio
5
di 31
Scala
1:10000

C.T.R. F. 556160

C.T.R. F. 556160



Met.: Der. CAPOTERRA-SARROCH
DN 150 (6") DP 75 bar

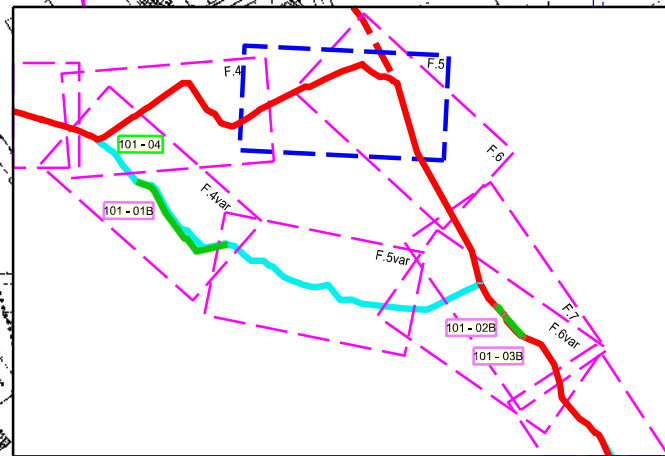


C.T.R. F. 556160

C.T.R. F. 556160

11 12 13 14 15
ASSEMINI UTA
CAGLIARI

P.I.D.I. N 3

-  Strada Asfaltata
-  Fosso
-  S.P. 1
-  Strada Asfaltata
-  Strada Bianca
-  Canale in cls

Progetto:

METANIZZAZIONE SARDEGNA
MET. CAGLIARI – PALMAS ARBOREA
DN 650 (26") DP 75 bar



VARIANTI DI TRACCIATO

1	20032019	INSERITE MODIFICHE TRACCIATO	T. FILANDRO	G. CANNITO	V. FORLIVESI O. GORDA
0	20062018	REVISIONE	T. FILANDRO	M. FORNAROLI	V. FORLIVESI O. GORDA
INDICE	DATA	REVISIONI	ELABORATO	VERIFICATO	APPROVATO
					
			Rif. TPIDL: 073670-010-DW-3252-627 TECHNIP ITALY DIREZIONE LAVORI S.p.A.		
			PG-TP-111		
			Comm.		

Foglio
6
di 31
Scala
1:10000

C.T.R. F. 556160

C.T.R. F. 556160

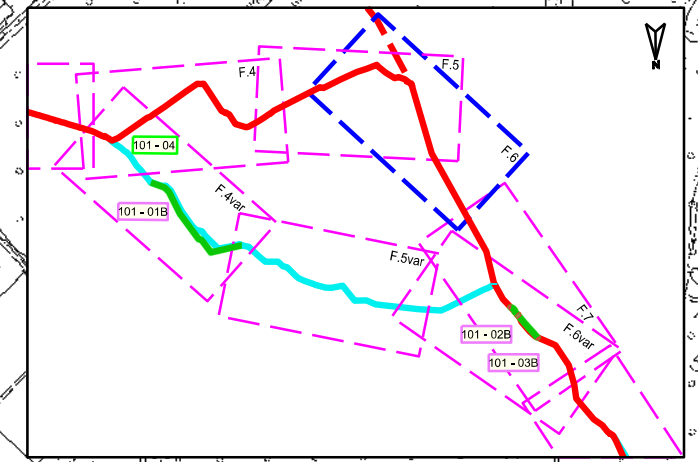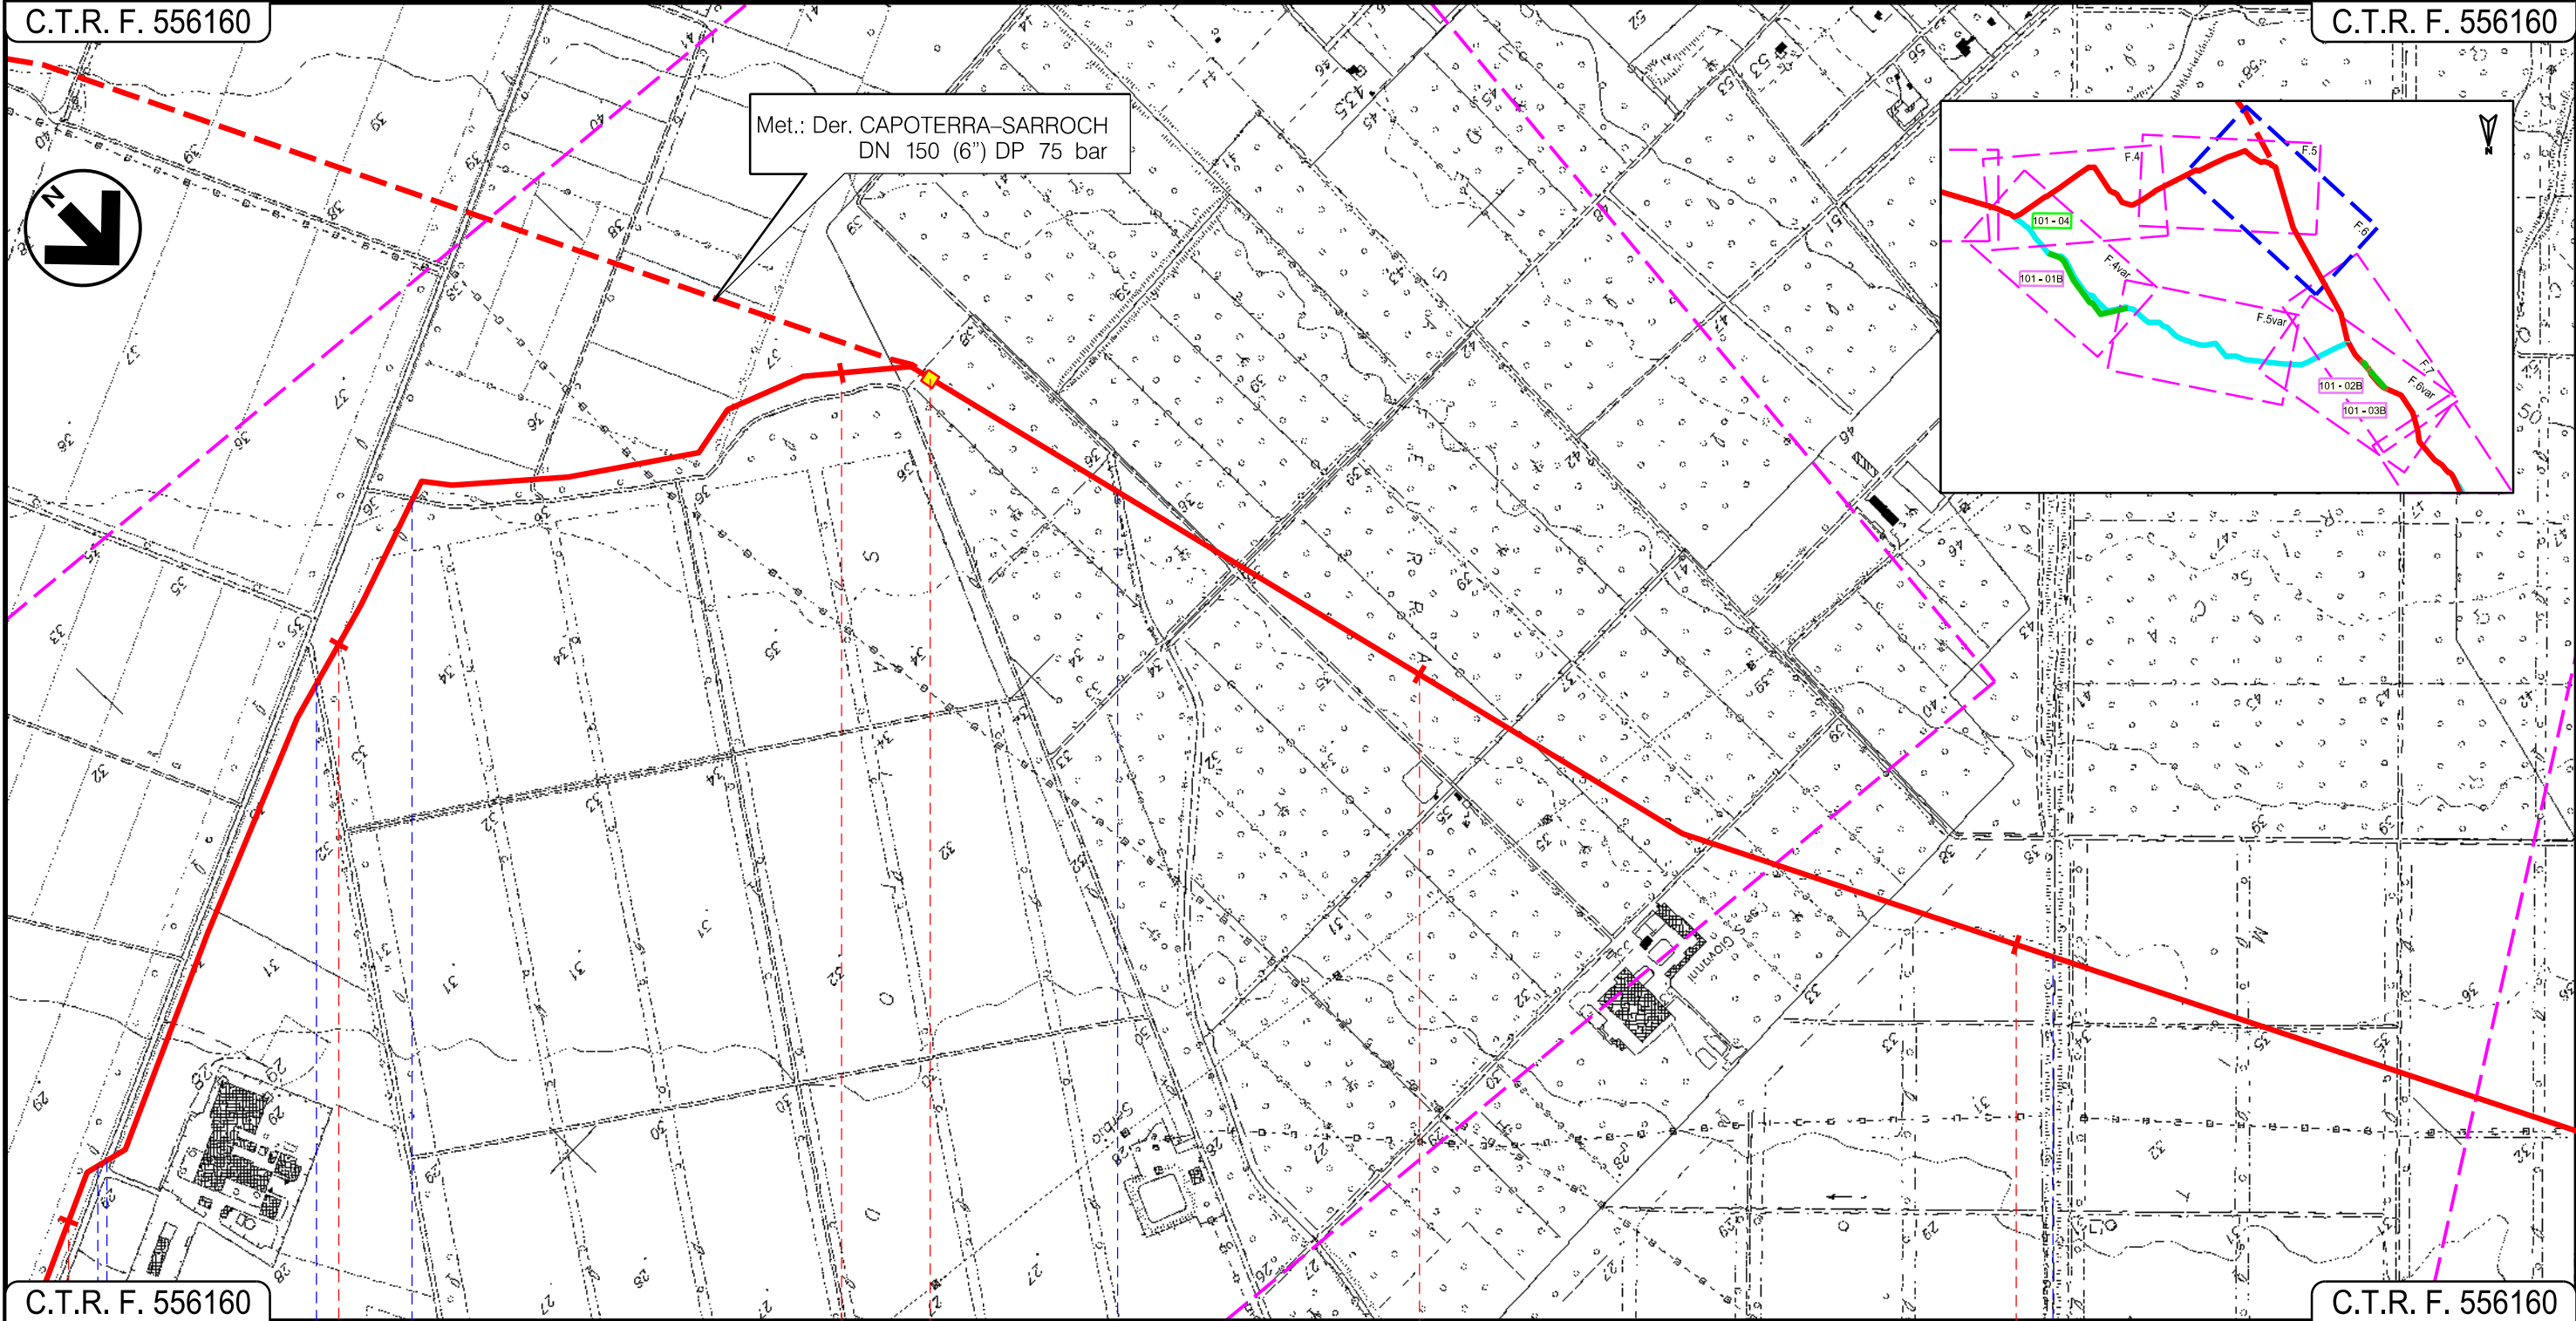

C.T.R. F. 556160

C.T.R. F. 556160

13

14

15

16

UTA
CAGLIARI

P.I.D.I. N 3

Fosso S.P.1 Strada Asfaltata Strada bianca

Canale cls Fosso cls

Riu S'Isca de Arcosu

Progetto:

METANIZZAZIONE SARDEGNA
MET. CAGLIARI – PALMAS ARBOREA
DN 650 (26") DP 75 bar


VARIANTI DI TRACCIATO

1	20032019	INSERITE MODIFICHE TRACCIATO	T. FILANDRO	G. CANNITO	V. FORLIVESI O. GORDA
0	20062018	REVISIONE	T. FILANDRO	M. FORNAROLI	V. FORLIVESI O. GORDA
INDICE	DATA	REVISIONI	ELABORATO	VERIFICATO	APPROVATO
					
			Rif. TPIDL: 073670-010-DW-3252-627 TECHNIP ITALY DIREZIONE LAVORI S.p.A.		
			PG-TP-111		
			Comm.		

Foglio
7
di 31
Scala
1:10000

C.T.R. F. 556160

C.T.R. F. 556110

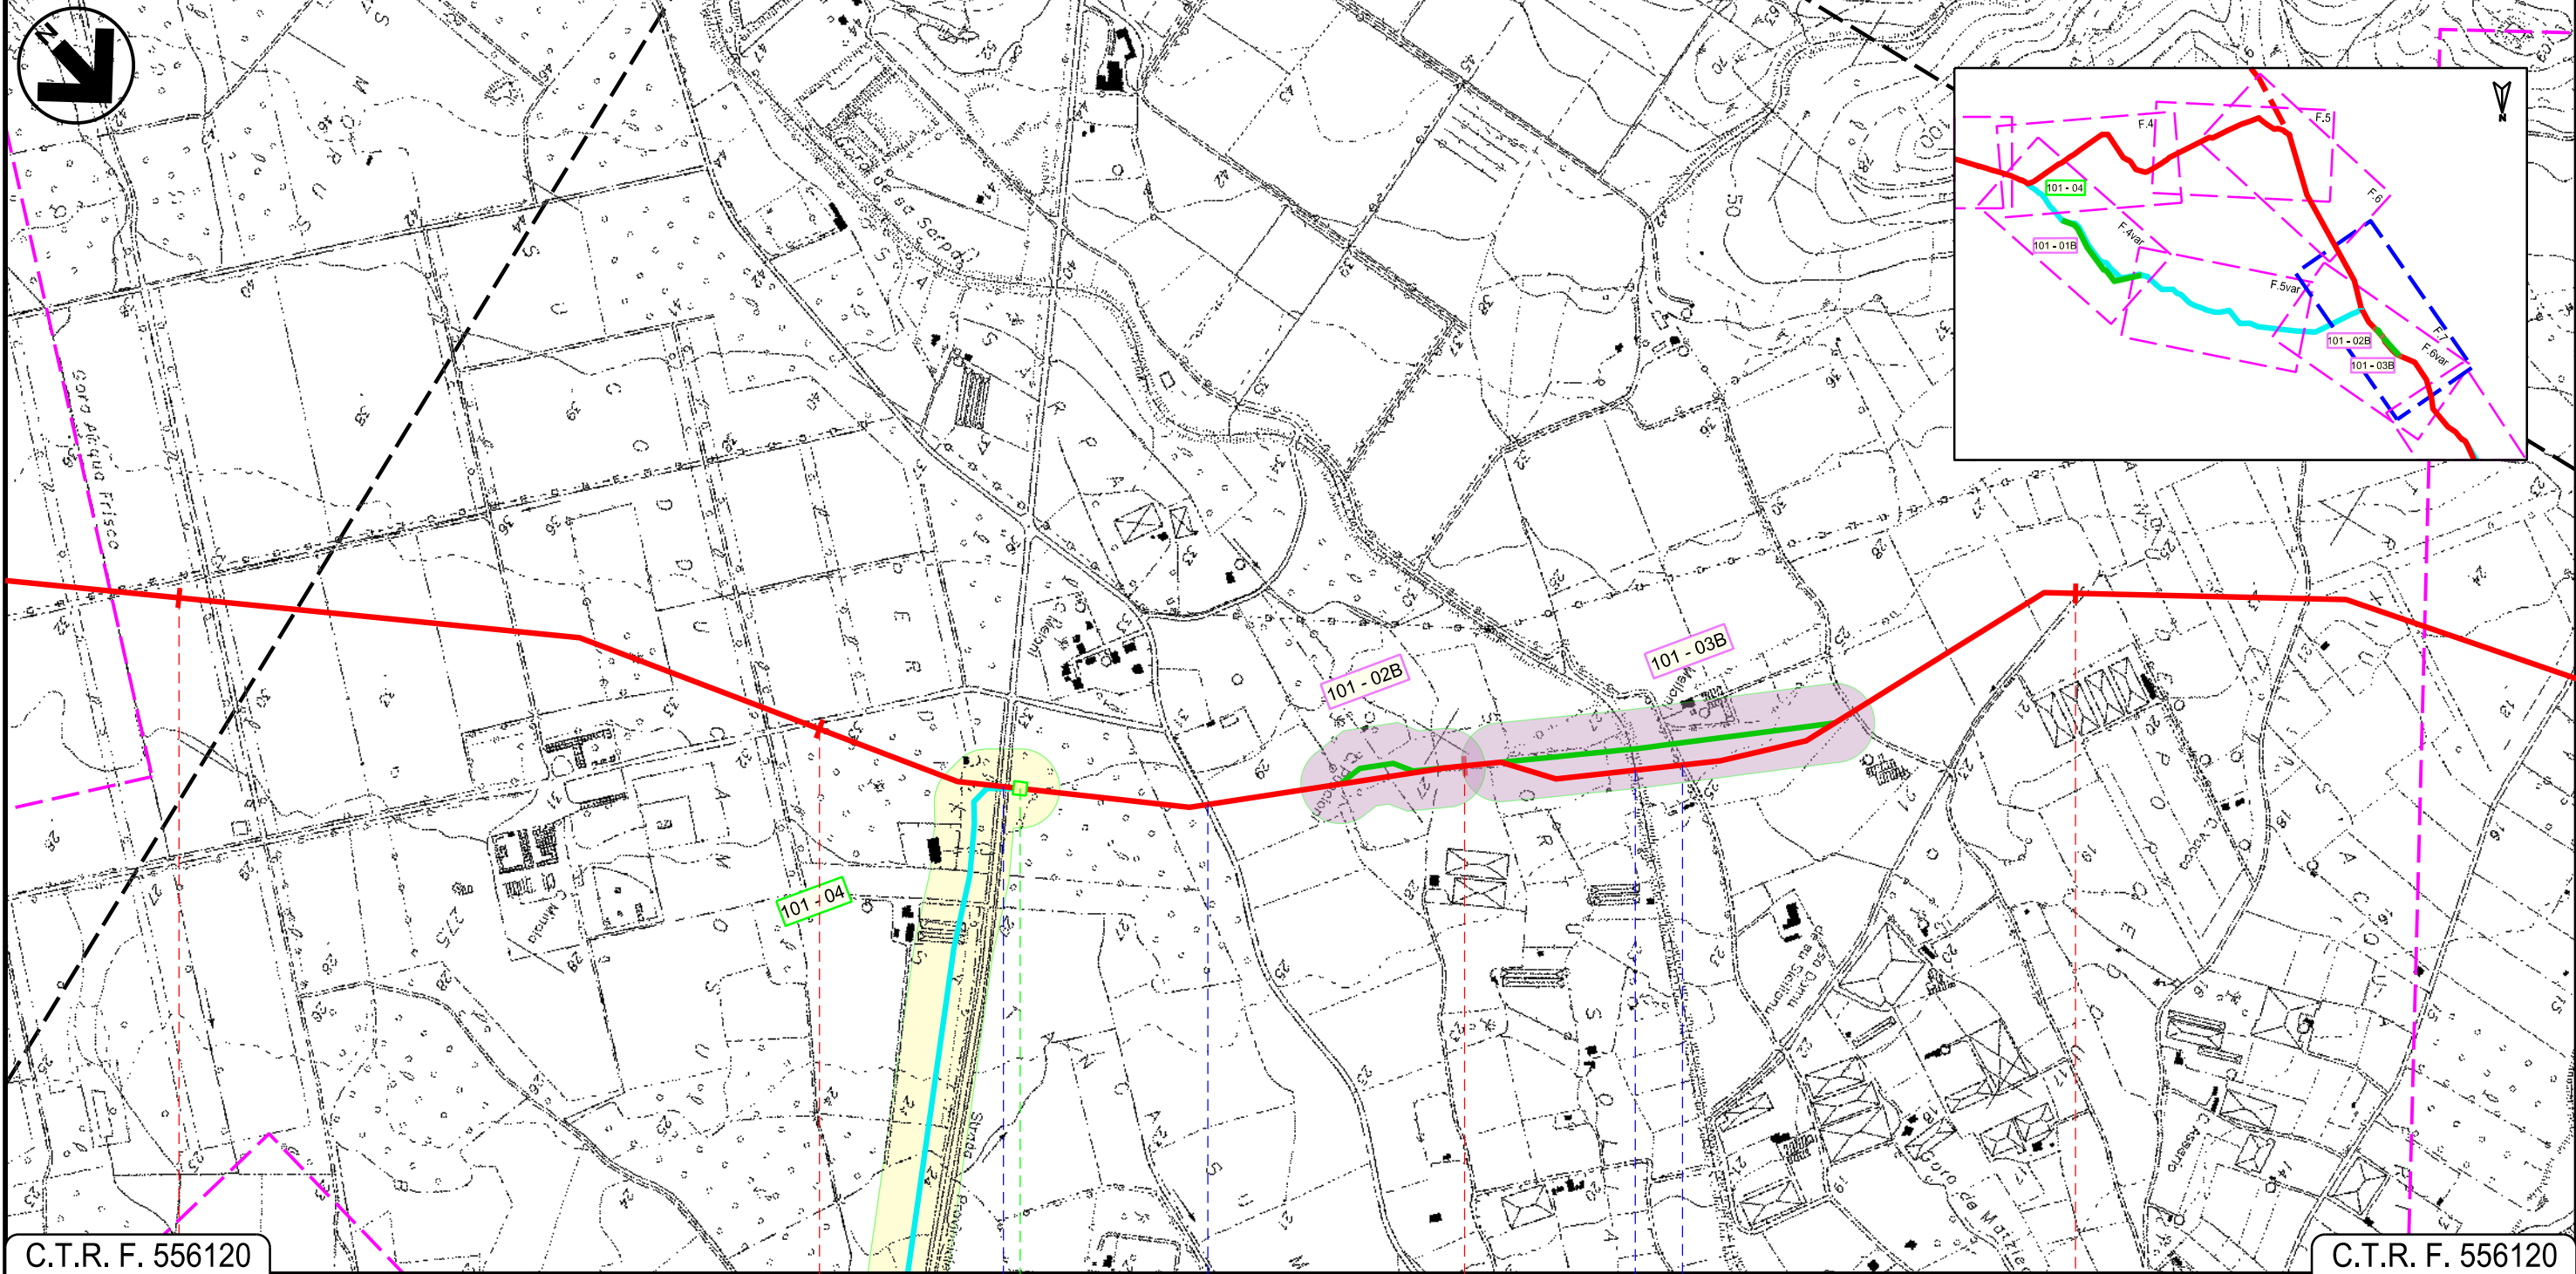

C.T.R. F. 556120

C.T.R. F. 556120


17

18

19

20

UTA
CAGLIARI

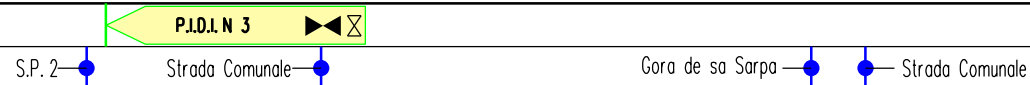

Progetto:

METANIZZAZIONE SARDEGNA
MET. CAGLIARI – PALMAS ARBOREA
DN 650 (26") DP 75 bar

VARIANTI DI TRACCIATO

1	20032019	INSERITE MODIFICHE TRACCIATO	T. FILANDRO	G. CANNITO	V. FORLIVESI O. GORDA
0	20062018	REVISIONE	T. FILANDRO	M. FORNAROLI	V. FORLIVESI O. GORDA
INDICE	DATA	R E V I S I O N I		ELABORATO	VERIFICATO APPROVATO

Foglio
4var
di 31



TechnipFMC

Rif. TPIDL: 073670-010-DW-3252-627
TECHNIP ITALY DIREZIONE LAVORI S.p.A.



PG-TP-111

Comm.

Scala
1:10000

C.T.R. F. 557130

C.T.R. F. 556160

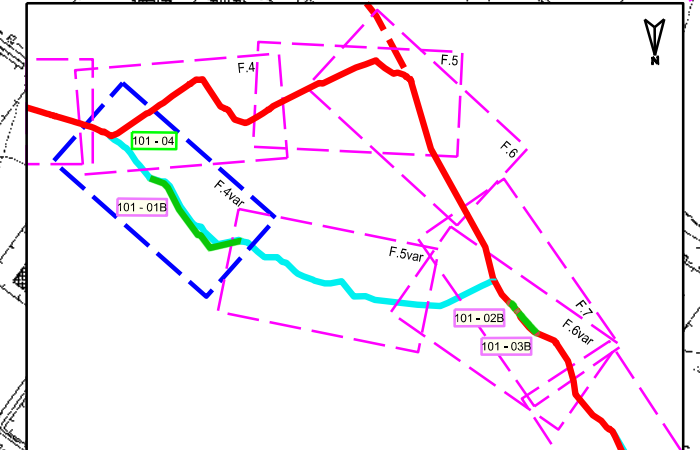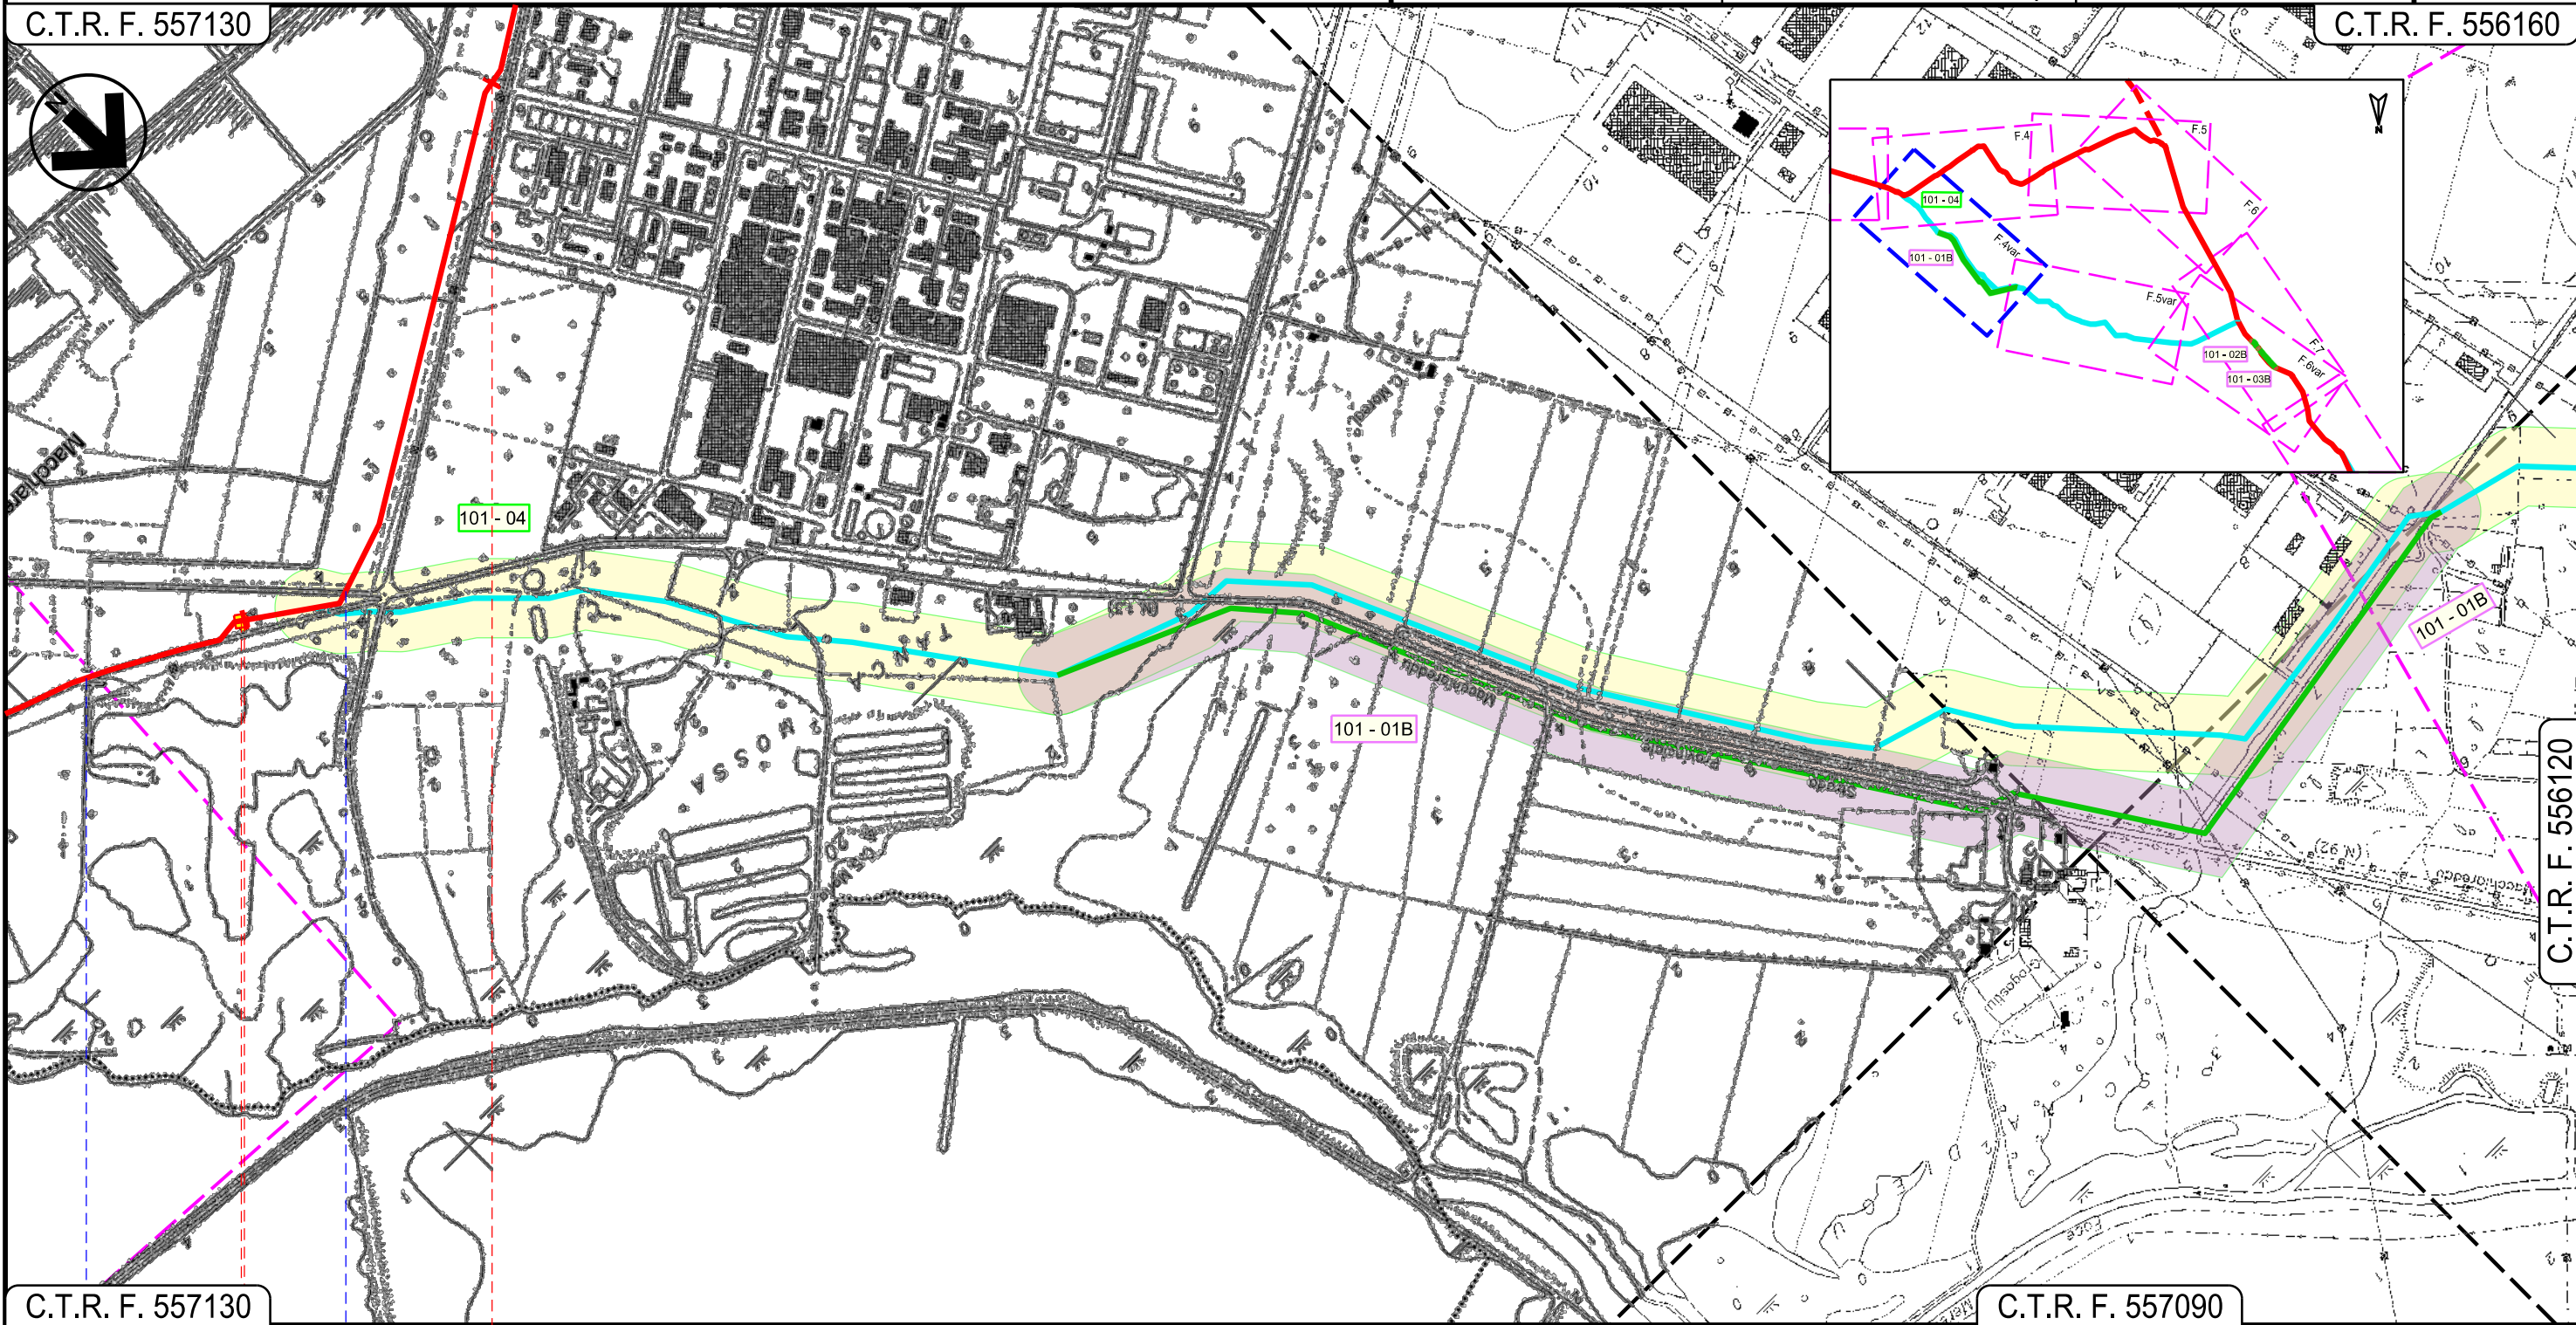

C.T.R. F. 557130

C.T.R. F. 557090

ASSEMINI
CAGLIARI

P.I.D.I. N. 2

Fosso
Conti Vecchi

S.P. 1

Progetto:

METANIZZAZIONE SARDEGNA
MET. CAGLIARI – PALMAS ARBOREA
DN 650 (26") DP 75 bar

VARIANTI DI TRACCIATO

1	20032019	INSERITE MODIFICHE TRACCIATO	T. FILANDRO	G. CANNITO	V. FORLIVESI O. GORDA
0	20062018	REVISIONE	T. FILANDRO	M. FORNAROLI	V. FORLIVESI O. GORDA
INDICE	DATA	R E V I S I O N I		ELABORATO	VERIFICATO APPROVATO

Foglio
5var
di 31
Scala
1:10000




TechnipFMC
Rif. TPIDL: 073670-010-DW-3252-627
TECHNIP ITALY DIREZIONE LAVORI S.p.A.

PG-TP-111
Comm.

C.T.R. F. 556160

C.T.R. F. 556120

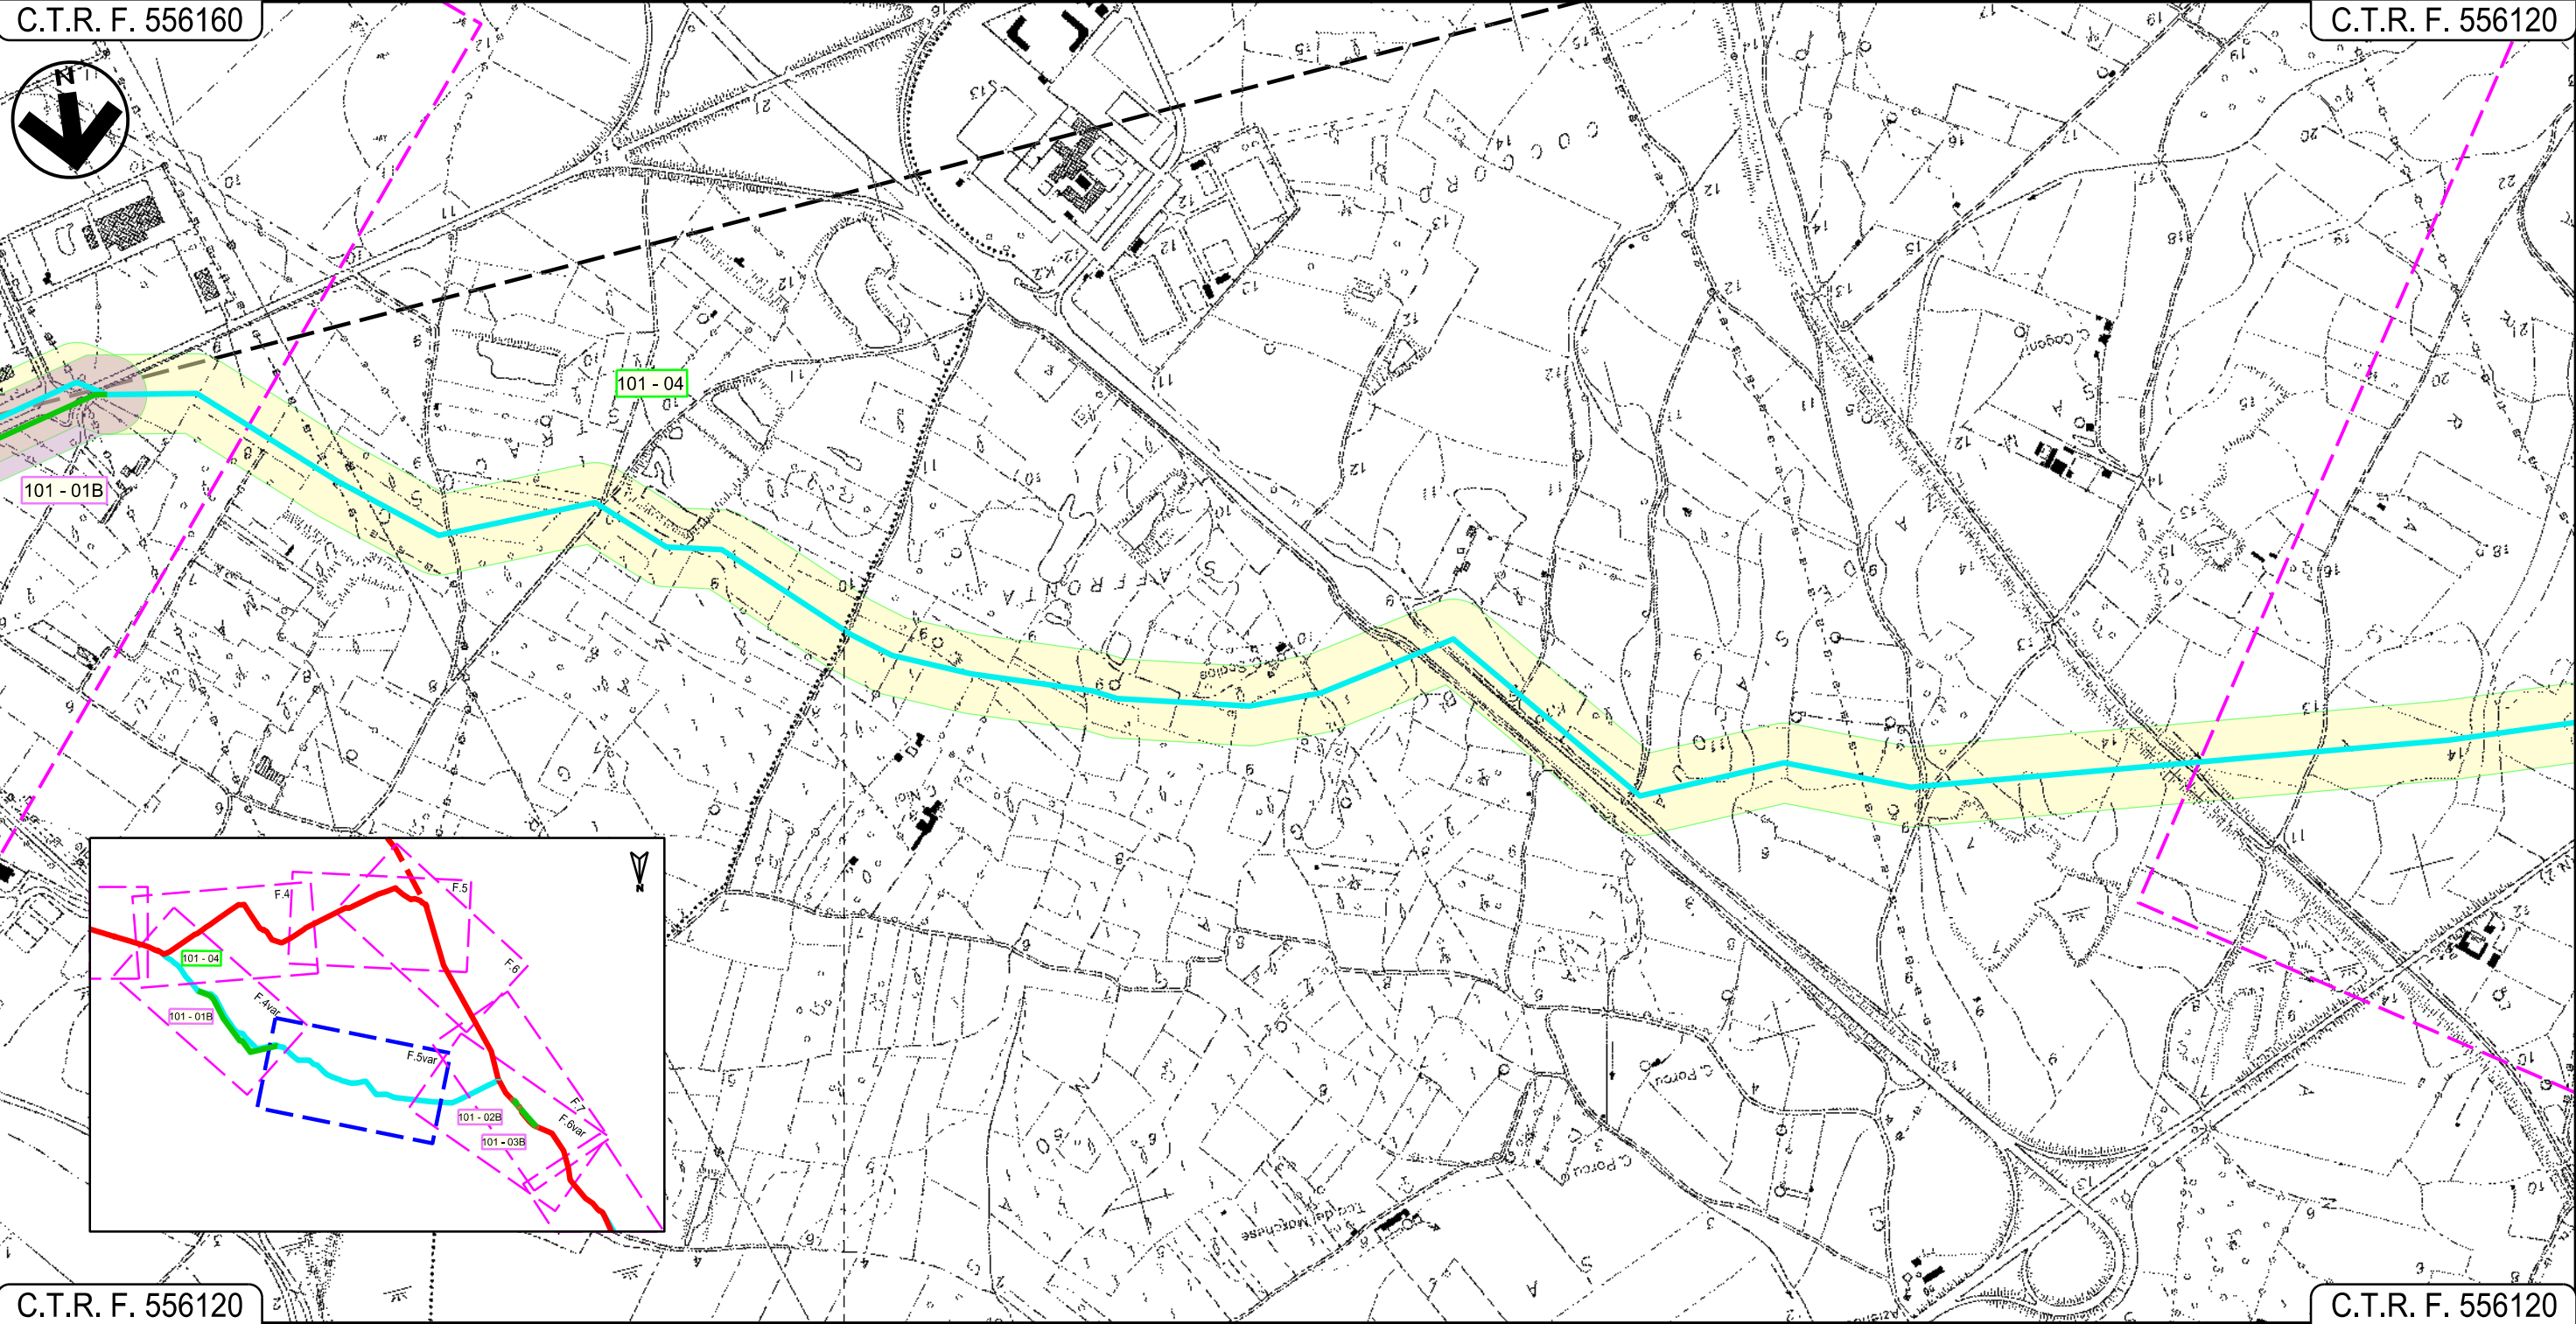

C.T.R. F. 556120

C.T.R. F. 556120

ASSEMINI

UTA
CAGLIARI

Progetto:

METANIZZAZIONE SARDEGNA
MET. CAGLIARI – PALMAS ARBOREA
DN 650 (26") DP 75 bar



VARIANTI DI TRACCIATO

1	20032019	INSERITE MODIFICHE TRACCIATO	T. FILANDRO	G. CANNITO	V. FORLIVESI O. GORDA
0	20062018	REVISIONE	T. FILANDRO	M. FORNAROLI	V. FORLIVESI O. GORDA
INDICE	DATA	REVISIONI	ELABORATO	VERIFICATO	APPROVATO
 			PG-TP-111		
			Rif. TPIDL: 073670-010-DW-3252-627 TECHNIP ITALY DIREZIONE LAVORI S.p.A.		

Foglio
6var
di 31
Scala
1:10000

C.T.R. F. 556120


C.T.R. F. 556110

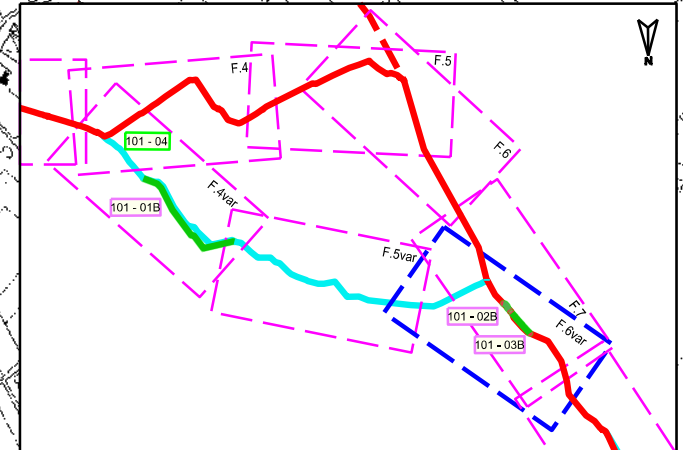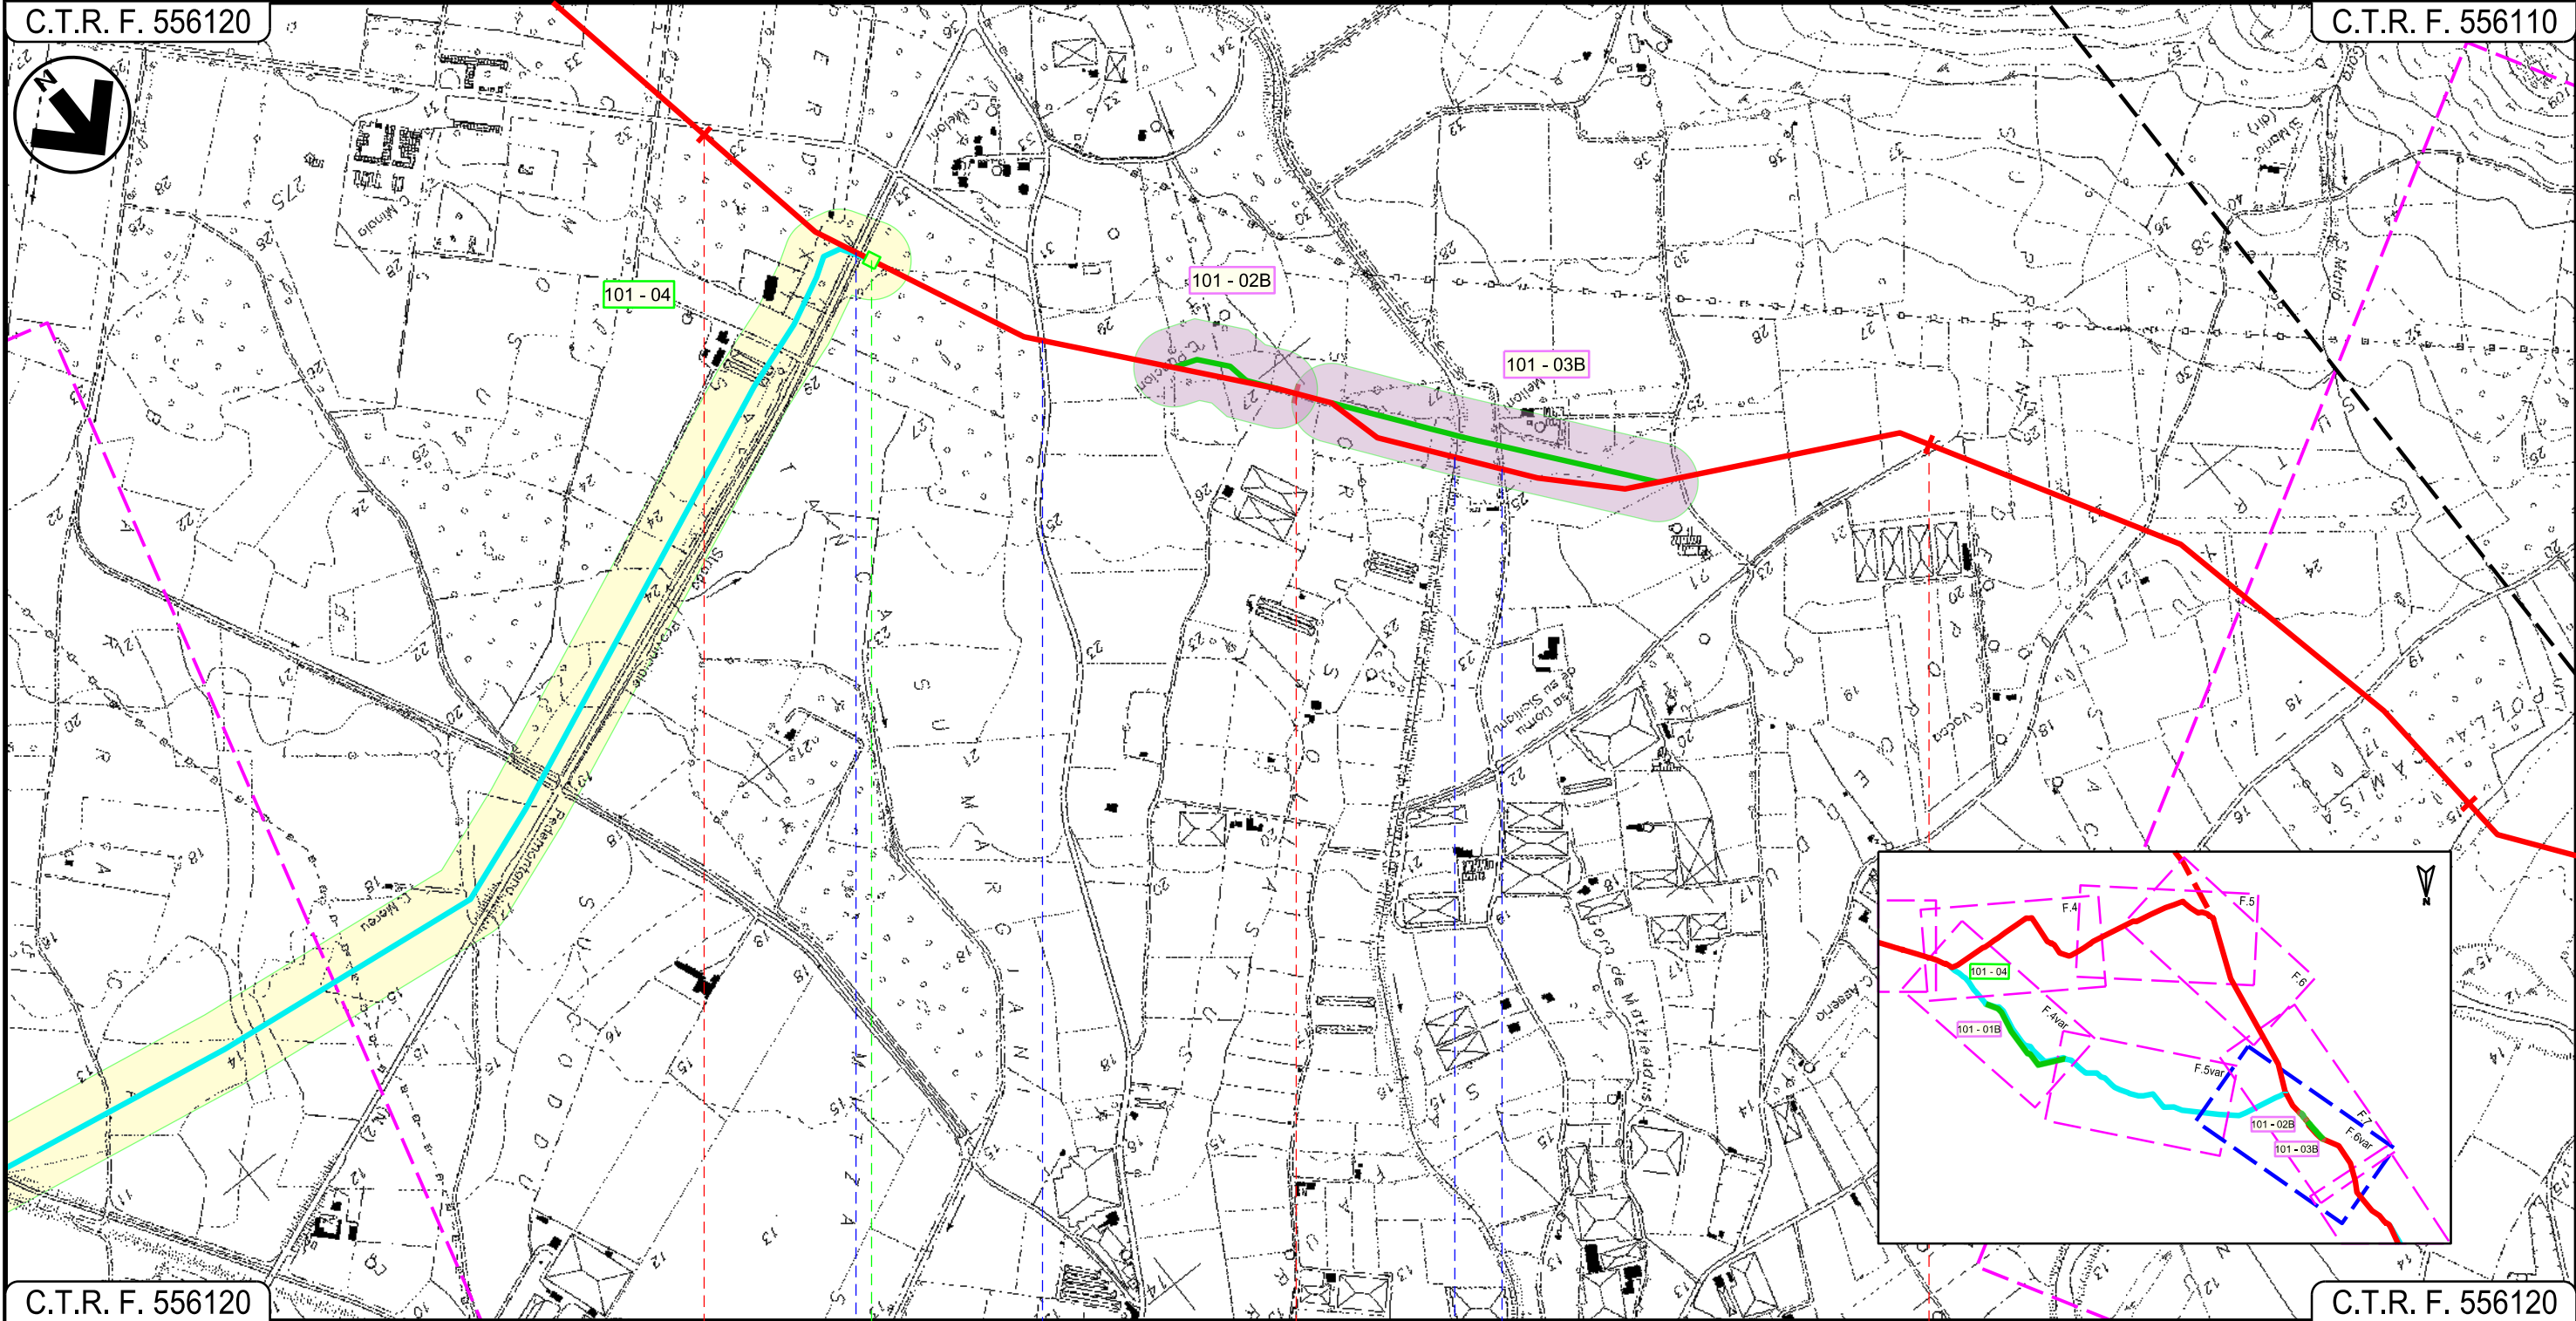

C.T.R. F. 556120

C.T.R. F. 556120

UTA
CAGLIARI

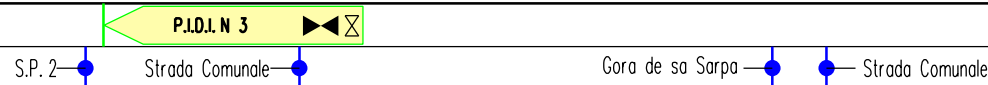


Progetto:

METANIZZAZIONE SARDEGNA
MET. CAGLIARI - PALMAS ARBOREA
DN 650 (26") DP 75 bar
VARIANTI DI TRACCIATO

1	20032019	INSERITE MODIFICHE TRACCIATO	T. FILANDRO	G. CANNITO	V. FORLIVESI O. GORDA
0	20062018	REVISIONE	T. FILANDRO	M. FORNAROLI	V. FORLIVESI O. GORDA
INDICE	DATA	REVISIONI	ELABORATO	VERIFICATO	APPROVATO
 			PG-TP-111		
			Rif. TPIDL: 073670-010-DW-3252-627 TECHNIP ITALY DIREZIONE LAVORI S.p.A.		

Foglio
8
di 31
Scala
1:10000

C.T.R. F. 556110

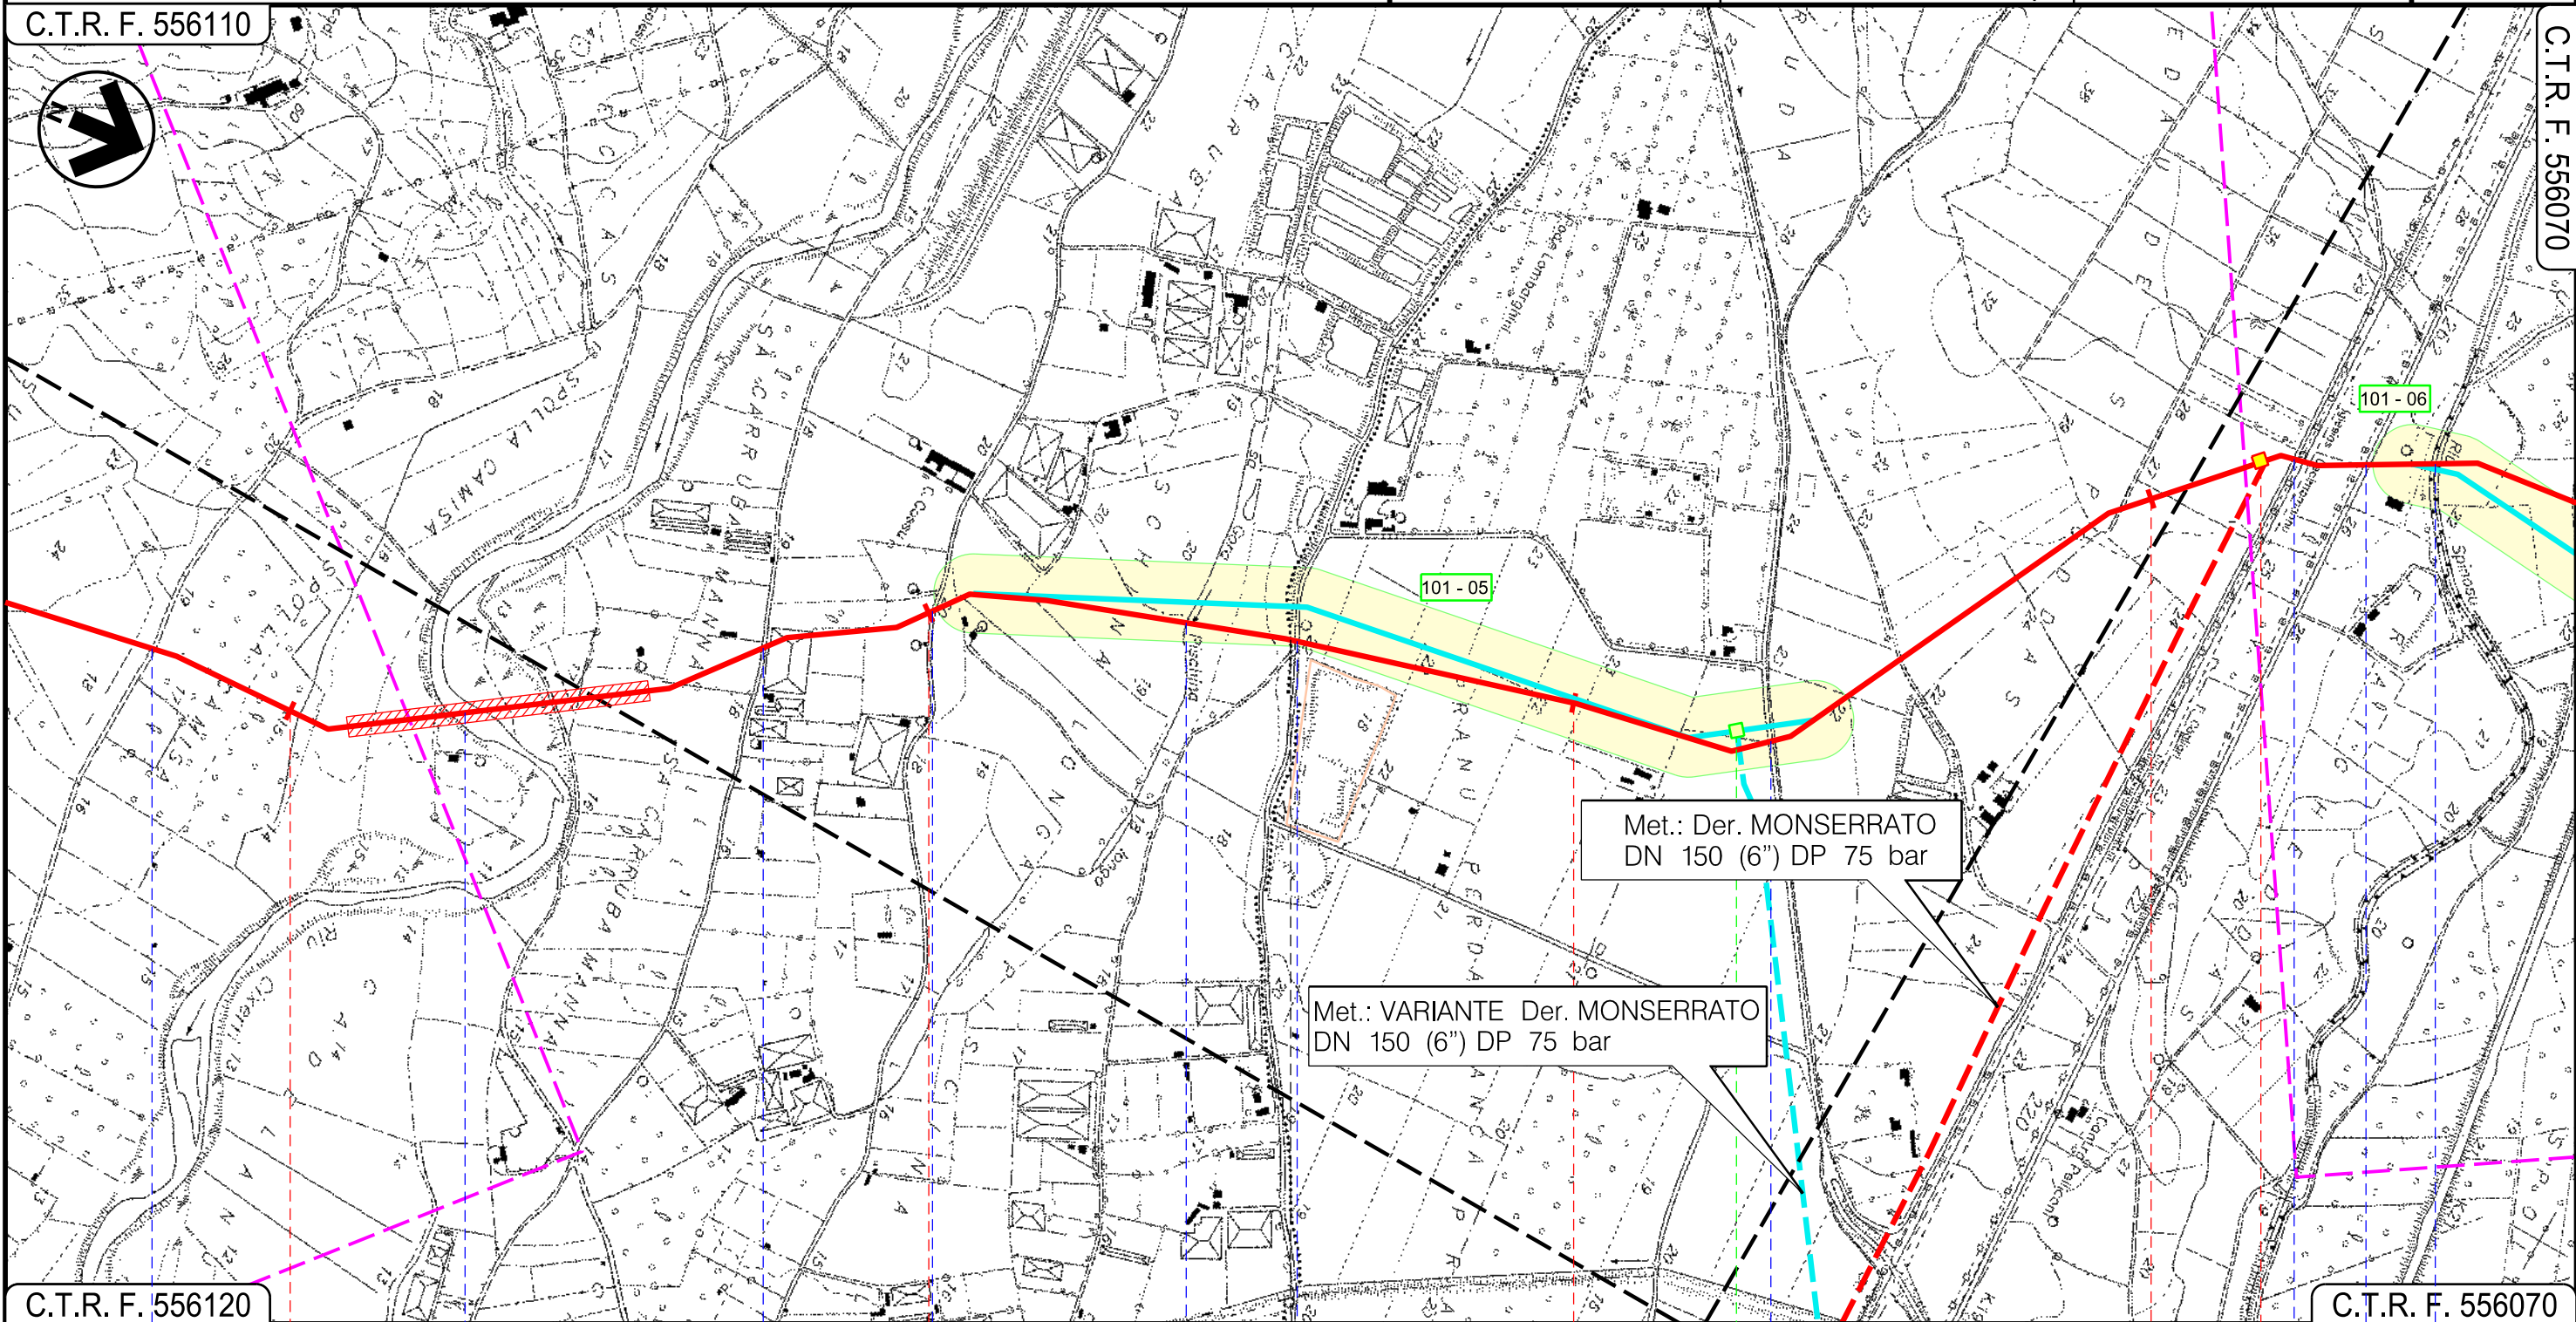

C.T.R. F. 556120

C.T.R. F. 556070

21


22

23

24

UTA
CAGLIARI

VILLASPECIOSA
SUD SARDEGNA

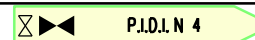

P.I.D.I.N 4



P.I.D.I.N 4

Strada Com.le

Riu Cixerri

Strada Sterrata

Gora Piscina Longa

Strada Comunale

Strada Comunale

F.S. Iglesias-Decimomannu-Cagliari

S.P.90

Riu Spinosu

Progetto:

METANIZZAZIONE SARDEGNA
MET. CAGLIARI - PALMAS ARBOREA
DN 650 (26") DP 75 bar

VARIANTI DI TRACCIATO

1	20032019	INSERITE MODIFICHE TRACCIATO	T. FILANDRO	G. CANNITO	V. FORLIVESI O. GORDA
0	20062018	REVISIONE	T. FILANDRO	M. FORNAROLI	V. FORLIVESI O. GORDA
INDICE	DATA	REVISIONI	ELABORATO	VERIFICATO	APPROVATO

Foglio
9
di 31
Scala
1:10000




TechnipFMC
Rif. TPIDL: 073670-010-DW-3252-627
TECHNIP ITALY DIREZIONE LAVORI S.p.A.

PG-TP-111

Comm.

C.T.R. F. 556110

C.T.R. F. 556070

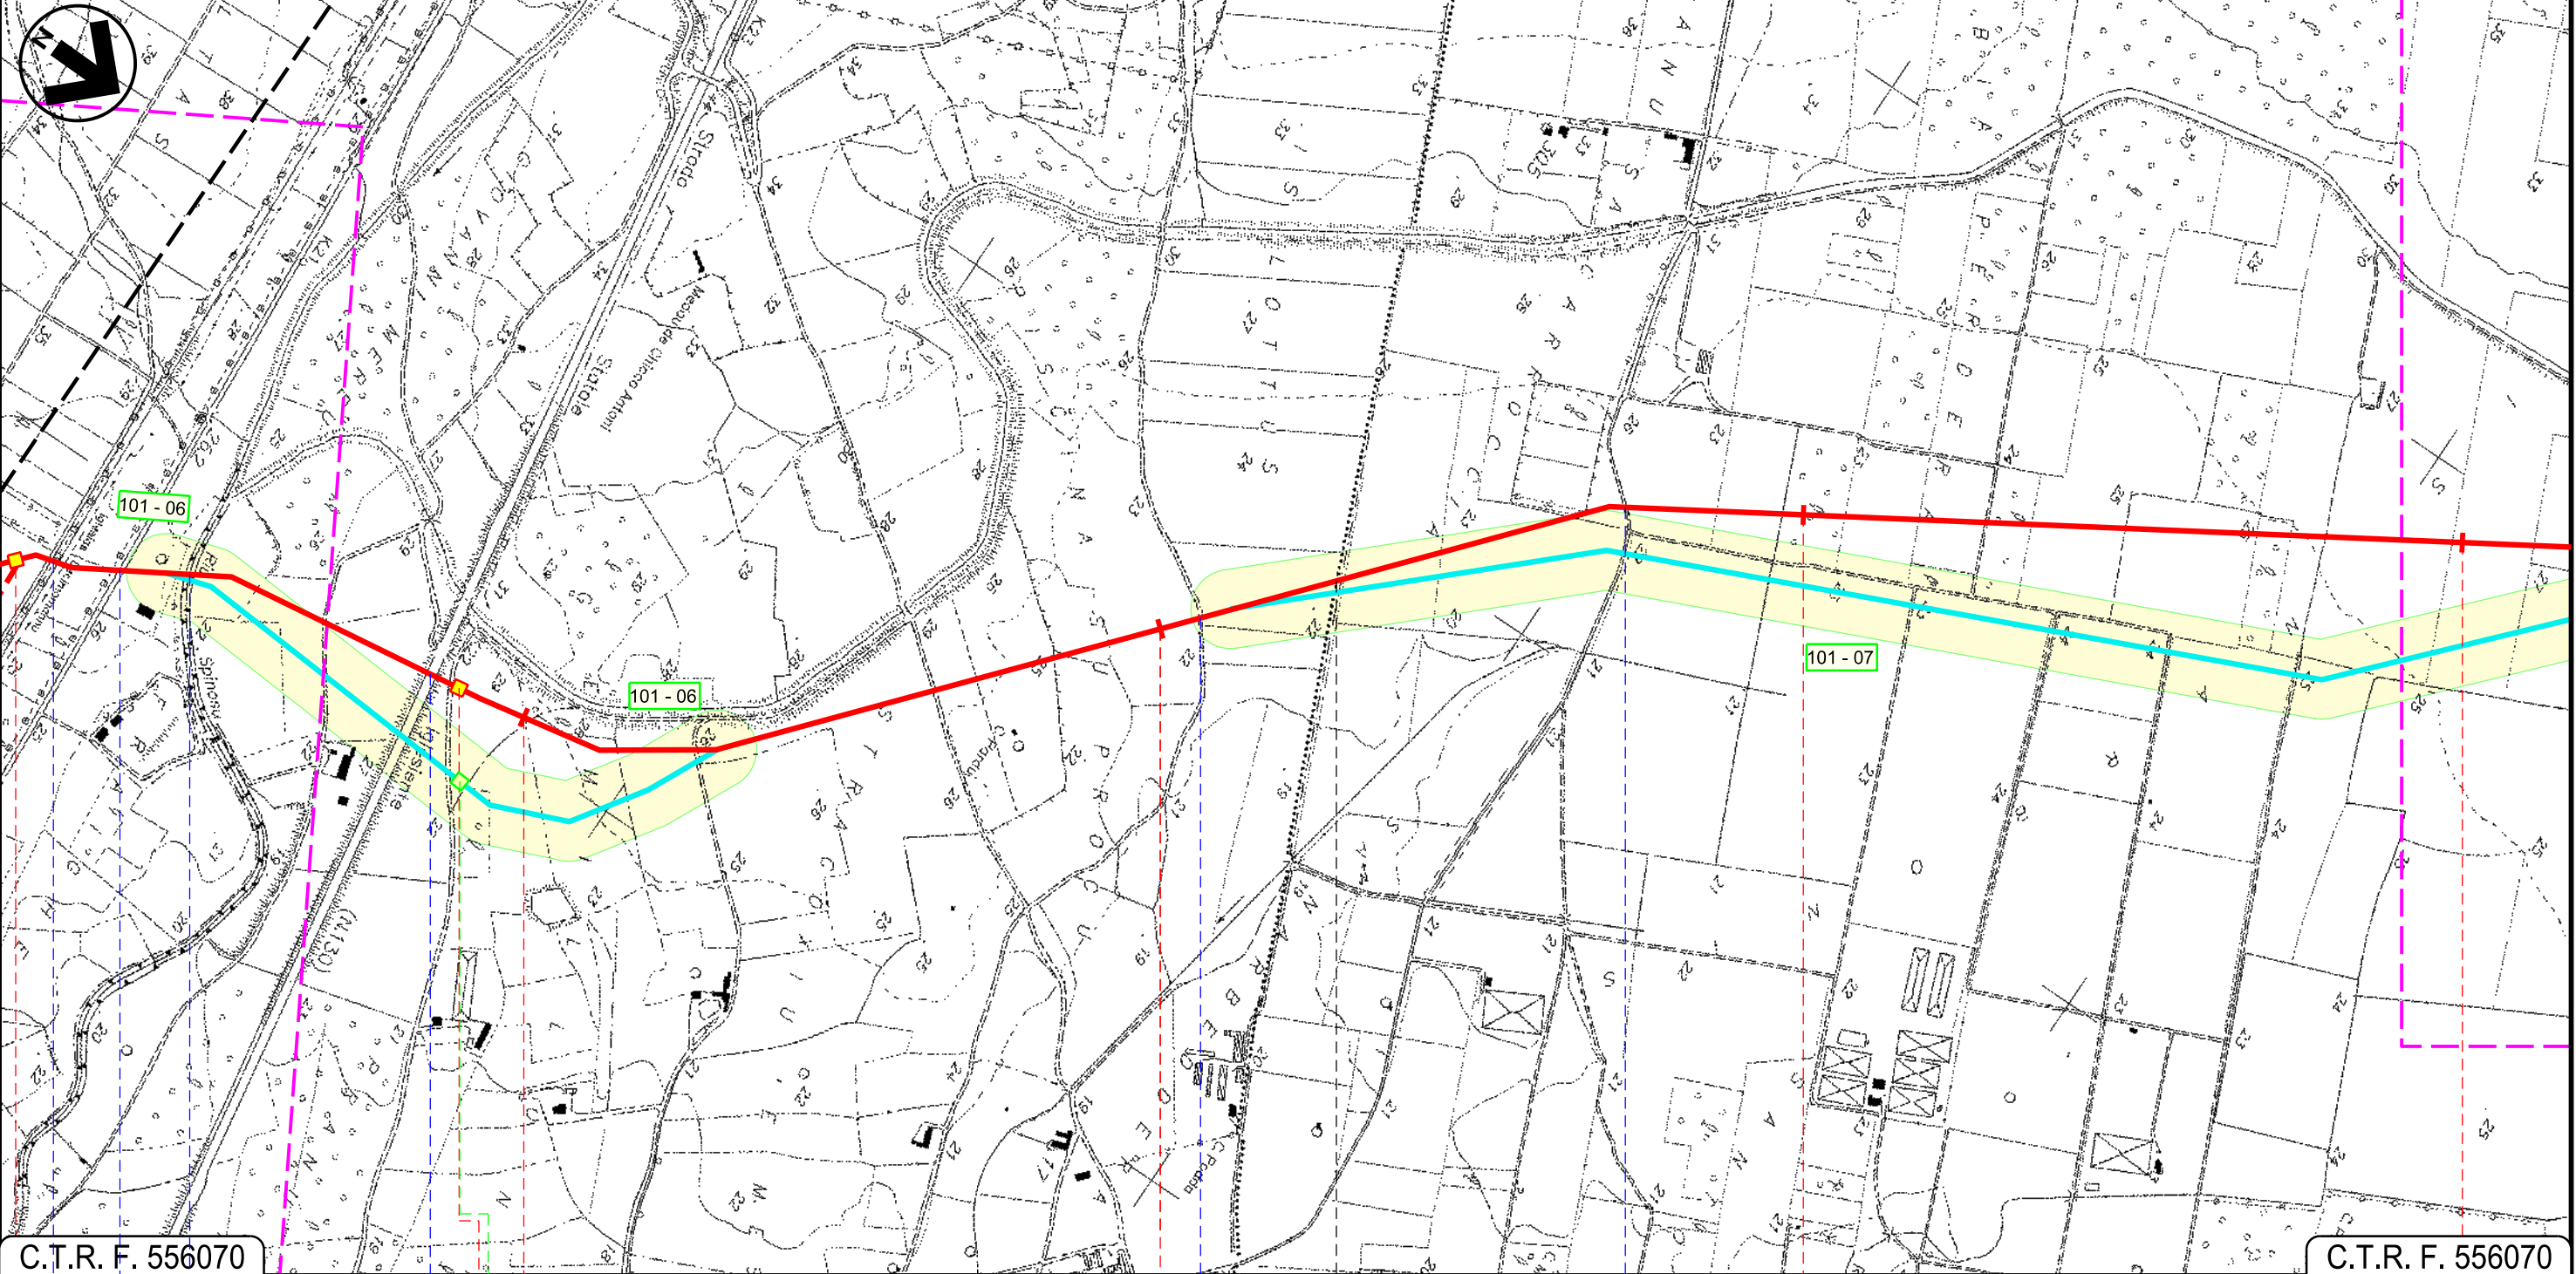

C.T.R. F. 556070


C.T.R. F. 556070

25 26 27 28

VILLASPECIOSA

SUD SARDEGNA

DECIMOPUTZU

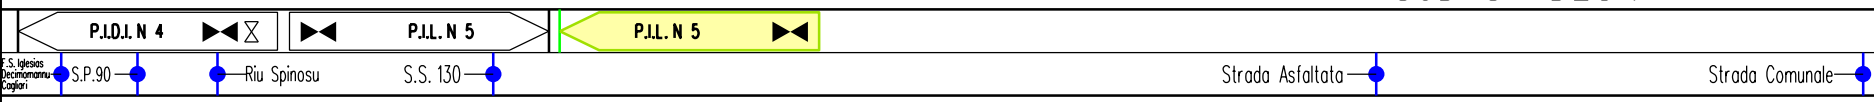

Progetto:

METANIZZAZIONE SARDEGNA
MET. CAGLIARI – PALMAS ARBOREA
DN 650 (26") DP 75 bar


VARIANTI DI TRACCIATO

1	20032019	INSERITE MODIFICHE TRACCIATO	T. FILANDRO	G. CANNITO	V. FORLIVESI O. GORDA
0	20062018	REVISIONE	T. FILANDRO	M. FORNAROLI	V. FORLIVESI O. GORDA
INDICE	DATA	REVISIONI	ELABORATO	VERIFICATO	APPROVATO
					
			PG-TP-111		
			Comm.		

Foglio
10
di 31
Scala
1:10000

C.T.R. F. 556070

C.T.R. F. 556070

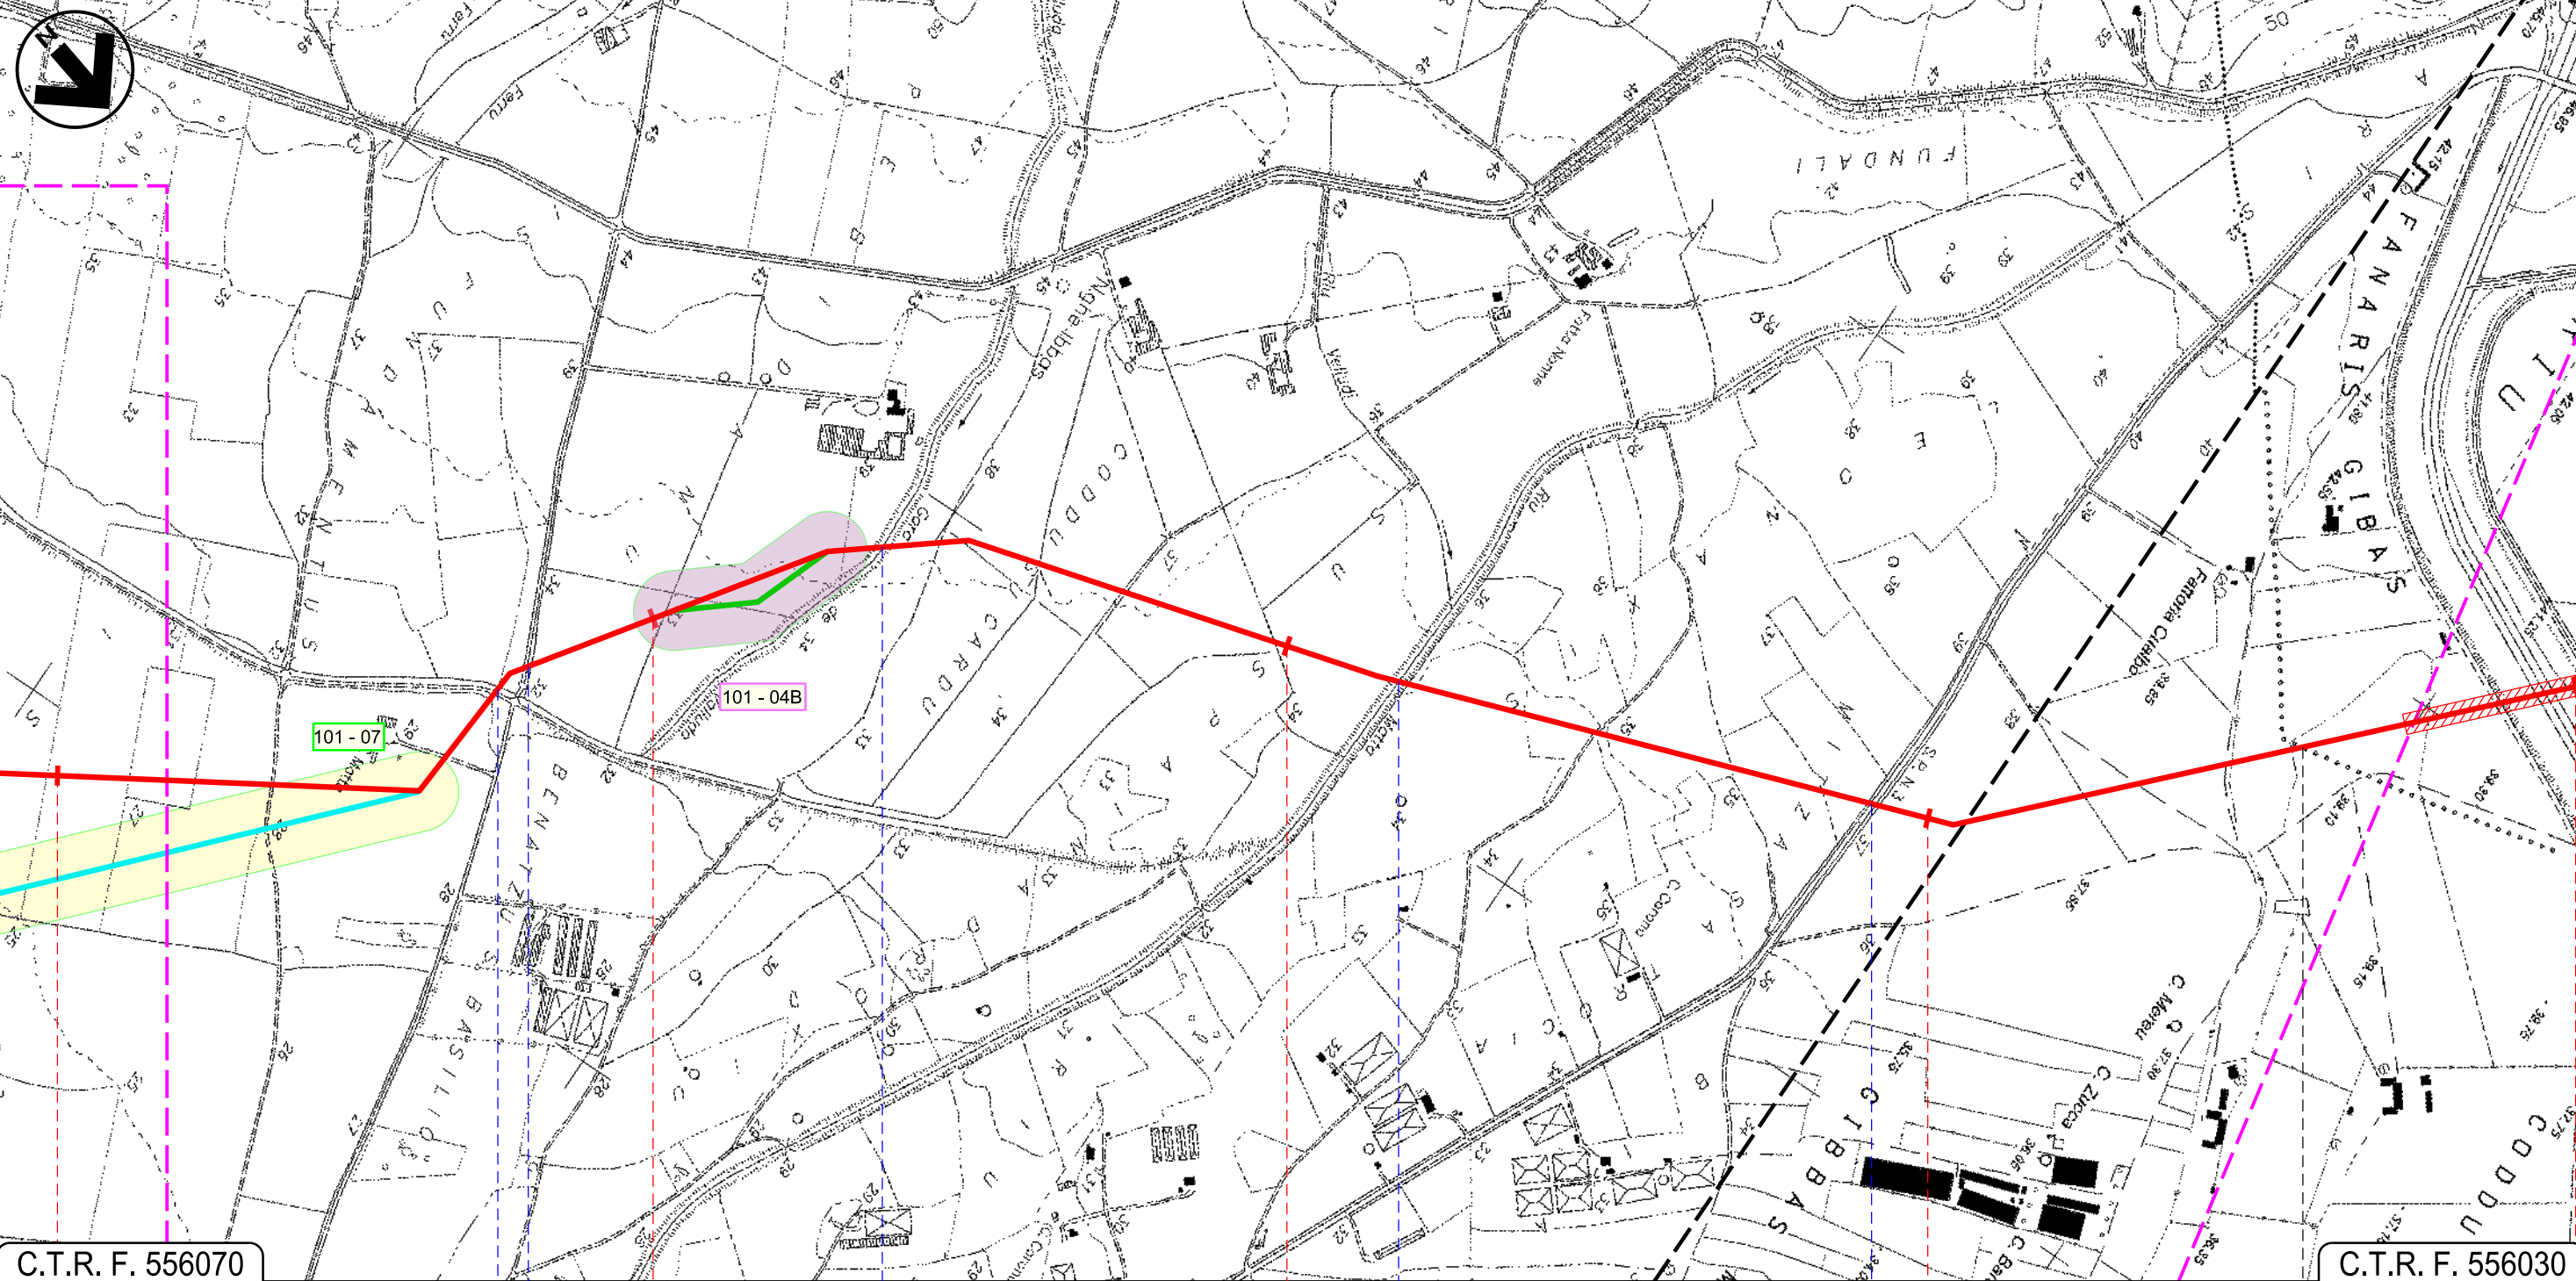

C.T.R. F. 556070

C.T.R. F. 556030

28 29 30 31 32

DECIMOPUTZU
SUD SARDEGNA



VALLERMOSA

Riu Spinosu —●— Strada Comunale Gora de Valluda —●— Riu Motto —●— S.P. N.3 —●—

Progetto:


METANIZZAZIONE SARDEGNA
MET. CAGLIARI – PALMAS ARBOREA
DN 650 (26") DP 75 bar

VARIANTI DI TRACCIATO

1	20032019	INSERITE MODIFICHE TRACCIATO	T. FILANDRO	G.CANNITO	V.FORLIVESI O.GORDA	Foglio	11
0	20062018	REVISIONE	T. FILANDRO	M.FORNAROLI	V.FORLIVESI O.GORDA	di	31
INDICE	DATA	REVISIONI	ELABORATO	VERIFICATO	APPROVATO	Scala	1:10000
			 			PG-TP-111	
						Comm.	

C.T.R. F. 556030

C.T.R. F. 556020

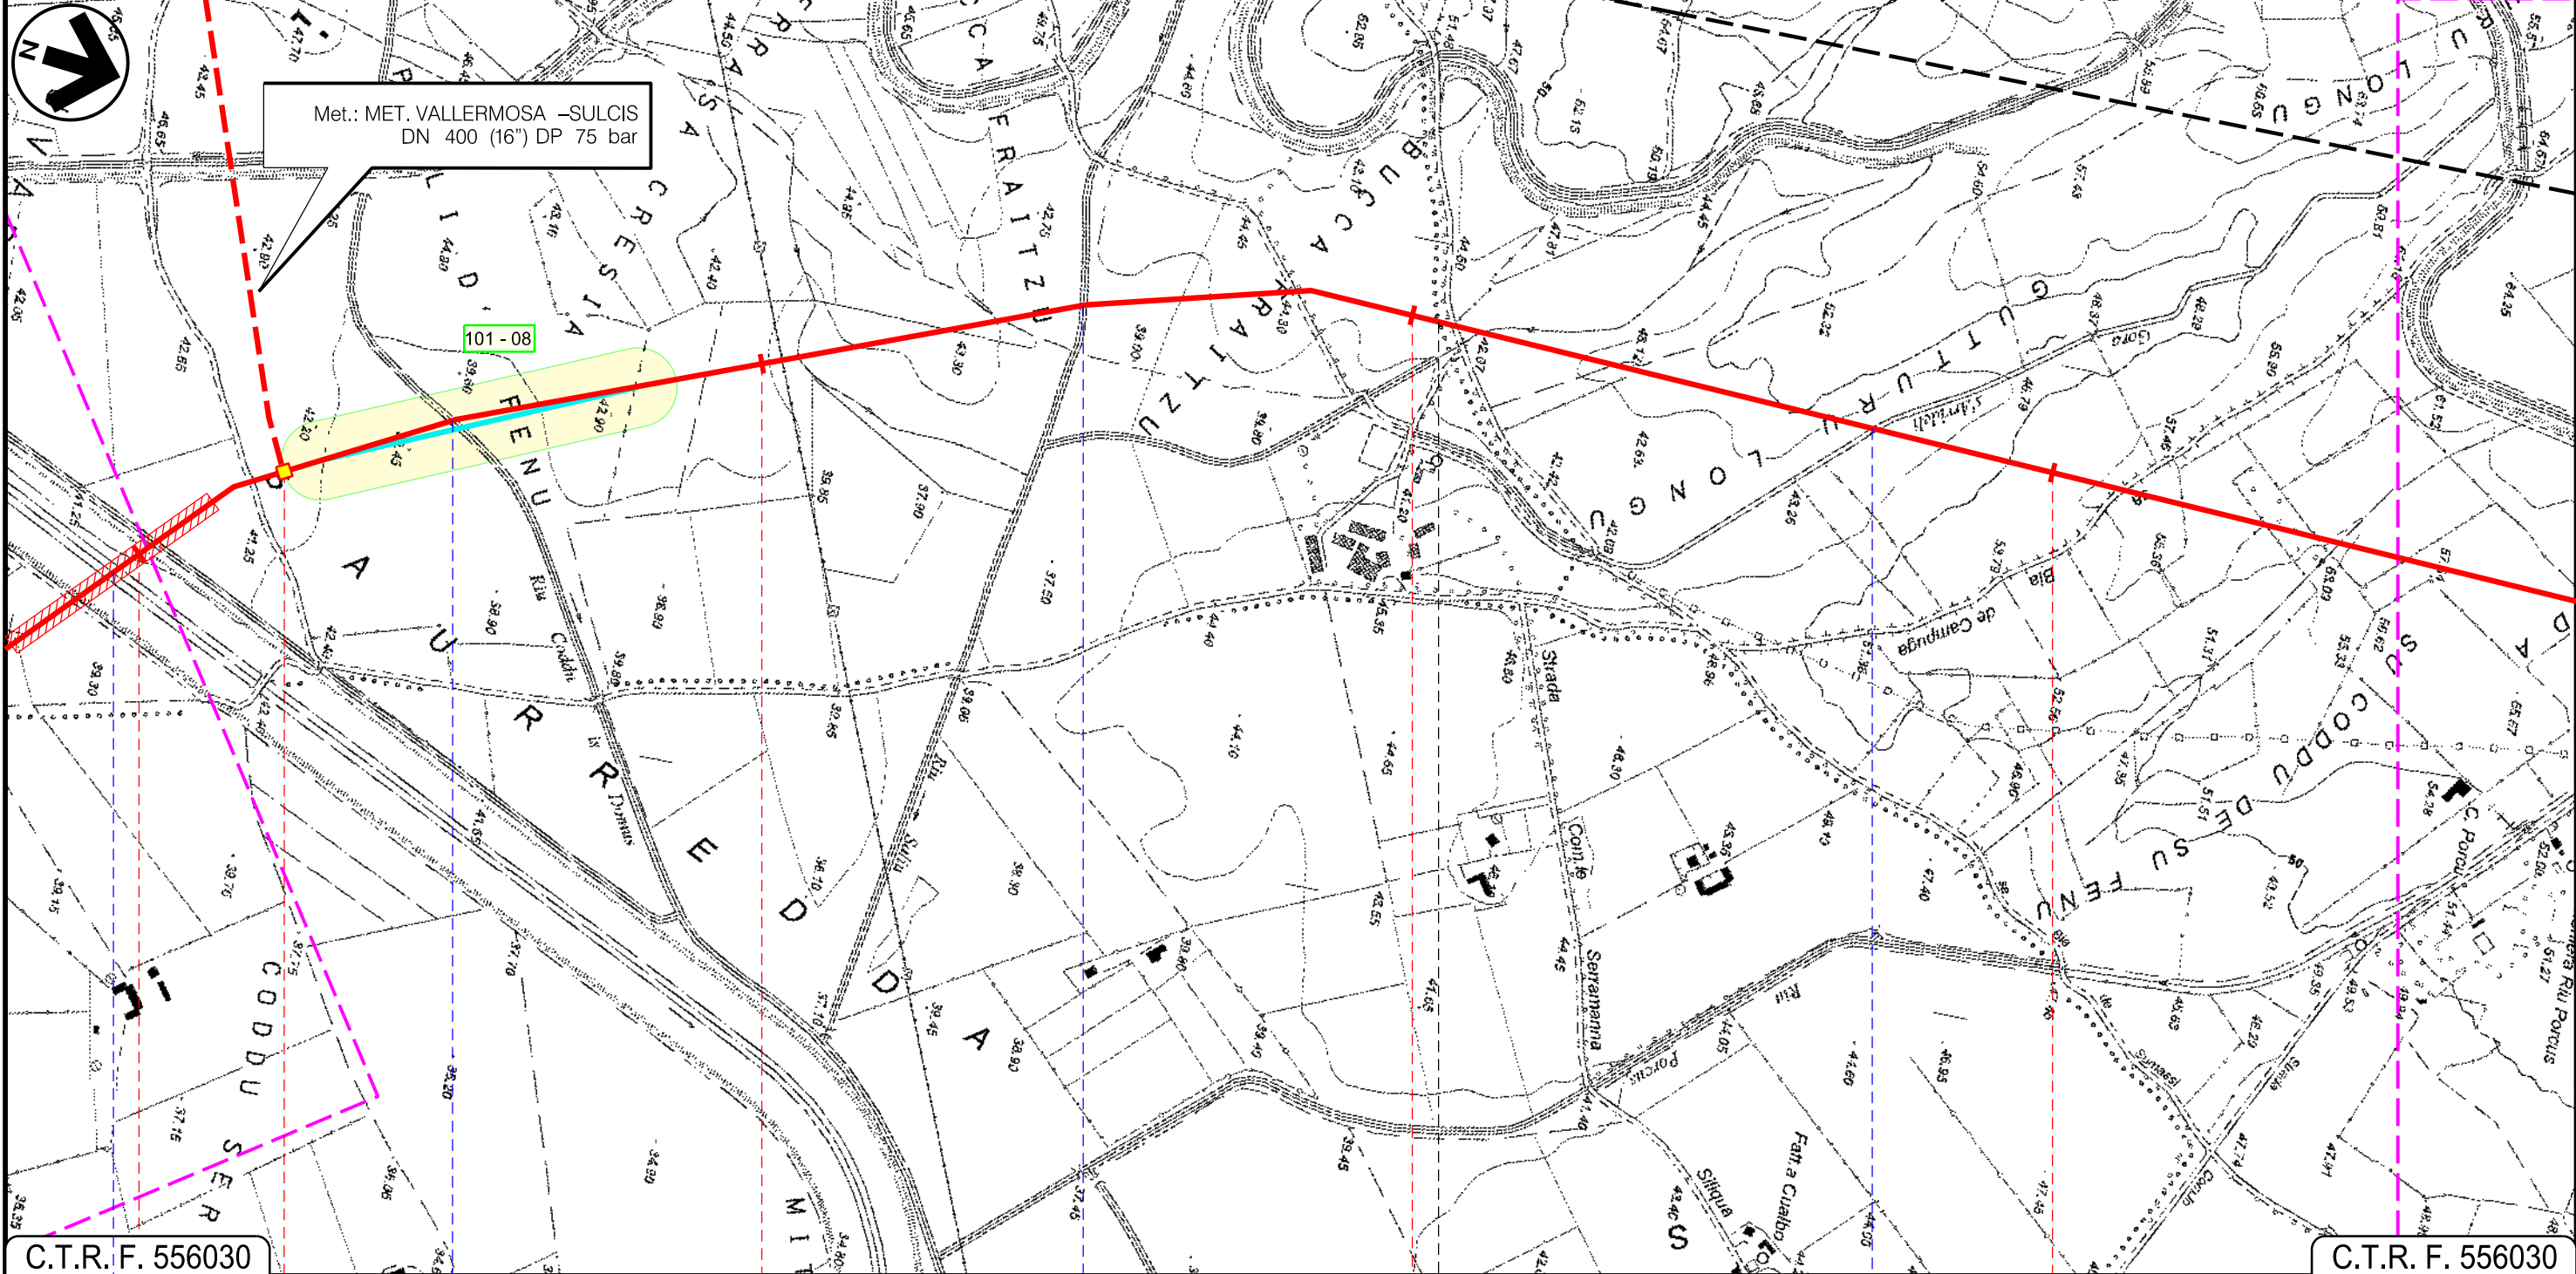

C.T.R. F. 556030

C.T.R. F. 556030

32

33

34

35

VALLERMOSA

SUD SARDEGNA

VILLASOR

P.I.D.I. N 6

Riu Nou

Riu Caddu is Domus

Riu Soliu

Gora s'Arrideli

Progetto:

METANIZZAZIONE SARDEGNA
MET. CAGLIARI – PALMAS ARBOREA
DN 650 (26") DP 75 bar

VARIANTI DI TRACCIATO

1	20032019	INSERITE MODIFICHE TRACCIATO	T. FILANDRO	G. CANNITO	V. FORLIVESI O. GORDA
0	20062018	REVISIONE	T. FILANDRO	M. FORNAROLI	V. FORLIVESI O. GORDA
INDICE	DATA	REVISIONI	ELABORATO	VERIFICATO	APPROVATO

Foglio
12
di 31
Scala
1:10000




TechnipFMC
Rif. TPIDL: 073670-010-DW-3252-627
TECHNIP ITALY DIREZIONE LAVORI S.p.A.

PG-TP-111
Comm.

C.T.R. F. 556020

C.T.R. F. 547140

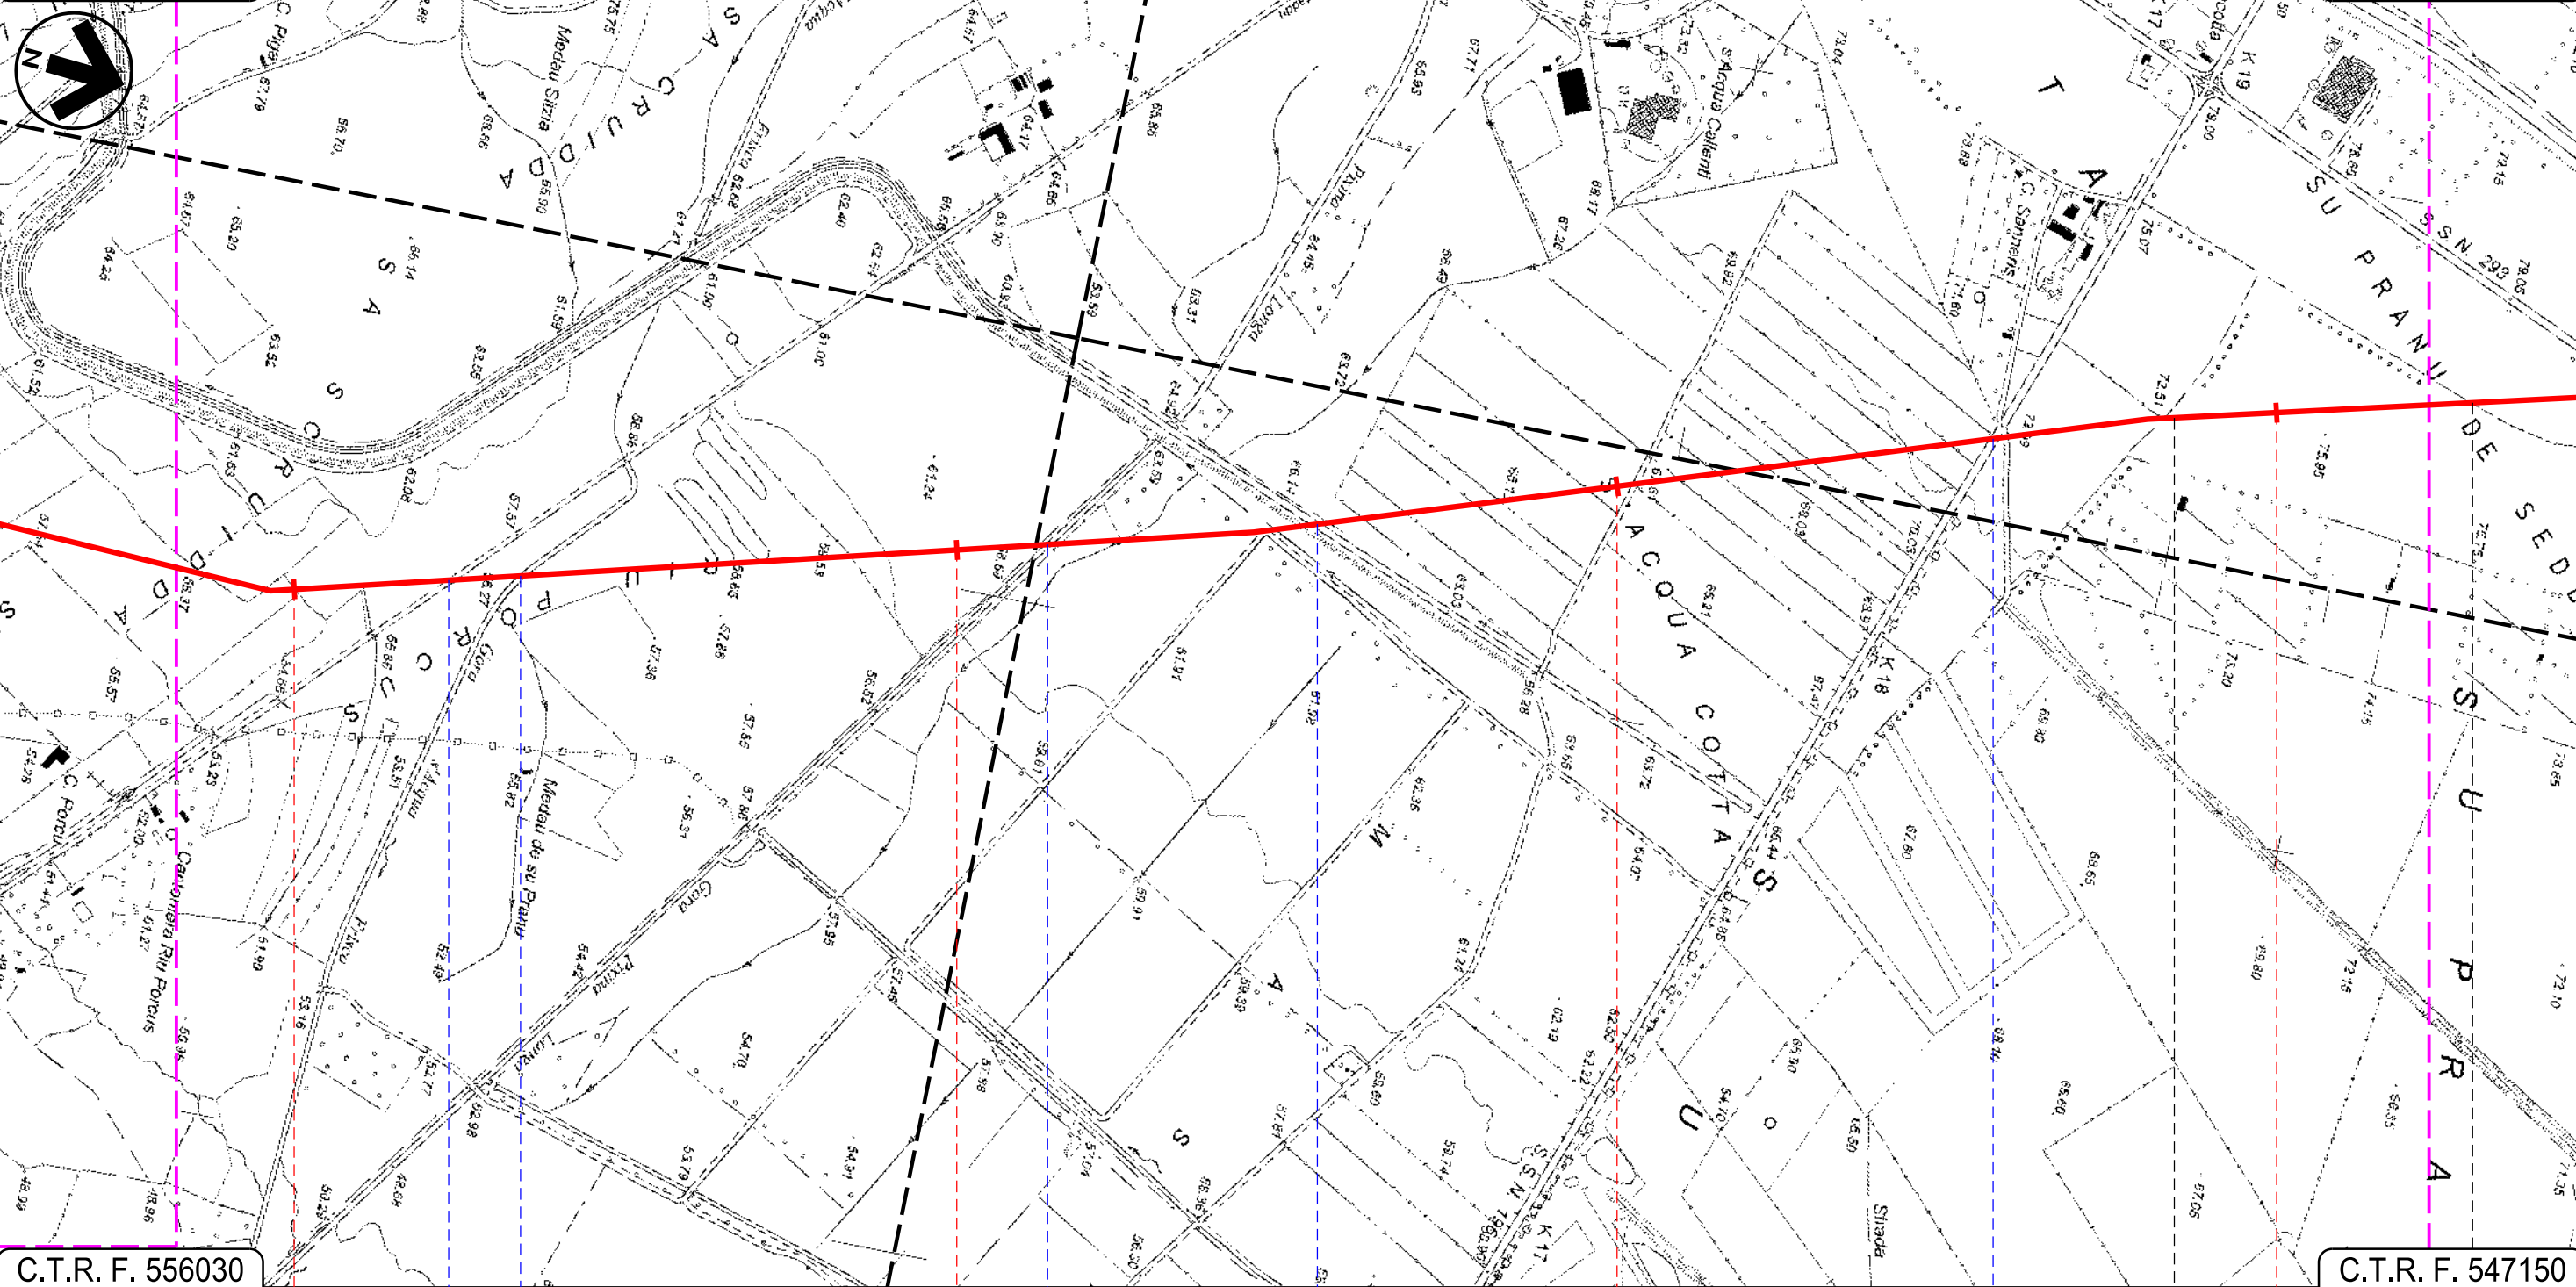

C.T.R. F. 556030

C.T.R. F. 547150

36 VILLASOR 37 SUD SARDEGNA 38 SERRAMANNA 39 VILLACIDRO

Strada Com.le Castaddu ● Gora s'Acqua Frisca ● Gora Pixina Longa ● Canale Consortile ● S.S. 196 ●

Progetto:


METANIZZAZIONE SARDEGNA
MET. CAGLIARI – PALMAS ARBOREA
DN 650 (26") DP 75 bar

VARIANTI DI TRACCIATO

1	20032019	INSERITE MODIFICHE TRACCIATO	T. FILANDRO	G. CANNITO	V. FORLIVESI O. GORDA
0	20062018	REVISIONE	T. FILANDRO	M. FORNAROLI	V. FORLIVESI O. GORDA
INDICE	DATA	REVISIONI	ELABORATO	VERIFICATO	APPROVATO
			PG-TP-111		
			Rif. TPIDL: 073670-010-DW-3252-627 TECHNIP ITALY DIREZIONE LAVORI S.p.A.		
			Comm.		Scala 1:10000

Foglio
13
di 31
Scala
1:10000



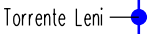


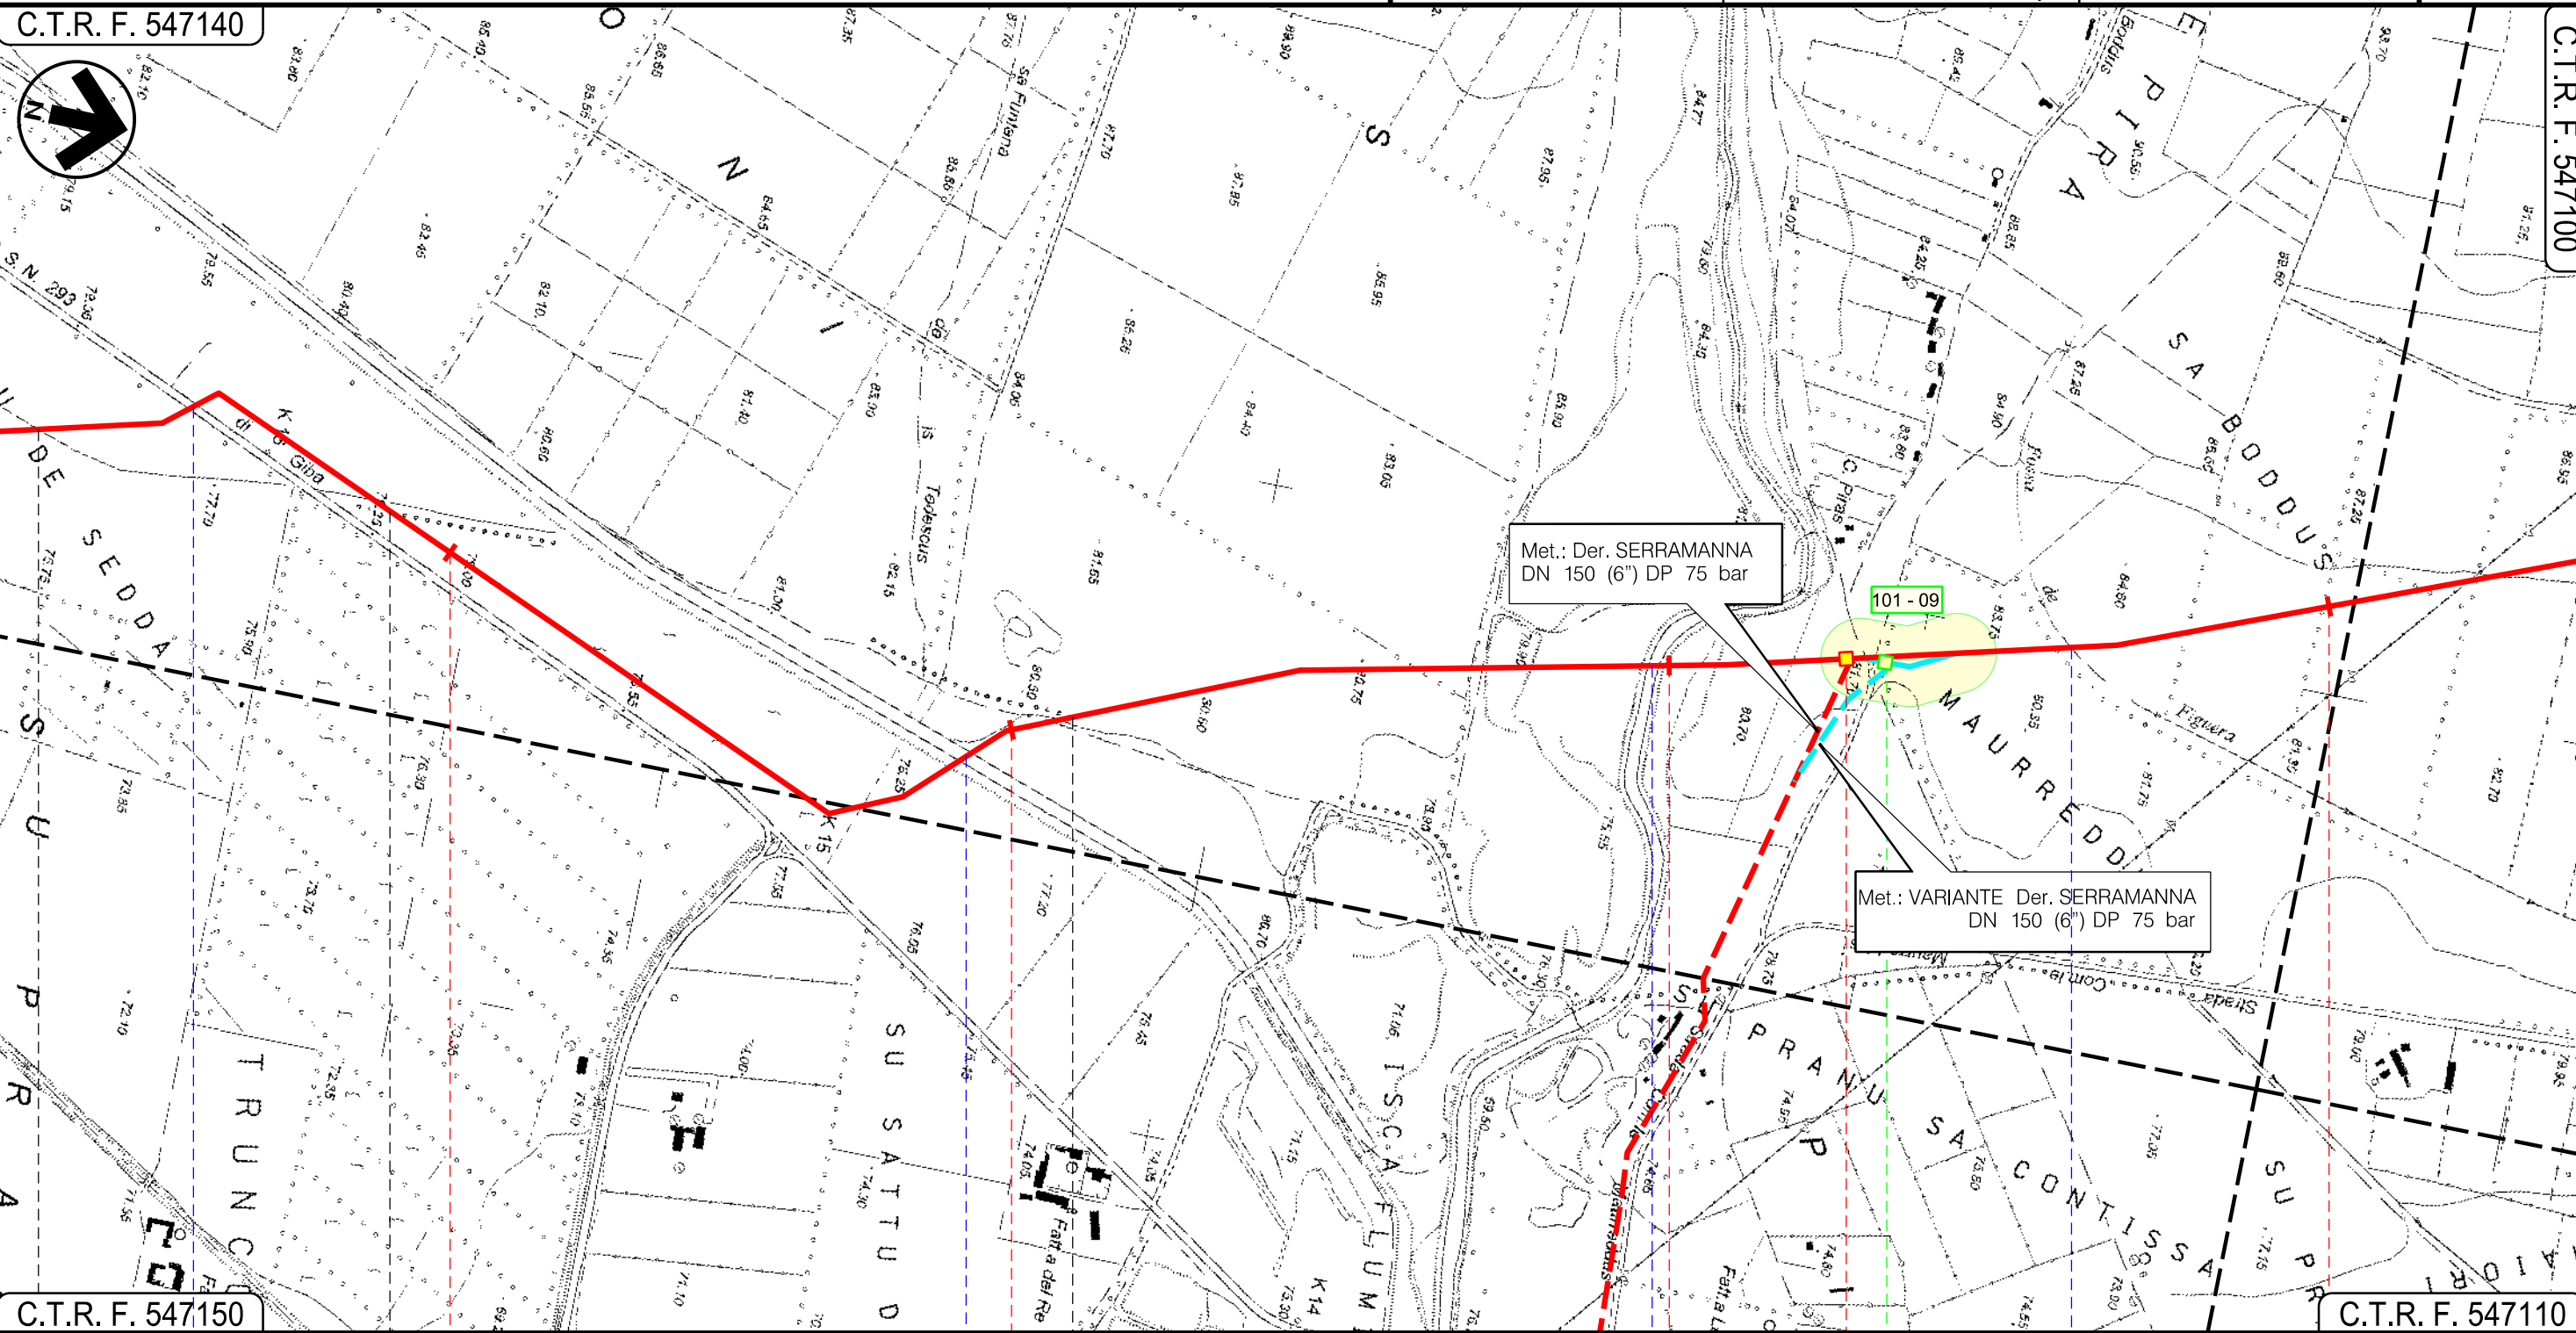
C.T.R. F. 547140



C.T.R. F. 547150

C.T.R. F. 547110

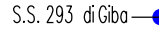40	41	42	43
SERRAMANNA	VILLACIDRO	SERRAMANNA	VILLACIDRO
SUD SARDEGNA			

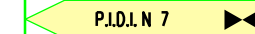Progetto:


METANIZZAZIONE SARDEGNA
MET. CAGLIARI – PALMAS ARBOREA
DN 650 (26") DP 75 bar

VARIANTI DI TRACCIATO

1	20032019	INSERITE MODIFICHE TRACCIATO	T. FILANDRO	G. CANNITO	V. FORLIVESI O. GORDA
0	20062018	REVISIONE	T. FILANDRO	M. FORNAROLI	V. FORLIVESI O. GORDA
INDICE	DATA	REVISIONI	ELABORATO	VERIFICATO	APPROVATO
 			PG-TP-111		
			Rif. TPIDL: 073670-010-DW-3252-627 TECHNIP ITALY DIREZIONE LAVORI S.p.A.		

Foglio
14
di 31
Scala
1:10000

C.T.R. F. 547100

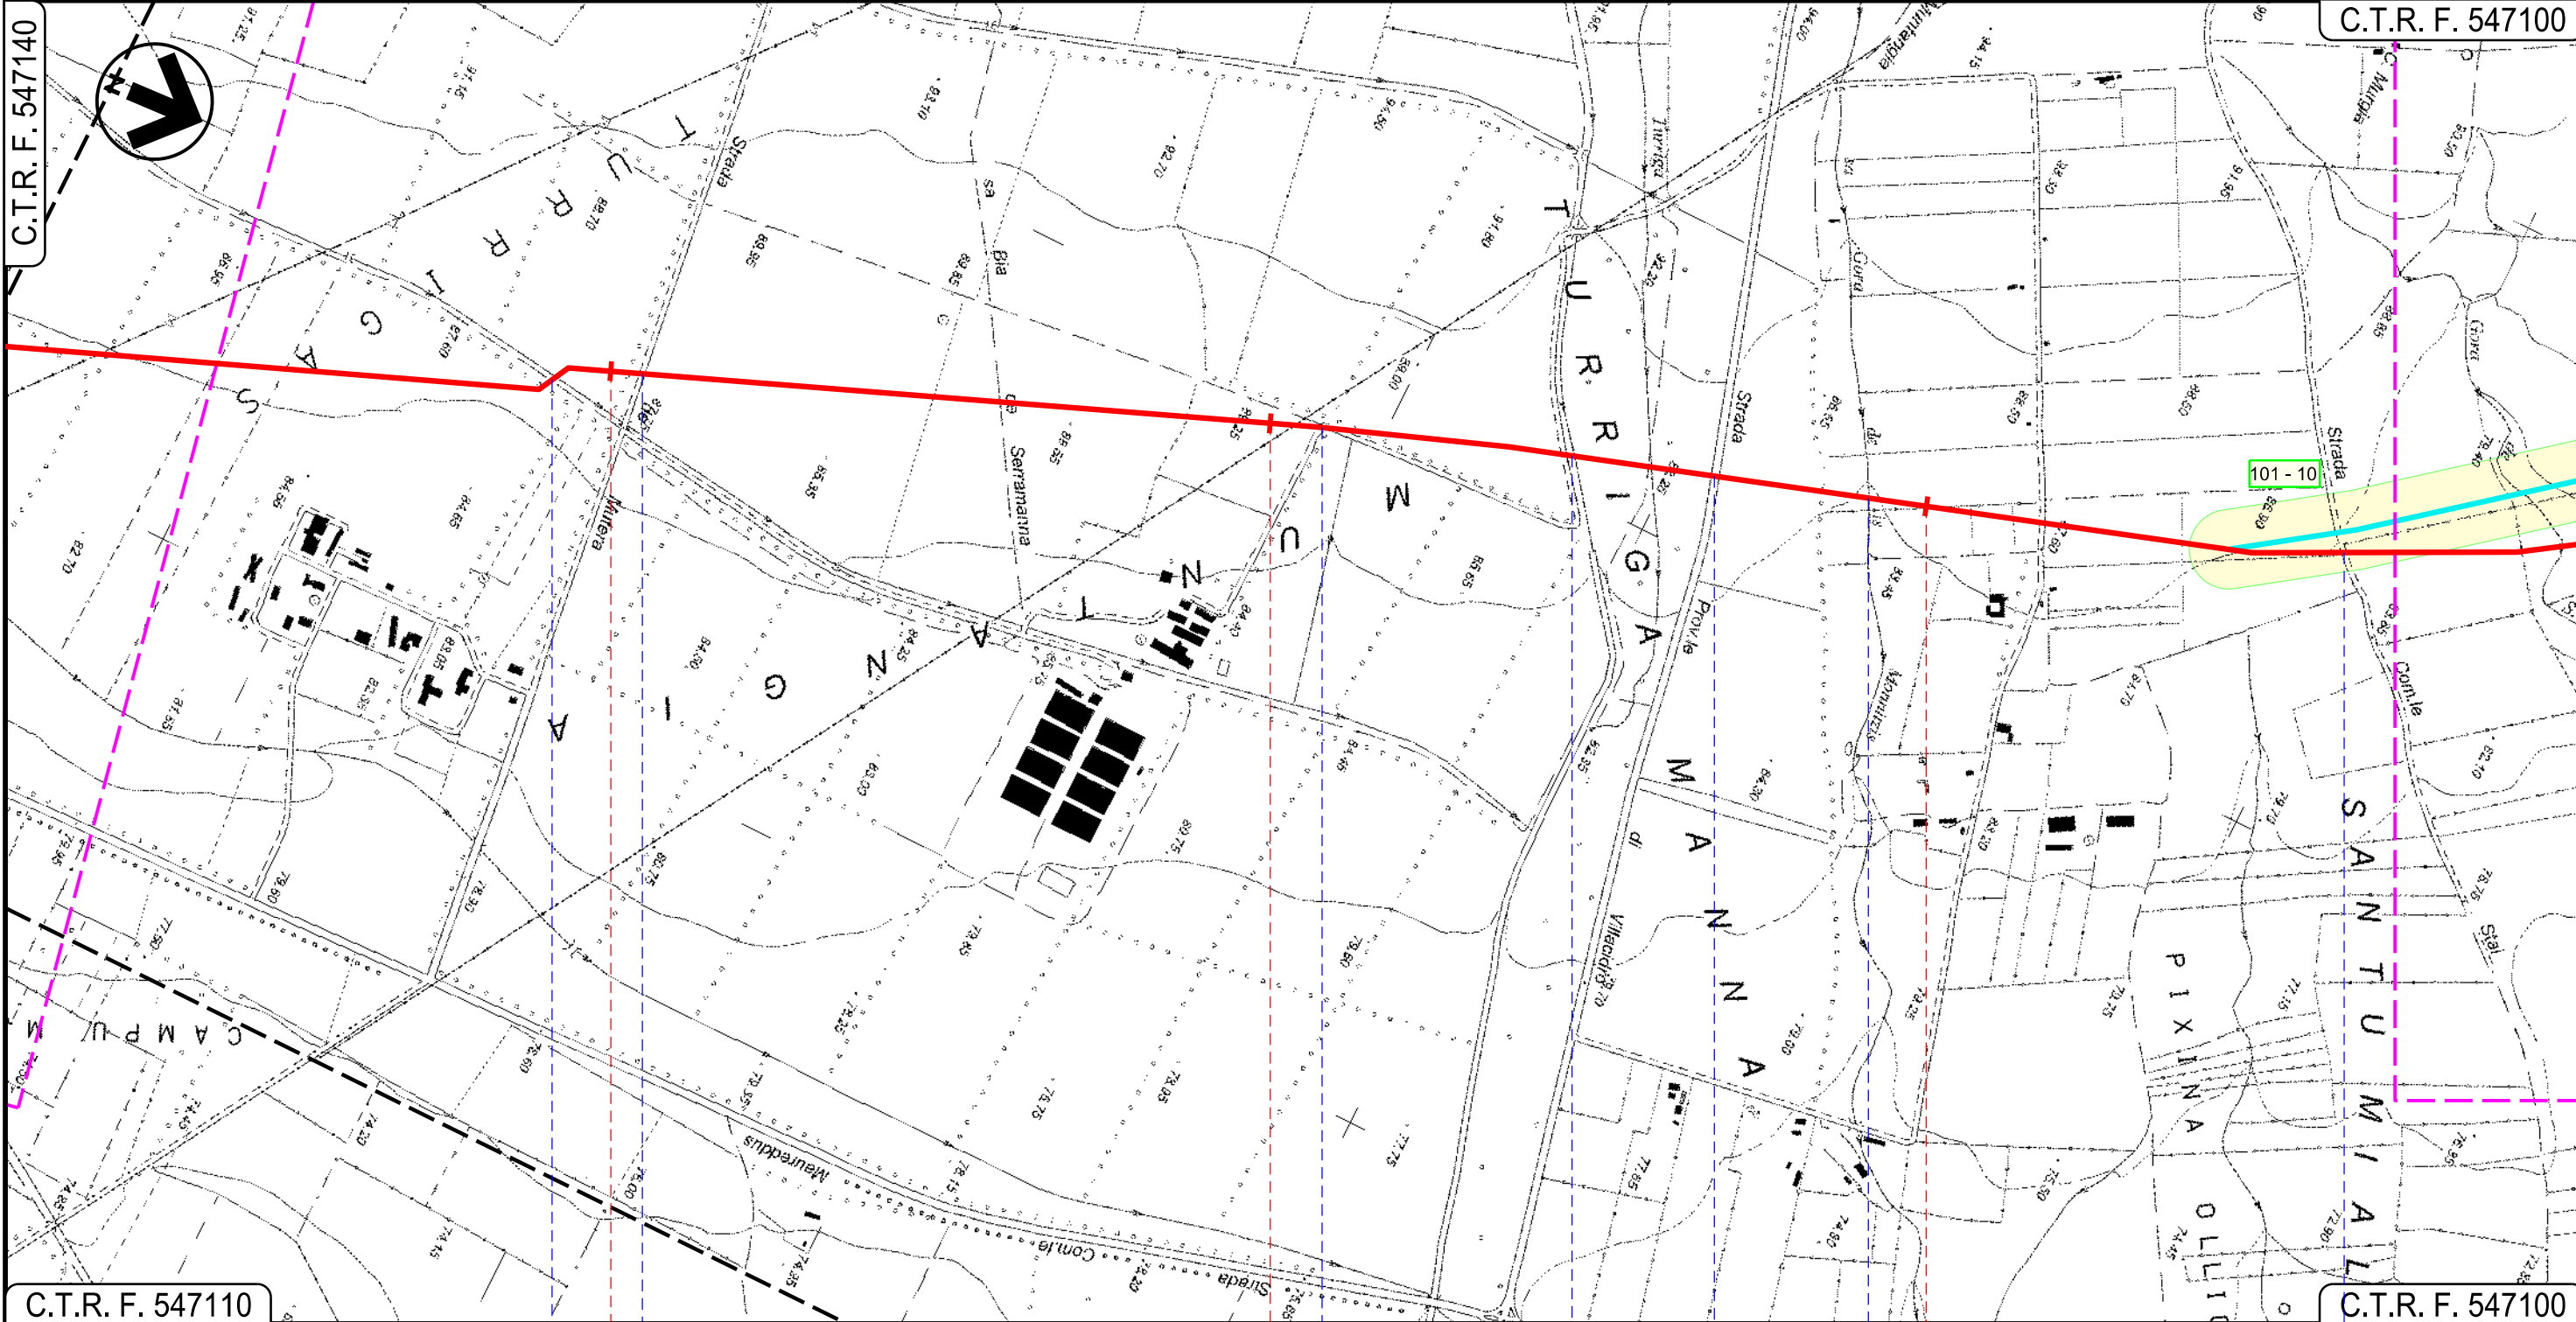

C.T.R. F. 547110

C.T.R. F. 547100

VILLACIDRO
SUD SARDEGNA

- Canale Consortile
- Strada de Mutera
- Strada Consortile
- Gora de Turriga
- S.P.n.60 Villacidro
- Fosso sa Gora de is Monnizis
- Strada Com.le Stai

Progetto:

METANIZZAZIONE SARDEGNA
MET. CAGLIARI – PALMAS ARBOREA
DN 650 (26") DP 75 bar


VARIANTI DI TRACCIATO

1	20032019	INSERITE MODIFICHE TRACCIATO	T. FILANDRO	G. CANNITO	V. FORLIVESI O. GORDA
0	20062018	REVISIONE	T. FILANDRO	M. FORNAROLI	V. FORLIVESI O. GORDA
INDICE	DATA	REVISIONI	ELABORATO	VERIFICATO	APPROVATO
 			PG-TP-111		
			Rif. TPIDL: 073670-010-DW-3252-627 TECHNIP ITALY DIREZIONE LAVORI S.p.A.		

Foglio
15
di 31
Scala
1:10000

C.T.R. F. 547100

C.T.R. F. 547060

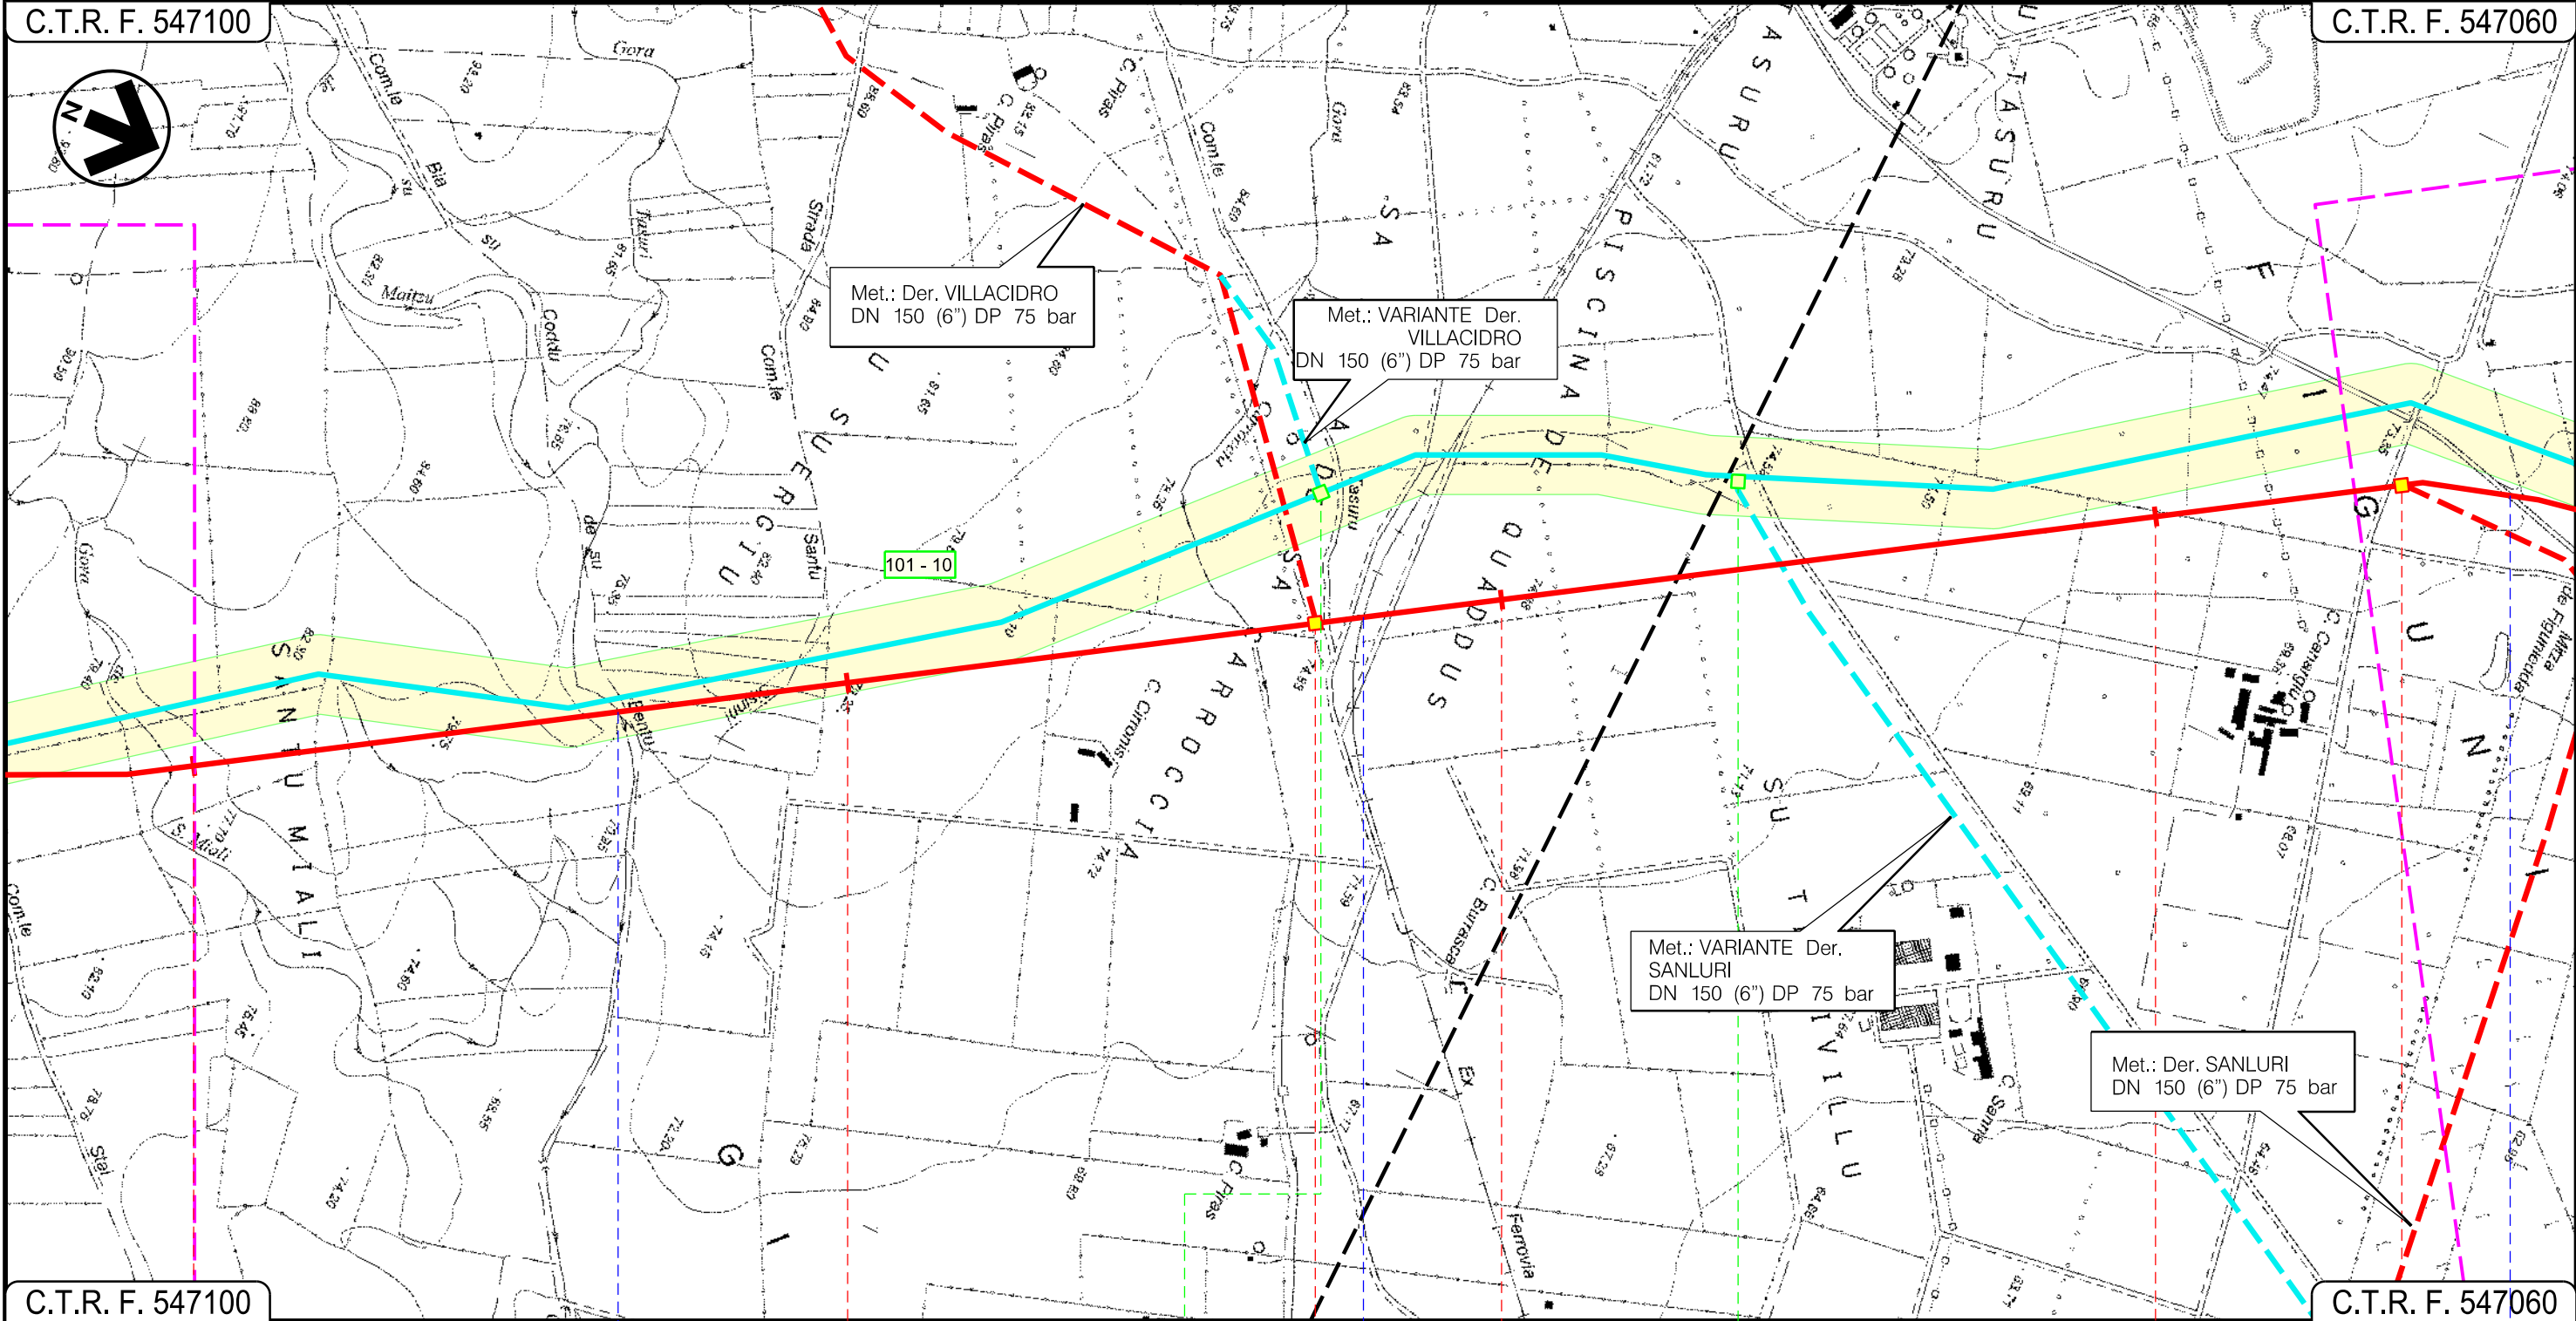

C.T.R. F. 547100

C.T.R. F. 547060

VILLACIDRO
SUD SARDEGNA



Progetto:

METANIZZAZIONE SARDEGNA
MET. CAGLIARI - PALMAS ARBOREA
DN 650 (26") DP 75 bar

VARIANTI DI TRACCIATO

1	20032019	INSERITE MODIFICHE TRACCIATO	T. FILANDRO	G. CANNITO	V. FORLIVESI O. GORDA
0	20062018	REVISIONE	T. FILANDRO	M. FORNAROLI	V. FORLIVESI O. GORDA
INDICE	DATA	REVISIONI	ELABORATO	VERIFICATO	APPROVATO

Foglio
16
di 31
Scala
1:10000




TechnipFMC
Rif. TPIDL: 073670-010-DW-3252-627
TECHNIP ITALY DIREZIONE LAVORI S.p.A.

PG-TP-111

Comm.

C.T.R. F. 547060

C.T.R. F. 547060

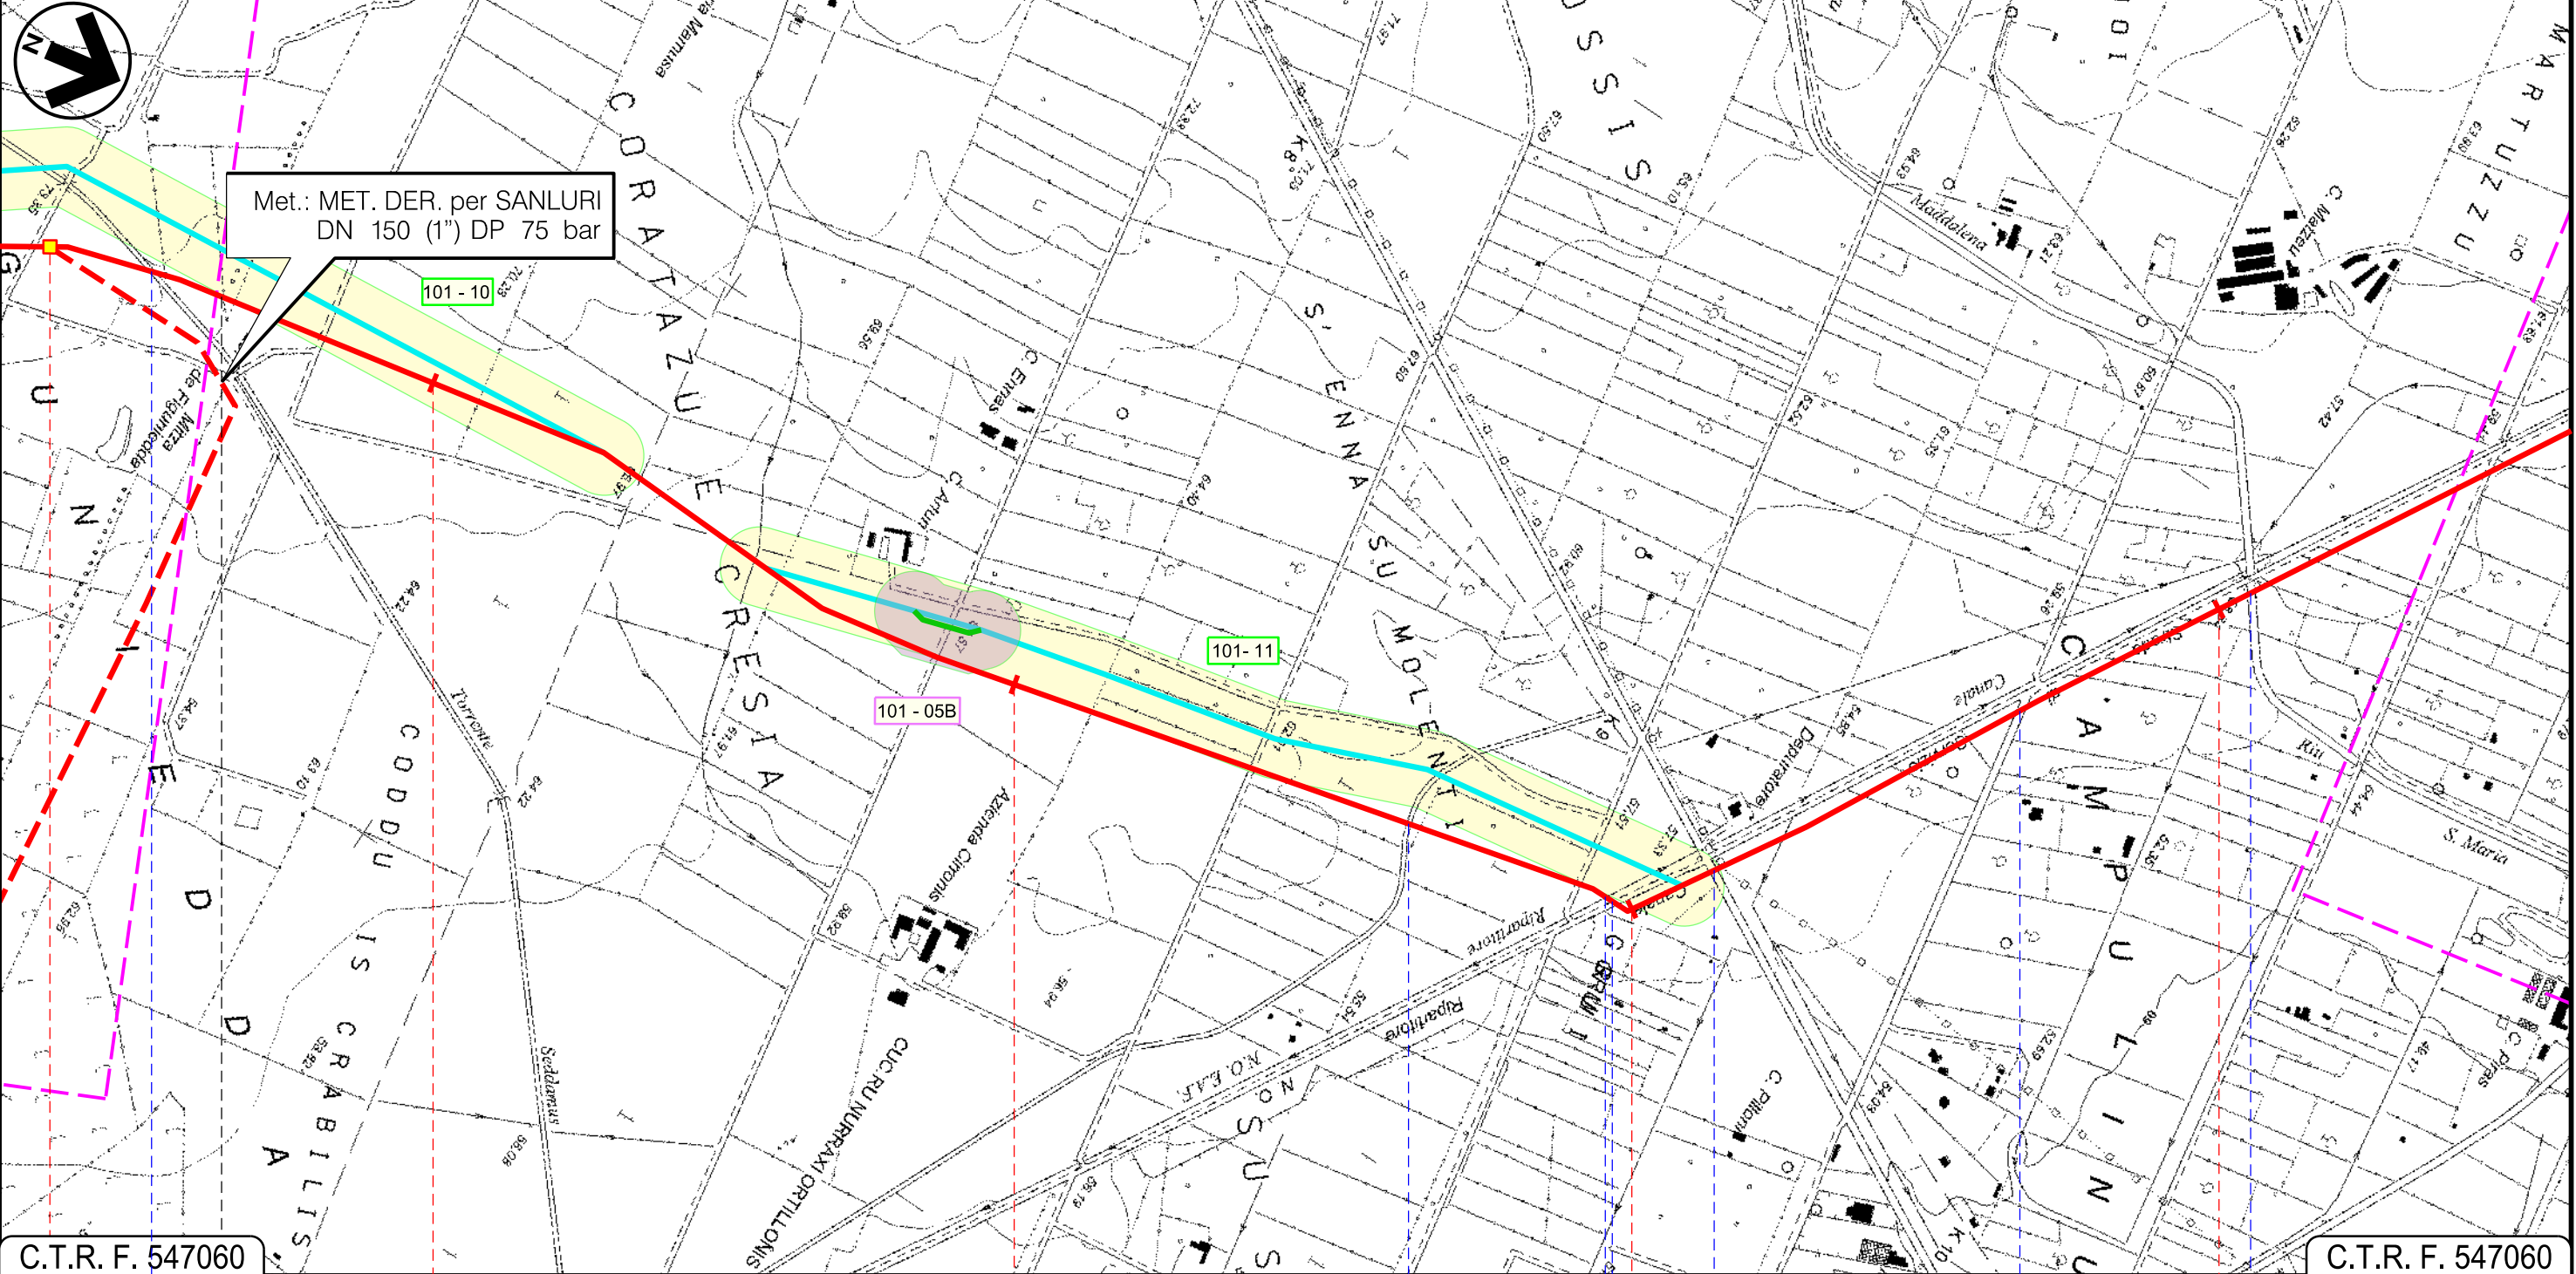

C.T.R. F. 547060

C.T.R. F. 547060

VILLACIDRO | SAN GAVINO MONREALE
SUD SARDEGNA



P.I.D. N 9


- Torrente Seddamus
- Canale in cls
- Canale Rip. N.O.E.A.F.
- St. di servizio canale riportatore N.O.
- S.P. n.14 bis
- St. Comunale
- Riu S. Maria Maddalena

Progetto:

METANIZZAZIONE SARDEGNA
MET. CAGLIARI - PALMAS ARBOREA
DN 650 (26") DP 75 bar

VARIANTI DI TRACCIATO

1	20032019	INSERITE MODIFICHE TRACCIATO	T. FILANDRO	G. CANNITO	V. FORLIVESI O. GORDA	Foglio 17 di 31
0	20062018	REVISIONE	T. FILANDRO	M. FORNAROLI	V. FORLIVESI O. GORDA	
INDICE	DATA	REVISIONI	ELABORATO	VERIFICATO	APPROVATO	Scala 1:10000
					PG-TP-111	Comm.
			Rif. TPIDL: 073670-010-DW-3252-627 TECHNIP ITALY DIREZIONE LAVORI S.p.A.			

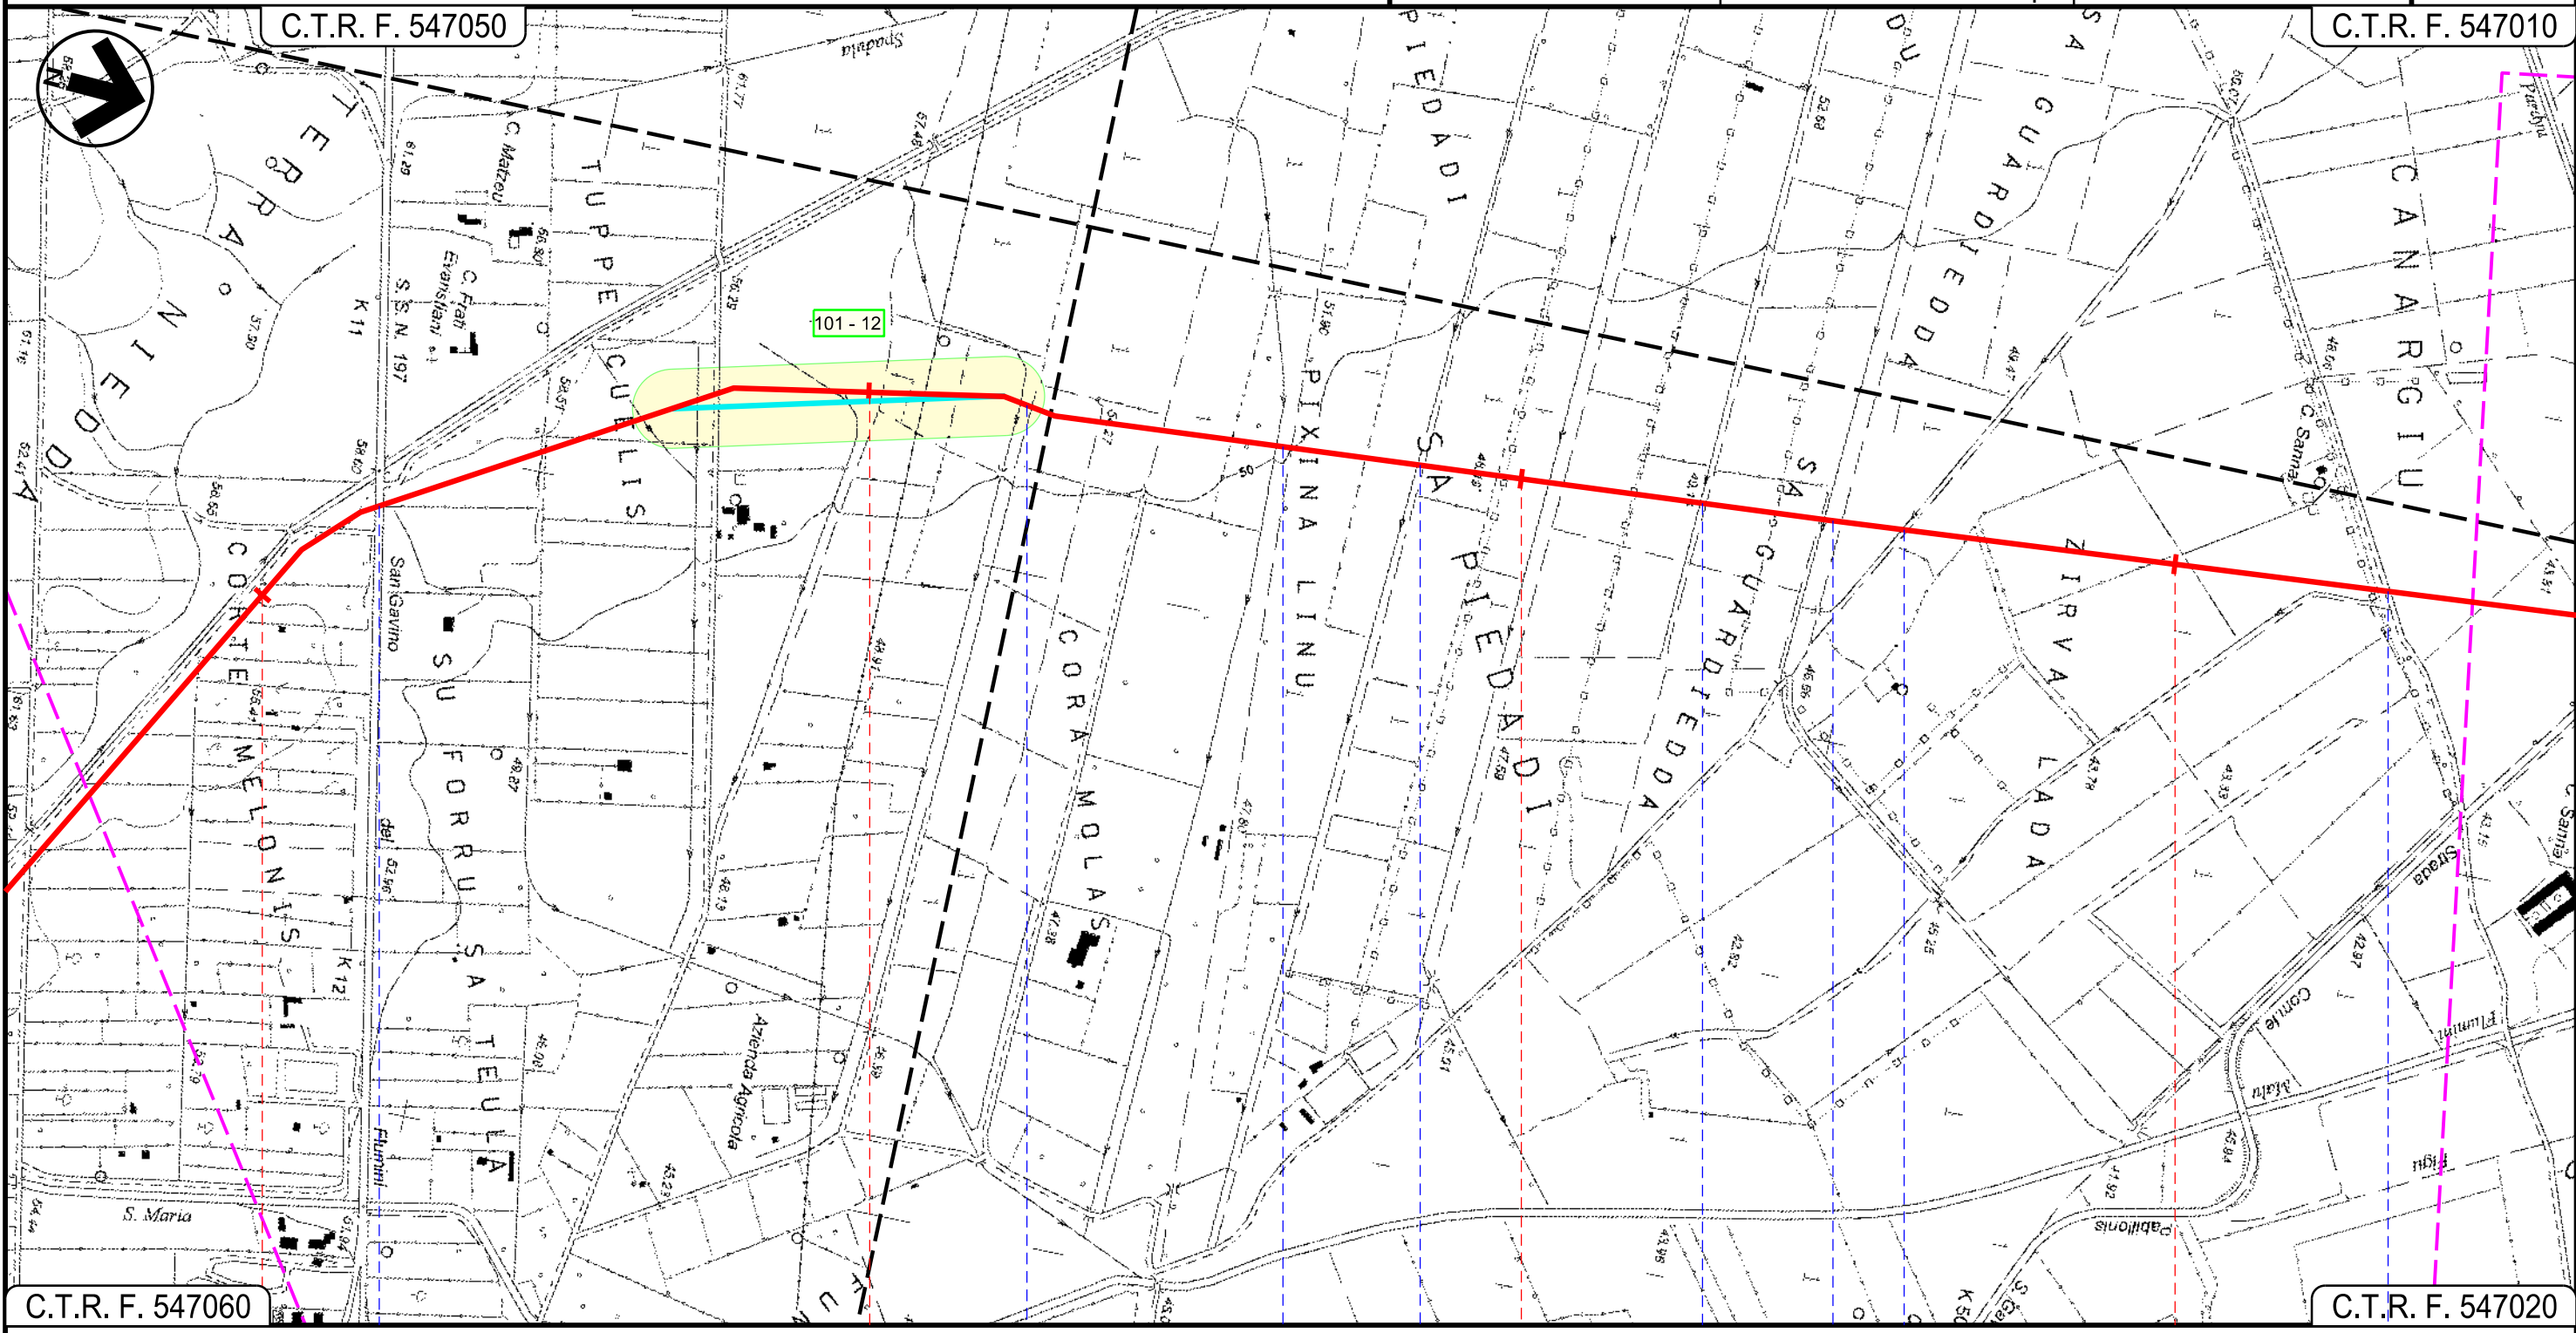

SAN GAVINO MONREALE
SUD SARDEGNA

S.S. 197

Canale

Fosso

Fosso

Fosso

Fosso

Strada asfaltata

Progetto:


METANIZZAZIONE SARDEGNA
MET. CAGLIARI - PALMAS ARBOREA
DN 650 (26") DP 75 bar

VARIANTI DI TRACCIATO

1	20032019	INSERITE MODIFICHE TRACCIATO	T. FILANDRO	G. CANNITO	V. FORLIVESI O. GORDA	Foglio 18 di 31
0	20062018	REVISIONE	T. FILANDRO	M. FORNAROLI	V. FORLIVESI O. GORDA	
INDICE	DATA	REVISIONI	ELABORATO	VERIFICATO	APPROVATO	Scala 1:10000
					PG-TP-111	
					Rif. TPIDL: 073670-010-DW-3252-627 TECHNIP ITALY DIREZIONE LAVORI S.p.A.	Comm.

C.T.R. F. 547010

C.T.R. F. 539130

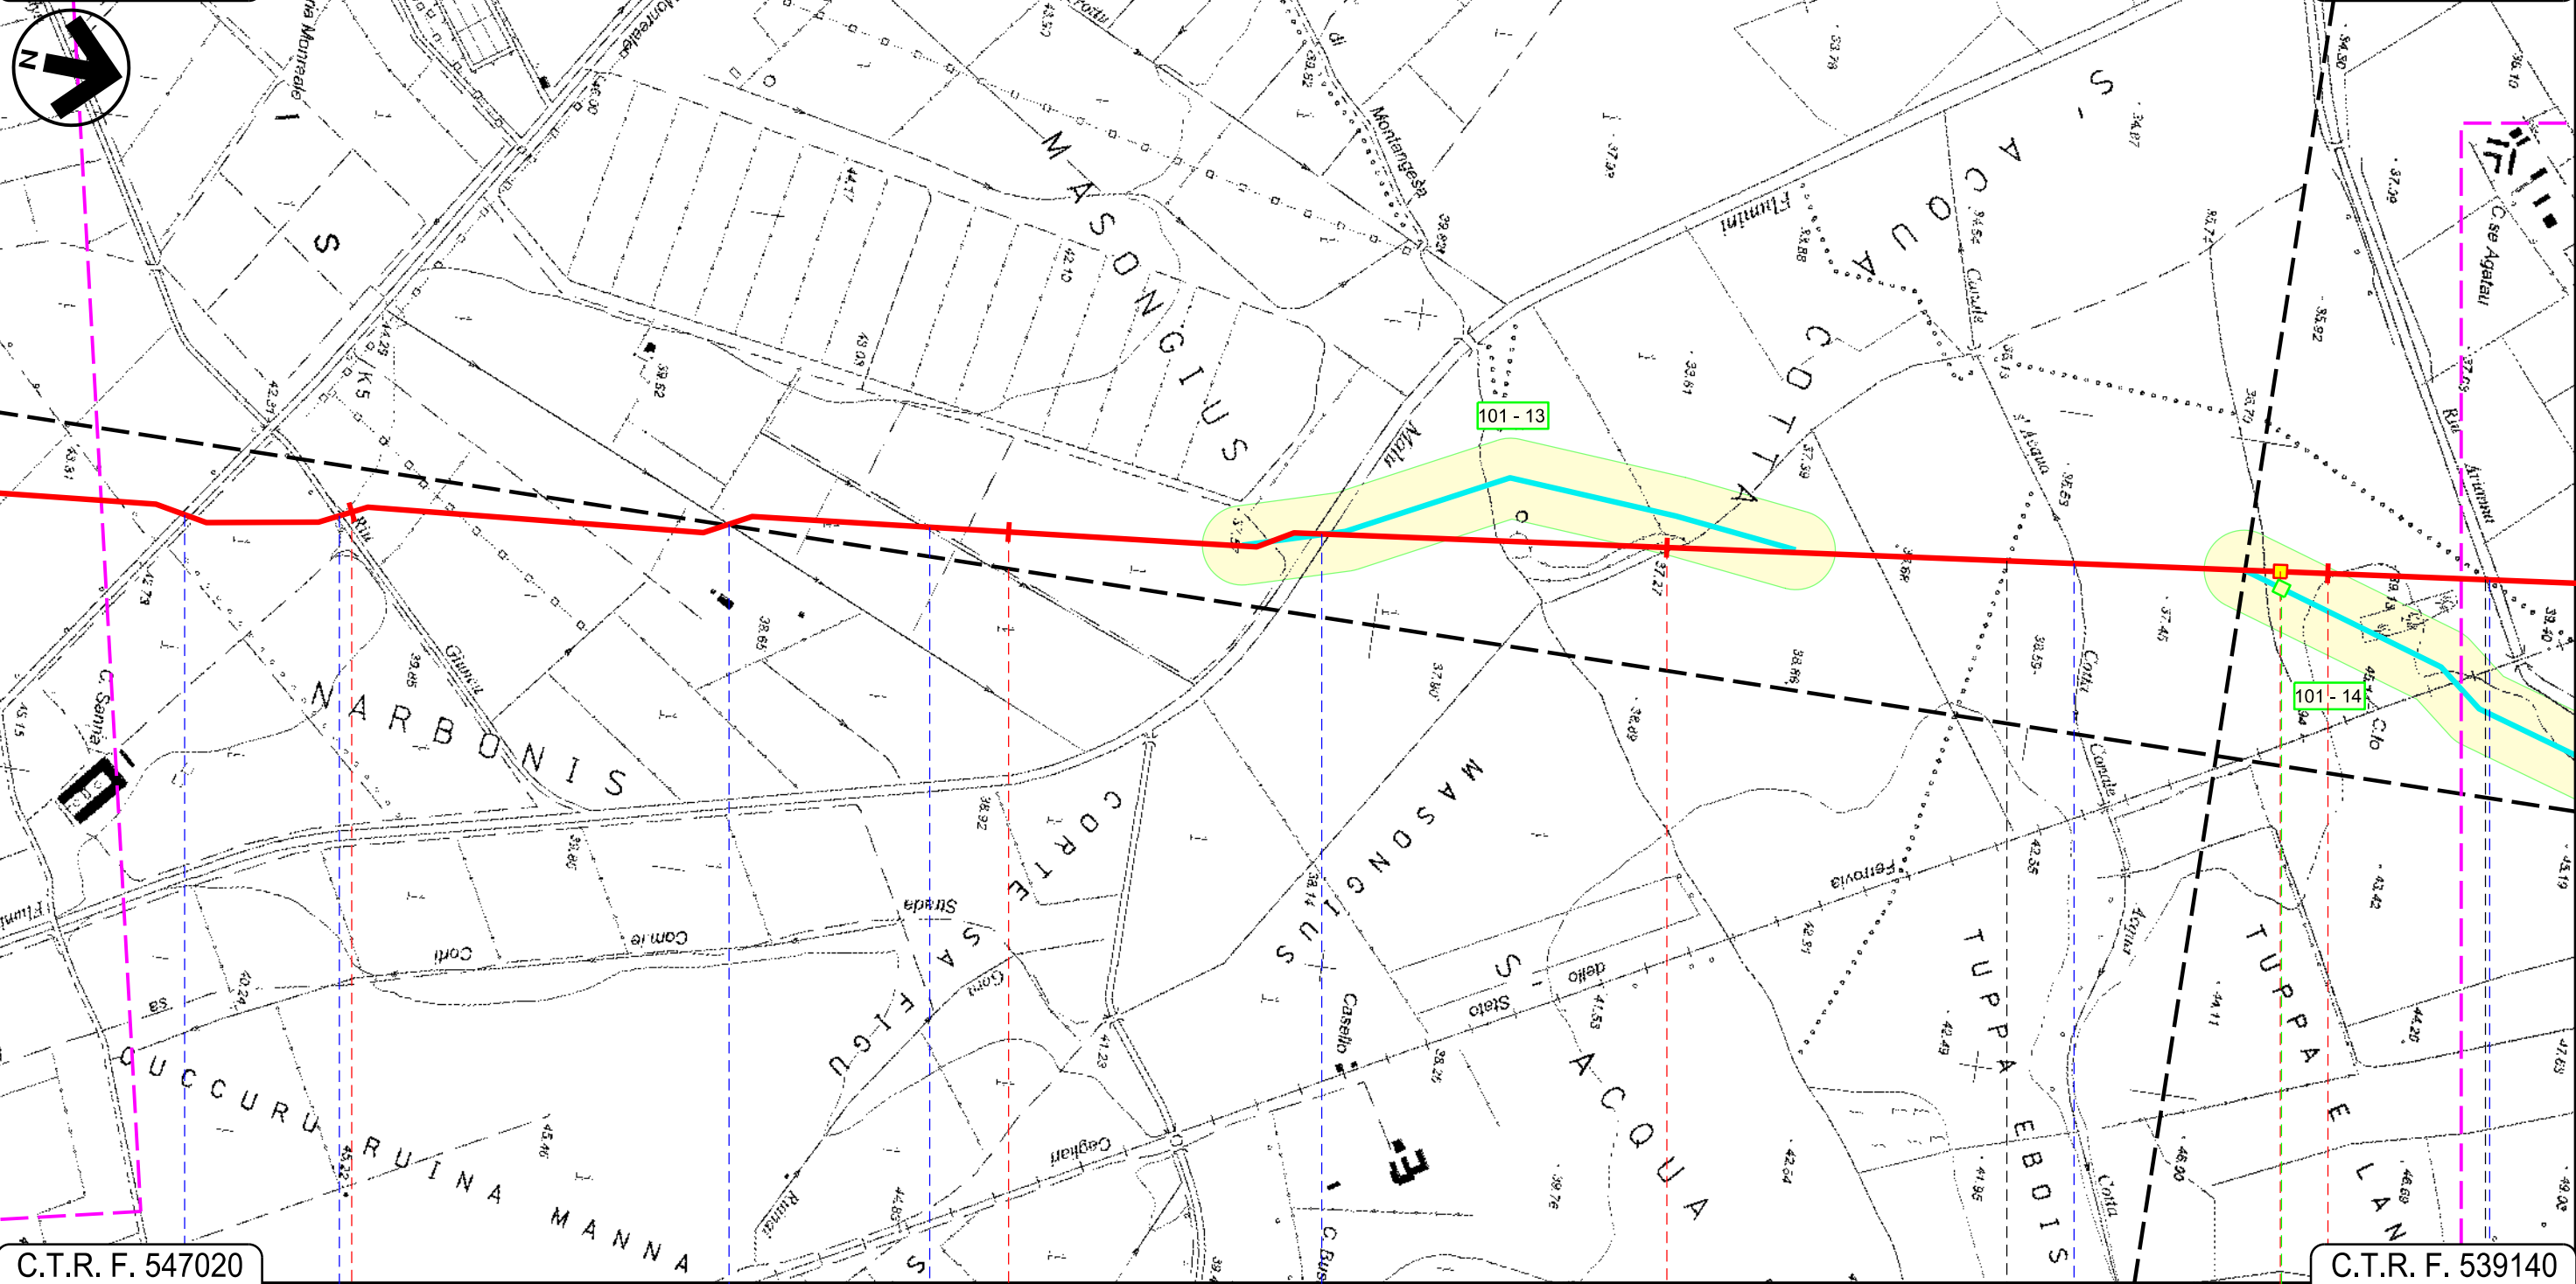

C.T.R. F. 547020

C.T.R. F. 539140

59 60 61 62

SAN GAVINO MONREALE
SUD SARDEGNA

SARDARA

PABILLONIS

 Strada Comunale Pabillonis-San Gavino Monreale
  Rio Giuncu
  Fosso
  Flumini Malu
  Canale s'Acqua Cotta
  Rio Arianna

Progetto:

METANIZZAZIONE SARDEGNA
MET. CAGLIARI – PALMAS ARBOREA
DN 650 (26") DP 75 bar


VARIANTI DI TRACCIATO

1	20032019	INSERITE MODIFICHE TRACCIATO	T. FILANDRO	G. CANNITO	V. FORLIVESI O. GORDA
0	20062018	REVISIONE	T. FILANDRO	M. FORNAROLI	V. FORLIVESI O. GORDA
INDICE	DATA	REVISIONI	ELABORATO	VERIFICATO	APPROVATO
 			PG-TP-111		
			Rif. TPIDL: 073670-010-DW-3252-627 TECHNIP ITALY DIREZIONE LAVORI S.p.A.		

Foglio
19
di 31
Scala
1:10000

C.T.R. F. 539130

C.T.R. F. 539130

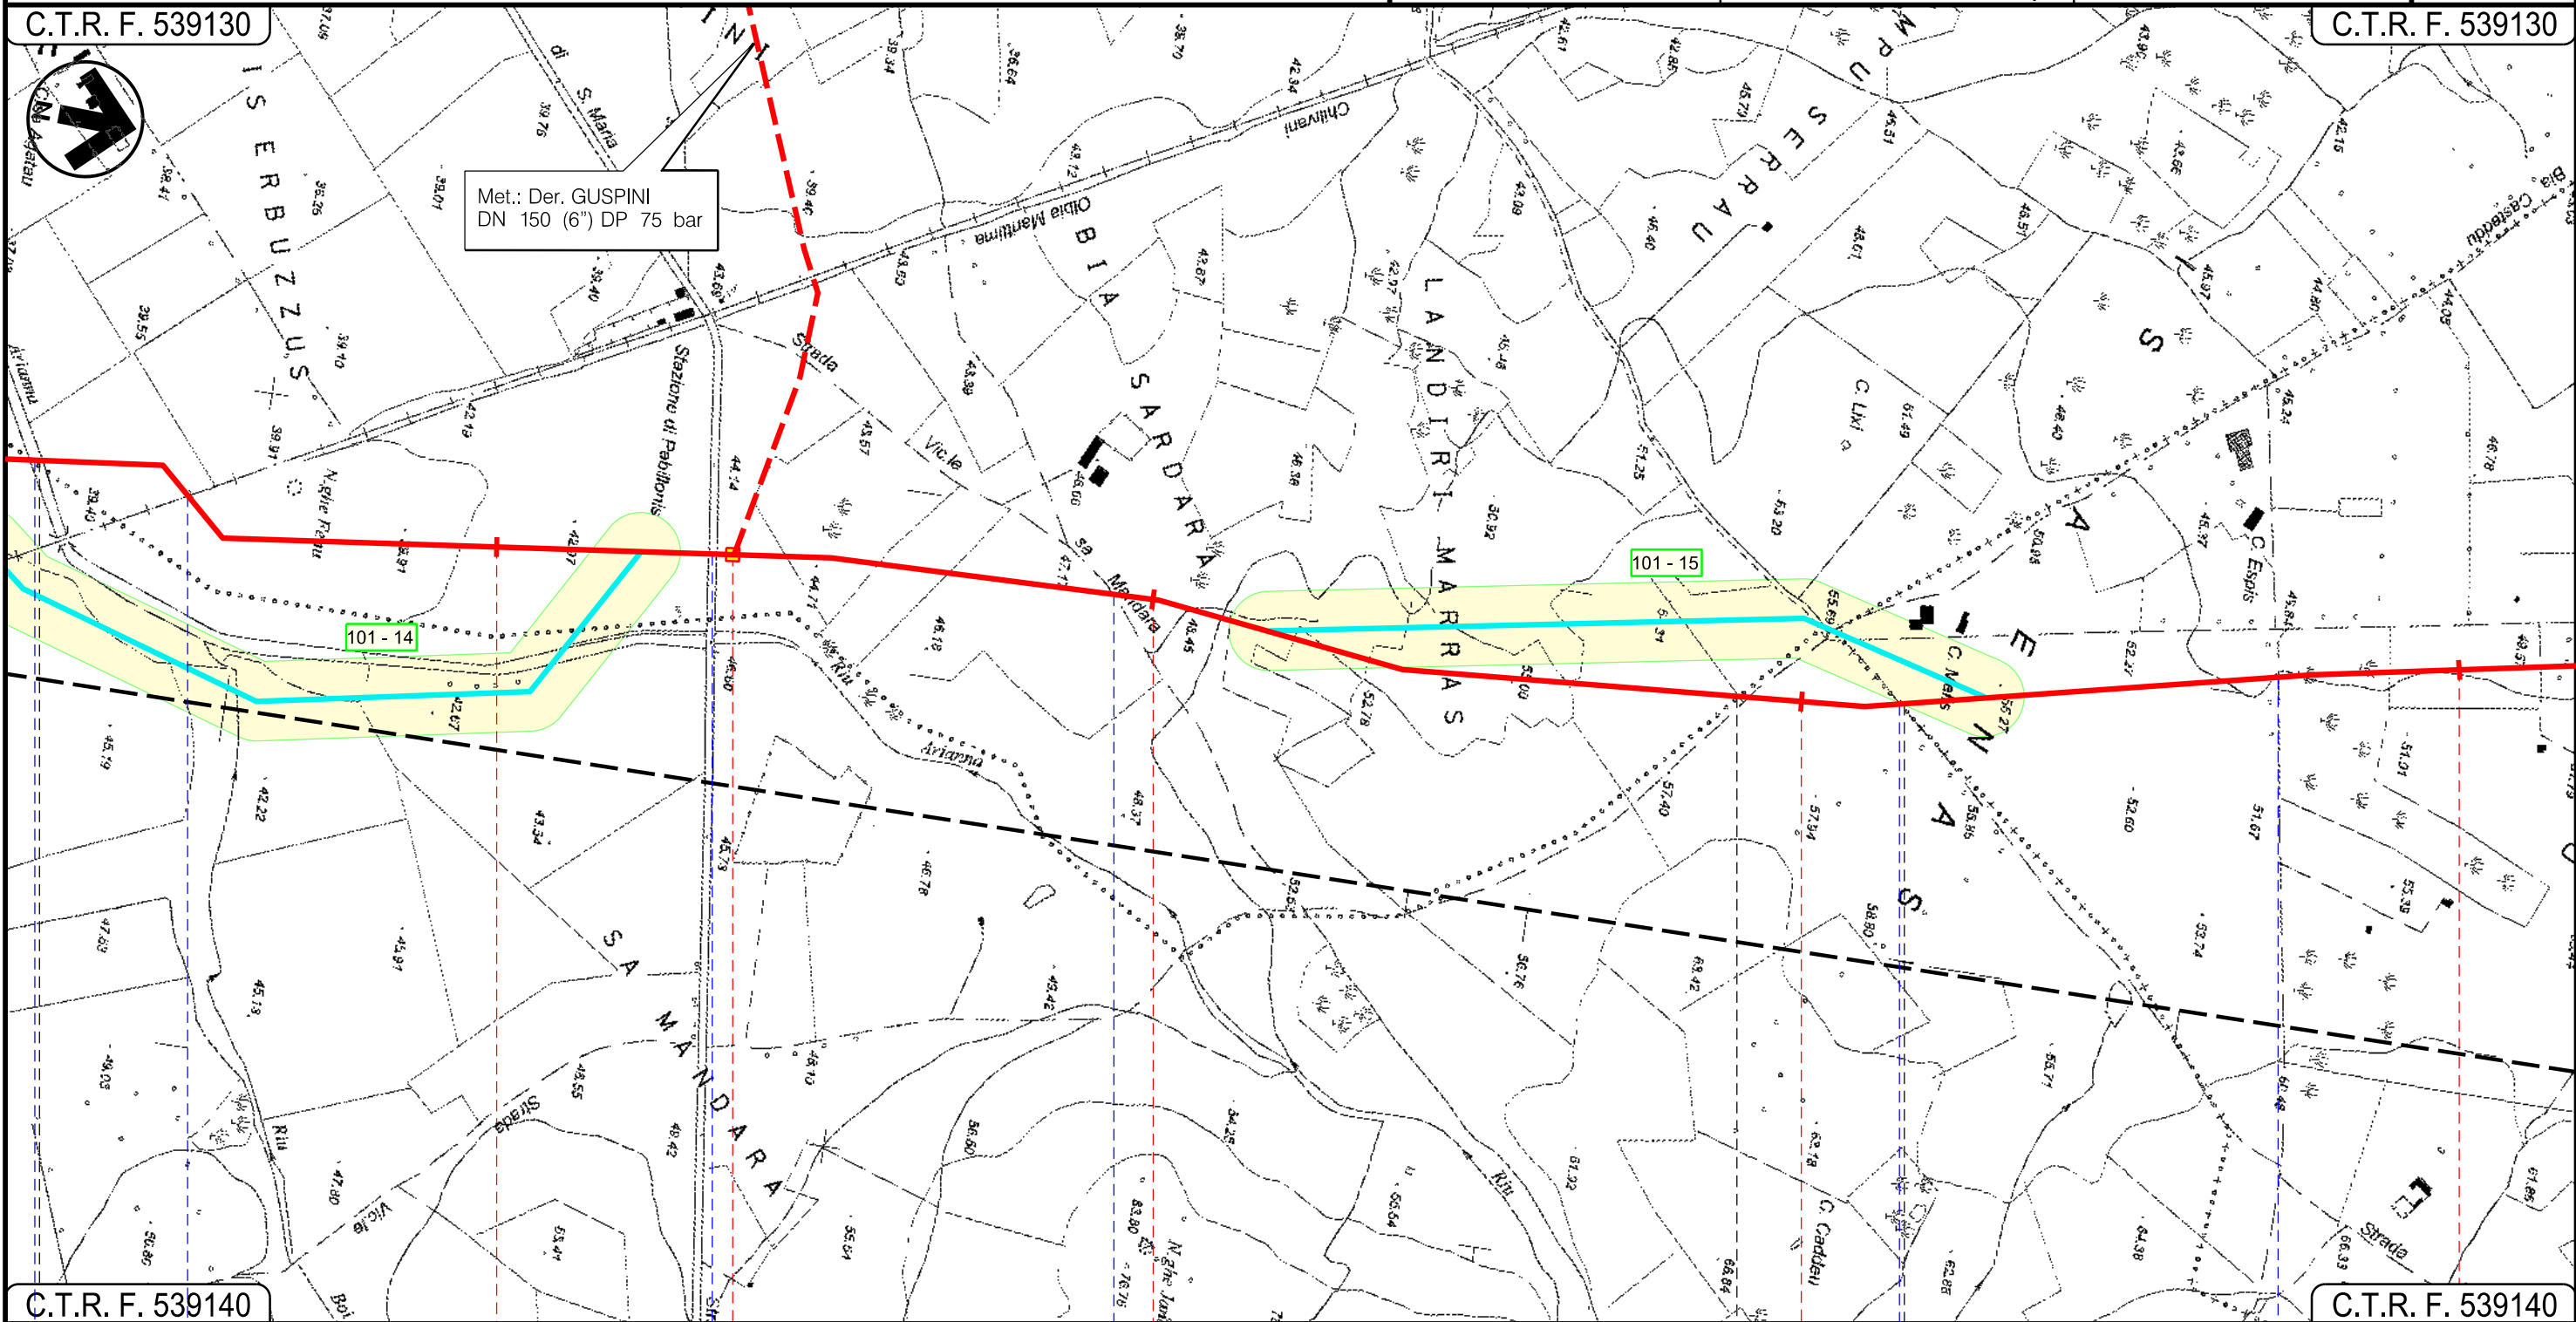

C.T.R. F. 539140

C.T.R. F. 539140

63

64

65

66

● SARDARA

PABILLONIS
SUD SARDEGNA

SARDARA

MOGORO
ORISTANO

P.I.D.I. N II

● Riu Arianna

● F.S. Chilivani Olbia-Marittima

● Strada Prov.le di S.Maria

● Strada Vicinale Mandara



● Strada Asfaltata

● Strada Asfaltata

Progetto:


METANIZZAZIONE SARDEGNA
MET. CAGLIARI – PALMAS ARBOREA
DN 650 (26") DP 75 bar

VARIANTI DI TRACCIATO

1	20/03/2019	INSERITE MODIFICHE TRACCIATO	T. FILANDRO	G. CANNITO	V. FORLIVESI O. GORDA	Foglio 20 di 31
0	20/06/2018	REVISIONE	T. FILANDRO	M. FORNAROLI	V. FORLIVESI O. GORDA	
INDICE	DATA	REVISIONI	ELABORATO	VERIFICATO	APPROVATO	Scala 1:10000
					PG-TP-111	Comm.
			Rif. TPIDL: 073670-010-DW-3252-627 TECHNIP ITALY DIREZIONE LAVORI S.p.A.			

C.T.R. F. 539130

C.T.R. F. 539090

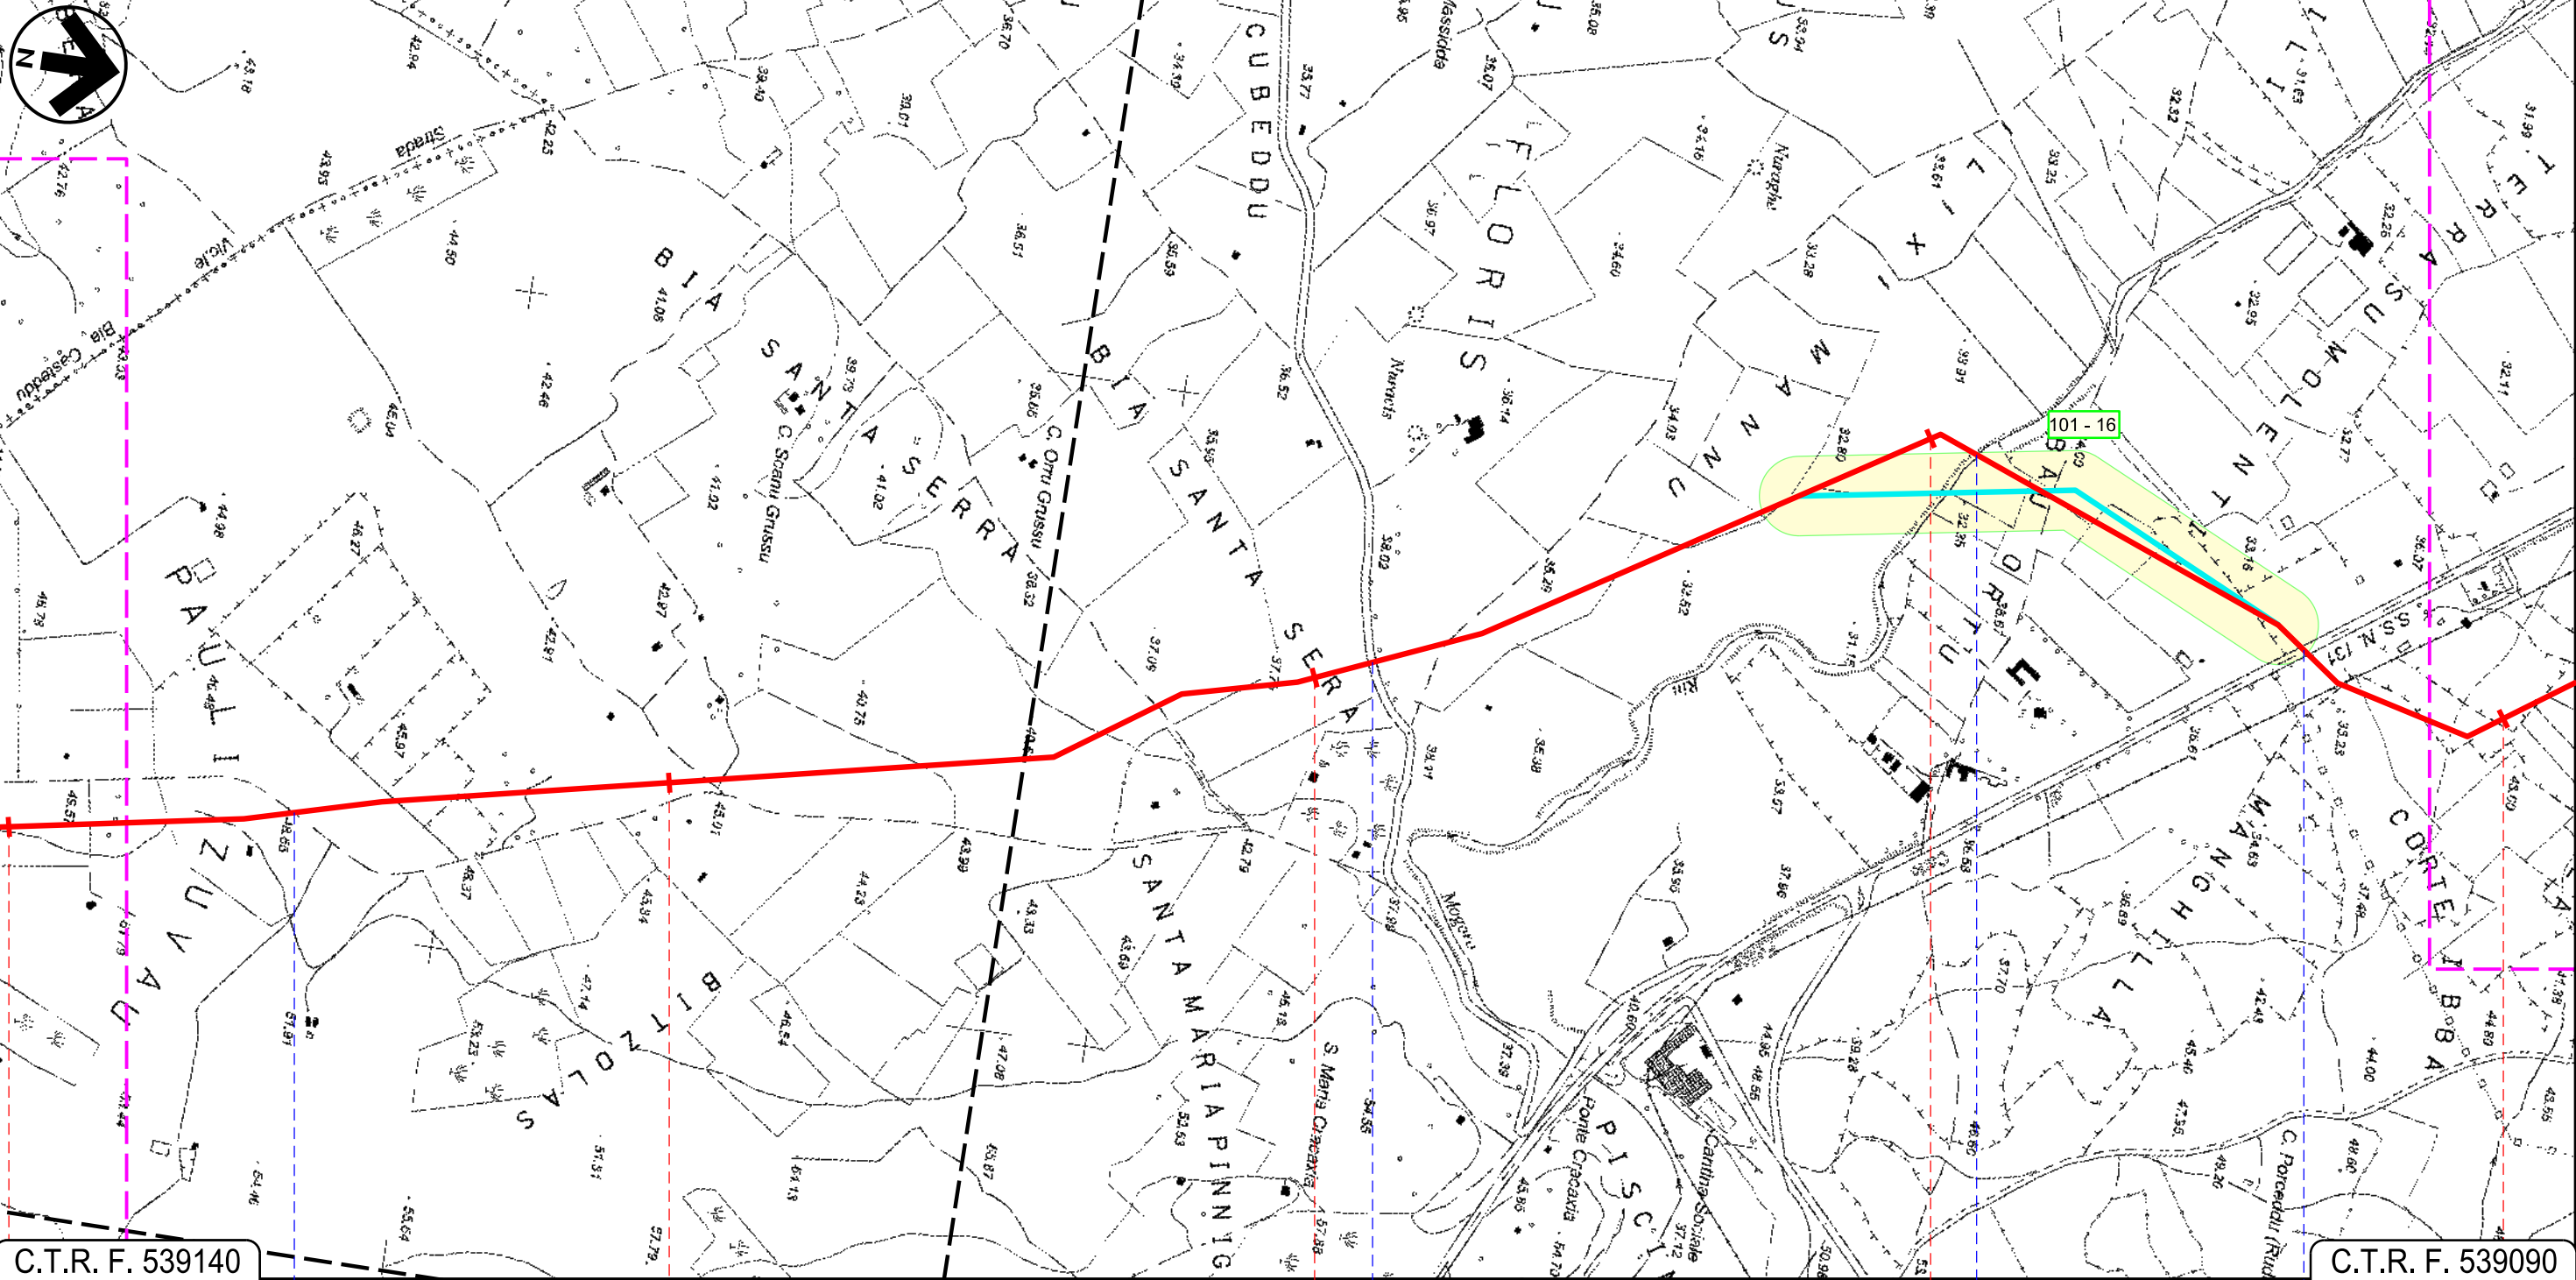

C.T.R. F. 539140

C.T.R. F. 539090

66

67

68

69

70

MOGORO
ORISTANO

Strada Asfaltata

S.P. 98

Riu Mogoro

S.S. 131

Progetto:


METANIZZAZIONE SARDEGNA
MET. CAGLIARI - PALMAS ARBOREA
DN 650 (26") DP 75 bar

VARIANTI DI TRACCIATO

1	20032019	INSERITE MODIFICHE TRACCIATO	T. FILANDRO	G. CANNITO	V. FORLIVESI O. GORDA
0	20062018	REVISIONE	T. FILANDRO	M. FORNAROLI	V. FORLIVESI O. GORDA
INDICE	DATA	REVISIONI	ELABORATO	VERIFICATO	APPROVATO
 			PG-TP-111		
			Rif. TPIDL: 073670-010-DW-3252-627 TECHNIP ITALY DIREZIONE LAVORI S.p.A.		

Foglio
21
di 31
Scala
1:10000

C.T.R. F. 539090

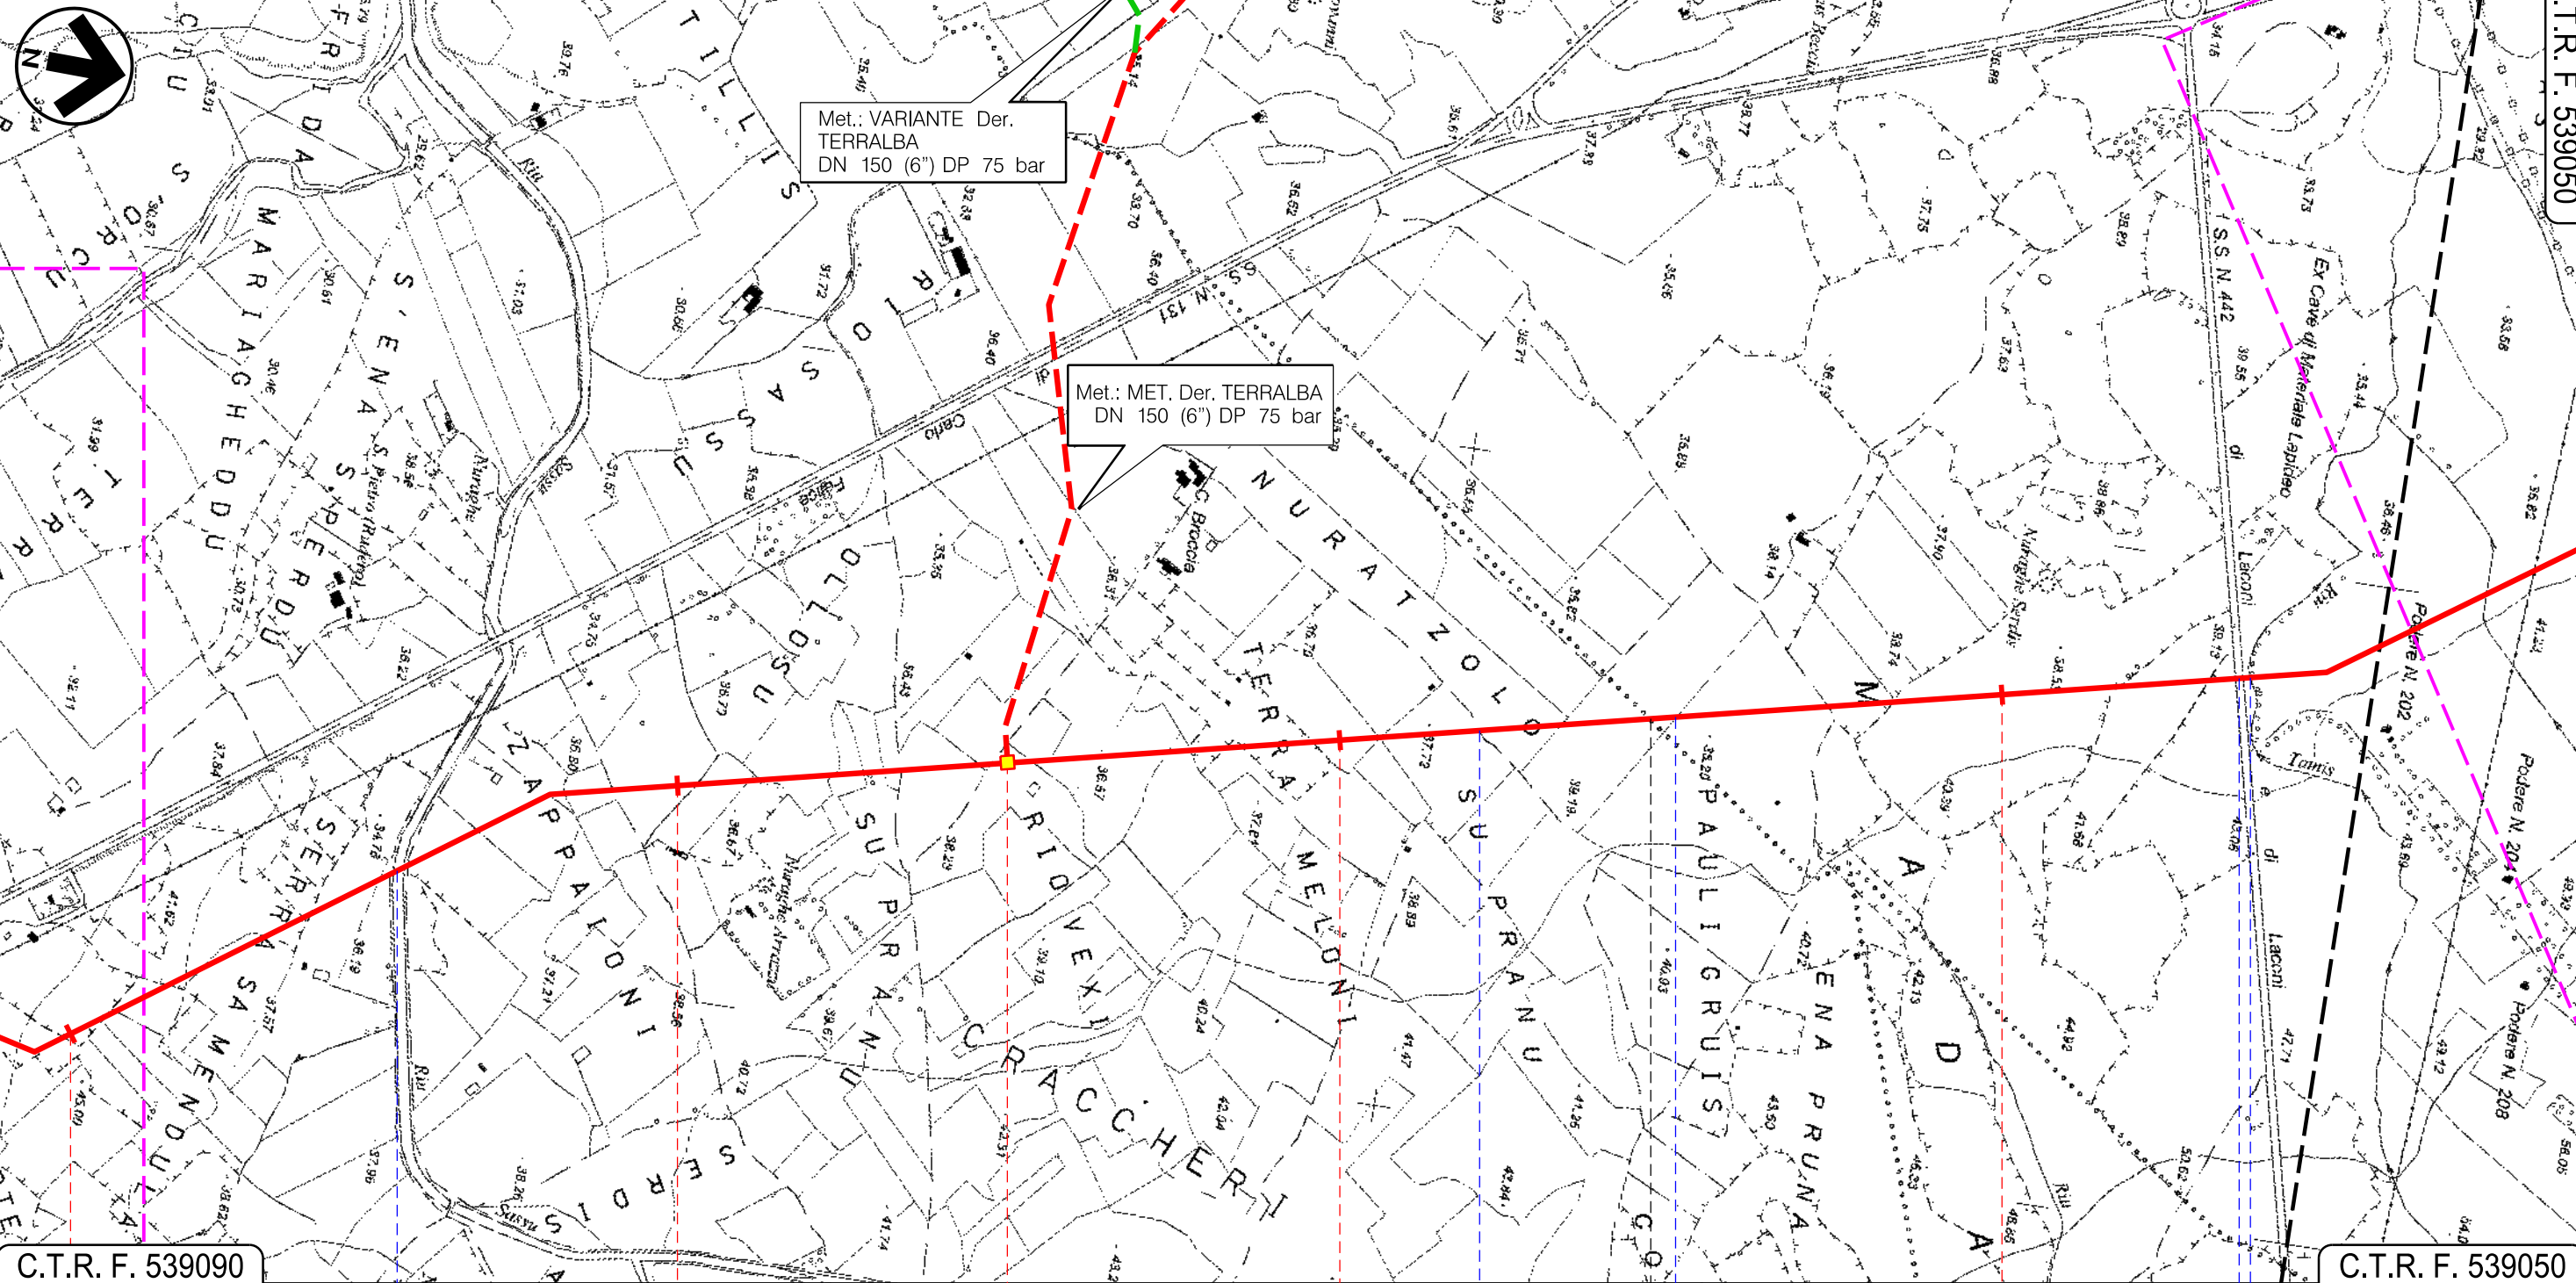

C.T.R. F. 539090

C.T.R. F. 539050

70


71

72

73

MOGORO
ORISTANO

URAS

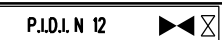

Riu Sassu

Fosso

Fosso

S.S. N. 442 Riu Tamis

Progetto:

METANIZZAZIONE SARDEGNA
MET. CAGLIARI – PALMAS ARBOREA
DN 650 (26") DP 75 bar

VARIANTI DI TRACCIATO


1	20032019	INSERITE MODIFICHE TRACCIATO	T. FILANDRO	G. CANNITO	V. FORLIVESI O. GORDA
0	20062018	REVISIONE	T. FILANDRO	M. FORNAROLI	V. FORLIVESI O. GORDA
INDICE	DATA	R E V I S I O N I		ELABORATO	VERIFICATO APPROVATO

Foglio
22
di 31
Scala
1:10000

		PG-TP-111
Rif. TPIDL: 073670-010-DW-3252-627 TECHNIP ITALY DIREZIONE LAVORI S.p.A.		Comm.

C.T.R. F. 539090

C.T.R. F. 539050


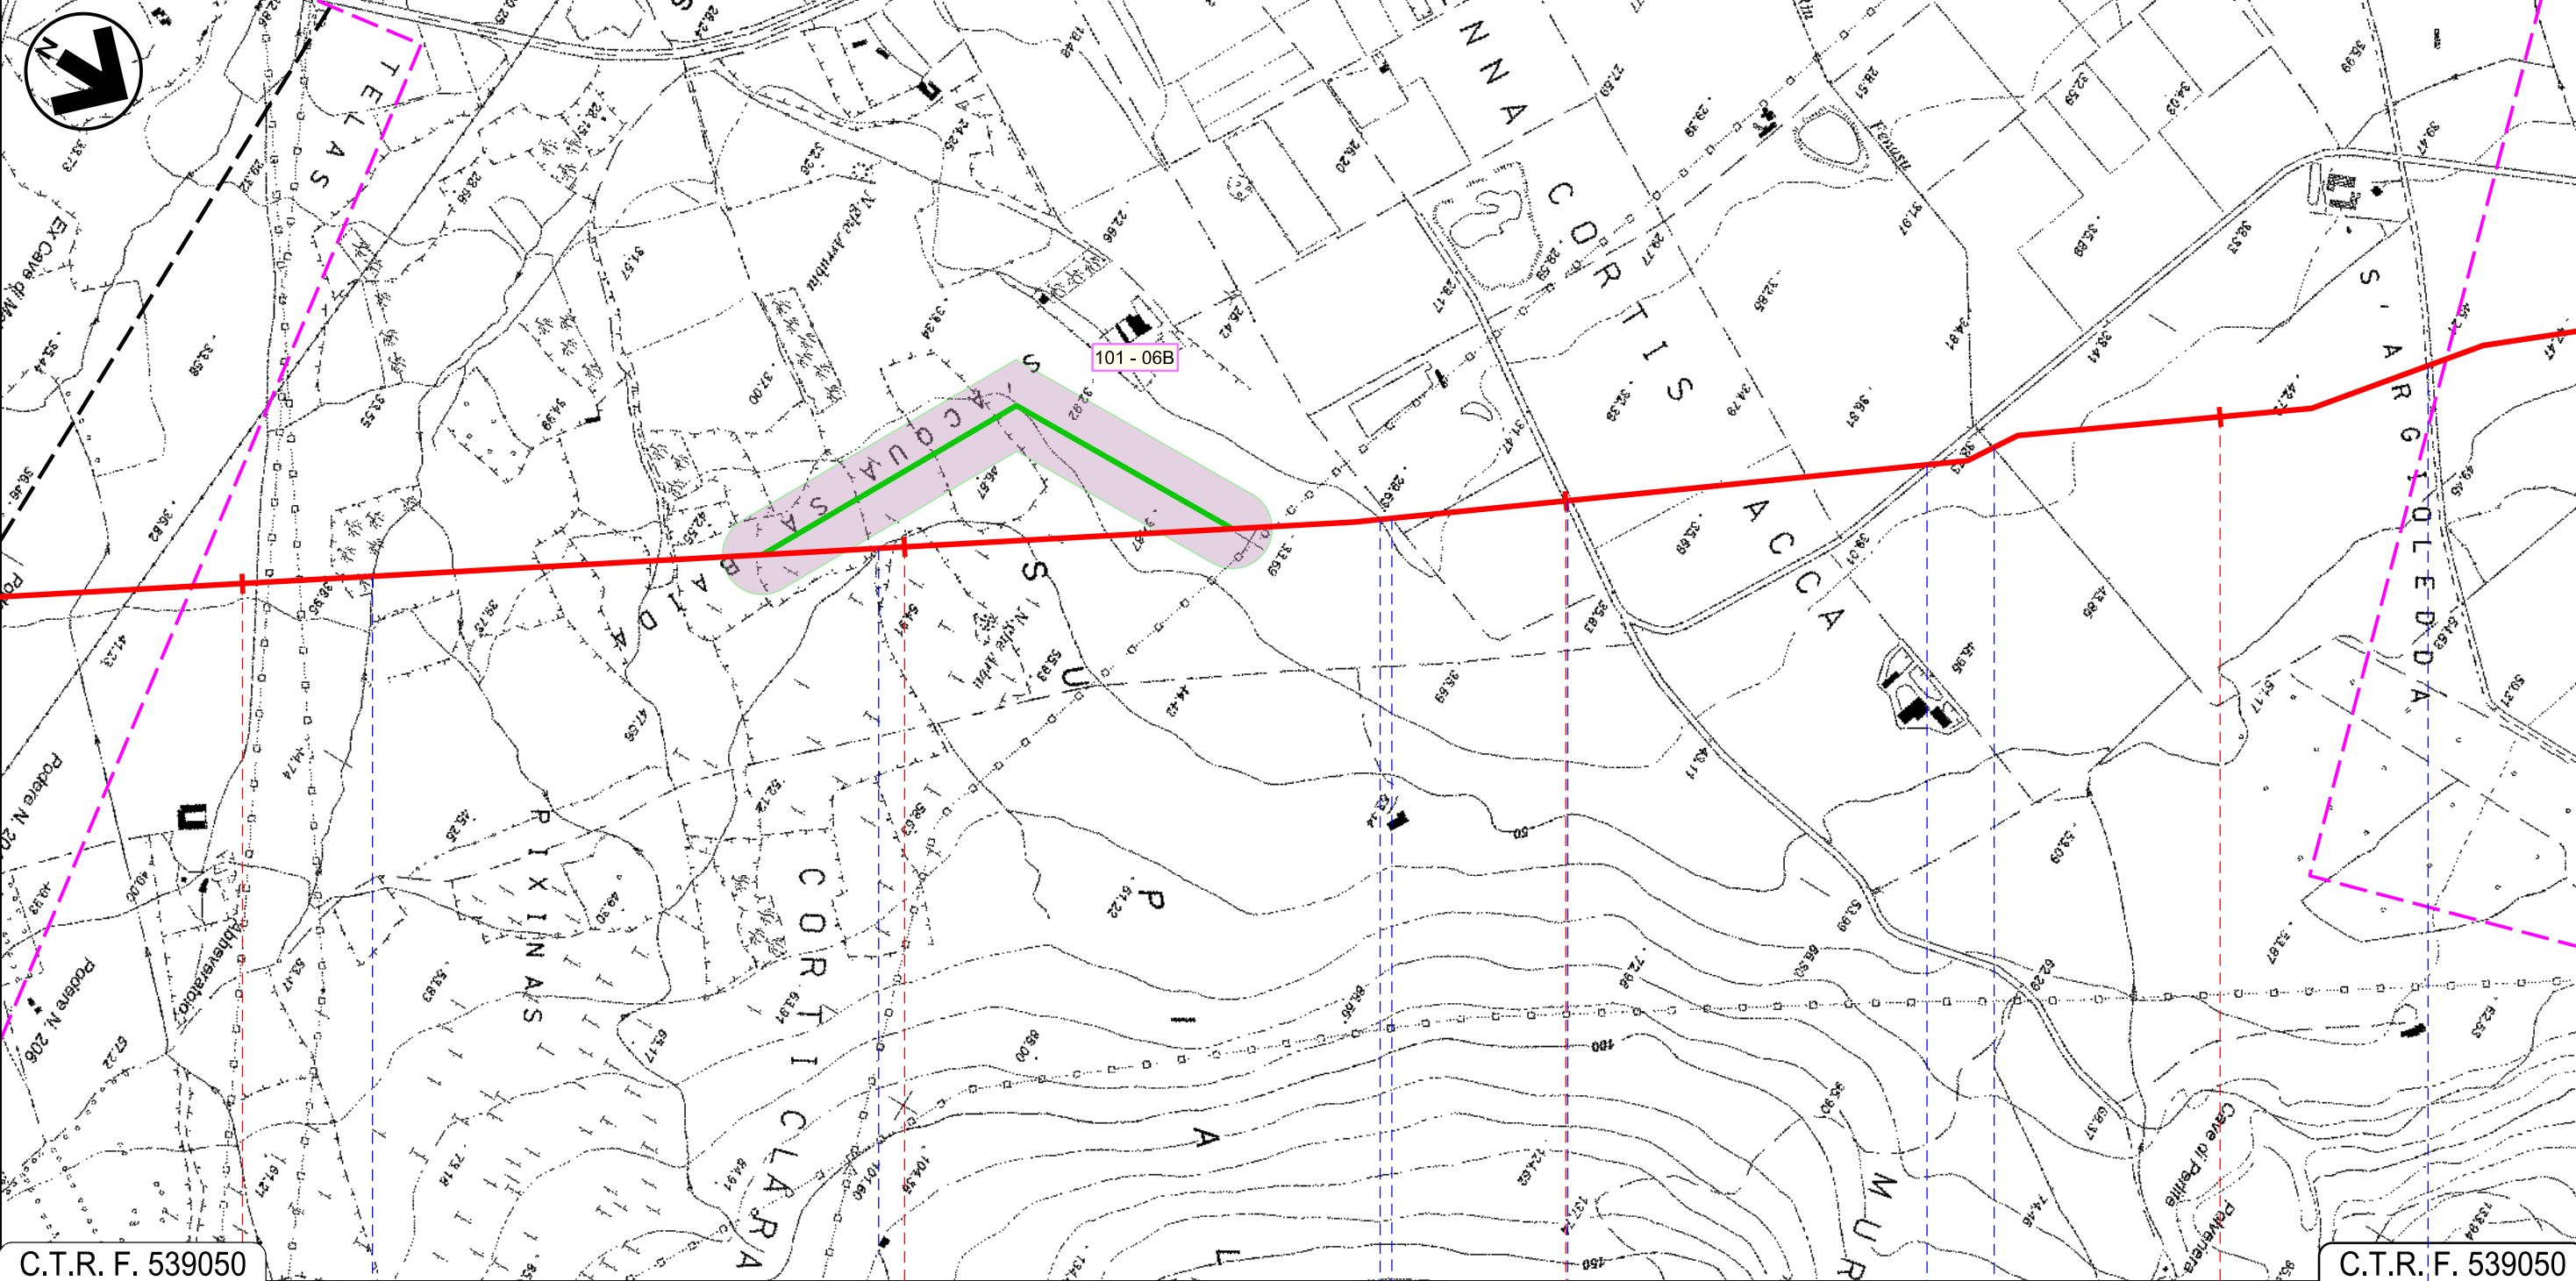

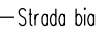
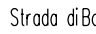




C.T.R. F. 539050

C.T.R. F. 539050

74 75 76 77

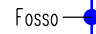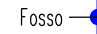URAS
ORISTANO

 Fosso
  Fosso
  Canale cls
  Strada bianca
  Strada di Bonifica n.7
  Riu Fenusu
  Strada di Bonifica n.7

Progetto:


METANIZZAZIONE SARDEGNA
MET. CAGLIARI - PALMAS ARBOREA
DN 650 (26") DP 75 bar

VARIANTI DI TRACCIATO

1	20032019	INSERITE MODIFICHE TRACCIATO	T. FILANDRO	G. CANNITO	V. FORLIVESI O. GORDA	Foglio 23 di 31
0	20062018	REVISIONE	T. FILANDRO	M. FORNAROLI	V. FORLIVESI O. GORDA	
INDICE	DATA	REVISIONI	ELABORATO	VERIFICATO	APPROVATO	
						PG-TP-111
			Rif. TPIDL: 073670-010-DW-3252-627 TECHNIP ITALY DIREZIONE LAVORI S.p.A.			
Comm.						Scala 1:10000

C.T.R. F. 539050

C.T.R. F. 539010

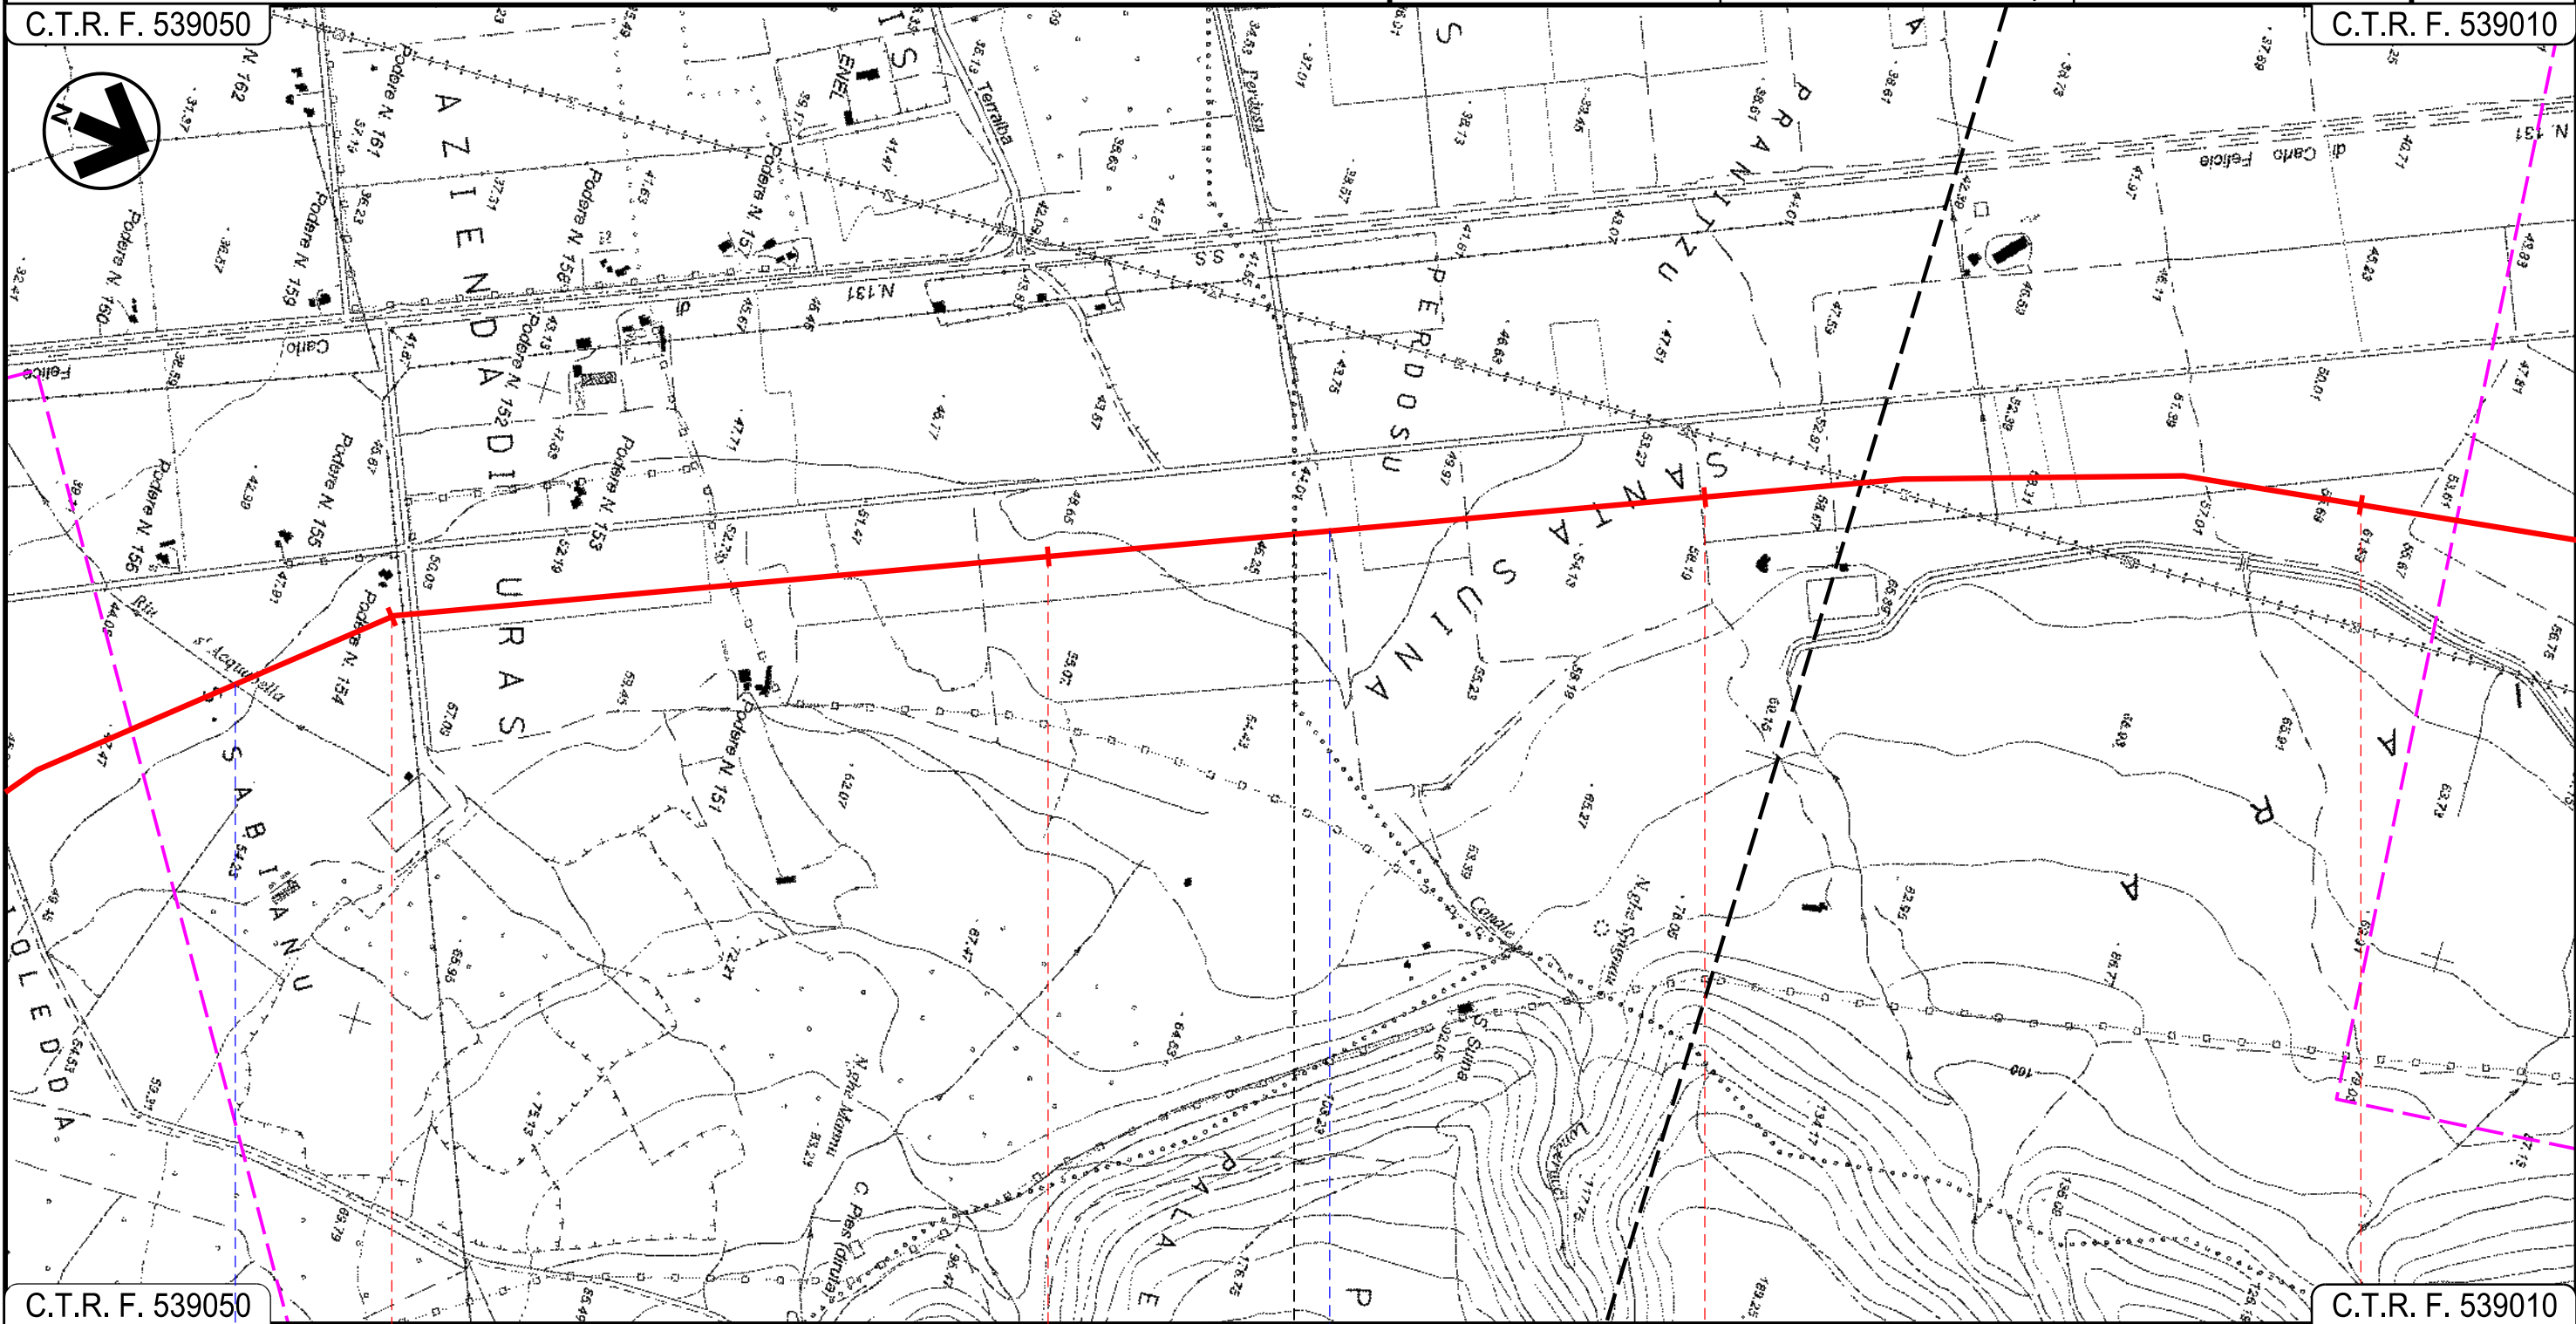

C.T.R. F. 539050

C.T.R. F. 539010

78

79

80

81

URAS

ORISTANO

MARRUBIU

Riu s'Acquabella

Riu Perdosu

Progetto:


METANIZZAZIONE SARDEGNA
MET. CAGLIARI - PALMAS ARBOREA
DN 650 (26") DP 75 bar

VARIANTI DI TRACCIATO

1	20032019	INSERITE MODIFICHE TRACCIATO	T. FILANDRO	G. CANNITO	V. FORLIVESI O. GORDA	Foglio
0	20062018	REVISIONE	T. FILANDRO	M. FORNAROLI	V. FORLIVESI O. GORDA	24
INDICE	DATA	REVISIONI	ELABORATO	VERIFICATO	APPROVATO	di 31
 			PG-TP-111			Scala
			Rif. TPIDL: 073670-010-DW-3252-627 TECHNIP ITALY DIREZIONE LAVORI S.p.A.			Comm.

C.T.R. F. 538040

C.T.R. F. 538040

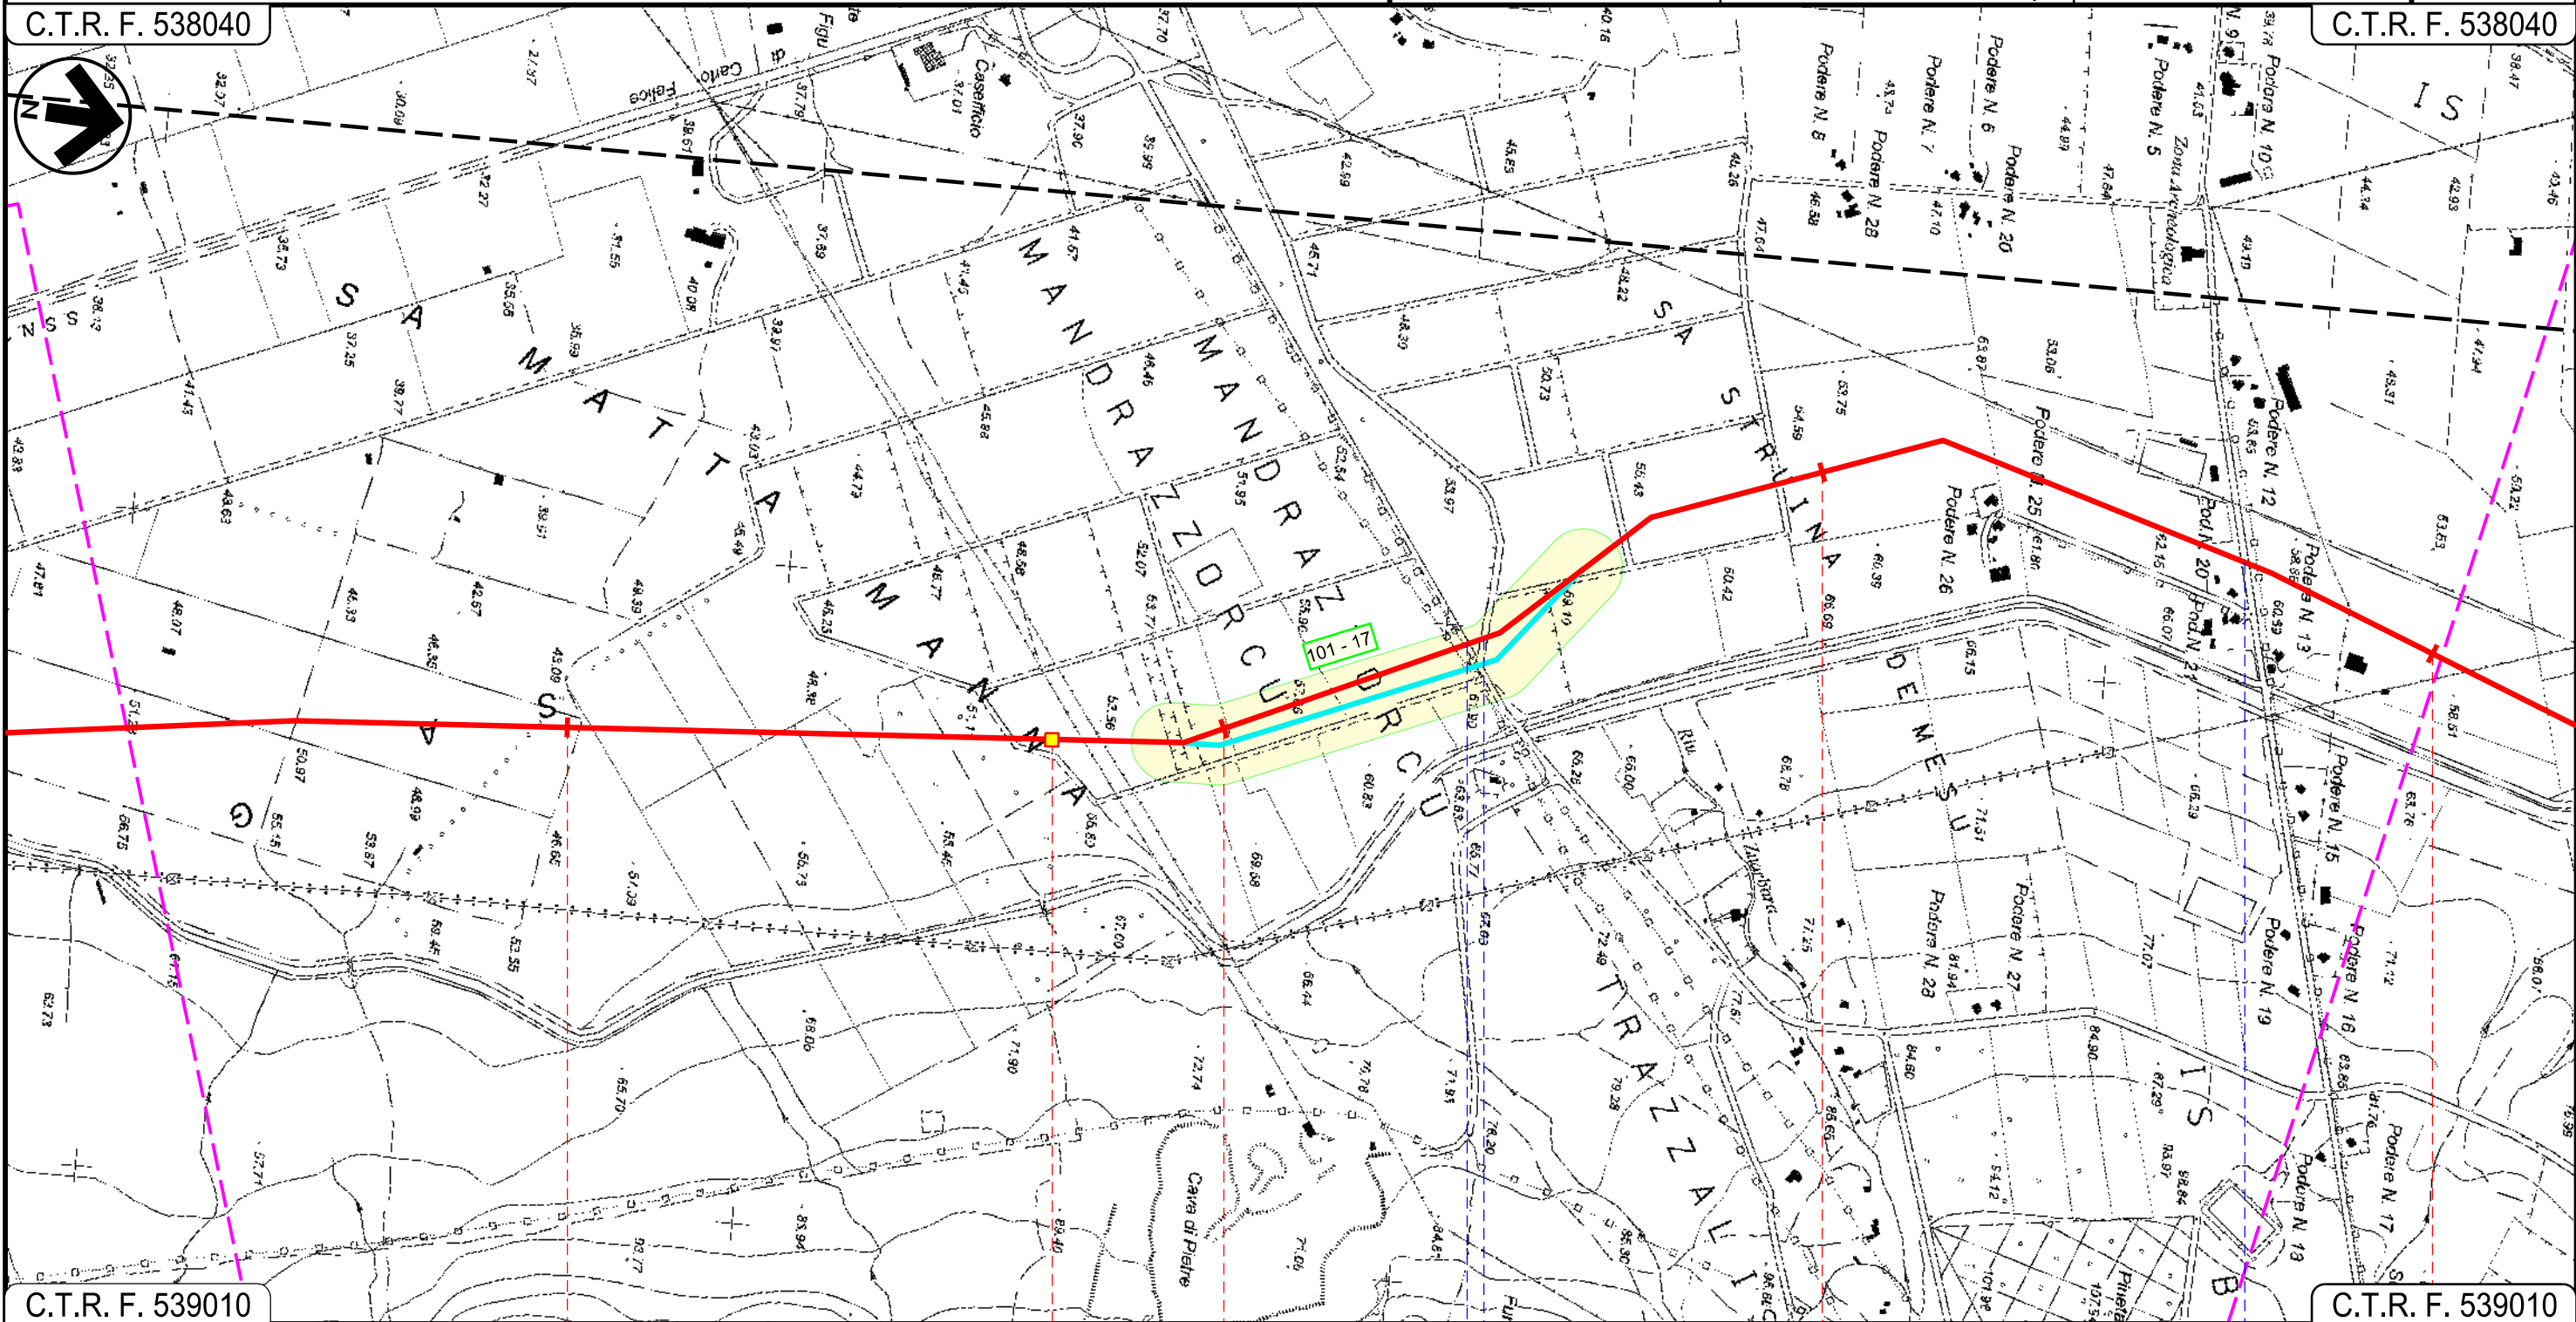

C.T.R. F. 539010

C.T.R. F. 539010

82

83

84

85

MARRUBIU
ORISTANO

P.I.L. N 13

S.P. N. 68 — Strada Consortile

— Strada Com.le "Is Bangius"

Progetto:

METANIZZAZIONE SARDEGNA
MET. CAGLIARI – PALMAS ARBOREA
DN 650 (26") DP 75 bar

VARIANTI DI TRACCIATO

1	20032019	INSERITE MODIFICHE TRACCIATO	T. FILANDRO	G.CANNITO	V.FORLIVESI O.GORDA
0	20062018	REVISIONE	T. FILANDRO	M.FORNAROLI	V.FORLIVESI O.GORDA
INDICE	DATA	REVISIONI	ELABORATO	VERIFICATO	APPROVATO
			PG-TP-111		
			Comm.		

Foglio
25
di 31
Scala
1:10000



Rif.TPIDL: 073670-010-DW-3252-627
TECHNIP ITALY DIREZIONE LAVORI S.p.A.



86	87	88
MARRUBIU ORISTANO		SANTA GIUSTA
Strada Asfaltata	Riu de s'Erba	Strada Sterrata
Canale Colatore Consortile	Riu Siurru	

Progetto:

METANIZZAZIONE SARDEGNA
MET. CAGLIARI – PALMAS ARBOREA
DN 650 (26") DP 75 bar


VARIANTI DI TRACCIATO

1	20032019	INSERITE MODIFICHE TRACCIATO	T. FILANDRO	G. CANNITO	V. FORLIVESI O. GORDA
0	20062018	REVISIONE	T. FILANDRO	M. FORNAROLI	V. FORLIVESI O. GORDA
INDICE	DATA	REVISIONI	ELABORATO	VERIFICATO	APPROVATO
 			PG-TP-111		
			Rif. TPIDL: 073670-010-DW-3252-627 TECHNIP ITALY DIREZIONE LAVORI S.p.A.		
Comm.			Scala 1:10000		

Foglio
26
di 31
Scala
1:10000

C.T.R. F. 529130

C.T.R. F. 529090

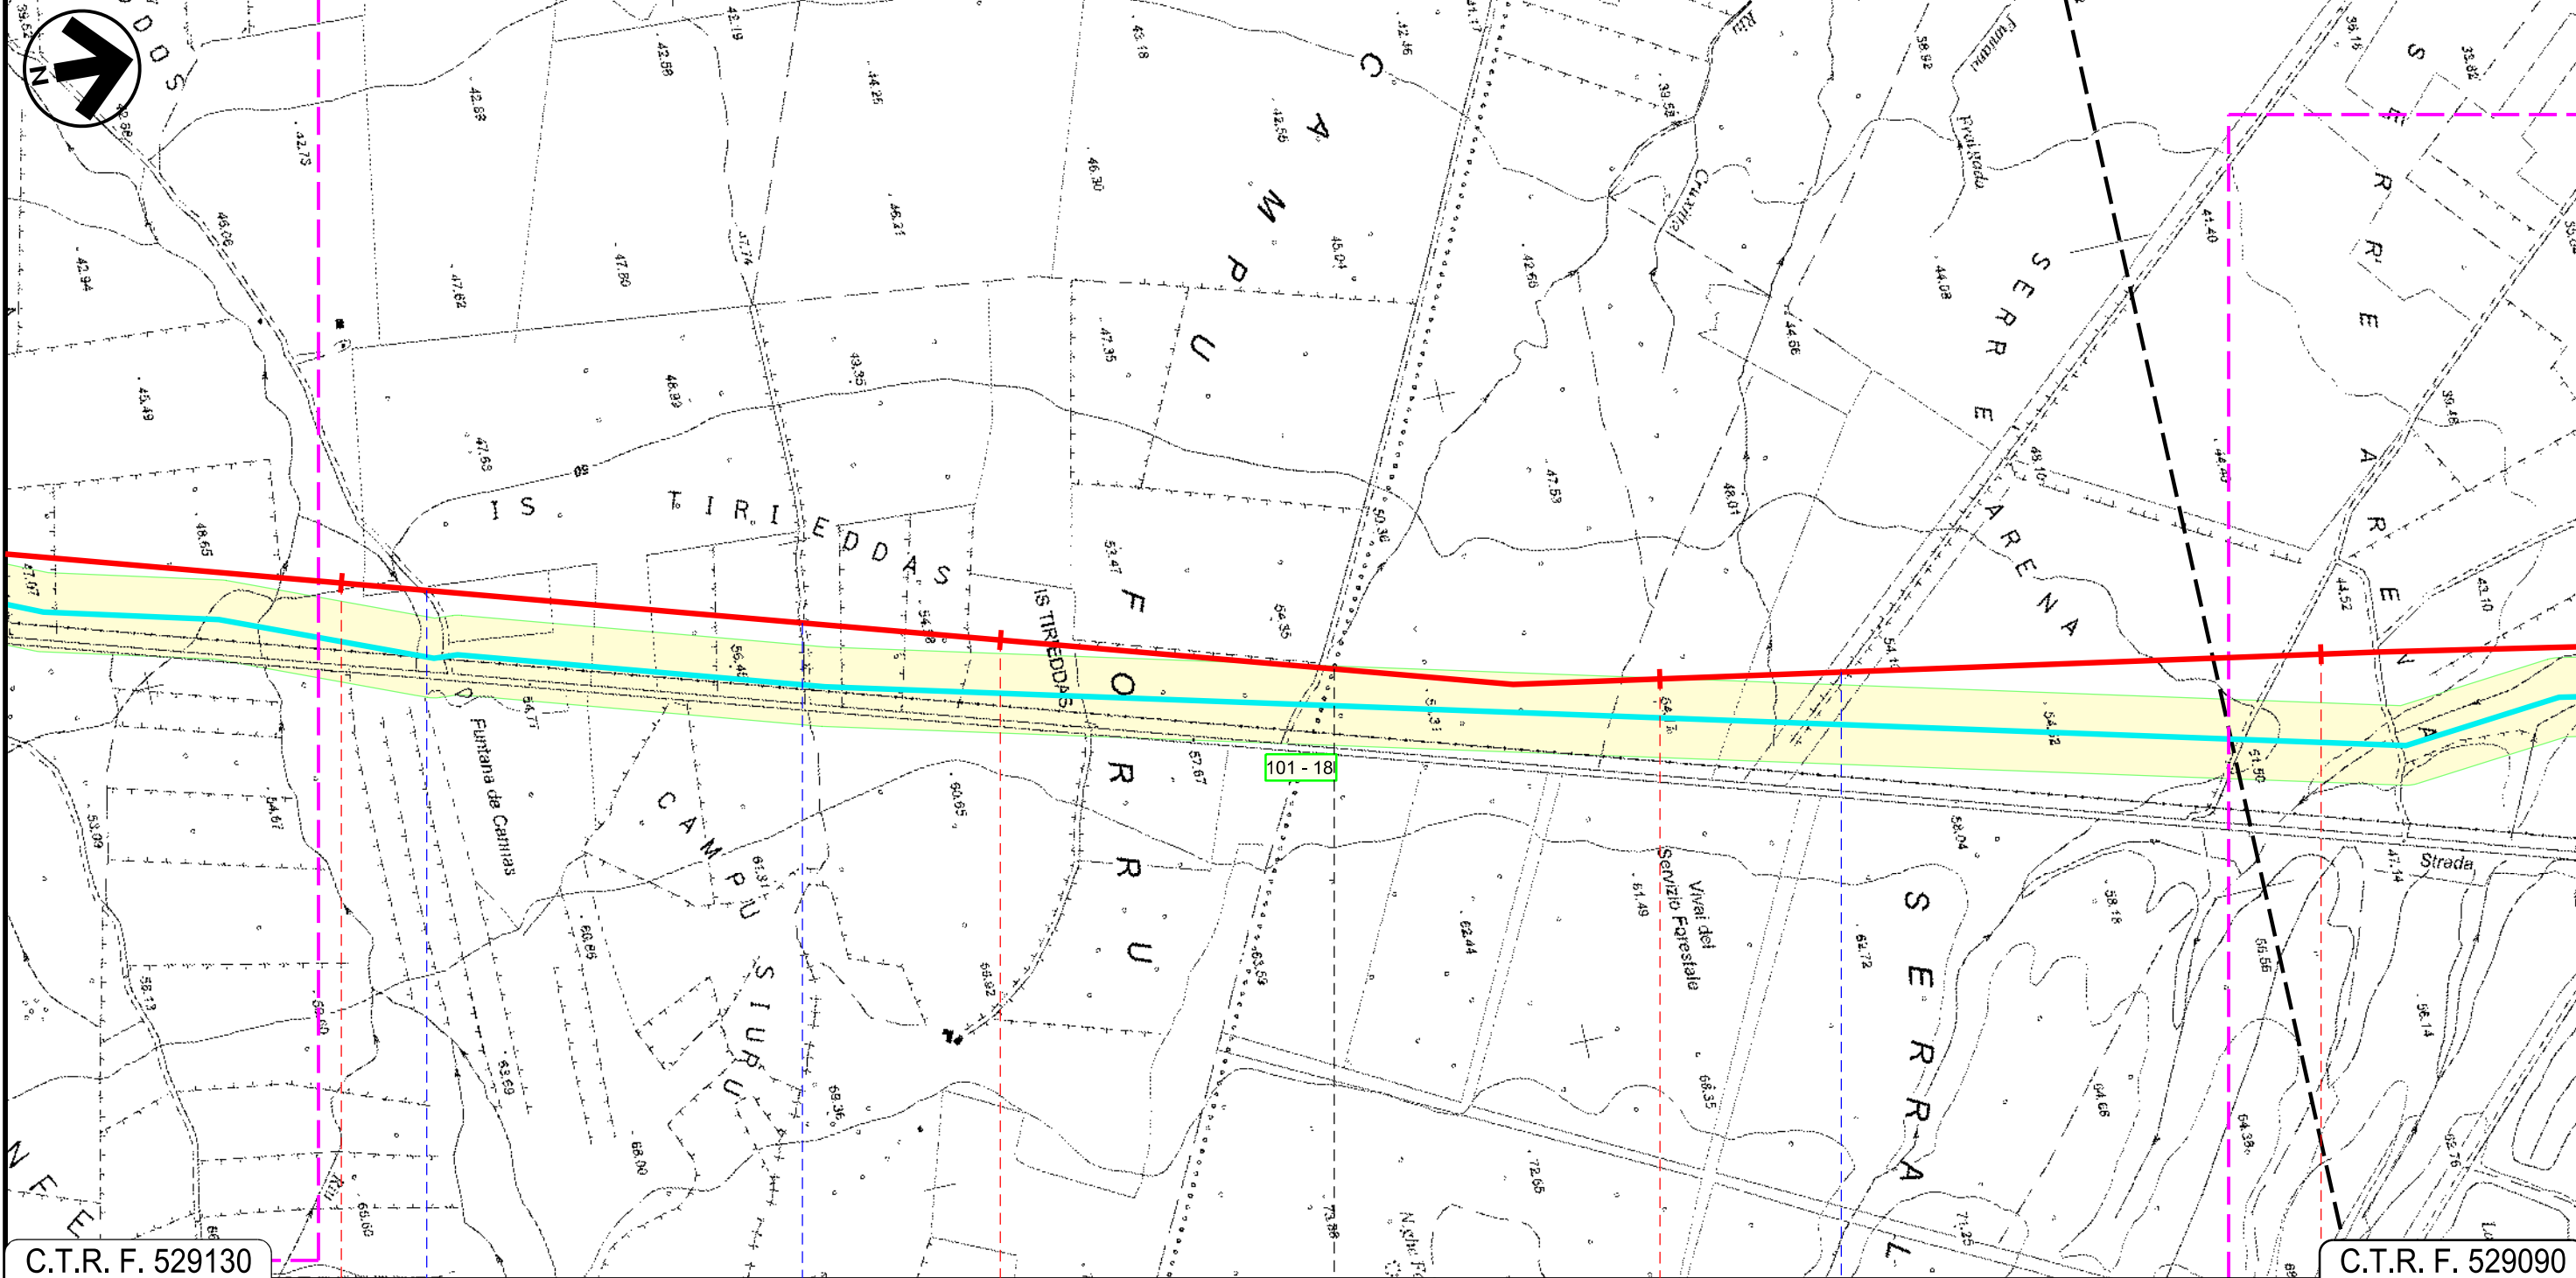

C.T.R. F. 529130

C.T.R. F. 529090

89

90

91

92

SANTA GIUSTA

ORISTANO

PALMAS ARBOREA

Riu Fontana de Cannas

Strada Asfaltata

Strada Asfaltata

Progetto:

METANIZZAZIONE SARDEGNA
MET. CAGLIARI – PALMAS ARBOREA
DN 650 (26") DP 75 bar


VARIANTI DI TRACCIATO

1	20032019	INSERITE MODIFICHE TRACCIATO	T. FILANDRO	G. CANNITO	V. FORLIVESI O. GORDA
0	20062018	REVISIONE	T. FILANDRO	M. FORNAROLI	V. FORLIVESI O. GORDA
INDICE	DATA	REVISIONI	ELABORATO	VERIFICATO	APPROVATO
 			PG-TP-111		
			Rif. TPIDL: 073670-010-DW-3252-627 TECHNIP ITALY DIREZIONE LAVORI S.p.A.		

Foglio
27
di 31
Scala
1:10000

C.T.R. F. 529090

C.T.R. F. 529090

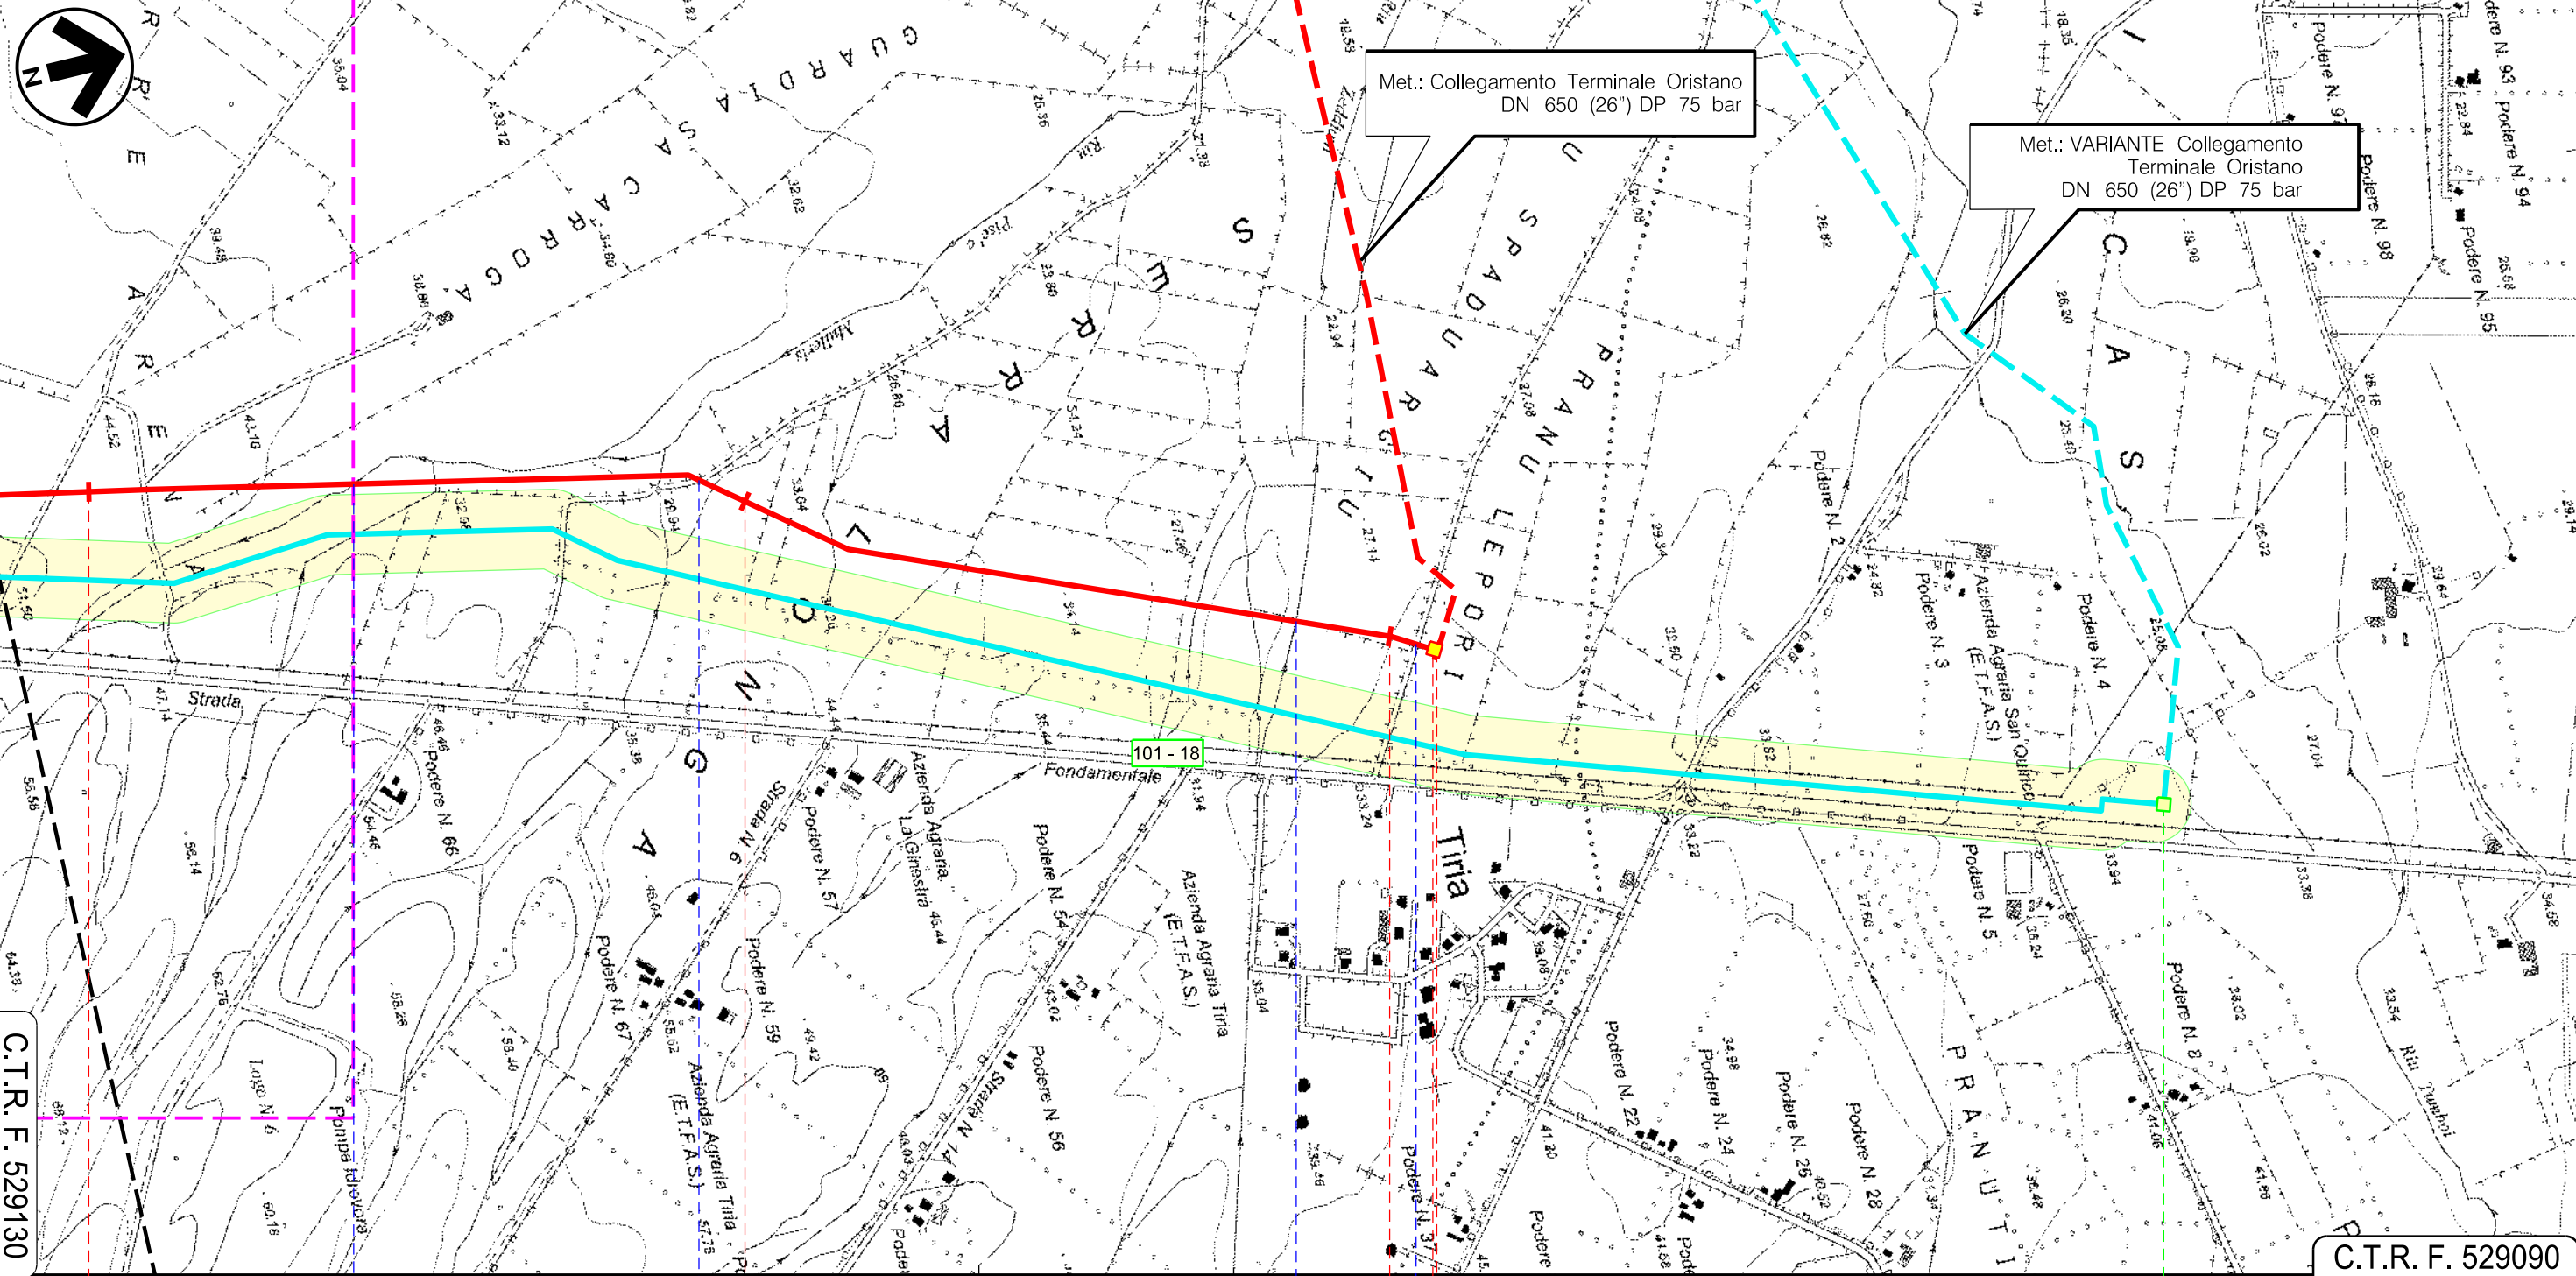

Met.: Collegamento Terminale Oristano
DN 650 (26") DP 75 bar

Met.: VARIANTE Collegamento
Terminale Oristano
DN 650 (26") DP 75 bar

92

93

94 94+100

C.T.R. F. 529090

PALMAS ARBOREA
ORISTANO

P.I.D.I. N 14

P.I.D.I. N 14

- Riu Pisc'e Mulleris
- Strada sterrata
- Riu Zeddioni
- Strada Com.le "Pixiarbili"

METANIZZAZIONE SARDEGNA
 METANODOTTO CAGLIARI – PALMAS ARBOREA
 DN 650 (26") DP 75 bar




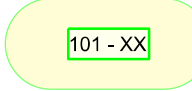











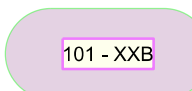

1	2003/2019	INSERITE MODIFICHE TRACCIATO	T. FILANDRO	G.CANNITO	V.FORLIVESI O. CORDA
0	2006/2018	REVISIONE	T. FILANDRO	M.FORNAROLI	V.FORLIVESI O. CORDA
INDICE	DATA	R E V I S I O N I		ELABORATO	VERIFICATO APPROVATO
					PG-TP-111
			Rif TPIDL: 073670-010-DW-3252-627 TECHNIP ITALY DIREZIONE LAVORI S.p.A.		Comm.

Foglio
31
 di 31
 Scala
1:10000










VARIANTI DI TRACCIATO



LEGENDA

SIMBOLOGIA CARTOGRAFICA

- | | | | |
|---|--|---|--|
|  | Metanodotto in progetto (Marzo 2017) |  | Nuova Posizione Impianto (Giugno 2018) |
|  | Altri metanodotti in progetto (Marzo 2017) |  | Varianti di Tracciato (Giugno 2018) |
|  | Gallerie, Tunnel, Mini-Microtunnel, Raise Boring e T.O.C. (Marzo 2017) |  | Variante di tracciato (Marzo 2019) |
|  | Impianti di linea in progetto (Marzo 2017) |  | Altre varianti di tracciato (Marzo 2019) |
|  | Limite sovrapposizione fogli |  | Variante T.O.C. (Marzo 2019) |
|  | Variante di tracciato (Giugno 2018) |  | Impianti di linea in variante (Marzo 2019) |
|  | Altre varianti di tracciato (Giugno 2018) |  | Nuova Posizione Impianto (Marzo 2019) |
|  | Variante T.O.C. (Giugno 2018) |  | Varianti di Tracciato (Marzo 2019) |
|  | Impianti di linea in variante (Giugno 2018) | | |

SIMBOLOGIA MECCANICA

-  Punto di intercettazione di linea (P.I.L.)
-  Punto di intercettazione di derivazione importante (P.I.D.I.)
-  Punto di intercettazione di derivazione semplice con stacco da P.I.L. (P.I.D.S.)
-  Punto di intercettazione e derivazione semplice con stacco da Linea (P.I.D.S.)
-  Punto di intercettazione con discaggio di allacciamento (P.I.D.A.)
-  Punto predisposto per il discaggio di allacciamento (P.P.D.A.)
-  Punto di sezionamento elettrico terminale (P.S.E.T.)
-  Stazione predisposta per lancio e ricevimento FIG
-  Impianto di riduzione/regolazione della pressione

Progressiva chilometrica	N.
Comuni	
Province	
Impianti	
Attraversamenti	 TIPOLOGIA ATTRAVERSATA (SS n. **, corso d'acqua, ferrovia, ecc.)

Il presente disegno è di proprietà aziendale - La Società tutela i propri diritti a termine di legge.