



COROGRAFIA Scala 1:500.000

1	2003/2019	INSERITE MODIFICHE TRACCIATO	T. FILANDRO	G.CANNITO	V.FORLIVESI O. CORDA							
0	2006/2018	REVISIONE	T. FILANDRO	M.FORNAROLI	V.FORLIVESI O. CORDA							
INDICE	DATA	R E V I S I O N I			ELABORATO	VERIFICATO	APPROVATO					
		PROGETTISTA  Rif. TPIDL: 073670-010-DW-3252-628 TECHNIP ITALY DIREZIONE LAVORI S.p.A.			Dis. PG-TP-211							
Metanodotto:		METANIZZAZIONE SARDEGNA MET. VALLERMOSA - SULCIS DN 400 (16") DP 75 bar			Fg. 1 di 14							
VARIANTI DI TRACCIATO		Sostituisce il			Sostituito dal							
		Comm.			Scala 1:10000							
		INDICE			<table border="1"> <tr> <td>1</td> <td></td> <td></td> <td></td> <td></td> <td></td> </tr> </table>		1					
1												

Progetto:


METANIZZAZIONE SARDEGNA
MET. VALLERMOsa – SULCIS
DN 400 (16") DP 75 bar

VARIANTI DI TRACCIATO

1	20/03/2019	INSERITE MODIFICHE TRACCIATO	T. FILANDRO	G. CANNITO	V. FORLIVESI O. GORDA	Foglio 2 di 14
0	20/06/2018	REVISIONE	T. FILANDRO	M. FORNAROLI	V. FORLIVESI O. GORDA	
INDICE	DATA	REVISIONI	ELABORATO	VERIFICATO	APPROVATO	Scala 1:10000
			 Rif TPIDL: 073670-010-DW-3252-628 TECHNIP ITALY DIREZIONE LAVORI S.p.A.			PG-TP-211
						Comm.

C.T.R. F. 556030

C.T.R. F. 556060

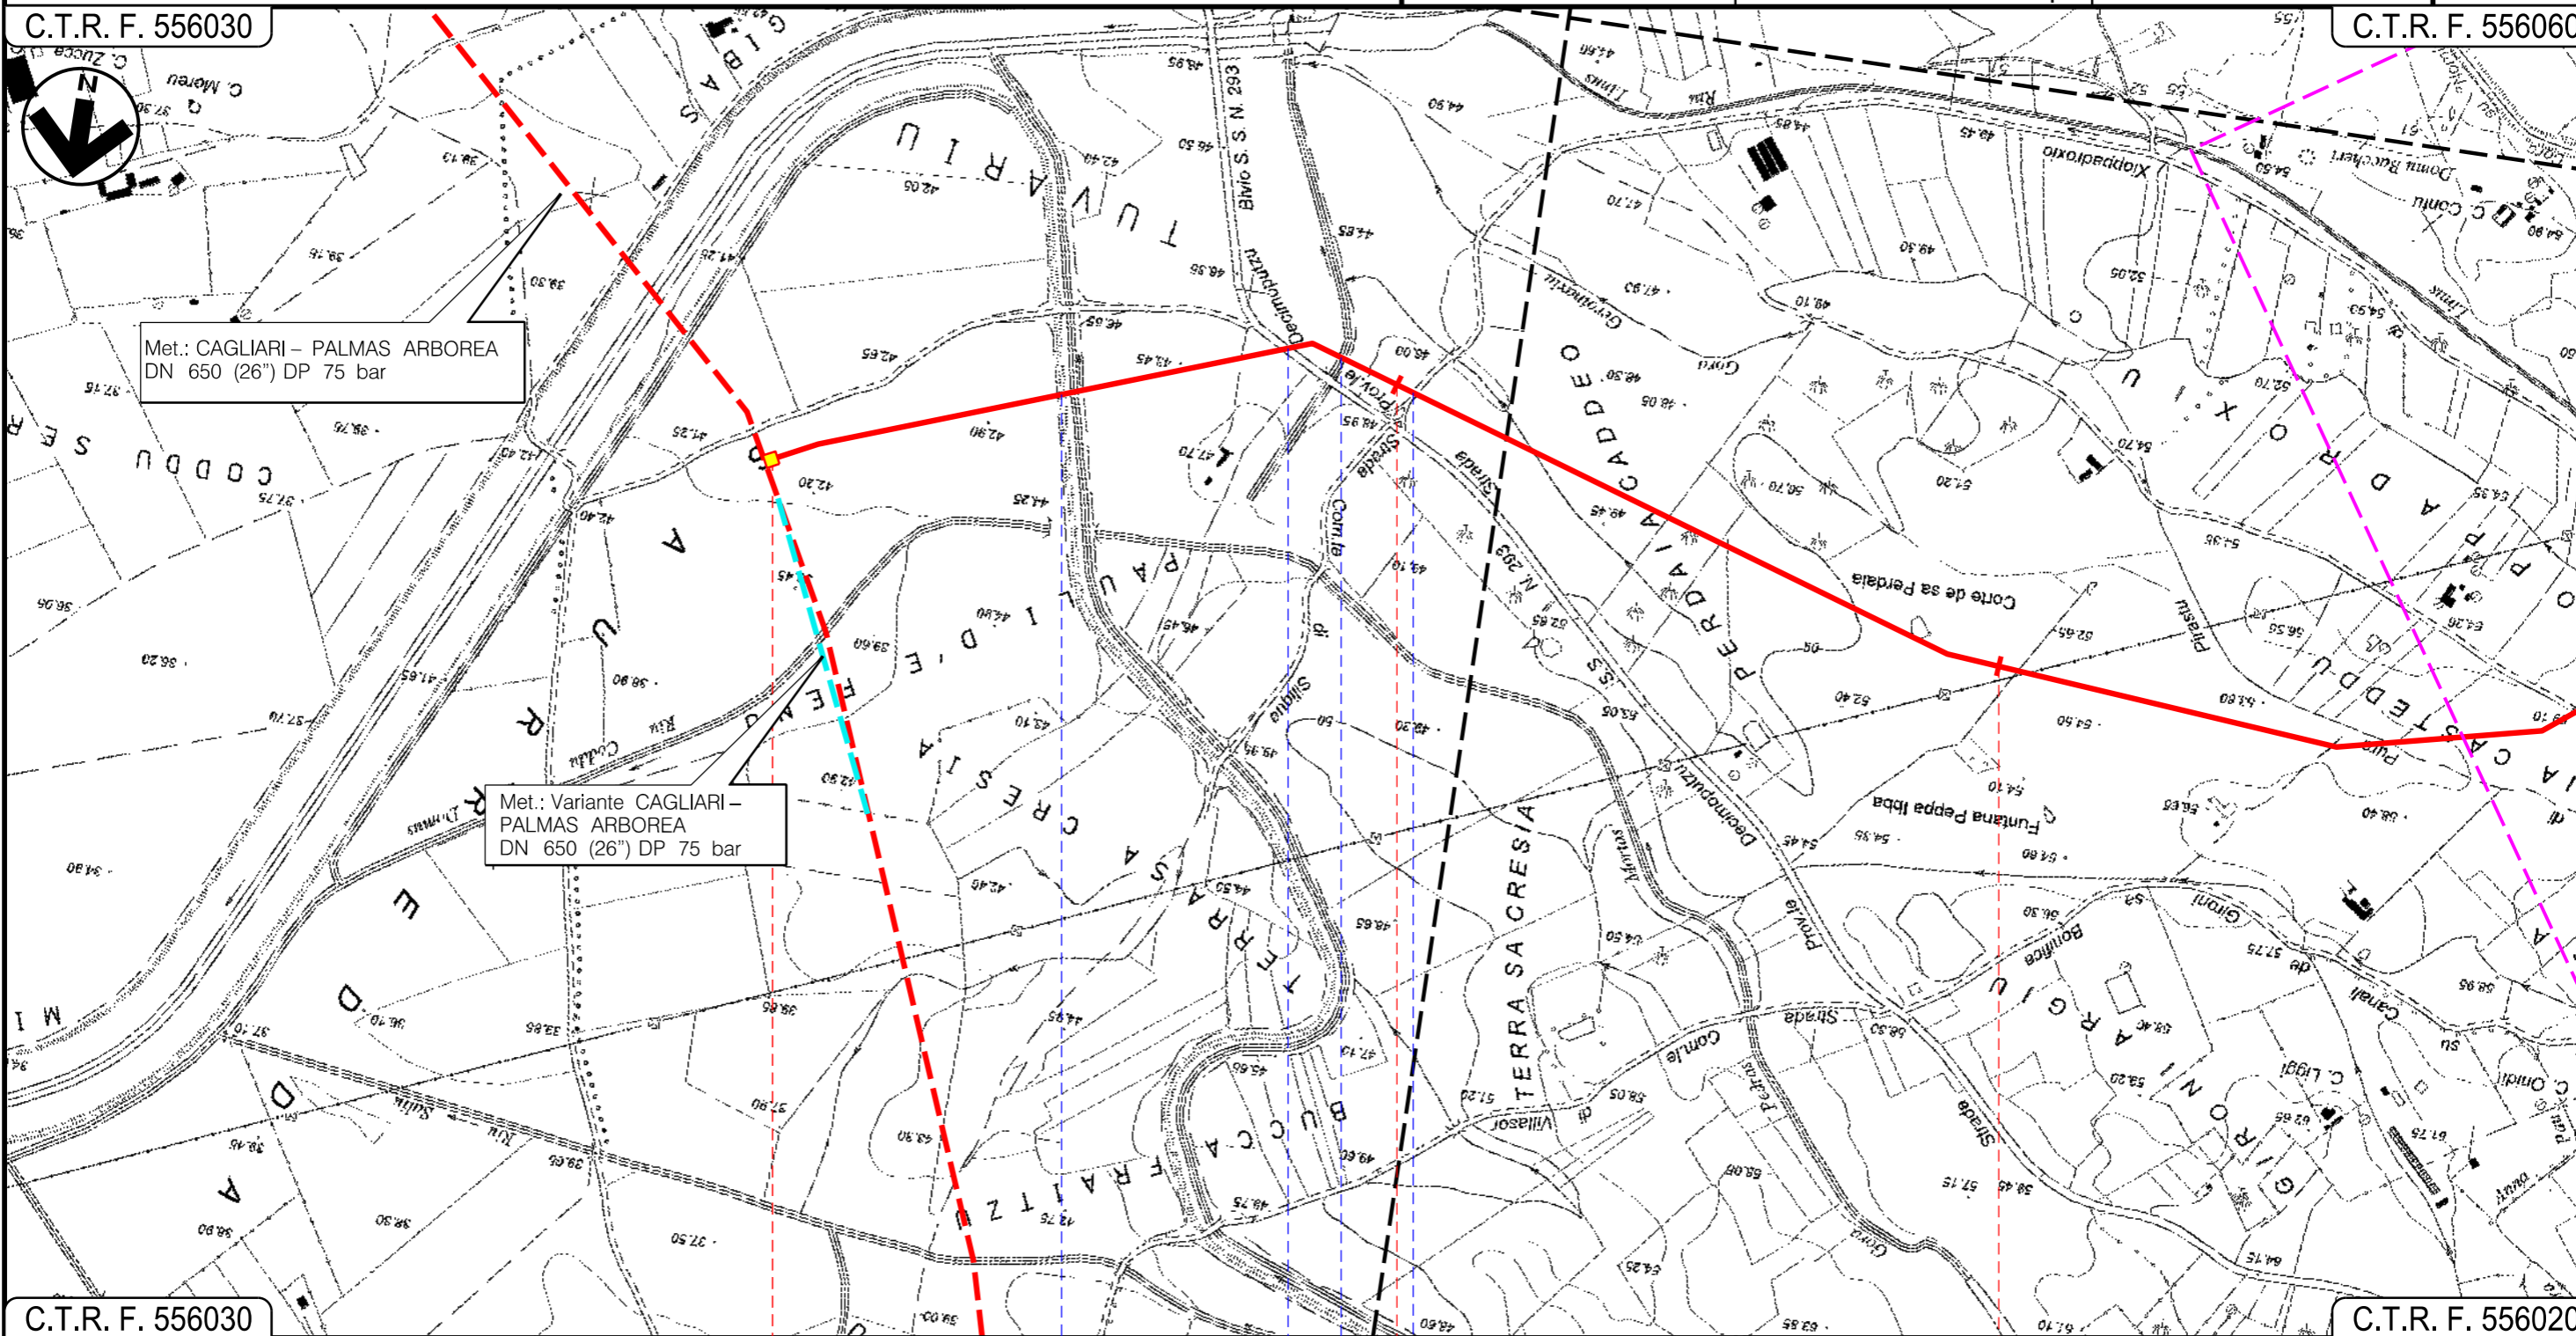

Met.: CAGLIARI – PALMAS ARBOREA
DN 650 (26") DP 75 bar





Met.: Variante CAGLIARI –
PALMAS ARBOREA
DN 650 (26") DP 75 bar

C.T.R. F. 556030

C.T.R. F. 556020

VALLERMOsa
SUD SARDEGNA



P.I.D.I. N.1


-  Canale
-  S.P. N. 3
-  Canale
-  Strada Comunale di Siliqua
-  Strada Com.le Xioppadoxio

Progetto:

METANIZZAZIONE SARDEGNA
MET. VALLERMOUSA – SULCIS
DN 400 (16") DP 75 bar

VARIANTI DI TRACCIATO

1	20/03/2019	INSERITE MODIFICHE TRACCIATO	T. FILANDRO	G. CANNITO	V. FORLIVESI O. CORDA	Foglio 3 di 14
0	20/06/2018	REVISIONE	T. FILANDRO	M. FORNAROLI	V. FORLIVESI O. CORDA	
INDICE	DATA	REVISIONI	ELABORATO	VERIFICATO	APPROVATO	Scala 1:10000
 			PG-TP-211			C.T.R. F. 556060
			Rif TPIDL: 073670-010-DW-3252-628 TECHNIP ITALY DIREZIONE LAVORI S.p.A.			

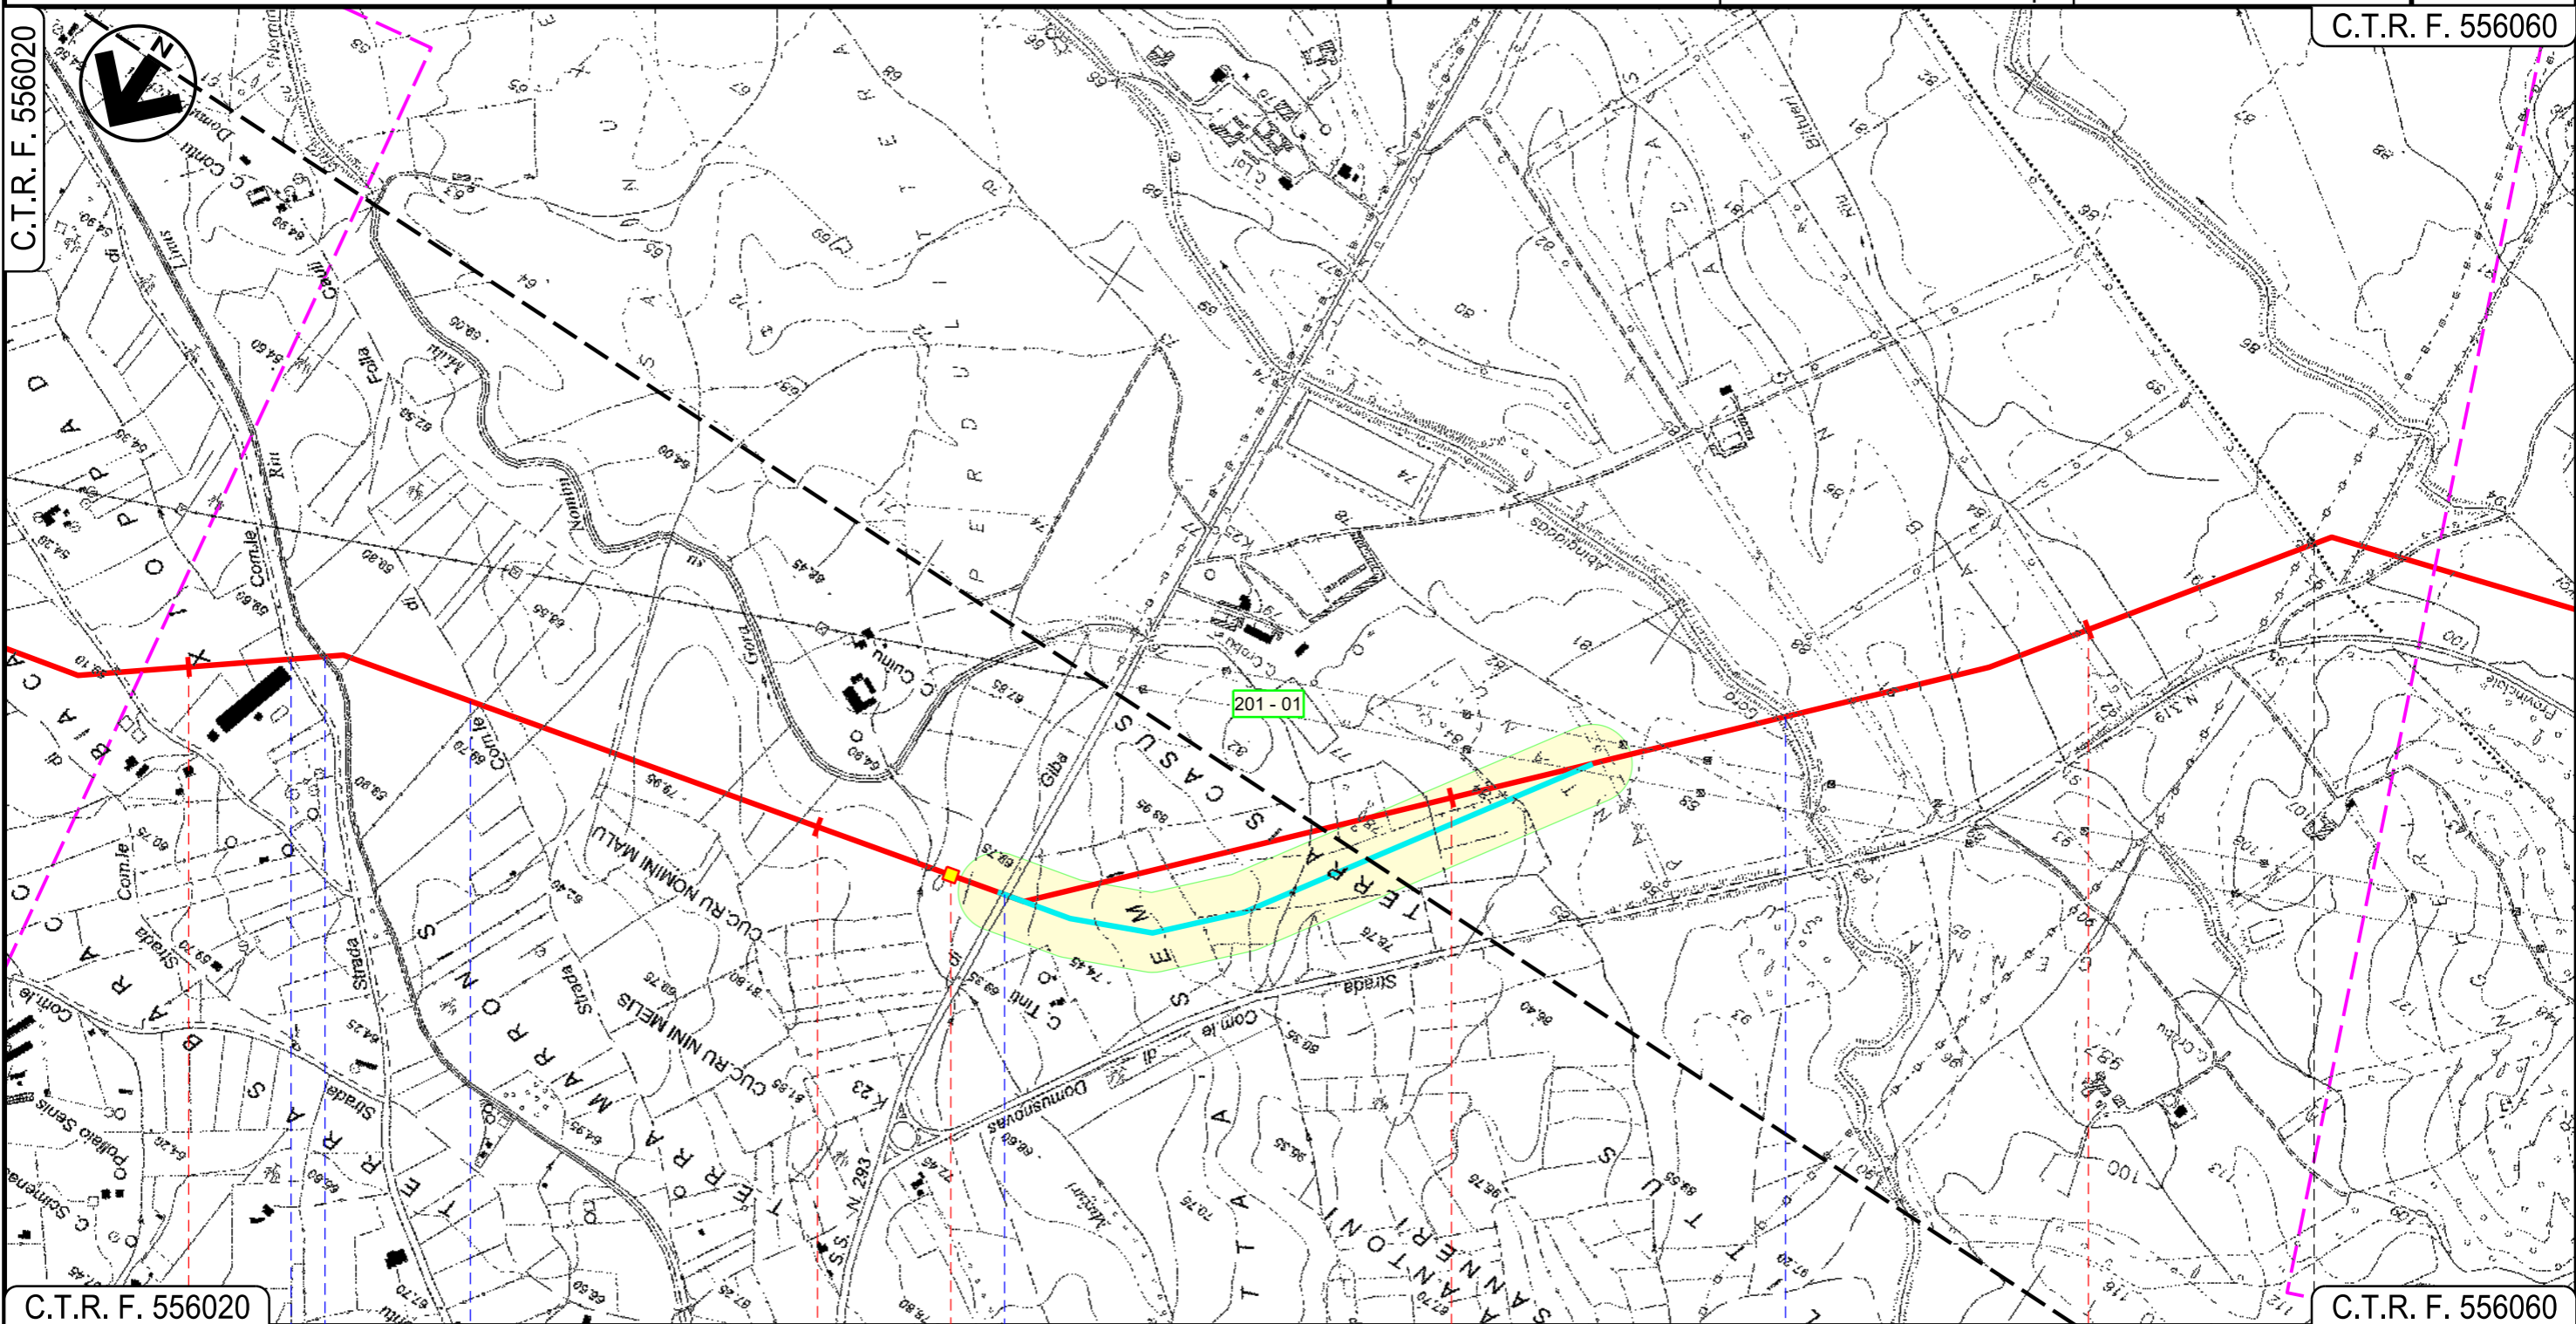

C.T.R. F. 556020

C.T.R. F. 556060

VALLERMOUSA
SUD SARDEGNA

SILIQUA

P.I.D.I. N 2

- Strada Com.le Xioppadroxio
- Riu Linus
- Strada Comunale di Folla Cauli
- S.S. N. 293
- Gora Abingadas

Progetto:

METANIZZAZIONE SARDEGNA
MET. VALLERMOSA – SULCIS
DN 400 (16") DP 75 bar

VARIANTI DI TRACCIATO

1	20/03/2019	INSERITE MODIFICHE TRACCIATO	T. FILANDRO	G. CANNITO	V. FORLIVESI O. CORDA
0	20/06/2018	REVISIONE	T. FILANDRO	M. FORNAROLI	V. FORLIVESI O. CORDA
INDICE	DATA	REVISIONI	ELABORATO	VERIFICATO	APPROVATO

Foglio
4
di 14
Scala
1:10000




TechnipFMC
Rif TPIDL: 073670-010-DW-3252-628
TECHNIP ITALY DIREZIONE LAVORI S.p.A.

PG-TP-211
Comm.

C.T.R. F. 556060

C.T.R. F. 556050

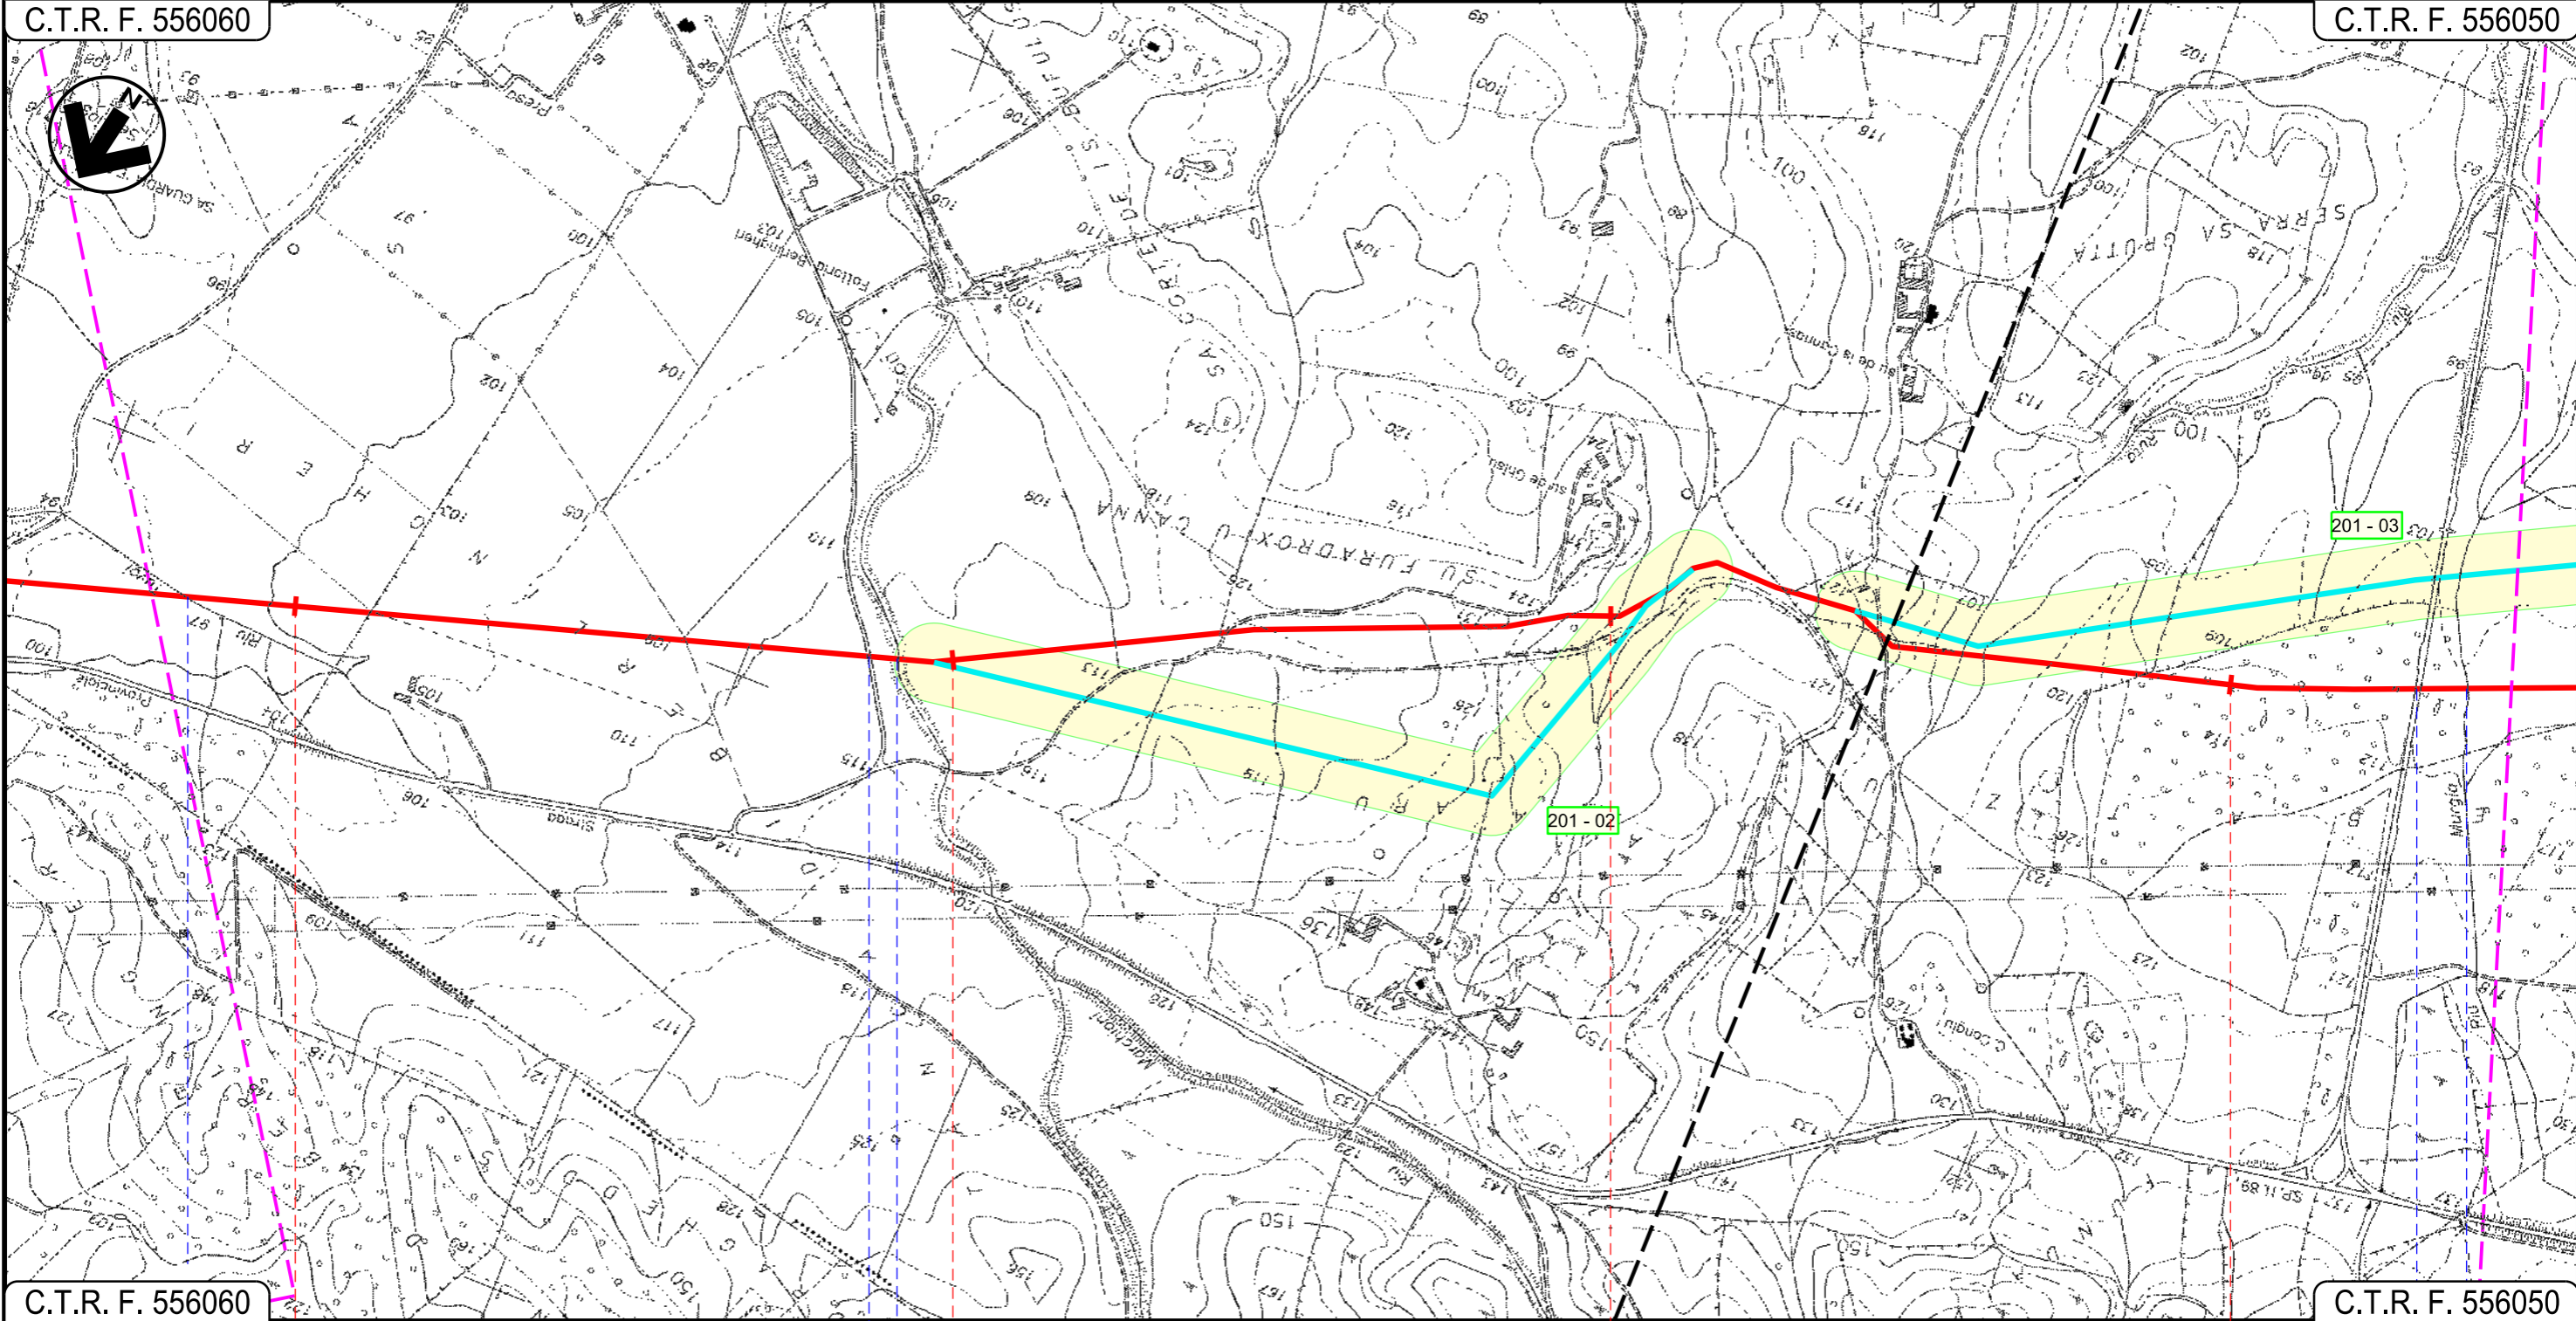

C.T.R. F. 556060

C.T.R. F. 556050

SILUQUA
SUD SARDEGNA

Riu Tuvoi

Strada Sterrata Riu Perdu Loci

S.P. N.88 Riu Murgio

Progetto:

METANIZZAZIONE SARDEGNA
MET. VALLERMOSA – SULCIS
DN 400 (16") DP 75 bar

VARIANTI DI TRACCIATO

1	20/03/2019	INSERITE MODIFICHE TRACCIATO	T. FILANDRO	G. CANNITO	V. FORLIVESI O. CORDA
0	20/06/2018	REVISIONE	T. FILANDRO	M. FORNAROLI	V. FORLIVESI O. CORDA
INDICE	DATA	REVISIONI	ELABORATO	VERIFICATO	APPROVATO

Foglio
5
di 14
Scala
1:10000




TechnipFMC
Rif TPIDL: 073670-010-DW-3252-628
TECHNIP ITALY DIREZIONE LAVORI S.p.A.

PG-TP-211
Comm.

C.T.R. F. 556050

C.T.R. F. 556050

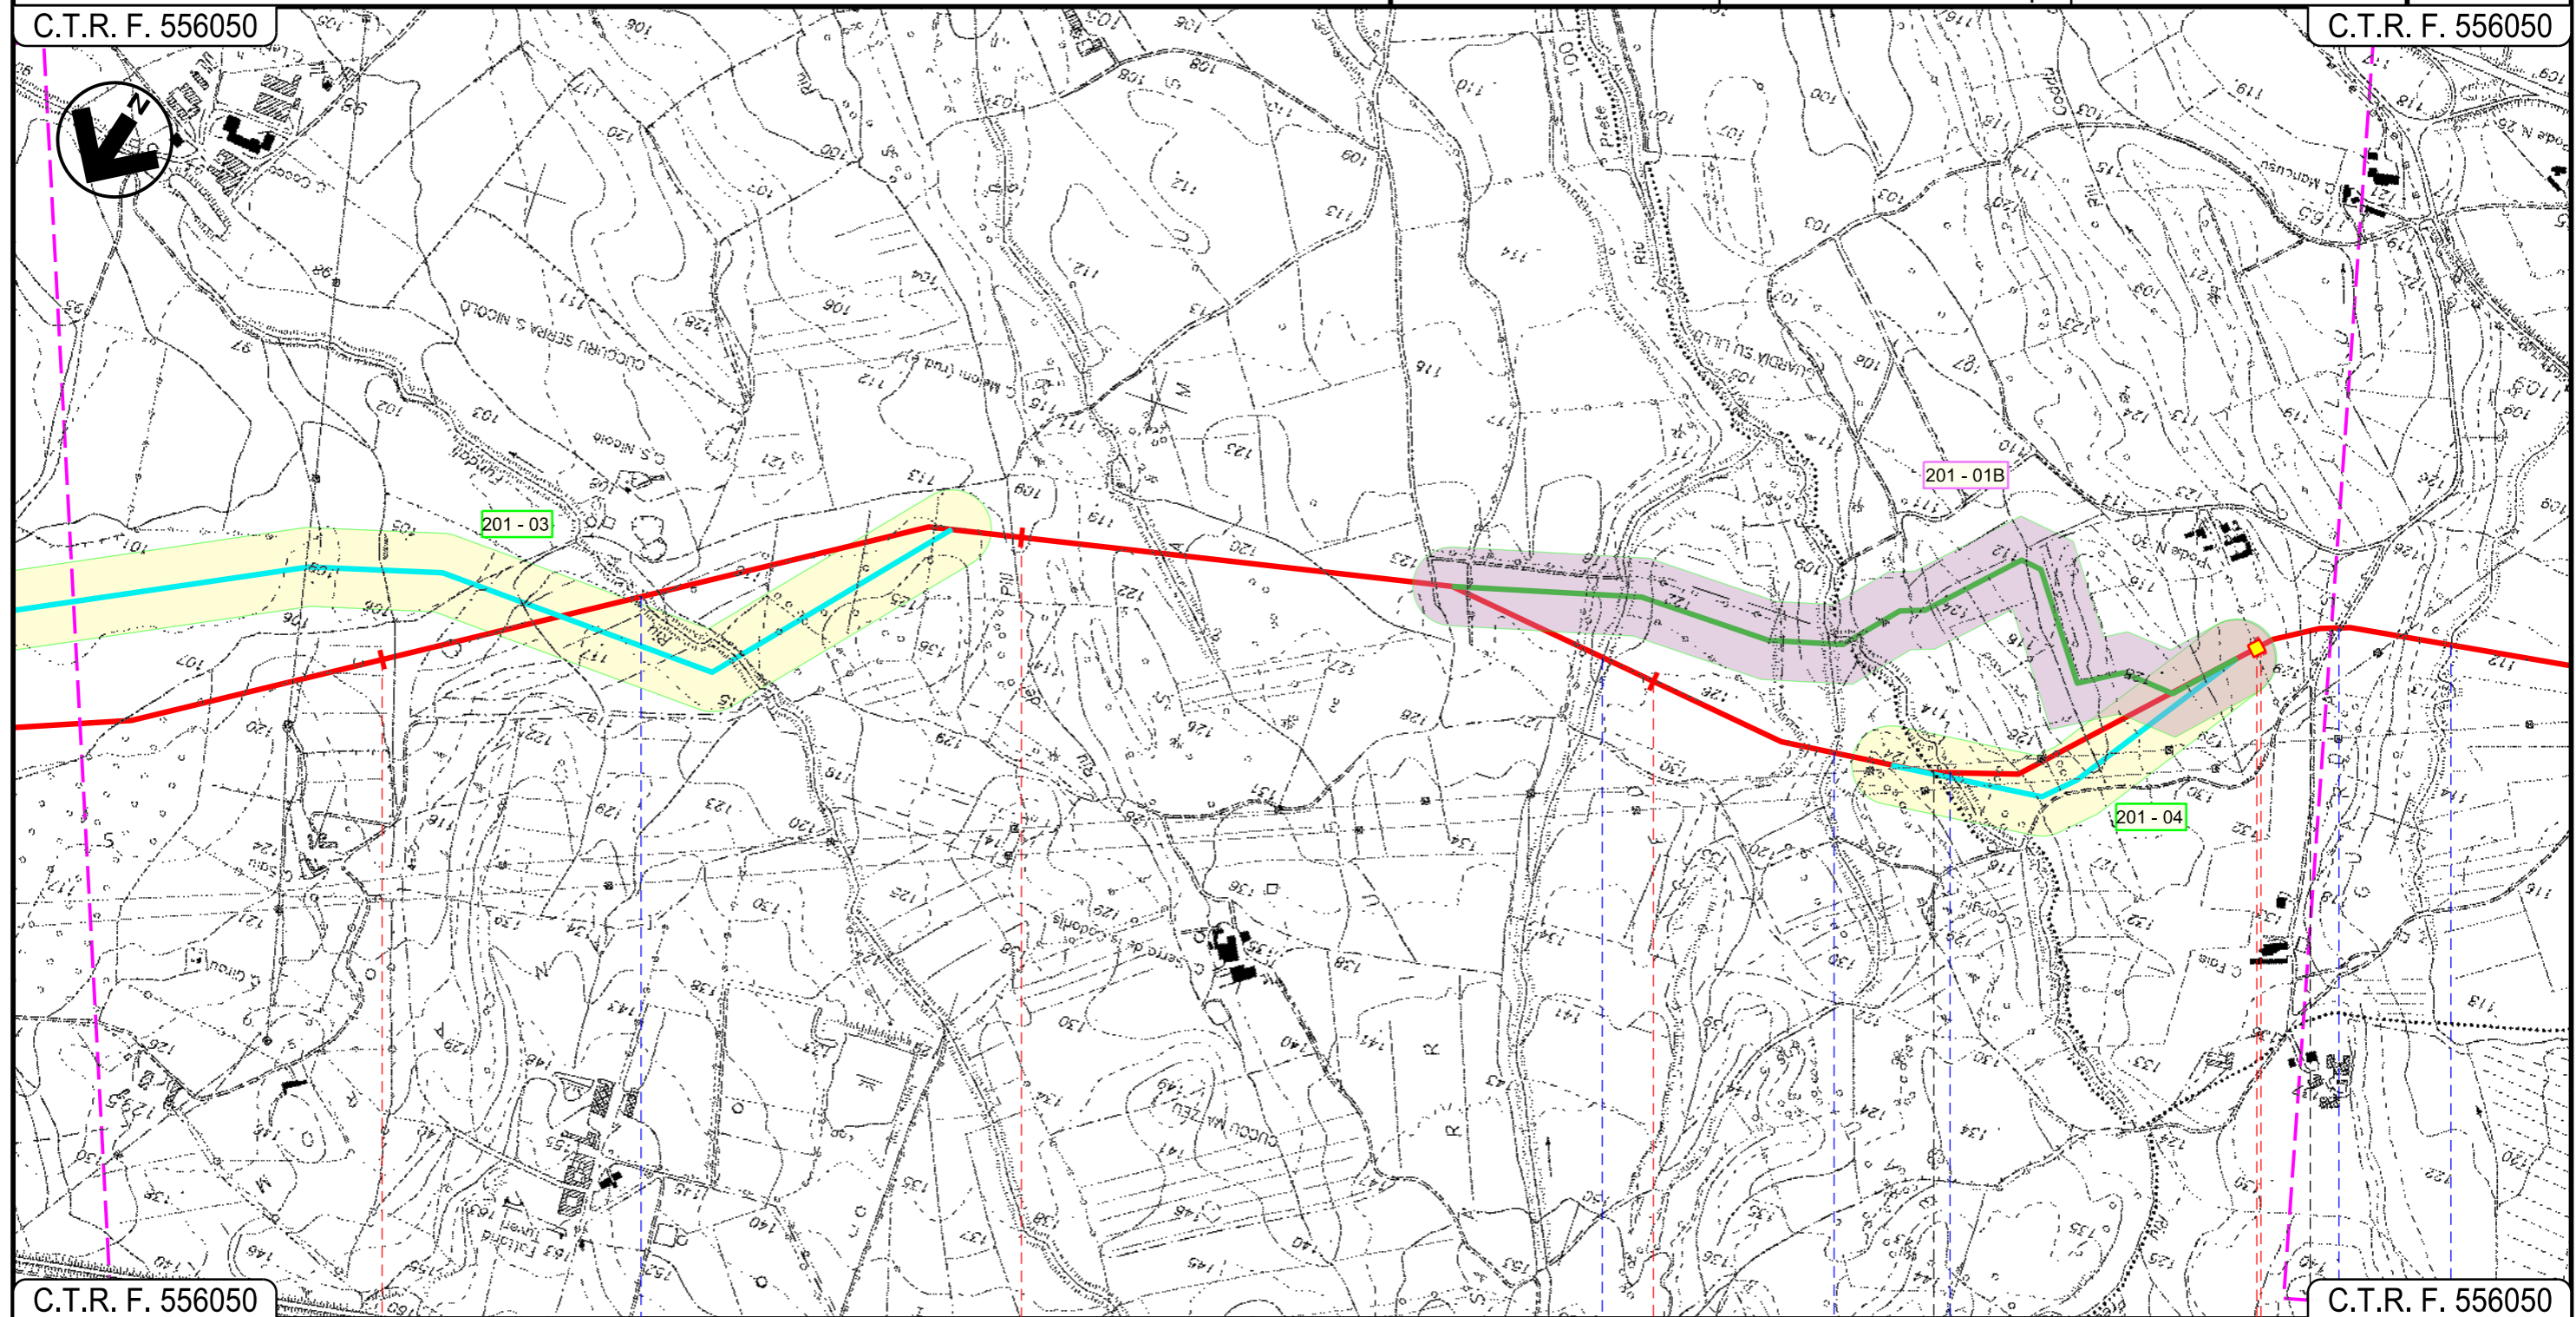

C.T.R. F. 556050

C.T.R. F. 556050

11

12

13

14

SILIQUA

MUSEI

SUD SARDEGNA

P.I.L. N 3

Riu Fundali

Affluente Riu Prete

Affluente Riu Prete

Riu Prete

Strada Asfaltata

Riu S.Marco

Progetto:


METANIZZAZIONE SARDEGNA
MET. VALLERMOSA – SULCIS
DN 400 (16") DP 75 bar
VARIANTI DI TRACCIATO

1	20/03/2019	INSERITE MODIFICHE TRACCIATO	T. FILANDRO	G. CANNITO	V. FORLIVESI O. CORDA
0	20/06/2018	REVISIONE	T. FILANDRO	M. FORNAROLI	V. FORLIVESI O. CORDA
INDICE	DATA	REVISIONI	ELABORATO	VERIFICATO	APPROVATO
 			PG-TP-211		
			Rif TPIDL: 073670-010-DW-3252-628 TECHNIP ITALY DIREZIONE LAVORI S.p.A.		

Foglio
6
di 14
Scala
1:10000

C.T.R. F. 556050

C.T.R. F. 555120

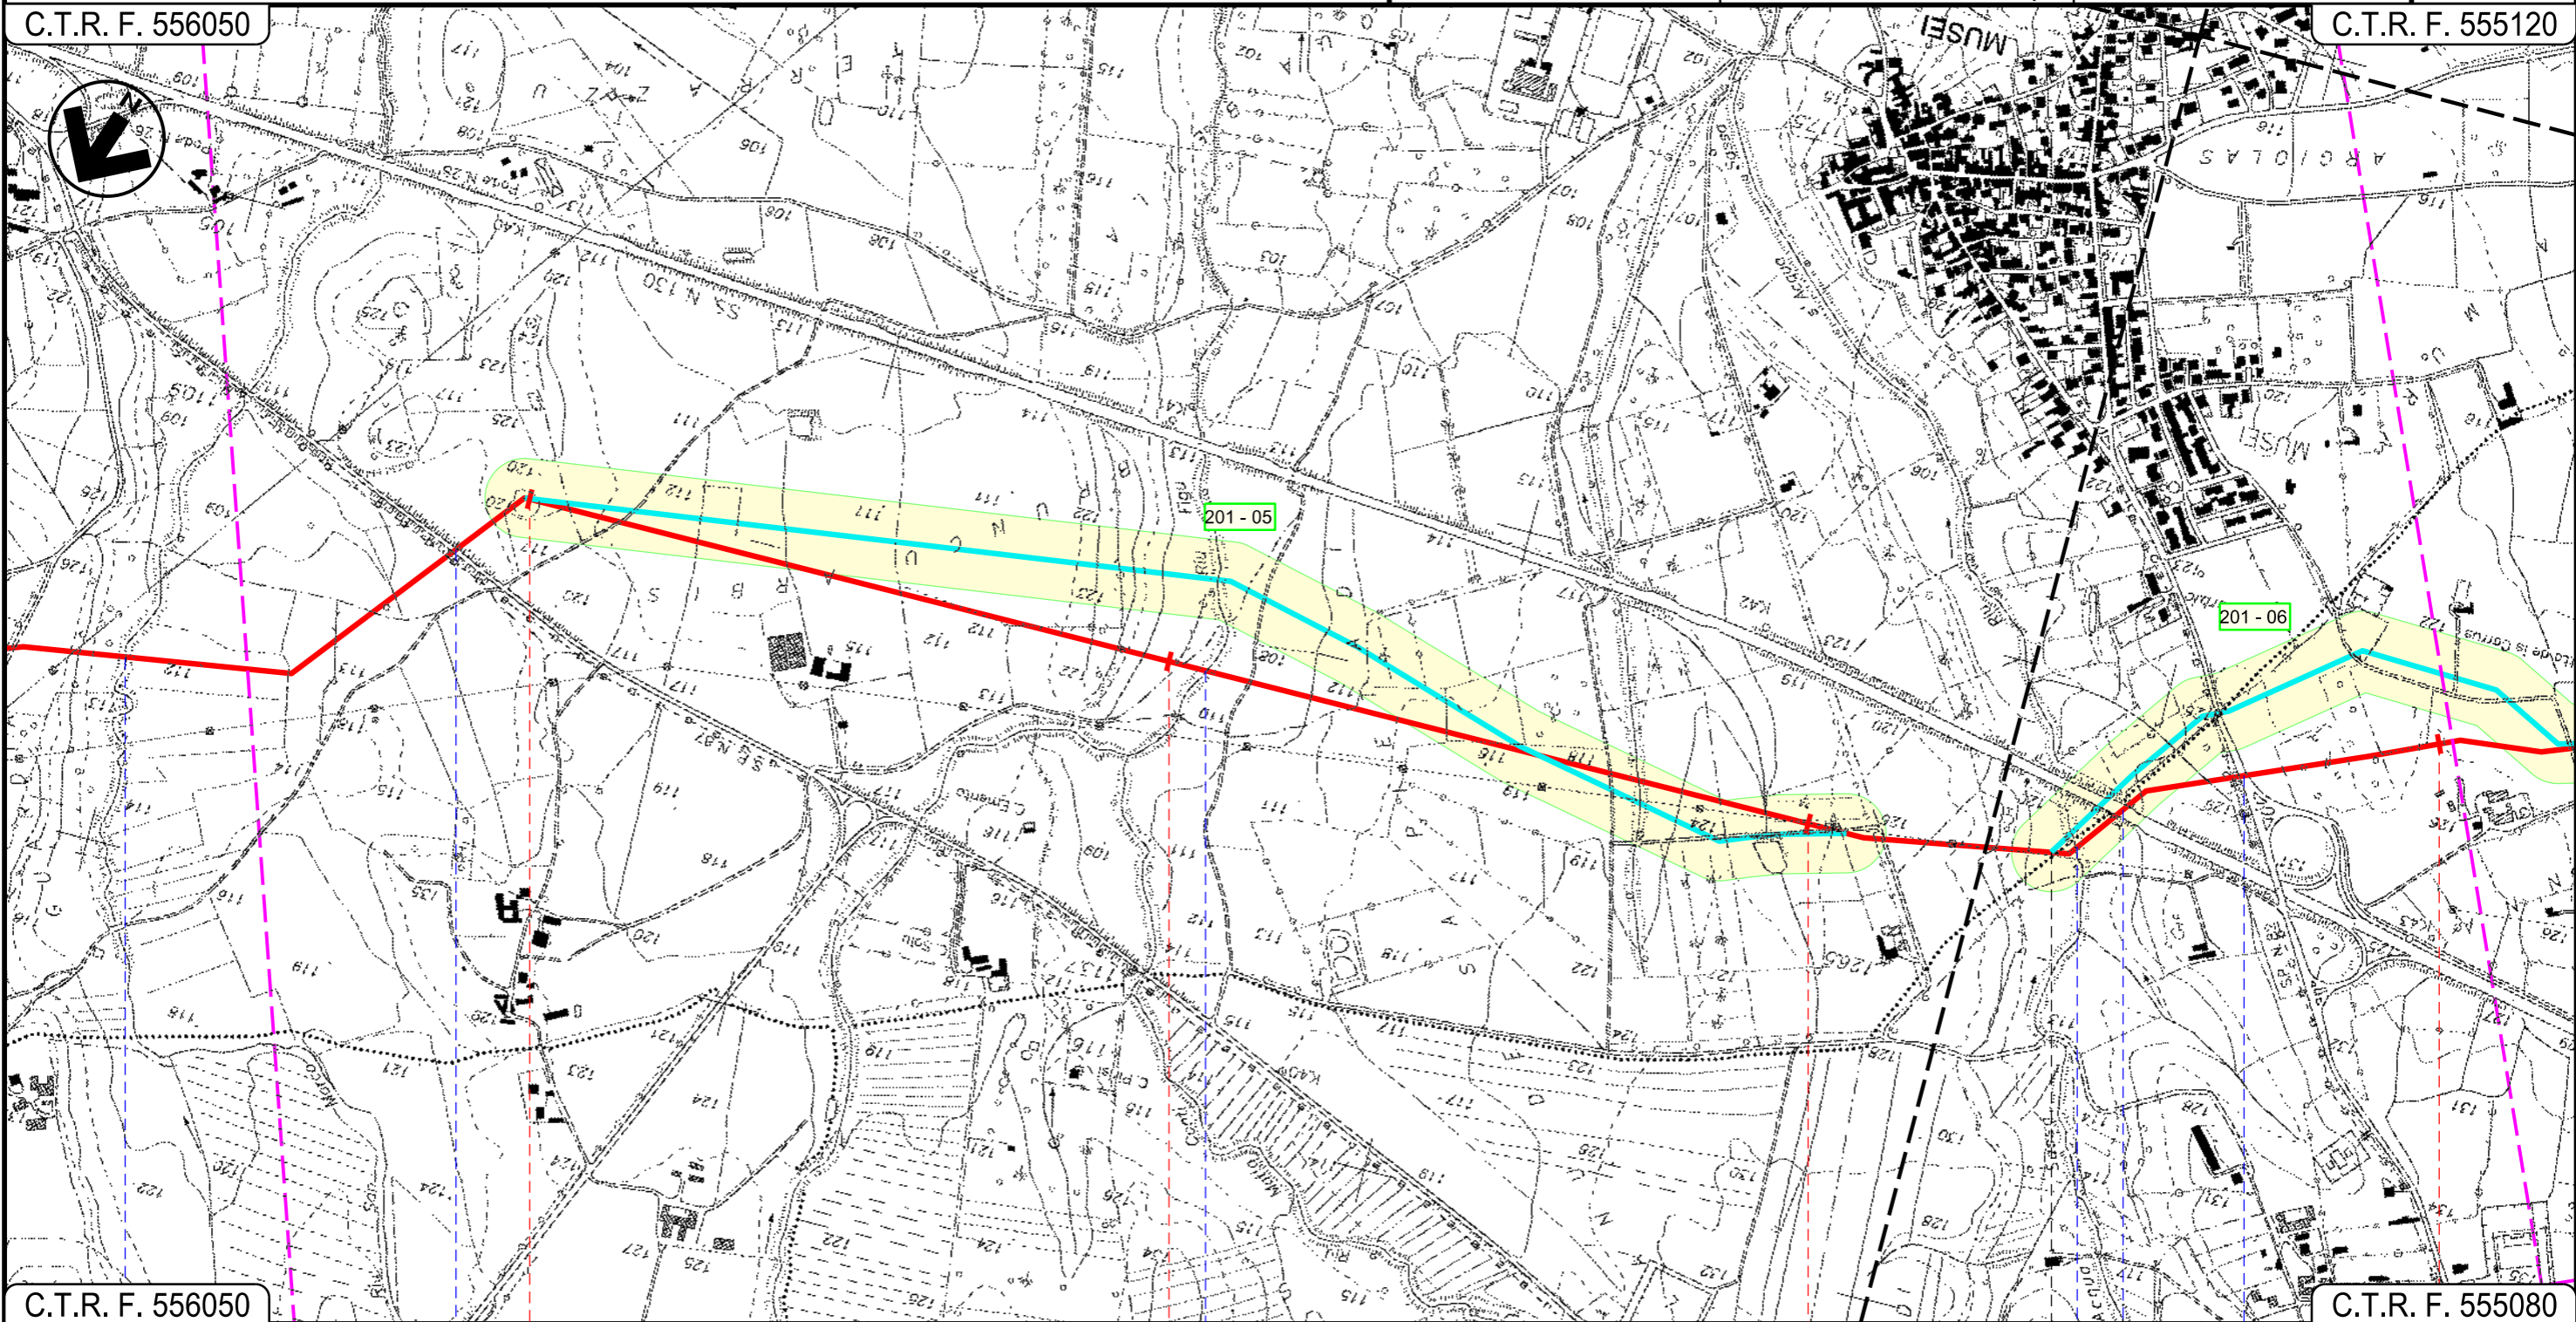

C.T.R. F. 556050

C.T.R. F. 555080

15

16

17

18

MUSEI
SUD SARDEGNA

DOMUSNOVAS

● Riu S.Marco

● S.P. N. 87

● Riu Figù

● Riu S'Acqua Sassa

● S.S. N. 130

● S.P. N. 87


Progetto:

METANIZZAZIONE SARDEGNA
MET. VALLERMOSA – SULCIS
DN 400 (16") DP 75 bar
VARIANTI DI TRACCIATO

1	20/03/2019	INSERITE MODIFICHE TRACCIATO	T. FILANDRO	G. CANNITO	V. FORLIVESI O. CORDA	Foglio 7 di 14
0	20/06/2018	REVISIONE	T. FILANDRO	M. FORNAROLI	V. FORLIVESI O. CORDA	
INDICE	DATA	REVISIONI	ELABORATO	VERIFICATO	APPROVATO	Scala 1:10000
					PG-TP-211	Comm.
			Rif TPIDL: 073670-010-DW-3252-628 TECHNIP ITALY DIREZIONE LAVORI S.p.A.			

C.T.R. F. 555120

C.T.R. F. 555120

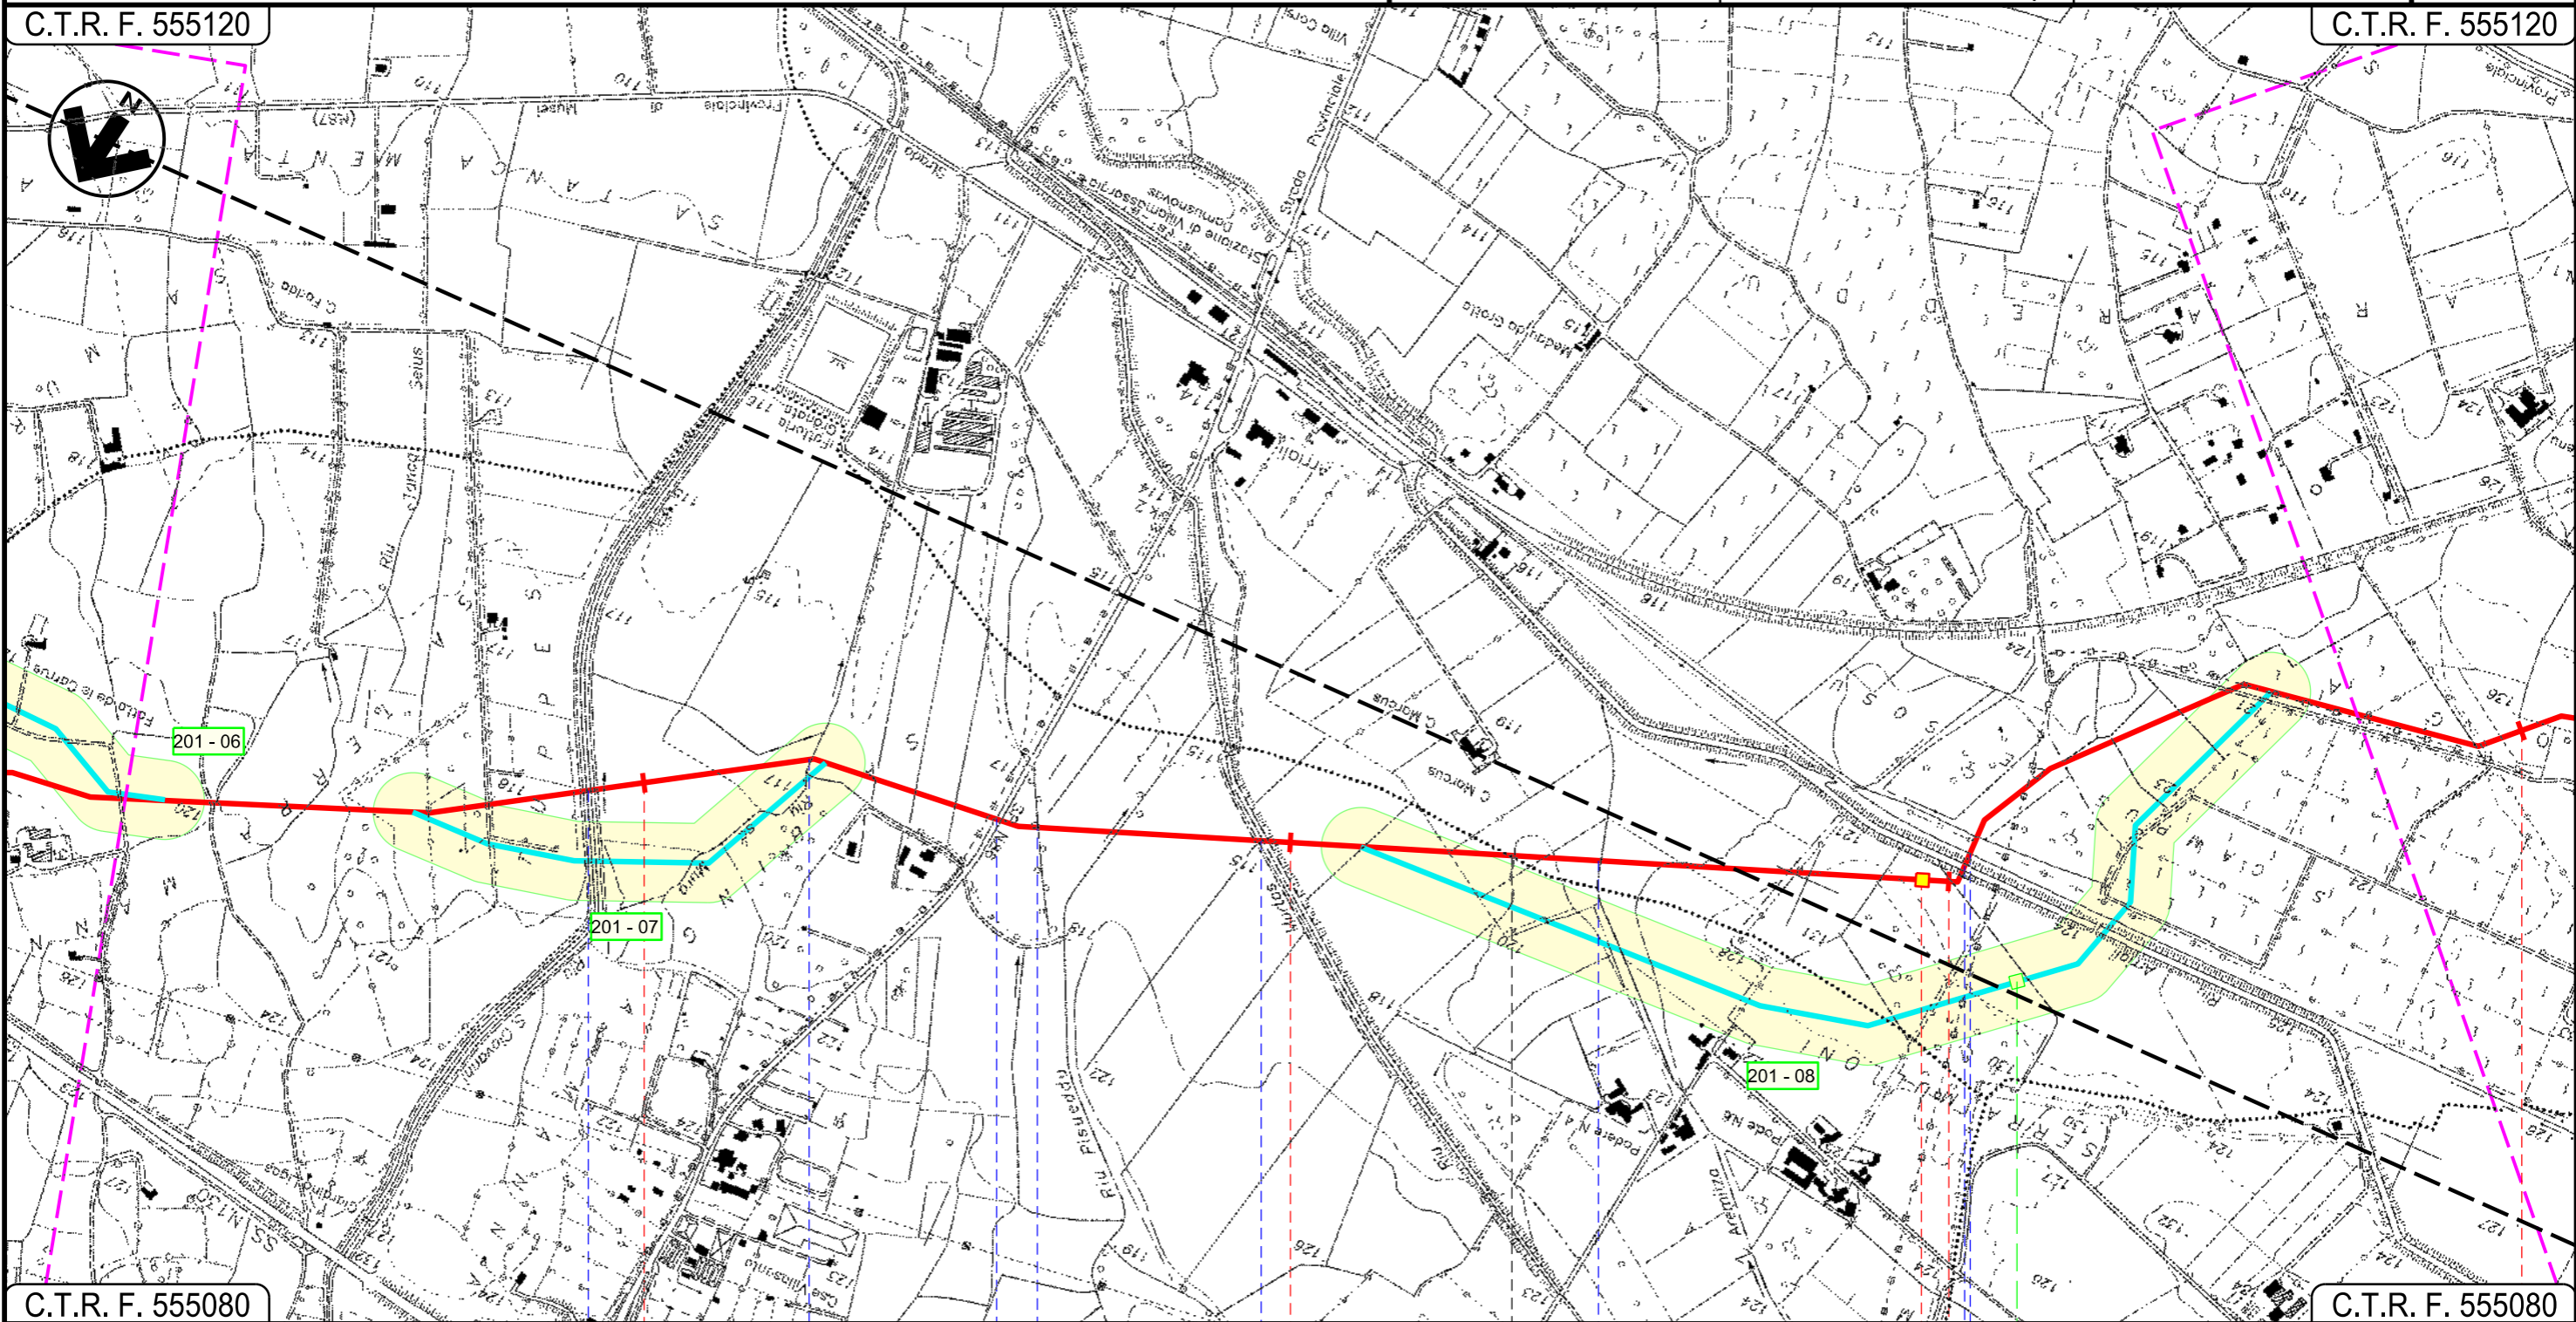

C.T.R. F. 555080

C.T.R. F. 555080

19

20

21

22

DOMUSNOVAS

VILLAMASSARGIA

SUD SARDEGNA



Riu San Giovanni

Riu sa Mura

S.P. N. 87

Riu Pisueddu

Riu Murtas

Riu Aremitta

Riu Arriali

Ferrovia Iglesias-Decimomannu-Cagliari

Progetto:

METANIZZAZIONE SARDEGNA
MET. VALLERMOSA – SULCIS
DN 400 (16") DP 75 bar

VARIANTI DI TRACCIATO

1	20/03/2019	INSERITE MODIFICHE TRACCIATO	T. FILANDRO	G. CANNITO	V. FORLIVESI O. CORDA
0	20/06/2018	REVISIONE	T. FILANDRO	M. FORNAROLI	V. FORLIVESI O. CORDA
INDICE	DATA	REVISIONI	ELABORATO	VERIFICATO	APPROVATO

Foglio
8
di 14
Scala
1:10000




TechnipFMC
Rif TPIDL: 073670-010-DW-3252-628
TECHNIP ITALY DIREZIONE LAVORI S.p.A.

PG-TP-211
Comm.

C.T.R. F. 555120

C.T.R. F. 555120

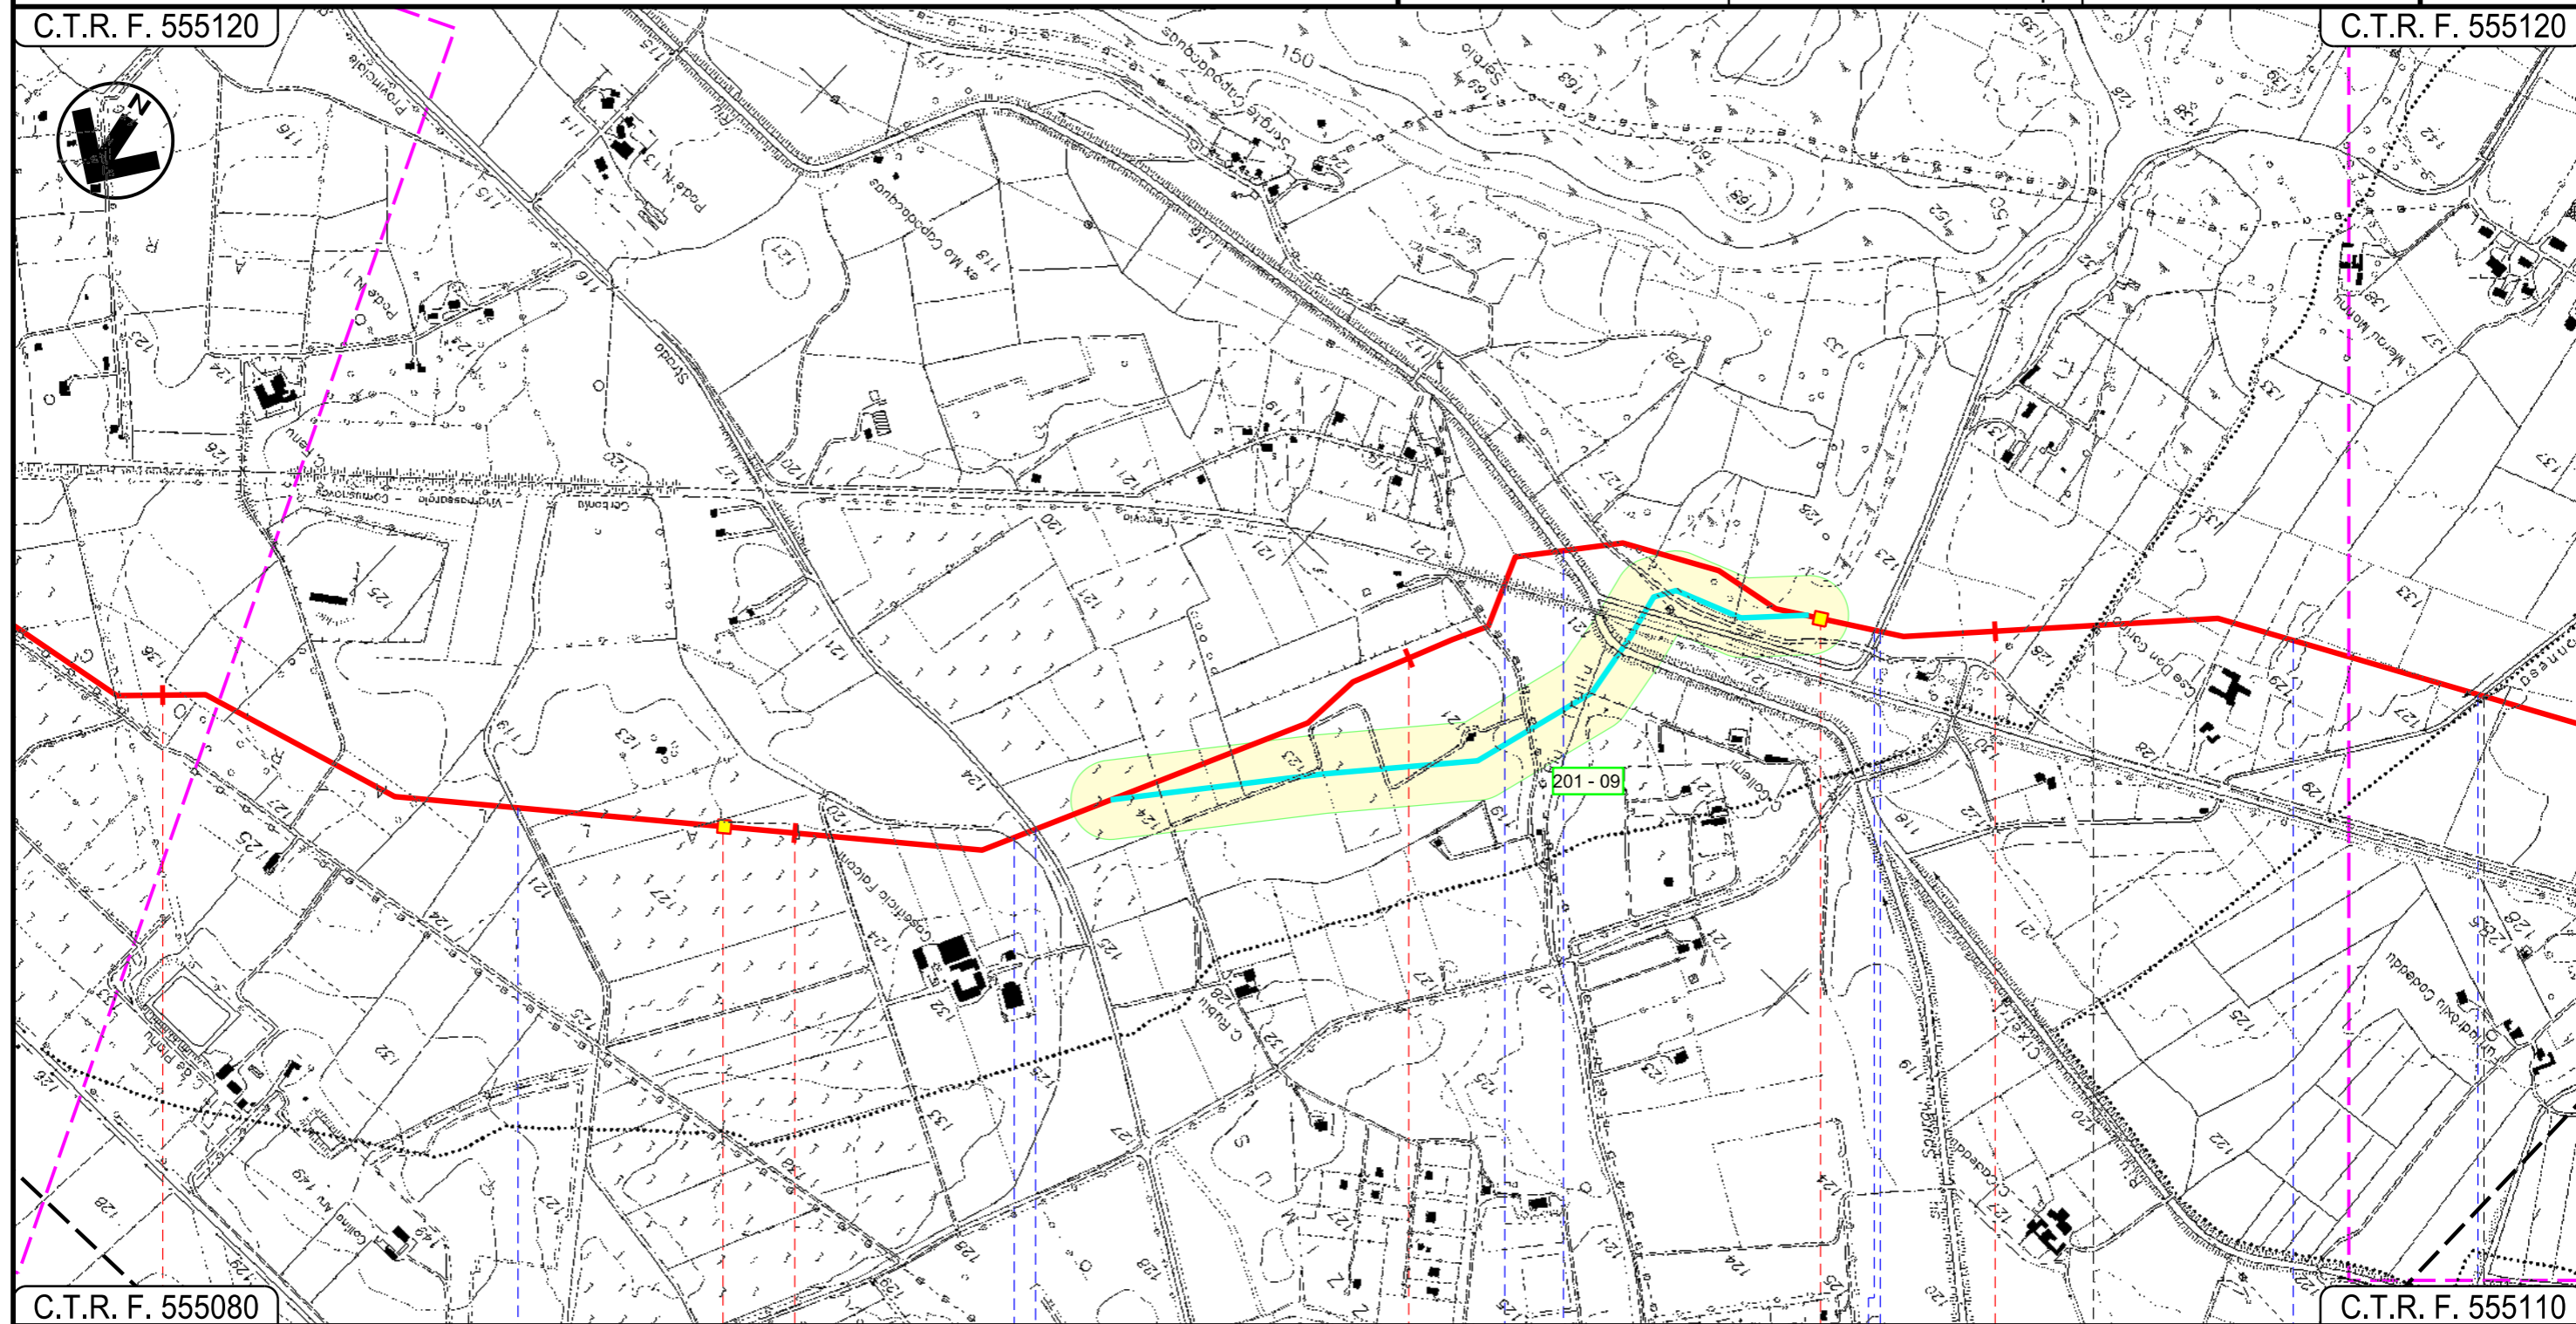

C.T.R. F. 555080

C.T.R. F. 555110

22

23

24

25

VILLAMASSARGIA

SUD SARDEGNA

IGLESIAS

CARBONIA

P.I.D.I. N 5

P.I.L. N 6

- Fosso rivestito in cls
- Fosso rivestito in cls
- Strada Asfaltata
- F.S. Carbonia-Iglesias
- Riu Cixerri
- Fosso con briglie in cls
- Strada Comunale
- Fosso
- Genna Gonnese

Progetto:

METANIZZAZIONE SARDEGNA
MET. VALLERMOSA – SULCIS
DN 400 (16") DP 75 bar

VARIANTI DI TRACCIATO

1	20/03/2019	INSERITE MODIFICHE TRACCIATO	T. FILANDRO	G. CANNITO	V. FORLIVESI O. GORDA
0	20/06/2018	REVISIONE	T. FILANDRO	M. FORNAROLI	V. FORLIVESI O. GORDA
INDICE	DATA	REVISIONI	ELABORATO	VERIFICATO	APPROVATO

Foglio
9
di 14
Scala
1:10000




TechnipFMC
Rif TPIDL: 073670-010-DW-3252-628
TECHNIP ITALY DIREZIONE LAVORI S.p.A.

PG-TP-211
Comm.

C.T.R. F. 555120

C.T.R. F. 555150

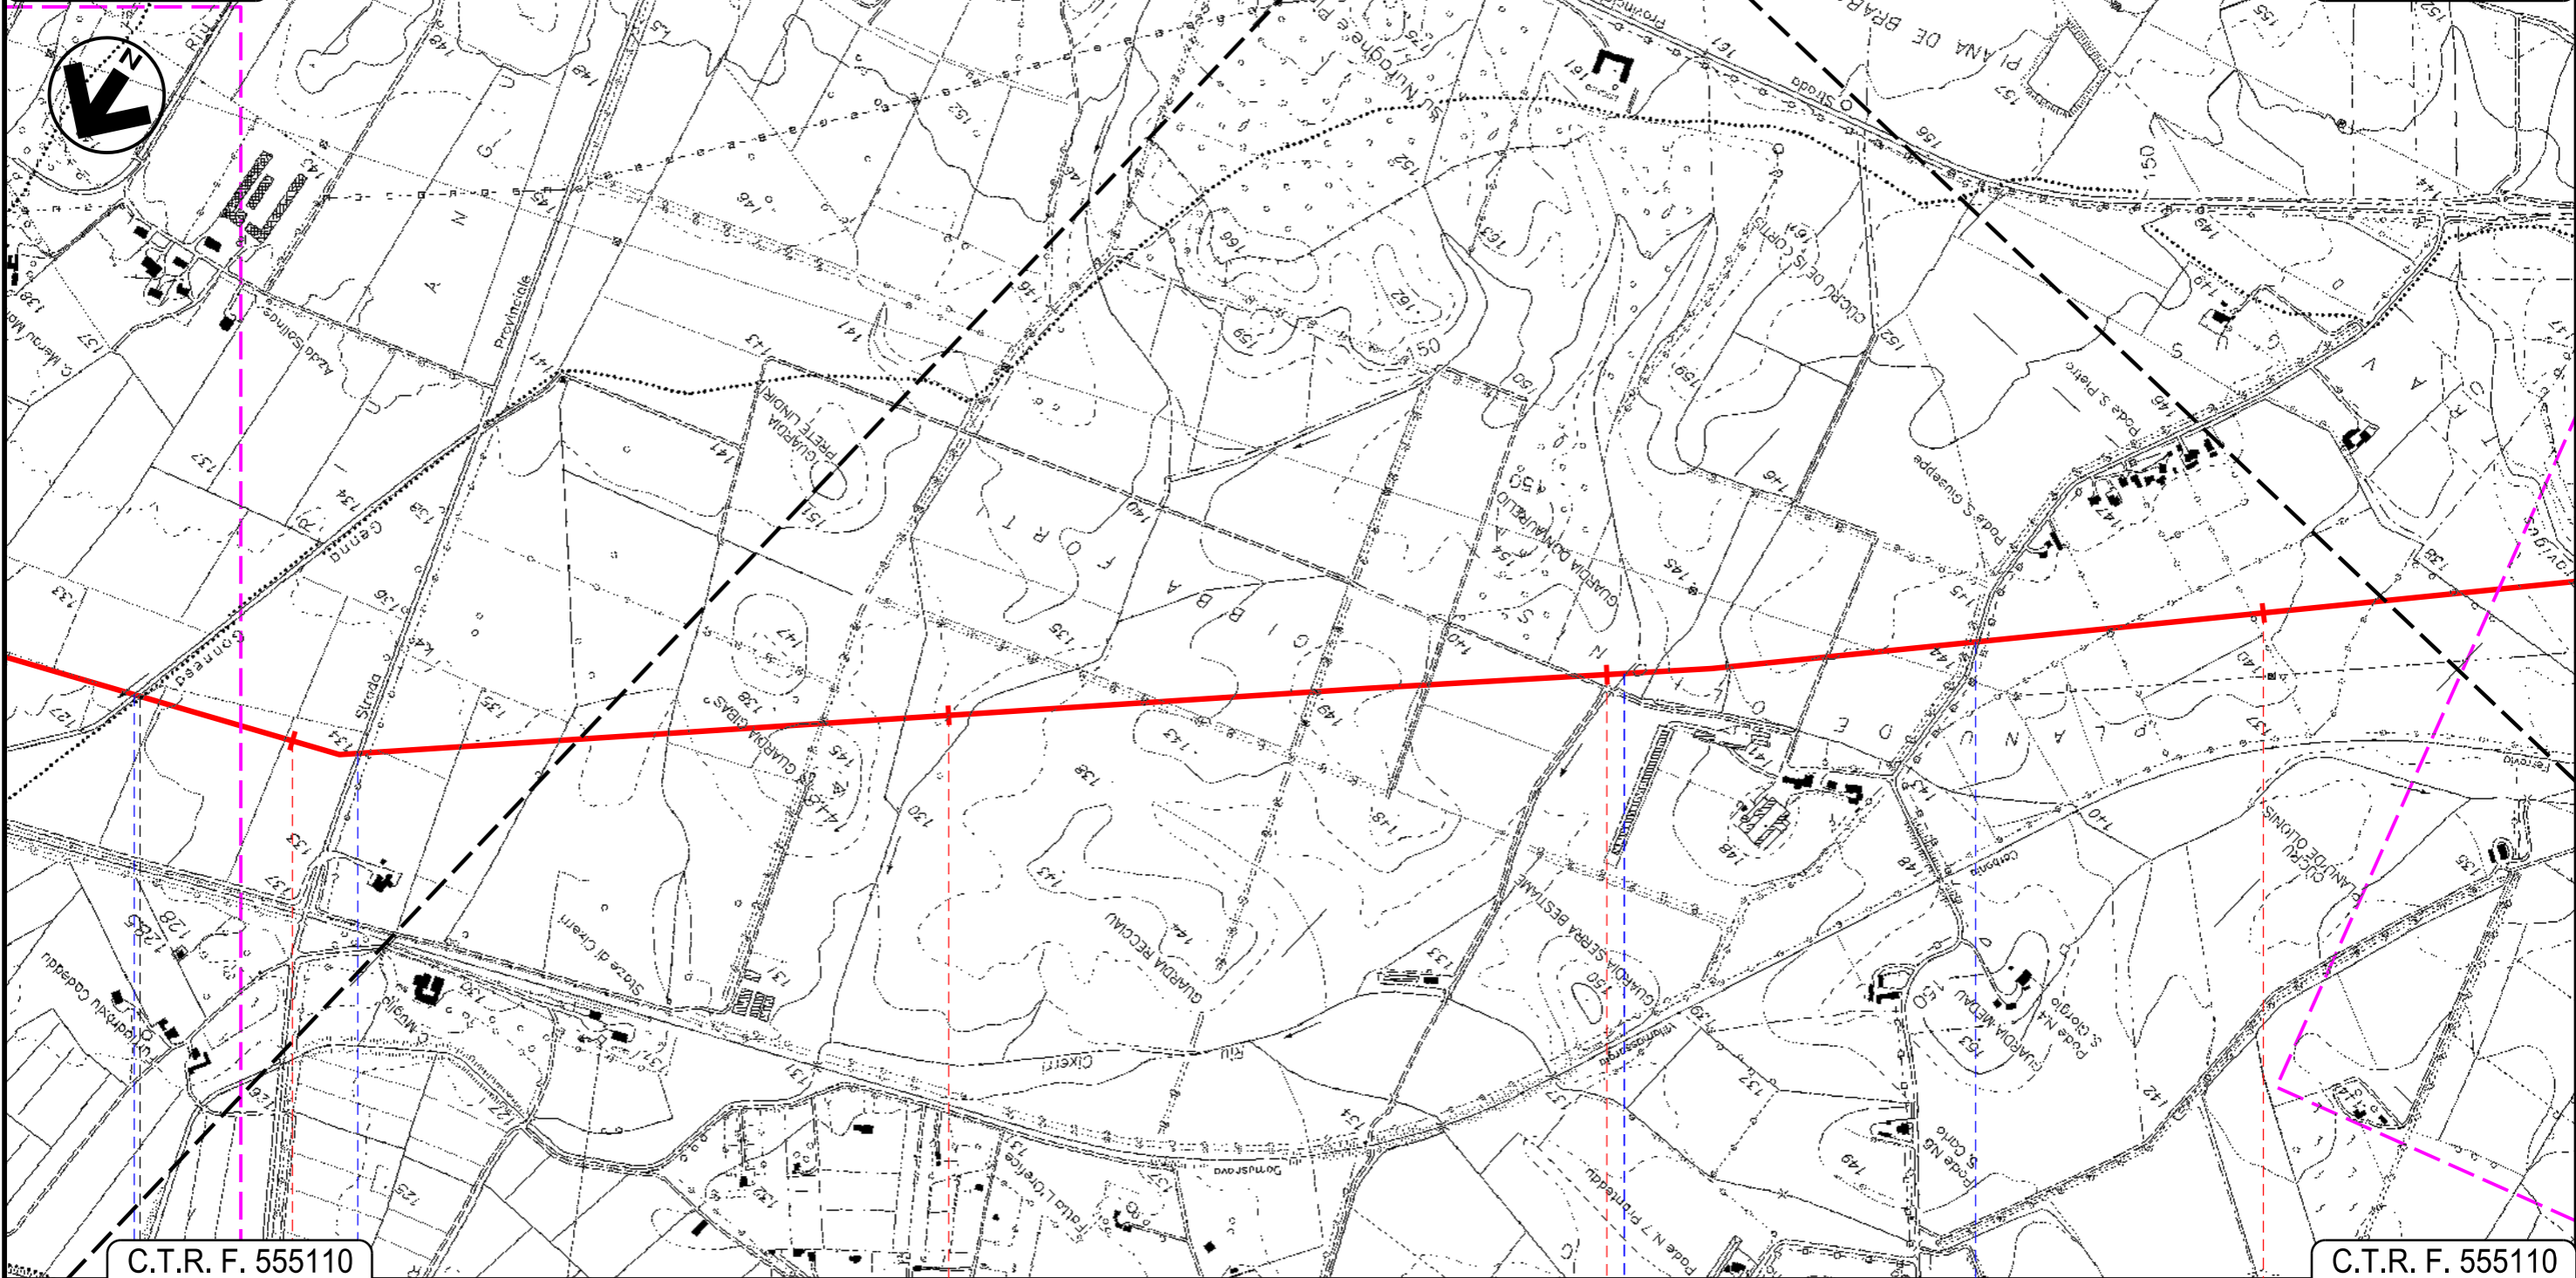

C.T.R. F. 555110

C.T.R. F. 555110

26

27

28

29

● IGLESIAS

CARBONIA
SUD SARDEGNA

Genna Gonesa ●

S.P. N. 85 ●

Affluente Riu Cixerri ●

Strada Comunale ●

Progetto:

METANIZZAZIONE SARDEGNA
MET. VALLERMOSA – SULCIS
DN 400 (16") DP 75 bar


VARIANTI DI TRACCIATO

1	20/03/2019	INSERITE MODIFICHE TRACCIATO	T. FILANDRO	G. CANNITO	V. FORLIVESI O. CORDA
0	20/06/2018	REVISIONE	T. FILANDRO	M. FORNAROLI	V. FORLIVESI O. CORDA
INDICE	DATA	REVISIONI	ELABORATO	VERIFICATO	APPROVATO
 			PG-TP-211		
			Rif TPIDL: 073670-010-DW-3252-628 TECHNIP ITALY DIREZIONE LAVORI S.p.A.		

Foglio
10
di 14
Scala
1:10000

C.T.R. F. 555150

C.T.R. F. 555150

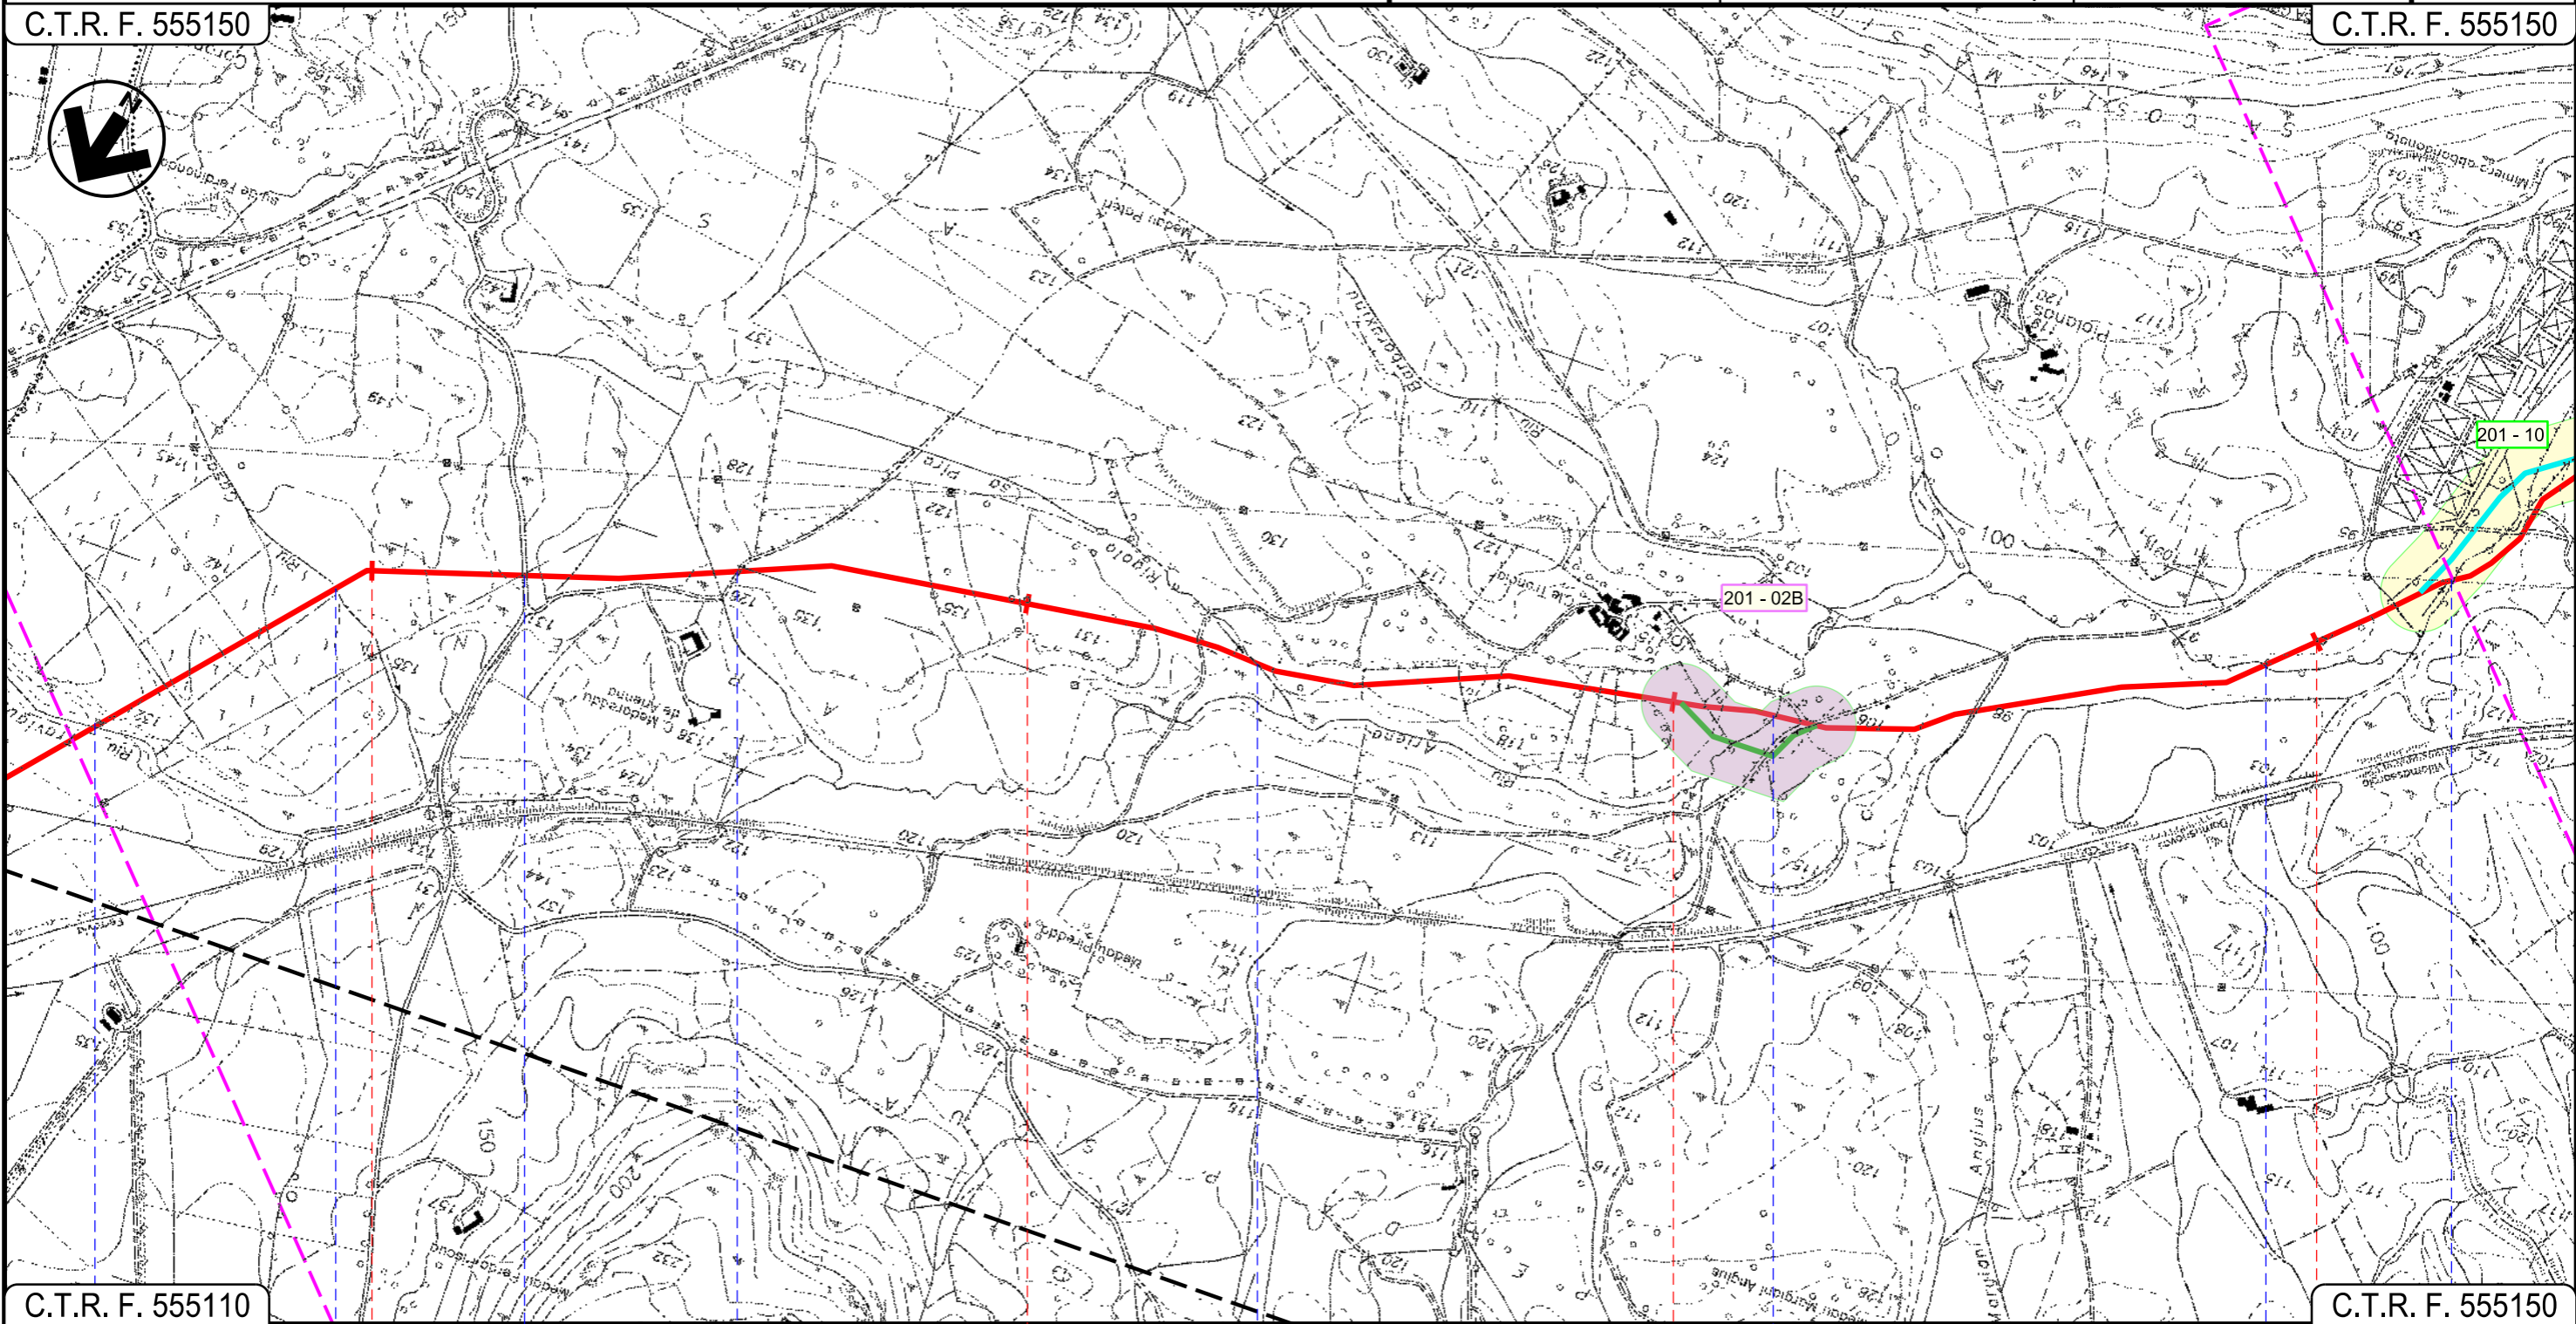

C.T.R. F. 555110

C.T.R. F. 555150




 

 



30

31

32

33

CARBONIA
SUD SARDEGNA

-  Riu Travigus
-  Riu Casas
-  Strada Comunale
-  Strada Comunale
-  Rigolo sa Pira
-  Riu Ariena
-  Riu Ariena
-  Riu Ariena
-  Riu Ariena

Progetto:

METANIZZAZIONE SARDEGNA
MET. VALLERMOSA – SULCIS
DN 400 (16") DP 75 bar

VARIANTI DI TRACCIATO

1	20/03/2019	INSERITE MODIFICHE TRACCIATO	T. FILANDRO	G. CANNITO	V. FORLIVESI O. GORDA
0	20/06/2018	REVISIONE	T. FILANDRO	M. FORNAROLI	V. FORLIVESI O. GORDA
INDICE	DATA	REVISIONI	ELABORATO	VERIFICATO	APPROVATO

Foglio
11
di 14
Scala
1:10000




TechnipFMC
Rif TPIDL: 073670-010-DW-3252-628
TECHNIP ITALY DIREZIONE LAVORI S.p.A.

PG-TP-211
Comm.

C.T.R. F. 555150

C.T.R. F. 555140

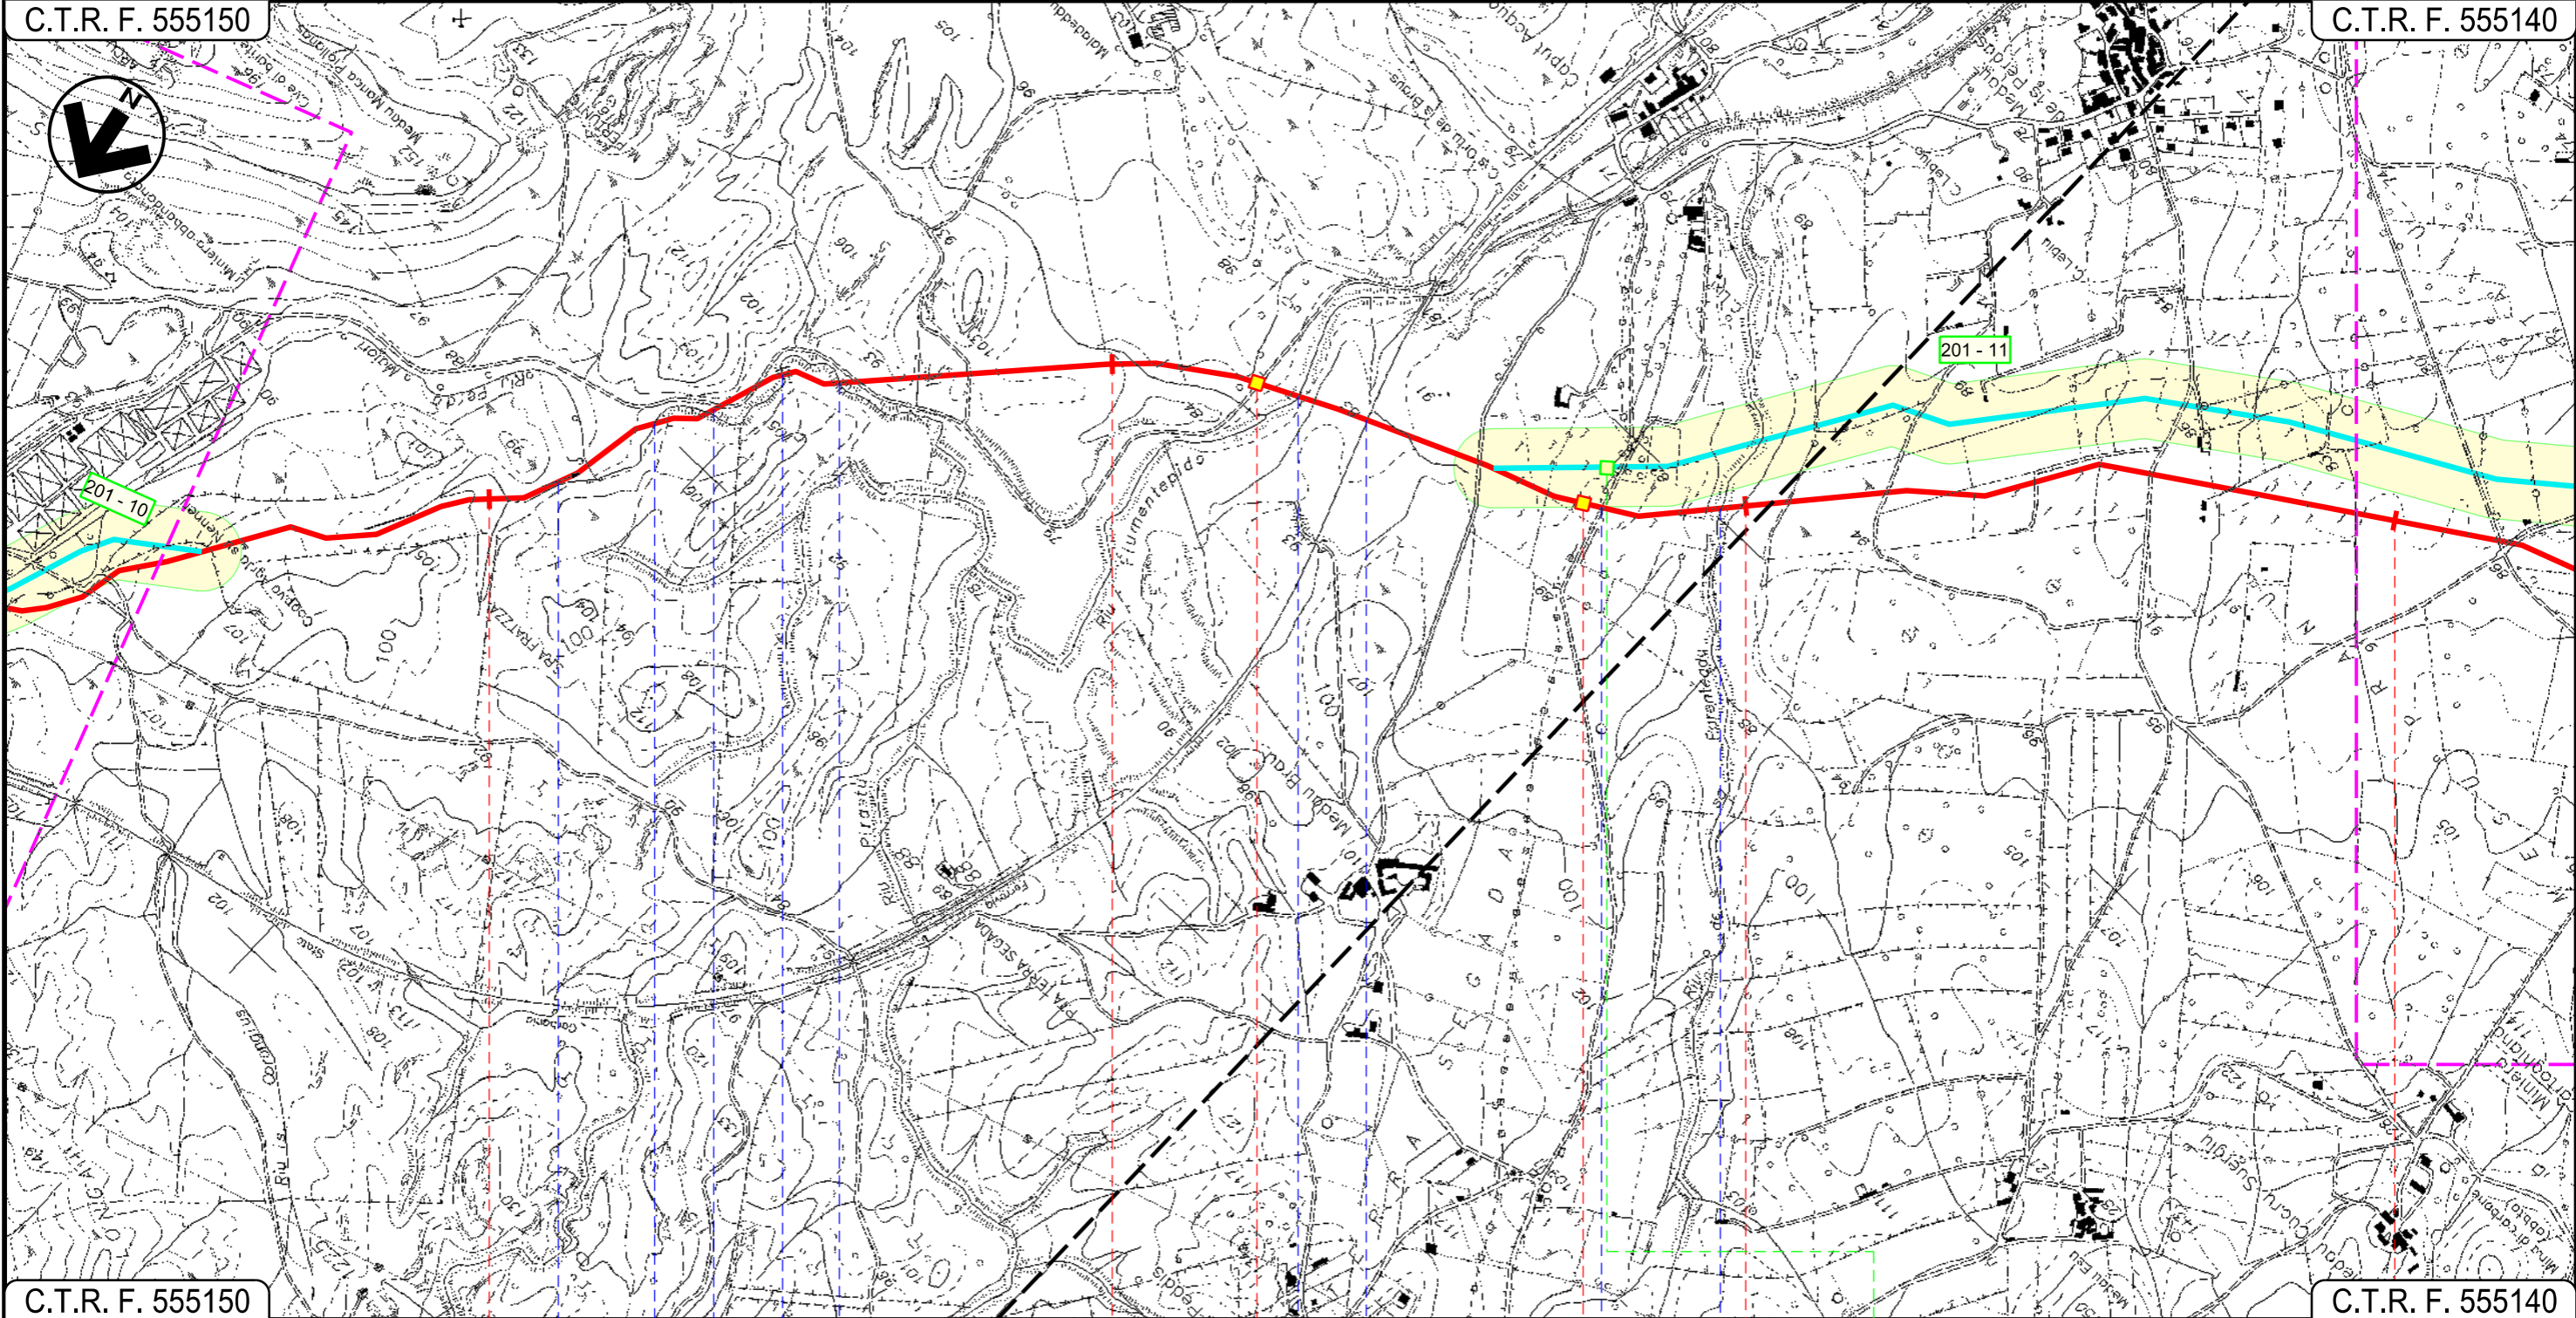

C.T.R. F. 555150

C.T.R. F. 555140

34

35

36

37

CARBONIA
SUD SARDEGNA



1° attr. Rio Perda Maiori — 2° 3° 4° 5° attr. Rio Perda Maiori — Riu Flumentepido — F.S. Carbonia-Villamassargia — Str. Bianca — Riu de Porenteddu

Progetto:

METANIZZAZIONE SARDEGNA
MET. VALLERMOSA – SULCIS
DN 400 (16") DP 75 bar

VARIANTI DI TRACCIATO

1	20/03/2019	INSERITE MODIFICHE TRACCIATO	T. FILANDRO	G. CANNITO	V. FORLIVESI O. CORDA
0	20/06/2018	REVISIONE	T. FILANDRO	M. FORNAROLI	V. FORLIVESI O. CORDA
INDICE	DATA	REVISIONI	ELABORATO	VERIFICATO	APPROVATO

Foglio
12
di 14
Scala
1:10000




TechnipFMC
Rif TPIDL: 073670-010-DW-3252-628
TECHNIP ITALY DIREZIONE LAVORI S.p.A.

PG-TP-211
Comm.

C.T.R. F. 555150

C.T.R. F. 564020

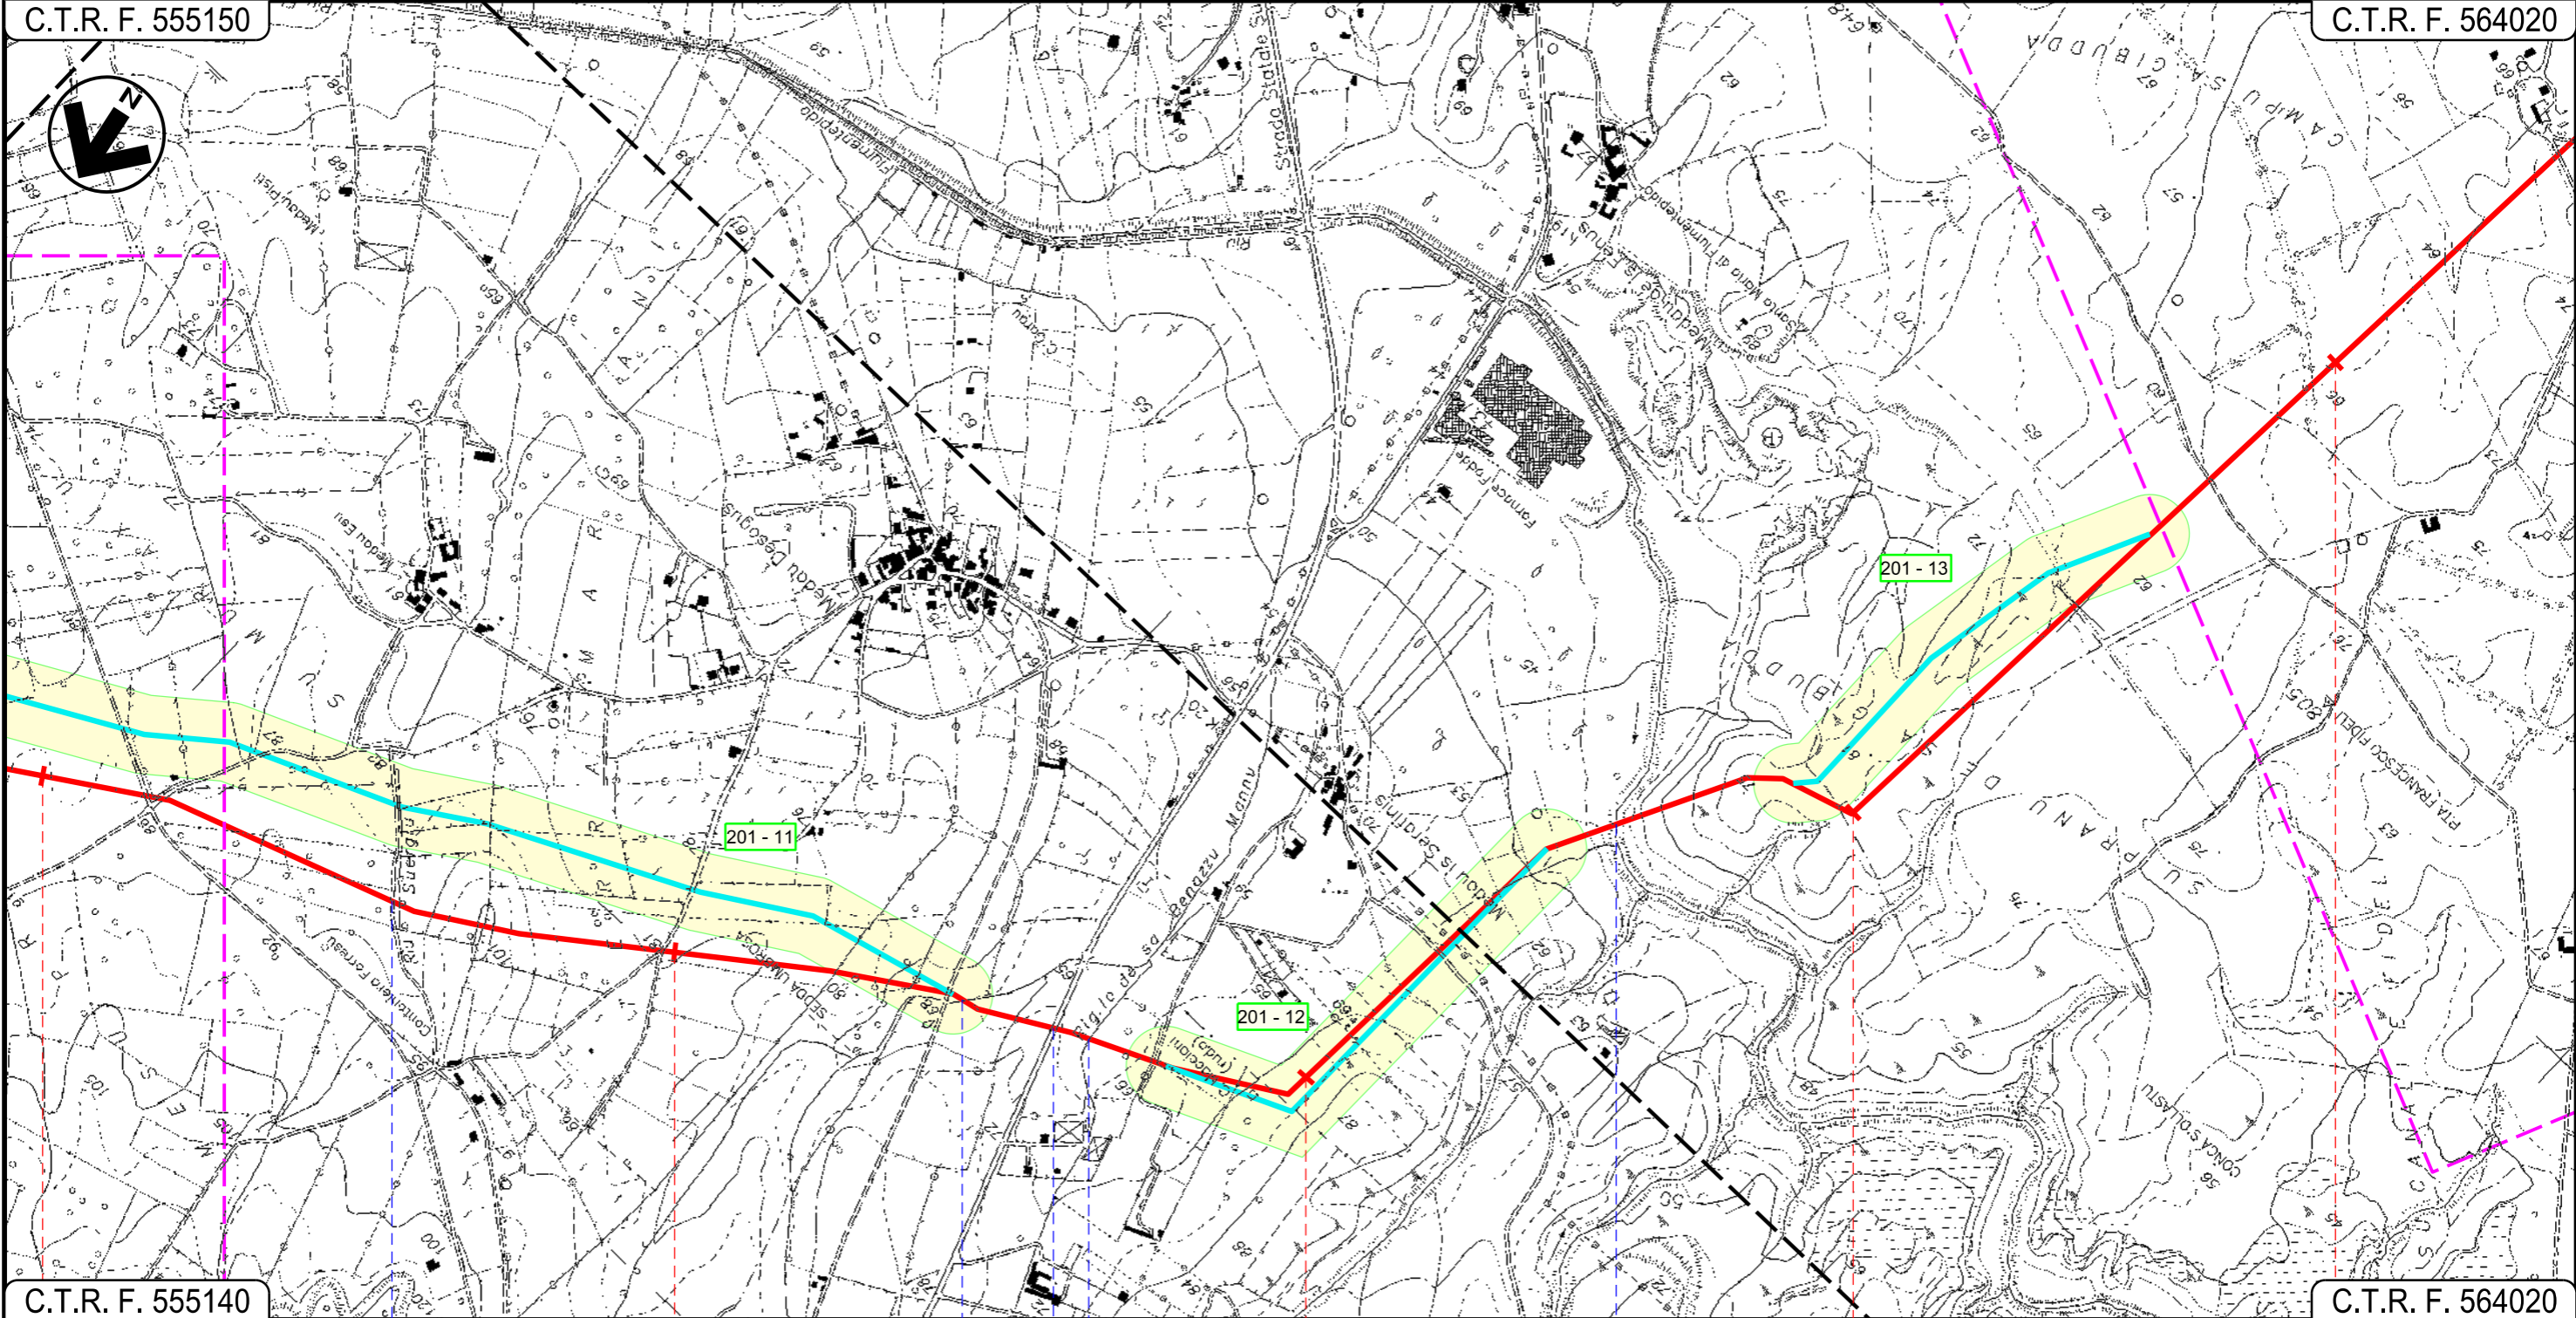

C.T.R. F. 555140

C.T.R. F. 564020

37 38 39 40 41

CARBONIA
SUD SARDEGNA

Riu Suergiu — Strada Comunale — Rigolo de sa Benazzu Mannu — S.S. N. 126 — Rigolo de sa Benazzu Mannu — Riu Fiumentepido

Progetto:

METANIZZAZIONE SARDEGNA
MET. VALLERMOSA – SULCIS
DN 400 (16") DP 75 bar

VARIANTI DI TRACCIATO

1	20/03/2019	INSERITE MODIFICHE TRACCIATO	T. FILANDRO	G. CANNITO	V. FORLIVESI O. CORDA
0	20/06/2018	REVISIONE	T. FILANDRO	M. FORNAROLI	V. FORLIVESI O. CORDA
INDICE	DATA	REVISIONI	ELABORATO	VERIFICATO	APPROVATO

Foglio
13
di 14
Scala
1:10000




TechnipFMC
Rif TPIDL: 073670-010-DW-3252-628
TECHNIP ITALY DIREZIONE LAVORI S.p.A.

PG-TP-211
Comm.

C.T.R. F. 564020

C.T.R. F. 564020

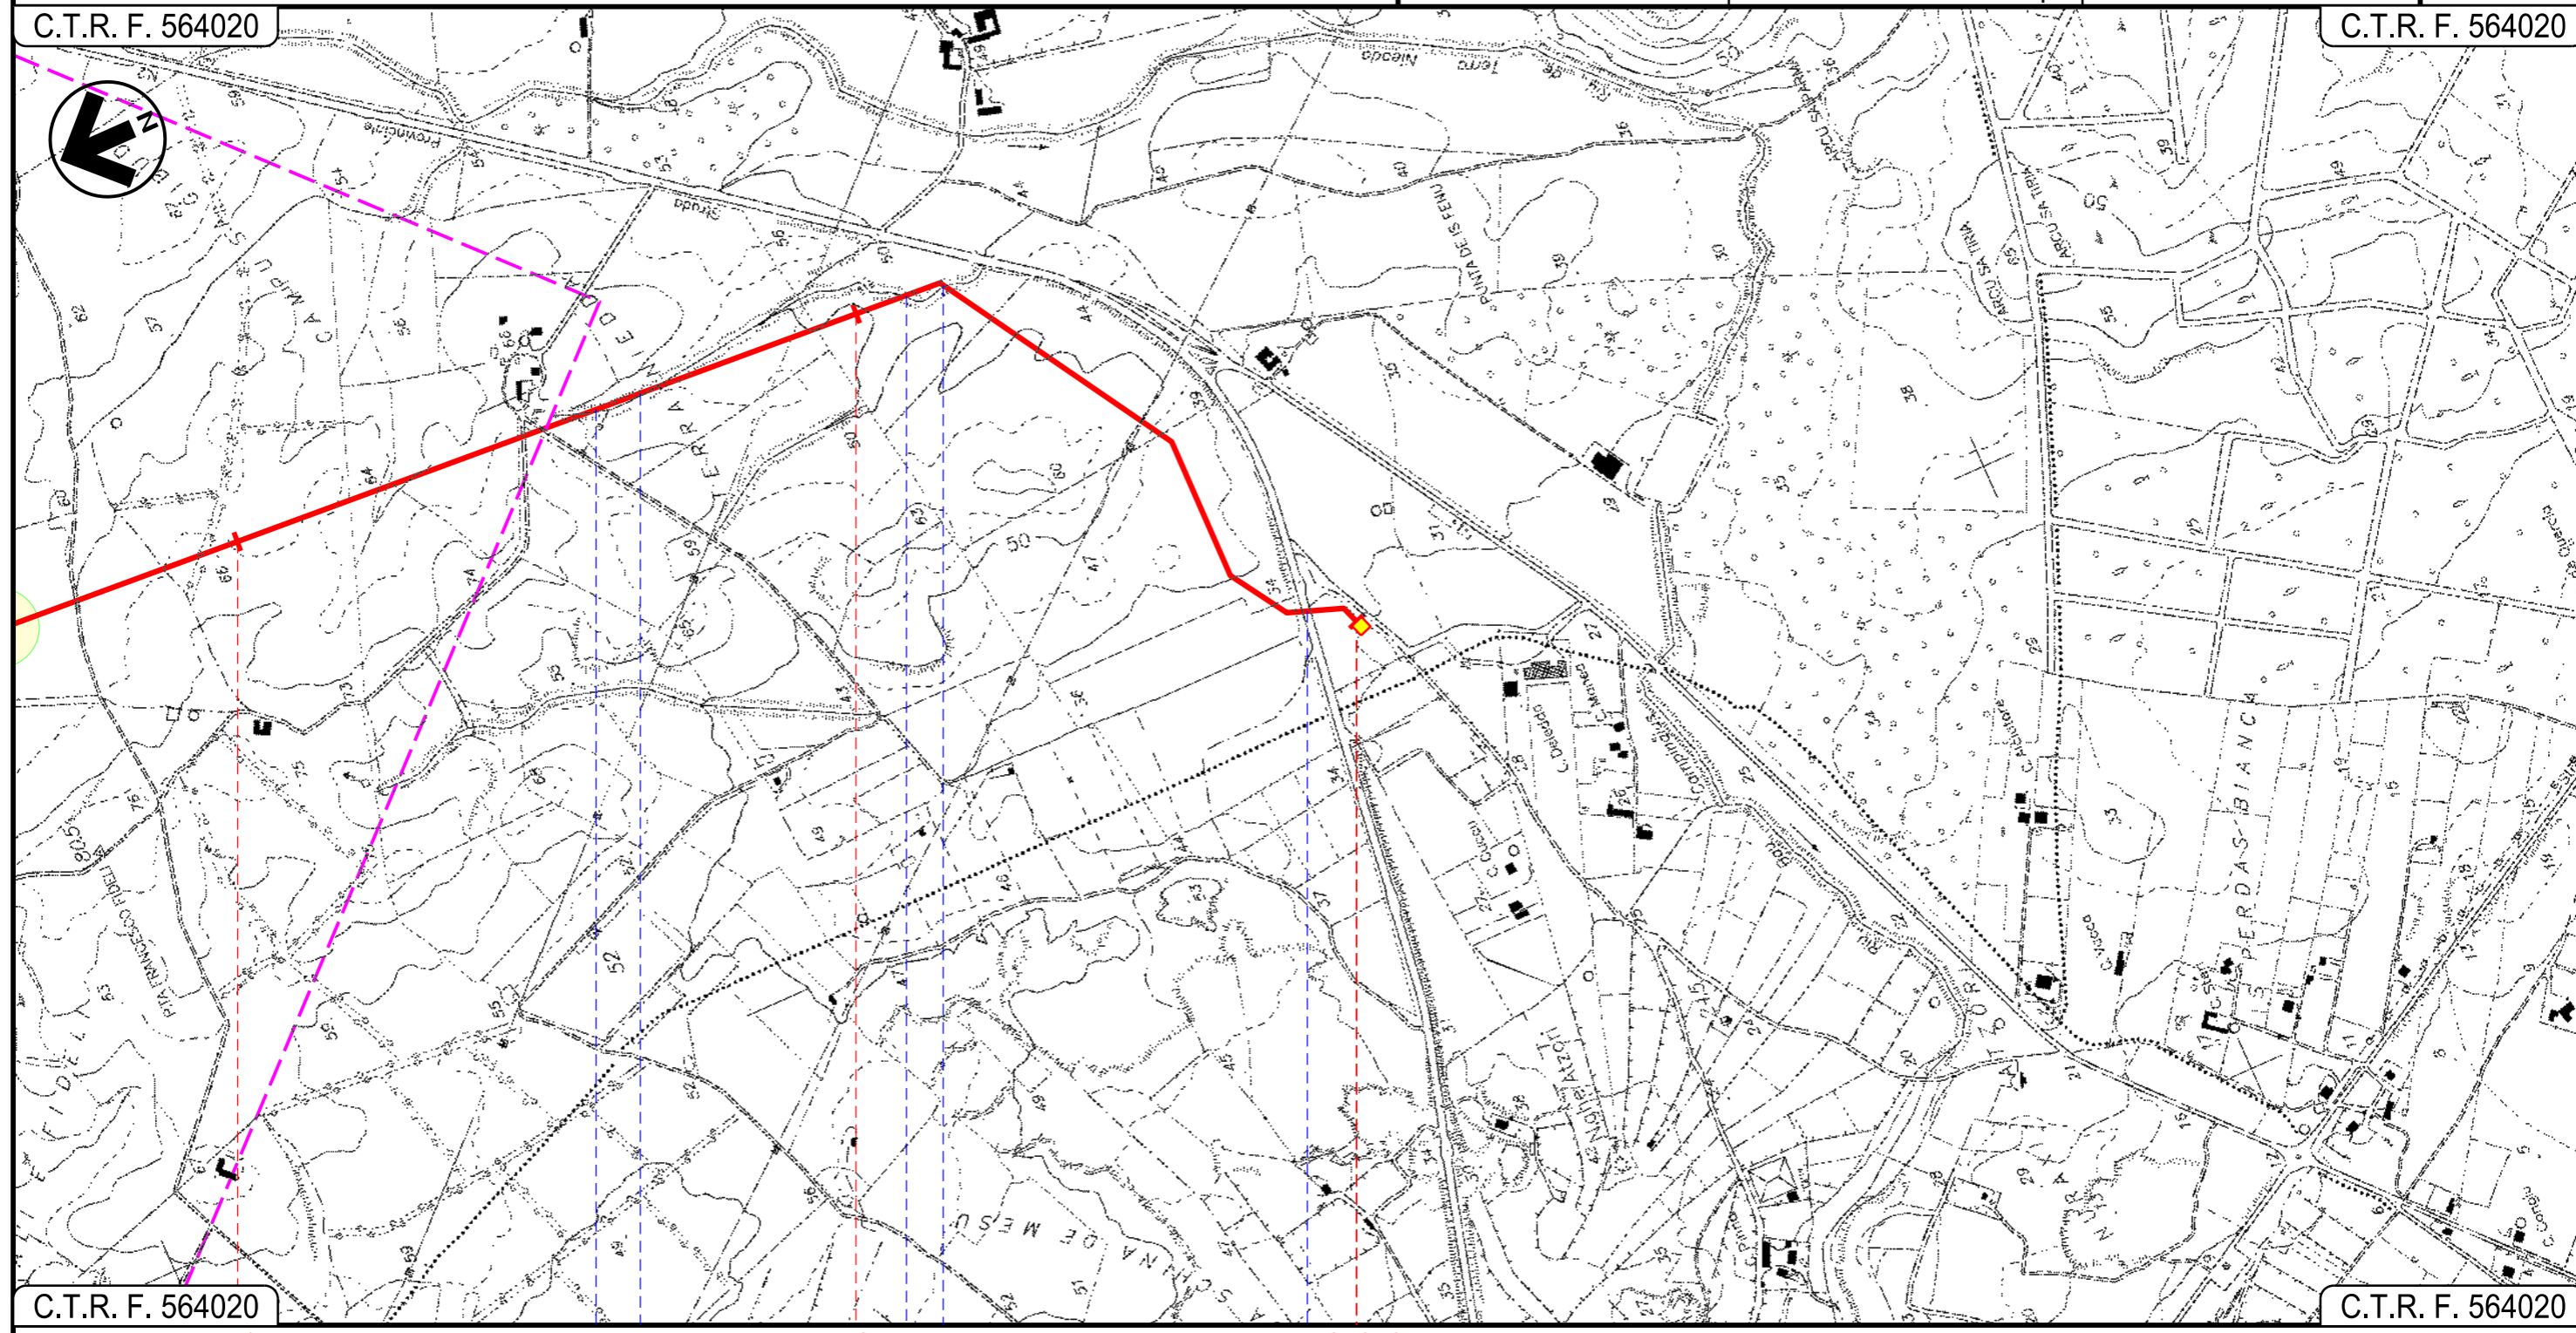

C.T.R. F. 564020

C.T.R. F. 564020

41

42

42+950

CARBONIA

SUD SARDEGNA

P.I.D.I. N.9

Fosso


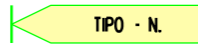

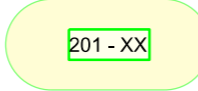











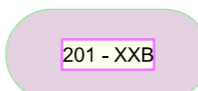

Fosso

S.P. N. 2










1	2003/2019	INSERITE MODIFICHE TRACCIATO	T. FILANDRO	G.CANNITO	V.FORLIVEST O. CORDA
0	2006/2018	REVISIONE	T. FILANDRO	M.FORNAROLI	V.FORLIVEST O. CORDA
INDICE	DATA	R E V I S I O N I	ELABORATO	VERIFICATO	APPROVATO
			 Rif TPIDL: 073670-010-DW-3252-628 TECHNIP ITALY DIREZIONE LAVORI S.p.A.		PG-TP-211
					Comm.


LEGENDA

SIMBOLOGIA CARTOGRAFICA

- | | | | |
|---|--|---|--|
|  | Metanodotto in progetto (Marzo 2017) |  | Nuova Posizione Impianto (Giugno 2018) |
|  | Altri metanodotti in progetto (Marzo 2017) |  | Varianti di Tracciato (Giugno 2018) |
|  | Gallerie, Tunnel, Mini-Microtunnel, Raise Boring e T.O.C. (Marzo 2017) |  | Variante di tracciato (Marzo 2019) |
|  | Impianti di linea in progetto (Marzo 2017) |  | Altre varianti di tracciato (Marzo 2019) |
|  | Limite sovrapposizione fogli |  | Variante T.O.C. (Marzo 2019) |
|  | Variante di tracciato (Giugno 2018) |  | Impianti di linea in variante (Marzo 2019) |
|  | Altre varianti di tracciato (Giugno 2018) |  | Nuova Posizione Impianto (Marzo 2019) |
|  | Variante T.O.C. (Giugno 2018) |  | Varianti di Tracciato (Marzo 2019) |
|  | Impianti di linea in variante (Giugno 2018) | | |

SIMBOLOGIA MECCANICA

-  Punto di intercettazione di linea (P.I.L.)
-  Punto di intercettazione di derivazione importante (P.I.D.I.)
-  Punto di intercettazione di derivazione semplice con stacco da P.I.L. (P.I.D.S.)
-  Punto di intercettazione e derivazione semplice con stacco da Linea (P.I.D.S.)
-  Punto di intercettazione con discaggio di allacciamento (P.I.D.A.)
-  Punto predisposto per il discaggio di allacciamento (P.P.D.A.)
-  Punto di sezionamento elettrico terminale (P.S.E.T.)
-  Stazione predisposta per lancio e ricevimento FIG
-  Impianto di riduzione/regolazione della pressione

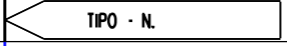Progressiva chilometrica	N.
Comuni	
Province	
Impianti	
Attraversamenti	